



工程指示 / 要求簡箋(E.I.)

工程指示編號：EI / 8939 / 25 修改版次：B

工程編號：J - 858

工程名稱：將軍澳日出康城

工程項目：欄河玻璃 寶發訂購 8 件 地盤用 (2025-5-27)

收件人：Maggie

發件人：Jason

日期：29/05/2025

要求提供 / 確認 事項：

- | | | |
|------------------------------------|-------------------------------------|-------------------------------|
| <input type="checkbox"/> 初步鋁料 B.M. | <input type="checkbox"/> 加工拆圖，然後生產 | <input type="checkbox"/> 尺寸表 |
| <input type="checkbox"/> 正式鋁料 B.M. | <input type="checkbox"/> 技術上資料 / 指示 | <input type="checkbox"/> 報價 |
| <input type="checkbox"/> 配件 B.M. | <input type="checkbox"/> 樣辦或貨品說明書 | <input type="checkbox"/> 分判合約 |

內容：

按(2025-05-27) 信和要求訂玻璃，B 版加 5 件B 版 10mmT + 1.52 PVB+ 10mmT按(2025-05-20) 信和要求訂玻璃，A 版加 2 件A 版 10mmT + 1.52 PVB+ 10mmT按(2025-05-12) 信和要求訂玻璃，訂 1 件1. 有欄河玻璃款式

- A 版 15mmT + 2.28 SGP+ 15mmT

2. 請玻璃廠，安排熱浸3. 不要印上熱浸標籤。只給”可移除”的標籤。4. 玻璃標籤請註明樓層，座，單位。 *分座包箱5. 信和訂購，已安排報價。稍後附信。6. 此份 BM 資料來源，信和代表 Kenny。7. 出貨地盆，由信和代表 Kenny 收貨。謝謝請在 2025.6.29 前完成上列要求。

分發東莞各部門：

- | | | | | | | | |
|---------------------------------|------------------------------|--------------------------------|------------------------------|-------------------------------|------------------------------|--------------------------------|------------------------------|
| <input type="checkbox"/> 生產技術總監 | <input type="checkbox"/> 連附件 | <input type="checkbox"/> 技術部 | <input type="checkbox"/> 連附件 | <input type="checkbox"/> 生產部 | <input type="checkbox"/> 連附件 | <input type="checkbox"/> 機械設計部 | <input type="checkbox"/> 連附件 |
| <input type="checkbox"/> 採購部 | <input type="checkbox"/> 連附件 | <input type="checkbox"/> 生產統籌部 | <input type="checkbox"/> 連附件 | <input type="checkbox"/> 小羅&清 | <input type="checkbox"/> 連附件 | | |
| <input type="checkbox"/> 質檢部 | <input type="checkbox"/> 連附件 | <input type="checkbox"/> 會計部 | <input type="checkbox"/> 連附件 | <input type="checkbox"/> 報關組 | <input type="checkbox"/> 連附件 | <input type="checkbox"/> 其他 | <input type="checkbox"/> 連附件 |

分發香港各部門：

- | | | | | | | | |
|---|---|-------------------------------|------------------------------|------------------------------|------------------------------|--|---|
| <input type="checkbox"/> 行政部 | <input type="checkbox"/> 連附件 | <input type="checkbox"/> 會計部 | <input type="checkbox"/> 連附件 | <input type="checkbox"/> 統籌部 | <input type="checkbox"/> 連附件 | <input checked="" type="checkbox"/> 工程部地盤科文 二寶 | <input checked="" type="checkbox"/> 連附件 |
| <input checked="" type="checkbox"/> 採購部 | <input checked="" type="checkbox"/> 連附件 | <input type="checkbox"/> QS 部 | <input type="checkbox"/> 連附件 | <input type="checkbox"/> 維修部 | <input type="checkbox"/> 連附件 | <input type="checkbox"/> 其他 | <input type="checkbox"/> 連附件 |

傳遞編號：

發件人簽署：

HK


/ 25

項目經理簽署：

WXH

陸豐

| | | | | | | | |
|-------------|---|--------------------|----------------|-----------------|---|-----------|-----------------|
| S4-G5-L0011 | 2 | 9F BC | S4-G501-TAG230 | 944 X 961 (H) | 1 | 10/5/2025 | 巴交樓和涼單12-5-2025 |
| S1-G5-01 | 1 | 15AC / spiece part | SI-GH-TAG10 | 485 X 1160 (H) | 2 | 20/5/2025 | 巴交樓和涼單20-5-2025 |
| S1-G5-01 | 1 | 17AC | SI-GH-TAG08 | 2330 X 1160 (H) | 1 | 21/5/2025 | 巴交樓和涼單21-5-2025 |
| S1-G5-01 | 1 | 22AB | SI-GH-TAG06 | 2160 X 1160 (H) | 1 | 21/5/2025 | 巴交樓和涼單21-5-2025 |
| S1-G5-01 | 1 | 27BA | SI-GH-TAG04 | 1875 X 1160 (H) | 1 | 21/5/2025 | 巴交樓和涼單27-5-2025 |
| S1-G5-01 | 1 | 41BC | SI-GH-TAG03 | 1800 X 1160 (H) | 1 | 21/5/2025 | 巴交樓和涼單27-5-2025 |
| S1-G5-01 | 1 | 45RD | SI-GH-TAG02 | 2095 X 1160 (H) | 1 | 21/5/2025 | 巴交樓和涼單27-5-2025 |

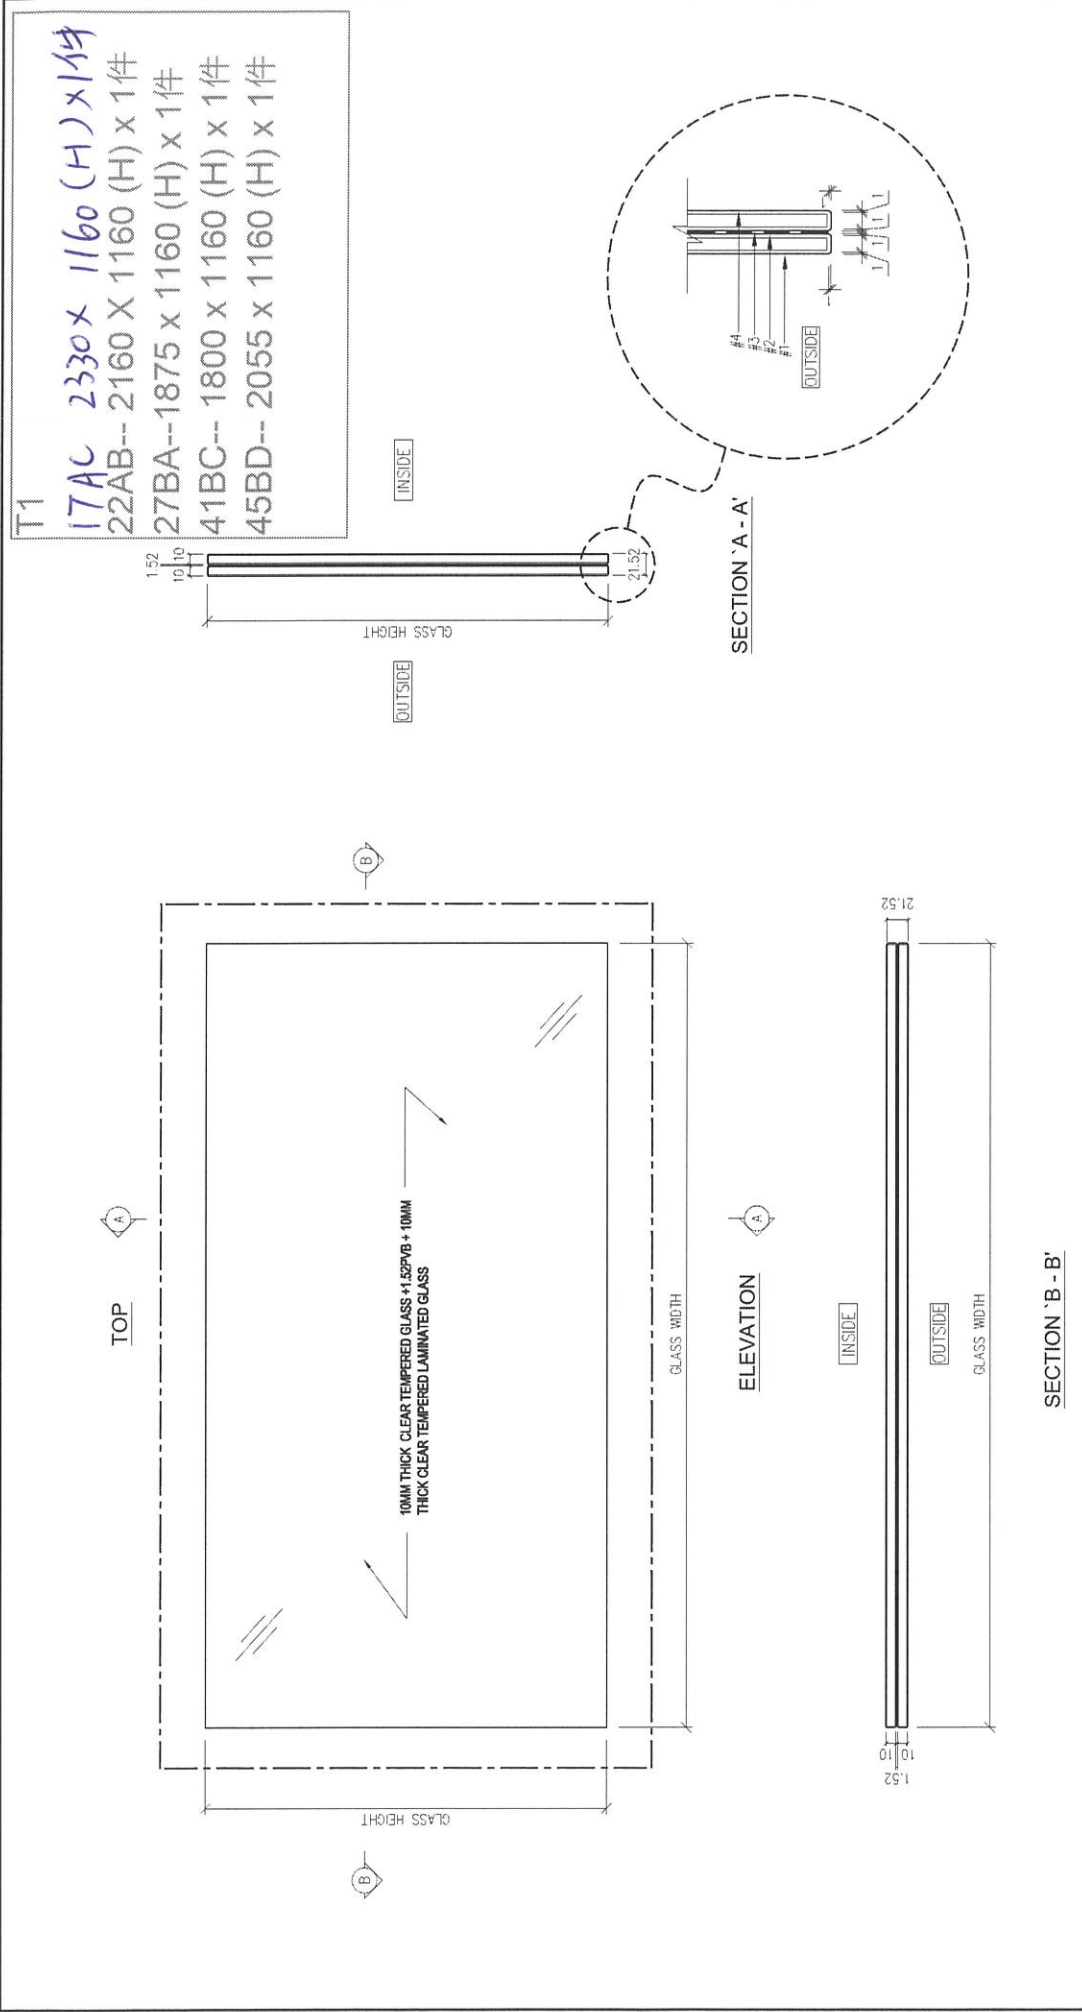

- T1
- 17AC 2330 X 1160 (H) X 1件
 - 22AB-- 2160 X 1160 (H) X 1件
 - 27BA-- 1875 X 1160 (H) X 1件
 - 41BC-- 1800 X 1160 (H) X 1件
 - 45BD-- 2055 X 1160 (H) X 1件

LEGEND:
 --- ALL EDGES TO BE GRIND FINISH
 REMARKS : ALL GLASS SHAPE TO BE VIEWED FROM OUTSIDE

| | | | |
|---|-------------|---|------------------|
| DISTRIBUTION TABLE | | 校對: - | 工程名稱: 寶發建設工程有限公司 |
| 編號: - | 日期: - | 項目: PROPOSED RESIDENTIAL DEVELOPMENT AT TKO TL70RP, PHASE 11, LOHAS PARK, TSEUNG KWAN O, N.T. | 圖號: S1-G1-001 |
| 材料: 10MM THICK CLEAR TEMPERED GLASS + 1.52*76 + 10MM THICK CLEAR TEMPERED LAMINATED GLASS | 圖號: LIN | 項目: FABRICATION DRAWING OF GLASS PANEL (FOR S1) Glass Balustrade and Aluminum Grille | 工程編號: PF-21006 |
| 表面處理: - | 日期: 2022-06 | | 比例: 1:5 |

Sino Kenny 2



無人接聽 15:49

語音通話
3 分鐘 15:51

星期二

二寶收到金門通知，EVA唔俾落貨 10:34 ✓✓

智 11:01


轉寄訊息

LP11 - 補爛玻璃已出貨未補料
清單 27-5-2025.xlsx
23 kB • XLSX



11:34

轉寄訊息

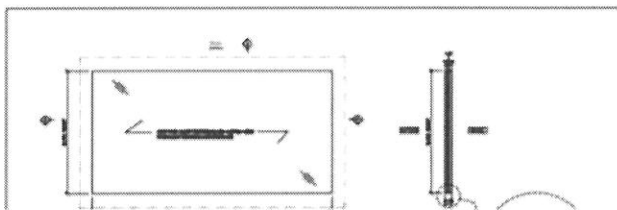

T1 22AB 27BA 41BC 45BD補玻璃
27-5-2025.pdf
188 kB • PDF

11:34

轉寄訊息



訊息

