工程指示 / 要求簡箋(E.I.)

工程指示編號：EI / 8939 / 25 修改版次：C

工程編號：J - 858

工程名稱：將軍澳日出康城

工程項目：欄河玻璃 寶發訂購 9 件 地盤用 (2025-5-29)

收件人：Maggie

發件人：Jason

日期：04/06/2025

□要求提供 / □確認 事項：

- | | | |
|------------------------------------|-------------------------------------|-------------------------------|
| <input type="checkbox"/> 初步鋁料 B.M. | <input type="checkbox"/> 加工拆圖，然後生產 | <input type="checkbox"/> 尺寸表 |
| <input type="checkbox"/> 正式鋁料 B.M. | <input type="checkbox"/> 技術上資料 / 指示 | <input type="checkbox"/> 報價 |
| <input type="checkbox"/> 配件 B.M. | <input type="checkbox"/> 樣辦或貨品說明書 | <input type="checkbox"/> 分判合約 |

內容：

按(2025-05-29) 信和要求訂玻璃，C 版加 1 件，C 版 10mmT + 1.52 PVB+ 10mmT按(2025-05-27) 信和要求訂玻璃，B 版加 5 件，B 版 10mmT + 1.52 PVB+ 10mmT按(2025-05-20) 信和要求訂玻璃，A 版加 2 件，A 版 10mmT + 1.52 PVB+ 10mmT按(2025-05-12) 信和要求訂玻璃，訂 1 件1. 有欄河玻璃款式

- A 版 15mmT + 2.28 SGP+ 15mmT

2. 請玻璃廠，安排熱浸3. 不要印上熱浸標籤。只給“可移除”的標籤。4. 玻璃標籤請註明樓層，座，單位。 *分座包箱5. 信和訂購，已安排報價。稍後附信。6. 此份 BM 資料來源，信和代表 Kenny。7. 出貨地盆，由信和代表 Kenny 收貨。謝謝請在 2025.7.3 前完成上列要求。

分發東莞各部門：

- | | | | | | | | |
|---------------------------------|------------------------------|--------------------------------|------------------------------|-------------------------------|------------------------------|--------------------------------|------------------------------|
| <input type="checkbox"/> 生產技術總監 | <input type="checkbox"/> 連附件 | <input type="checkbox"/> 技術部 | <input type="checkbox"/> 連附件 | <input type="checkbox"/> 生產部 | <input type="checkbox"/> 連附件 | <input type="checkbox"/> 機械設計部 | <input type="checkbox"/> 連附件 |
| <input type="checkbox"/> 採購部 | <input type="checkbox"/> 連附件 | <input type="checkbox"/> 生產統籌部 | <input type="checkbox"/> 連附件 | <input type="checkbox"/> 小羅&清 | <input type="checkbox"/> 連附件 | | |
| <input type="checkbox"/> 質檢部 | <input type="checkbox"/> 連附件 | <input type="checkbox"/> 會計部 | <input type="checkbox"/> 連附件 | <input type="checkbox"/> 報關組 | <input type="checkbox"/> 連附件 | <input type="checkbox"/> 其他 | <input type="checkbox"/> 連附件 |

分發香港各部門：

- | | | | | | | | | |
|---|---|-------------------------------|------------------------------|------------------------------|------------------------------|---|-----------|---|
| <input type="checkbox"/> 行政部 | <input type="checkbox"/> 連附件 | <input type="checkbox"/> 會計部 | <input type="checkbox"/> 連附件 | <input type="checkbox"/> 統籌部 | <input type="checkbox"/> 連附件 | <input checked="" type="checkbox"/> 工程部地盤科文 | <u>二寶</u> | <input checked="" type="checkbox"/> 連附件 |
| <input checked="" type="checkbox"/> 採購部 | <input checked="" type="checkbox"/> 連附件 | <input type="checkbox"/> QS 部 | <input type="checkbox"/> 連附件 | <input type="checkbox"/> 維修部 | <input type="checkbox"/> 連附件 | <input type="checkbox"/> 其他 | | <input type="checkbox"/> 連附件 |

傳遞編號：


發件人簽署：

HK


/ 25

項目經理簽署：

TOP

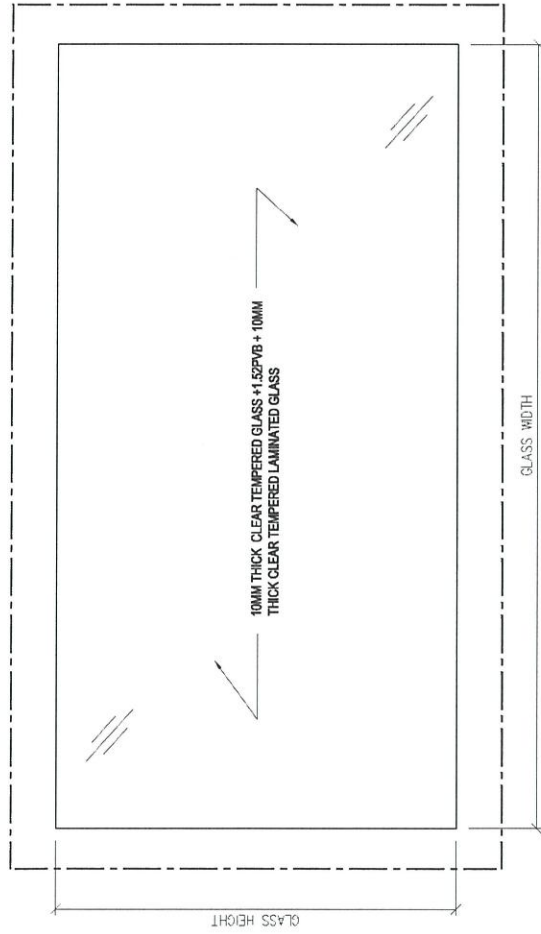


T1-42BF
2175 x 1160(H) x 1件

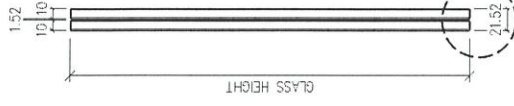

ELEVATION

SECTION 'A - A'

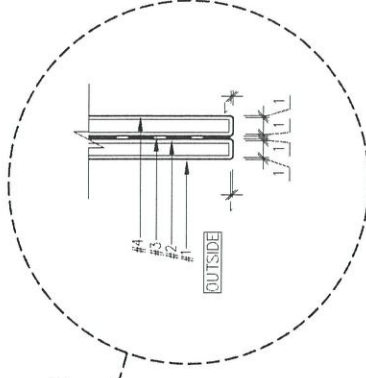

INSIDE



SECTION 'B - B'

LEGEND:


--- ALL EDGES TO BE GRIND FINISH

REMARKS : ALL GLASS SHAPE TO BE VIEWED FROM OUTSIDE

DISTRIBUTION TABLE		校對:	圖號:
編號:	-	日期:	S1-G1-001
材料:	10MM THICK CLEAR TEMPERED GLASS + 1.52PVB + 10MM THICK CLEAR TEMPERED LAMINATED GLASS	製圖:	PF-21006
表面處理:	-	日期:	2022-06
<p>寶發建設工程有限公司 Polyfair Construction & Engineering Ltd.</p>		<p>工程名稱: PROPOSED RESIDENTIAL DEVELOPMENT AT TKOTL70RP, PHASE 11, LOHAS PARK, TSEUNG KWAN O.N.T.</p>	
<p>項目: FABRICATION DRAWING OF GLASS PANEL (FOR (S1) Glass Balustrade and Aluminum Grille)</p>		<p>比例: 1:5</p>	

54-GS1-LOG11	2	9F BC	15 CT + 2.28 SSP + 15 CT	54-GS01-TAG230	844 X 961 (H)	1	10/5/2025	已交電報清單 13-5-2025
51-05-01	1	15AC / space part	10 CT + 1.52/PMB + 10 CT	SI-G1-TAG10	485 x 1160 (H)	2	20/5/2025	已交電報清單 26-5-2025
51-05-01	1	17AC	10 CT + 1.52/PMB + 10 CT	SI-G1-TAG28	2380 x 1160 (H)	1	21/5/2025	已交電報清單 21-5-2025
51-05-01	1	22AB	10 CT + 1.52/PMB + 10 CT	SI-G1-TAG26	2160 X 1160 (H)	1	21/5/2025	已交電報清單 21-5-2025
51-05-01	1	27BA	10 CT + 1.52/PMB + 10 CT	SI-G1-TAG24	1875 x 1160 (H)	1	21/5/2025	已交電報清單 21-5-2025
51-05-01	1	41BC	10 CT + 1.52/PMB + 10 CT	SI-G1-TAG31	1800 x 1160 (H)	1	21/5/2025	已交電報清單 21-5-2025
51-05-01	1	45BD	10 CT + 1.52/PMB + 10 CT	SI-G1-TAG01	2055 x 1160 (H)	1	21/5/2025	已交電報清單 21-5-2025
51-05-01	1	42BF	10 CT + 1.52/PMB + 10 CT	SI-G1-TAG01	2175 x 1160 (H)	1	29/5/2025	已交電報清單 29-5-2025

Sino Kenny 2
在線

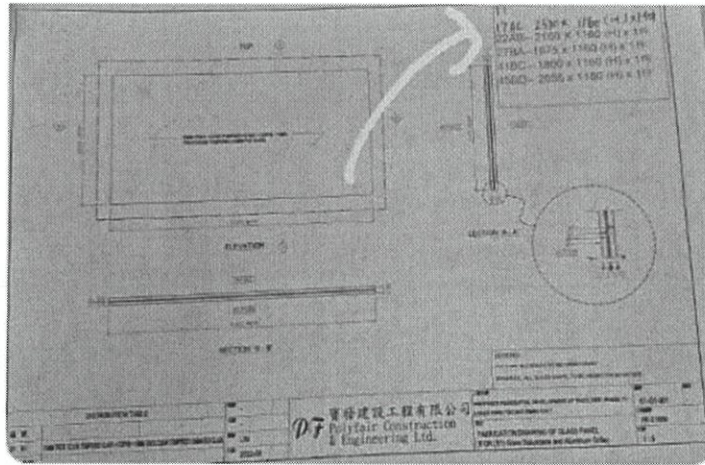

手寫了17AC

12:32 ✓✓

你
手寫了17AC
一樣



12:45

轉寄訊息

T1 42BF補玻璃29-5-2025.pdf

1頁 • 186 kB • PDF

13:49

轉寄訊息

LP11 - 補爛玻璃已出貨未補料

清單 29-5-2025.xlsx

23 kB • XLSX

13:49

訊息

