工程指示 / 要求簡箋(E.I.)

工程指示編號：EI / 8943 / 25

修改版次：-

工程編號：J - 858

工程名稱：將軍澳日出康城

工程項目：趟門 鋁窗 補 8 件玻璃 小業主單地盤用 (第 1 批)

收件人：Maggie

發件人：Jason

日期：19/05/2025

要求提供 / 確認 事項：

- | | | |
|------------------------------------|-------------------------------------|-------------------------------|
| <input type="checkbox"/> 初步鋁料 B.M. | <input type="checkbox"/> 加工拆圖，然後生產 | <input type="checkbox"/> 尺寸表 |
| <input type="checkbox"/> 正式鋁料 B.M. | <input type="checkbox"/> 技術上資料 / 指示 | <input type="checkbox"/> 報價 |
| <input type="checkbox"/> 配件 B.M. | <input type="checkbox"/> 樣辦或貨品說明書 | <input type="checkbox"/> 分判合約 |

內容：

由於小業主單崩花，需要更換玻璃，請按玻璃 BM 生產玻璃，共 8 件 送地盤。

1. 窗依原 EI 5299, EI 5307 尺寸補，趟門依原 EI 6342, EI 6343, EI 6344
2. 玻璃標籤請註明樓層，座。
3. 分座打扎
4. 按二寶、瓊姐、芳姐 資料

謝謝請在 2025. 06. 17 前完成上列要求。

分發東莞各部門：

- | | | | | | | | |
|---------------------------------|------------------------------|--------------------------------|------------------------------|-------------------------------|------------------------------|-----------------------------------|------------------------------|
| <input type="checkbox"/> 生產技術總監 | <input type="checkbox"/> 連附件 | <input type="checkbox"/> 技術部 | <input type="checkbox"/> 連附件 | <input type="checkbox"/> 生產部 | <input type="checkbox"/> 連附件 | <input type="checkbox"/> 機械設計部 | <input type="checkbox"/> 連附件 |
| <input type="checkbox"/> 採購部 | <input type="checkbox"/> 連附件 | <input type="checkbox"/> 生產統籌部 | <input type="checkbox"/> 連附件 | <input type="checkbox"/> 小羅&清 | <input type="checkbox"/> 連附件 | | |
| <input type="checkbox"/> 質檢部 | <input type="checkbox"/> 連附件 | <input type="checkbox"/> 會計部 | <input type="checkbox"/> 連附件 | <input type="checkbox"/> 報關組 | <input type="checkbox"/> 連附件 | <input type="checkbox"/> 其他 _____ | <input type="checkbox"/> 連附件 |

分發香港各部門：

- | | | | | | | | |
|---|---|-------------------------------|------------------------------|------------------------------|------------------------------|--|---|
| <input type="checkbox"/> 行政部 | <input type="checkbox"/> 連附件 | <input type="checkbox"/> 會計部 | <input type="checkbox"/> 連附件 | <input type="checkbox"/> 統籌部 | <input type="checkbox"/> 連附件 | <input checked="" type="checkbox"/> 工程部地盤科文 二寶 | <input checked="" type="checkbox"/> 連附件 |
| <input checked="" type="checkbox"/> 採購部 | <input checked="" type="checkbox"/> 連附件 | <input type="checkbox"/> QS 部 | <input type="checkbox"/> 連附件 | <input type="checkbox"/> 維修部 | <input type="checkbox"/> 連附件 | <input type="checkbox"/> 其他 _____ | <input type="checkbox"/> 連附件 |

傳遞編號：

HK / 25

發件人簽署：

項目經理簽署：

序號	EI	項目	座	樓層	單位	件數	玻璃編號	W (mm)	H (mm)	厚度(mm)	Letter
18	本次EI	窗	T3	27/F	AC	1	YG09-03	454	766	6mm THK HEAT STRENGTHENED CLEAR GLASS+1.52mm MILKY WHITE PVB (6mm LOW IRON THK HEAT STRENGTHENED CLEAR GLASS(R20220414034))	生下梗
19	本次EI	窗	T1	47/F	BD	1	YG09-01	309	1129	10L6mm THK TEMPERED GLASS (R20220401057)	BD 廚
20	本次EI	窗	T1	28/F	BD	1	YG09-01	309	1129	10L6mm THK TEMPERED GLASS (R20220401057)	BD 廚
21	本次EI	窗	T1	28/F	BD	1	YG09-01	309	1129	10L6mm THK TEMPERED GLASS (R20220401057)	BD 廚
22	本次EI	趟門	T1	42/F	BB	1	GL01-63	977	2374	10mm Low E(SST) clear heat strengthened glass (12mm Low E clear tempered glass(mids)) (R20220114001)	門玉
23	本次EI	趟門	T1	17/F	BF	1	GL01-61	1017	2374	10mm Low E(SST) clear heat strengthened glass (12mm Low E clear tempered glass(mids)) (R20220114001)	門玉
24	本次EI	趟門	T1	17/F	AD	1	GL01-67	1005	2374	10mm Low E(SST) clear heat strengthened glass (12mm Low E clear tempered glass(mids)) (R20220114001)	門玉
25	本次EI	趟門	T1	12/F	AF	1	GL01-62	985	2525	10mm Low E(SST) clear heat strengthened glass (12mm Low E clear tempered glass(mids)) (R20220114001)	門梗
							補玻璃總數	8			
	GL01	=					10mm THK HEAT STRENGTHEN GLASS (OUTSIDE) W/ LOW-E COATING ON SURFACE 58T #2 + 12 mm AIR SPACE + 12mm THK CLEAR TEMPERED GLASS(INSIDE) IGU (R20220114001)				
	YG09 / HG09	=					6mm THK HEAT STRENGTHENED CLEAR GLASS+1.52mm MILKY WHITE PVB +6mm LOW IRON THK HEAT STRENGTHENED CLEAR GLASS (R20220414034)				

玻璃記錄

地盤名稱：日出康城11期

換
分類

日期	座數	單位	工作範圍	內/外	分類
88 42	T1	50AC	主窗		
88 42		47BD	主窗	深花	575
89		"	廚房	外窗	
		42BB	房門	內花	
E1 8938		41AZ	主臥大窗	外窗	
		41BC	主大窗	外窗	
		"	房細窗	外窗	
88 42		39AF	主窗	窗	
89 38A		39AG	房生窗	窗	
89 38A		37AF	房細窗	窗	
88 42		36AC	主窗 + 房窗	窗	555 x 2
		37BD	廚房	外窗	
8938 已的	合標	業主要求換	35AC	主大窗	窗 + 2包
8938 已的	先磨	要求換	33AD	房生窗	外窗
88 42		已的	33AF	主窗	
89 38A			32BD	主細窗	外窗花
88 42	已的		31BA	房窗	555
89 38A			30AF	房細窗	外窗
88 42			29AF	主窗	470
89 38A			"	主生窗	外窗
88 42			"	房窗	
E1 8938	已的		29BD	房細窗	外窗
88 42			28BD	主窗	575
89			"	廚房	外窗
89 38A	太為磨不到		27AF	房生窗	內外花
89 38A			27BB	房生窗	外窗
			26AA	主大窗	外窗
88 42			26AF	主窗	470
88 42			26AG	房窗	
88 42			25AA	主窗 + 房窗	

地盤代表簽名： _____

日期： _____

玻璃分層表

1.5 噸

1.6 * 1.06

J858 2023-04-03		E1 5299		9/F	10/F	12/F	15/F	16/F	17/F	18/F	19/F	20/F	21/F	22/F	23/F	25/F	26/F	27/F	28/F	29/F	30/F	31/F
	佛沙窗																					
1	YG09-01	T1	T1A-E/B-1	1	1	1	1	1	1	1	1	1	1	1	1	1	1	1	1	1	1	1
1	YG09-01	T1	T1B-C/B-1	1	1	1	1	1	1	1	1	1	1	1	1	1	1	1	1	1	1	1
1	YG09-01	T1	T1B-D/B-1	1	1	1	1	1	1	1	1	1	1	1	1	1	1	1	1	1	1	1
5	YG11-01	T1	T1B-D/K-1	1	1	1	1	1	1	1	1	1	1	1	1	1	1	1	1	1	1	1
2	YG09-02	T2	T2A-C/B-1	1	1	1	1	1	1	1	1	1	1	1	1	1	1	1	1	1	1	1
2	YG09-02	T2	T2A-D/B-1	1	1	1	1	1	1	1	1	1	1	1	1	1	1	1	1	1	1	1
3	YG09-03	T2	T2A-C/B-1	1	1	1	1	1	1	1	1	1	1	1	1	1	1	1	1	1	1	1
3	YG09-03	T2	T2A-D/B-1	1	1	1	1	1	1	1	1	1	1	1	1	1	1	1	1	1	1	1
4	YG09-04	T2	T2B-D/B-1	1	1	1	1	1	1	1	1	1	1	1	1	1	1	1	1	1	1	1
5	YG11-01	T2	T2B-D/K-1	1	1	1	1	1	1	1	1	1	1	1	1	1	1	1	1	1	1	1
1	YG09-01	T3	T3B-D/B-1	1	1	1	1	1	1	1	1	1	1	1	1	1	1	1	1	1	1	1
2	YG09-02	T3	T3A-C/B-1	1	1	1	1	1	1	1	1	1	1	1	1	1	1	1	1	1	1	1
2	YG09-02	T3	T3A-D/B-1	1	1	1	1	1	1	1	1	1	1	1	1	1	1	1	1	1	1	1
3	YG09-03	T3	T3A-C/B-1	1	1	1	1	1	1	1	1	1	1	1	1	1	1	1	1	1	1	1
3	YG09-03	T3	T3A-D/B-1	1	1	1	1	1	1	1	1	1	1	1	1	1	1	1	1	1	1	1
4	YG09-04	T3	T3A-F/B-1	1	1	1	1	1	1	1	1	1	1	1	1	1	1	1	1	1	1	1
5	YG11-01	T3	T3B-D/K-1	1	1	1	1	1	1	1	1	1	1	1	1	1	1	1	1	1	1	1

(沒有11,13,14,24,34,40,44,54,64,F)

T2 (9-16/F) (17-22/F) 5月相電費, 鐘下大貨類7月5號
 T3 (9-15/F) (17-22/F) 7月 21/22/23
 T2 21/22
 T3 21/22
 T2 21/22
 T3 21/22


PROJECT: 康城11期凱柏峰 從室階
項目: 鋁窗, 鋁門及幕牆玻璃的驗收表格
TOWER: 1B 樓層: 42B 單位: B

紅筆 = 不合乎標準
藍筆 = 合乎標準



→ 內批 30mm

CW2
T1B

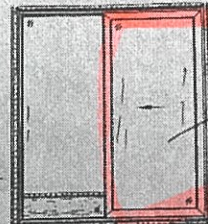

內外批 ←

28/03/2025

28/4/2025
EdL

20-B1
T1B

→ 內外批 40mm

聯檢代表	公司	姓名	簽名	日期
	MIDI	蘇浩威 郭煒輝	wai	18/3/25
	OSR	何彭國明	Sy	18/3/25

註: 磨件





PROJECT: 康城11期凱柏峰

項目: 鋁窗, 鋁門及幕牆玻璃的驗收表格

TOWER: 1B

樓層: 47

單位: D

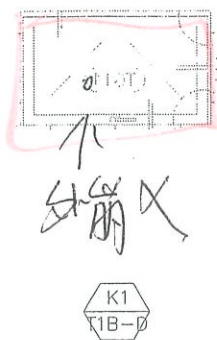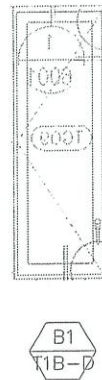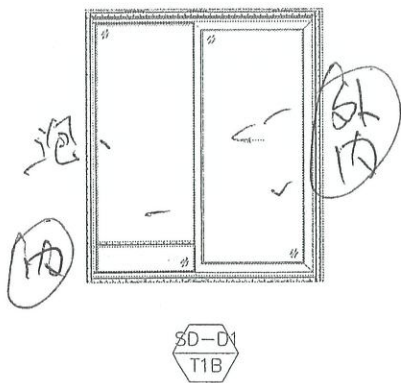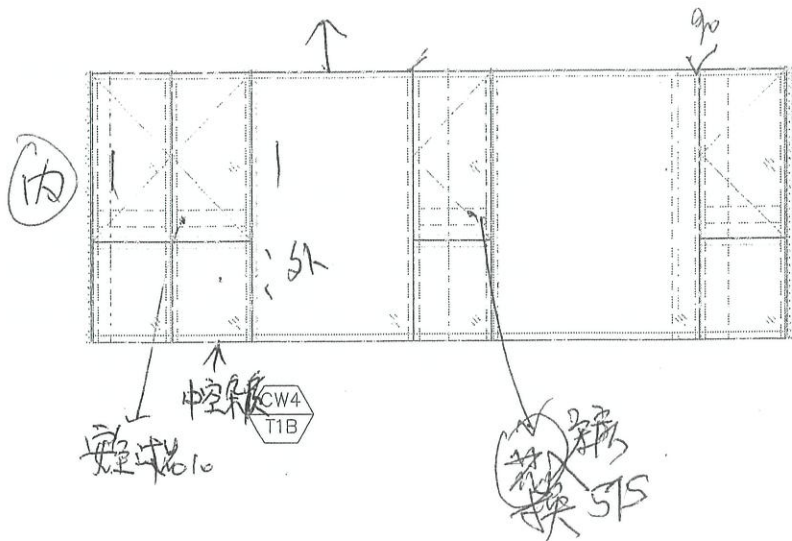

聯檢代表	公司	姓名	簽名	日期
	MIDI	盧國深	✓	13-5-2025
	OSR			



美特鋁質有限公司
MIDI ALUMINIUM FABRICATOR LTD.



PROJECT: 康城11期凱柏峰

項目: 鋁窗, 鋁門及幕牆玻璃的驗收表格


TOWER: 1B

樓層: 28


單位: D

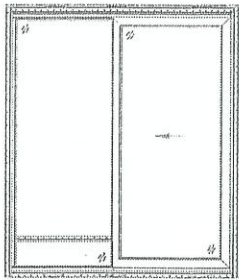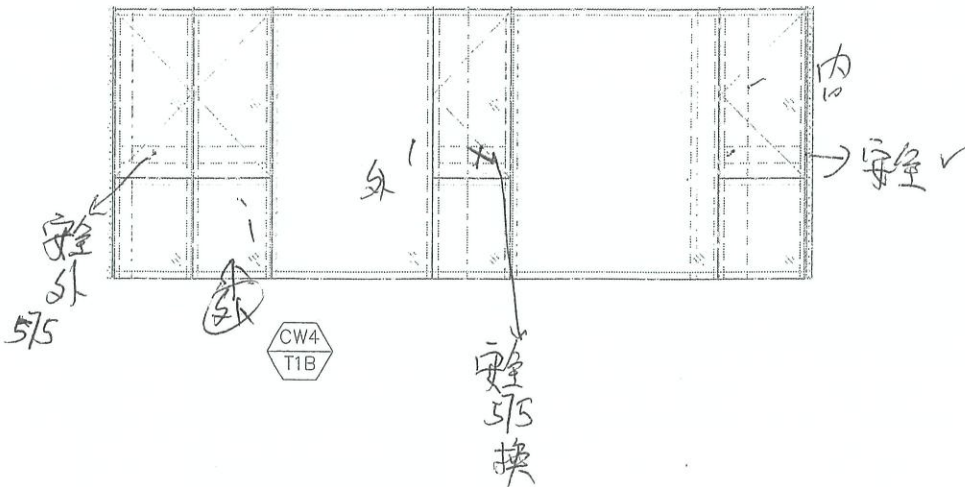

SD-D1
T1B

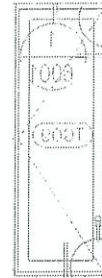

B1
T1B-D

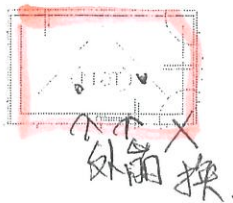

K1
T1B-D

聯檢代表	公司	姓名	簽名	日期
	MIDI	盧國深	✓	10-5-2025
	OSR			