

工程指示 / 要求簡箋(E.I.)

工程指示編號：EI / 8962 / 25

修改版次：-

工程編號：J - 858

工程名稱：將軍澳日出康城 11

工程項目：趟門 補玻璃線 30 套 地盆用

收件人：生統

發件人：Jason

日期：30/05/2025

 要求提供 / 確認 事項

內容：

地盆需要執修趟門時，發現趟門玻璃線未安裝。請生產送出到地盆使用(原 EI-6117)生統 / 倉庫：請查有無鋁料供使用！？預最長料款，補 30 套。地盆預介短。

1. 註明 趟門玻璃線
2. 生統，請按最後版本圖紙生產。
3. 二寶 芳姐 琮姐 收貨，送地盤。

請在 2025.06.13 前完成上列要求。謝謝!

附：

 原合約工程包 原合約工程加 / 減賬 新工程報價

分發東莞各部門：

() 生產技術總監 連附件 () 技術部 連附件 () 生產部 連附件 () 機械設計部 連附件
 () 採購部 連附件 (✓) 生產統籌部 連附件 () 小羅&清 連附件
 () 質檢部 連附件 () 會計部 連附件 () 報關組 連附 () 其他 輝哥 連附件


分發香港各部門

() 行政部 連附件 () 會計部 連附件 () 統籌部 連附件 (✓) 工程部地盤科文 二寶 連附件
 () 採購部 連附件 () QS 部 連附件 () 維修部 連附件 () 其他 _____ 連附件

傳遞編號：

HK 0467 / 25



發件人簽署：

項目經理簽署：


EG-DWG3


美特鋁質 有限公司
 MIDI Aluminium Fabricator Ltd.

工程號 J858 地盤 將軍澳 康城11期

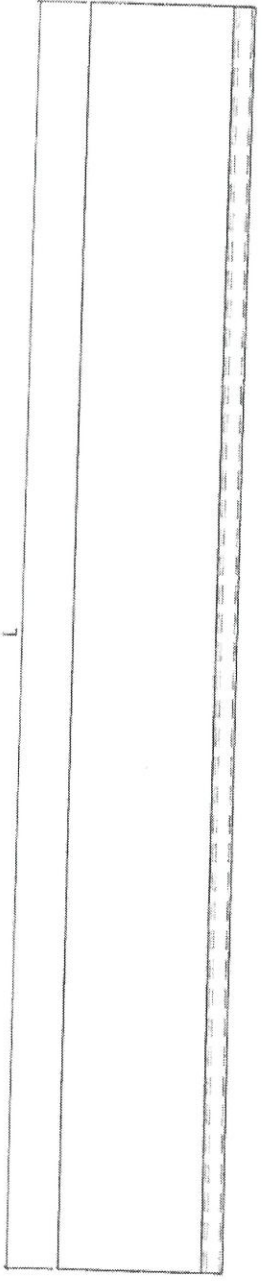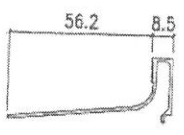

备注	产品编号	L
H=2748	X86346-SD03A	2515
H=2691	X86346-SD03B	2458

← 30支

H=2748	X86346-SD03C	2387
H=2691	X86346-SD03D	2330



H=2948	X86346-SD03E	2715
H=2948	X86346-SD03F	2587

名稱	型材加工圖	制圖	Jack	2023-01-12	修改	△A	△B
材料	X86346	復核			日期	20230311	20230701
顏色	ECD3X1009 9S-XF1	批准			圖號	X86346-SD03	

原82頁

美特鋁質 有限公司
MIDI Aluminium Fabricator Ltd.

工程號 J858 地盤 將軍澳 康城11期

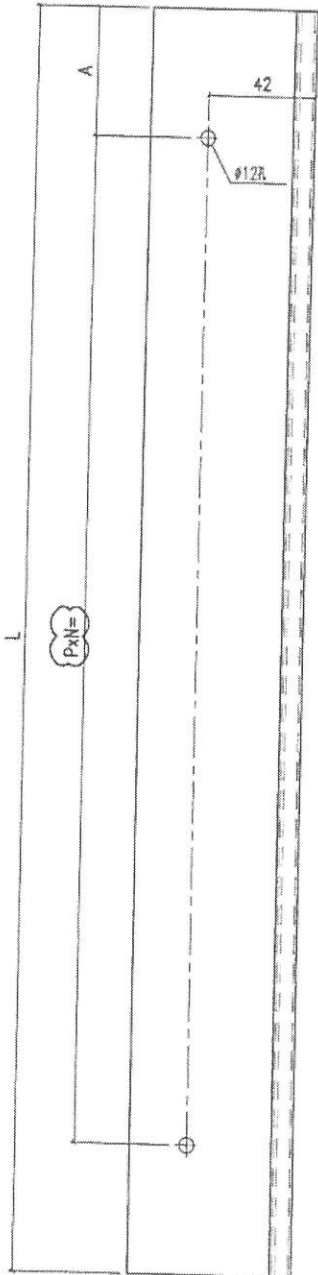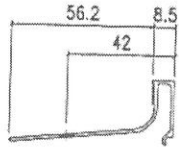

302

备注	产品编号	L	PXN	A
H=2748	X86346-SD05A	2515	300X8	57.5
H=2691	X86346-SD05B	2458	300X8	29
H=2948	X86346-SD05C	2715	300X9	7.5

名稱	型材加工圖	制圖	Jack	2023-02-22	修改	△	△	△
材料	X86346	復核			日期	20230311	20230322	20230701
顏色	ECD3X1009 9S-XF1	批准			圖號	X86346-SD05		



EG-DWG3



美特鋁質 有限公司
MIDI Aluminium Fabricator Ltd.



工程號	J858	地盤	將軍澳 康城1 1期
-----	------	----	------------

备注	产品编号	L	PXN	A
W=2260	X86346-SD06LA	958	285x3	40
W=2315	X86346-SD06LB	985.5	295x3	32.5
W=2325	X86346-SD06LC	990.5	295x3	37.5
W=2340	X86346-SD06LD	998	295x3	45
W=2345	X86346-SD06LE	1000.5	295x3	47.5
-	-	-	-	-
W=1800	X86346-SD06LG	728	300x2	57.5

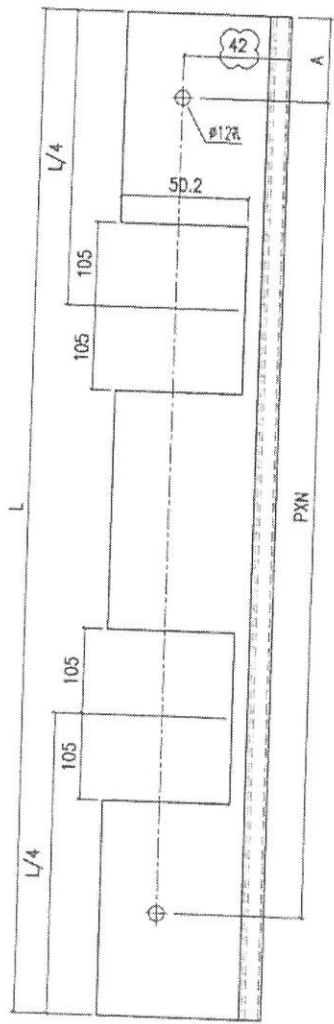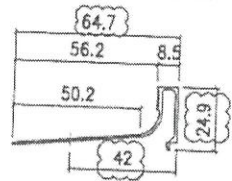

备注	产品编号	L	PXN	A
-	-	-	-	-
W=2315	X86346-SD06RB	985.5	295x3	32.5
-	-	-	-	-
W=2340	X86346-SD06RD	998	295x3	45
-	-	-	-	-
W=2375	X86346-SD06RF	1015.5	295x3	62.5

← 30支

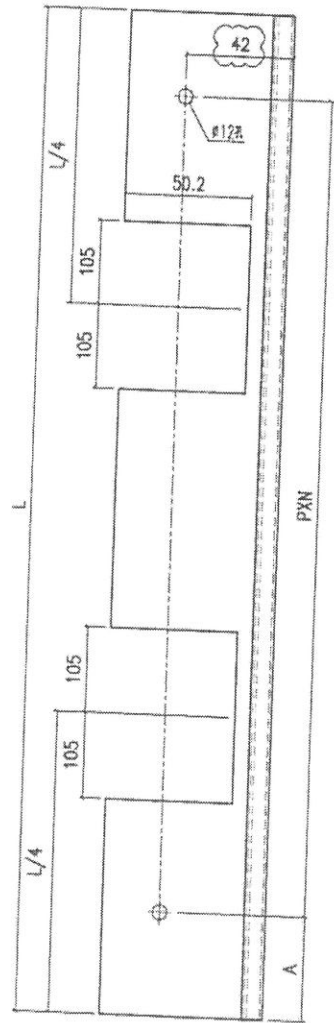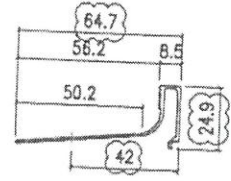

名稱	型材加工圖	制圖	Jack	2023-02-22	修改	△	△
材料	X86346	復核			日期	20230311	20230322
顏色	ECD3X1009 9S-XF1	批准			圖號	X86346-SD06	

原 0-2页



EG-DWG3



美特鋁質 有限公司
MIDI Aluminium Fabricator Ltd.



工程號	J858	地盤	將軍澳 康城11期
-----	------	----	-----------

备注	产品编号	L	PXN	A
W=2260	X86346-SD07LA	914.5	285x3	18
W=2315	X86346-SD07LB	942	295x3	10.5
W=2325	X86346-SD07LC	947	295x3	15.5
W=2340	X86346-SD07LD	954.5	295x3	23
W=2345	X86346-SD07LE	957	295x3	25.5
-	-	-	-	-
W=1800	X86346-SD07LG	684.5	300x2	35.5

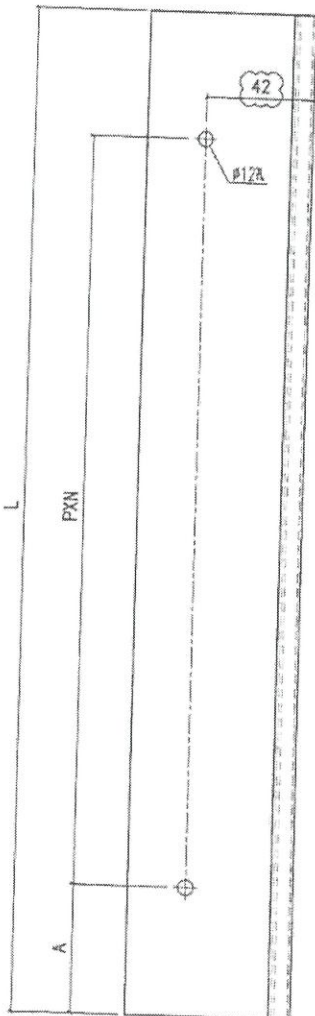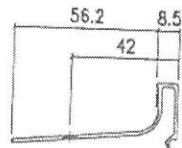

备注	产品编号	L	PXN	A
-	-	-	-	-
W=2315	X86346-SD07RB	942	295x3	10.5
-	-	-	-	-
W=2340	X86346-SD07RD	954.5	295x3	23
-	-	-	-	-
W=2375	X86346-SD07RF	972	295x3	40.5

← 30⁺

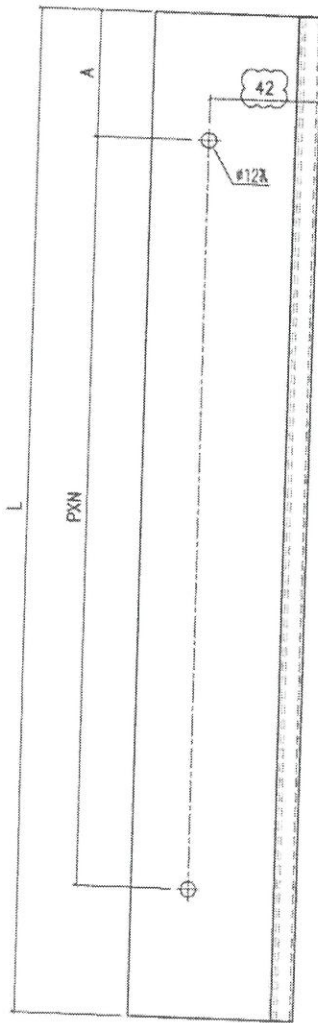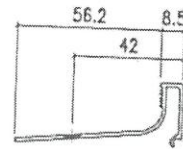

名稱	型材加工圖	制圖	Jack	2023-02-22	修改	△	△
材料	X86346	復核			日期	20230311	20230322
顏色	ECD3X1009 9S-XF1	批准			圖號	X86346-SD07	

原 0-3頁




美特鋁質 有限公司
MIDI Aluminium Fabricator Ltd.

工程號	J858	拆圖	Jack	2023-01-29
地盤	將軍澳 康城11期	復核		
名稱	趟門拆圖	顏色	批准	

A-SD-08

版次C按趟門分類重新排序

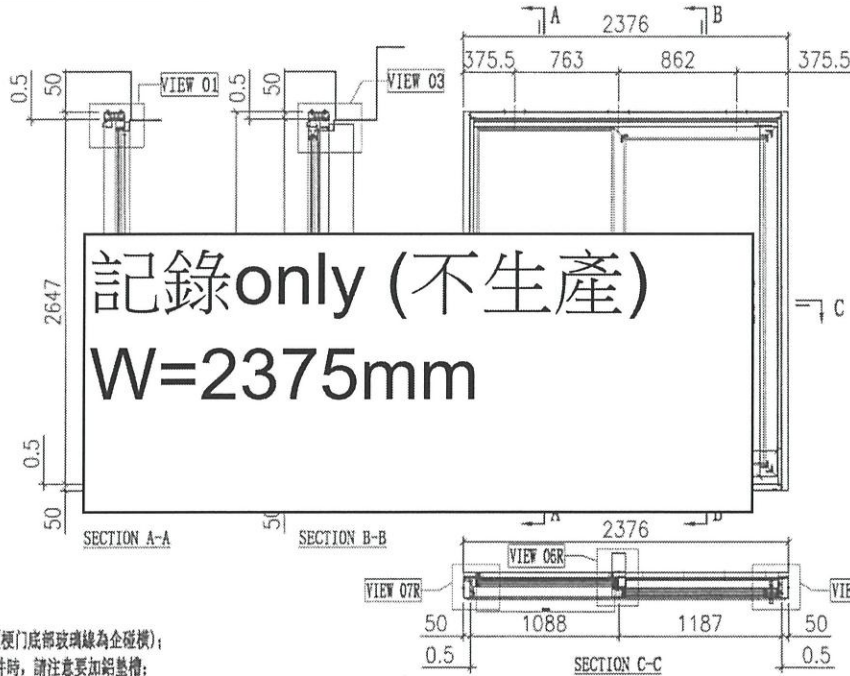

說明:

- 1、玻璃線為橫碰企(橫門底部玻璃線為企碰橫);
- 2、安裝綠吉利亞配件時,請注意要加卸墊槽;

序号	玻璃編號	玻璃尺寸
1	GL01-59	1035x2374
2	GL01-60	1003x2525

序号	料号	名称	出荷	长度(mm)	支	加工说明	注明
21	X86334	趟門地槽料	-	2646	1	X86334-SD01L-S	地盤安裝
22	X86322	趟門地槽料	-	2646	1	X86322-SD01R	地盤安裝
23	X86332	趟門頂槽料	-	2226	1	X86332-SD01RF-S	地盤安裝
24	X86330	趟門頂槽料	-	2226	1	X86330-SD01RF-S	地盤安裝
25	X86345	趟門企中樑	-	2556.5	1	X86345-SD01R-S	地盤安裝
26	X86336	趟門企位扣蓋	-	1110.5	2	X86336-SD01F	地盤安裝
27	X86337	趟門企位扣蓋	-	2558	1	X86337-SD01A	地盤安裝
28	X86326	SD平台橫料	-	971.5	1	X86326-SD01F	地盤安裝
29	X86335	SD平台橫料	-	972.5	1	X86335-SD01F	地盤安裝
30	X86340	壓板加工圖	-	2530	1	X86340-SD01L	地盤安裝
31	X86320	室內蓋加工圖	-	2544	1	X86320-SD01L-S	地盤安裝
32	X86341	橫企扣	-	2258	1	X86341-SD01LA	地盤安裝
33	X86321	室內企蓋加工圖	-	2293	1	X86321-SD01LA	地盤安裝
34	X86339	壓板加工圖	-	2545	1	X86339-SD01A	地盤安裝
35	X86342	室內蓋加工圖	-	2545	1	X86342-SD01A	地盤安裝
36	L061	鋁角25x25x3	-	30	2	L061-01	工廠組裝
37	-	3mm厚膠板	-	972	1	J858-SD-AP01F	地盤安裝
38	-	3mm厚膠板	-	972	1	J858-SD-AP02F	地盤安裝
39	-	3mm厚膠板	-	1111	1	J858-SD-AP02R	地盤安裝
40	X86317	室內嵌口之字扣碼	-	50	12	X86317-SD02	工廠組裝
41	X86325	趟門邊料	-	2163	1	X86325-SD01F	工廠組裝
42	X86331	壓槽料加工圖	-	2163	1	X86331-SD01F	工廠組裝
43	H42208	趟門邊料35x50x4	-	30	2	H42208-01	工廠組裝
44	-	加力板(企角)	-	-	1	J858-SD-GS05	工廠組裝
45	X86346	趟門橫橫裝線	-	1015.5	1	X86346-SD06RF	工廠組裝
46	X86346	趟門橫橫裝線	-	972	1	X86346-SD07RF	工廠組裝
47	X86346	趟門橫裝裝線	-	2515	1	X86346-SD03A	工廠組裝
48	X86346	趟門橫裝裝線	-	2515	1	X86346-SD05A	工廠組裝
67	X86329	趟門頂外蓋料	-	2274	1	X86329-SD01F	地盤安裝

頂留		mm
底留		mm
企料底部開避位		mm
底橫料防水巴鋸去		mm
安裝扣碼		
安裝扣碼		
多點鎖芯型號:		
手柄型號:		
限位桿型號:		
T窗最大的開度:		
窗玉搭位數:		

料号	顏色	數量	备注
#8x1/2"圓頭螺絲	A4-70	8	頂橫料
#8x1/2"圓頭螺絲	A4-70	4	企角
M5x10圓頭螺絲	A4-70	4	企角螺絲
M5x15圓頭螺絲	A4-70	34	企角螺絲
M5x25圓頭螺絲	A4-70	34	企角螺絲
M5x10平頭螺絲	A4-70	9	企角螺絲
#8x1-1/4"圓頭螺絲	A4-70	24	企角螺絲

門玉款	宽度 (mm)	高度 (mm)	只/幅	撐長
A-SD-08-DS	1209	2548	1	
大圖版次		本圖版	F	
		日期	27/04/23	
窗号	宽度 (W)	高度 (H)	數量	樓層
T1A-SD-A1	2376	2748	43	10F-60F
T2A-SD-A1	2376	2748	47	10F-65F
合計:			90	
圖号			-	

序号	料号	名称	出荷	长度(mm)	支	加工说明	注明
68	-	趟門玉	-	-	1	A-SD-08-DS	地盤安裝

序号	料号	名称	出荷	长度(mm)	支	加工说明	注明
1	I711	150x50x5輕鐵	-	2748	1	I711-SD02L-S	地盤安裝
2	I711	150x50x5輕鐵	-	2748	1	I711-SD01R-S	地盤安裝
3	I711	150x50x5輕鐵	-	2376	1	I711-SD04RF-S	地盤安裝
4	I711	150x50x5輕鐵	-	2376	1	I711-SD03RF-S	地盤安裝
5	X86317	室內嵌口之字扣碼	-	2376	2	X86317-SD01F	工廠組裝
6	L107	趟門邊料35x35x4	-	80	4	L107-01	工廠組裝
7	L00155	牆企企身嵌口輕鐵	-	2748	2	L00155-01A	工廠組裝
8	-	頂橫邊料	-	-	3	J858-SD-GS01	工廠組裝

料号	顏色	數量	备注
M5x12平頭螺絲	A4-70	12	企角