

工程指示 / 要求簡箋(E.I.)

工程指示編號：EI / 8973 / 25 修改版次：

工程編號：J - 858

工程名稱：將軍澳日出康城

工程項目：趟門 鋁窗 補 17 件玻璃 小業主單地盤用 (第 2 批)

收件人：Maggie

發件人：Jason

日期：04/06/2025

要求提供 / 確認 事項：

- | | | |
|------------------------------------|-------------------------------------|-------------------------------|
| <input type="checkbox"/> 初步鋁料 B.M. | <input type="checkbox"/> 加工拆圖，然後生產 | <input type="checkbox"/> 尺寸表 |
| <input type="checkbox"/> 正式鋁料 B.M. | <input type="checkbox"/> 技術上資料 / 指示 | <input type="checkbox"/> 報價 |
| <input type="checkbox"/> 配件 B.M. | <input type="checkbox"/> 樣辦或貨品說明書 | <input type="checkbox"/> 分判合約 |

內容：

由於小業主單崩花，需要更換玻璃，請按玻璃 BM 生產玻璃，共 17 件 送地盤。

1. 窗依原 EI 5299, EI 5307 尺寸補，趟門依原 EI 6342, EI 6343, EI 6344
2. 玻璃標籤請註明樓層，座。
3. 分座打扎
4. 按二寶、瓊姐、芳姐 資料

謝謝

請在 2025.07.03 前完成上列要求。

分發東莞各部門：

- | | | | |
|--|---|--|--|
| <input type="checkbox"/> 生產技術總監 <input type="checkbox"/> 連附件 | <input type="checkbox"/> 技術部 <input type="checkbox"/> 連附件 | <input type="checkbox"/> 生產部 <input type="checkbox"/> 連附件 | <input type="checkbox"/> 機械設計部 <input type="checkbox"/> 連附件 |
| <input type="checkbox"/> 採購部 <input type="checkbox"/> 連附件 | <input type="checkbox"/> 生產統籌部 <input type="checkbox"/> 連附件 | <input type="checkbox"/> 小羅&清 <input type="checkbox"/> 連附件 | |
| <input type="checkbox"/> 質檢部 <input type="checkbox"/> 連附件 | <input type="checkbox"/> 會計部 <input type="checkbox"/> 連附件 | <input type="checkbox"/> 報關組 <input type="checkbox"/> 連附件 | <input type="checkbox"/> 其他 _____ <input type="checkbox"/> 連附件 |

分發香港各部門：

- | | | | |
|---|--|---|--|
| <input type="checkbox"/> 行政部 <input type="checkbox"/> 連附件 | <input type="checkbox"/> 會計部 <input type="checkbox"/> 連附件 | <input type="checkbox"/> 統籌部 <input type="checkbox"/> 連附件 | <input checked="" type="checkbox"/> 工程部地盤科文 二寶 <input checked="" type="checkbox"/> 連附件 |
| <input checked="" type="checkbox"/> 採購部 <input checked="" type="checkbox"/> 連附件 | <input type="checkbox"/> QS 部 <input type="checkbox"/> 連附件 | <input type="checkbox"/> 維修部 <input type="checkbox"/> 連附件 | <input type="checkbox"/> 其他 _____ <input type="checkbox"/> 連附件 |

傳遞編號：

HK / 25

發件人簽署：

項目經理簽署：

序號	EI	項目	座	樓層	單位	件數	玻璃編號	W (mm)	H (mm)	厚度 (mm)	Letter
34	EI8973	窗	T2	12/F	AB	1	HG11-01	604	1272	T011.6mm THK TEMPERED GLASS (R20220401057)	AB廚
35	EI8973	趟門	T1	58/F	BC	1	GL01-62	985	2525	10mm Low E(SST) clear heat strengthened glass +12A +12mm clear tempered glass(mix) (R20220114001)	門梗
36	EI8973	趟門	T1	58/F	BC	1	GL01-61	1017	2374	10mm Low E(SST) clear heat strengthened glass +12A +12mm clear tempered glass(mix) (R20220114001)	門玉
37	EI8973	趟門	T1	49/F	BD	1	GL01-65	1020	2374	10mm Low E(SST) clear heat strengthened glass +12A +12mm clear tempered glass(mix) (R20220114001)	門玉
38	EI8973	窗	T1	48/F	BD	1	YG11-01	759	384	T011.6mm THK TEMPERED GLASS (R20220401057)	BD廚
39	EI8973	趟門	T1	39/F	AD	1	GL01-68	973	2525	10mm Low E(SST) clear heat strengthened glass +12A +12mm clear tempered glass(mix) (R20220114001)	門梗
40	EI8973	窗	T1	37/F	BD	1	YG11-01	759	384	T011.6mm THK TEMPERED GLASS (R20220401057)	BD廚
41	EI8973	窗	T1	36/F	AB	1	HG11-01	604	1272	T011.6mm THK TEMPERED GLASS (R20220401057)	AB廚
42	EI8973	趟門	T1	32/F	AA	1	GL01-59	1035	2374	10mm Low E(SST) clear heat strengthened glass +12A +12mm clear tempered glass(mix) (R20220114001)	門玉
43	EI8973	趟門	T1	32/F	AA	1	GL01-60	1003	2525	10mm Low E(SST) clear heat strengthened glass +12A +12mm clear tempered glass(mix) (R20220114001)	門梗
44	EI8973	趟門	T1	28/F	AC	1	GL01-63	977	2374	10mm Low E(SST) clear heat strengthened glass +12A +12mm clear tempered glass(mix) (R20220114001)	門玉
45	EI8973	趟門	T1	25/F	BD	1	GL01-65	1020	2374	10mm Low E(SST) clear heat strengthened glass +12A +12mm clear tempered glass(mix) (R20220114001)	門玉
46	EI8973	窗	T1	25/F	BD	1	YG11-01	759	384	T011.6mm THK TEMPERED GLASS (R20220401057)	BD廚
47	EI8973	趟門	T1	25/F	BC	1	GL01-62	985	2525	10mm Low E(SST) clear heat strengthened glass +12A +12mm clear tempered glass(mix) (R20220114001)	門梗
48	EI8973	趟門	T1	21/F	BA	1	GL01-62	985	2525	10mm Low E(SST) clear heat strengthened glass +12A +12mm clear tempered glass(mix) (R20220114001)	門梗
49	EI8973	趟門	T1	21/F	BA	1	GL01-61	1017	2374	10mm Low E(SST) clear heat strengthened glass +12A +12mm clear tempered glass(mix) (R20220114001)	門玉
50	EI8973	趟門	T1	16/F	BE	1	GL01-61	1017	2374	10mm Low E(SST) clear heat strengthened glass +12A +12mm clear tempered glass(mix) (R20220114001)	門玉
							補玻璃總數 17				
	GL01	=					10mm THK HEAT STRENGTHEN GLASS (OUTSIDE) W/ LOW-E COATING ON SURFACE 58T #2 + 12 mm AIR SPACE + 12mm THK CLEAR TEMPERED GLASS(INSIDE) IGU (R20220114001)				
	YG09 / HG09	=					6mm THK HEAT STRENGTHENED CLEAR GLASS+1.52mm MILKY WHITE PVB +6mm LOW IRON THK HEAT STRENGTHENED CLEAR GLASS (R20220414034)				
	YG11 / TG11	=					TG11.6mm THK TEMPERED GLASS (R20220401057)				





 中国建筑科学研究院


 Gammon

 AECOM

 AECOM


 SIDI

 设计研究院有限公司



 SIDI DESIGN RESEARCH INSTITUTE CO., LTD.

PROJECT: 康城11期凱柏


項目: 鋁窗, 鋁門及幕牆玻璃

TOWER: 2A

樓層:

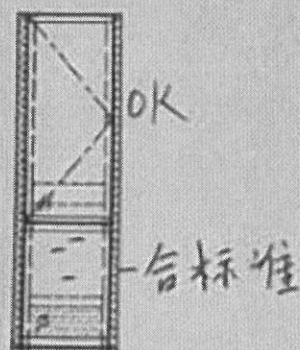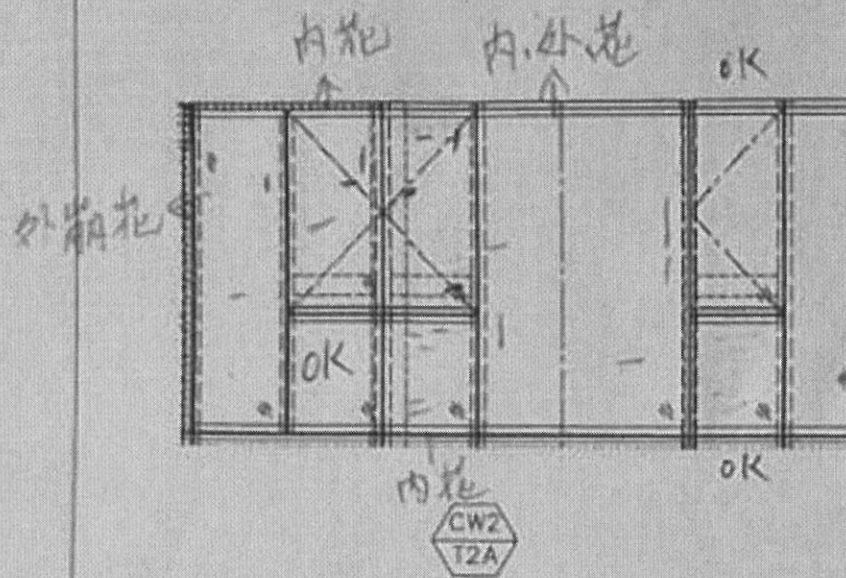

T2 12AB 廚房窗

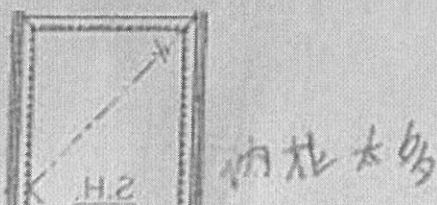

玻璃記錄

地盤名稱：日出康城11期

件數

已換日期	座數	單位	工作範圍	內/外	分類
29/5	✓	59AE	主安全 2件		2
29/5	✓	58AE	房安全+主轉角		2
		58BC	房門框		1
		..	房門玉		1
	✓	57BC	安全 3件		3
	E18952B	56AD	房細框	內外	1
	✓	56BD	房2房安全		2
	E18952B	51AA	房1細框	外崩	1
27/5	已換 ✓	50AC	主安全		1
	✓	50AG	房1安全		1
		49BD	房2細框	內外	1
	大邊	..	房門玉	內外	1
	大邊	49BA	主細框	內	1
		48BD	廚房	外崩	1
	✓	48BC	主轉角安全		1
	E18943A	47BD	廚房	外崩	1
	✓	46AD	房安全		1
	✓	45AC	主安全		1
	✓	43BC	主轉角+房安全		2
	E18952	43BD	主大框	外崩	1
	E18952	..	主轉角生窗	外崩	1
27/5	已換 ✓	42AC	房1生窗		1
	E18952B大邊	42BC	主轉角細框	外花	1
27/5	已換 ✓	..	房安全		1
	E18943	42BB	房門玉	內	1
		41BA	主生窗	內	1
	E18952	41BD	房1大框	內	1
27/5	已換 ✓	41BB	房安全	內外	1
	E18938B	41BC	主大框	外崩	1
	E18938B	..	房1細框	外崩	1

地盤代表簽名：_____

日期：_____

玻璃記錄

地盤名稱：日出康城11期

日期	座數	單位	工作範圍	內/外	分類
	E18952	41AE	主則大櫃	外崩	1
	E18952B	39BB	房生窗	外	1
	E18952	39AG	房1生窗	外	1
	已換 ✓	39AF	主轉角安全		1
	E18938A	37AF	房1細櫃	泡	1
		37BD	廚房	外崩	1
	E18952	36BB	房生窗	外崩	1
27/5	已換 ✓	36AC	房1+主安全		2
		36AB	廚房	外崩	
	E18952	35AD	房細櫃	內外	1
	E18952	35AB	主則大櫃	外崩	1
	E18938	35AC	主大櫃	外崩	1
	E18952	33AD	房生窗	外崩	1
		"	房細櫃	內外	1
	E18952A	33AB	主正面大櫃	外崩	1
27/5	已換 ✓	33AF	主正安全		1
		32AA	主大櫃	外崩	1
		"	房1大櫃	深老外	1
		"	厅同系	外崩	1
		"	厅櫃	外崩	1
27/5	已換 ✓	32AF	主安全+房		3
	E18952	32BD	主正面細櫃	外崩	1
	E18952A	32AE	房1生窗	"	1
	E18952	30BE	房生窗	外崩	1
29/5	✓	30AG	房1安全		1
	E18952	29BE	房生窗	外崩	1
	E18952	"	"細櫃	"	1
	E18938A	29AF	主轉角生窗	"	1
	✓	29BB	房安全		1
	E18938	29BD	房2細櫃	"	1

地盤代表簽名：_____

日期：_____

玻璃記錄

地盤名稱：日出康城11期

日期	座數	單位	工作範圍	內/外	分類
	✓	29BF	房安全		1
27/5	2換 ✓	28BD	至正面安全		1
		28AC	至大櫃 ✓	焊	1
		"	至細櫃 ✓	焊	1
		"	至生窗 ✓	焊	1
	?	"	至門玉	內外	1
27/5	2換 ✓	28BA	房安全		1
		27AE	至轉角生窗 ✓	外筋	1
	E18952	27BB	房生窗 ✓	"	1
	✓	27BA	房安全		2
	E18938A	27AF	房生窗 ✓		1
	E18938B	26AA	至大櫃 ✓	外筋	1
		25BD	至大櫃 ✓	內花/線	1
		"	厅門玉	外	1
		"	厨房	外	1
29/5	✓	25AG	至安全		1
	✓	25BC	至轉角+房安全	外筋	2
		25BC	厅櫃	"	1
	E18952	22BC	至正面細櫃 ✓	泡	1
	E18938A	22AF	至轉角細櫃 ✓	外筋	1
	太边	21BA	厅櫃	內花	1
		"	厅玉	內筋	1
	✓	21BC	至正面+房安全		2
29/5	✓	20AA	房安全		1
		20BB	房生窗 ✓	外筋	1
E18952	太边	20AE	至正內看左生窗	內外	1
	✓	20BD	房2安全		1
	E18952	20AC	至生窗 ✓	內外	1
	E18952	"	房1生窗 ✓	內	1
	E18952	"	房1大櫃 ✓	內外	1

地盤代表簽名： _____

日期： _____

玻璃記錄

地盤名稱：日出康城11期

日期	座數	單位	工作範圍	內/外	分類
	E18952	20AC	房1 細櫃 ✓	外筋	1
	E18938	20AB	主臥大櫃 ✓	外筋	
	✓	20BC	房安全		3
29/5	✓	19BA	房安全		2
	已換 ✓	19BD	房2 安全		1
	E18938B	19BE	房大櫃 ✓	外筋	1
	已換 ✓	19BC	房安全		3
		19AF	主正窗 生窗 ✓	外筋	1
		"	" 細櫃 ✓	外筋	1
	✓ 已換	"	" 安全	"	1
		"	房1 大櫃 ✓	"	1
		18BE	房大櫃 ✓	"	1
	已換 ✓	18BA	房1 安全		1
	已換 ✓	18AA	房1 安全		1
		18AC	主生窗 ✓	內筋	1
	✓	"	主正窗 + 房1 安全		2
		17AE	主大櫃 ✓	外筋	1
			主正窗 生窗 ✓	外筋	1
	✓	17BC	房安全		3
	E18943	17BF	厅玉	外筋	1
	E18938B	17AD	房大櫃 ✓	"	1
	E18943	"	厅玉	內外	1
		17BD	主大櫃 ✓	混內外	1
		16BE	厅玉	口合	1
	E18952	16AB	主臥 生窗 ✓	外筋	1
	✓	16AE	房1 安全		1
	✓	16BB	房 安全		1
	E18943B	16BA	厅玉	口合	1
	E18938B	16AD	房生窗 ✓	外筋	
	✓	15AA	房1 安全		1

地盤代表簽名：_____

日期：_____

P.4

