

## 工程指示 / 要求簡箋(E.I.)

工程指示編號：EI / 8985 / 25 修改版次：

工程編號：J - 858

工程名稱：將軍澳日出康城

工程項目：趟門 鋁窗 補 28 件玻璃 小業主單地盤用 (第 3 批)

收件人：Maggie

發件人：Jason

日期：17/06/2025

要求提供 / 確認 事項：

- |                                    |                                     |                               |
|------------------------------------|-------------------------------------|-------------------------------|
| <input type="checkbox"/> 初步鋁料 B.M. | <input type="checkbox"/> 加工拆圖，然後生產  | <input type="checkbox"/> 尺寸表  |
| <input type="checkbox"/> 正式鋁料 B.M. | <input type="checkbox"/> 技術上資料 / 指示 | <input type="checkbox"/> 報價   |
| <input type="checkbox"/> 配件 B.M.   | <input type="checkbox"/> 樣辦或貨品說明書   | <input type="checkbox"/> 分判合約 |

內容：

由於小業主單崩花，需要更換玻璃，請按玻璃 BM 生產玻璃，共 28 件 送地盤。序號 52, 70-72&77 屬廠品質不合格，需補回

1. 窗依原 EI 5299, EI 5307 尺寸補，趟門依原 EI 6342, EI 6343, EI 6344
2. 玻璃標籤請註明樓層，座。
3. 分座打扎
4. 按二寶、瓊姐、芳姐 資料

謝謝請在 2025. 07. 16 前完成上列要求。

分發東莞各部門：

- |                                 |                              |                                |                              |                               |                              |                                   |                              |
|---------------------------------|------------------------------|--------------------------------|------------------------------|-------------------------------|------------------------------|-----------------------------------|------------------------------|
| <input type="checkbox"/> 生產技術總監 | <input type="checkbox"/> 連附件 | <input type="checkbox"/> 技術部   | <input type="checkbox"/> 連附件 | <input type="checkbox"/> 生產部  | <input type="checkbox"/> 連附件 | <input type="checkbox"/> 機械設計部    | <input type="checkbox"/> 連附件 |
| <input type="checkbox"/> 採購部    | <input type="checkbox"/> 連附件 | <input type="checkbox"/> 生產統籌部 | <input type="checkbox"/> 連附件 | <input type="checkbox"/> 小羅&清 | <input type="checkbox"/> 連附件 |                                   |                              |
| <input type="checkbox"/> 質檢部    | <input type="checkbox"/> 連附件 | <input type="checkbox"/> 會計部   | <input type="checkbox"/> 連附件 | <input type="checkbox"/> 報關組  | <input type="checkbox"/> 連附件 | <input type="checkbox"/> 其他 _____ | <input type="checkbox"/> 連附件 |

分發香港各部門：

- |   |   |                               |                              |                              |                              |  |   |
|---|---|-------------------------------|------------------------------|------------------------------|------------------------------|--|---|
| <input type="checkbox"/> 行政部            | <input type="checkbox"/> 連附件            | <input type="checkbox"/> 會計部  | <input type="checkbox"/> 連附件 | <input type="checkbox"/> 統籌部 | <input type="checkbox"/> 連附件 | <input checked="" type="checkbox"/> 工程部地盤科文 二寶 | <input checked="" type="checkbox"/> 連附件 |
| <input checked="" type="checkbox"/> 採購部 | <input checked="" type="checkbox"/> 連附件 | <input type="checkbox"/> QS 部 | <input type="checkbox"/> 連附件 | <input type="checkbox"/> 維修部 | <input type="checkbox"/> 連附件 | <input type="checkbox"/> 其他 _____              | <input type="checkbox"/> 連附件            |

傳遞編號：

HK / 25

發件人簽署：

項目經理簽署：

序號	EI	項目	座	樓層	單位	件數	玻璃編號	W (mm)	H (mm)	厚度(mm)	Letter
51	本次EI	趟門	T1	55/F	BC	1	GL01-61	1017	2374	10mm Low E(SFT) clear heat strengthened glass +12A+12mm clear tempered glass(male)	門玉
52	本次EI	趟門	T1	51/F	BD	1	GL01-65	1020	2374	10mm Low E(SFT) clear heat strengthened glass +12A+12mm clear tempered glass(male)	門玉
53	本次EI	趟門	T1	48/F	AA	1	GL01-59	1035	2374	10mm Low E(SFT) clear heat strengthened glass +12A+12mm clear tempered glass(male)	門玉
54	本次EI	趟門	T1	48/F	AA	1	GL01-60	1003	2525	10mm Low E(SFT) clear heat strengthened glass +12A+12mm clear tempered glass(male)	門梗
55	本次EI	趟門	T1	47/F	AF	1	GL01-61	1017	2374	10mm Low E(SFT) clear heat strengthened glass +12A+12mm clear tempered glass(male)	門玉
56	本次EI	趟門	T1	42/F	AB	1	GL01-58	978	2525	10mm Low E(SFT) clear heat strengthened glass +12A+12mm clear tempered glass(male)	門梗
57	本次EI	趟門	T1	42/F	AE	1	GL01-67	1005	2374	10mm Low E(SFT) clear heat strengthened glass +12A+12mm clear tempered glass(male)	門玉
58	本次EI	趟門	T1	41/F	AG	1	GL01-62	985	2525	10mm Low E(SFT) clear heat strengthened glass +12A+12mm clear tempered glass(male)	門梗
59	本次EI	趟門	T1	39/F	AE	1	GL01-68	973	2525	10mm Low E(SFT) clear heat strengthened glass +12A+12mm clear tempered glass(male)	門梗
60	本次EI	趟門	T1	33/F	AB	1	GL01-58	978	2525	10mm Low E(SFT) clear heat strengthened glass +12A+12mm clear tempered glass(male)	門梗
61	本次EI	趟門	T1	33/F	AB	1	GL01-57	1010	2374	10mm Low E(SFT) clear heat strengthened glass +12A+12mm clear tempered glass(male)	門玉
62	本次EI	趟門	T1	30/F	AA	1	GL01-60	1003	2525	10mm Low E(SFT) clear heat strengthened glass +12A+12mm clear tempered glass(male)	門梗
63	本次EI	趟門	T1	30/F	AC	1	GL01-64	945	2525	10mm Low E(SFT) clear heat strengthened glass +12A+12mm clear tempered glass(male)	門梗
64	本次EI	趟門	T1	27/F	AD	1	GL01-68	973	2525	10mm Low E(SFT) clear heat strengthened glass +12A+12mm clear tempered glass(male)	門梗
65	本次EI	趟門	T1	25/F	AG	1	GL01-62	985	2525	10mm Low E(SFT) clear heat strengthened glass +12A+12mm clear tempered glass(male)	門梗
66	本次EI	趟門	T1	23/F	AB	1	GL01-58	978	2525	10mm Low E(SFT) clear heat strengthened glass +12A+12mm clear tempered glass(male)	門梗
67	本次EI	趟門	T1	23/F	AB	1	HG11-01	604	1272	TGL16mm THK TEMPERED GLASS (R3020401057)	AB廚
68	本次EI	趟門	T1	23/F	BF	1	GL01-61	1017	2374	10mm Low E(SFT) clear heat strengthened glass +12A+12mm clear tempered glass(male)	門玉
69	本次EI	趟門	T1	23/F	BF	1	GL01-62	985	2525	10mm Low E(SFT) clear heat strengthened glass +12A+12mm clear tempered glass(male)	門梗
70	本次EI	趟門	T1	20/F	AA	1	GL01-59	1035	2374	10mm Low E(SFT) clear heat strengthened glass +12A+12mm clear tempered glass(male)	門玉
71	本次EI	趟門	T1	20/F	AA	1	GL01-60	1003	2525	10mm Low E(SFT) clear heat strengthened glass +12A+12mm clear tempered glass(male)	門梗
72	本次EI	趟門	T1	19/F	AA	1	GL01-59	1035	2374	10mm Low E(SFT) clear heat strengthened glass +12A+12mm clear tempered glass(male)	門玉

中空有影

人為被破壞

人為被破壞

氣泡

氣泡

中空內黑點

68985

序號	EI		項目	座	樓層	單位	件數	玻璃編號	W (mm)	H (mm)	厚度(mm)	Letter	
73	本次EI	17/6小業主單	總門	T1	19/F	AC	1	GL01-64	945	2525	10mm Low-E(SBT) clear heat strengthened glass +12A+12mm clear tempered glass(milky) (R20220114001)	門梗	
74	本次EI	17/6小業主單	總門	T1	18/F	AC	1	GL01-63	977	2374	10mm Low-E(SBT) clear heat strengthened glass +12A+12mm clear tempered glass(milky) (R20220114001)	門玉	
75	本次EI	17/6小業主單	總門	T1	16/F	BB	1	GL01-64	945	2525	10mm Low-E(SBT) clear heat strengthened glass +12A+12mm clear tempered glass(milky) (R20220114001)	門梗	
76	本次EI	17/6小業主單	總門	T1	15/F	AD	1	GL01-67	1005	2374	10mm Low-E(SBT) clear heat strengthened glass +12A+12mm clear tempered glass(milky) (R20220114001)	門玉	
77	本次EI	17/6小業主單	總門	T1	15/F	AG	1	GL01-61	1017	2374	10mm Low-E(SBT) clear heat strengthened glass +12A+12mm clear tempered glass(milky) (R20220114001)	門玉	
78	本次EI	17/6小業主單	窗	T1	10/F	AB	1	HG11-01	604	1272	TG11.6mm THK TEMPERED GLASS (R20220401057)	AB廚	
			補玻璃總數					28					
	GL01		=					10mm THK. HEAT STRENGTHEN GLASS (OUTSIDE) W/ LOW-E COATING ON SURFACE S8T #2 + 12 mm AIR SPACE + 12mm THK. CLEAR TEMPERED GLASS(INSIDE) IGU (R20220114001)					
	YG09 / HG09		=					6mm THK HEAT STRENGTHENED CLEAR GLASS+1.52mm MILKY WHITE PVB +6mm LOW IRON THK HEAT STRENGTHENED CLEAR GLASS (R2022041403-4)					
	YG11 / TG11		=					TG11.6mm THK TEMPERED GLASS (R20220401057)					

3個氣泡



T1 玻璃記錄

地盤名稱：日出康城11期

日期	座數	單位	工作範圍	內/外	分類
E18952B	太边	59AC	主房大樑	內	
	..	57AD	房細樑	內	
	..	57BC	房1大樑	內	
		56BD	主正面坐窗	外崩	
		55AC	房1大樑	內崩	
	太边	55BC	厅门玉 ✓	內外	
		53BC	主房正面細樑	外崩	
E18943B	人为損	52AD	厅门玉	內崩	
E18943B	人为損	..	厅门樑	內外	
	廠	51BD	厅门玉	中空影	
		49AE	房1大樑	外崩	
		48AA	主生窗	..	
	人为	..	厅门玉	內	
	人为	..	厅门樑	內	
		47AF	房1大樑	外崩	
	太边	..	厅门玉 ✓	內外	✓
不用訂. 18AC已訂(有)		45AC	房1生窗	外崩	
		45AF	房1生窗	..	
E18974		43BB	房大樑	內外	
	太边	43BC	主转角坐窗	內	
	太边	42AE	厅门玉 ✓	內深	
		42BC	房1生窗	外崩	
	人为損	41AG	厅门樑	內外	
		41AA	主細樑	內崩	
		..	房1生窗	外崩	
		39AE	厅门樑 ✓	中空外崩	
		..	主則大樑	外崩	
	业主要求換	..	主大樑	外	
		..	房1生窗	口合	
E18973		39AD	厅门樑	內崩	

地盤代表簽名： \_\_\_\_\_

日期： \_\_\_\_\_

P.1

9	BH	05/05
10	BH	07/05
11	BH	02/05
12	BH	22/04
13*	BH	03/05
14	BH	17/05
15	BH	12/05
16	BH	12/05
17	BH	17/05
18	BH	05/05
19	BH	05/05
20	BH	05/05
21	BH	05/05
22	BH	05/05
23	BH	05/05
24/04	BH	05/05
25	BH	05/05
26	BH	05/05
27	BH	05/05
28/05	BH	05/05
29/05	BH	05/05
30	BH	05/05
31	BH	05/05
32	BH	05/05

玻璃記錄

盤名稱：日出康城11期

日期	座數	單位	工作範圍	內/外	分類	
E18974	大边	39BC	房1生窗	内		
		39BD	主转角生窗	外崩		
		37BC	房1大樑	-		
		36BD	房細樑	内外		
		36AE	主則大樑	外崩		
		"	"	細樑	-	
		"	"	正面細樑	-	
		"	"	主面+主則窗		2
		35BA	主大樑	内		
		33AB	主厨生窗	内崩		
E18943A	大边	"	厅门框	内外		
		"	厅门框	内		
		33BF	房大樑	外崩		
		33AE	房1生窗	内		
		30AA	厅门框	外		
		30AC	厅门框 ✓	外		
		"	房1細樑	外		
		"	主大樑	外崩		
		28BD	厨	外崩		
		27AD	厅门框 ✓	内外		
E18974	大边	27AE	主转角生窗	外崩		
		"	主則生窗	内		
		25AG	厅门框	内外		
		23AB	厅门框 ✓	外		
		"	厨 ✓	内外		
		23BF	厅门框	外		
		"	厅门框	外		
		22BB	房生窗	内崩		
E18974	大边	20BB	房生窗	外崩		
		"	大樑	内崩		

地盤代表簽名： \_\_\_\_\_

日期： \_\_\_\_\_

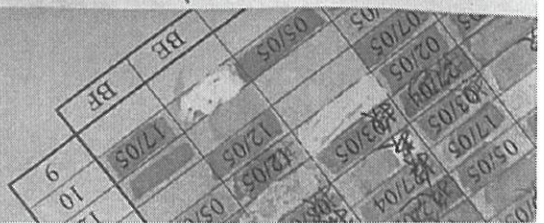

玻璃記錄

名稱：日出康城11期

日期	座數	單位	工作範圍	內/外	分類
		20AA	主生窗	外箭	
	廠	∩	房大樑	中空光	
	∩	∩	厅門玉 ✓	內+泡	
	∩	∩	厅門樑 ✓	內+泡	
	∩	19AA	厅門玉	中空黑色	
	∩	∩	主細樑	內	
	大边	19AB	主正面生窗	內	
	∩	19AC	厅門樑	內	
		18AA	主大樑	內箭	
	大边	∩	主生窗	內	
	∩	∩	房大樑	內	
		18AC	主大樑	外箭	
	大边	∩	厅門玉 ✓	內外	
		18BB	房大樑	外箭	
	大边	∩	∩生窗	外	
		18BC	主轉角生窗	內箭	
E18938A		17AF	主大樑	外箭	
E18952		∩	主正面生窗	∩	
		16BA	主大樑	外箭	
		16BB	厅門樑 ✓	內外箭	
	大边	15AA	主生窗	內外	
		15AE	主副生窗	內箭	
		15AG	主生窗	外箭	
		∩	房細樑	外箭	
廠 業主要求換		∩	厅門玉 ✓	泡細, 3个泡大框	
		15BB	房大樑	內	
			房細樑	內外	
			房生窗	外	
		10AB	厨 ✓	外	







9/6

地盤代表簽名： \_\_\_\_\_

P.3

日期： \_\_\_\_\_

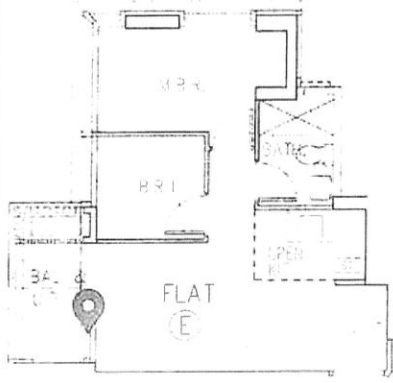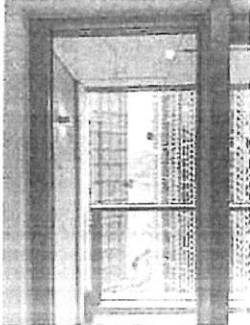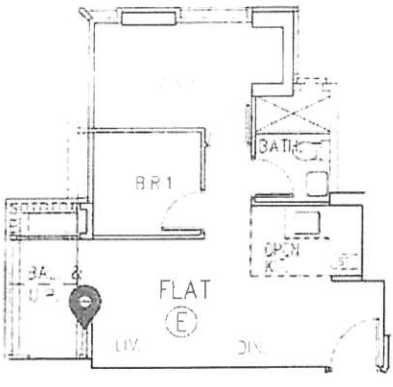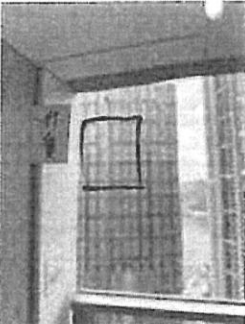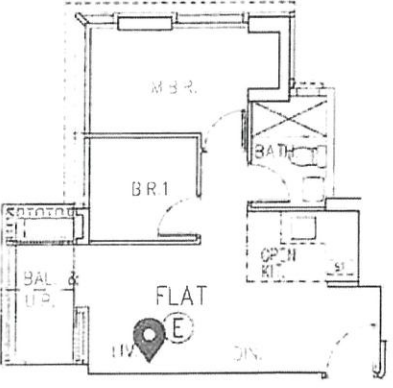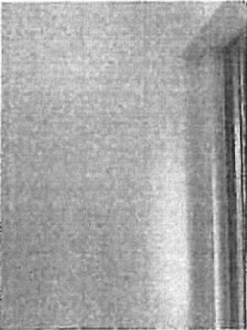

Location 位置	Descriptions of Follow up item(s) 跟進內容	
<p>D0072 Living/Dining Room 客/飯廳</p> <p>Work tray: 窗戶</p>	<p>15</p>	 <p>玻璃崩花</p> <p>Midi</p> 
<p>D0073 Living/Dining Room 客/飯廳</p> <p>Work tray: 窗戶</p>	<p>16</p>	 <p>玻璃內有什質</p> <p>Midi</p> 
<p>D0078 Living/Dining Room 客/飯廳</p> <p>Work tray: 牆身</p>	<p>17</p>	 <p>牆身空鼓</p> <p>Chan kiu</p> 


PROJECT: 康城11期凱柏峰

項目: 鋁窗, 鋁門及幕牆玻璃的驗收表格


TOWER: 1A

樓層: 39


單位: E

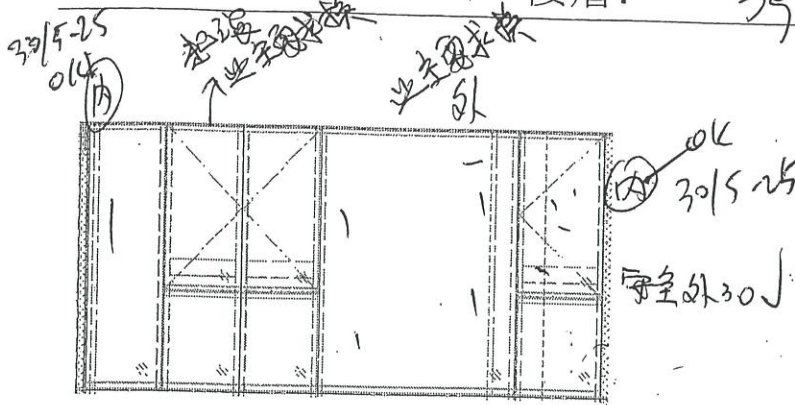


CW4  
T1A

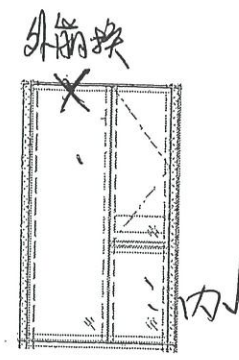

CW4  
T1A

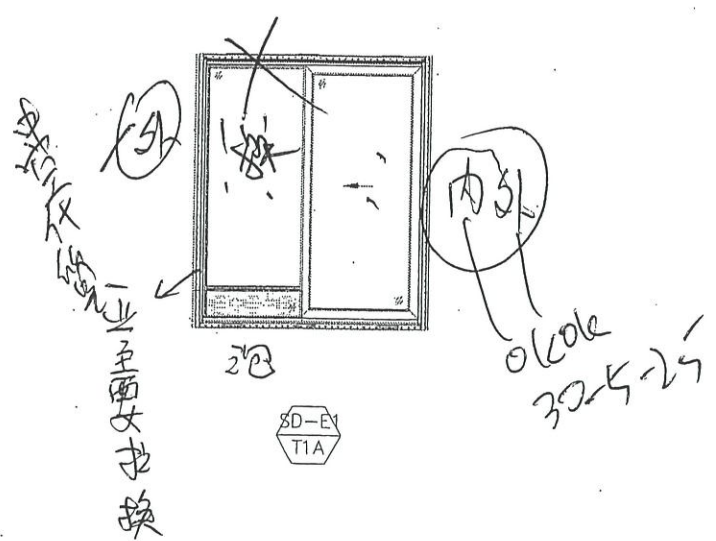

SD-E1  
T1A

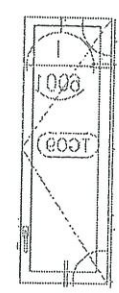

B1  
T1A-E

聯檢代表	公司	姓名	簽名	日期
	MIDI	盧國深	.....	29-5-2025
	OSR			


PROJECT: 康城11期凱柏峰

項目: 鋁窗, 鋁門及幕牆玻璃的驗收表格

TOWER: 1A

樓層: 20

單位: A

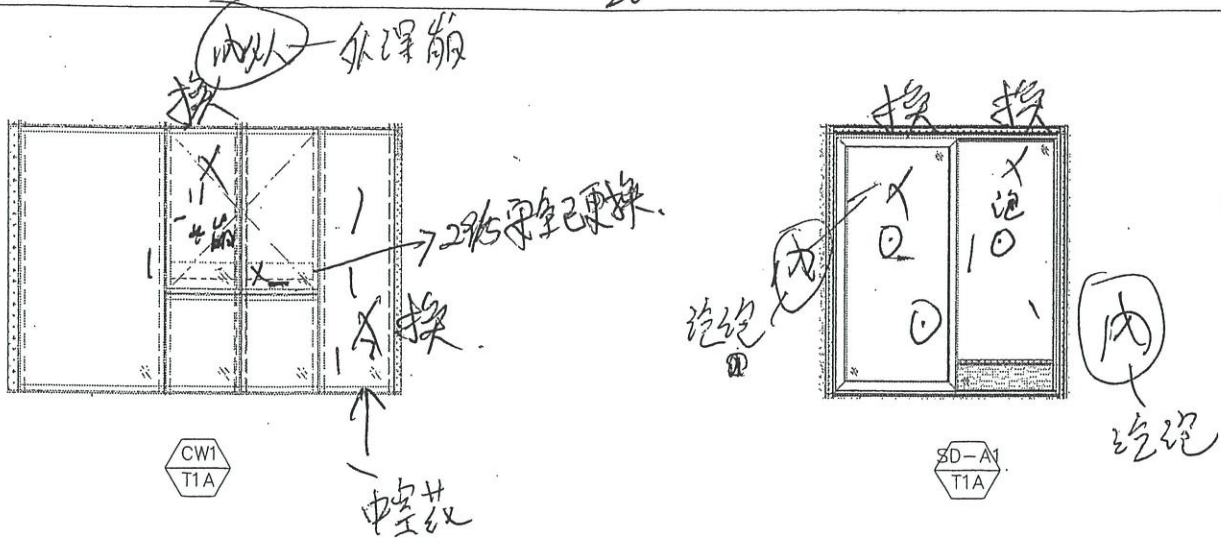

聯檢代表

公司	姓名	簽名	日期
MIDI	盧國深	✓	2025-5-23
OSR			



美特鋁質有限公司  
MIDI ALUMINIUM FABRICATOR LTD.

PROJECT: 康城11期凱柏峰



項目: 鋁窗, 鋁門及幕牆玻璃的驗收表格

TOWER: 1A

樓層:

19

單位: A

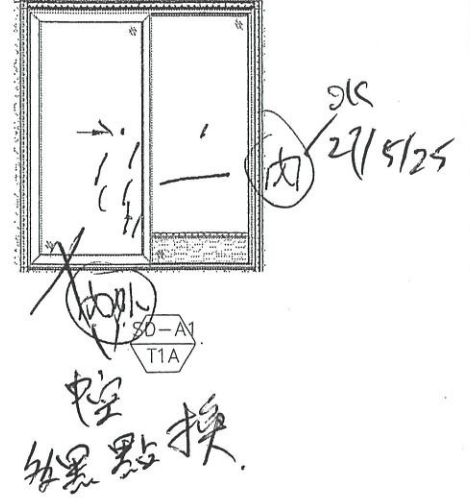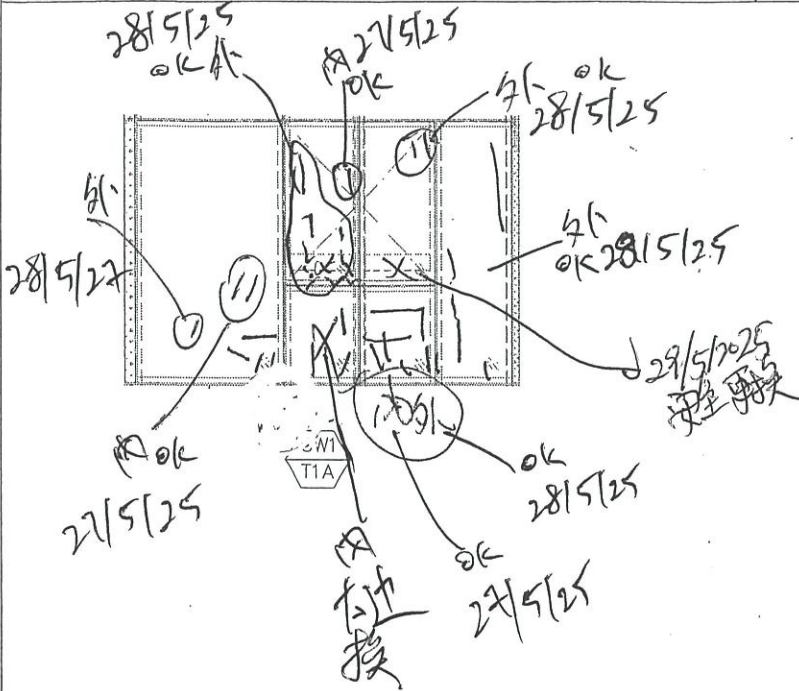

注: 斤律料

聯檢代表	公司	姓名	簽名	日期
	MIDI	盧國深	✓	2025-5-24
	OSR			


PROJECT: 康城11期凱柏峰

項目: 鋁窗, 鋁門及幕牆玻璃的驗收表格

TOWER: 1A

樓層: 15

打作中  
單位: G

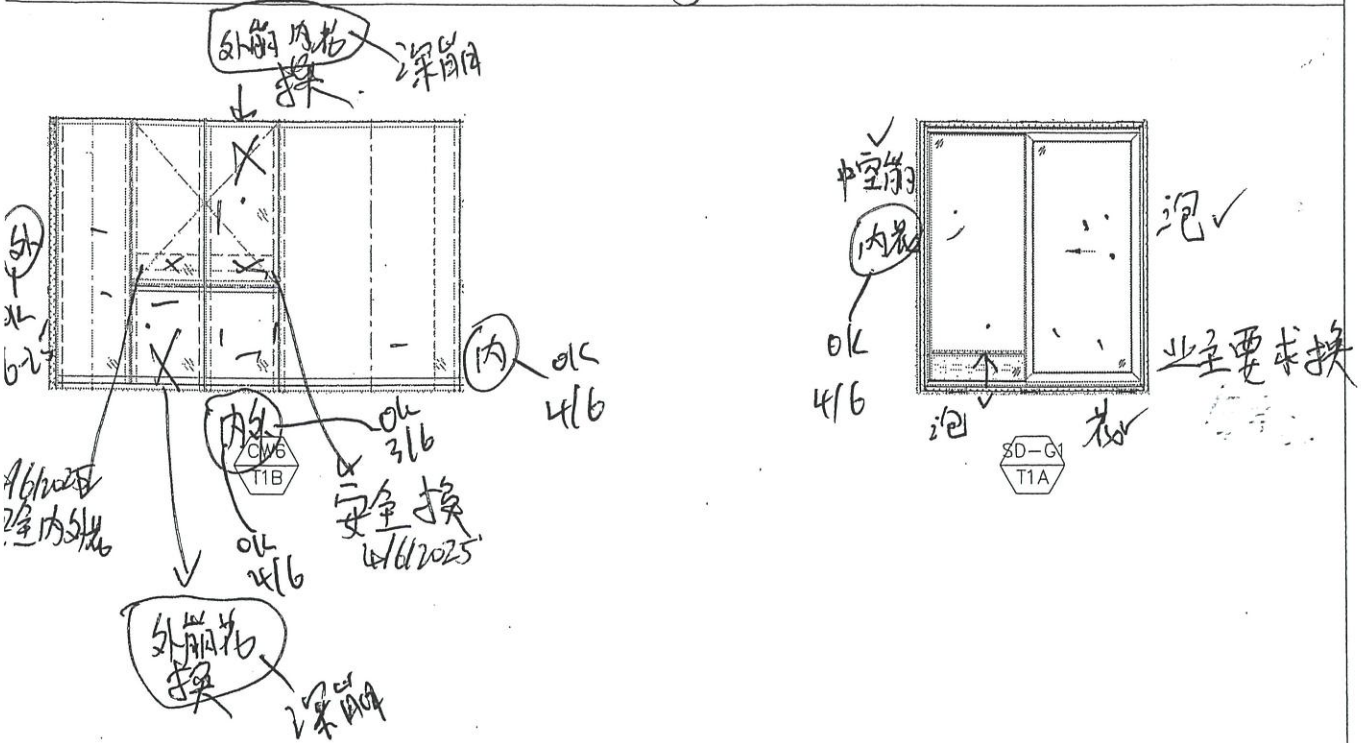

公司	姓名	簽名	日期
MIDI	盧國深	☞	21/6/2025
OSR			

公司  
MIDI  
OSR

# J858康城11期单元幕墙玻璃分层统计表 (T1趟门)

工程: J858康城11期 (T1)

日期: 2023-06-10

## T1 標準層

9-60F

訂錫用

序号	玻璃编号	玻璃类型	玻璃尺寸			单面积 (m2)	分层数量	標準層每層幾多件	本次訂購數量	备注	本次訂購面积 (m2)
			W(mm)	x	H(mm)						
1	GL01-57	GL01	1010	x	2374	2.40	61F	1	41	送地盤	98.3
2	GL01-58	GL01	978	x	2525	2.47		1	41	送地盤	101.2
5	GL01-59	GL01	1035	x	2374	2.46		1	41	送地盤	100.7
6	GL01-60	GL01	1003	x	2525	2.53		1	41	送地盤	103.8
9	GL01-61	GL01	1017	x	2374	2.41		6	246	送地盤	593.9
10	GL01-62	GL01	985	x	2525	2.49		6	246	送地盤	611.8
13	GL01-63	GL01	977	x	2374	2.32		2	82	送地盤	190.2
14	GL01-64	GL01	945	x	2525	2.39		2	82	送地盤	195.7
17	GL01-65	GL01	1020	x	2374	2.42		1	41	送地盤	99.3
18	GL01-66	GL01	988	x	2525	2.49		1	41	送地盤	102.3
21	GL01-67	GL01	1005	x	2374	2.39		2	82	送地盤	195.6
22	GL01-68	GL01	973	x	2525	2.46		2	82	送地盤	201.5
						总数量		26	1066		2594.4

AB 玉板  
 AB 板  
 AC 玉板  
 AC 板  
 BA BC BE BF AF AG 板  
 BA BC BE BF AF AG 板  
 AC BB 玉  
 AC BB 板  
 BP 玉  
 BP 板  
 AD AC 玉  
 AD AC 板

28	BD	厨房			
27	AD	厅门	梗		
27	AE	主转角	生窗+主则生窗		
27	AF	房1	生窗		
27	BB	房	生窗		
26	AA	主房	大梗		
26	BE	房	生窗		
25	AG	厅门	梗		
25	BC	厅	梗		
25	BD	主	大梗(厅门玉+厨房 E18973)		
23	AA	主	安全		
23	AB	厅门	梗+厨房		
23	BF	厅门	玉+厅门梗		
22	AF	主转角	细梗		
22	BB	房	生窗		
22	BC	主正面	细梗		
21	BA	厅门	(梗+玉 E18973)		
20	AA	主	生窗+房1大梗+厅门玉+厅门梗		
20	AB	主则	大梗		
20	BB	房	生窗+房大梗		
20	AC	主	生窗+房1生窗+房1大梗+房1细梗		
20	AE	主正面左	生窗		
19	AA	厅门	玉+主细梗		
19	AB	主正面	生窗		
19	AC	厅门	梗		
19	AF	主正面	生窗+主正面细梗+房1大梗		
19	BE	房	大梗		
18	AA	主	大梗+主生窗+房1大梗		
18	AC	主	大梗+厅门玉		
18	BB	房	大梗+房生窗		
18	BC	主转角	生窗		
18	BD	房1	生窗		
18	BE	房	大梗		

17	AE	主	大梗+主正面生窗		
17	AF	主	大梗+主正面生窗		
17	AD	房	大梗+厅门玉 E18943		
17	BD	主	大梗		
17	BF	厅门	玉 E18943		
16	AB	主则	生窗		
16	AD	房	生窗		
16	BA	厅门	玉+主大梗 E18943B		
16	BB	厅门	梗		
16	BE	厅门	玉		
15	AA	主	生窗		
15	AD	房	大梗+厅门玉		
15	AE	主则	生窗		
15	AG	主	生窗+房1细梗+厅门玉		
15	BB	房	大梗+房细梗+房生窗		
12	AF	房1	细梗+房1生窗+厅门梗 E18943)		
12	BA	房1	生窗		
10	AA	房1	大梗		
10	AB	厨房	大梗		
10	BC	主	大梗		

编号	字母	位置	施工内容		BD	房1	大梗
59	AC	主房	大梗		AE	主则	大梗
58	BC	厅门	梗+厅门玉	ⓔ(8973)	AG	房1	生窗
57	AD	房	细梗		AE	厅门	梗+主则大梗+主大梗+房1生窗
57	BC	房1	大梗		AD	厅门	梗 ⓔ(8973)
56	BD	主正面	生窗		BC	房1	生窗
55	AC	房1	大梗		BB	房	生窗
55	BC	厅门	玉		BD	主转角	生窗
53	BC	主房正面	细梗		AF	房1	细梗
52	AD	厅门	玉+厅门梗	ⓔ(8943B)	BC	房1	大梗 ⓔ(8973)
51	AA	房1	细梗		BD	厨房	ⓔ(8973)
51	BD	厅门	玉		AB	组厨房	ⓔ(8973)
50	BD	房1	大梗		AE	主则	大梗+主则细梗+主正面细梗
49	AE	房1	大梗		BB	房	生窗+房大梗
49	BA	主	细梗		BD	房	细梗
49	BD	房2	细梗	ⓔ(8973)	AB	主则	大梗
48	AA	主	生窗+厅门玉	ⓔ(8973)	AC	主	大梗
48	BD	厨房	生窗+厅门玉+厅门梗		AD	房	细梗
47	AF	房1	大梗+厅门玉		BA	主	大梗
47	BD	厨房	ⓔ(8943A)		AB	主正面	大梗+主则生窗+厅门玉+厅门梗
45	AC	房1	生窗		AD	房	生窗+房细梗
45	AF	房1	生窗		AE	房1	生窗 (业主考虑换)
43	BB	房	大梗		BF	房	大梗
43	BC	主转角	生窗		AA	主	大梗+房1大梗+厅门玉+厅门梗 ⓔ(8973)
43	BD	主	大梗+主转角生窗		AE	房1	生窗
42	AB	厅门	梗		BD	主正面	细梗
42	AE	厅门	玉		AA	厅门	梗
42	BC	主转角	细梗+房1生窗		AC	厅门	梗+房1细梗+主大梗
42	BB	厅门	玉 ⓔ(8943)		BE	房	生窗
41	AA	主	细梗+房1生窗		AF	主转角	生窗
41	AG	厅门	梗		BD	房2	细梗
41	BA	主	生窗		BE	房	生窗+细梗
41	BC	主	大梗+房1细梗		AC	主	大梗+主细梗+主生窗+厅门玉 ⓔ(8973)