

工程指示 / 要求簡箋(E.I.)

工程指示編號：EI / 8991 / 25 修改版次：

工程編號：J - 858

工程名稱：將軍澳日出康城 11

工程項目：幕牆 小業主單執窗用配件寄出地盆 (第 10 次) 窗玉防風扣死牆碼

收件人：生統 / 楊榮輝

發件人：Jason 日期：20/06/2025

要求提供 / 確認 事項

- | | | |
|------------------------------------|-------------------------------------|-------------------------------|
| <input type="checkbox"/> 初步鋁料 B.M. | <input type="checkbox"/> 加工拆圖，然後生產 | <input type="checkbox"/> 尺寸表 |
| <input type="checkbox"/> 正式鋁料 B.M. | <input type="checkbox"/> 技術上資料 / 指示 | <input type="checkbox"/> 報價 |
| <input type="checkbox"/> 配件 B.M. | <input type="checkbox"/> 樣辦或貨品說明書 | <input type="checkbox"/> 分判合約 |

內容：

按業主要求，訂扇撐,小業主備用,請寄出配件到地盆供使用

1. TC903 不銹鋼扣碼	100	隻	幕牆款 (原 EI4847) 配螺絲
2. 837-CWH-K1 不銹鋼扣碼	100	隻	幕牆款 (原 EI4847) 配螺絲
3. L065-S01 鋁角	100	隻	幕牆款 (原 EI4847) 配螺絲
4.			
5.			

幕牆補(第一次) EI8672；(第二次) EI8686；(第三次)EI8694；(第四次)EI8710；(第五次) EI 8816；(第六次) EI 8841；(第七次) EI 8862；(第八次) EI8904；第 9 次 EI8965；(第 10 次) 本次 EI

請在 2025.07.17 前完成上列要求。謝謝!

附：

- 原合約工程包 原合約工程加 / 減賬 新工程報價

分發東莞各部門：

- ()生產技術總監 連附件 ()技術部 連附件 ()生產部 連附件 ()機械設計部 連附件
 ()採購部 連附件 (✓)生產統籌部 連附件 ()小羅&清 連附件
 ()質檢部 連附件 ()會計部 連附件 ()報關組 連附(✓)其他 輝哥 連附件

分發香港各部門

- ()行政部 連附件 ()會計部 連附件 ()統籌部 連附件 (✓)工程部地盤科文 二寶 連附件
 ()採購部 連附件 ()QS 部 連附件 ()維修部 連附件 ()其他 _____ 連附件

傳遞編號：

HK 0527 / 25

發件人簽署：

項目經理簽署：


J-858EI8851工程余下配件			
J-858EI4847R幕牆配件			
CODE NO:	DESCRIRTION	數量	單位
12-4TC903-0000-90	TC903不銹鋼扣碼	1439	只
12-4CWHK1-0000-90	837-CWH-K1不銹鋼扣碼	2021	只
11-1837SD-H037-20	837-SDH-03尼龍窗拈 黑色	620	只
12-092010-8000-00	東成201-08喇叭 12.5mm高	394	只
12-092020-6012-00	東成202-06鎖點連底巴 總高12mm	2572	只
12-092026-001A-D5	2026-001A把手(底座叉高17.5mm) 噴H433072香檳金	4	只
10-011690-0SHL-90	#2022-SH16"扇撐(左) 東成款	0	支
10-011690-0SHR-90	#2022-SH16"扇撐(右) 東成款	0	支
11-837CWG-S203-20	837-CWG-S2發泡膠條 EPDM 黑色	0	米
11-J851JT-0203-20	J851-JT02膠條 EPDM 黑色70+/-5度	0	米
11-J851JT-0403-20	J851-JT04膠條 EPDM 黑色70+/-5度	1066	米
11-J851JT-0503-20	J851-JT05膠條 EPDM 黑色65+/-5度	0	米
11-J851JT-0803-20	J851-JT08膠條 EPDM 黑色70+/-5度	2500	米
11-J851JT-0903-20	J851-JT09膠條 EPDM 黑色70+/-5度	0	米
11-J851JT-1003-20	J851-JT10膠條 EPDM 黑色70+/-5度	5902	米
11-J858JT-0205-20	858-JT02扣蓋膠條 Silicone 黑色70+/-5度	2912	米
11-J858JT-0103-20	858-JT01大膠條 EPDM 黑色70+/-5度	279	米
11-0XPL01-0000-D5	XPL01欄河頂膠蓋 噴H433072香檳金	1809	只
11-0XPL05-A000-D5	XPL05A欄河頂膠蓋 噴H433072香檳金	122	只
11-0XPL05-B000-D5	XPL05B欄河頂膠蓋 噴H433072香檳金	167	只
11-200608-0000-20	6mm(W)X8mm(H)X1M(L)雙面貼(NITTO) 黑色	2498	條
J-858EI4289G佛沙窗配件			
CODE NO:	DESCRIRTION	數量	單位
12-092017-D2A1-D5	2017-D2A改良把手(鐵芯17mm長) 噴H433072香檳金 腳改短1.5mm	0	只
12-092035-B000-D5	2035B傳動盒 噴H433072香檳金	67	只
11-150LC0-4A07-20	50-LC-04A窗拈 黑色	764	只
12-092011-0000-00	東成201-10喇叭 9.3mm高	0	只
12-092020-6000-00	東成202-06鎖點不連底巴 6.5mm高	0	只
12-4TC903-0000-90	TC903不銹鋼扣碼	0	只
10-011290-0000-90	#2021A-12"扇撐 東成款 16.5mm高	0	支
10-011490-0000-90	#2021A-14"扇撐 東成款 16.5mm高	0	支
10-011690-0000-90	#2021A-16"扇撐 東成款 16.5mm高	0	支
11-0GK001-0002-20	J719-GK-01-001 膠條 Santoprene 黑色	0	米

EI8862 100只

EI8862 20只

EI8862 20只


 美特铝质有限公司 MIDI Aluminium Fabricator Ltd.		工程號 J858 地盘 康城11期	類別 制圖 W. E. X	物料號 - 2022-06-30	圖號 J858-CW-SH04R
修改 日期 -	採用工廠 <input checked="" type="checkbox"/> 地盘 - 材料颜色 香槟金(ECD3X1009 9S-XF1)	图纸名称 窗玉组装图 材料 -	復核 - 批准 -	數量 - 單件重量 - (KG)	

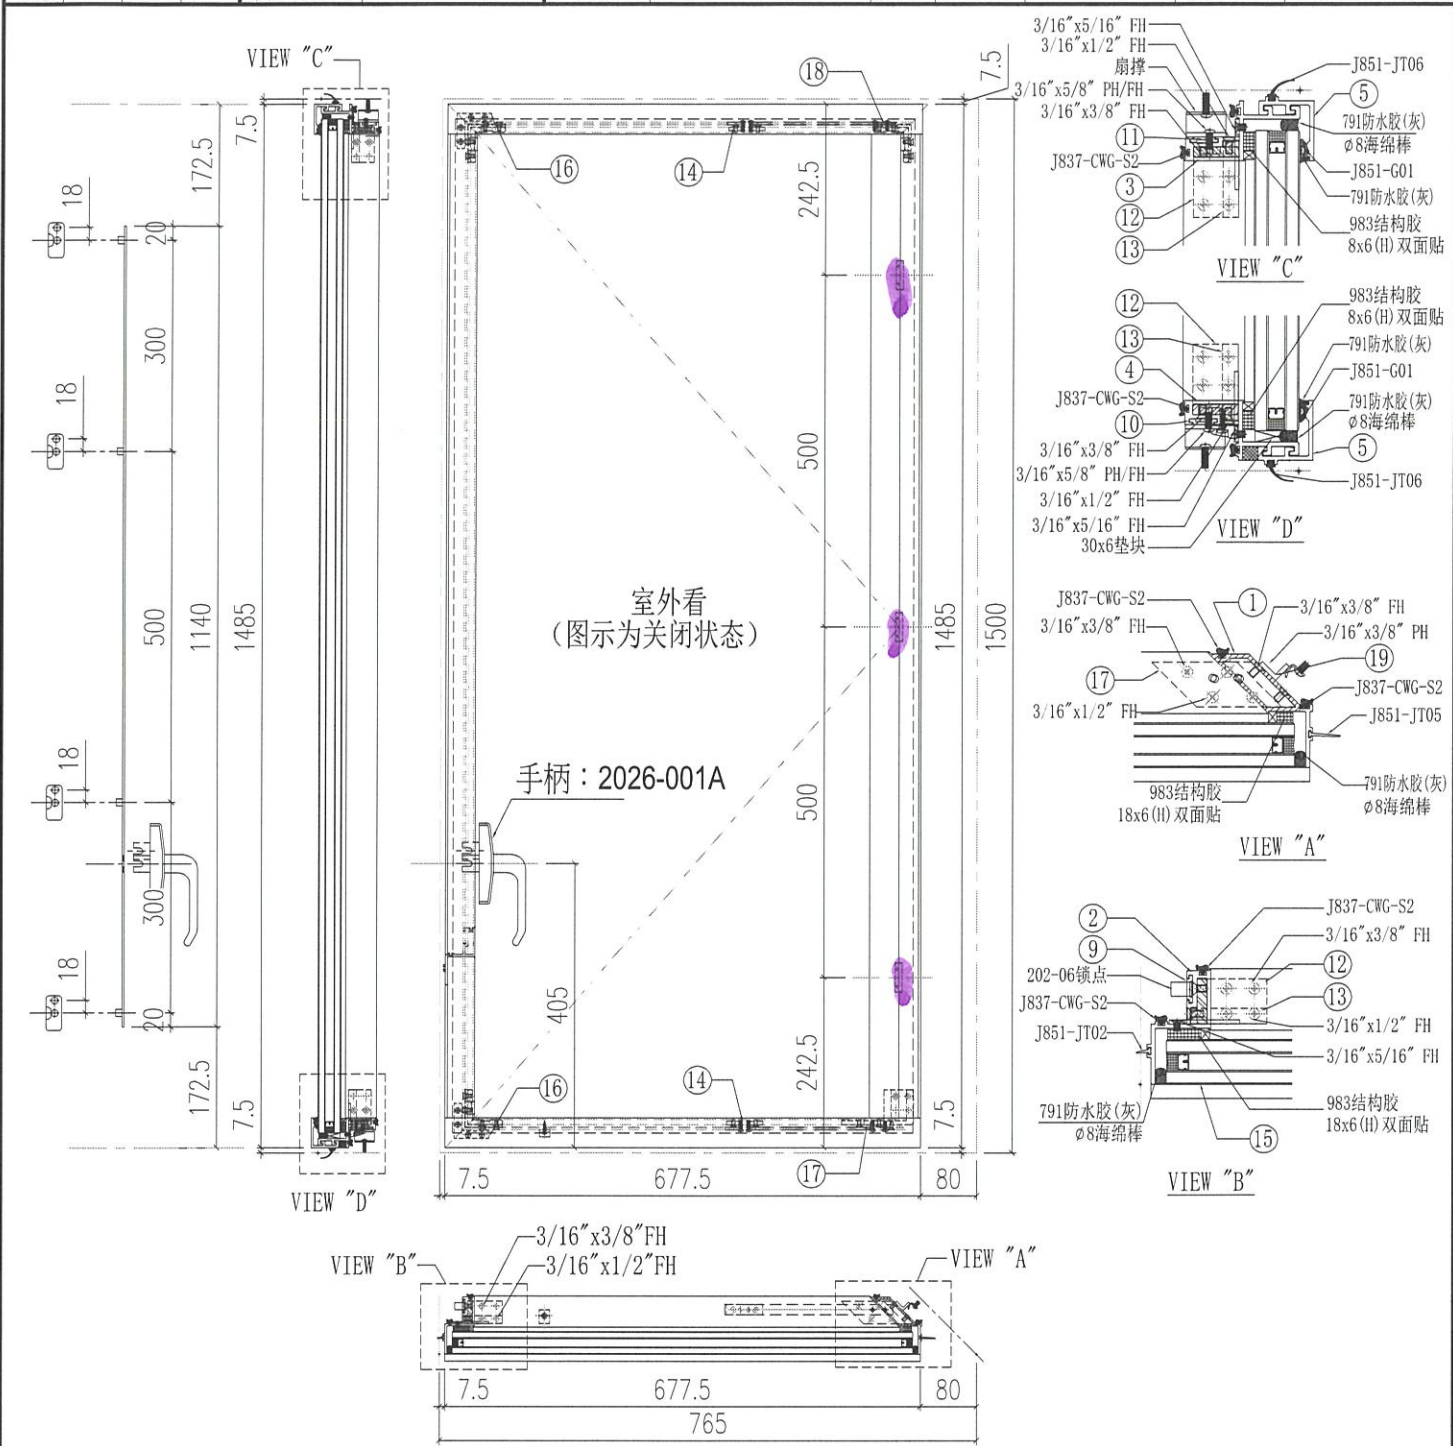

11	H122785-S03R	拉巴	240	1
10	H122785-S03L	拉巴	240	1
9	H122785-S02RA	拉巴	1140	1
8	-	-	-	-
7				
6				
5	X86283-S01-01	铝盖	677.5	2
4	X86299-S07R	窗玉料横	677.5	1
3	X86299-S08R	窗玉料横	677.5	1
2	X86284-S02RA	窗玉料企	1485	1
1	X86351-S01A	窗玉料企	1458	1
序号	加工图编号	材料名称	长度	支/幅

19	L065-S01	铝角	41.5	3
18	X86318-S03R	窗玉角	32	1
17	X86318-S03L	窗玉角	32	1
16	J858-AP-S01	窗角飞机码	11	2
15	GL02-08	32mm中空玻璃655.5x1443		1
14	J858-SS-S01	扇撑加力巴	51.5	2
13	L011-S01	窗玉角	11	2
12	X86318-S01	窗玉角	32	2
序号	加工图编号	材料名称	长度	支/幅

1500

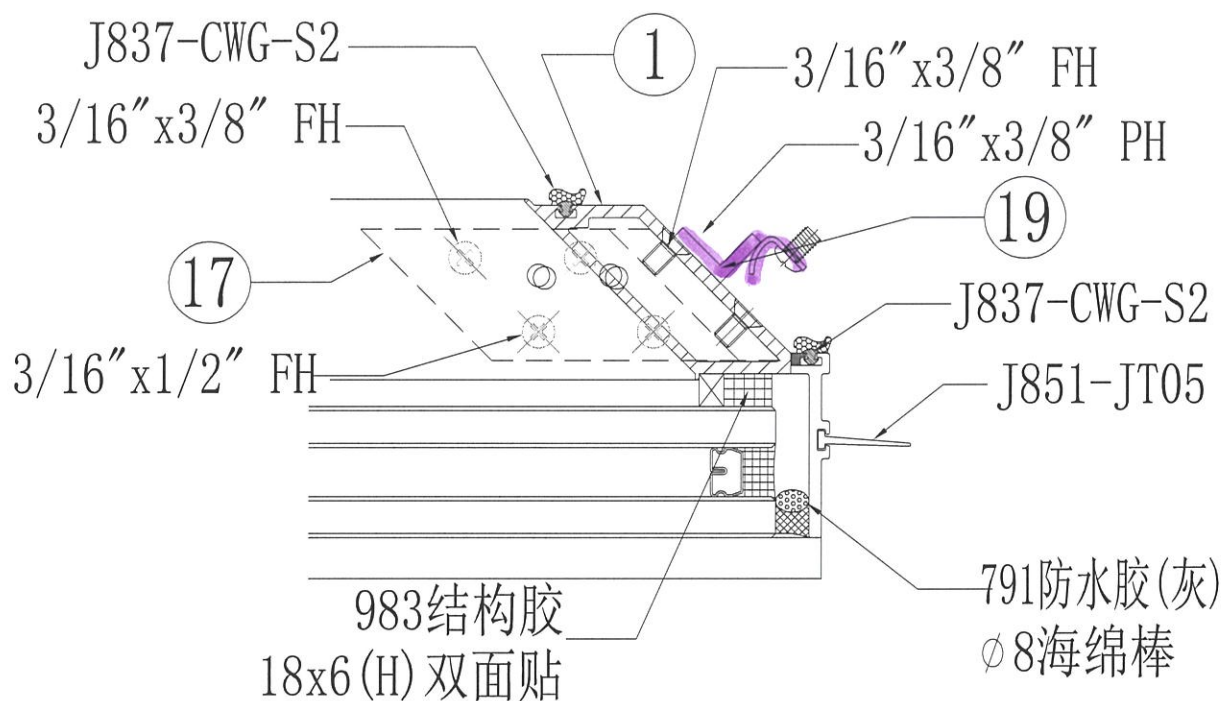

VIEW "A"

