

工程指示 / 要求簡箋(E.I.)

工程指示編號：EI / 9003 / 25 修改版次：A
工程編號：J - 858 工程名稱：將軍澳日出康城 11
工程項目：後裝窗 T3 26/F AB T2 12/F AB 窗玉 2 隻 地盆用
收件人：生統 發件人：Jason 日期：09/07/2025

A 版：增加 T2 12/F AB 一隻窗玉

按地盆通知，T3 26/F AB 一隻窗玉受到破壞。
請生產窗玉連玻璃線及扇撐，送地盆補回安裝。
原 EI4666F。

請工廠查有無餘料????

1. 生統，請按最後版本圖紙生產。
2. 琮姐/二寶收貨。
3. 註明 T2/ T3 用
4. 地盆：留意廠內餘料，倉存已不多。

出貨前請拍照。

謝謝

請在 2025.07.23 前完成上列要求。

附：頁

分發東莞各部門：

()生產技術總監 連附件 ()技術部 連附件 ()生產部 連附件 ()機械設計部 連附件
()採購部 連附件 (✓)生產統籌部 連附件 (✓)小羅&清 連附件
()質檢部 連附件 ()會計部 連附件 ()報關組 連附件 ()其他 _____ 連附件

分發香港各部門：

()行政部 連附件 ()會計部 連附件 ()統籌部 連附件 (✓)地盤科文 連附件 二寶
()採購部 連附件 ()QS 部 連附件 ()維修部 連附件 ()其他 _____ 連附件

傳遞編號：


HK 0577 / 25

發件人簽署：

項目經理簽署：

EG-DWG1

 美特铝业 有限公司 MD Aluminium Fabricator Ltd.	工单号	J858	拆图	SHAW	2022.02.15
	卷数	第1期	复核		
名称	150地窗安装图	颜色	批准		

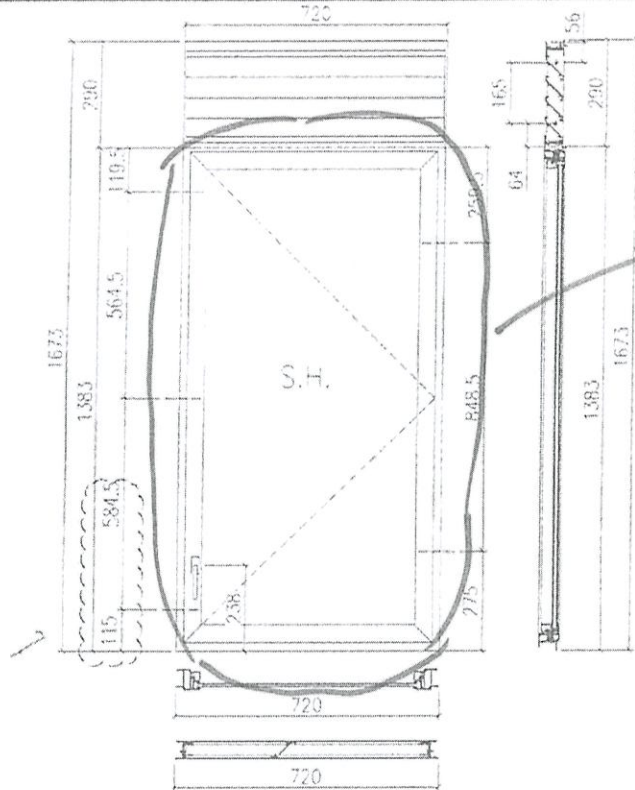

窗玉 only

- 注:
- 1) 生窗底料需割15cm去水缺口2处;
 - 2) 窗玉排位6cm;
 - 3) 清水铝比窗玉每颗长1cm;
 - 4) SH窗需装2组TC503扣码;
 - 5) 用东城菱2021-A16'扇排;
 - 6) 安装201-10多点锁尖巴3个;
 - 7) 框横料两端需切1x2cm切口打磨;
 - 8) 出货厚尔18个;
 - 9) 底料安装50-LC-04A窗抽1只;

序号	料号	名称	出箱	长度(m)	支/幅	加工说明	序号	料号	名称	出箱	长度(m)	支/幅	加工说明
1a	X862510	边企料		1673	1	X86251-05	7	-	-	-	-	-	-
1b	X862510	边企料		1673	1	X86251-04	8	-	百叶巴		248	1	1858-LM10L
2	X862520	生窗横	超位	682	1	X86252-03	9	-	百叶巴		248	1	1858-LM10L
3	X862530	生窗竖	超位	671	1	X86253-01D							
4	X862540	滴水线		1673	1	X86249-01							
5	X862500	生中横	超位	682	1	X86250-01							
6	X862480	百叶片		661	4	X86248-01							

序号	料号	名称	出箱	长度(m)	支/幅	加工说明
1a	X86163	窗玉企	45° 斜口	1348.5	1	X86163-05C
1b	X86163	窗玉企	45° 斜口	1348.5	1	X86163-07B
2a	X86163	窗玉横	45° 斜口	680	1	X86163-04LE
2b	X86163	窗玉横	45° 斜口	680	1	X86163-04RE
3a	X86164	窗玉玻璃线企	直口	1284.5	1	
3b	X86164	窗玉玻璃线企	直口	1284.5	1	X86164-02B
3c	X86164	窗玉玻璃线横	直口	584	1	X86164-04A
3d	X86164	窗玉玻璃线横	直口	584	1	
5a	X86173	拉角码	直口	45	1	1858-LM01L
5b	X86173	拉角码	直口	45	1	1858-LM01R
5c	X86173	拉角码	直口	45	2	1858-LM01
6	L045	16x11.5x3铝角	直口	140	10	1858-LM04
7a	X86174	拉巴用压板1	直口	80	2	1858-LM05A
7b	X86174	拉巴用压板1	直口	98	1	1858-LM05B
8	X86175	拉巴用压板2	直口	45	6	1858-LM06
9	X86297	14x9铝巴	直口	123	1	X86297-01C
10	X86297	14x9铝巴	直口	1012.5	1	X86297-01F

73 26/F AB
T2 12/F AB

窗款	宽度	高度	支/幅	撑长
SRH	680	1348.5	1	16"

大图版次	宽度	本图版次	日期
		2	17 08 2022

窗号	宽度(W)	高度(H)	幅数	楼层数
T1A-B/K-1	720	1673	45	
✓ T2A-B/K-1	720	1673	1	
T3A-B/K-1	720	1673	1	
T1A-B/K-1	720	1673	1	
T2A-B/K-1	720	1673	1	
T3A-B/K-1	720	1673	1	

图号