

## 工程指示 / 要求簡箋(E.I.)

工程指示編號：EI / 9003 / 25 修改版次：-

工程編號：J - 858

工程名稱：將軍澳日出康城 11

工程項目：後裝窗 T3 26/F AB 窗玉一隻 地盆用

收件人：生統

發件人：Jason

日期：03/07/2025

按地盆通知，T3 26/F AB 一隻窗玉受到破壞。  
請生產窗玉連玻璃線及扇撐，送地盆補回安裝。  
原 EI4666F。

請工廠查有無餘料????

1. 生統，請按最後版本圖紙生產。
2. 二寶收貨。
3. 註明 T3 用
4. 地盆：留意廠內餘料，倉存已不多。

出貨前請拍照。

謝謝

請在 2025.07.18 前完成上列要求。

附： 頁

分發東莞各部門：

- ( )生產技術總監 連附件 ( )技術部 連附件 ( )生產部 連附件 ( )機械設計部 連附件  
 ( )採購部 連附件 (✓)生產統籌部 連附件 (✓)小羅&清 連附件  
 ( )質檢部 連附件 ( )會計部 連附件 ( )報關組 連附件 ( )其他 \_\_\_\_\_ 連附件

分發香港各部門：

- ( )行政部 連附件 ( )會計部 連附件 ( )統籌部 連附件 (✓)地盤科文 (✓)連附件 二寶  
 ( )採購部 連附件 ( )QS 部 連附件 ( )維修部 連附件 ( )其他 \_\_\_\_\_ 連附件


傳遞編號：

HK 0551 / 25

發件人簽署：

項目經理簽署：

美特铝质有限公司 MID Aluminium Fabricator Ltd.	工程號	J858	拆圖	SHAW	2022.02.15
	地盤	康城1期	復核		
名稱	50地盤安裝圖	顏色	批准		

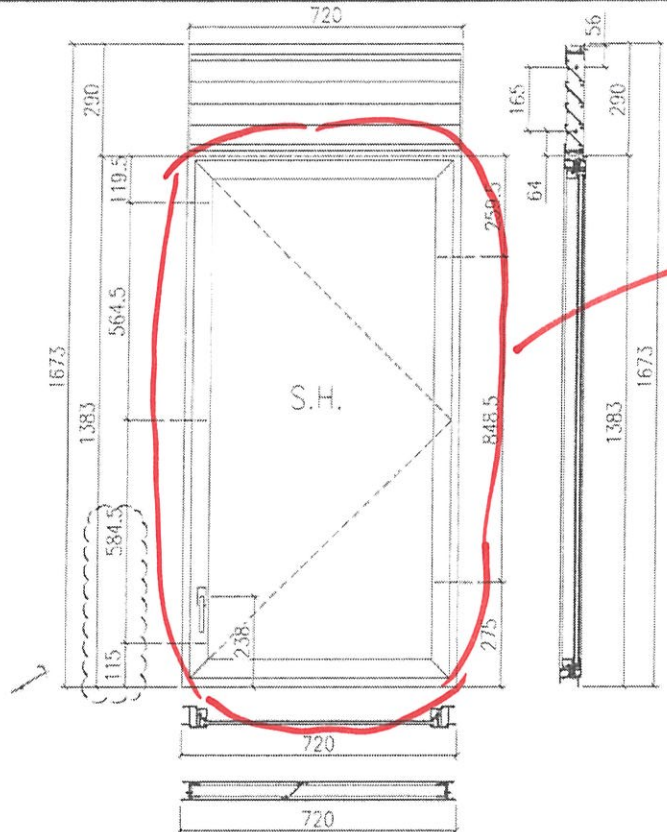

窗玉 only

- 注:
- 1) 生窗底料需開15mm去水缺口2處;
  - 2) 窗玉搭位6mm;
  - 3) 滴水線比窗玉每頭長1mm;
  - 4) SH窗需裝2組TC903扣碼;
  - 5) 用東城產2021-A16"扇撐;
  - 6) 安裝201-10多點鎖夾巴3個;
  - 7) 框橫料兩端需切1x2mm切口打磨;
  - 8) 出貨摩打18個;
  - 9) 底料安裝50-LC-04A窗括1只;

序号	料号	名称	出荷	长度(mm)	支/幅	加工说明
1a	X862510	边企料		1673	1	X86251-05
1b	X862510	边企料		1673	1	X86251-04
2	X862520	生顶横	避位	682	1	X86252-03
3	X862530	生底横	避位	674	1	X86253-01D
4	X862490	滴水线		667.5	1	X86249-01
5	X862500	生中横	避位	682	1	X86250-01
6	X862480	百叶片		661	4	X86248-01

序号	料号	名称	出荷	长度(mm)	支/幅	加工说明
7	-	-		-	-	-
8	-	百叶巴		248	1	J858-LM10L
9	-	百叶巴		248	1	J858-LM10R

661

T3 26/F AB

序号	料号	名称	出荷	长度(mm)	支/幅	加工说明
1a	X86163	窗玉企	45° 斜口	1348.5	1	X86163-05C
1b	X86163	窗玉企	45° 斜口	1348.5	1	X86163-07B
2a	X86163	窗玉横	45° 斜口	680	1	X86163-04LE
2b	X86163	窗玉横	45° 斜口	680	1	X86163-04RE
3a	X86164	窗玉玻璃线企	直口	1284.5	1	
3b	X86164	窗玉玻璃线企	直口	1284.5	1	X86164-02B
4a	X86164	窗玉玻璃线横	直口	584	1	X86164-04A
4b	X86164	窗玉玻璃线横	直口	584	1	
5a	X86153	撞角码	直口	45	1	J858-LM01L
5b	X86153	撞角码	直口	45	1	J858-LM01R
5c	X86153	撞角码	直口	45	2	J858-LM01
6	L065	16x14.5x3 铝角	直口	140	10	J858-LM04
7a	X86154	拉巴用压板1	直口	80	2	J858-LM05A
7b	X86154	拉巴用压板1	直口	98	1	J858-LM05B
8	X86155	拉巴用压板2	直口	15	6	J858-LM06
9	X86237	14x3 拉巴	直口	123	1	X86237-01C
10	X86237	14x3 拉巴	直口	1012.5	1	X86237-01F

窗玉用料

窗款	宽度	高度	支/幅	撑长
SRH	680	1348.5	1	16"

大图版次	宽度	本图版	2	
		日期	17-08-2022	
窗号	宽度(W)	高度(H)	幅数	楼层数
<del>T1A-B/K-1</del>	720	1673	45	
<del>T2A-B/K-1</del>	720	1673	49	
T3A-B/K-1	720	1673	49	①
<del>T1A-A/R-1</del>	720	1673	1	
<del>T2A-A/R-1</del>	720	1673	1	
<del>T3A-A/R-1</del>	720	1673	1	

图号



2025年7月2日  
T3 26 AB



2025年7月2日 T3 26 AB



2025年7月2日  
T3 26 AB