

工程指示 / 要求簡箋(E.I.)

工程指示編號：EI / 9040 / 25 修改版次：-

工程編號：J - 858

工程名稱：將軍澳日出康城 11

工程項目：後裝窗 T1 36BD 廚房窗玻璃 1 件 地盆用 (街買)

收件人：生統

發件人：Jason

日期：18/07/2025

請訂購玻璃 1 件，送地盆供裝玻璃用。

6mm temper 玻璃 (街買)

急

2025.07.23 前到地盤。

附電郵

按 Kenny 要求，特別客戶要求，等不及三鑫出貨。

謝謝

請在 2025.07.23 前完成上列要求。

附： 頁

分發東莞各部門：

()生產技術總監 連附件 ()技術部 連附件 ()生產部 連附件 ()機械設計部 連附件
()採購部 連附件 (✓)生產統籌部 連附件 (✓)小羅&清 連附件
()質檢部 連附件 ()會計部 連附件 ()報關組 連附件 ()其他 _____ 連附件

分發香港各部門：

()行政部 連附件 ()會計部 連附件 ()統籌部 連附件 (✓)地盤科文 連附件 二寶
()採購部 連附件 ()QS 部 連附件 ()維修部 連附件 ()其他 _____ 連附件

傳遞編號：


HK / 25

發件人簽署：

項目經理簽署：

序號	EI	項目	座	樓層	單位	件數	玻璃編號	W (mm)	H (mm)	厚度(mm)	Letter
106	EI9040	窗	T1	36/F	BD	1	YG11-01	759	384	TG11:6mm THK TEMPERED GLASS (R20220414034)	BD 廚
					補玻璃總數		1				
	GL01	=			10mm THK. HEAT STRENGTHEN GLASS (OUTSIDE) W/ LOW-E COATING ON SURFACE 58T #2 + 12 mm AIR SPACE + 12mm THK. CLEAR TEMPERED GLASS(INSIDE) 1GU (R20220114001)						
	YG09 / HG09	=			6mm THK HEAT STRENGTHENED CLEAR GLASS+1.52mm MILKY WHITE PVB +6mm LOW IRON THK HEAT STRENGTHENED CLEAR GLASS (R20220414034)						
	YG11 / TG11	=			TG11:6mm THK TEMPERED GLASS (R20220401057)						

3-4次約執漏 ~~事~~
 ① 拆吊能低唔到執執修
 ② 門實期 (1B 22D / 胡小姐)
 地松 /

✱ 1st
 9365 6666
 1B / 4+C 楊生 (業主是古)
 大門漏風  直直位
 (已經第3次)

boost up 是 RSE ✱ 1st.
 1B 36D (方生)
 (9519 6132)
 ✱ ① 玻璃架 (趙花-07單 17/7 打磨完成) (業主是古)
 ✱ ② curtain wall 5 邊邊
 唔直 (幾間房)
 ③ (是“古”) (呢邊都係唔得)
 廚窗 → 23/7 到貨 (MIDI)
 轉角位生窗 → 31/7 到

1st contact
 1B 18C 陳先生 (業主是古)
 9198 8553
 - 哈哈鏡 (話換後影響防水)
 ↓
 主房大梗 → 訂料 → 預3/7到
 - 玻璃有花飛
 ↓
 趙門 →
 → 預約業主時間, 待覆





PROJECT: 康城11期凱柏峰

項目: 鋁窗, 鋁門及幕牆玻璃的驗收表格 06

TOWER: 1B

樓層: 36

單位: D

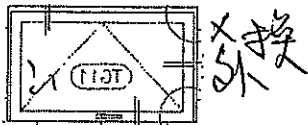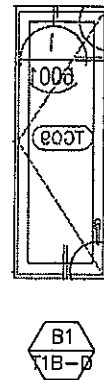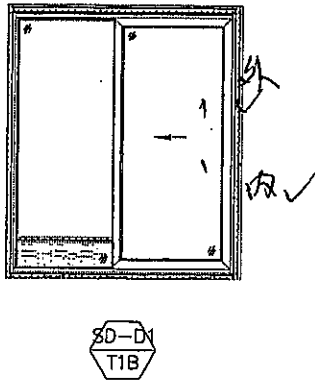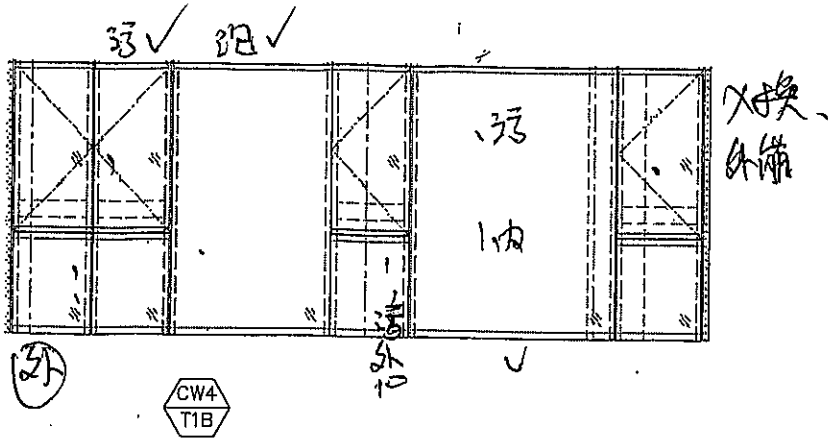

注: 材料至房轉角 + 廚房. 2

聯檢代表	公司	姓名	簽名	日期
	MIDI	盧國深	✓	23-6-2025
	OSR			