

工程指示 / 要求簡箋(E.I.)

工程指示編號：EI / 9056 / 25 修改版次：-

工程編號：J - 858

工程名稱：將軍澳日出康城

工程項目：趟門 鋁窗 補 5 件玻璃 小業主單地盤用 (第 7 批)

收件人：Maggie

發件人：Jason

日期：29/07/2025

要求提供 / 確認 事項：

- | | | |
|------------------------------------|-------------------------------------|-------------------------------|
| <input type="checkbox"/> 初步鋁料 B.M. | <input type="checkbox"/> 加工拆圖，然後生產 | <input type="checkbox"/> 尺寸表 |
| <input type="checkbox"/> 正式鋁料 B.M. | <input type="checkbox"/> 技術上資料 / 指示 | <input type="checkbox"/> 報價 |
| <input type="checkbox"/> 配件 B.M. | <input type="checkbox"/> 樣辦或貨品說明書 | <input type="checkbox"/> 分判合約 |

內容：

由於小業主單崩花，需要更換玻璃，請按玻璃 BM 生產玻璃，共 5 件 送地盤。

1. 窗依原 EI 5299, EI 5307 尺寸補，趟門依原 EI 6342, EI 6343, EI 6344
2. 玻璃標籤請註明樓層，座。
3. 分座打扎
4. 按二寶、瓊姐、芳姐 資料

謝謝請在 2025.08.28 前完成上列要求。

分發東莞各部門：

- | | | | |
|--|---|--|--|
| <input type="checkbox"/> 生產技術總監 <input type="checkbox"/> 連附件 | <input type="checkbox"/> 技術部 <input type="checkbox"/> 連附件 | <input type="checkbox"/> 生產部 <input type="checkbox"/> 連附件 | <input type="checkbox"/> 機械設計部 <input type="checkbox"/> 連附件 |
| <input type="checkbox"/> 採購部 <input type="checkbox"/> 連附件 | <input type="checkbox"/> 生產統籌部 <input type="checkbox"/> 連附件 | <input type="checkbox"/> 小羅&清 <input type="checkbox"/> 連附件 | |
| <input type="checkbox"/> 質檢部 <input type="checkbox"/> 連附件 | <input type="checkbox"/> 會計部 <input type="checkbox"/> 連附件 | <input type="checkbox"/> 報關組 <input type="checkbox"/> 連附件 | <input type="checkbox"/> 其他 _____ <input type="checkbox"/> 連附件 |

分發香港各部門：

- | | | | |
|---|--|---|---|
| <input type="checkbox"/> 行政部 <input type="checkbox"/> 連附件 | <input type="checkbox"/> 會計部 <input type="checkbox"/> 連附件 | <input type="checkbox"/> 統籌部 <input type="checkbox"/> 連附件 | <input checked="" type="checkbox"/> 工程部地盤科文 <u>二寶</u> <input checked="" type="checkbox"/> 連附件 |
| <input checked="" type="checkbox"/> 採購部 <input checked="" type="checkbox"/> 連附件 | <input type="checkbox"/> QS 部 <input type="checkbox"/> 連附件 | <input type="checkbox"/> 維修部 <input type="checkbox"/> 連附件 | <input type="checkbox"/> 其他 _____ <input type="checkbox"/> 連附件 |

傳遞編號：

HK / 25

發件人簽署：

項目經理簽署：

序號	EI		項目	座	樓層	單位	件數	玻璃編號		W (mm)	H (mm)	厚度(mm)	Letter
126	EI9056	29/7小業主單	趟門	T3	10/F	BA	1	GL01-61		1017	2374	10mm Low E(S8T) clear heat strengthened glass +12A +12mm clear tempered glass(inside) (R20220114001)	門玉
127	EI9056	29/7小業主單	趟門	T3	20/F	BE	1	GL01-61		1017	2374	10mm Low E(S8T) clear heat strengthened glass +12A +12mm clear tempered glass(inside) (R20220114001)	門玉
128	EI9056	29/7小業主單	趟門	T3	22/F	AA	1	GL01-59		1035	2374	10mm Low E(S8T) clear heat strengthened glass +12A +12mm clear tempered glass(inside) (R20220114001)	門玉
129	EI9056	29/7小業主單	趟門	T3	35/F	AA	1	GL01-59		1035	2374	10mm Low E(S8T) clear heat strengthened glass +12A +12mm clear tempered glass(inside) (R20220114001)	門玉
130	EI9056	29/7小業主單	趟門	T3	35/F	AA	1	GL01-60		1003	2525	10mm Low E(S8T) clear heat strengthened glass +12A +12mm clear tempered glass(inside) (R20220114001)	門梗
					補玻璃總數		5						
	GL01		=	10mm THK. HEAT STRENGTHEN GLASS (OUTSIDE) W/ LOW-E COATING ON SURFACE 58T #2 + 12 mm AIR SPACE + 12mm THK. CLEAR TEMPERED GLASS(INSIDE) 1GU (R20220114001)									
	YG09 / HG09		=	6mm THK HEAT STRENGTHENED CLEAR GLASS+1.52mm MILKY WHITE PVB +6mm LOW IRON THK HEAT STRENGTHENED CLEAR GLASS (R20220414034)									
	YG11 / TG11		=	TG11:6mm THK TEMPERED GLASS (R20220401057)									

J858康城11期玻璃分层统计表 (T3趟门)

工程: J858康城11期 (T3)

日期: 10-Jun-23



T3 標準層

序号	玻璃编号	玻璃类型	玻璃尺寸			单面积 (m2)	標準層 幾多件	分层 数量		备注	本次訂購 面積	
			W(mm)	x	H(mm)			本次訂購数量	66F			
AB五	1	GL01-57	GL01	1010	x	2374	2.40	1	45		送地盘	107.9
AB梗	2	GL01-58	GL01	978	x	2525	2.47	1	45		送地盘	111.1
AA五	5	GL01-59	GL01	1035	x	2374	2.46	1	45		送地盘	110.6
AA梗	6	GL01-60	GL01	1003	x	2525	2.53	1	45		送地盘	114.0
AD AE AF AG BF BE BC BA五	9	GL01-61	GL01	1017	x	2374	2.41	8	360		送地盘	869.2
AD AE AF AG BF BE BC BA梗	10	GL01-62	GL01	985	x	2525	2.49	8	360		送地盘	895.4
BB AC 五	13	GL01-63	GL01	977	x	2374	2.32	2	90		送地盘	208.7
BB AC 梗	14	GL01-64	GL01	945	x	2525	2.39	2	90		送地盘	214.8
BD 五	17	GL01-65	GL01	1020	x	2374	2.42	1	45		送地盘	109.0
BD 梗	18	GL01-66	GL01	988	x	2525	2.49	1	45		送地盘	112.3
								26	1170			2853

PROJECT: 康城11期凱柏峰
項目: 鋁窗, 鋁門及幕牆玻璃的驗收表格

TOWER: 3B 樓層: 9-67 10BA 單位: A

GL001-61

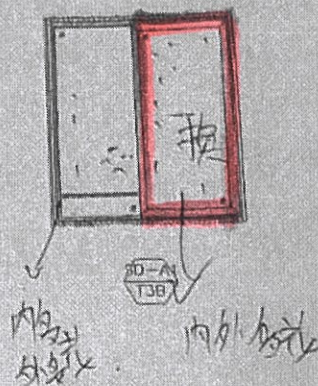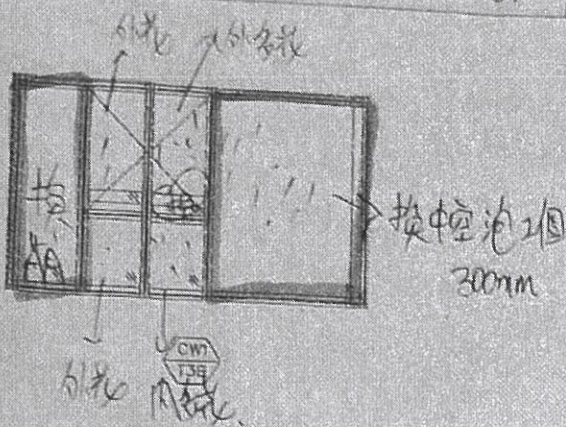



15-7-2015 Kelvin

外框, 換窗, 換窗
主房掛窗換
窗門外框

聯檢代表	公司	姓名	簽名	日期
	MIDI			
	OSR			

PROJECT: 康城11期凱柏峰
項目: 鋁窗, 鋁門及幕牆玻璃的驗收表格
TOWER: 3B 樓層: 9-67 20BE 單位: E

6201-61

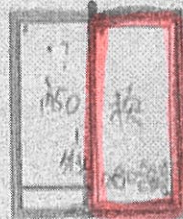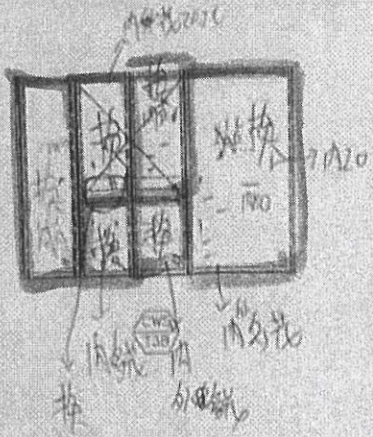

16-7 2025 修改

訂 7/14

代表	公司	姓名	簽名	日期
	MIDI			
	OSR			


PROJECT: 康城11期凱柏峰

項目: 鋁窗, 鋁門及幕牆玻璃的驗收表格

TOWER: 3A

樓層: 9-67 22/F

單位: A


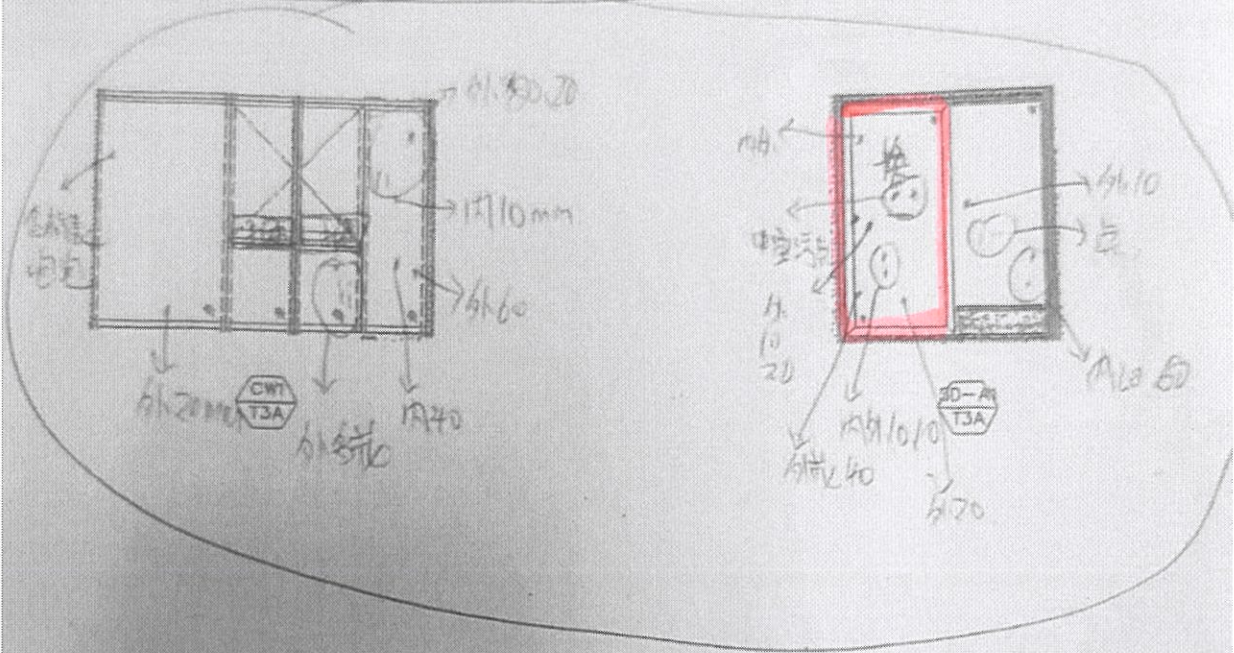


8-7-2025 已處理 OK.
Kehzi

公司	姓名	簽名	日期
MIDI			5-7-2025
OSR			

PROJECT: 康城11期凱柏峰
項目: 鋁窗, 鋁門及幕牆玻璃的驗收表格

TOWER: 3A 樓層: 9-67 25AA 單位: A

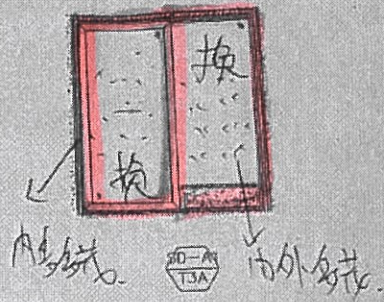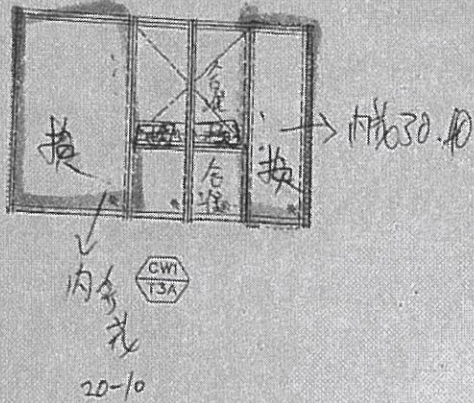


17-6-2005 2層 OK. Kelz

趟門外花.

顏色OK. ✓

房1房2 柜框要換.

公司	姓名	簽名	日期
MIDI			
OSR			

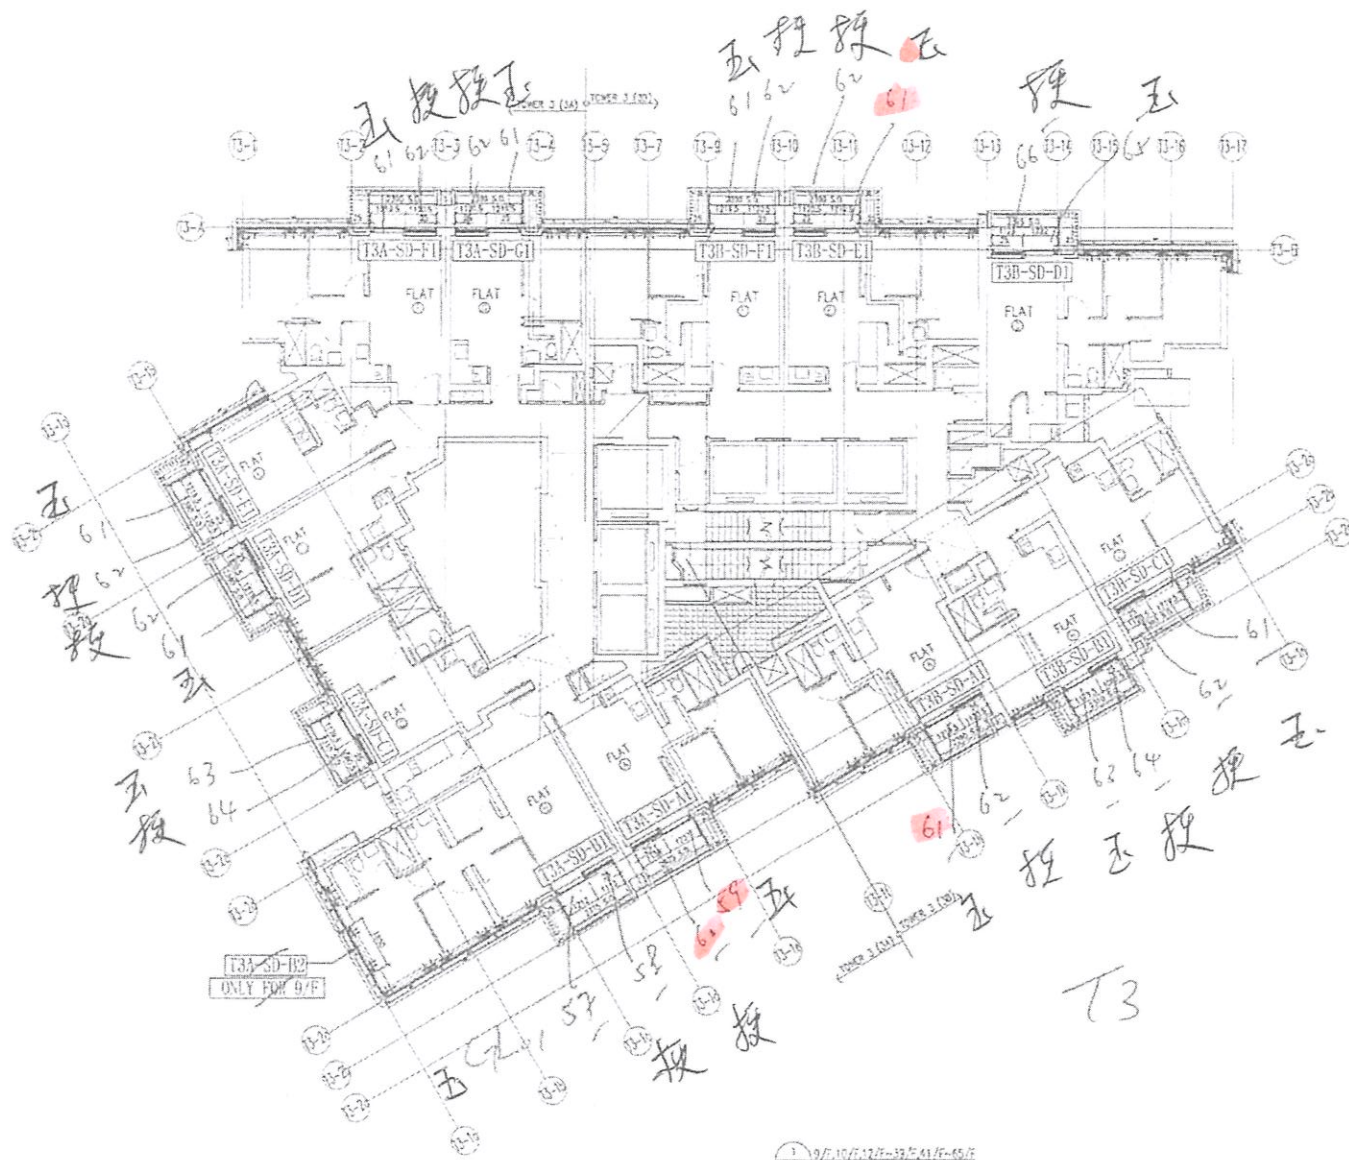

 LAYOUT PLAN FOR TOWER 3 (A)

