

工程指示 / 要求簡箋(E.I.)

工程指示編號：EI / 9099 / 25 修改版次：A

工程編號：J - 858

工程名稱：將軍澳日出康城

工程項目：趟門 鋁窗 補 28 件玻璃 小業主單地盤用 (第 9 批)

收件人：Maggie

發件人：Jason

日期：28/08/2025

□要求提供 / □確認 事項：

- | | | |
|------------------------------------|-------------------------------------|-------------------------------|
| <input type="checkbox"/> 初步鋁料 B.M. | <input type="checkbox"/> 加工拆圖，然後生產 | <input type="checkbox"/> 尺寸表 |
| <input type="checkbox"/> 正式鋁料 B.M. | <input type="checkbox"/> 技術上資料 / 指示 | <input type="checkbox"/> 報價 |
| <input type="checkbox"/> 配件 B.M. | <input type="checkbox"/> 樣辦或貨品說明書 | <input type="checkbox"/> 分判合約 |

內容：

A 版次 增加 16 件玻璃, 共 28 件

由於小業主單崩花，需要更換玻璃，請按玻璃 BM 生產玻璃，共 12 件 送地盤。

- 窗依原 EI 5299, EI 5307 尺寸補，趟門依原 EI 6342, EI 6343, EI 6344
- 玻璃標籤請註明樓層，座。
- 按二寶、瓊姐、芳姐 資料

謝謝

請在 2025. 09. 26 前完成上列要求。

分發東莞各部門：

- | | | | | | | | |
|---------------------------------|------------------------------|--------------------------------|------------------------------|-------------------------------|------------------------------|--------------------------------|------------------------------|
| <input type="checkbox"/> 生產技術總監 | <input type="checkbox"/> 連附件 | <input type="checkbox"/> 技術部 | <input type="checkbox"/> 連附件 | <input type="checkbox"/> 生產部 | <input type="checkbox"/> 連附件 | <input type="checkbox"/> 機械設計部 | <input type="checkbox"/> 連附件 |
| <input type="checkbox"/> 採購部 | <input type="checkbox"/> 連附件 | <input type="checkbox"/> 生產統籌部 | <input type="checkbox"/> 連附件 | <input type="checkbox"/> 小羅&清 | <input type="checkbox"/> 連附件 | | |
| <input type="checkbox"/> 質檢部 | <input type="checkbox"/> 連附件 | <input type="checkbox"/> 會計部 | <input type="checkbox"/> 連附件 | <input type="checkbox"/> 報關組 | <input type="checkbox"/> 連附件 | <input type="checkbox"/> 其他 | <input type="checkbox"/> 連附件 |

分發香港各部門：

- | | | | | | | | |
|---|---|-------------------------------|------------------------------|------------------------------|------------------------------|--|---|
| <input type="checkbox"/> 行政部 | <input type="checkbox"/> 連附件 | <input type="checkbox"/> 會計部 | <input type="checkbox"/> 連附件 | <input type="checkbox"/> 統籌部 | <input type="checkbox"/> 連附件 | <input checked="" type="checkbox"/> 工程部地盤科文 二寶 | <input checked="" type="checkbox"/> 連附件 |
| <input checked="" type="checkbox"/> 採購部 | <input checked="" type="checkbox"/> 連附件 | <input type="checkbox"/> QS 部 | <input type="checkbox"/> 連附件 | <input type="checkbox"/> 維修部 | <input type="checkbox"/> 連附件 | <input type="checkbox"/> 其他 | <input type="checkbox"/> 連附件 |

傳遞編號：

HK / 25

發件人簽署：

項目經理簽署：

序號	EI	項目	座	樓層	單位	件數	玻璃編號	W (mm)	H (mm)	厚度(mm)	Letter
139	EI 9099	趟門	T3	63/F	BD	1	GL01-66	988	2525	10mm Low E(SST) clear heat strengthened glass +12A +12mm clear tempered glass (inside) (R20250114001)	門梗
140	EI 9099	趟門	T3	50/F	BF	1	GL01-62	985	2525	10mm Low E(SST) clear heat strengthened glass +12A +12mm clear tempered glass (inside) (R20250114001)	門梗
141	EI 9099	窗	T3	45/F	AD	1	YG09-02	454	1109	6mm THK HEAT STRENGTHENED CLEAR GLASS+1.52mm MILKY WHITE PVB +6mm LOW E(SST) HEAT STRENGTHENED CLEAR GLASS (R2025041057)	AD衛生窗
142	EI 9099	窗	T3	43/F	BD	1	YG11-01	759	384	TG11-6mm THK TEMPERED GLASS (R20250401057)	BD廚
143	EI 9099	窗	T3	39/F	BD	1	YG11-01	759	384	TG11-6mm THK TEMPERED GLASS (R20250401057)	BD廚
144	EI 9099	趟門	T3	32/F	BA	1	GL01-62	985	2525	10mm Low E(SST) clear heat strengthened glass +12A +12mm clear tempered glass (inside) (R20250114001)	門梗
145	EI 9099	窗	T3	20/F	BD	1	YG11-01	759	384	TG11-6mm THK TEMPERED GLASS (R20250401057)	BD廚
146	EI 9099	趟門	T3	18/F	BC	1	GL01-62	985	2525	10mm Low E(SST) clear heat strengthened glass +12A +12mm clear tempered glass (inside) (R20250114001)	門梗
147	EI 9099	窗	T3	10/F	BD	1	YG11-01	759	384	TG11-6mm THK TEMPERED GLASS (R20250401057)	BD廚
148	EI 9099	窗	T3	10/F	BD	1	YG09-01	309	1129	6mm THK HEAT STRENGTHENED CLEAR GLASS+1.52mm MILKY WHITE PVB +6mm LOW E(SST) HEAT STRENGTHENED CLEAR GLASS (R2025041057)	BD廁所
149	EI9099	窗	T1	22/F	AB	1	HG11-01	604	1272	TG11-6mm THK TEMPERED GLASS (R20250401057)	AB廚
150	EI9099	趟門	T1	56/F	AD	1	GL01-68	973	2525	10mm Low E(SST) clear heat strengthened glass +12A +12mm clear tempered glass (inside) (R20250114001)	門梗
151	EI9099A	窗	T3	39/F	AB	1	HG11-01	604	1272	TG11-6mm THK TEMPERED GLASS (R20250401057)	AB廚
152	EI9099A	趟門	T3	36/F	AF	1	GL01-62	985	2525	10mm Low E(SST) clear heat strengthened glass +12A +12mm clear tempered glass (inside) (R20250114001)	門梗
153	EI9099A	窗	T3	35/F	AB	1	HG11-01	604	1272	TG11-6mm THK TEMPERED GLASS (R20250401057)	AB廚
154	EI9099A	趟門	T3	35/F	BF	1	GL01-62		2525	10mm Low E(SST) clear heat strengthened glass +12A +12mm clear tempered glass (inside) (R20250114001)	門梗
155	EI9099A	窗	T3	31/F	BD	1	YG09-01	309	1129	6mm THK HEAT STRENGTHENED CLEAR GLASS+1.52mm MILKY WHITE PVB +6mm LOW E(SST) HEAT STRENGTHENED CLEAR GLASS (R2025041057)	BD廁所
156	EI9099A	窗	T3	28/F	BD	1	YG11-01	759	384	TG11-6mm THK TEMPERED GLASS (R20250401057)	BD廚
157	EI9099A	趟門	T3	28/F	AF	1	GL01-62	985	2525	10mm Low E(SST) clear heat strengthened glass +12A +12mm clear tempered glass (inside) (R20250114001)	門梗
158	EI9099A	趟門	T3	28/F	AF	1	GL01-61	1017	2374	10mm Low E(SST) clear heat strengthened glass +12A +12mm clear tempered glass (inside) (R20250114001)	門玉
159	EI9099A	窗	T3	22/F	BD	1	YG11-01	759	384	TG11-6mm THK TEMPERED GLASS (R20250401057)	BD廚
160	EI9099A	趟門	T3	21/F	BC	1	GL01-62	985	2525	10mm Low E(SST) clear heat strengthened glass +12A +12mm clear tempered glass (inside) (R20250114001)	門梗

裂


裂

序號	EI	項目	座	樓層	單位	件數	玻璃編號	W (mm)	H (mm)	厚度(mm)	Letter	
161	EI9099A	28/8小業主單	T3	21/F	AB	1	HG11-01	604	1272	TG11.6mm THK TEMPERED GLASS (R20220114001)	AB廚	
162	EI9099A	28/8小業主單	T3	20/F	BC	1	GL01-61	1017	2374	10mm Low E SSG clear heat strengthened glass +12A +12mm clear tempered glass (inside) (R20220114001)	門玉	
163	EI9099A	28/8小業主單	T3	20/F	AB	1	HG11-01	604	1272	TG11.6mm THK TEMPERED GLASS (R20220114001)	AB廚	
164	EI9099A	28/8小業主單	T3	16/F	BD	1	YG11-01	759	384	TG11.6mm THK TEMPERED GLASS (R20220114001)	BD廚	
165	EI9099A	28/8小業主單	T3	15/F	AF	1	GL01-61	1017	2374	10mm Low E SSG clear heat strengthened glass +12A +12mm clear tempered glass (inside) (R20220114001)	門玉	
166	EI9099A	28/8小業主單	T3	15/F	AC	1	GL01-64	945	2525	10mm Low E SSG clear heat strengthened glass +12A +12mm clear tempered glass (inside) (R20220114001)	門梗	
			補玻璃總數				28					
	GL01	=	10mm THK. HEAT STRENGTHEN GLASS (OUTSIDE) W/ LOW-E COATING ON SURFACE 5ST #2 + 12 mm AIR SPACE + 12mm THK. CLEAR TEMPERED GLASS(INSIDE) IGU (R20220114001)									
	YG09 / HG09	=	6mm THK HEAT STRENGTHENED CLEAR GLASS+1.52mm MILKY WHITE PVB +6mm LOW IRON THK HEAT STRENGTHENED CLEAR GLASS (R20220114034)									
	YG11 / TG11	=	TG11.6mm THK TEMPERED GLASS (R20220401057)									

PROJECT: 康城11期凱柏峰

項目: 鋁窗, 鋁門及幕牆玻璃的驗收表格


TOWER: 3A 樓層: 9-67 36/F AF 單位: F 01

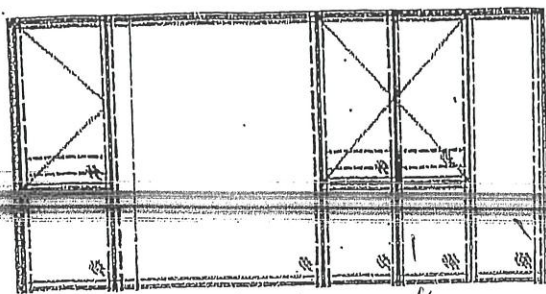

CW5
T3A

外
200

康城

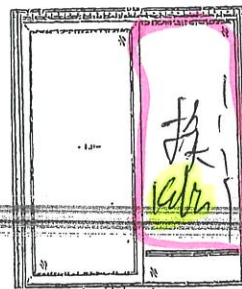

內
大邊

80-F4
T3A

更換玻璃
找木邊待訂

②

表 代 驗 聯	公司	姓名	簽名	日期
	MIDI			
	OSR			



PROJECT: 康城11期凱柏峰

項目: 鋁窗, 鋁門及幕牆玻璃的驗收表格

TOWER: 3A30/1

樓層: 9-67 35AB

01
單位: B

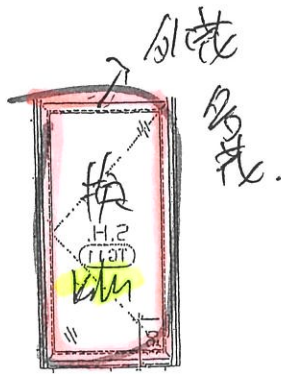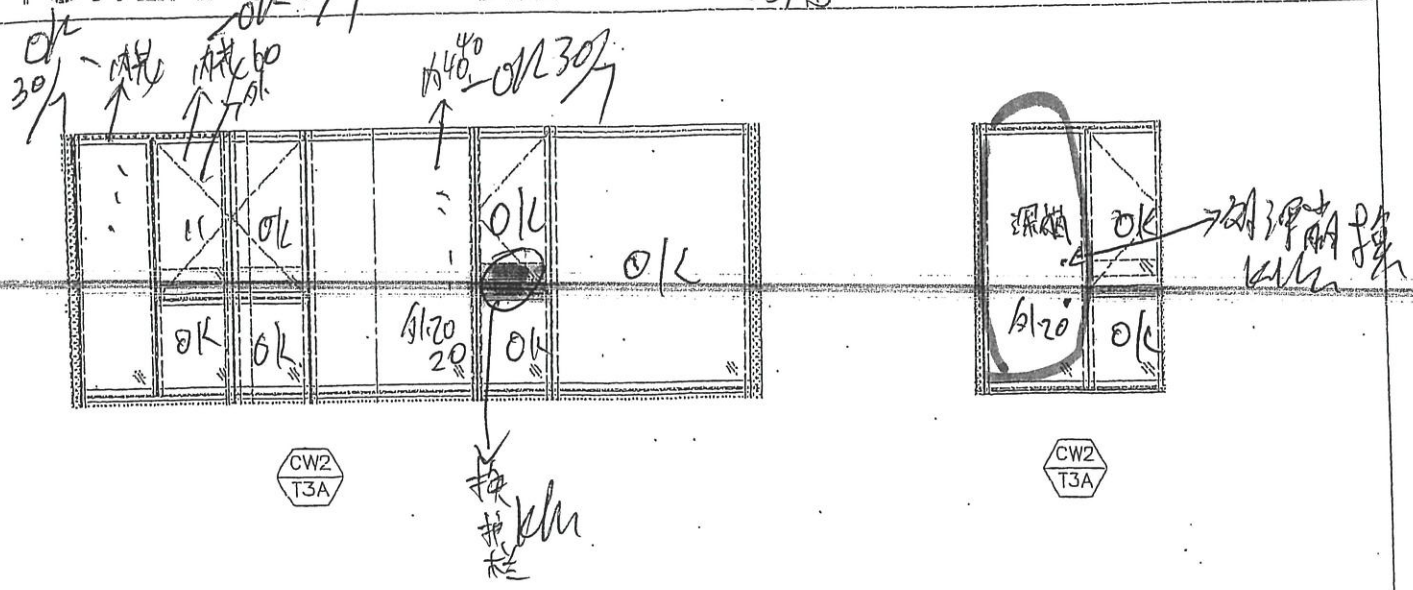

趟門顏色內外、膠條短
幕牆顏色內外、包檔木膠條。

K1
3A-B

表 代 驗	公司	姓名	簽名	日期
	MIDI			
	OSR			





英特鋁質有限公司
MIDI ALUMINIUM FABRICATOR LTD.

PROJECT: 康城11期凱柏峰

項目: 鋁窗, 鋁門及幕牆玻璃的驗收表格

TOWER: 3B

樓層: 9-67 35/F BF 單位: F 01

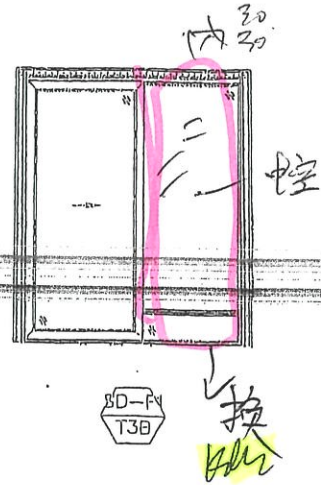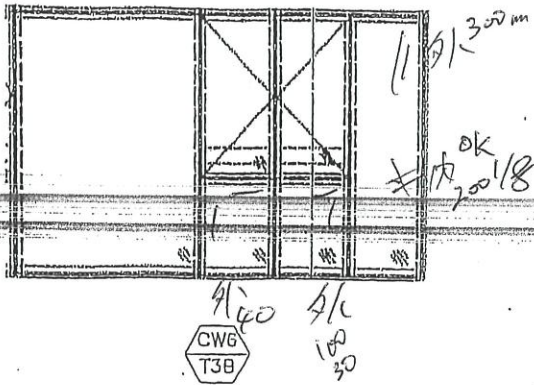

8-8-2025 室內已覆

聯檢代表	公司	姓名	簽名	日期
	MIDI			
	OSR			





其特鋁質有限公司
MIDI ALUMINIUM FABRICATOR LTD.

PROJECT: 康城11期凱柏峰

項目: 鋁窗, 鋁門及幕牆玻璃的驗收表格


B/D

TOWER: 3B

樓層: 9-67

31/F

單位: D

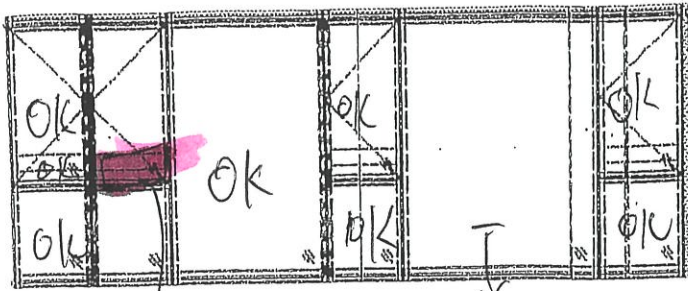


↓
換
kln

CW4
T3B

↓
1A40

21-7-20室內玻璃OK

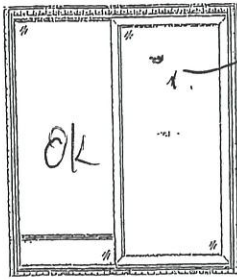


→ 內沙膠

SD-D1
T3B



換
裂

B1
T3B-0

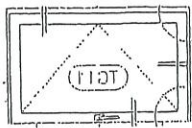

K1
T3B-0



幕牆排色。
越門外排色
廁所窗啲膠
廚房窗每排色。

表 代 檢 聯	公司	姓名	簽名	日期
	MIDI			
	OSR			



PROJECT: 康城11期凱柏峰

項目: 鋁窗, 鋁門及幕牆玻璃的驗收表格

TOWER: 3B 樓層: 9-67 28/F BD 單位: D 01

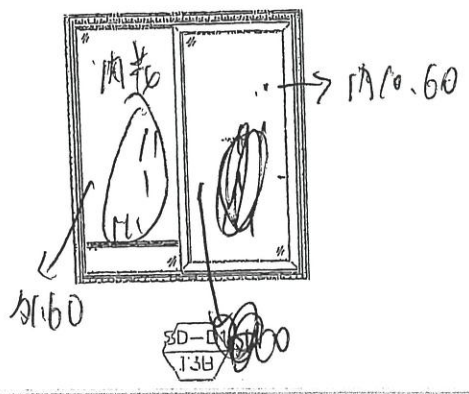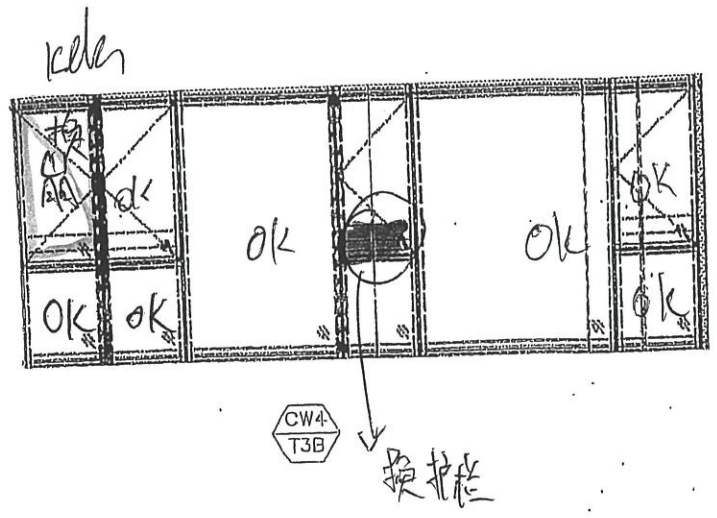

室內已磨 OK
23-7-2025

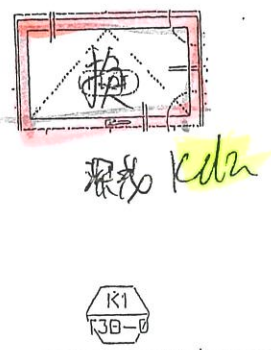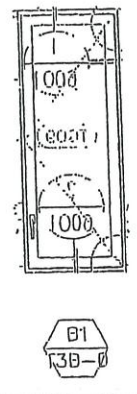

內外
 越內漏風 執色, 執膠
 幕牆執色執窗,
 廁所窗 執窗補膠,
 廚房窗 執色.

表 聯 檢 代 表	公司	姓名	簽名	日期
	MIDI			
	OSR			

預約



美特鋁質有限公司
MIDI ALUMINIUM FABRICATOR LTD.

PROJECT: 康城11期凱柏峰

項目: 鋁窗, 鋁門及幕牆玻璃的驗收表格

TOWER: 3A

樓層: 9-67 28/F AF 單位: F 04

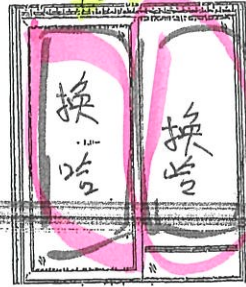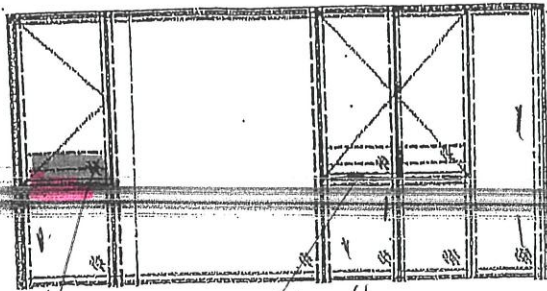

換 8.21 年
kdm

CWS
T3A
扣
地
光
AA

SD-FY
T3A

~~8.21~~ 8.21

聯檢代表	公司	姓名	簽名	日期
	MIDI			
	OSR			

PROJECT: 康城11期凱柏峰


項目: 鋁窗, 鋁門及幕牆玻璃的驗收表格

0.102


TOWER: 3B

樓層: 9-67


22/F 單位: D

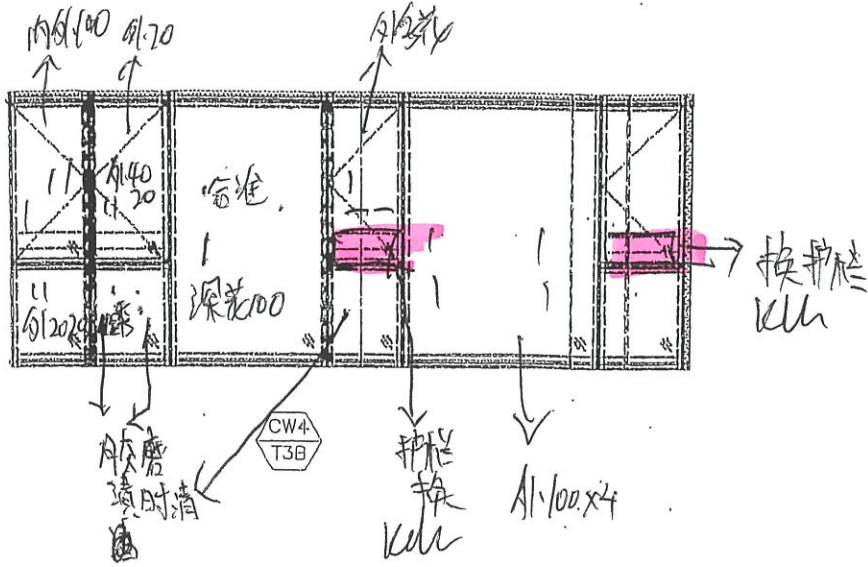

21-7-2015 OK 已磨室內.

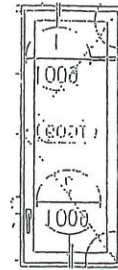

B1
13B-0

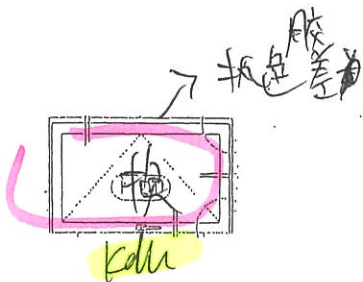

幕牆補膠. 抹色.

趟門外呔膠, 抹色. 差梗門玻璃綫. 趟門緊, 趟門膠條爛.

K1
13B-0

聯檢代表	公司	姓名	簽名	日期
	MIDI			
	OSR			



美特鋁質有限公司
MIDI ALUMINIUM FABRICATOR LTD.




PROJECT: 康城11期凱柏峰

項目: 鋁窗, 鋁門及幕牆玻璃的驗收表格

TOWER: 3B

樓層: 9-67 21

單位: C

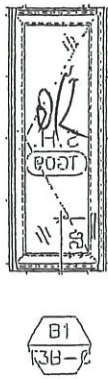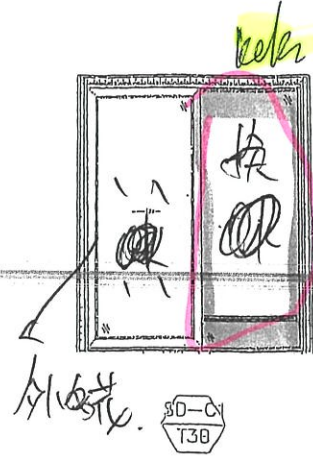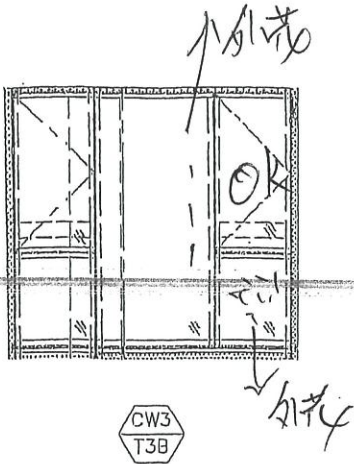

21-7-2015 窗內已磨OK

趟門抽色 內外

去外墜塞




廁所窗抽色

表 代 聯 檢	公司	姓名	簽名	日期
	MIDI			
	OSR			


PROJECT: 康城11期凱柏峰

項目: 鋁窗, 鋁門及幕牆玻璃的驗收表格

TOWER: 3A 樓層: 9-67 21/F AB 單位: B

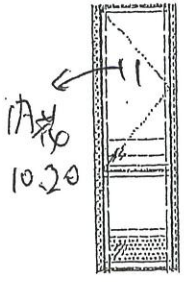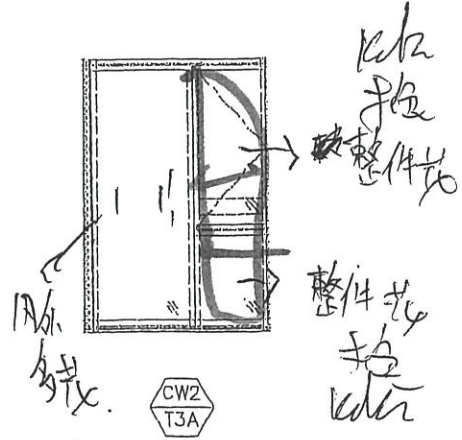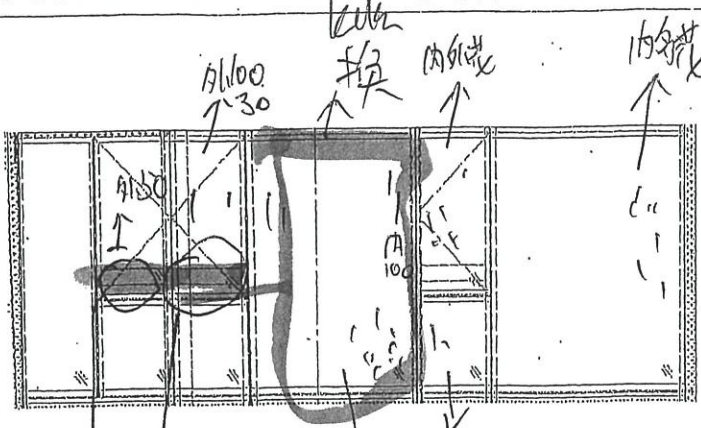

22-7-2015 已磨OK

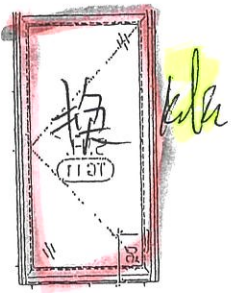




批收幕牆 廚房窗批色, 批收。
 批窗有聲 批色。

表代	公司	姓名	簽名	日期
聯	MIDI			
檢	OSR			

PROJECT: 康城11期凱柏峰

項目: 鋁窗, 鋁門及幕牆玻璃的驗收表格

TOWER: 3B 樓層: 9-67 20BC 單位: C

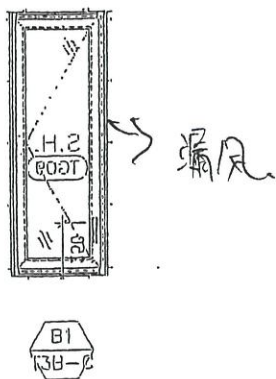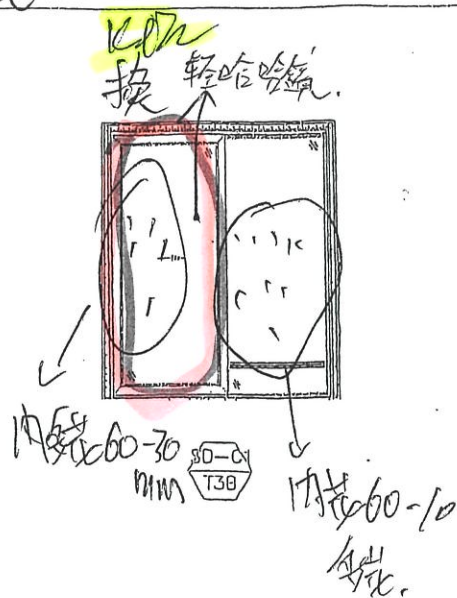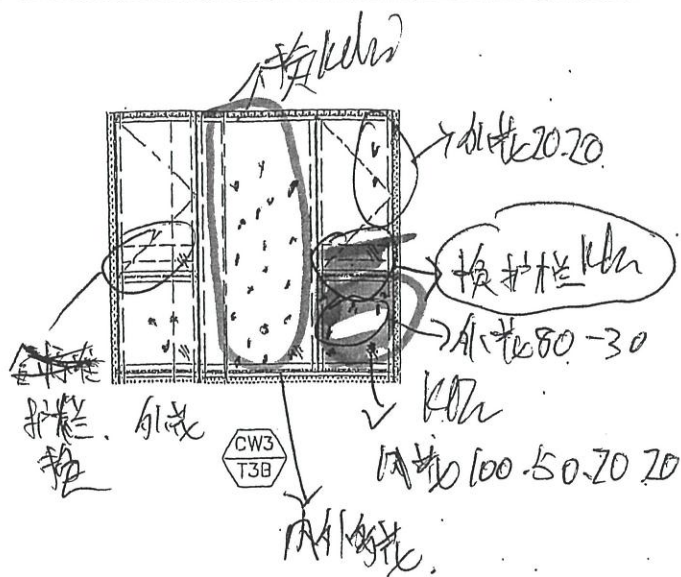

10-7-2025已磨

执色執序
执窗不顺
胶得松脱
趟门开关不顺

表	公司	姓名	簽名	日期
聯檢代	MIDI			9-7-25
	OSR			



PROJECT: 康城11期凱柏峰

項目: 鋁窗, 鋁門及幕牆玻璃的驗收表格




TOWER: 3A

樓層: 9-67 20/F AB 單位: B

0/

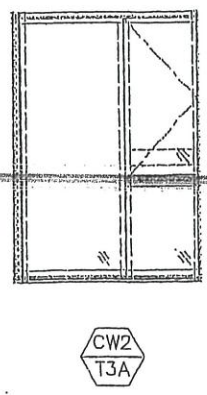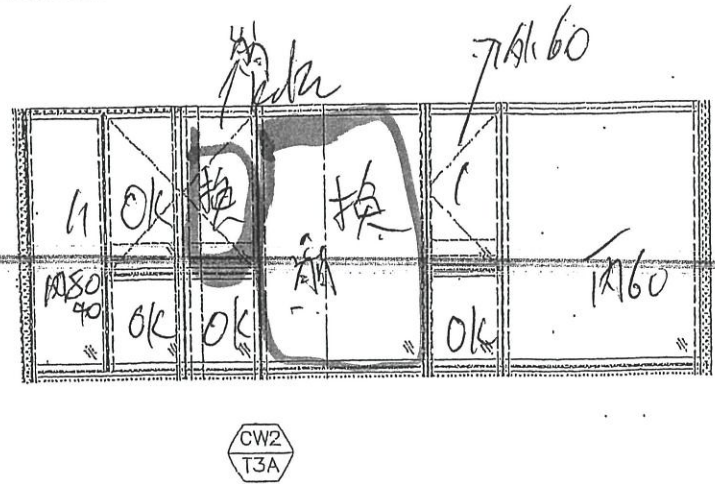

267-2025 窗內无磨 OK

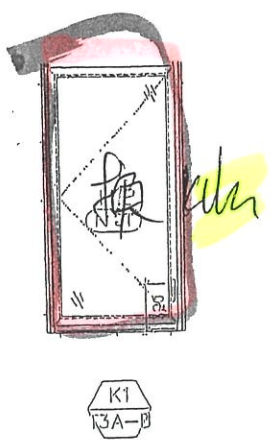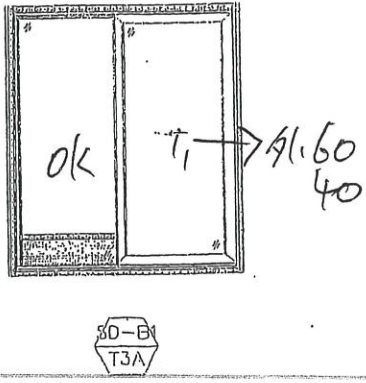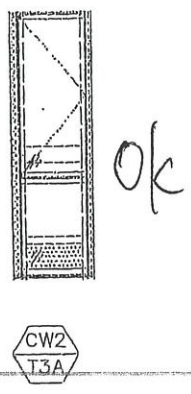

趟門執色.
幕牆執色.
執膠 房2 清膠.
窗窗 膠膠 偏風.


表 代 檢 聯	公司	姓名	簽名	日期
	MIDI			
	OSR			

PROJECT: 康城11期凱柏峰

項目: 鋁窗, 鋁門及幕牆玻璃的驗收表格


TOWER: 3B

樓層: 9-67 ¹⁶/_F BD 單位: D 01

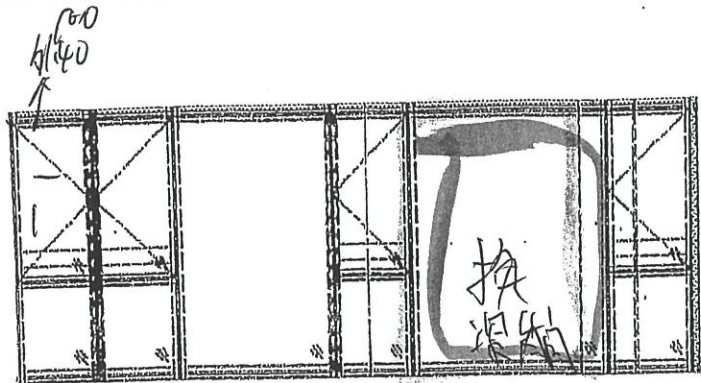


CW4
T3B

Kulu

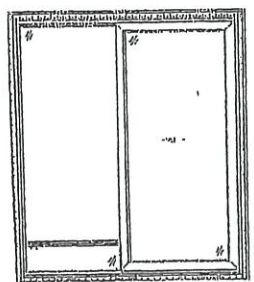


SD-D1
T3B

OK

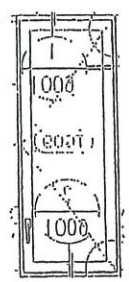

B1
T3B-0

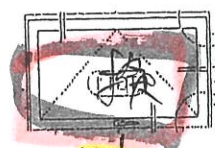

Kulu

K1
T3B-0

牆內內外執色, 收口起級, 月飾不平,
 收口櫃執色^{*} 櫃蓋及, 和A族
 幕牆執色, 廁所窗執色, 廚房窗櫃

表代 聯檢	公司	姓名	簽名	日期
	MIDI			
	OSR			


PROJECT: 康城11期凱柏峰

項目: 鋁窗, 鋁門及幕牆玻璃的驗收表格

TOWER: 3A

樓層: 9-67 15AF

單位: F

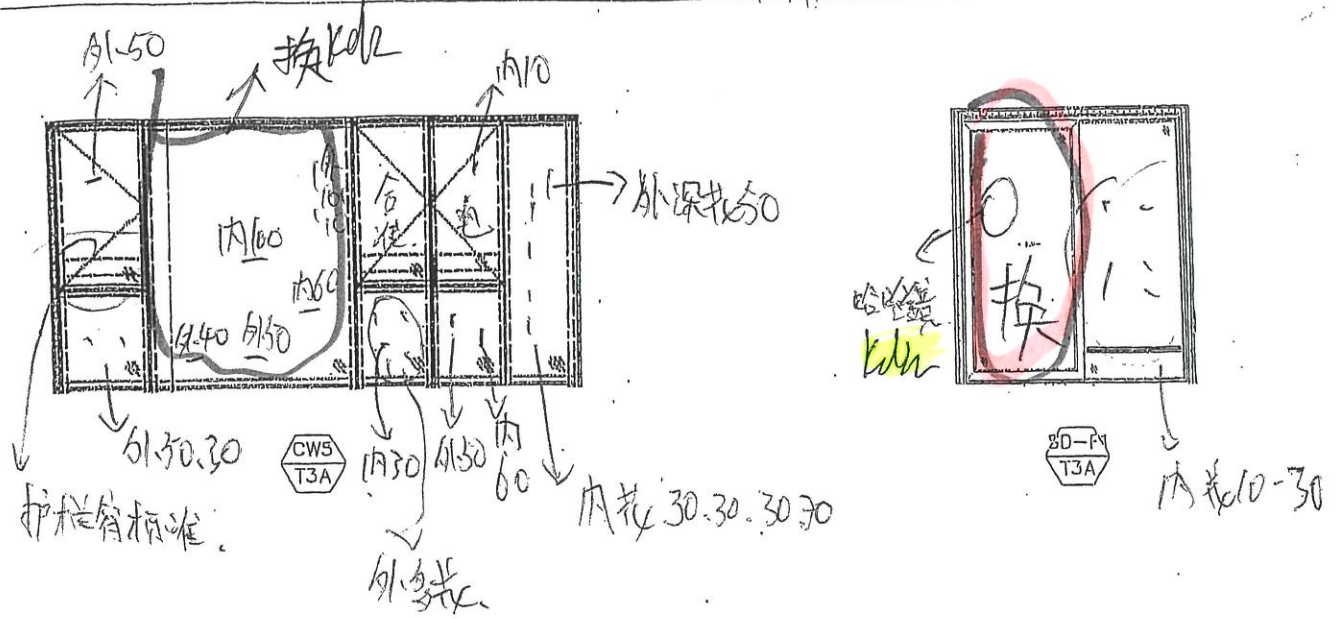

21-7-2025 室內OK 已磨

越門漏風

廁所窗開關不順, 膠有隙

窗膠條長短問題

批色

表 聯 檢 代 表	公司	姓名	簽名	日期
	MIDI			
	OSR			






美特鋁質有限公司
MIDI ALUMINIUM FABRICATOR LTD.

約

PROJECT: 康城11期凱柏峰

項目: 鋁窗, 鋁門及幕牆玻璃的驗收表格

TOWER: 3B AC 樓層: 9-67 15AC 單位: C

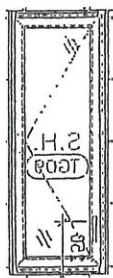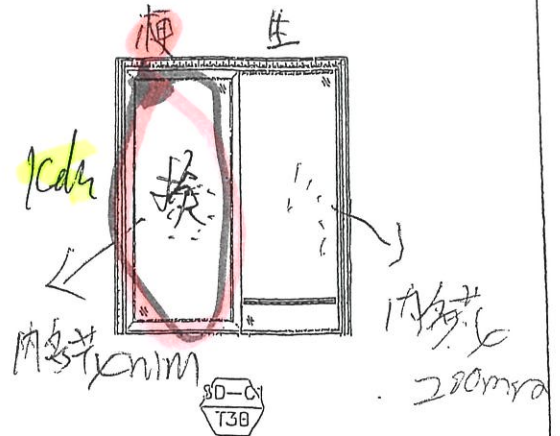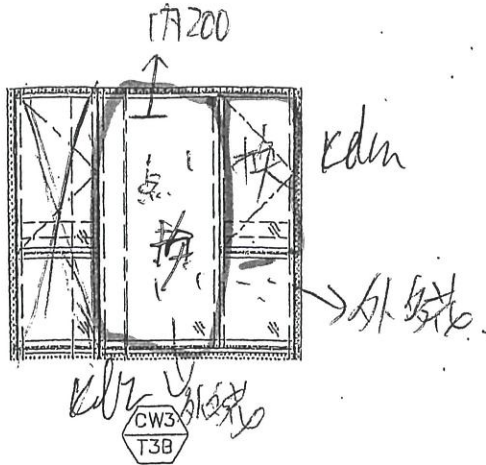

B1
3B-C

21-7-2015 已OK 室內

越門刮 玻璃清潔 油漆 膠迹
抹色
廁所玻璃窗抹色

表 聯 檢 代 表	公司	姓名	簽名	日期
	MIDI			
	OSR			