



工程指示編號：EI / 9099 / 25 修改版次：

工程編號：J - 858

工程名稱：將軍澳日出康城

工程項目：趟門 鋁窗 補 12 件玻璃 小業主單地盤用 (第 9 批)

收件人：Maggie

發件人：Jason

日期：25/08/2025

要求提供 / 確認 事項：

- | | | |
|------------------------------------|-------------------------------------|-------------------------------|
| <input type="checkbox"/> 初步鋁料 B.M. | <input type="checkbox"/> 加工拆圖，然後生產 | <input type="checkbox"/> 尺寸表 |
| <input type="checkbox"/> 正式鋁料 B.M. | <input type="checkbox"/> 技術上資料 / 指示 | <input type="checkbox"/> 報價 |
| <input type="checkbox"/> 配件 B.M. | <input type="checkbox"/> 樣辦或貨品說明書 | <input type="checkbox"/> 分判合約 |

內容：

由於小業主單崩花，需要更換玻璃，請按玻璃 BM 生產玻璃，共 12 件 送地盤。1. 窗依原 EI 5299, EI 5307 尺寸補，趟門依原 EI 6342, EI 6343, EI 63442. 玻璃標籤請註明樓層，座。3. 按二寶、瓊姐、芳姐 資料謝謝請在 2025. 09. 24 前完成上列要求。

分發東莞各部門：

- | | | | |
|--|---|--|--|
| <input type="checkbox"/> 生產技術總監 <input type="checkbox"/> 連附件 | <input type="checkbox"/> 技術部 <input type="checkbox"/> 連附件 | <input type="checkbox"/> 生產部 <input type="checkbox"/> 連附件 | <input type="checkbox"/> 機械設計部 <input type="checkbox"/> 連附件 |
| <input type="checkbox"/> 採購部 <input type="checkbox"/> 連附件 | <input type="checkbox"/> 生產統籌部 <input type="checkbox"/> 連附件 | <input type="checkbox"/> 小羅 & 清 <input type="checkbox"/> 連附件 | |
| <input type="checkbox"/> 質檢部 <input type="checkbox"/> 連附件 | <input type="checkbox"/> 會計部 <input type="checkbox"/> 連附件 | <input type="checkbox"/> 報關組 <input type="checkbox"/> 連附件 | <input type="checkbox"/> 其他 _____ <input type="checkbox"/> 連附件 |

分發香港各部門：

- | | | | |
|---|--|---|--|
| <input type="checkbox"/> 行政部 <input type="checkbox"/> 連附件 | <input type="checkbox"/> 會計部 <input type="checkbox"/> 連附件 | <input type="checkbox"/> 統籌部 <input type="checkbox"/> 連附件 | <input checked="" type="checkbox"/> 工程部地盤科文 二寶 <input checked="" type="checkbox"/> 連附件 |
| <input checked="" type="checkbox"/> 採購部 <input checked="" type="checkbox"/> 連附件 | <input type="checkbox"/> QS 部 <input type="checkbox"/> 連附件 | <input type="checkbox"/> 維修部 <input type="checkbox"/> 連附件 | <input type="checkbox"/> 其他 _____ <input type="checkbox"/> 連附件 |

傳遞編號：

HK / 25

發件人簽署：

項目經理簽署：

序號	EI	項目	座	樓層	單位	件數	玻璃編號	W (mm)	H (mm)	厚度(mm)	Letter
139	EI 9099	趟門	T3	63/F	BD	1	GL01-66	988	2525	10mm Low E (SFT) clear heat strengthened glass +12A +12mm clear tempered glass(mids)	門梗
140	EI 9099	趟門	T3	50/F	BF	1	GL01-62	985	2525	10mm Low E (SFT) clear heat strengthened glass +12A +12mm clear tempered glass(mids)	門梗
141	EI 9099	窗	T3	45/F	AD	1	YG09-02	454	1109	6mm THK HEAT STRENGTHENED CLEAR GLASS+1.52mm MILKY WHITE PVB +6mm LOW IRON THK HEAT STRENGTHENED CLEAR GLASS (R20220414034)	AD廁生窗
142	EI 9099	窗	T3	43/F	BD	1	YG11-01	759	384	TG11:6mm THK TEMPERED GLASS (R20220401057)	BD 廚
143	EI 9099	窗	T3	39/F	BD	1	YG11-01	759	384	TG11:6mm THK TEMPERED GLASS (R20220401057)	BD 廚
144	EI 9099	趟門	T3	32/F	BA	1	GL01-62	985	2525	10mm Low E (SFT) clear heat strengthened glass +12A +12mm clear tempered glass(mids)	門梗
145	EI 9099	窗	T3	20/F	BD	1	YG11-01	759	384	TG11:6mm THK TEMPERED GLASS (R20220401057)	BD 廚
146	EI 9099	趟門	T3	18/F	BC	1	GL01-62	985	2525	10mm Low E (SFT) clear heat strengthened glass +12A +12mm clear tempered glass(mids)	門梗
147	EI 9099	窗	T3	10/F	BD	1	YG11-01	759	384	TG11:6mm THK TEMPERED GLASS (R20220401057)	BD 廚
148	EI 9099	窗	T3	10/F	BD	1	YG09-01	309	1129	6mm THK HEAT STRENGTHENED CLEAR GLASS+1.52mm MILKY WHITE PVB +6mm LOW IRON THK HEAT STRENGTHENED CLEAR GLASS (R20220414034)	BD 廁所
149	EI9099	窗	T1	22/F	AB	1	HG11-01	604	1272	TG11:6mm THK TEMPERED GLASS (R20220401057)	AB 廚
150	EI9099	趟門	T1	56/F	AD	1	GL01-68	973	2525	10mm Low E (SFT) clear heat strengthened glass +12A +12mm clear tempered glass(mids)	門梗
					補玻璃總數						
	GL01	=		10mm THK. HEAT STRENGTHEN GLASS (OUTSIDE) W/ LOW-E COATING ON SURFACE. 58T #2 + 12 nm AIR SPACE + 12mm THK. CLEAR TEMPERED GLASS(INSIDE) IGU (R20220114001)							
	YG09 / HG09	=		6mm THK HEAT STRENGTHENED CLEAR GLASS+1.52mm MILKY WHITE PVB +6mm LOW IRON THK HEAT STRENGTHENED CLEAR GLASS (R20220414034)							
	YG11 / TG11	=		TG11:6mm THK TEMPERED GLASS (R20220401057)							

裂


PROJECT: 康城11期凱柏峰

項目: 鋁窗, 鋁門及幕牆玻璃的驗收表格

TOWER: 3B


樓層: 9-67 63/F BD 單位: D

01

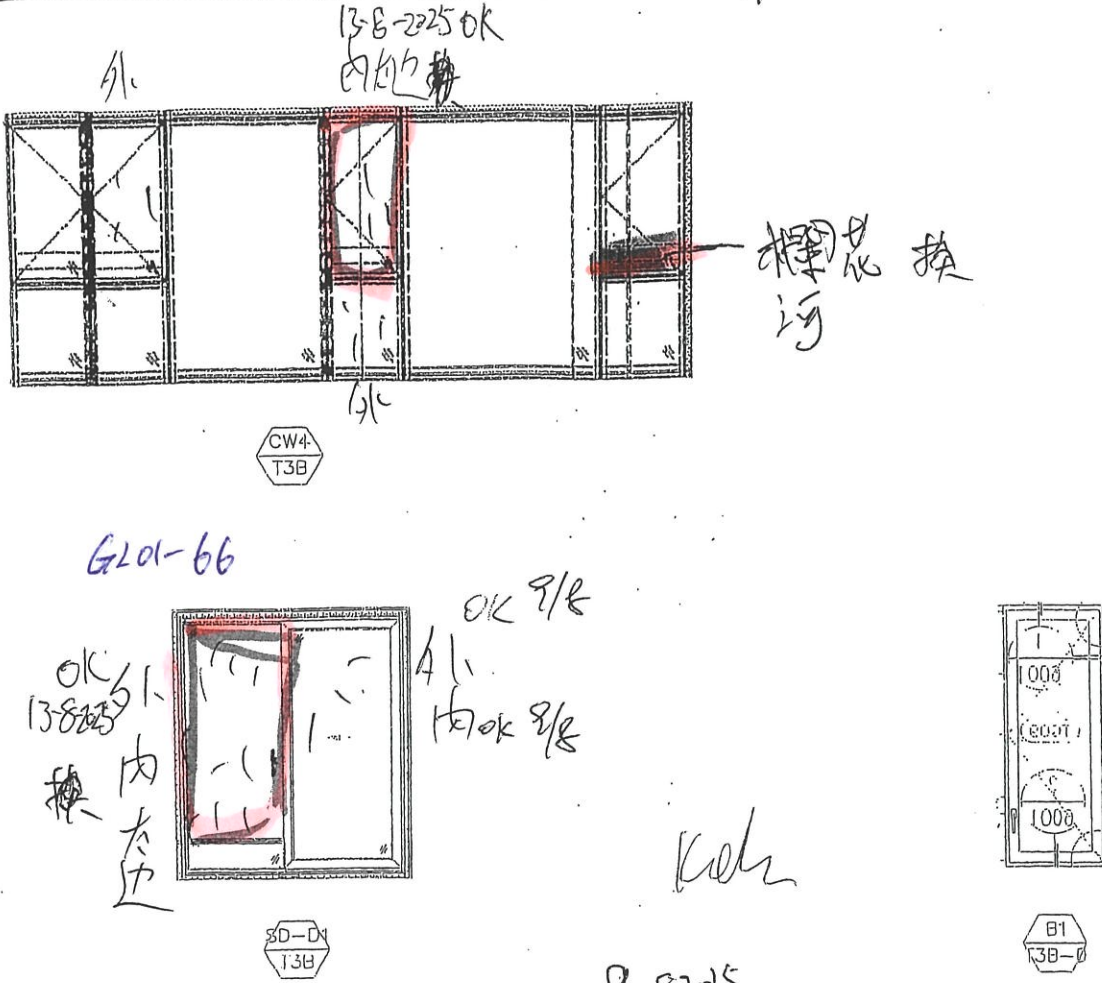

9-8-2025

室內已磨
13-8-2025 室內在磨

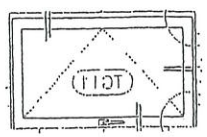

K1
3B-0

聯檢代表	公司	姓名	簽名	日期
	MIDI			
	OSR			



PROJECT: 康城11期凱柏峰

項目: 鋁窗, 鋁門及幕牆玻璃的驗收表格

TOWER: 3B

樓層: 9-67 5/F

單位: F01

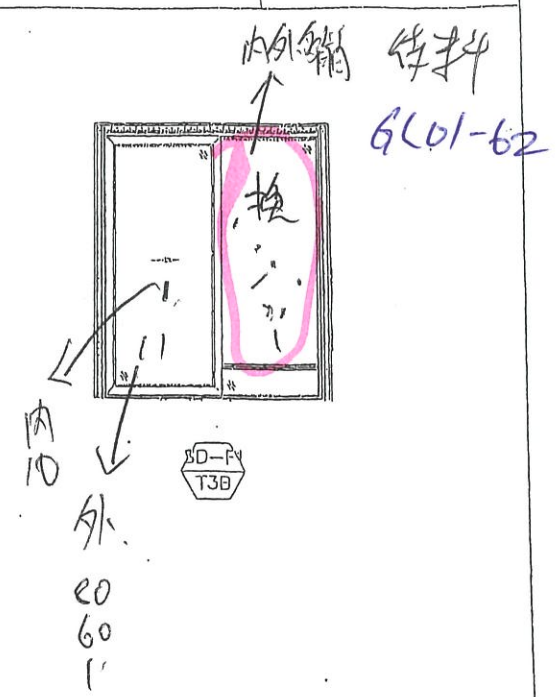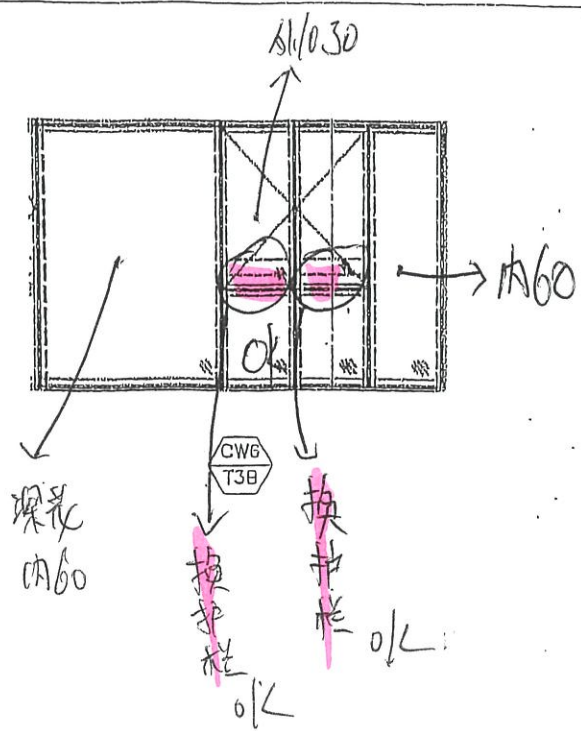

Kdr

22-7-2025 已驗室內OK
 8.22 OK

幕牆執色
 趟門執色 請同位

房1房2 換玻璃 執色

趟門外執膠 執色

聯檢代表	公司	姓名	簽名	日期
	MIDI			
	OSR			



星期三

20/8



信和 Joe Chiu

➡ 轉寄訊息



4609-02

45AD廁所玻璃窗爆咗

15:10



T3 45AD 廁所窗玻璃

15:10



~ 阿嘍

+852 5618 2808

➡ 轉寄訊息



訊息




PROJECT: 康城11期凱柏峰

項目: 鋁窗, 鋁門及幕牆玻璃的驗收表格

TOWER: 3B

樓層: 9-67

430 單位: D

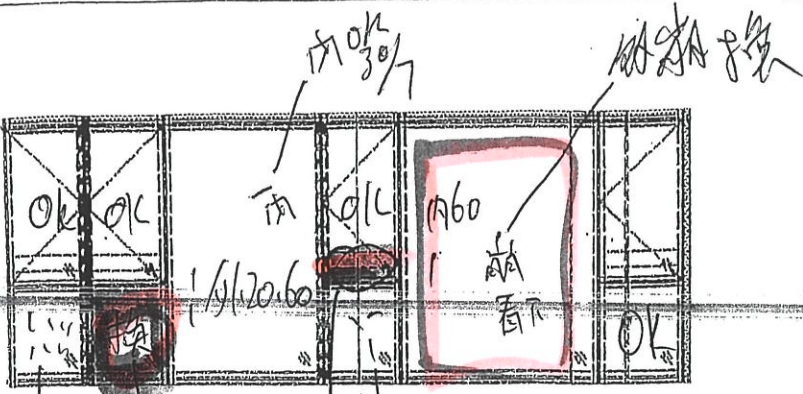


OK
OK
30/7



30-7-2025 室內已磨 OK
11-8-2025 室外已磨 OK


OK

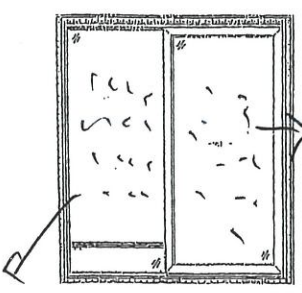

OK 30/7
OK 30/7



OK 30/7
OK 30/7
OK 30/7

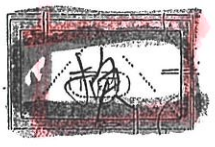

7611-01



趟門內外執色
著岩執色. 拖環
執收口鼻堵
廁所窗執色
廚房窗執色



表代	公司	姓名	簽名	日期
聯檢	MIDI			
	OSR			

PROJECT: 康城11期凱柏峰


01

項目: 鋁窗, 鋁門及幕牆玻璃的驗收表格

TOWER: 3B 樓層: 9-67 39/F BD 單位: D

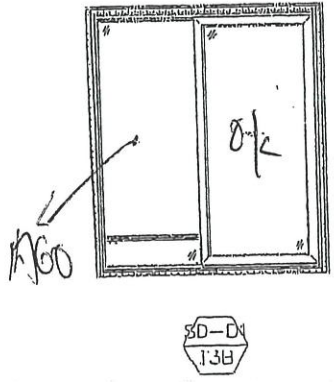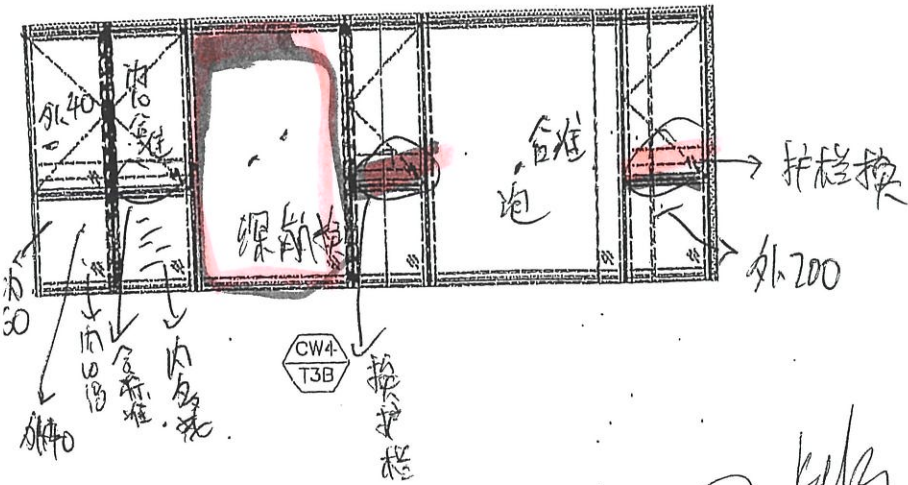

23-7-2025
 室內已磨OK
 11-8-2025 室外已磨

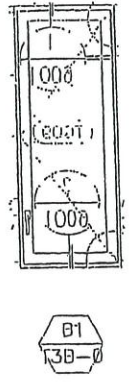

拉手緊, 漏風, 拔色.

幕牆拉手不順, 膠條短, 補膠
 拔色.
 副框不順.

聯檢代表	公司	姓名	簽名	日期
	MIDI			
	OSR			



美特鋁質有限公司
MIDI ALUMINIUM FABRICATOR LTD.

PROJECT: 康城11期凱柏峰


項目: 鋁窗, 鋁門及幕牆玻璃的驗收表格

TOWER: 3B


樓層: 9-67

3L 01

單位: A

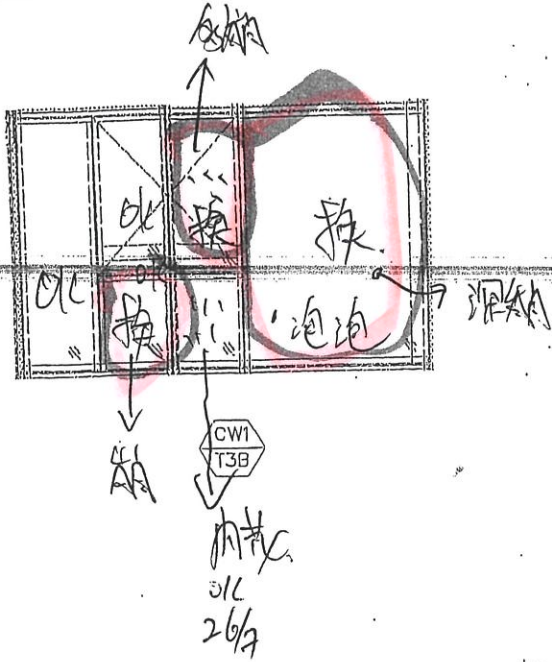

6L 01-62

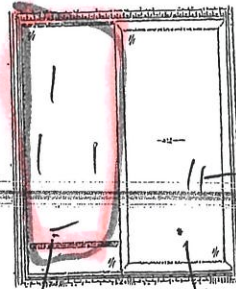

B-8 205 已磨 OK

kdz

趙山拉手不順, 抽色

幕牆抽色, 和收口

表 代 檢 聯	公司	姓名	簽名	日期
	MIDI			
	OSR			

PROJECT: 康城11期凱柏峰



項目: 鋁窗, 鋁門及幕牆玻璃的驗收表格

TOWER: 3B

樓層: 9-67

20

單位: D

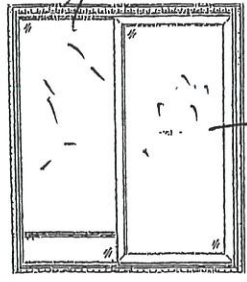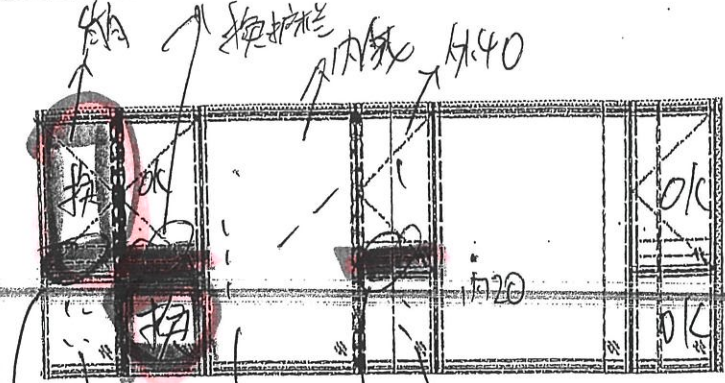


31-7-2005 已磨內。
9-8-2005 已磨內。

Keh



SD-DK
T3B

B1
T3B-0

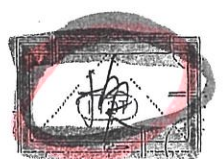

Y611-01

K1
T3B-0

牆心漏風
幕牆漏風 咁膠,
執色。
廁所窗漏風, 廁所窗執色。



表 聯 檢 代	公司	姓名	簽名	日期
	MIDI			
	OSR			

PROJECT: 康城11期凱柏峰

13-18BC 業主第1次執修

項目: 鋁窗, 鋁門及幕牆玻璃的驗收表格

TOWER: 3B 樓層: 9-67 18/F BC 單位: C

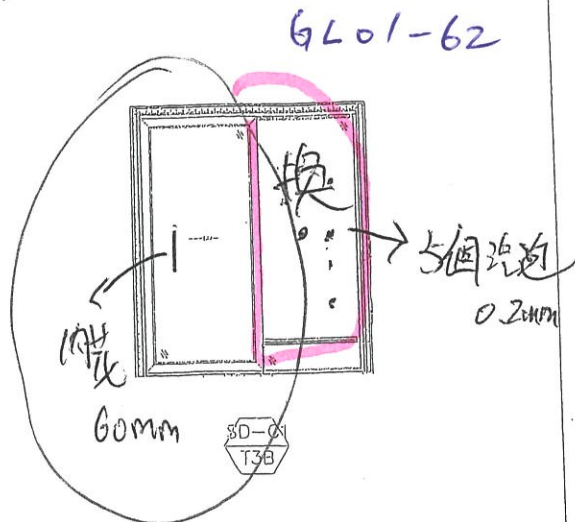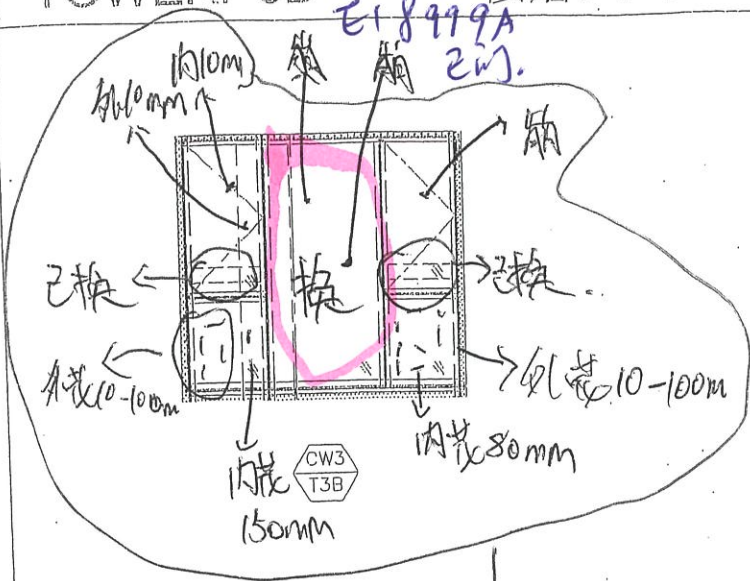

↓
 拆除已換 30-6-2025
 已磨 30-6-2025

↓
 已磨 30-6-2025
 kelen

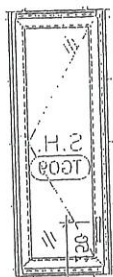



表	公司	姓名	簽名	日期
聯	MIDI			28-6-2025
檢	OSR			
代				

PROJECT: 康城11期凱柏峰

項目: 鋁窗, 鋁門及幕牆玻璃的驗收表格

TOWER: 3B

樓層: 9-67 10/F 單位: D

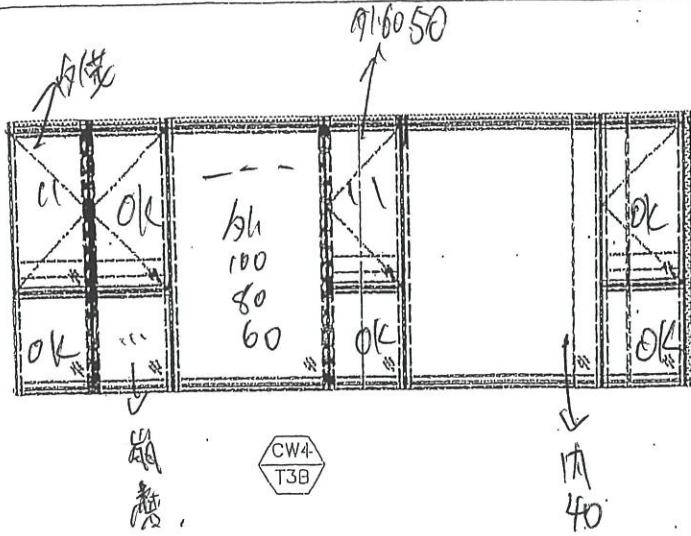


SD-D1
T3B

21-7-2025 OK 室內已磨

7609-01

9-8-2025 室外已磨

KDL

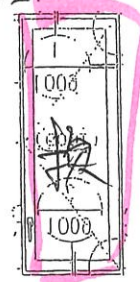

B1
T3B-0

內外
趟門抹色抹收口

幕牆抹色扣窗, 防水膠長

廁所窗抹色

~~廁所窗~~

廚房窗抹色



7611-01

K1
T3B-0

聯檢代表	公司	姓名	簽名	日期
	MIDI			
	OSR			