

工程指示 / 要求簡箋(E.I.)

工程指示編號：EI / 9136 / 25

修改版次：

工程編號：J - 858

工程名稱：將軍澳日出康城 11

工程項目：寶發用 T3 9/F AF 欄河收口後加鋁板 1 件

收件人：生統

發件人：Jason Leung

日期：19/09/2025

要求提供 / 確認 事項：

- | | | |
|------------------------------------|-------------------------------------|-------------------------------|
| <input type="checkbox"/> 初步鋁料 B.M. | <input type="checkbox"/> 加工拆圖，然後生產 | <input type="checkbox"/> 尺寸表 |
| <input type="checkbox"/> 正式鋁料 B.M. | <input type="checkbox"/> 技術上資料 / 指示 | <input type="checkbox"/> 報價 |
| <input type="checkbox"/> 配件 B.M. | <input type="checkbox"/> 樣辦或貨品說明書 | <input type="checkbox"/> 分判合約 |

內容：

請按寶發用 T3 9/F AF 欄河收口後加鋁板 1 件

由於加快送地盤，鋁板廠不用噴塗，由地盤現場噴，需打磨後出貨

kenny18/9通知按覆尺
生產T3 9/F AF 寶發欄
河收口

請在 2025.10.08 前完成上列要求。

附： 頁

原合約工程包

原合約工程加 / 減賬

新工程報價

分發東莞各部門：

- | | | | | | | | |
|---------------------------------|------------------------------|---|---|--|---|--------------------------------|------------------------------|
| <input type="checkbox"/> 生產技術總監 | <input type="checkbox"/> 連附件 | <input checked="" type="checkbox"/> 技術部 | <input checked="" type="checkbox"/> 連附件 | <input type="checkbox"/> 生產部 | <input type="checkbox"/> 連附件 | <input type="checkbox"/> 機械設計部 | <input type="checkbox"/> 連附件 |
| <input type="checkbox"/> 採購部 | <input type="checkbox"/> 連附件 | <input checked="" type="checkbox"/> 生產統籌部 | <input checked="" type="checkbox"/> 連附件 | <input checked="" type="checkbox"/> 小羅&清 | <input checked="" type="checkbox"/> 連附件 | | |
| <input type="checkbox"/> 質檢部 | <input type="checkbox"/> 連附件 | <input type="checkbox"/> 會計部 | <input type="checkbox"/> 連附件 | <input type="checkbox"/> 報關組 | <input type="checkbox"/> 連附件 | <input type="checkbox"/> 其他 | <input type="checkbox"/> 連附件 |

分發香港各部門：


- | | | | | | | | |
|------------------------------|------------------------------|-------------------------------|------------------------------|------------------------------|------------------------------|----------------------------------|------------------------------|
| <input type="checkbox"/> 行政部 | <input type="checkbox"/> 連附件 | <input type="checkbox"/> 會計部 | <input type="checkbox"/> 連附件 | <input type="checkbox"/> 統籌部 | <input type="checkbox"/> 連附件 | <input type="checkbox"/> 工程部地盤科文 | <input type="checkbox"/> 連附件 |
| <input type="checkbox"/> 採購部 | <input type="checkbox"/> 連附件 | <input type="checkbox"/> QS 部 | <input type="checkbox"/> 連附件 | <input type="checkbox"/> 維修部 | <input type="checkbox"/> 連附件 | <input type="checkbox"/> 其他 | <input type="checkbox"/> 連附件 |


傳遞編號：

HK 0744 / 25

發件人簽署：

項目經理簽署：

 美特鋁質有限公司 MIDI Aluminium Fabricator Ltd.		工程號 J858 地盤 康城11期	類別 制圖 B.Z 復核 - 批准 -	物料號 J858-T3-9F-AF(PF) 圖號 J858-ACG-AC-31 數量 - / 單件重量 - (KG)
修改 日期	採用工廠 地盤 <input checked="" type="checkbox"/>	圖紙名稱 鋁板加工圖 材料 3mm鋁板		
	材料顏色 香檳金			

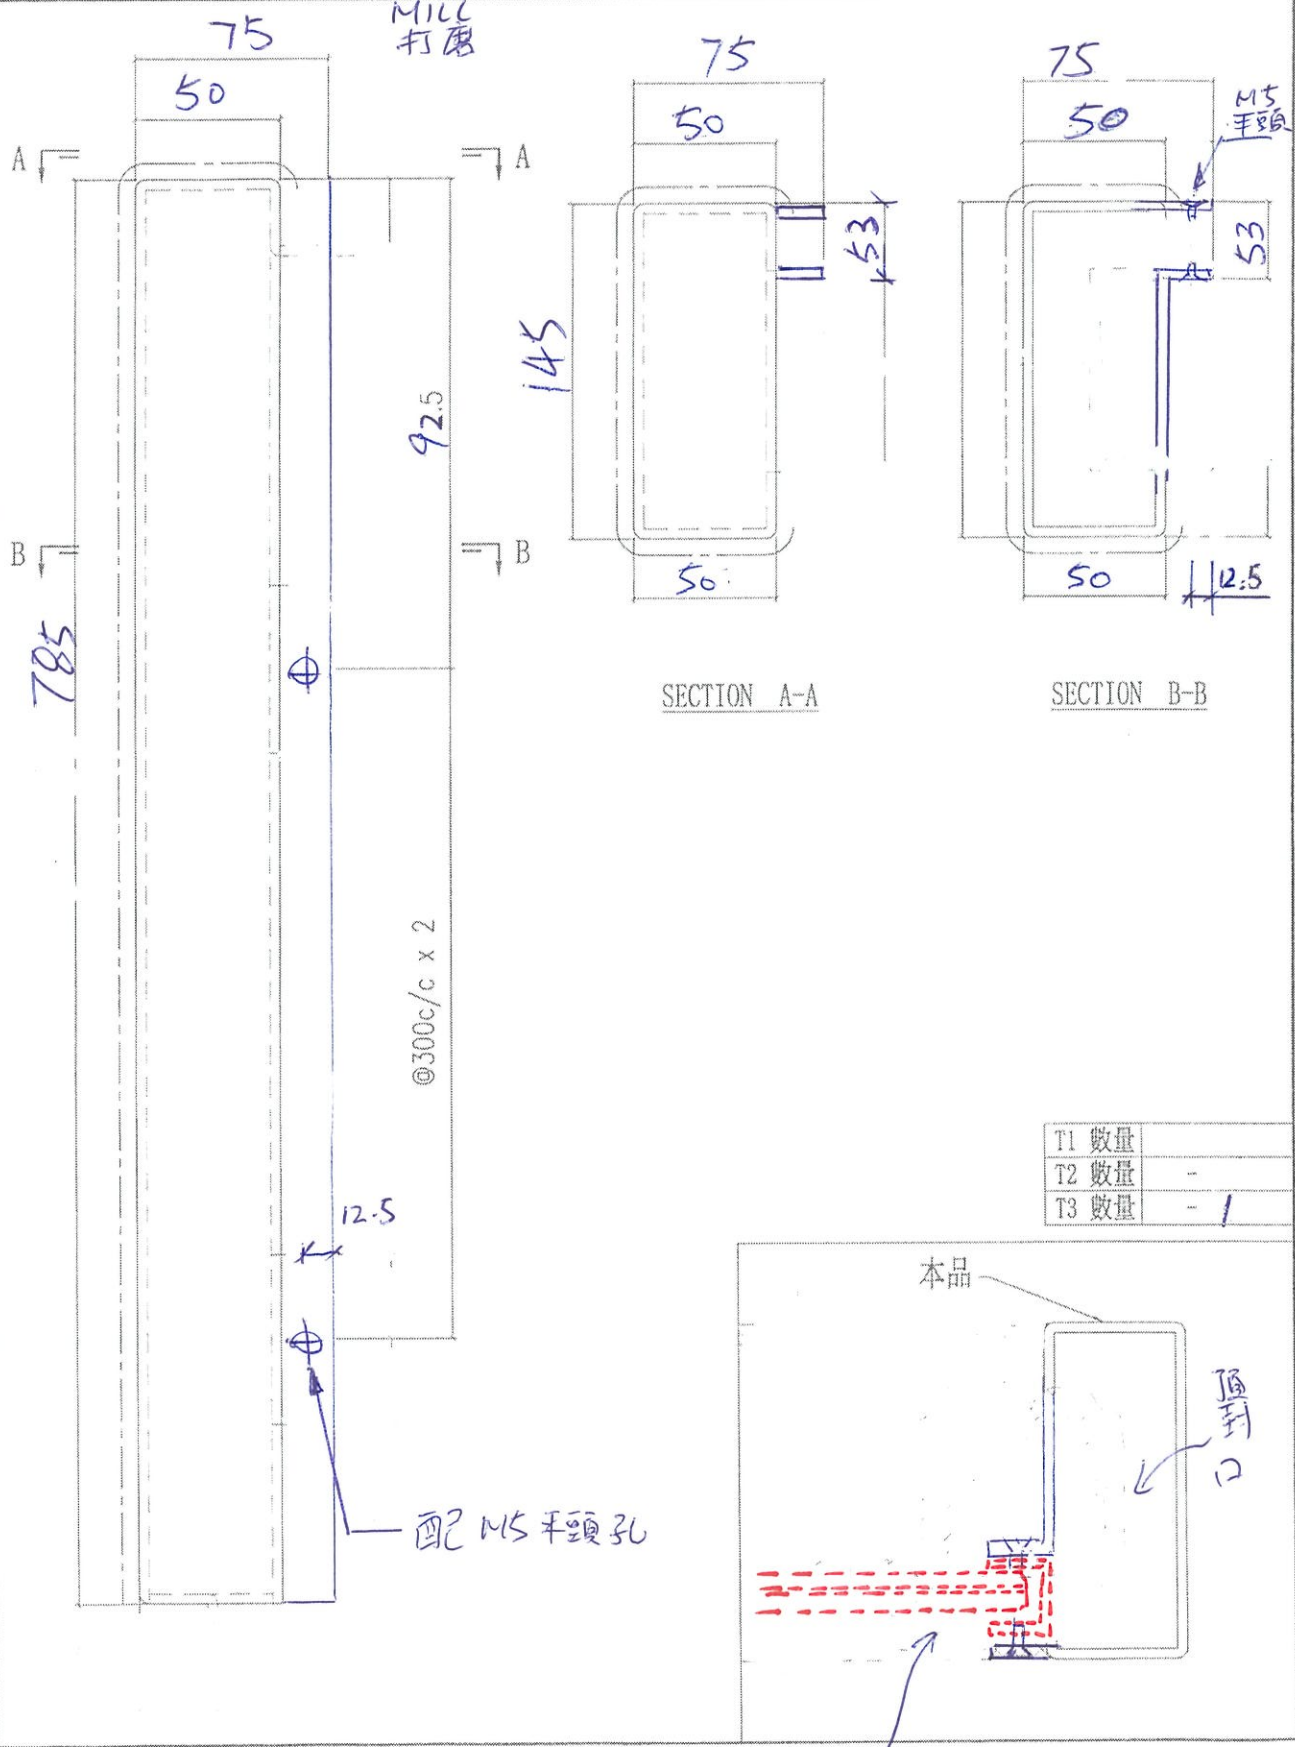




Sino Kenny 2




14:37


kenny18/9通知按覆尺
生產T3 9/F AF 寶發欄
河收口

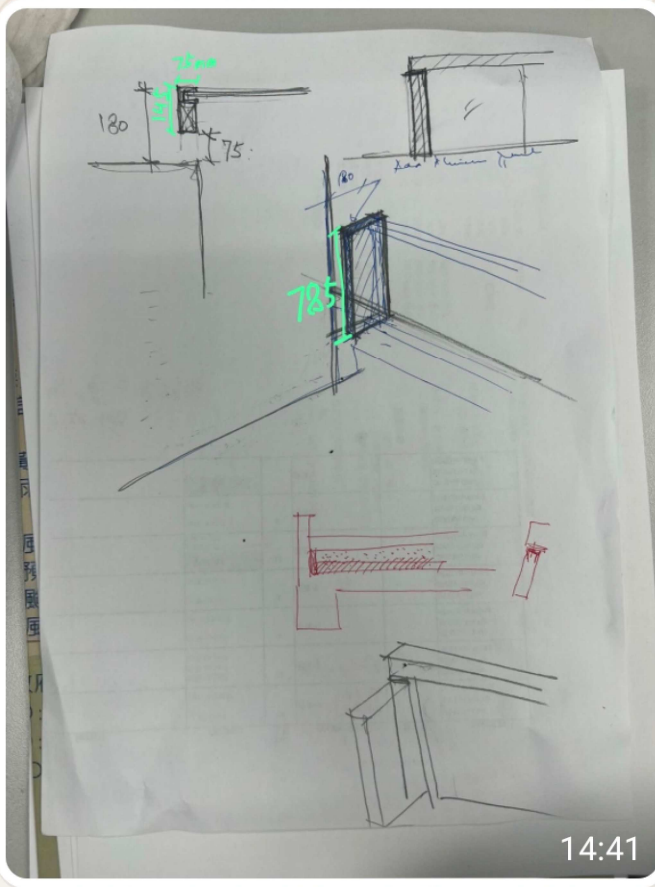


14:41

訊息

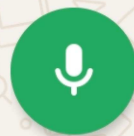



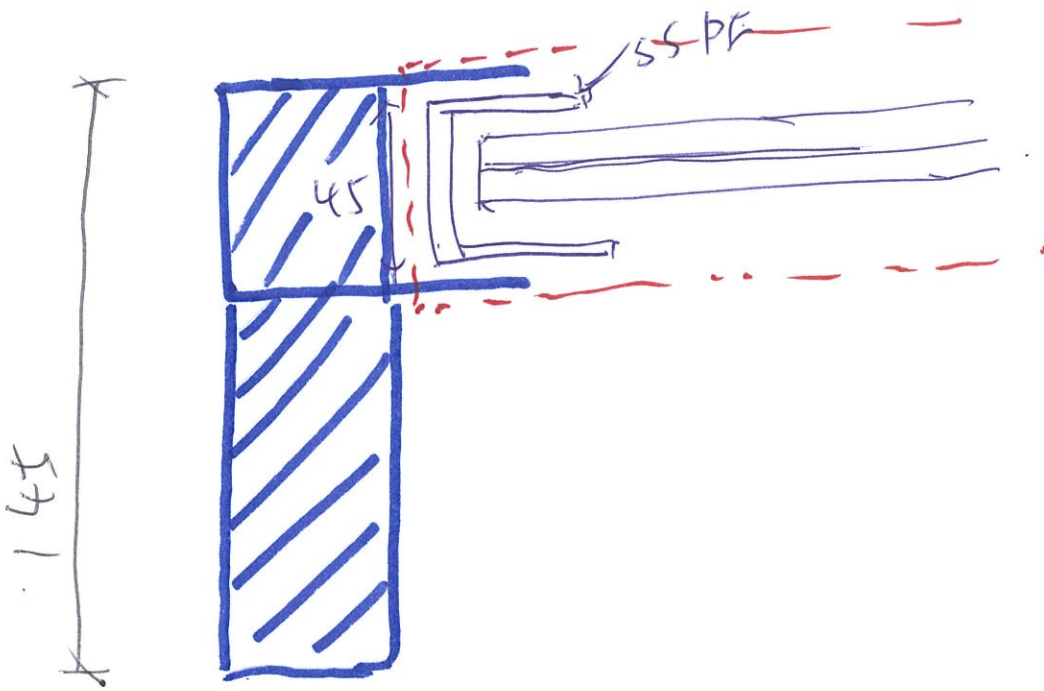





頂
封
口

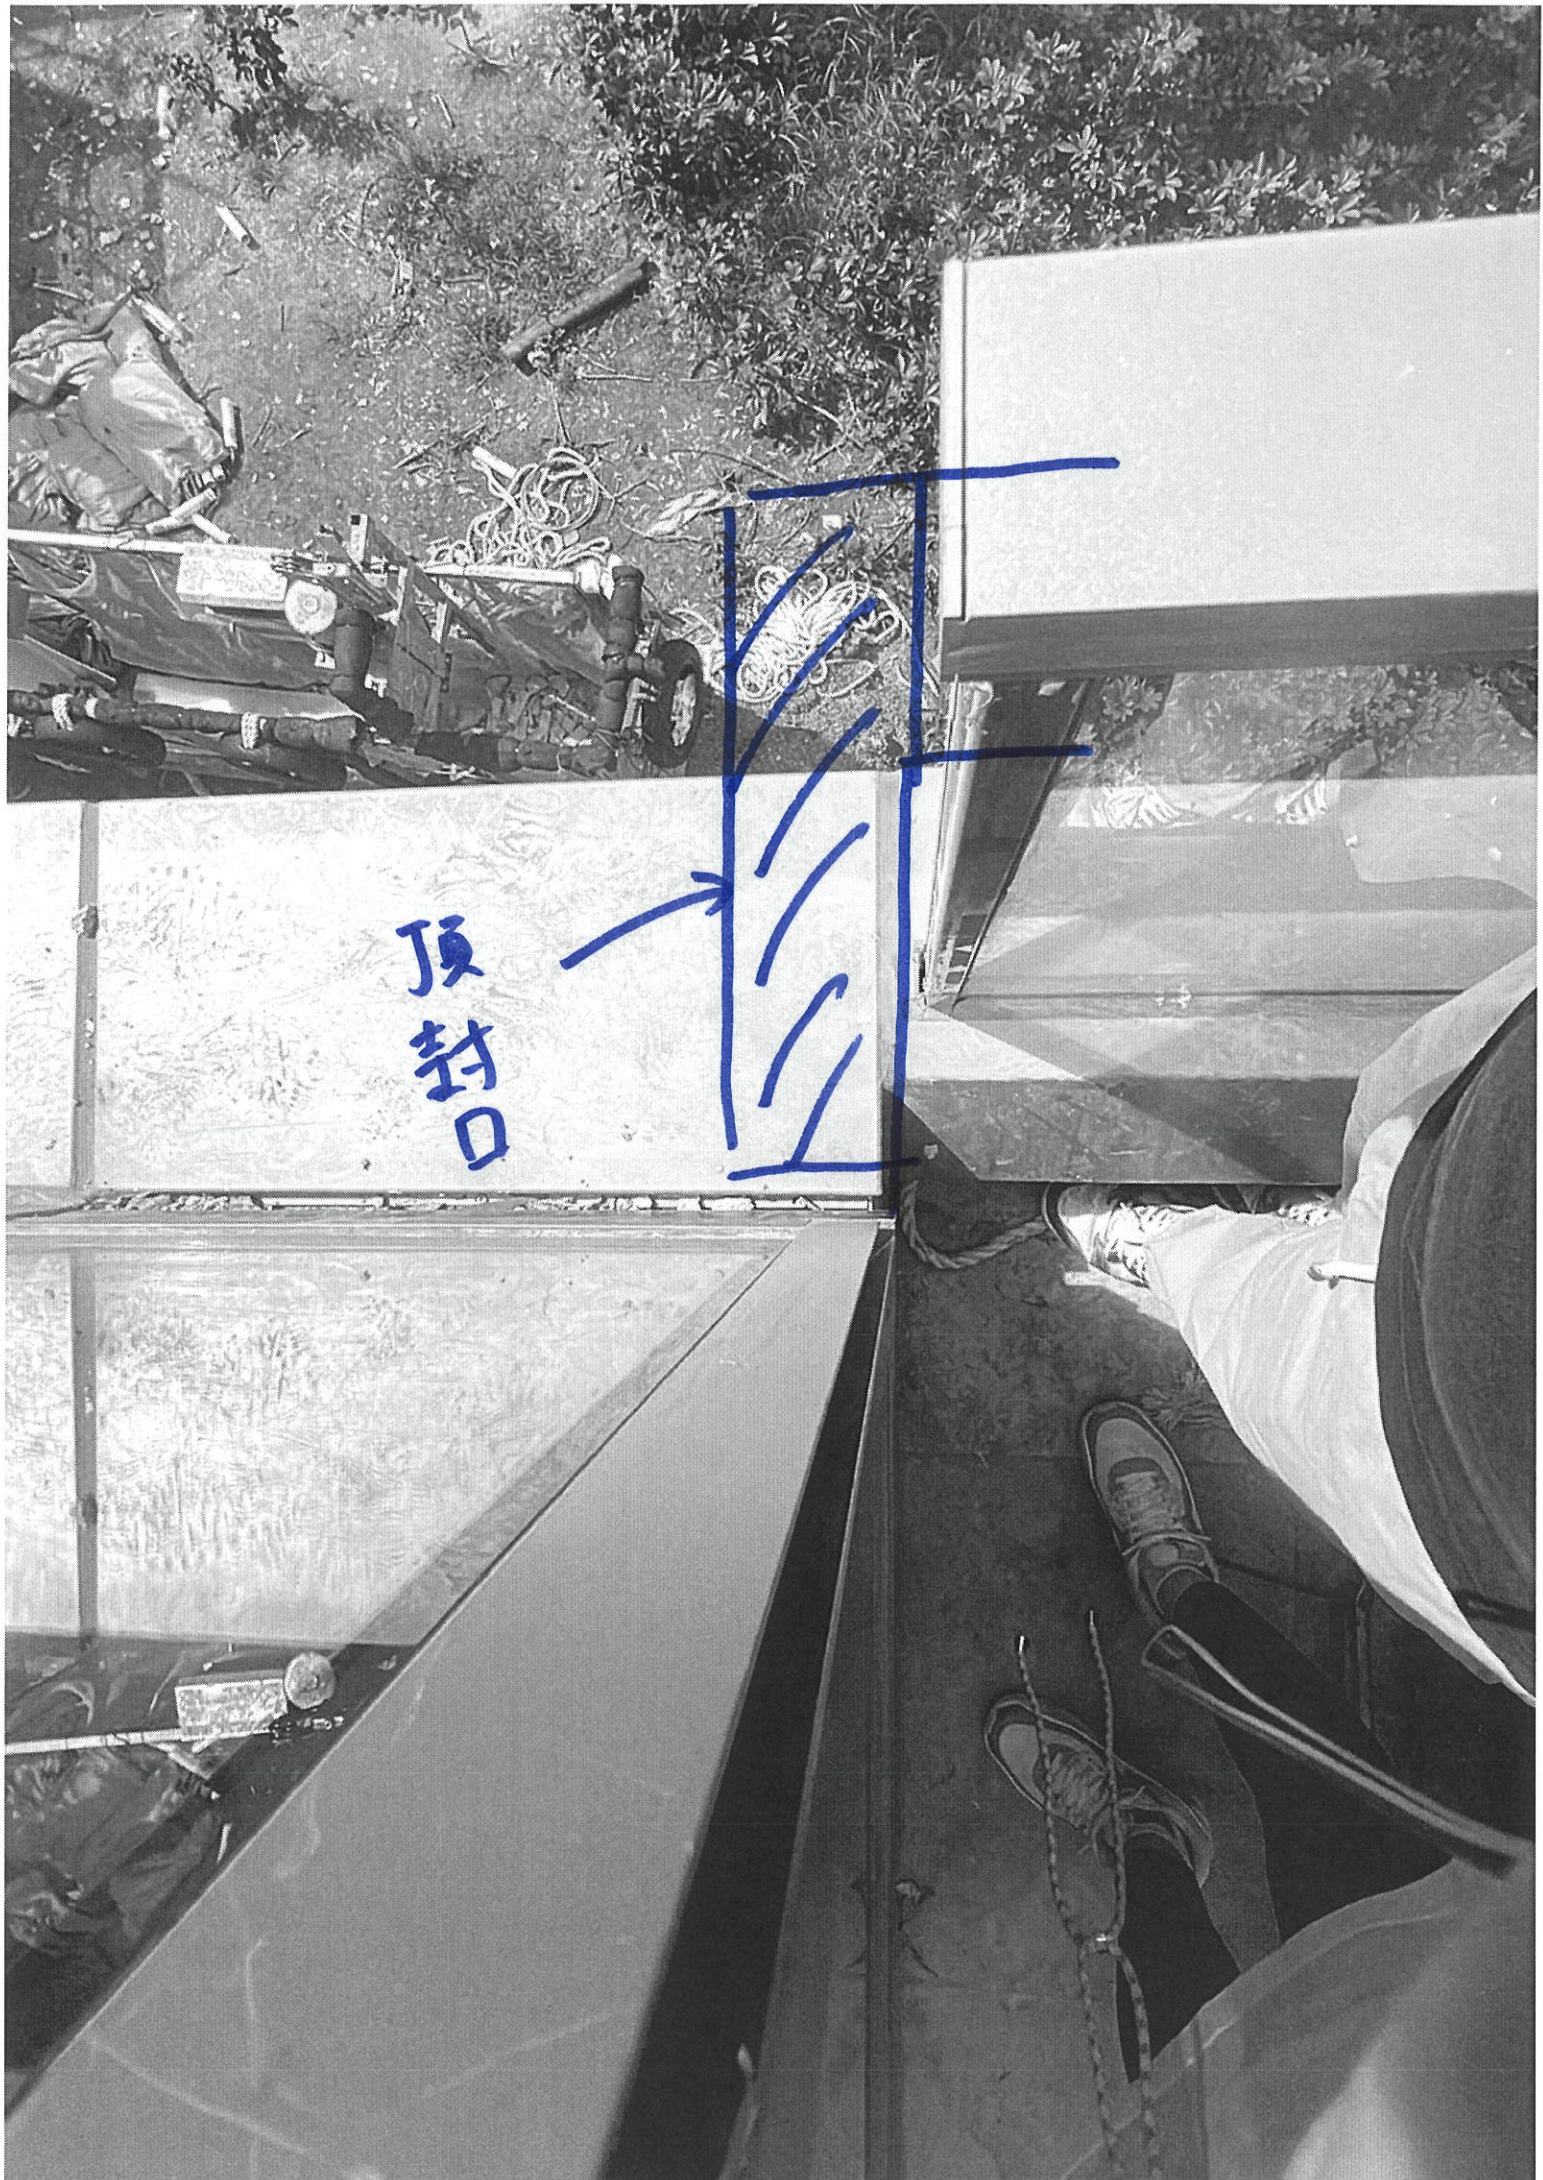







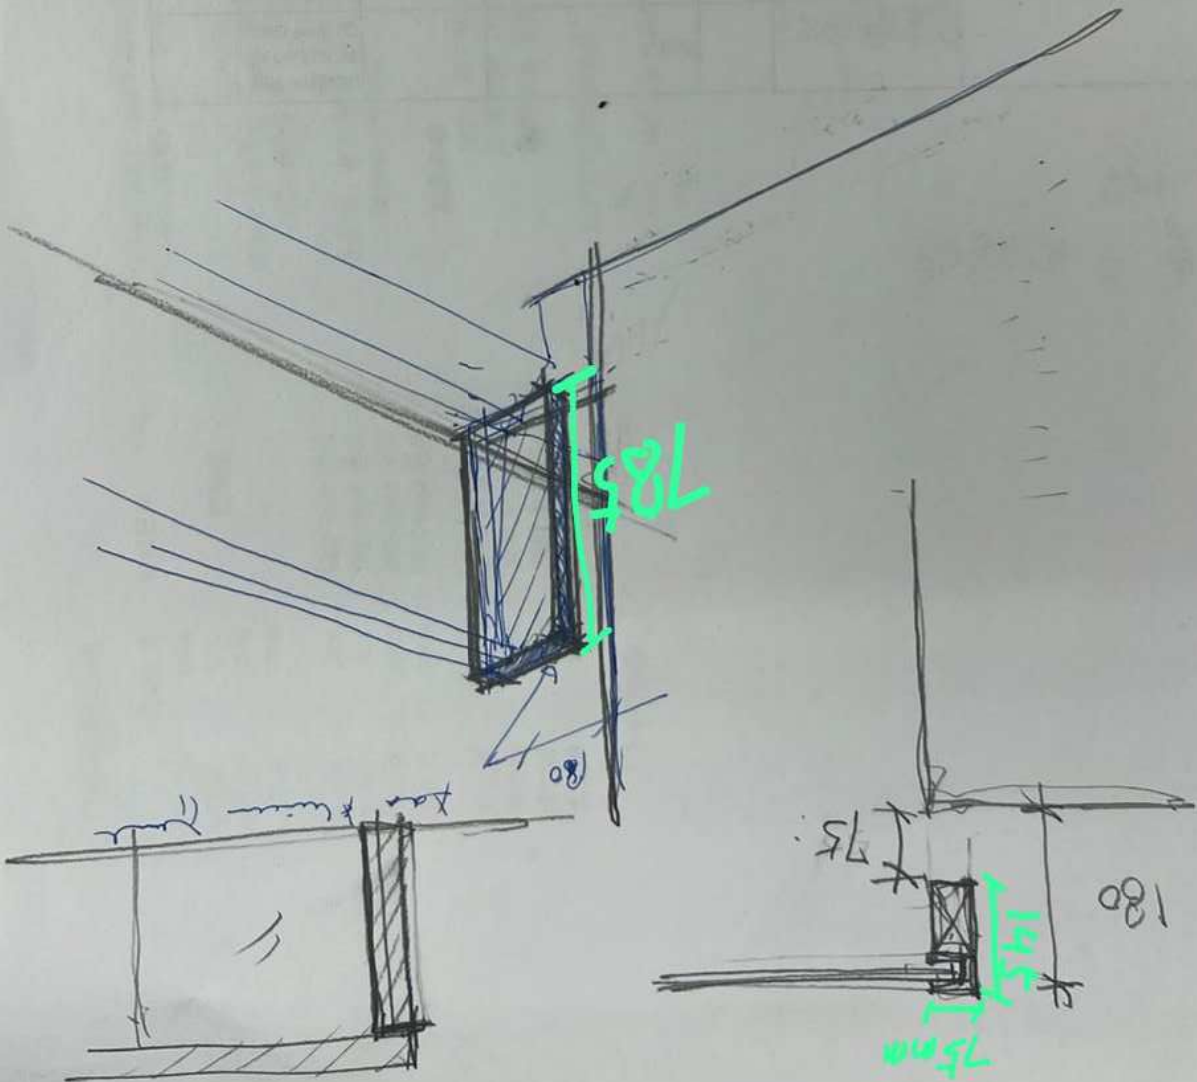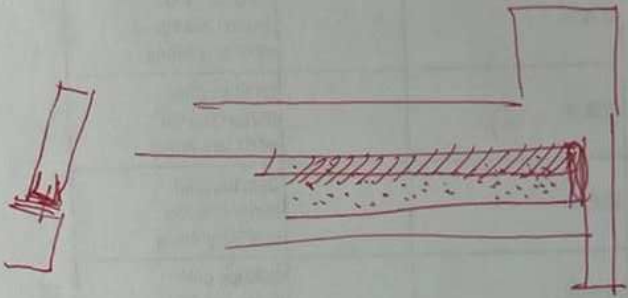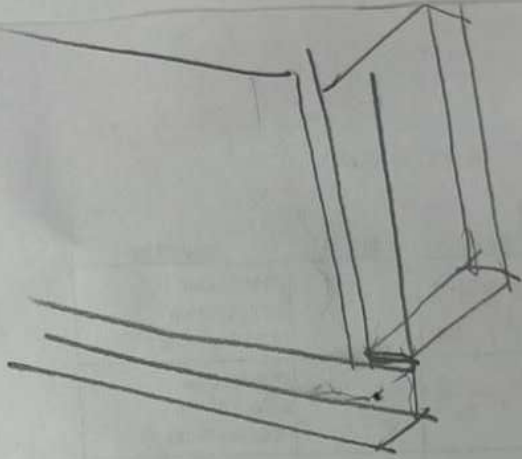

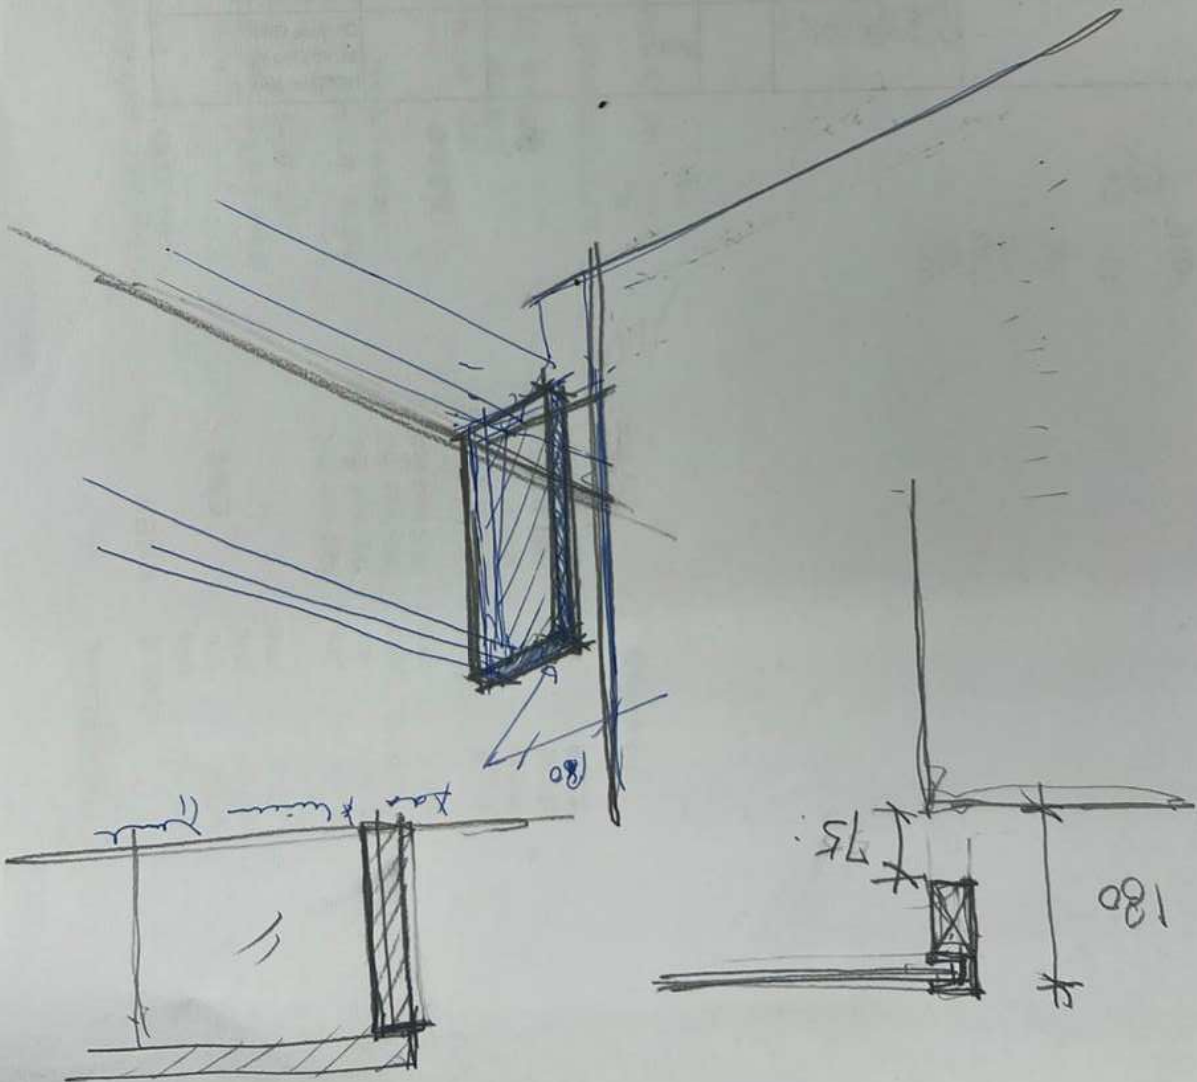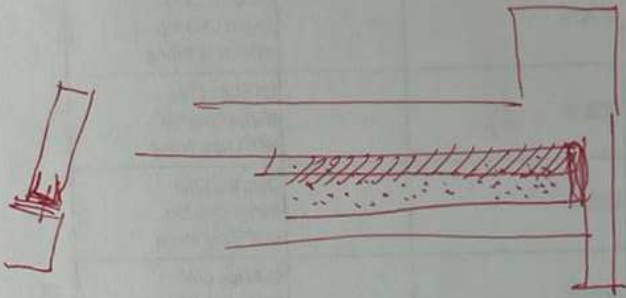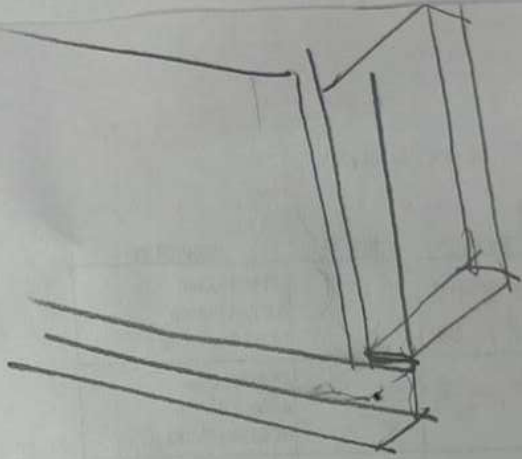

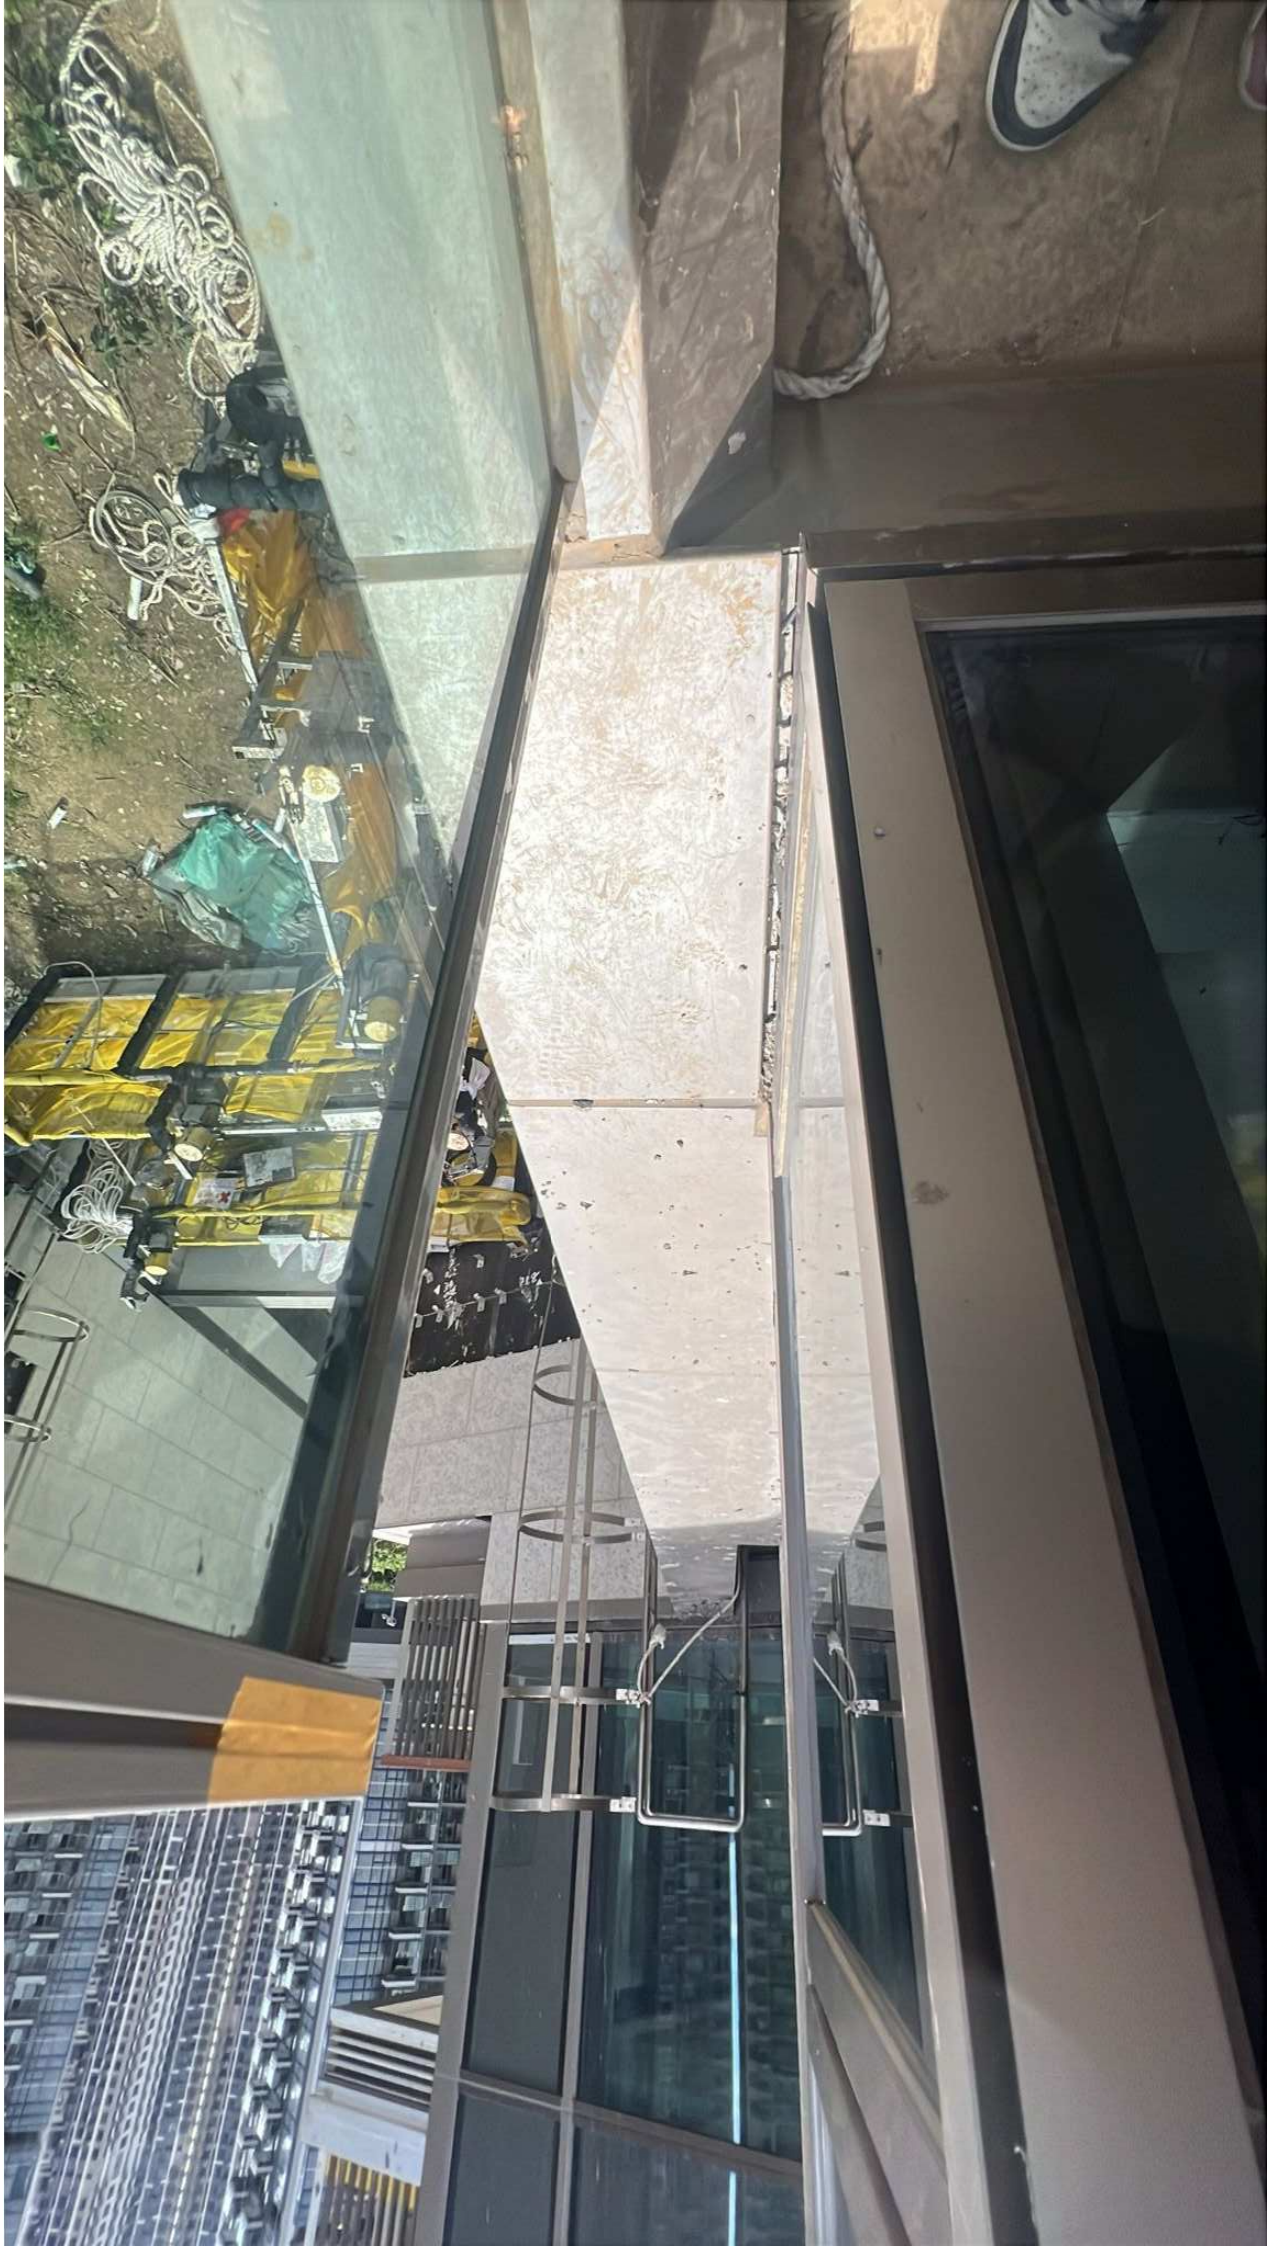

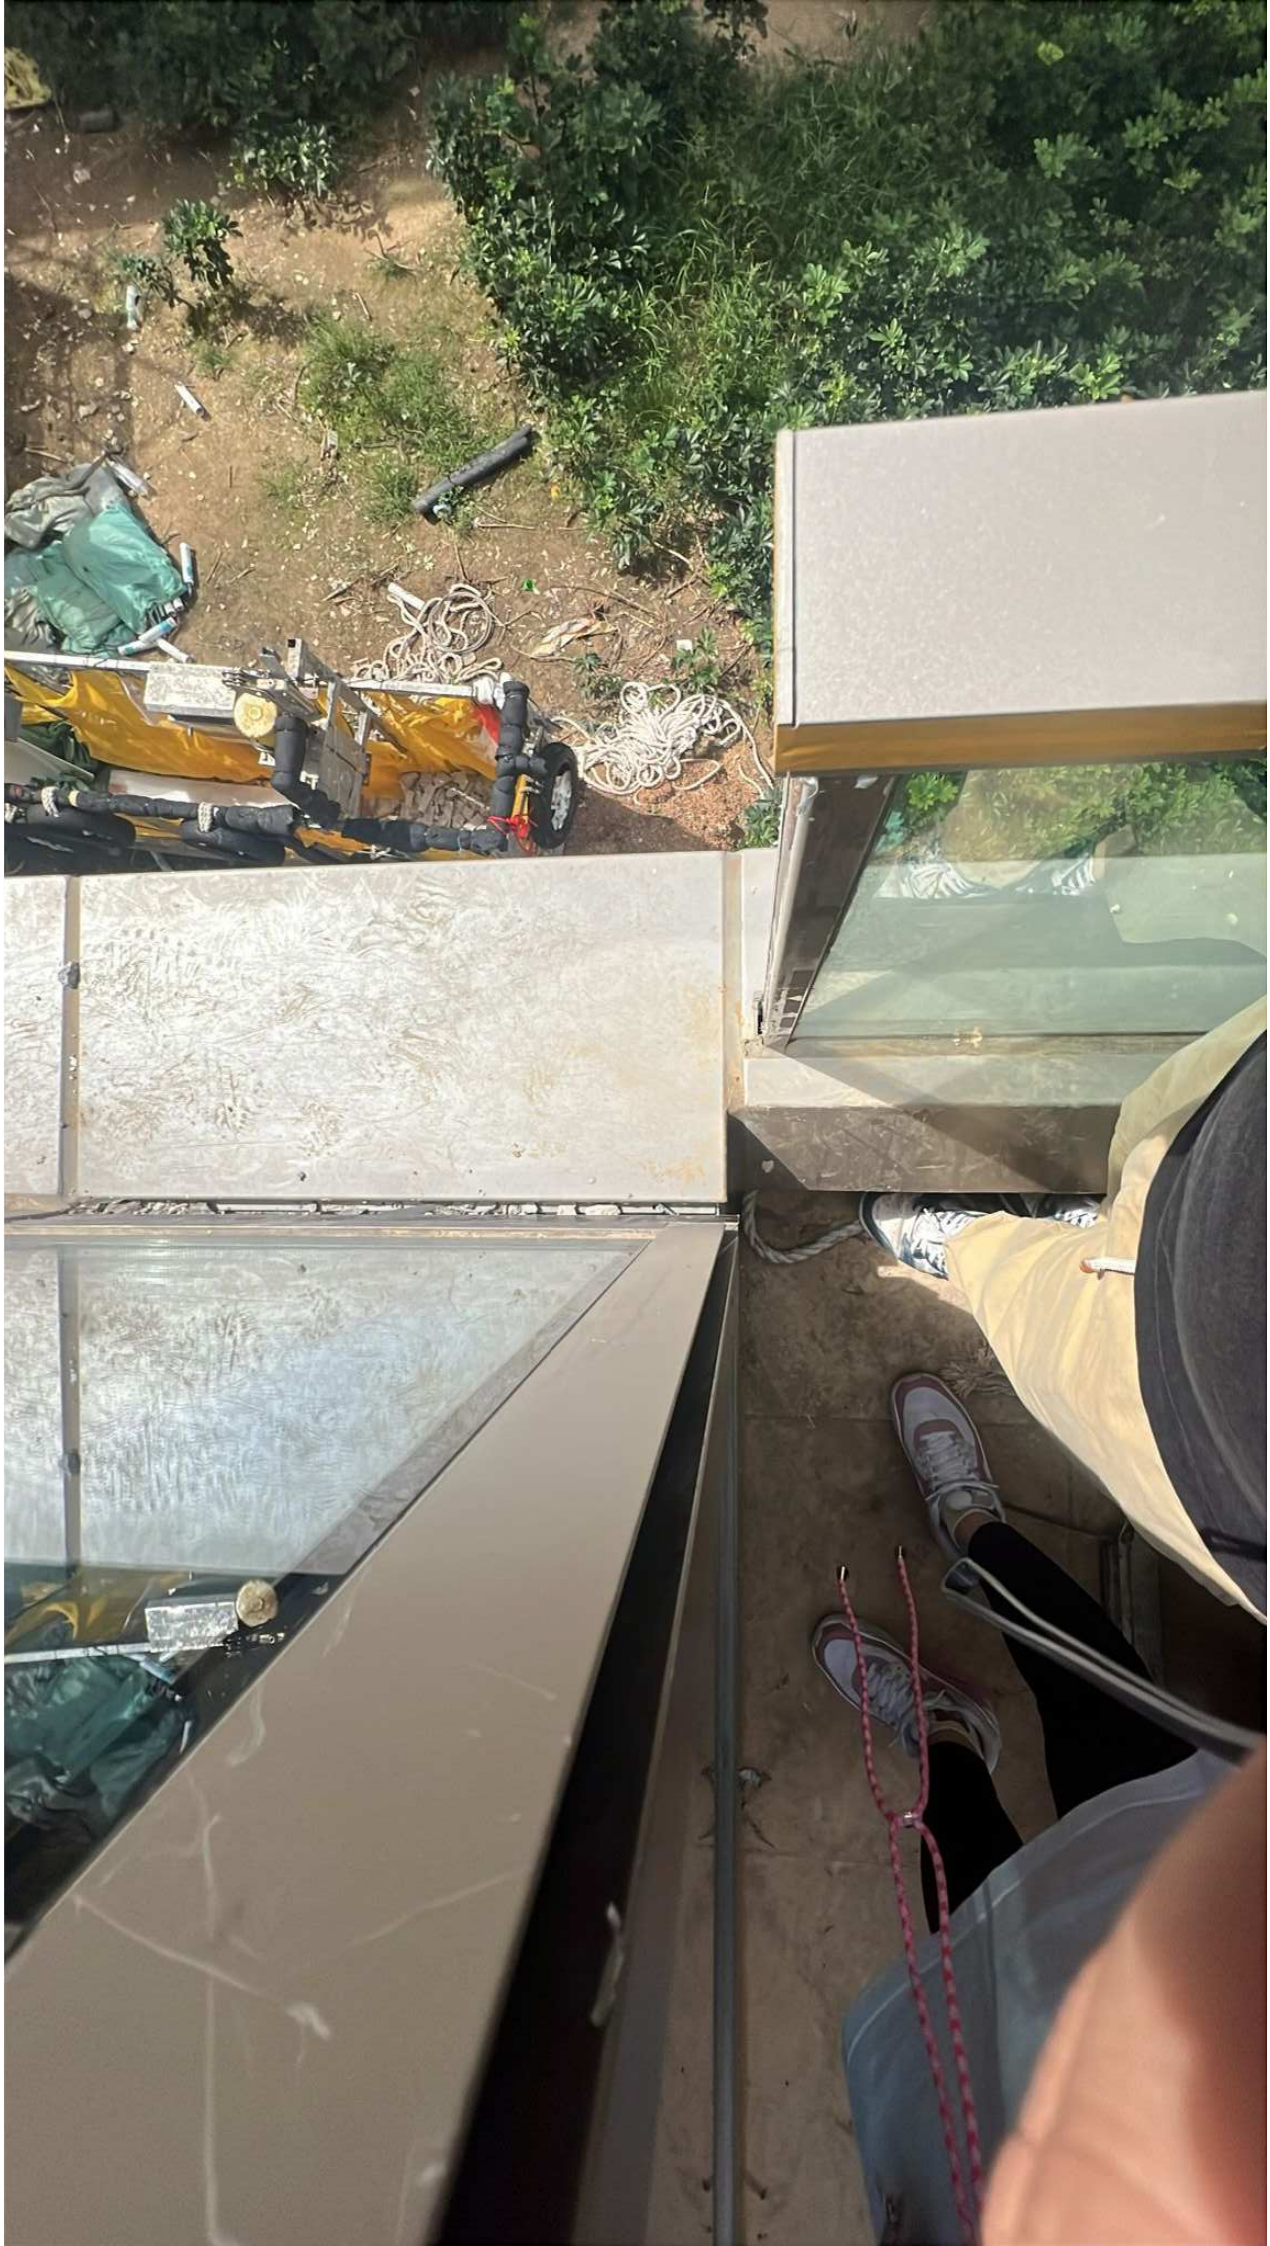









1
2
3
4
5
6
7
8
9
10
11
12
1
2
3
4
5
6
7

1.25 FEET
15"

MADE IN THAIWAN

