

工程指示 / 要求簡箋(E.I.)

工程指示編號：EI / 9196 / 25

修改版次：A

工程編號：J - 858

工程名稱：將軍澳日出康城 11

工程項目：T1 特色層鋁板口後加鋁板 2 件

收件人：生統

發件人：Jason Leung

日期：06/11/2025

□要求提供 / □確認 事項：

- | | | |
|---------------|----------------|----------|
| () 初步鋁料 B.M. | () 加工拆圖，然後生產 | () 尺寸表 |
| () 正式鋁料 B.M. | () 技術上資料 / 指示 | () 報價 |
| () 配件 B.M. | () 樣辦或貨品說明書 | () 分判合約 |

內容：

A 版：修改尺寸

請生產 T1 62 BA 企身柱頭板 (編號 62AF-122 一件, 62AF-122.1 一件)

由於加快送地盤，鋁板廠不用噴塗，由地盤現場噴，需打磨後出貨

請在 2025.11.14 前完成上列要求。

附：頁

□ 原合約工程包

□ 原合約工程加 / 減賬

□ 新工程報價

分發東莞各部門：

- | | | | | | | | |
|------------|-------|-------------|-------|------------|-------|--------------|-------|
| () 生產技術總監 | □ 連附件 | (✓) 技術部 | ☑ 連附件 | () 生產部 | □ 連附件 | () 機械設計部 | □ 連附件 |
| () 採購部 | □ 連附件 | (✓) 生產統籌部 | ☑ 連附件 | (✓) 小羅&清 | ☑ 連附件 | | |
| () 質檢部 | □ 連附件 | () 會計部 | □ 連附件 | () 報關組 | □ 連附件 | () 其他 _____ | □ 連附件 |

分發香港各部門：

- | | | | | | | | |
|---------|-------|----------|-------|---------|-------|--------------|-------|
| () 行政部 | □ 連附件 | () 會計部 | □ 連附件 | () 統籌部 | □ 連附件 | () 工程部地盤科文 | □ 連附件 |
| () 採購部 | □ 連附件 | () QS 部 | □ 連附件 | () 維修部 | □ 連附件 | () 其他 _____ | □ 連附件 |

傳遞編號：

HK 0867 / 25

發件人簽署：



項目經理簽署：

HK0807

9196A

 美特鋁質有限公司 MIDI Aluminium Fabricator Ltd.		工程號 J858 地盤 康城11期	類別 制圖 J.L. 復核 - 批准 -	物料號 - 2023-08-01 - -	圖號 62AF-122 數量 - 單件重量 - (KG)
修改 A 日期 05/03	採用工廠 材料颜色 香槟金 (EC30X1.0099S-JF2)	地盤 ✓ - 材料 3mm THK. 铝板	图纸名称 铝板加工图		

编号	L
62AF-122	2680
62AF-122.1	510

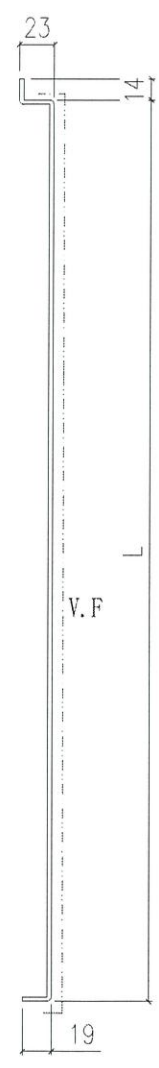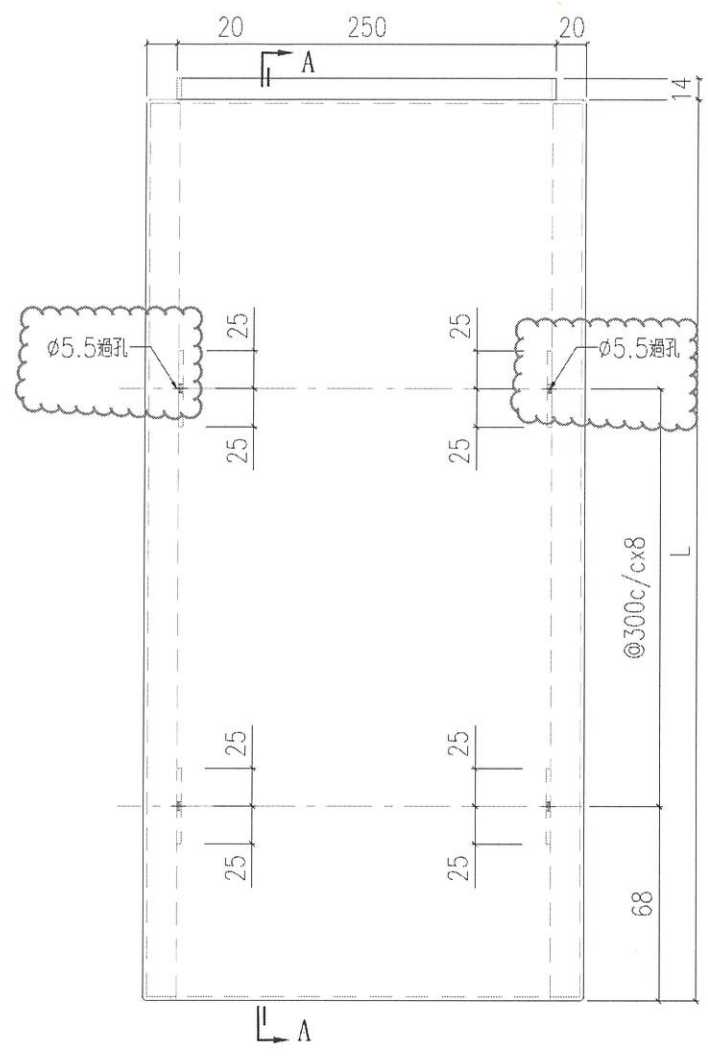

SECTION A-A

