

工程指示 / 要求簡箋(E.I.)

工程指示編號：EI / 9219 / 25 修改版次：

工程編號：J - 858

工程名稱：將軍澳日出康城 11

工程項目：幕牆 小業主單執趟門膠條

收件人：生統 / 楊榮輝

發件人：Jason 日期：14/11/2025

要求提供 / 確認 事項

- () 初步鋁料 B.M. () 加工拆圖，然後生產 () 尺寸表
 () 正式鋁料 B.M. () 技術上資料 / 指示 () 報價
 () 配件 B.M. () 樣辦或貨品說明書 () 分判合約
 內容：

按業主要求，小業主備用，請寄出配件到地盆供使用

1. <u>窗仔東城鎖芯</u>	<u>5 個</u>		
<u>傳動盒 2035B</u>			

請在 2025.11. 20 前完成上列要求。謝謝!

附：

- 原合約工程包 原合約工程加 / 減賬 新工程報價

分發東莞各部門：

- () 生產技術總監 連附件 () 技術部 連附件 () 生產部 連附件 () 機械設計部 連附件
 () 採購部 連附件 (✓) 生產統籌部 連附件 () 小羅&清 連附件
 () 質檢部 連附件 () 會計部 連附件 () 報關組 連附 (✓) 其他 輝哥 連附件

分發香港各部門

- () 行政部 連附件 () 會計部 連附件 () 統籌部 連附件 (✓) 工程部地盤科文 _____ 連附件
 () 採購部 連附件 () QS 部 連附件 () 維修部 連附件 () 其他 _____ 連附件

傳遞編號：


HK 0902 / 25

發件人簽署：

項目經理簽署：

9219. 0/32


EG-DWG3

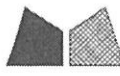


美特鋁質有限公司
MIDI Aluminium Fabricator Ltd.

工程號	J858	地盤	空盤
-----	------	----	----



窗号	数量
T1B-D/K-1	44
T2B-D/K-1	48
T3B-D/K-1	48

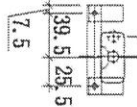

- 1) 采用东城H-D-2锁点2个;
- 2) 采用东城2035B锁盒;
- 3) 采用东城TC903防风扣2只;
- 4) 采用东城2021-A14扇撑;
- 5) 底料常规位置安装50-LC-04A窗扣2只;
- 6) 用10mm玻璃线X86154;
- 7) 安装不锈钢加力巴特制款;
- 8) 玻璃线横碰全;
- 9) 用东城手柄2017-D2A;

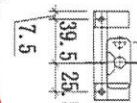

多点锁压板示意图

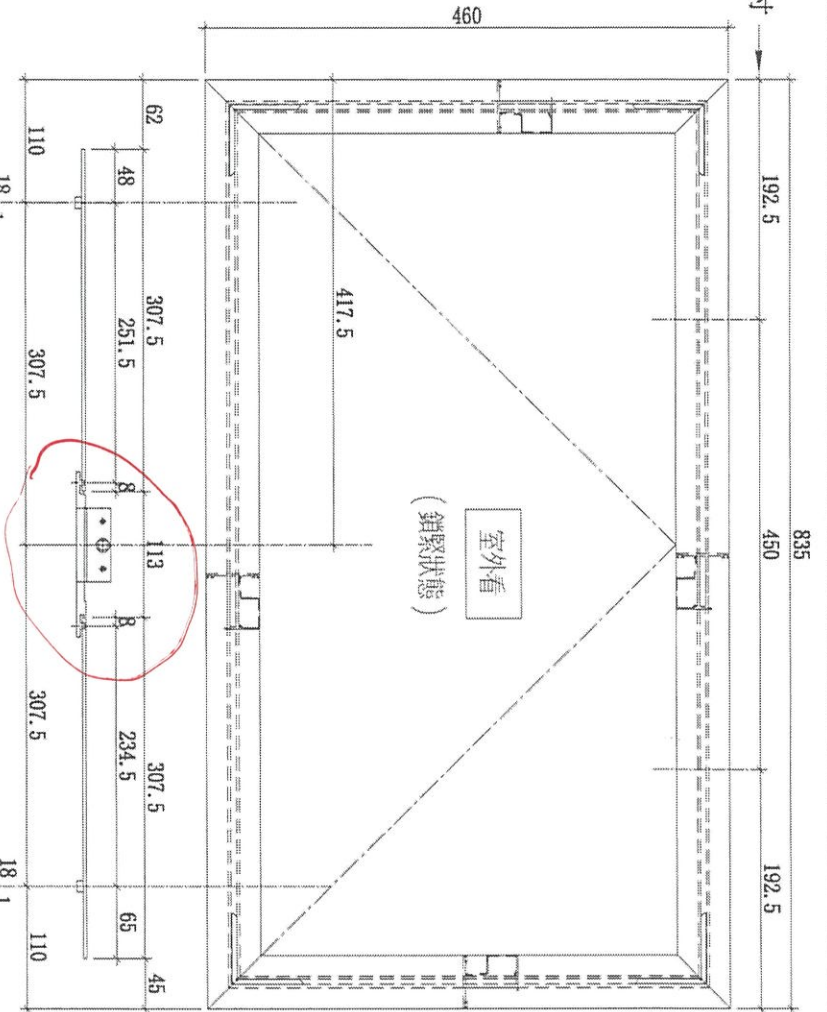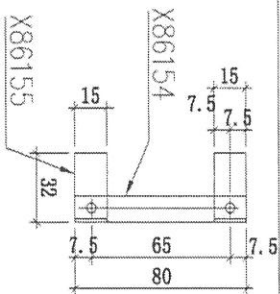

名稱	多点锁放樣圖	制圖	SHAW	2022.02.15	修改	
材料	-	復核			日期	
顏色	-	批准			圖號	J858-SA01

J-858EI8851工程余下配件			
J-858EI4847R幕牆配件			
CODE NO:	DESCRITION	數量	單位
12-4TC903-0000-90	TC903不銹鋼扣碼	1439	只
12-4CWHK1-0000-90	837-CWH-K1不銹鋼扣碼	2021	只
11-1837SD-H037-20	837-SDH-03尼龍窗拈 黑色	620	只
12-092010-8000-00	東成201-08喇叭 12.5mm高	394	只
12-092020-6012-00	東成202-06鎖點連底巴 總高12mm	2572	只
12-092026-001A-D5	2026-001A把手(底座叉高17.5mm) 噴H433072香檳金	4	只
10-011690-0SHL-90	#2022-SH16"扇撐(左) 東成款	0	支
10-011690-0SHR-90	#2022-SH16"扇撐(右) 東成款	0	支
11-837CWG-S203-20	837-CWG-S2發泡膠條 EPDM 黑色	0	米
11-J851JT-0203-20	J851-JT02膠條 EPDM 黑色70+/-5度	0	米
11-J851JT-0403-20	J851-JT04膠條 EPDM 黑色70+/-5度	1066	米
11-J851JT-0503-20	J851-JT05膠條 EPDM 黑色65+/-5度	0	米
11-J851JT-0803-20	J851-JT08膠條 EPDM 黑色70+/-5度	2500	米
11-J851JT-0903-20	J851-JT09膠條 EPDM 黑色70+/-5度	0	米
11-J851JT-1003-20	J851-JT10膠條 EPDM 黑色70+/-5度	5902	米
11-J858JT-0205-20	858-JT02扣蓋膠條 Silicone 黑色70+/-5度	2912	米
11-J858JT-0103-20	858-JT01大膠條 EPDM 黑色70+/-5度	279	米
11-0XPL01-0000-D5	XPL01欄河頂膠蓋 噴H433072香檳金	1809	只
11-0XPL05-A000-D5	XPL05A欄河頂膠蓋 噴H433072香檳金	122	只
11-0XPL05-B000-D5	XPL05B欄河頂膠蓋 噴H433072香檳金	167	只
11-200608-0000-20	6mm(W)X8mm(H)X1M(L)雙面貼(NITTO) 黑色	2498	條
J-858EI4289G佛沙窗配件			
CODE NO:	DESCRITION	數量	單位
12-092017-D2A1-D5	2017-D2A改良把手(鐵芯17mm長) 噴H433072香檳金 腳改短1.5mm	0	只
12-092035-B000-D5	2035B傳動盒 噴H433072香檳金	567	只
11-150LC0-4A07-20	50-LC-04A窗拈 黑色	764	只
12-092011-0000-00	東成201-10喇叭 9.3mm高	0	只
12-092020-6000-00	東成202-06鎖點不連底巴 6.5mm高	0	只
12-4TC903-0000-90	TC903不銹鋼扣碼	0	只
10-011290-0000-90	#2021A-12"扇撐 東成款 16.5mm高	0	支
10-011490-0000-90	#2021A-14"扇撐 東成款 16.5mm高	0	支
10-011690-0000-90	#2021A-16"扇撐 東成款 16.5mm高	0	支
11-0GK001-0002-20	J719-GK-01-001 膠條 Santoprene 黑色	0	米

EI8862 100只

EI8862 20只

EI8862 20只