



工程指示 / 要求簡箋(E.I.)

工程指示編號：EI / 9270 / 25 修改版次： A
 工程編號： J - 858 工程名稱：將軍澳日出康城
 工程項目：欄河玻璃 寶發訂購 150 件 地盤用 (2025-12-22)
 收件人：Maggie 發件人：Jason 日期：30/12/2025

要求提供 / 確認 事項：

- | | | |
|------------------------------------|-------------------------------------|-------------------------------|
| <input type="checkbox"/> 初步鋁料 B.M. | <input type="checkbox"/> 加工拆圖，然後生產 | <input type="checkbox"/> 尺寸表 |
| <input type="checkbox"/> 正式鋁料 B.M. | <input type="checkbox"/> 技術上資料 / 指示 | <input type="checkbox"/> 報價 |
| <input type="checkbox"/> 配件 B.M. | <input type="checkbox"/> 樣辦或貨品說明書 | <input type="checkbox"/> 分判合約 |

內容：

A 版次: 按 (2025-12-30) 信和要求取消 4 件玻璃

按(2025-12-22) 信和要求訂玻璃，訂 154 件

1. 有欄河玻璃款式

- 10mmT + 1.52 PVB+ 10mmT
- 15mmT + 2.28 SGP+ 15mmT

2. 請玻璃廠，安排熱浸

3. 不要印上熱浸標籤。只給”可移除”的標籤。

4. 玻璃標籤請註明樓層，座，單位。 *分座包箱

5. 信和訂購，已安排報價。稍後附信。

6. 此份 BM 資料來源，信和代表 Kenny。

7. 出貨地盆，由信和代表 Kenny 收貨。

謝謝

請在 2026.01.29 前完成上列要求。

分發東莞各部門：

- | | | | | | | | |
|---------------------------------|------------------------------|--------------------------------|------------------------------|-------------------------------|------------------------------|--------------------------------|------------------------------|
| <input type="checkbox"/> 生產技術總監 | <input type="checkbox"/> 連附件 | <input type="checkbox"/> 技術部 | <input type="checkbox"/> 連附件 | <input type="checkbox"/> 生產部 | <input type="checkbox"/> 連附件 | <input type="checkbox"/> 機械設計部 | <input type="checkbox"/> 連附件 |
| <input type="checkbox"/> 採購部 | <input type="checkbox"/> 連附件 | <input type="checkbox"/> 生產統籌部 | <input type="checkbox"/> 連附件 | <input type="checkbox"/> 小羅&清 | <input type="checkbox"/> 連附件 | | |
| <input type="checkbox"/> 質檢部 | <input type="checkbox"/> 連附件 | <input type="checkbox"/> 會計部 | <input type="checkbox"/> 連附件 | <input type="checkbox"/> 報關組 | <input type="checkbox"/> 連附件 | <input type="checkbox"/> 其他 | <input type="checkbox"/> 連附件 |

分發香港各部門：

- | | | | | | | | |
|---|---|-------------------------------|------------------------------|------------------------------|------------------------------|----------------------------------|------------------------------|
| <input type="checkbox"/> 行政部 | <input type="checkbox"/> 連附件 | <input type="checkbox"/> 會計部 | <input type="checkbox"/> 連附件 | <input type="checkbox"/> 統籌部 | <input type="checkbox"/> 連附件 | <input type="checkbox"/> 工程部地盤科文 | <input type="checkbox"/> 連附件 |
| <input checked="" type="checkbox"/> 採購部 | <input checked="" type="checkbox"/> 連附件 | <input type="checkbox"/> QS 部 | <input type="checkbox"/> 連附件 | <input type="checkbox"/> 維修部 | <input type="checkbox"/> 連附件 | <input type="checkbox"/> 其他 | <input type="checkbox"/> 連附件 |

傳遞編號：

HK / 25

發件人簽署：

項目經理簽署：


BOM LOG	TOWER	FLOOR/UI/INT	GLASS TYPE	GLASS NO.	SIZE	PIECE	DATE
	1	9AB	15 CT + 2.28 SGP + 15 CT	S4-GS01-101-T1-9AB	1360 x 961 (H)	5	22/12/2025
	1	9AB	15 CT + 2.28 SGP + 15 CT	S4-GS01-102-T1-9AB	1360 x 961 (H)	1	22/12/2025
	1	9AC	15 CT + 2.28 SGP + 15 CT	S4-GS01-101-T1-9AC	1340 x 961 (H)	1	22/12/2025
	1	9AD	15 CT + 2.28 SGP + 15 CT	S4-GS01-101-T1-9AD	1610 x 961 (H)	2	22/12/2025
	1	9AE	15 CT + 2.28 SGP + 15 CT	S4-GS01-103-T1-9AE	1445 x 961 (H)	2	22/12/2025
	1	9AG	15 CT + 2.28 SGP + 15 CT	S4-GS01-102-T1-9AG	1480 x 961 (H)	1	22/12/2025
	1	9AG	15 CT + 2.28 SGP + 15 CT	S4-GS01-102-T1-9AG	1445 x 961 (H)	2	22/12/2025
	1	9AG	15 CT + 2.28 SGP + 15 CT	S4-GS01-110-T1-9AG	658 x 961 (H)	1	22/12/2025
	1	9BA	15 CT + 2.28 SGP + 15 CT	S4-GS01-101-T1-9BA	1262 x 961 (H)	3	22/12/2025
	1	62BA	15 CT + 2.28 SGP + 15 CT	S1-G2-Z103-T1-62BA	740 x 1160 (H)	1	22/12/2025
	1	9BC	15 CT + 2.28 SGP + 15 CT	S4-GS01-101-T1-9BC	1370 x 961 (H)	3	22/12/2025
	1	9BC	15 CT + 2.28 SGP + 15 CT	S4-GS01-102-T1-9BC	1375 x 961 (H)	1	22/12/2025
	1	9BD	15 CT + 2.28 SGP + 15 CT	S4-GS01-101-T1-9BD	1505 x 961 (H)	1	22/12/2025
S1-GST2-LOG03	1	37AA	10 CT + 1.52PVB + 10 CT	S1-G1-TAG05	2230 x 1160 (H)	1	22/12/2025
S1-GS-01	1	37AC	10 CT + 1.52PVB + 10 CT	S1-G1-TAG08	2330 x 1160 (H)	1	22/12/2025
S1-GS-01	1	37AC	10 CT + 1.52PVB + 10 CT	S1-G1-TAG10	485 x 1160 (H)	1	22/12/2025
	1	37AD	10 CT + 1.52PVB + 10 CT	S1-G1-TAG07	2150 x 1160 (H)	1	22/12/2025
	1	37AE	10 CT + 1.52PVB + 10 CT	S1-G1-TAG07	2150 x 1160 (H)	1	22/12/2025
	1	15AF	10 CT + 1.52PVB + 10 CT	S1-G1-TAG01	2175 x 1160 (H)	1	22/12/2025
S1-GS-01	1	15BA	10 CT + 1.52PVB + 10 CT	S1-G1-TAG04	1875 x 1160 (H)	1	22/12/2025
S1-GS-01	1	46BB	10 CT + 1.52PVB + 10 CT	S1-G1-TAG08	2330 X 1160 (H)	1	22/12/2025
S1-GS-01	1	46BB	10 CT + 1.52PVB + 10 CT	S1-G1-TAG09	575 X 1160 (H)	1	22/12/2025
S1-GS-01	1	35BB	10 CT + 1.52PVB + 10 CT	S1-G1-TAG09	2330 X 1160 (H)	1	22/12/2025
S1-GS-01	1	35BB	10 CT + 1.52PVB + 10 CT	S1-G1-TAG09	575 X 1160 (H)	1	22/12/2025
S1-GS-01	1	35BC	10 CT + 1.52PVB + 10 CT	S1-G1-TAG03	1800 x 1160 (H)	1	22/12/2025
S1-GS-01	1	50BD	10 CT + 1.52PVB + 10 CT	S1-G1-TAG02	2055 x 1160 (H)	1	22/12/2025
S1-GS-01	1	60BD	10 CT + 1.52PVB + 10 CT	S1-G1-TAG02	2055 x 1160 (H)	1	22/12/2025
S1-GS-01	1	61BD	10 CT + 1.52PVB + 10 CT	S1-G1-TAG02	2055 x 1160 (H)	1	22/12/2025
S1-GS-01	1	15BF	10 CT + 1.52PVB + 10 CT	S1-G1-TAG01	2175 x 1160 (H)	1	22/12/2025
S4-GS-LOG06+08	2	9AB	15 CT + 2.28 SGP + 15 CT	S4-GS01-101-T2-9AB	1367 x 961 (H)	5	22/12/2025
S4-GS-LOG06+08	2	9AB	15 CT + 2.28 SGP + 15 CT	S4-GS01-102-T2-9AB	690 x 961 (H)	1	22/12/2025
S4-GS-LOG06+08	2	9AB	15 CT + 2.28 SGP + 15 CT	S4-GS01-103-T2-9AB	1365 x 961 (H)	1	22/12/2025
S4-GS-LOG06+08	2	9BC	15 CT + 2.28 SGP + 15 CT	S1-G2-Z103-T2-9BC	1237 x 961 (H)	1	22/12/2025
S4-GS-LOG06+08	2	9BC	15 CT + 2.28 SGP + 15 CT	S4-GS01-102-T2-9BC	945 x 961 (H)	1	22/12/2025
S1-GST2-LOG03	2	66AC	10 CT + 1.52PVB + 10 CT	S1-G1-TAG107	2330 x 1160 (H)	1	22/12/2025
S1-GST2-LOG03	2	66AC	10 CT + 1.52PVB + 10 CT	S1-G1-TAG109	535 X 1160 (H)	1	22/12/2025
	2	66BE	10 CT + 1.52PVB + 10 CT	S1-G1-TAG101	2175 x 1160 (H)	1	22/12/2025
	2	65BE	10 CT + 1.52PVB + 10 CT	S1-G1-TAG101	2175 x 1160 (H)	1	22/12/2025
	2	63BE	10 CT + 1.52PVB + 10 CT	S1-G1-TAG101	2175 x 1160 (H)	1	22/12/2025

A 版
 取消
 共 1 件


11/12

T1-9AG


TOP

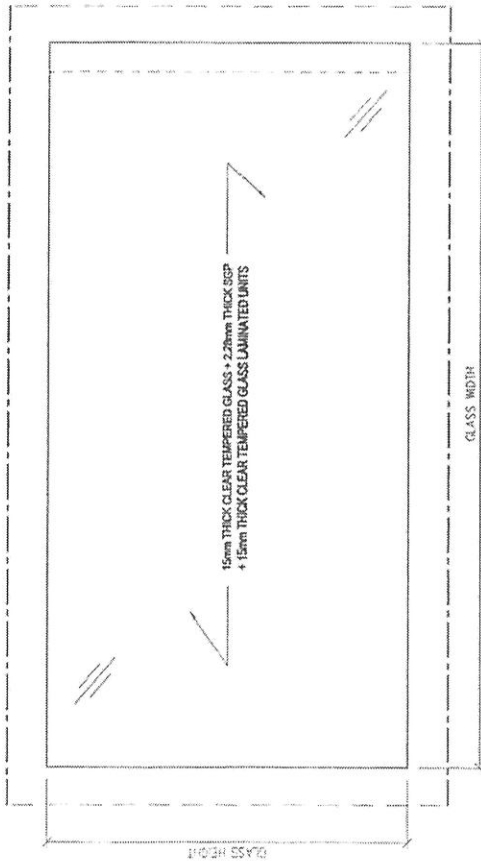

ELEVATION

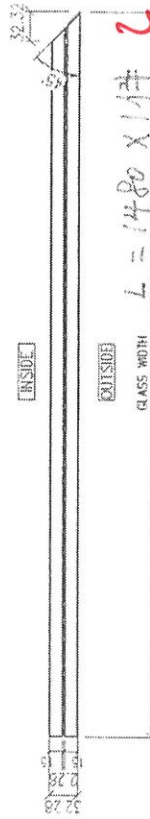

SECTION 'B-B'

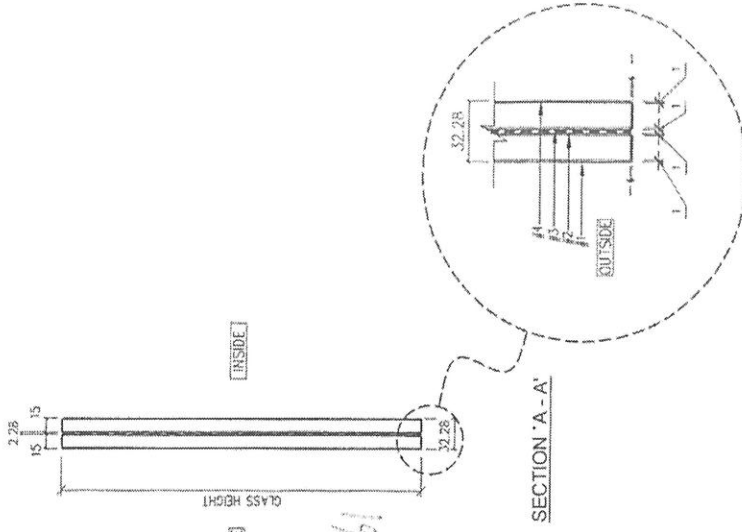

LEGEND:

- POLISH EDGE FINISH FOR VISUAL SIDES
- - - ALL EDGES TO BE GRIND FINISH



REMARKS: ALL GLASS SHAPE TO BE VIEWED FROM OUTSIDE

編號:	S4-6801-102	圖式:	T1-9AG
工程編號:	PF-21006	圖式:	
圖號:	1 : 5	圖式:	
工程名稱:	寶發建設工程有限公司 Polyfair Construction & Engineering Ltd. 寶發建設工程有限公司 Polyfair Construction & Engineering Ltd.		
項目:	PROPOSED RESIDENTIAL DEVELOPMENT AT TROTLOOP, PHASE 11, LOMA PARK, TSEUNG KUNM O.H.T.		
圖號:	FABRICATION DRAWING OF GLASS PANEL FOR GLASS BALUSTRADE AT TRANSFER PLATE - 9/F LAYOUT PLAN (TOWER 1)		
日期:	2023-09-19	圖式:	
圖號:	SU	圖式:	
圖號:		圖式:	
圖號:		圖式:	

3件取消

0/12

TI-9AG

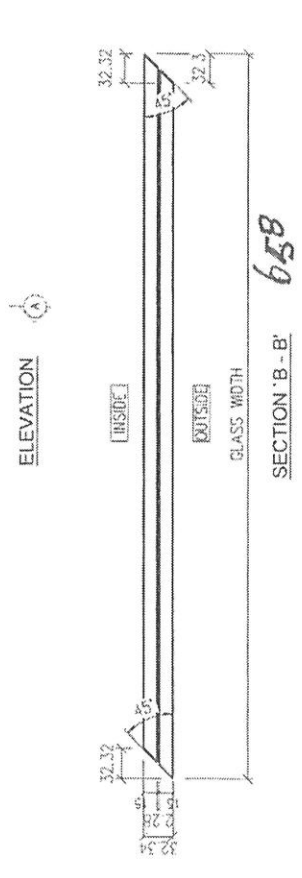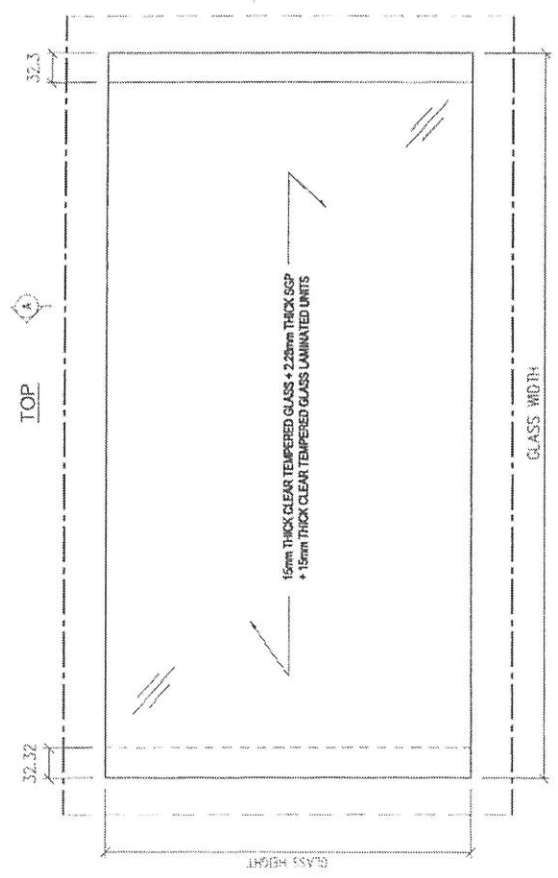

1件 取消

LEGEND:
 - - - - POLISH EDGE FINISH FOR VISUAL SIDES
 - - - - ALL EDGES TO BE GRIND FINISH
 REMARKS: ALL GLASS SHAPE TO BE VIEWED FROM OUTSIDE

DISTRIBUTION TABLE		圖號: -	圖名: -	圖號: SU	日期: 2023-09-19
編號:	-	圖號:	-	圖號:	-
材料:	15mm THICK CLEAR TEMPERED GLASS + 2.25mm THICK SGP + 15mm THICK CLEAR TEMPERED GLASS LAMINATED UNITS	圖號:	SU	圖號:	-
表面處理:	-	圖號:	-	圖號:	-

寶發建設工程有限公司
 Polyfair Construction
 & Engineering Ltd.

工程名稱: 寶發建設
 圖號: S4-GS01-110-TI-9AG
 工程編號: PF-21006
 比例: 1:5
 圖名: FABRICATION DRAWING OF GLASS PANEL
 (FOR GLASS BALUSTRADE AT TRANSFER FLATE - 9/F LAYOUT PLAN (TOWER 1))

PROPOSED RESIDENTIAL DEVELOPMENT AT TOWNTOP, PHASE 11,
 LOMAS PARK, TSEUNG KUN O, N.T.