

工程指示 / 要求簡箋(E.I.)

工程指示編號：EI / 9387 / 26 修改版次：

工程編號：J - 858

工程名稱：將軍澳日出康城 11

工程項目：佛沙窗 小業主單 T1 22BD 扇撐(全新, 不接受任何花痕)

收件人：生統 / 楊榮輝

發件人：Jason 日期：02/01/2026

要求提供 / 確認 事項

- () 初步鋁料 B.M. () 加工拆圖, 然後生產 () 尺寸表
- () 正式鋁料 B.M. () 技術上資料 / 指示 () 報價
- () 配件 B.M. () 樣辦或貨品說明書 () 分判合約

內容：

按業主要求, 小業主備用, 請寄出配件到地盆供使用

| | | |
|---|------------|-------------------------|
| 1. <u>窗仔</u> <u>#2021A-12"扇</u> <u>撐東成款</u> <u>16.5mm 高</u> <u>S.S. 304</u> | <u>1 對</u> | (上下各 1 隻扇撐) 全新, 不接受任何花痕 |
|---|------------|-------------------------|

請在 2026.01.31 前完成上列要求。謝謝!

附：

- 原合約工程包 原合約工程加 / 減賬 新工程報價

分發東莞各部門：

- () 生產技術總監 連附件 () 技術部 連附件 () 生產部 連附件 () 機械設計部 連附件
 () 採購部 連附件 (✓) 生產統籌部 連附件 () 小羅&清 連附件
 () 質檢部 連附件 () 會計部 連附件 () 報關組 連附件 (✓) 其他 輝哥 連附件

分發香港各部門

- () 行政部 連附件 () 會計部 連附件 () 統籌部 連附件 (✓) 工程部地盤科文 _____ 連附件
 () 採購部 連附件 () QS 部 連附件 () 維修部 連附件 () 其他 _____ 連附件


傳遞編號：

HK 0001 / 26

發件人簽署：

項目經理簽署：

| | | | | | | |
|--|--|-------|------|------|------|------------|
|  美特鋁質有限公司 MIDI Aluminium Fabricator Ltd. | | 工程號 | J858 | 拆圖 | SHAW | 2022.02.15 |
| 名稱 | | 50佛沙窗 | 地盤 | 康城1期 | 復核 | |
| | | | 顏色 | | 批准 | |

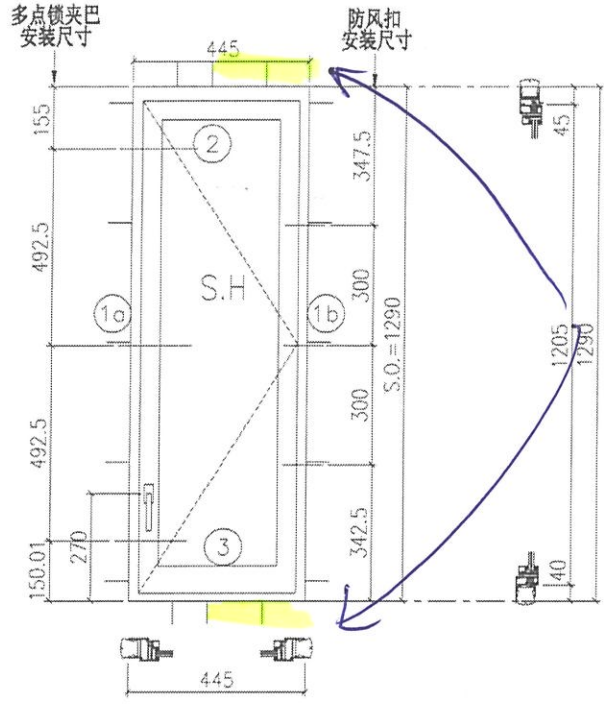

2021A-12^v SS30F
 上下扇撐各補1隻
 全新 無取痕

- 注:
- 1) 生窗底料需開15mm去水缺口2處;
 - 2) 窗玉搭位6mm;
 - 3) 滴水線比窗玉每頭長1mm;
 - 4) TH窗需裝3組TC903扣碼;
 - 5) 用東城產2021-A12^v扇撐;
 - 6) 安裝201-10多点锁夹巴3个;
 - 7) 框橫料兩端需切1x2mm切口打磨;
 - 8) 摩爾16个;

| 序号 | 料号 | 名称 | 出荷 | 长度(mm) | 支/幅 | 加工说明 |
|----|--------|---------|----|--------|-----|-------------|
| 1a | X86157 | 边企料 | | 1290 | 1 | X86157-03L |
| 1b | X86157 | 边企料 | | 1290 | 1 | X86157-02R |
| 2 | X86161 | 生顶横(空腔) | 避位 | 387 | 1 | X86161-01RB |
| 3 | X86158 | 生底横 | 避位 | 379 | 1 | X86158-01RA |


窗玉用料

| 序号 | 料号 | 名称 | 出荷 | 长度(mm) | 支/幅 | 加工说明 |
|----|--------|-----------|-------|--------|-----|-------------|
| 1a | X86163 | 窗玉企 | 45°斜口 | 1205 | 1 | X86163-02B |
| 1b | X86163 | 窗玉企 | 45°斜口 | 1205 | 1 | X86163-03LA |
| 2a | X86163 | 窗玉横 | 45°斜口 | 385 | 1 | X86163-01LB |
| 2b | X86163 | 窗玉横 | 45°斜口 | 385 | 1 | X86163-01RB |
| 3a | X86171 | 窗玉玻璃线企 | 直口 | 1141 | 1 | X86171-02D |
| 3b | X86171 | 窗玉玻璃线企 | 直口 | 1141 | 1 | X86171-01B |
| 4a | X86171 | 窗玉玻璃线横 | 直口 | 289 | 1 | X86171-02A |
| 4b | X86171 | 窗玉玻璃线横 | 直口 | 289 | 1 | X86171-02A |
| 5a | X86153 | 撞角码 | 直口 | 45 | 1 | J858-LM01L |
| 5b | X86153 | 撞角码 | 直口 | 45 | 1 | J858-LM01R |
| 5c | X86153 | 撞角码 | 直口 | 45 | 2 | J858-LM01 |
| 6 | - | 15x13x3铝角 | 直口 | 140 | 8 | J858-LM04 |
| 7 | X86154 | 拉巴用压板1 | 直口 | 80 | 3 | J858-LM05 |
| 8 | X86155 | 拉巴用压板2 | 直口 | 15 | 6 | J858-LM06 |
| 9 | X86237 | 14x3拉巴 | 直口 | 120 | 1 | J858-LM07D |
| 10 | X86237 | 14x3拉巴 | 直口 | 865 | 1 | J858-LM07H |

加工细则

| | | | | |
|-----------|-----|------|-----|-----|
| 顶留 | - | mm | | |
| 底留 | - | mm | | |
| 企料底部开避位 | | mm | | |
| 底横料防水巴锯去 | | mm | | |
| 水线孔在企料--- | 顶 | 底 | | |
| 按装扣码 | | - | | |
| 多点锁夹巴型号: | | - | | |
| 手柄型号: | | - | | |
| 限位撑型号: | | - | | |
| T窗最大的开度: | | - | | |
| 窗玉搭位数: | | - | | |
| 窗款 | 宽度 | 高度 | 隻/幅 | 撑长 |
| SRH | 385 | 1205 | 1 | 12" |

| 大图版次 | 宽度 | 本图版 | Rev. 5 | |
|-----------|-------|-------|--------|-----|
| | | 日期 | 24/08 | |
| 窗号 | 宽度(W) | 高度(H) | 幅数 | 楼层数 |
| T1A-E/B-1 | 445 | 1290 | 46 | |
| T1B-D/B-1 | 445 | 1290 | 45 | |
| T3B-D/B-1 | 445 | 1290 | 49 | |
| 图号 | | | | |
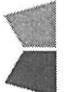
|  美特鋁質有限公司 MIDI Aluminium Fabricator Ltd. | | 工程號: J-858 | 計算: Shaw | 日期: 08/01/2022 | 送呈: Jason 哥 | | | | | |
|--|-----------------------------|-------------|----------------|----------------|--------------------|------|-----|-------|----|--------------------------------|
| 廠用零件B.M.表 A/C Code: E14289G | | 地盤名稱: 康城II期 | 核對: 蕭衍楨 | 日期: 08/01/2022 | 副本: | | | | | |
| 項目類別: 佛沙窗 | | 批准: | 日期: | | | | | | | |
| BMI編號: 此BM依據20211209施工圖計算 | | | | | | | | | | |
| 序號 | 修改標示 | 配件圖號 | 物料編號 | 配件名稱 | 顏色 | 實用 | 後備 | 總數 | 單位 | 備注 |
| 1 | B增加數量 F修改色號 | | | 東城手柄 2017-D2A | H433072 | 616 | 24 | 640 | 只 | 配安裝螺絲(SLHK431, SRHK45, THx140) |
| 2 | A放行 F已噴+已交貨 J837顏色,不改 | | 跟J837顏色 | 東城2035B 鎖盒 | EC-DG-S333054 (3塗) | 620 | 36 | 656 | 只 | 需配安裝螺絲 |
| 3 | | | *番削去水坑 | 50-LC-04A窗括 | 黑色 | 1512 | 88 | 1600 | 個 | SH窗2個/幅, TH窗4個/幅 |
| 4 | | | | #8x1/2"圓頭鋼牙 | A4-70 | 3024 | 176 | 3200 | 粒 | 修窗占 |
| 5 | | | | 東城產201-10多點鎖夾巴 | 鋅合金 | 1708 | 92 | 1800 | 個 | 多點鎖用, SHx3只, THx2只 |
| 6 | B修改款式 | | 6.5mm高, 不連底巴 | 東城鑲點 202-06 | 不銹鋼 | 1708 | 92 | 1800 | 個 | 鑲點高度±2mm(帶巴)-4個/SH窗 |
| 7 | D修改顏色 | | | TC903扣碼 | 不銹鋼#304 | 3416 | 184 | 3600 | 個 | SH窗3x2只, TH窗2x2只 |
| 8 | D修改顏色 | | | 東城2021A 12"扇撐 | S.S.#304 | 364 | 6 | 370 | 支 | SH窗用 |
| 9 | D修改顏色 | | | 東城2021A 14"扇撐 | S.S.#304 | 476 | 8 | 484 | 支 | TH&SH窗用 |
| 10 | D修改顏色 | | | 東城2021A 16"扇撐 | S.S.#304 | 392 | 8 | 400 | 支 | SH窗用 |
| 11 | | | | #9x1"圓頭鋼牙 | A4-70 | 6232 | 268 | 6500 | 粒 | 窗組框 |
| 12 | | | | #8x3/8"圓頭鋼牙 | A4-70 | 1176 | 24 | 1200 | 粒 | 修反拍線擋膠铝角 |
| 13 | C修改款式 | | J719-GK-01-001 | 窗玉胶条 | 黑色 | 3900 | 200 | 4100 | 米 | |
| 14 | | | | 3/16x3/8"平頭機絲 | A4-70 | 5124 | 176 | 5300 | 粒 | 修窗夾巴; |
| 15 | | | | 3/16x3/16"平頭機絲 | A4-70 | 9856 | 444 | 10300 | 粒 | 窗玉组角 |
| 16 | E修改款式 | | | 3/16x3/8"平頭機絲 | A4-70 | 2464 | 136 | 2600 | 粒 | 修扇撐 |
| 17 | E修改款式 | | | 3/16x3/8"圓頭機絲 | A4-70 | 4928 | 272 | 5200 | 粒 | 修扇撐 |
| 18 | | | | #8x1-1/2" 平頭鋼牙 | A4-70 | 1176 | 24 | 1200 | 粒 | 修反拍線 |
| 19 | | | | 3/16x3/8"圓頭機絲 | A4-70 | 6832 | 368 | 7200 | 粒 | 修窗扣碼 |
| 20 | | | | 四寸保護膠紙 | 白色 | 105 | 15 | 120 | 卷 | 23m/卷 |
| 21 | | | | 三寸保護膠紙 | 白色 | 45 | 5 | 50 | 卷 | 23m/卷 |
| 22 | | | | 二寸保護膠紙 | 白色 | 480 | 50 | 530 | 卷 | 23m/卷 |

| J-858EI8851工程余下配件 | | | |
|-------------------|--|------|----|
| J-858EI4847R幕牆配件 | | | |
| CODE NO: | DESCRIRTION | 數量 | 單位 |
| 12-4TC903-0000-90 | TC903不銹鋼扣碼 | 1439 | 只 |
| 12-4CWHK1-0000-90 | 837-CWH-K1不銹鋼扣碼 | 2021 | 只 |
| 11-1837SD-H037-20 | 837-SDH-03尼龍窗拈 黑色 | 620 | 只 |
| 12-092010-8000-00 | 東成201-08喇叭 12.5mm高 | 394 | 只 |
| 12-092020-6012-00 | 東成202-06鎖點連底巴 總高12mm | 2572 | 只 |
| 12-092026-001A-D5 | 2026-001A把手(底座又高17.5mm) 噴H433072香檳金 | 4 | 只 |
| 10-011690-0SHL-90 | #2022-SH16"扇撐(左) 東成款 | 0 | 支 |
| 10-011690-0SHR-90 | #2022-SH16"扇撐(右) 東成款 | 0 | 支 |
| 11-837CWG-S203-20 | 837-CWG-S2發泡膠條 EPDM 黑色 | 0 | 米 |
| 11-J851JT-0203-20 | J851-JT02膠條 EPDM 黑色70+/-5度 | 0 | 米 |
| 11-J851JT-0403-20 | J851-JT04膠條 EPDM 黑色70+/-5度 | 1066 | 米 |
| 11-J851JT-0503-20 | J851-JT05膠條 EPDM 黑色65+/-5度 | 0 | 米 |
| 11-J851JT-0803-20 | J851-JT08膠條 EPDM 黑色70+/-5度 | 2500 | 米 |
| 11-J851JT-0903-20 | J851-JT09膠條 EPDM 黑色70+/-5度 | 0 | 米 |
| 11-J851JT-1003-20 | J851-JT10膠條 EPDM 黑色70+/-5度 | 5902 | 米 |
| 11-J858JT-0205-20 | 858-JT02扣蓋膠條 Silicone 黑色70+/-5度 | 2912 | 米 |
| 11-J858JT-0103-20 | 858-JT01大膠條 EPDM 黑色70+/-5度 | 279 | 米 |
| 11-0XPL01-0000-D5 | XPL01欄河頂膠蓋 噴H433072香檳金 | 1809 | 只 |
| 11-0XPL05-A000-D5 | XPL05A欄河頂膠蓋 噴H433072香檳金 | 122 | 只 |
| 11-0XPL05-B000-D5 | XPL05B欄河頂膠蓋 噴H433072香檳金 | 167 | 只 |
| 11-200608-0000-20 | 6mm(W)X8mm(H)X1M(L)雙面貼(NITTO) 黑色 | 2498 | 條 |
| J-858EI4289G佛沙窗配件 | | | |
| CODE NO: | DESCRIRTION | 數量 | 單位 |
| 12-092017-D2A1-D5 | 2017-D2A改良把手(鐵芯17mm長) 噴H433072香檳金 腳改短1.5mm | 0 | 只 |
| 12-092035-B000-D5 | 2035B傳動盒 噴H433072香檳金 | 67 | 只 |
| 11-150LC0-4A07-20 | 50-LC-04A窗拈 黑色 | 764 | 只 |
| 12-092011-0000-00 | 東成201-10喇叭 9.3mm高 | 0 | 只 |
| 12-092020-6000-00 | 東成202-06鎖點不連底巴 6.5mm高 | 0 | 只 |
| 12-4TC903-0000-90 | TC903不銹鋼扣碼 | 0 | 只 |
| 10-011290-0000-90 | #2021A-12"扇撐 東成款 16.5mm高 | 0 | 支 |
| 10-011490-0000-90 | #2021A-14"扇撐 東成款 16.5mm高 | 0 | 支 |
| 10-011690-0000-90 | #2021A-16"扇撐 東成款 16.5mm高 | 0 | 支 |
| 11-0GK001-0002-20 | J719-GK-01-001 膠條 Santoprene 黑色 | 0 | 米 |

EI8862 100只

EI8862 20只

EI8862 20只