

工程指示編號：EI / 9455 / 26 修改版次： B
 工程編號： J - 858 工程名稱：將軍澳日出康城
 工程項目：欄河玻璃 寶發訂購 20 件 地盤用 (2026-03-16)
 收件人：Maggie 發件人：Jason 日期：10/04/2026

要求提供 / 確認 事項：

- | | | |
|------------------------------------|-------------------------------------|-------------------------------|
| <input type="checkbox"/> 初步鋁料 B.M. | <input type="checkbox"/> 加工拆圖，然後生產 | <input type="checkbox"/> 尺寸表 |
| <input type="checkbox"/> 正式鋁料 B.M. | <input type="checkbox"/> 技術上資料 / 指示 | <input type="checkbox"/> 報價 |
| <input type="checkbox"/> 配件 B.M. | <input type="checkbox"/> 樣辦或貨品說明書 | <input type="checkbox"/> 分判合約 |

內容：

由於 S1-G2-Z103-T2-67BA 加工圖與 BM 尺寸不符，玻璃已按細尺寸開片磨邊，按 HKD160/m² 收費作廢

此 B 版次已更新尺寸，重新落單處理

按(2026-03-16) 信和要求訂玻璃，加訂 3 件，合共 20 件

- 10mmT + 1.52 PVB+ 10mmT
- 15mmT + 2.28 SGP+ 15mmT

按(2026-03-10) 信和要求訂玻璃，訂 17 件

1. 有欄河玻璃款式
 - 10mmT + 1.52 PVB+ 10mmT
2. 請玻璃廠，安排熱浸
3. 不要印上熱浸標籤。只給“可移除”的標籤。
4. 玻璃標籤請註明樓層，座，單位。 *分座包箱
5. 信和訂購，已安排報價。稍後附信。
6. 此份 BM 資料來源，信和代表 Kenny。
7. 出貨地盆，由信和代表 Kenny 收貨。

請在 2026.05.09 前完成上列要求。

分發東莞各部門：

- | | | | | | | | |
|---------------------------------|------------------------------|--------------------------------|------------------------------|-------------------------------|------------------------------|--------------------------------|------------------------------------|
| <input type="checkbox"/> 生產技術總監 | <input type="checkbox"/> 連附件 | <input type="checkbox"/> 技術部 | <input type="checkbox"/> 連附件 | <input type="checkbox"/> 生產部 | <input type="checkbox"/> 連附件 | <input type="checkbox"/> 機械設計部 | <input type="checkbox"/> 連附件 |
| <input type="checkbox"/> 採購部 | <input type="checkbox"/> 連附件 | <input type="checkbox"/> 生產統籌部 | <input type="checkbox"/> 連附件 | <input type="checkbox"/> 小羅&清 | <input type="checkbox"/> 連附件 | | |
| <input type="checkbox"/> 質檢部 | <input type="checkbox"/> 連附件 | <input type="checkbox"/> 會計部 | <input type="checkbox"/> 連附件 | <input type="checkbox"/> 報關組 | <input type="checkbox"/> 連附件 | <input type="checkbox"/> 其他 | _____ <input type="checkbox"/> 連附件 |

分發香港各部門：

- | | | | | | | | |
|---|---|-------------------------------|------------------------------|------------------------------|------------------------------|----------------------------------|------------------------------------|
| <input type="checkbox"/> 行政部 | <input type="checkbox"/> 連附件 | <input type="checkbox"/> 會計部 | <input type="checkbox"/> 連附件 | <input type="checkbox"/> 統籌部 | <input type="checkbox"/> 連附件 | <input type="checkbox"/> 工程部地盤科文 | _____ <input type="checkbox"/> 連附件 |
| <input checked="" type="checkbox"/> 採購部 | <input checked="" type="checkbox"/> 連附件 | <input type="checkbox"/> QS 部 | <input type="checkbox"/> 連附件 | <input type="checkbox"/> 維修部 | <input type="checkbox"/> 連附件 | <input type="checkbox"/> 其他 | _____ <input type="checkbox"/> 連附件 |

傳遞編號：

HK


/ 26

發件人簽署：

項目經理簽署：

BOM LOG	TOWER	FLOOR/U/INT	GLASS TYPE	GLASS NO.	SIZE	PIECE	DATE	
S1-GST2-LOG03	2	61BF	10 CT + 1.52PVB + 10 CT	S1-G1-TAG101	2175 x 1160 (H)	1	10/3/2026	E19455
S1-GST2-LOG03	2	47AB	10 CT + 1.52PVB + 10 CT	S1-G1-TAG106	2160 x 1160 (H)	1	10/3/2026	E19455
S1-GST2-LOG03	2	62BF	10 CT + 1.52PVB + 10 CT	S1-G1-TAG101	2175 x 1160 (H)	1	10/3/2026	E19455
S1-GS-01	2	29BA	10 CT + 1.52PVB + 10 CT	S1-G1-TAG104	1875 x 1160 (H)	1	10/3/2026	E19455
S1-GST2-LOG03	2	63AB	10 CT + 1.52PVB + 10 CT	S1-G1-TAG106	2160 x 1160 (H)	1	10/3/2026	E19455
S1-GST2-LOG03	2	66BF	10 CT + 1.52PVB + 10 CT	S1-G1-TAG101	2175 x 1160 (H)	1	10/3/2026	E19455
S1-GST2-LOG03	2	35BF	10 CT + 1.52PVB + 10 CT	S1-G1-TAG101	2175 x 1160 (H)	1	10/3/2026	E19455
S1-GST2-LOG03	2	41BF	10 CT + 1.52PVB + 10 CT	S1-G1-TAG101	2175 x 1160 (H)	1	10/3/2026	E19455
S1-GST2-LOG03	2	25RC	10 CT + 1.52PVB + 10 CT	S1-G1-TAG103	1800 x 1160 (H)	1	10/3/2026	E19455
S1-GST2-LOG03	2	25AG	10 CT + 1.52PVB + 10 CT	S1-G1-TAG101	2175 x 1160 (H)	1	10/3/2026	E19455
S1-GST2-LOG03	2	23BE	10 CT + 1.52PVB + 10 CT	S1-G1-TAG101	2175 x 1160 (H)	1	10/3/2026	E19455
S1-GST2-LOG03	2	45AE	10 CT + 1.52PVB + 10 CT	S1-G1-TAG101	2175 x 1160 (H)	1	10/3/2026	E19455
S1-GST2-LOG03	2	22AB	10 CT + 1.52PVB + 10 CT	S1-G1-TAG106	2160 x 1160 (H)	1	10/3/2026	E19455
S1-GST2-LOG03	2	10AC	10 CT + 1.52PVB + 10 CT	S1-G1-TAG107	2330 x 1160 (H)	1	10/3/2026	E19455
S1-GST2-LOG03	2	10AC	10 CT + 1.52PVB + 10 CT	S1-G1-TAG109	535 X 1160 (H)	1	10/3/2026	E19455
S1-GST2-LOG03	3	38AE	10 CT + 1.52PVB + 10 CT	S1-G1-TAG201	2175 x 1160 (H)	1	10/3/2026	E19455
S1-GST3-LOG03	3	66BB	10 CT + 1.52PVB + 10 CT	S1-G1-TAG208	575 X 1160 (H)	1	10/3/2026	E19455
	2	67F BA	15 CT + 2.28 SGP + 15 CT	S1-G2-Z103-T2-67BA	1517 X 1161 (H)	1	17/3/2026	E19455A
	2	RE BA	15 CT + 2.28 SGP + 15 CT	S4-GS01-103-T2-RFBA	1442 X 1011 (H)	1	17/3/2026	E19455A
S1-GST2-LOG03	2	55BC	10 CT + 1.52PVB + 10 CT	S1-G1-TAG103	1800 x 1160 (H)	1	10/3/2026	E19455A

T2-67BA

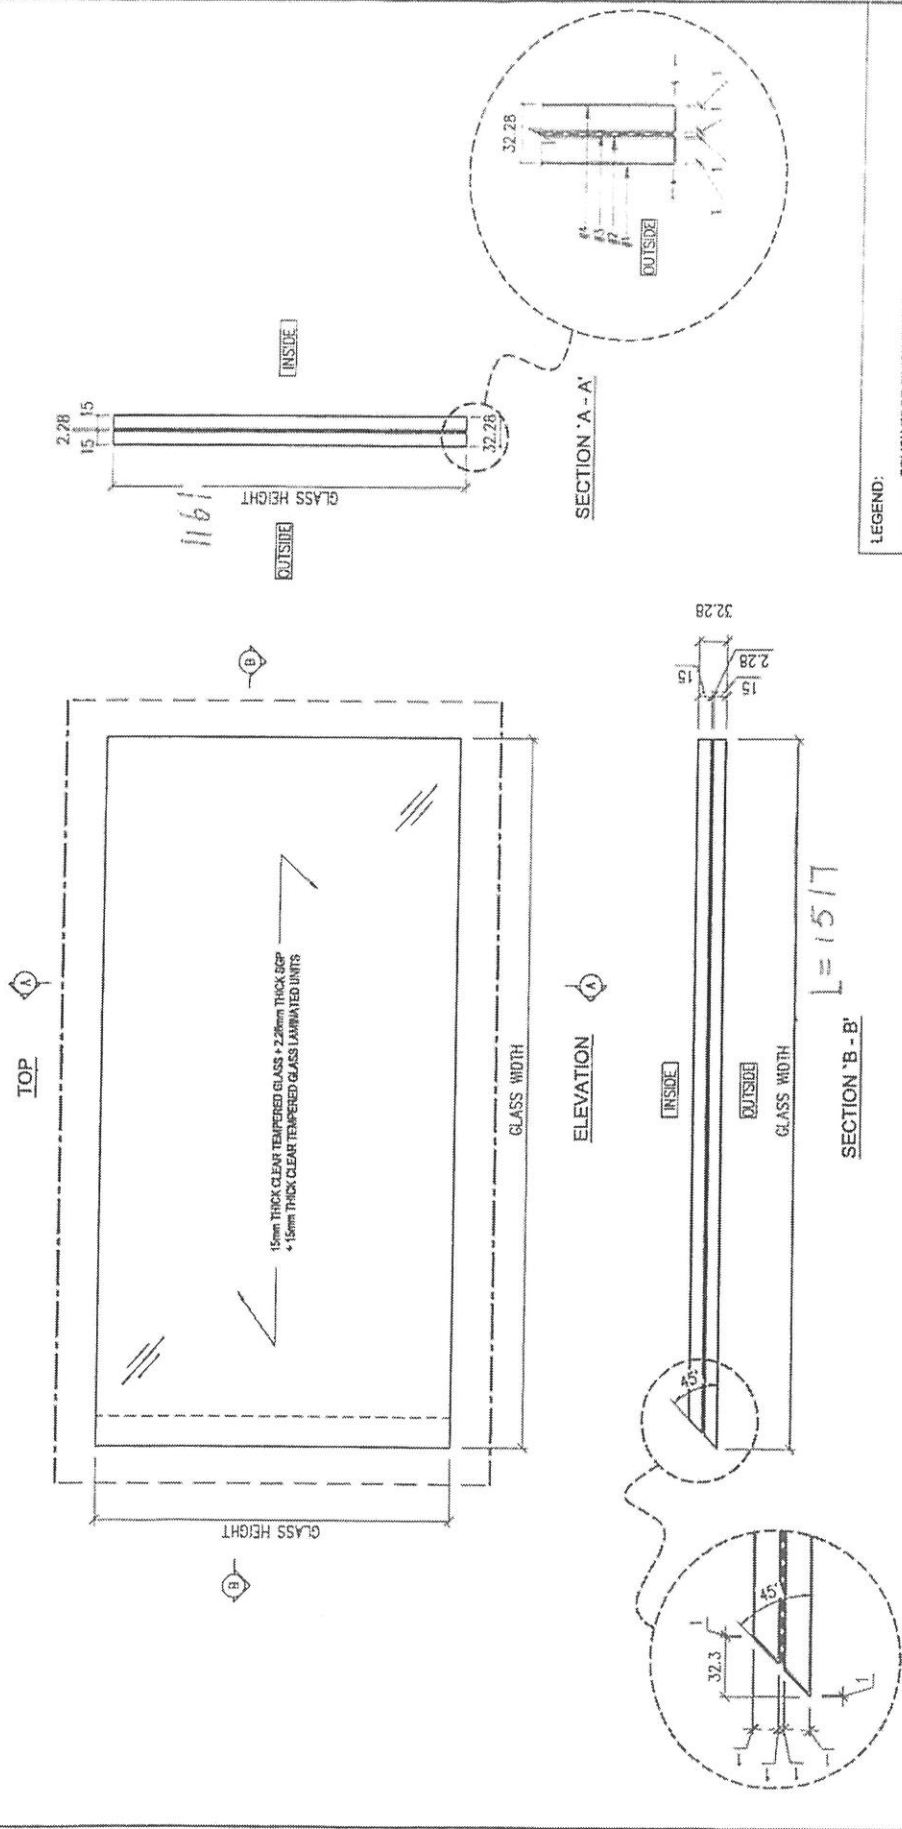

LEGEND:
 --- POLISH EDGE FINISH FOR VISUAL SIDES
 --- ALL EDGES TO BE GRIND FINISH
 REMARKS: ALL GLASS SHAPE TO BE VIEWED FROM OUTSIDE

送工地

編號:	S1-G2-2103	圖號:	T2-67BA
材料:	15mm THICK CLEAR TEMPERED GLASS + 2.28mm THICK GAP + 15mm THICK CLEAR TEMPERED GLASS LAMINATED UNITS	工廠編號:	PF-21006
表面處理:	-	比例:	1 : 5
日期:	2023-09-19	項目:	FABRICATION DRAWING OF GLASS PANEL FOR (S1) Glass Balustrade and Aluminum Grille
校核:	-	項目:	DF Polyfair Construction & Engineering Ltd.
繪圖:	-	工廠名稱:	送工地