



工程指示 / 要求簡箋(E.I.)

工程指示編號：EI / 5272 / 22

修改版次：H

工程編號：J - 858

工程名稱：將軍澳日出康城 LP 11

工程項目：幕牆 大貨單元件加工圖

收件人：生統

發件人：Ant Yeung

日期：17/11/2022

要求提供 / 確認 事項：

H 版:邊企料套心用膠固定,公母料套心不需用膠固定。

G 版:已修改玻璃欄河做法。窗站做法: 框的窗站向室內入 1.5 ,墊巴改加在玉的窗站底,窗站不阻去水口

F 版:按 EI5019 改氣孔。

E 版:按試水箱 comment 修改加工圖(雙掛勾碼單元),和回覆廠疑問。

E 版: J858 單元件 (T1-9~11F) 加工圖數量統計表-1108。

D 版:按試水箱 comment 修改大貨掛勾碼。(公企一邊)

C 版:附上最急的 63 件位置及單元片編號。

B 版:因應來料較預期遲,必須分批生產和出貨。附上出貨次序(按拆棚次序)見後頁

最先 Zone 1: 63 件; 第二 Zone 2: 60 件; 第三 Zone 3: 65 件; 第四 Zone 4 :52 件 請廠按此次序分批打開料單供生產使用。

A 版:已附圖則登記表,分層統計表及位置圖 此 63 件需廠打開料單

請按加工圖生產單元件送地盆安裝。

1. 第一批為 T1 9-17/F

2. 最優先的為 T1 B- D 單位開始 拆棚平面次序見 EI5216

3. 排期按 EI4723 A

4. 附開料單 先附 T1 9-11/F, 請再給 12,15,16,17 /F

5. 附 J858 康城 11 期單元件數量分層統計表(T1)(T2)(T3)

6. J858 單元件 (T1-9~11F) 加工圖數量統計表 excel to 只給生統

7. J858 單元件 (T1-9~11F) 組裝圖數量統計表.excel to 只給生統

8. 生統/ 水洪留意: 早前業主視察 comment 的, 需要跟進

9. 生統/ 水洪留意: 試水箱所調節的, 在大貨, 也要相應跟進

10. 生統/ 水洪留意: 轉角生窗玉用新模, 需要測試開啟

11. 生統/ 水洪留意: 掛勾碼暫停開避位 X86256 / X86255 (可以開料 200mm 長/ 但不開避位): 試水箱有 commnet

12. 此單包括 (T1 9-60/F, T2 9-65/F, T3 9-65/F)

13. T2 11/F 有改動 3 件, 未改圖 (再跟進)

請在 2022.11.16 前完成上列要求。

附： 頁

原合約工程包

原合約工程加 / 減賬

新工程報價

分發 拆圖 BUN 口連附件

分發東莞各部門：

() 生產技術總監口連附件 () 技術部 口連附件 () 生產部 口連附件 () 機械設計部口連附件

() 採購部 口連附件 (✓) 生產統籌部口連附件 () 小羅&清 口連附件

() 質檢部 口連附件 () 會計部 口連附件 () 報關組 口連附件 (✓) 其他 水洪 口連附件

分發香港各部門：

() 行政部口連附件 () 會計部口連附件 () 統籌部口連附件 (✓) 工程部地盤科文口連附件 積哥

() 採購部口連附件 () QS 部 口連附件 () 維修部口連附件 () 其他 _____ 口連附件

傳遞編號：

發件人簽署：

HK 2048 / 22

項目經理簽署：

互 272

17/11

J858 康城11期 鋁廠(33)

10/11/2022 下午3:47

王良

@Jason Leung 好的，那就裝于單元上，擠膠固定

Jason Leung：已放樣，不阻吊運碼日，闊度少於750特製另一款吊...

10/11/2022 下午4:02

Jason Leung

公母料的不用膠固定，2端邊企料有封口片的才用膠固定


王良：@Jason Leung 好的，那就裝于單元上，擠膠固定

10/11/2022 下午4:05

王良

@Jason Leung 套芯不固定，易脫落跌出

互 272
套芯用膠固定

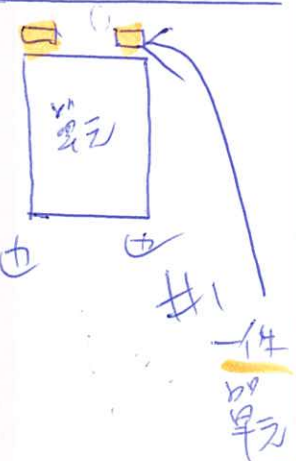

兩也套芯用膠固定

