

工程指示 / 要求簡箋(E.I.)

工程指示編號：EI / 4271 / 22 修改版次：D

工程編號：J - 859 工程名稱：啟德 6551

工程項目：VMU 試模窗(加裝窗撐)

收件人：生統 發件人：Bear Lam 日期：21/01/2022

要求提供 / 確認 事項：

- () 初步鋁料 B.M. () 加工拆圖，然後生產 () 尺寸表
- () 正式鋁料 B.M. () 技術上資料 / 指示 () 報價
- () 配件 B.M. () 樣辦或貨品說明書 () 分判合約

內容：

D 版: 加裝窗撐,請根據最新圖紙施工

謝謝

請在 ASAP 前完成上列要求。

附：

1+2

以上項目為：

- 原合約工程包 原合約工程加 / 減賬 新工程報價

原因：-

分發東莞各部門：

- () 生產技術總監 連附件 () 技術部 連附件 () 生產部 連附件 () 機械設計部 連附件
- () 採購部 連附件 (✓) 生產統籌部 連附件 梅 () 小羅&清 連附件
- () 質檢部 連附件 () 會計部 連附件 (✓) 報關組 連附件 (✓) 其他 胡東雲 連附件

分發其他分判：

- (v) 水洪 連附件

分發香港各部門：

- () 行政部 連附件 () 會計部 連附件 () 統籌部 連附件 () 工程部地盤科文 連附件
- () 採購部 連附件 () QS 部 連附件 () 維修部 連附件 () 其他 _____ 連附件

傳遞編號：

HK/ 0168 / 22


發件人簽署：

項目經理簽署：

13011

EG-DWG1

名稱 70	美特鋁質有限公司 MIDI Aluminium Fabricator Ltd.	工程號 859	折圖 胡冬雲	2022.1.8
		地盤 -	復核 -	-
		顏 -	批准 -	-

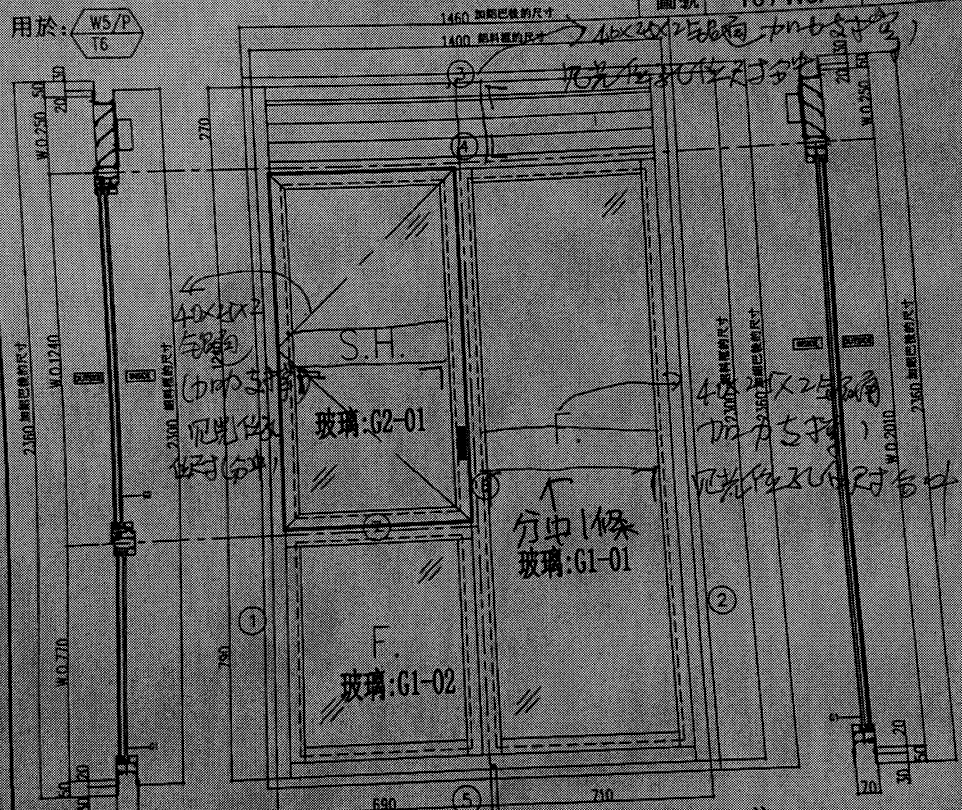

- 4. 玻璃線橫碰企
- 5. 生窗底及百頁底框料需開長方形去水孔
- 6. 水線碼橫向位尺寸由香港定

- 7. SH實需裝實粘1隻/壓, 框上裝1支
TH實需裝實粘2隻/壓, 框上裝2支
- 8. SH與TH實需裝2組扣碼。
- 9. SH實需立與配件, 鎖3點; TH實需2點

序號	料號	名稱	出類	長度	支數	加工說明
1	X86011	窗五金	45°斜口	1211	2	
2	X86011	窗五金	45°斜口	636.5	2	
3	X86017	窗五金	實口	1135	2	
4	X86017	窗五金	實口	524.5	2	
5	X85964	窗五金	實口	160.5	1	
6	X85964	窗五金	實口	829.5	1	
7		安裝扣碼	NBSR(實框)/NBSS(實玉)			
8		多點鎖芯型號	浮收單向傳動器(立興)			
9		手柄型號	MLDPOB-18 平柄(立興)			
10		鎖鑰型號	HIMS 不鏽鋼鎖鑰(立興)16'			
11		實估				

- 注:
- 1. 香港通知樓實通經實玉856,853同家
 - 2. 滴水線比窗玉每頭長1mm
 - 3. 窗玉搭位7mm

序號	料號	名稱	出類	長度	支數	加工說明
1	X86003	70左生通手	實口	2300.0	1	
2	X86003	70右生通手	實口	2300.0	1	
3	X86014	70頂橫	實口	1324.0	1	
4	X86014	70中橫	實口	1324.0	1	
5	X86015	70左生通手	實口	1968.5	1	
6	X86015	70右生通手	實口	1968.5	1	
7	X86015	70左生通手	實口	628.5	1	
8	X86019	金內反拍膠	實口	723.0	1	
9	X86019	金內反拍膠	實口	723.0	1	
10	X86019	金內反拍膠	實口	1962.5	1	
11	X86019	金內反拍膠	實口	565.5	1	
12	X86019	金內反拍膠	實口	614.5	1	
13	X86019	金內反拍膠	實口	614.5	1	
14	X845451	反拍膠膠條	實口	723.0	2	
15	X845451	反拍膠膠條	實口	1962.5	1	
16	X845451	反拍膠膠條	實口	565.5	1	
17	X845451	反拍膠膠條	實口	614.5	2	
18	X86018	玻璃線全	實口	694.5	2	
19	X86018	玻璃線全	實口	1905.5	1	
20	X86018	玻璃線全	實口	526.5	1	
21	X86018	玻璃線全	實口	575.5	2	

16-DWG1


美特鋁質 有限公司
MIDI Aluminium Fabricator Ltd

工程號	859	折圖	第 1 套	2021.12.27
地點	-	審核	-	-
編	-	批准	-	-

名稱 50

圖號	T6/W1P	數量	1
----	--------	----	---

用於:

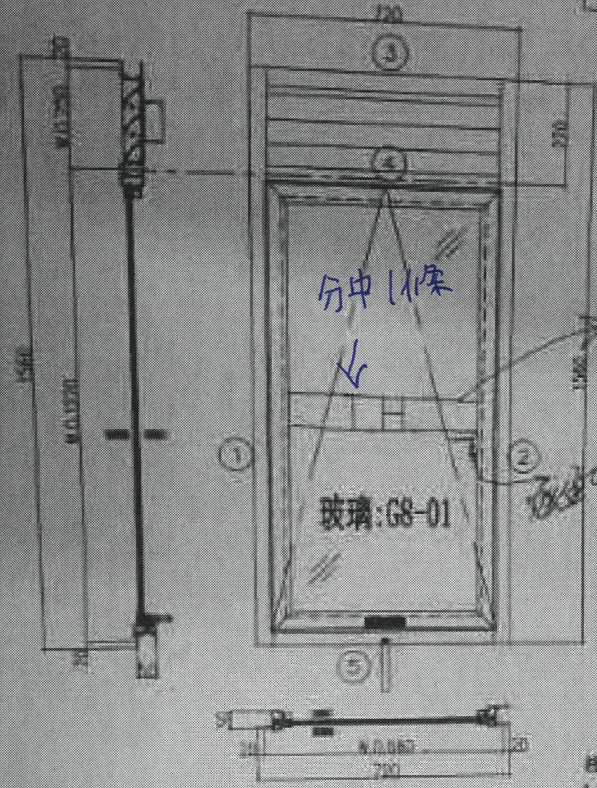

- 注:
1. 香港通知樓窗邊框至 856 #53 用鋼
 2. 清水錫比實玉每邊長 1mm
 3. 實玉每邊 7mm
 4. 玻璃錫供裝企
 5. 生窗框及打實能材料相同
上方除去水孔
 6. 水線碼係向包尺寸由委務定
 7. SH 實玉每邊實拾 1 隻/五, 邊上裝 1 支
TH 實玉每邊實拾 2 隻/五, 邊上裝 2 支
 8. SH 實玉 TH 實玉每邊 2 個扣碼
 9. SH 實玉用立興配件, 邊 1 點; TH 實玉 2 點

圖號	料號	名稱	出廠	長度	支數	規格	加工說明
1	X16011	實玉止	45° 開口	1226.2	2		
2	X16011	實玉錫	45° 開口	642	2		
6	安能拉碼	NBSPI 實玉(NBSS 實玉)					
7	多點鎖芯安裝	平收單向滑動器(立興)					
8	手柄安裝	MIDPOB-11 手柄(立興)					
9	窗線安裝	FINIS 不鏽鋼窗線(立興)116°					
10	實估						