

工程指示 / 要求簡箋(E.I.)

工程指示編號：EI / 4278 / 22 修改版次：A

工程編號：J - 859 工程名稱：啟德 6551

工程項目：VMU 窗(70 生底橫改 86003

收件人：生統 發件人：Bear Lam 日期：13/01/2022

要求提供 / 確認 事項：

- | | | |
|------------------------------------|-------------------------------------|-------------------------------|
| <input type="checkbox"/> 初步鋁料 B.M. | <input type="checkbox"/> 加工拆圖，然後生產 | <input type="checkbox"/> 尺寸表 |
| <input type="checkbox"/> 正式鋁料 B.M. | <input type="checkbox"/> 技術上資料 / 指示 | <input type="checkbox"/> 報價 |
| <input type="checkbox"/> 配件 B.M. | <input type="checkbox"/> 樣辦或貨品說明書 | <input type="checkbox"/> 分判合約 |

內容：

A 版本: 70 生底橫由 x86022 更改為 X86003, 請根據最新資料加工

謝謝

請在 ASAP 前完成上列要求。

附：

1+3

以上項目為：

- 原合約工程包 原合約工程加 / 減賬 新工程報價

原因：-

分發東莞各部門：

- () 生產技術總監 連附件 (✓) 技術部 連附件 () 生產部 連附件 () 機械設計部 連附件
 () 採購部 連附件 (✓) 生產統籌部 連附件 梅 (✓) 小羅 & 清 連附件
 () 質檢部 連附件 () 會計部 連附件 (✓) 報關組 連附件 (✓) 其他 胡東雲

連附件

分發其他分判：

- (v) 水洪 連附件

分發香港各部門：

- () 行政部 連附件 () 會計部 連附件 () 統籌部 連附件 () 工程部地盤科文 連附件
 () 採購部 連附件 () QS 部 連附件 () 維修部 連附件 () 其他 _____ 連附件


傳遞編號：

發件人簽署：

HK0107/22

項目經理簽署：

 美特鋁質有限公司 MIDI Aluminium Fabricator Ltd.	工程號 859	拆圖 胡冬雲	2022.1.8
	地盤 —	復核 —	—
名稱 70	顏 —	批准 —	—

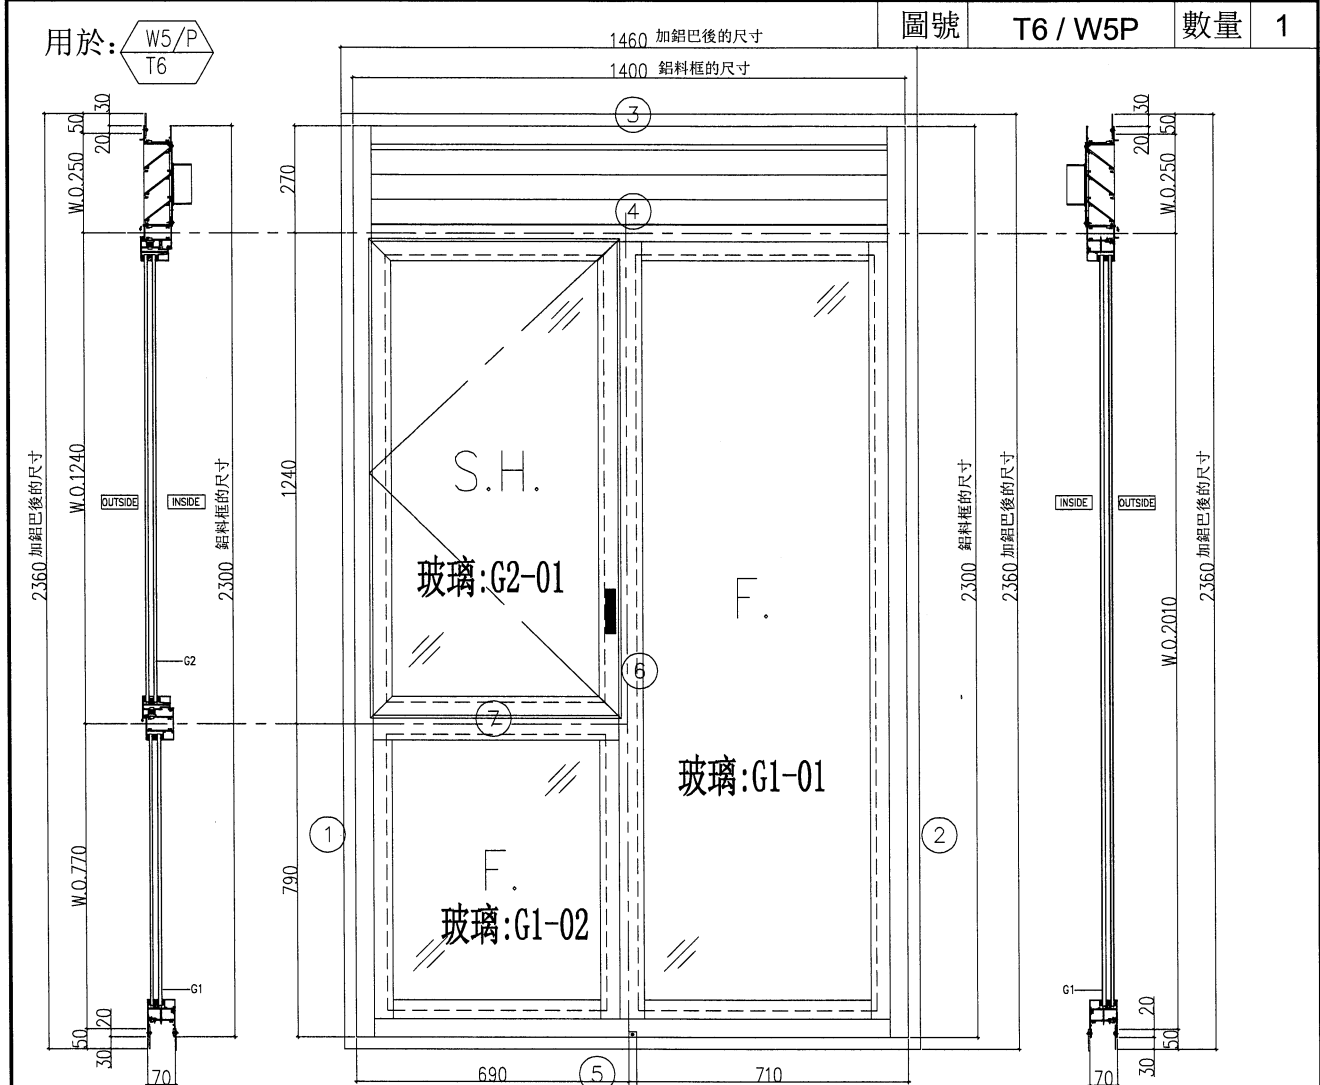


- 4. 玻璃線橫碰企
- 5. 生窗底及百頁底框料需開長方形去水孔
- 6. 水線碼橫向位尺寸由香港定
- 7. SH窗需裝窗拈1隻/玉, 框上裝1支
TH窗需裝窗拈2隻/玉, 框上裝2支
- 8. SH與TH窗需裝2組扣碼。
- 9. SH窗用立興配件, 鎖3點; TH窗鎖2點

- 注:
- 1. 香港通知樣窗邊框窗玉856,853同款
 - 2. 滴水線比窗玉每頭長1mm
 - 3. 窗玉搭位7mm

序號	料號	名稱	出荷	長度	支/幅	加工說明
1	X86011	窗玉企	45°斜口	1211	2	
2	X86011	窗玉橫	45°斜口	636.5	2	
3	X86017	窗玉玻璃線企	直口	1135	2	
4	X86017	窗玉玻璃線橫	直口	524.5	2	
5	X85964	鎖拉巴	直口	160.5	1	
6	X85964	鎖拉巴	直口	829.5	1	
7		安裝扣碼	NBSF(窗框)/NBSS(窗玉)			
8		多點鎖芯型號:	平收單向傳動器(立興)			
9		手柄型號:	MLDFOB-18 手柄(立興)			
10		扇撐型號:	HHMS 不鏽鋼扇撐(立興)16"			
11		窗拈				

序號	料號	名稱	出荷	長度	支/幅	加工說明
1	X86003	70左生邊企		2300.0	1	
2	X86003	70右生邊企		2300.0	1	
3	X86014	70頂橫	避位	1324.0	1	
4		70中橫	避位	1324.0	1	
5	X86003	70牛底橫	避位	1314.0	1	
6	X86015	70牛生才裡中企	避位	1968.5	1	
7	X86015	70上牛下裡中橫	避位	628.5	1	
8	X86019	企向反拍線	避位	723.0	1	
9	X86019	企向反拍線	避位	723.0	1	
10	X86019	企向反拍線	避位	1962.5	1	
11	X86019	橫向反拍線	避位	565.5	1	
12	X86019	橫向反拍線	避位	614.5	1	
13	X86019	橫向反拍線	避位	614.5	1	
14	X845451	反拍線擋膠鋁角	直口	723.0	2	
15	X845451	反拍線擋膠鋁角	直口	1962.5	1	
16	X845451	反拍線擋膠鋁角	直口	565.5	1	
17	X845451	反拍線擋膠鋁角	直口	614.5	2	
18	X86018	玻璃線企	直口	694.5	2	
19	X86018	玻璃線企	直口	1905.5	1	
20	X86018	玻璃線橫	直口	526.5	1	
21	X86018	玻璃線橫	直口	575.5	2	

 美特鋁質有限公司 MIDI Aluminium Fabricator Ltd.	工程號 859	拆圖 胡冬雲	2022.1.8
	地盤 -	復核 -	-
名稱 -	顏 -	批准 -	-

70 F.+F.窗(加鋁巴)節點:

圖號

VD-03P

適用於:T6 / W5P

加鋁巴後的尺寸


2360

W.O.2010

W.O.250

鋁料框的尺寸

2300

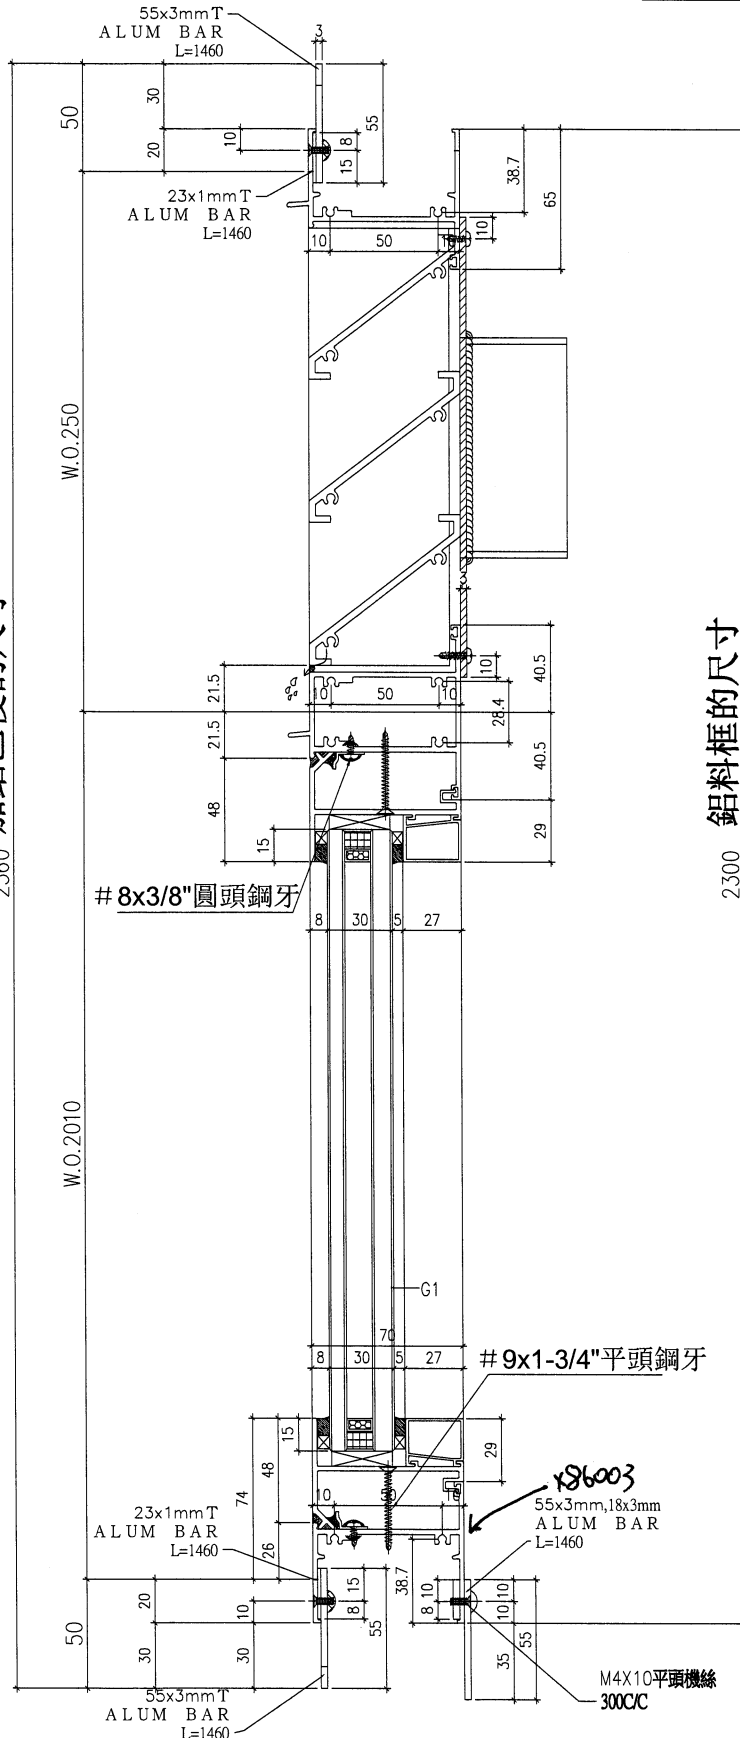

#8x3/8"圓頭鋼牙

#9x1-3/4"平頭鋼牙

186003

55x3mm, 18x3mm
ALUM BAR
L=1460

M4X10平頭機絲
300CC