



工程指示 / 要求簡箋 ENGINEER INSTRUCTIONS(E.I.)

工程指示編號:	EI- 5276E	修改版本:	E
	HK- 2407		
工程編號:	J 859	工程名稱:	NKIL6551
收件人:	生統	發件人:	Edwin Ho
工程項目:	Sales Mock Up窗百葉加工圖紙更新	日期:	03/01/2023

<input type="checkbox"/> 原合約工程包	<input type="checkbox"/> 原合約工程加 / 減賬 QT-	<input type="checkbox"/> 新工程報價 QT-
---------------------------------	--	------------------------------------

信件批核號碼/圖紙參考編號:	批核模具圖紙編號:
客戶指示附件:	管理內部批簽署:

<input type="checkbox"/> 初步鋁料 B.M.	<input type="checkbox"/> 加工拆圖, 然後生產	<input type="checkbox"/> 尺寸表
<input type="checkbox"/> 正式鋁料 B.M.	<input type="checkbox"/> 技術上資料/指示	<input type="checkbox"/> 報價
<input type="checkbox"/> 配件 B.M.	<input type="checkbox"/> 樣辦或貨品說明書	<input type="checkbox"/> 分判合約
<input type="checkbox"/> 其他:		



內容: 煩請根據附件內容, 更新Sales Mock Up窗百葉加工圖紙。
完成上列要求日期: ASAP

國內

<input type="checkbox"/> 生產技術總監	<input type="checkbox"/> 連附件	<input type="checkbox"/> 技術部	<input type="checkbox"/> 連附件	<input type="checkbox"/> 生產部	<input type="checkbox"/> 連附件
<input type="checkbox"/> 採購部	<input type="checkbox"/> 連附件	<input checked="" type="checkbox"/> 生產統籌部	<input checked="" type="checkbox"/> 連附件	<input type="checkbox"/> 報關組	<input type="checkbox"/> 連附件
<input type="checkbox"/> 質檢部	<input type="checkbox"/> 連附件	<input type="checkbox"/> 會計部	<input type="checkbox"/> 連附件	<input type="checkbox"/> 機械設計部	<input type="checkbox"/> 連附件
<input checked="" type="checkbox"/> 香港辦	<input checked="" type="checkbox"/> 連附件	<input type="checkbox"/> 其他:			

香港

<input type="checkbox"/> 行政部	<input type="checkbox"/> 連附件	<input type="checkbox"/> 會計部	<input type="checkbox"/> 連附件	<input type="checkbox"/> 統籌部	<input type="checkbox"/> 連附件	<input type="checkbox"/> 工程部	<input type="checkbox"/> 連附件
<input type="checkbox"/> 採購部	<input type="checkbox"/> 連附件	<input type="checkbox"/> QS部	<input type="checkbox"/> 連附件	<input type="checkbox"/> 地盤管理	<input type="checkbox"/> 連附件	<input checked="" type="checkbox"/> 維修部	<input type="checkbox"/> 連附件

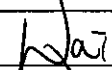*發件人簽署: Edwin Ho	*組別成員批核簽署:  3/1/2023
傳遞編號:	項目經理簽署: 

 美特鋁質 有限公司 MIDI Aluminium Fabricator Ltd.				類別		物料號	
				制圖	LRA	2022.02.04	圖號 70-BY1-2
修改	-	-		復核	-	-	數量
日期	-	-		批准			位置

窗號		分格寬度L	分格高度H	-	-	总幅數量
(W5/P) / T5-BY2-1		800	290	-	-	2
序號	料號	名稱	出筍	長度L	单幅數量	
1	X85958-P1-6	70百葉片	避位	682	1	
2	X85958-P2-6	70百葉片	避位	682	2	
3	AW-F03/R	百葉玉企巴	直口	231.5	2	

窗號		分格寬度L	分格高度H	-	-	总幅數量
(W5/P) / T5-BY2-2		640	290	-	-	2
序號	料號	名稱	出筍	長度L	单幅數量	
1	X85958-P1-7	70百葉片	避位	522	1	
2	X85958-P2-7	70百葉片	避位	522	2	
3	AW-F03/R	百葉玉企巴	直口	231.5	2	

窗號		分格寬度L	分格高度H	-	-	总幅數量

窗號		分格寬度L	分格高度H	-	-	总幅數量

窗號		分格寬度L	分格高度H	-	-	总幅數量

工程號	J-859	地盤	啟德站
名稱	數據表		探用
材料	-	地盤	
備註			

附件

加工图见: 70-BY1



美特鋁質 有限公司
MIDI Aluminium Fabricator Ltd.

類別		物料號	
制圖	LRA	2022.02.04	圖號 70-BY1-1
修改	-	B	數量
日期	-	12.03	位置
復核	-	-	
批准			

窗號	分格寬度L	分格高度H	-	-	总幅數量
(W2/P)/T1-BY2	1755	290	-	-	1
序號	料號	名稱	出筍	長度L	单幅數量
1	X85958-P1-1	70百葉片	避位	1647	1
2	X85958-P2-1	70百葉片	避位	1647	2
3	AW-F03/R	百葉玉企巴	直口	231.5	2

窗號	分格寬度L	分格高度H	-	-	总幅數量


窗號	分格寬度L	分格高度H	-	-	总幅數量

窗號	分格寬度L	分格高度H	-	-	总幅數量







窗號	分格寬度L	分格高度H	-	-	总幅數量

工程號	J-859	地盤	啟德站	附件
名稱	數據表	採	用	
材料	-	地盤		
規格		工廠		


加工图见: 70-BY1

 美特鋁質有限公司 MIDI Aluminium Fabricator Ltd.				類別		物料號	
修改	A	B		制圖	LRA	2022.02.04	圖號 70-BY1
日期	11.09	12.03		復核	-	-	數量
				批准			位置


数据表见: 70-BY1-1~4

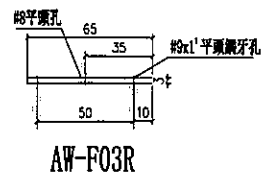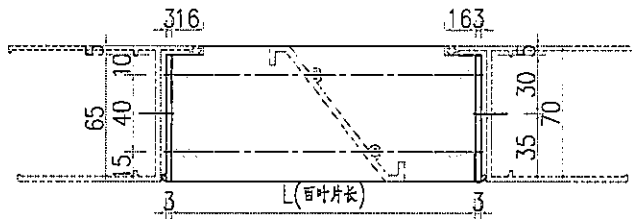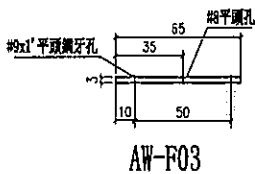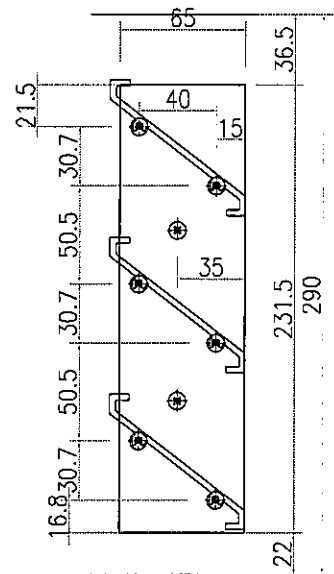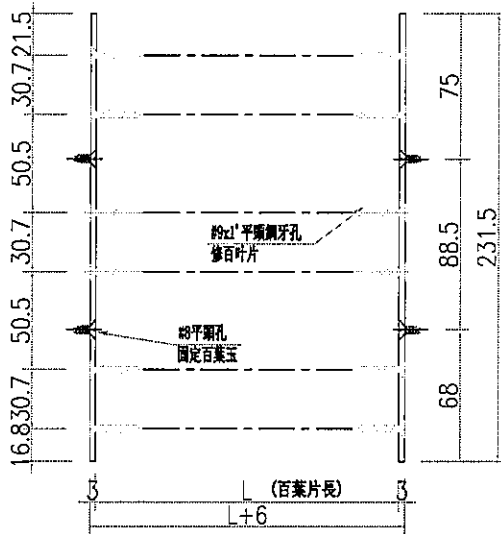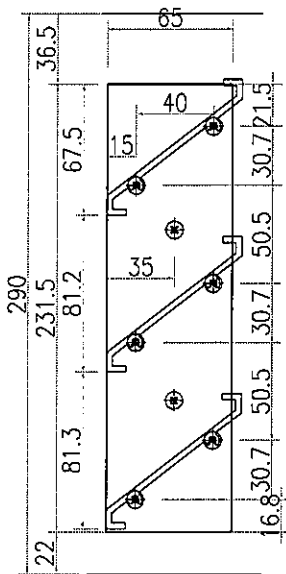

①號百葉加工圖

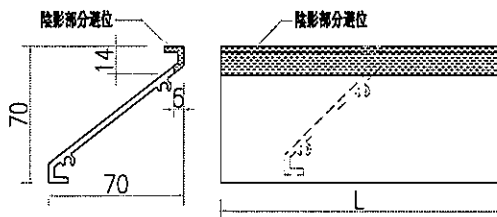

②號百葉加工圖

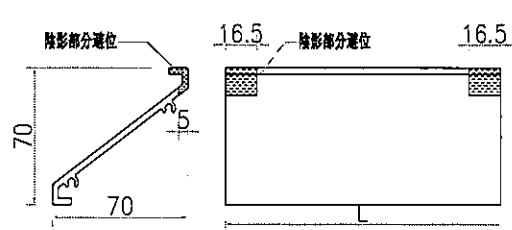

工程號	J-859	地盤	啟德站
名稱	百葉組裝圖		探用
材料	详见加工圖		地盤
備註			下層

附件

 美特鋁質 有限公司 MIDI Aluminium Fabricator Ltd.				類別		物料號	
				制圖	LRA	2022.02.04	圖號 70-BY2-1
修改	-	-		復核	-	-	數量
日期	-	-		批准			位置

窗號		分格寬度L	分格高度H	-	-	总幅數量
(W3/P)/T5-BY2		1500	240	-	-	2
序號	料號	名稱	出筍	長度L	单幅數量	
1	X85958-P1-23	70百葉片	避位	1422	1	
2	X85958-P2-23	70百葉片	避位	1422	2	
3	AW-F04/R	百葉玉企巴	直口	181.5	2	

窗號		分格寬度L	分格高度H	-	-	总幅數量


窗號		分格寬度L	分格高度H	-	-	总幅數量

窗號		分格寬度L	分格高度H	-	-	总幅數量


工程號	J-859	地盤	啟德站
名稱	百葉組裝圖		探用
材料	詳見加工圖		地盤
圖名			圖名

附件


加工图见: 70-BY2

 美特鋁質 有限公司 MIDI Aluminium Fabricator Ltd.			類別	物料號			
修改	A	-	制圖	LRA	2022.02.04	圖號	70-BY2
日期	11.09	-	復核	-	-	數量	
			批准			位置	


数据表见：70-BY2-1~2

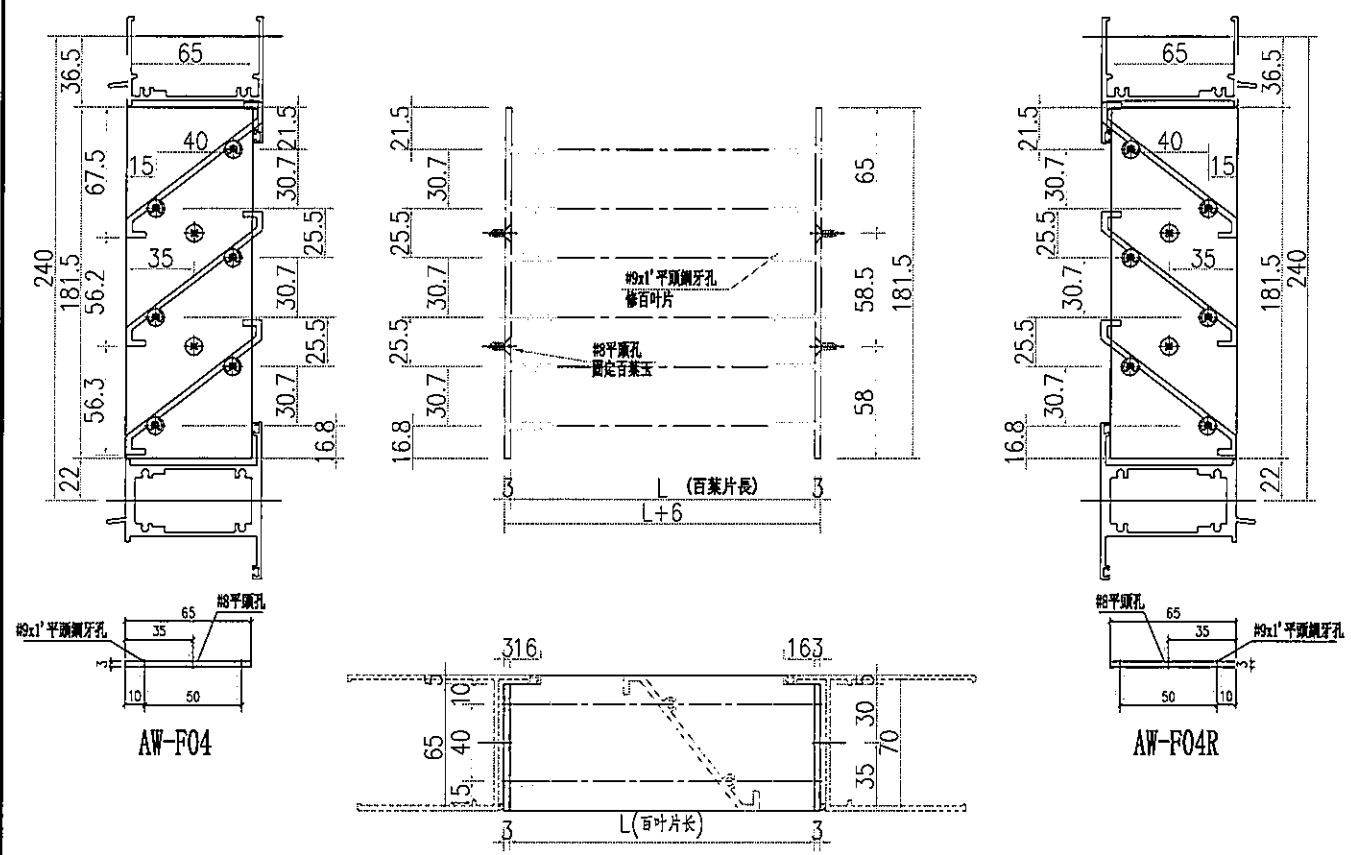

① 號百葉加工圖

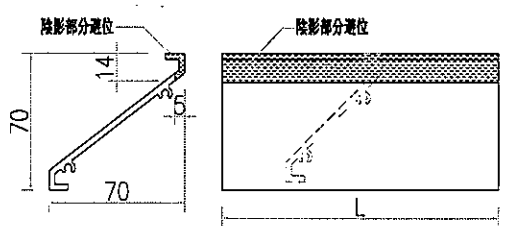

② 號百葉加工圖

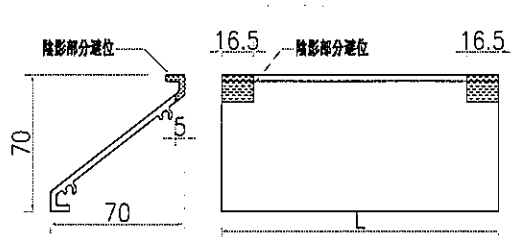

工程號	J-859	地盤	啟德站
名稱	百葉組裝圖		探用
材料	詳見加工圖		地盤
附	件		