

工程指示 / 要求簡箋 ENGINEER INSTRUCTIONS(E.I.)

工程指示編號:	EI- 5651B	修改版本:	B
	HK- 0504		
工程編號:	J 859	工程名稱:	啟德6551
收件人:	生統	發件人:	Lai Sik Hung
工程項目:	T1-T9A 佛沙窗大貨加工圖 (修正B:按顧問要求以及扇撐/扣碼修改)	日期:	16/03/2023

<input type="checkbox"/> 原合約工程包	<input type="checkbox"/> 原合約工程加 / 減賬 QT-	<input type="checkbox"/> 新工程報價 QT-
---------------------------------	--	------------------------------------

信件批核號碼/圖紙參考編號:	批核模具圖紙編號:
客戶指示附件:	管理內部批簽署:

<input type="checkbox"/> 初步鋁料 B.M.	<input type="checkbox"/> 加工拆圖, 然後生產	<input type="checkbox"/> 尺寸表
<input type="checkbox"/> 正式鋁料 B.M.	<input type="checkbox"/> 技術上資料/指示	<input type="checkbox"/> 報價
<input type="checkbox"/> 配件 B.M.	<input type="checkbox"/> 樣辦或貨品說明書	<input type="checkbox"/> 分判合約
<input type="checkbox"/> 其他:		

內容: 修正B: 按顧問要求以及扇撐/扣碼修改 T1-T9A 佛沙窗大貨加工圖
完成上列要求日期: ASAP

國內

<input type="checkbox"/> 生產技術總監	<input type="checkbox"/> 連附件	<input checked="" type="checkbox"/> 技術部	<input checked="" type="checkbox"/> 連附件	<input type="checkbox"/> 生產部	<input type="checkbox"/> 連附件
<input type="checkbox"/> 採購部	<input type="checkbox"/> 連附件	<input checked="" type="checkbox"/> 生產統籌部	<input checked="" type="checkbox"/> 連附件	<input type="checkbox"/> 報關組	<input type="checkbox"/> 連附件
<input type="checkbox"/> 質檢部	<input type="checkbox"/> 連附件	<input type="checkbox"/> 會計部	<input type="checkbox"/> 連附件	<input type="checkbox"/> 機械設計部	<input type="checkbox"/> 連附件
<input checked="" type="checkbox"/> 香港辦	<input checked="" type="checkbox"/> 連附件	<input type="checkbox"/> 其他:			



<input type="checkbox"/> 行政部	<input type="checkbox"/> 連附件	<input type="checkbox"/> 會計部	<input type="checkbox"/> 連附件	<input type="checkbox"/> 統籌部	<input type="checkbox"/> 連附件	<input type="checkbox"/> 工程部	<input type="checkbox"/> 連附件
<input type="checkbox"/> 採購部	<input type="checkbox"/> 連附件	<input type="checkbox"/> QS部	<input type="checkbox"/> 連附件	<input type="checkbox"/> 地盤管理	<input type="checkbox"/> 連附件	<input type="checkbox"/> 維修部	<input type="checkbox"/> 連附件

*發件人簽署:		*組別成員批核簽署:	
傳遞編號:		項目經理簽署:	



关于 J859 佛沙窗按顾问要求以及扇撑/扣码修改事宜

- 1:按顾问要求修改反拍线加胶缝，加工图已经修改完。
- 2: 边企扇撑需要加不锈钢加力巴，企料孔改为过孔，已完成改图。
- 3: T.H 限位撑开启限位 100MM,因为窗玉有不同高度，所以需要每个高度都需要做样板，才能得出每款高度不同的窗玉限位撑的孔位尺寸，现阶段因没有做出每款窗玉的样板，所以加工图限位撑孔就先不标尺寸先，待每做一款不同高度窗时，在做相对应的了限位孔定尺，然后根据实测尺寸在相应加工图上加上限位孔尺寸。
- 4: TH 窗底部要加叉窗拈，加工图已改，需看样板做出效果如何，方可加工大货。
- 5: 因为扣码方向反转，第一批因为料已钻孔，现第一批扣码需要在原孔位上太大 1MM,见附图，如框扣码扩大后还不能达到要求，在玉扣上也扩大 1MM. 这样就在合理范围内。第二批的扣码孔位已经修改过加工图，就无需对扣码扩孔。
- 6: 为了图纸混乱，现附上横料/企料/窗玉加工图，用于更改原图。

在原孔位扩1mm

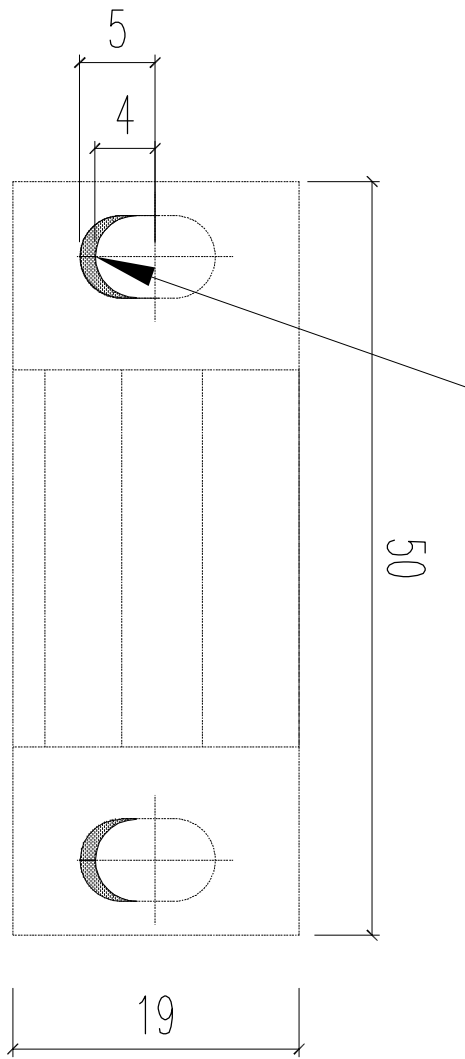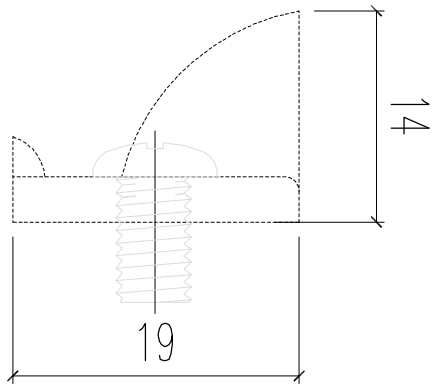


柜

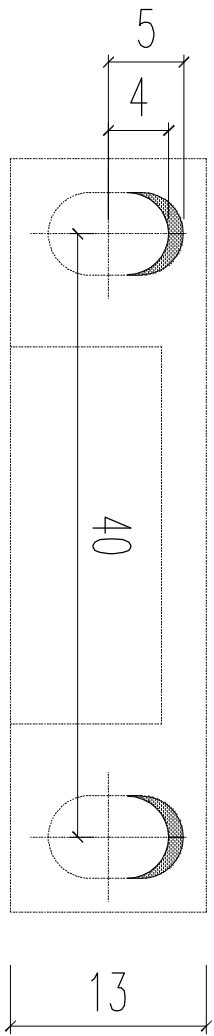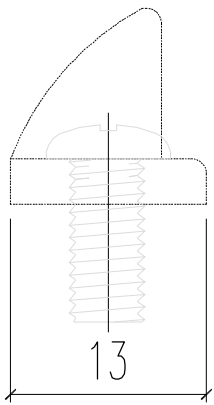



厨

TH窗 限位撑开尺寸


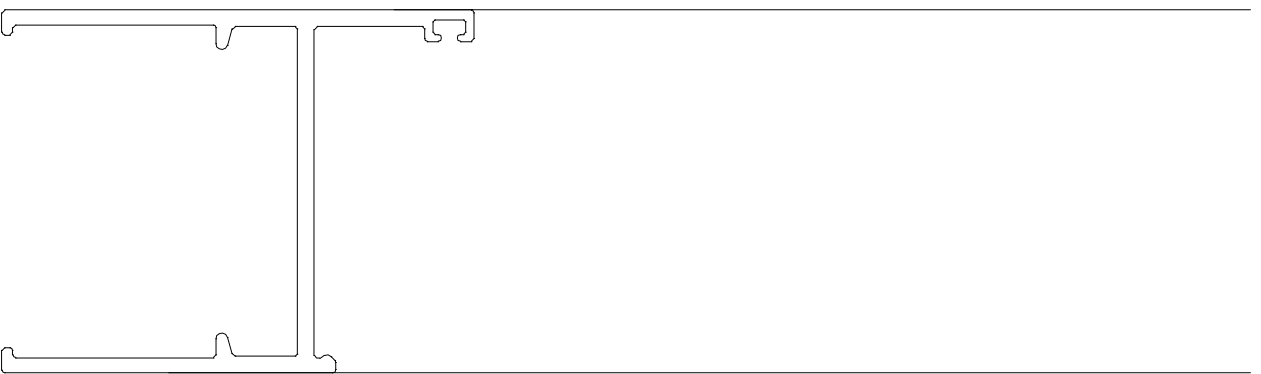


100

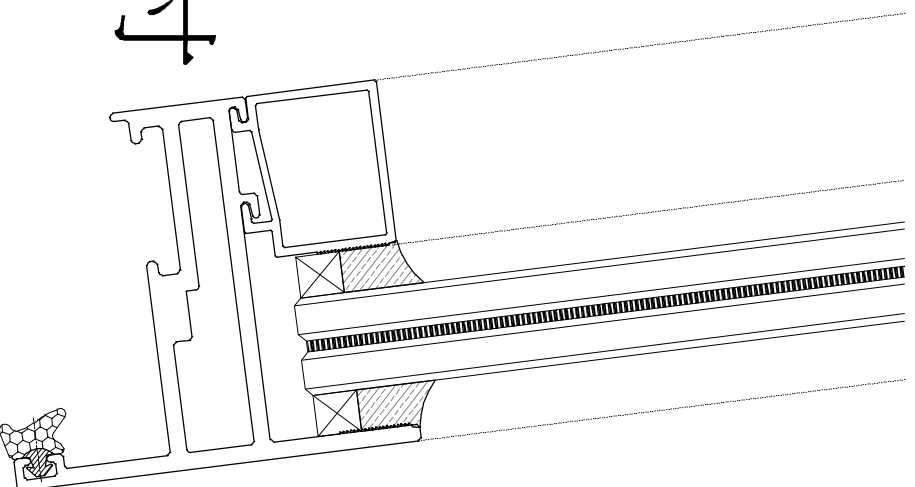

 美特鋁質 有限公司 MIDI Aluminium Fabricator Ltd.				類別		物料號	
				制圖	LRA	2022.02.04	圖號 J859-X86211-P01
修改	-	-		復核	-	-	數量
日期	-	-		批准			位置


位置	數量
W1P/T1	20

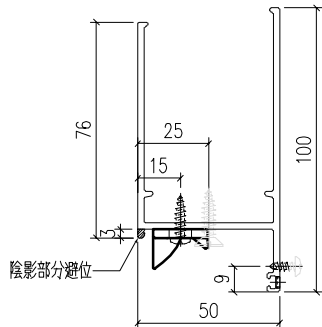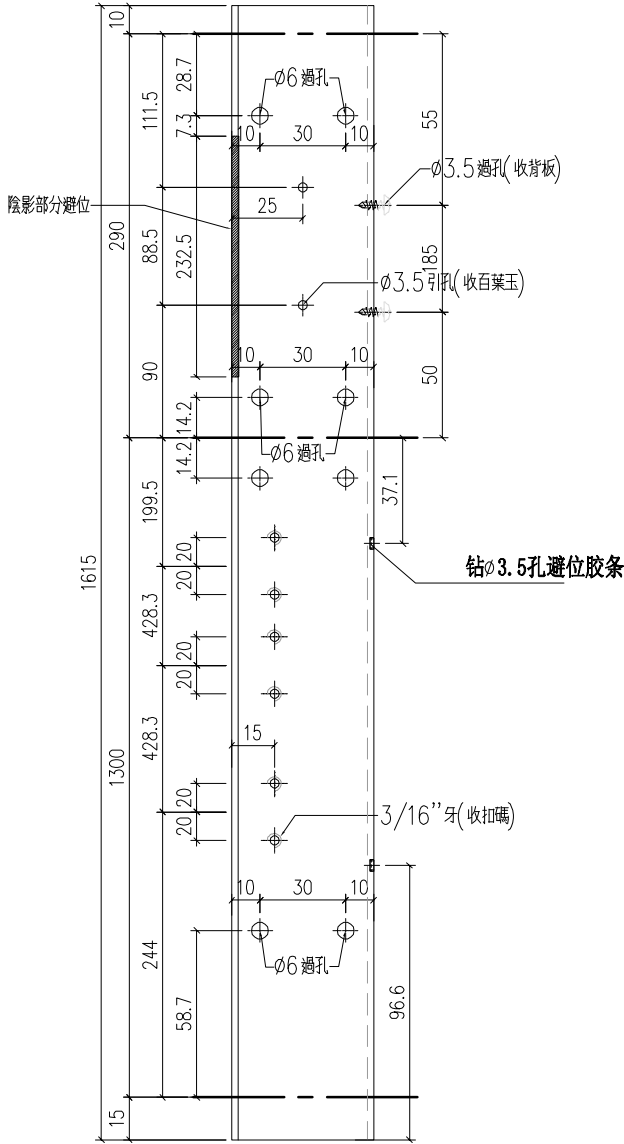

工程號	J-859	地盤	啟德站	附件
名稱	50生邊企		探用	
材料	X86211		地盤	
顏色	--		工廠	

 美特鋁質 有限公司 MIDI Aluminium Fabricator Ltd.				類別		物料號	
				制圖	LRA	2022.02.04	圖號 J859-X86211-P02
修改	-	-		復核	-	-	數量
日期	-	-		批准			位置




位置	數量
WIP/T1	20

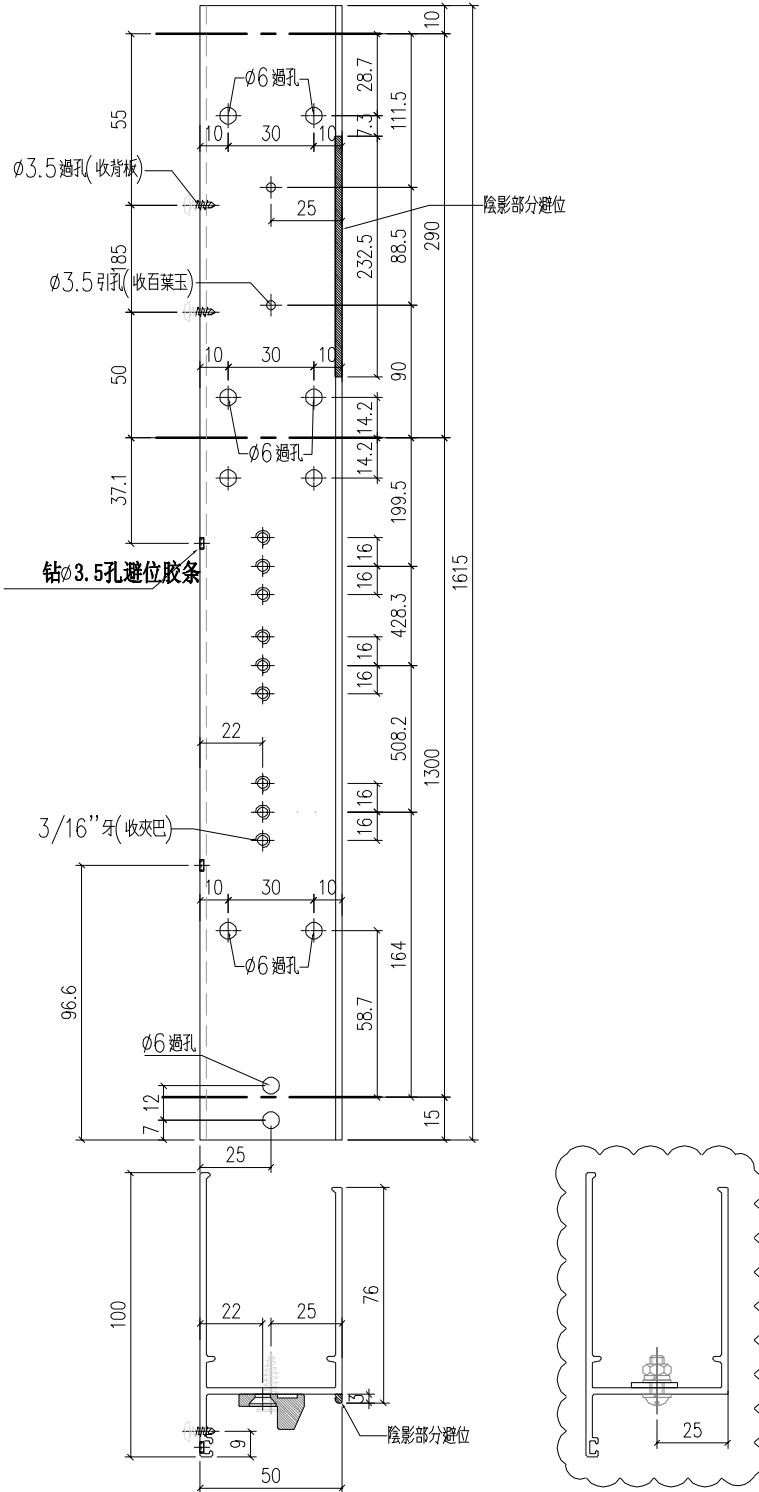


工程號	J-859	地盤	啟德站	探用附件
名稱	50生邊企		地盤	
材料	X86211		工廠	
顏色	--			

 美特鋁質 有限公司 MIDI Aluminium Fabricator Ltd.				類別		物料號	
				制圖	LRA	2022.02.04	圖號 J859-X86211-P03
修改	-	-		復核	-	-	數量
日期	-	-		批准			位置



位置	數量
W6P/T1	20

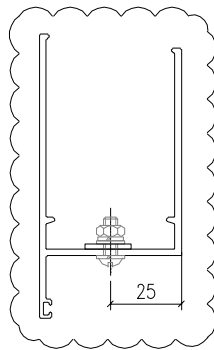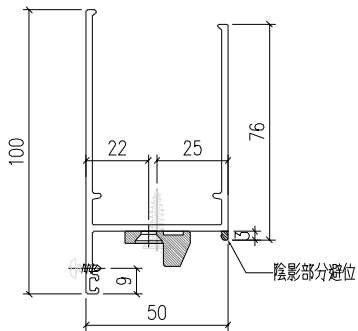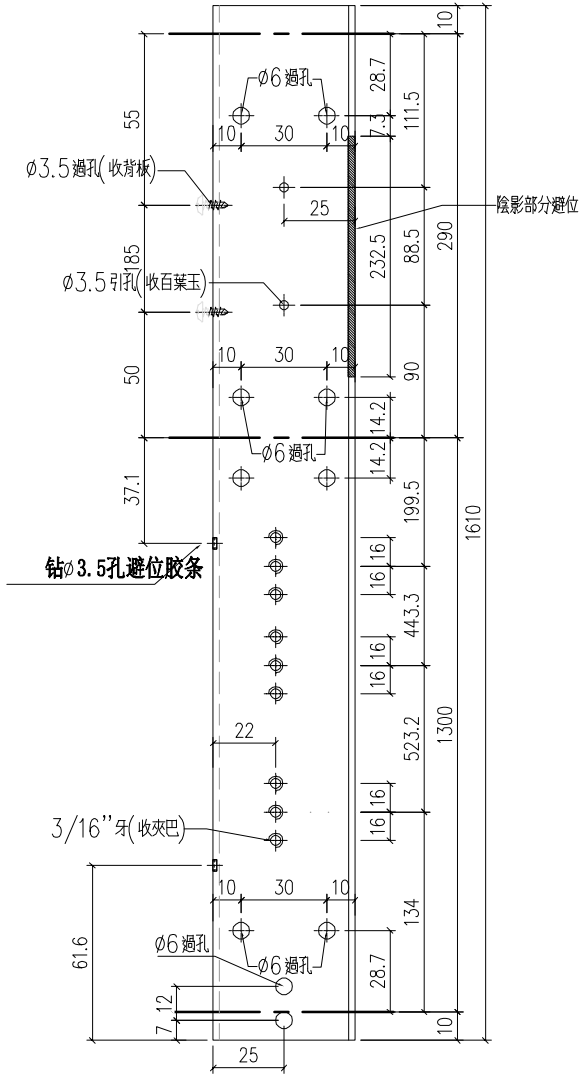


工程號	J-859	地盤	啟德站	探用附件
名稱	50生邊企		地盤	
材料	X86211		工廠	
顏色	--			

 美特鋁質 有限公司 MIDI Aluminium Fabricator Ltd.				類別		物料號	
				制圖	LRA	2022.02.04	圖號 J859-X86211-P05
修改	-	-		復核	-	-	數量
日期	-	-		批准			位置



位置	數量
W9P/T1	1

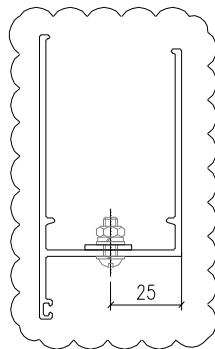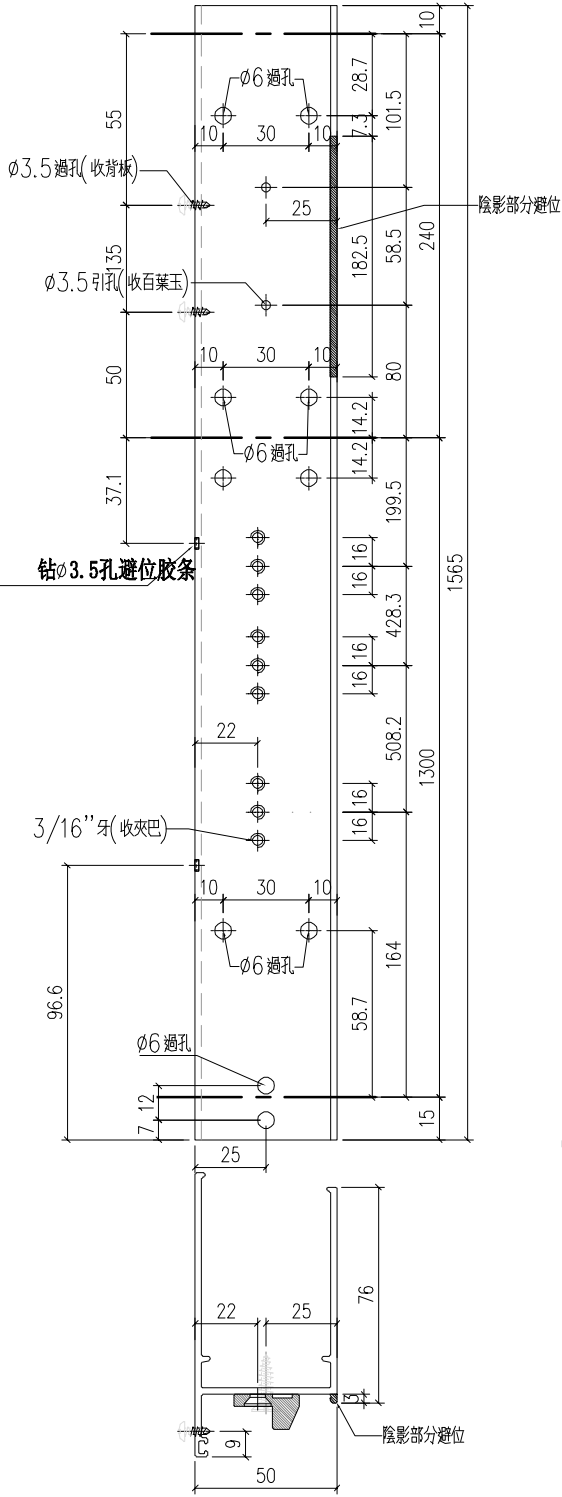

工程號	J-859	地盤	啟德站	探 用 附 件
名稱	50生邊企		地盤	
材料	X86211		工廠	
顏色	--			

 美特鋁質 有限公司 MIDI Aluminium Fabricator Ltd.				類別		物料號	
				制圖	LRA	2022.02.04	圖號 J859-X86211-P06
修改	-	-		復核	-	-	數量
日期	-	-		批准			位置



位置	數量
W9AP/T1	1

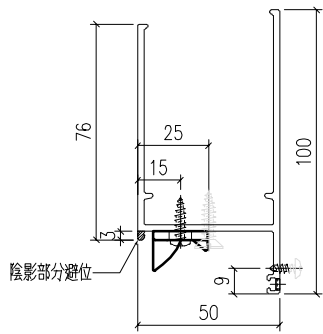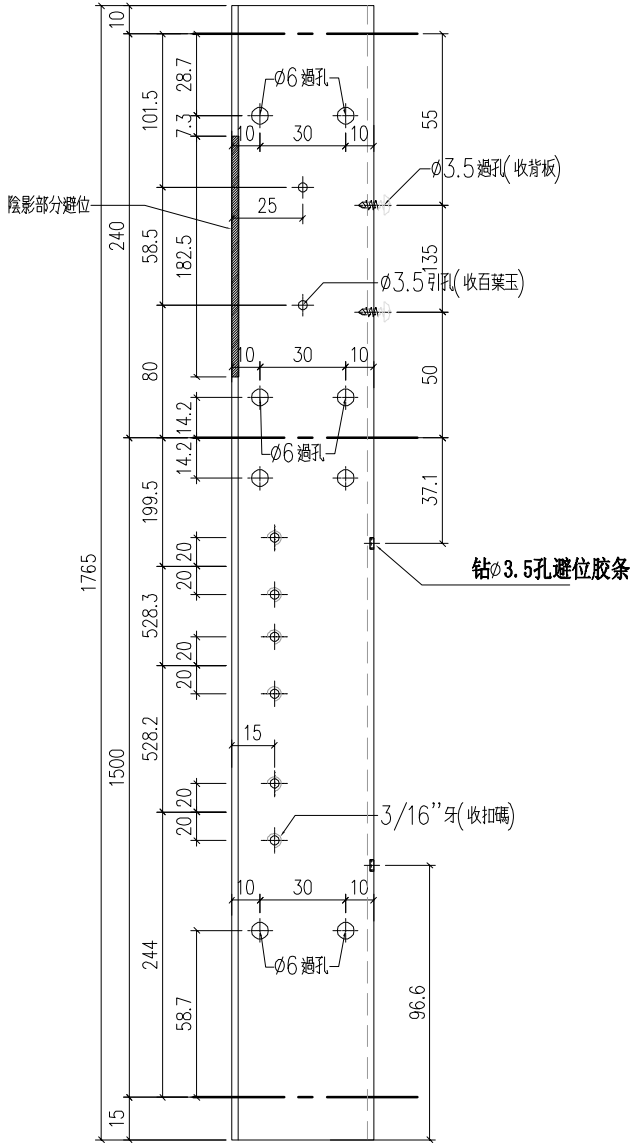


工程號	J-859	地盤	啟德站	附件
名稱	50生邊企		探用	
材料	X86211		地盤	
顏色	--		工廠	

 美特鋁質 有限公司 MIDI Aluminium Fabricator Ltd.				類別		物料號	
				制圖	LRA	2022.02.04	圖號 J859-X86211-P08
修改	-	-		復核	-	-	數量
日期	-	-		批准			位置



位置	數量
W3P/T2	15

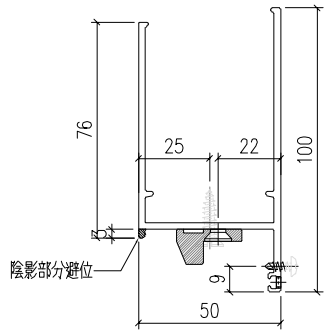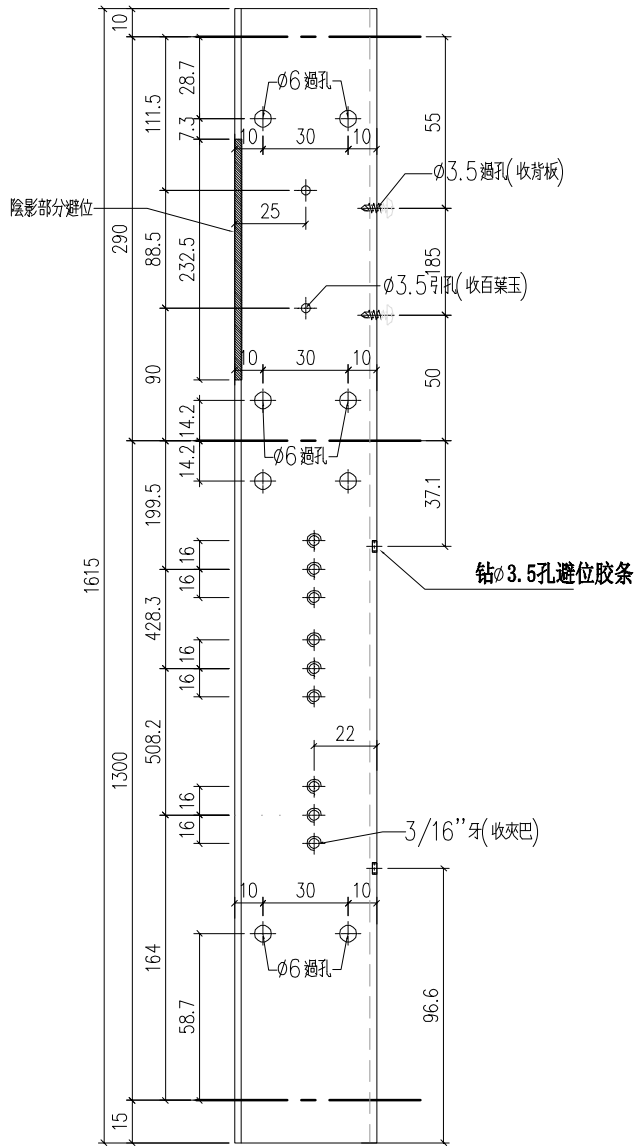

工程號	J-859	地盤	啟德站	附件
名稱	50生邊企		探用	
材料	X86211		地盤	
顏色	--		工廠	

 美特鋁質 有限公司 MIDI Aluminium Fabricator Ltd.				類別		物料號	
				制圖	LRA	2022.02.04	圖號 J859-X86211-P09
修改	-	-		復核	-	-	數量
日期	-	-		批准			位置





位置	數量
W3P/T2	15

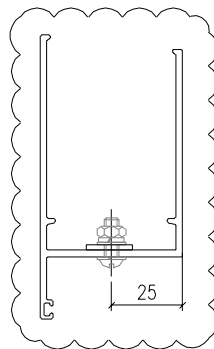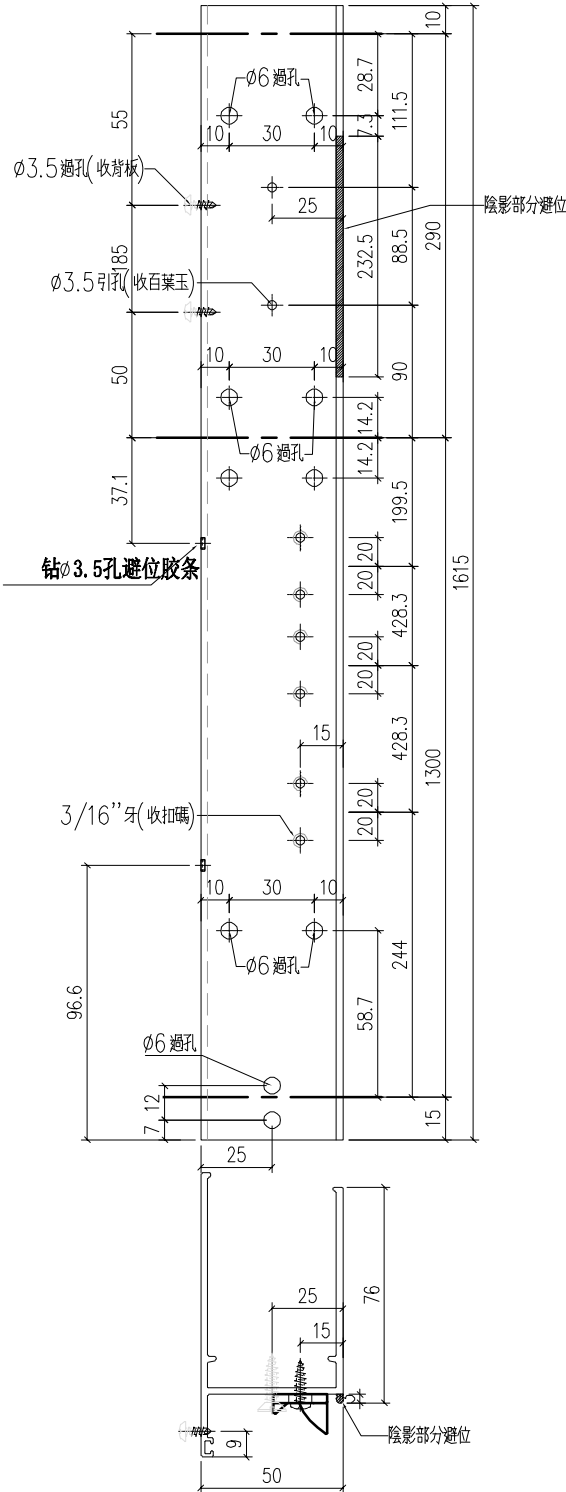

工程號	J-859	地盤	啟德站	探 用 附 件
名稱	50生邊企		地盤	
材料	X86211		工廠	
顏色	--			

 美特鋁質 有限公司 MIDI Aluminium Fabricator Ltd.				類別		物料號	
				制圖	LRA	2022.02.04	圖號 J859-X86211-P10
修改	-	-		復核	-	-	數量
日期	-	-		批准			位置





位置	數量
W5P/T2	15

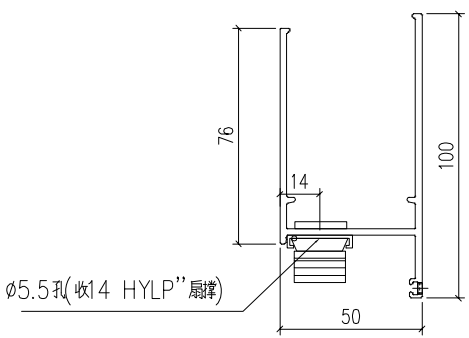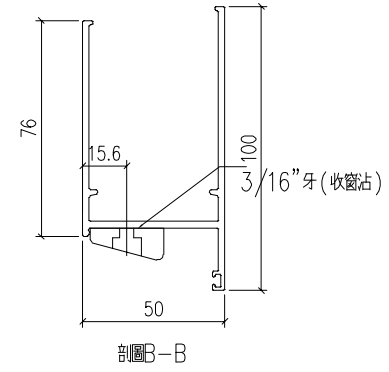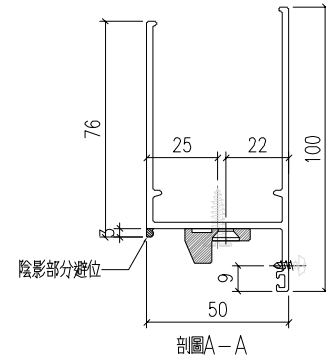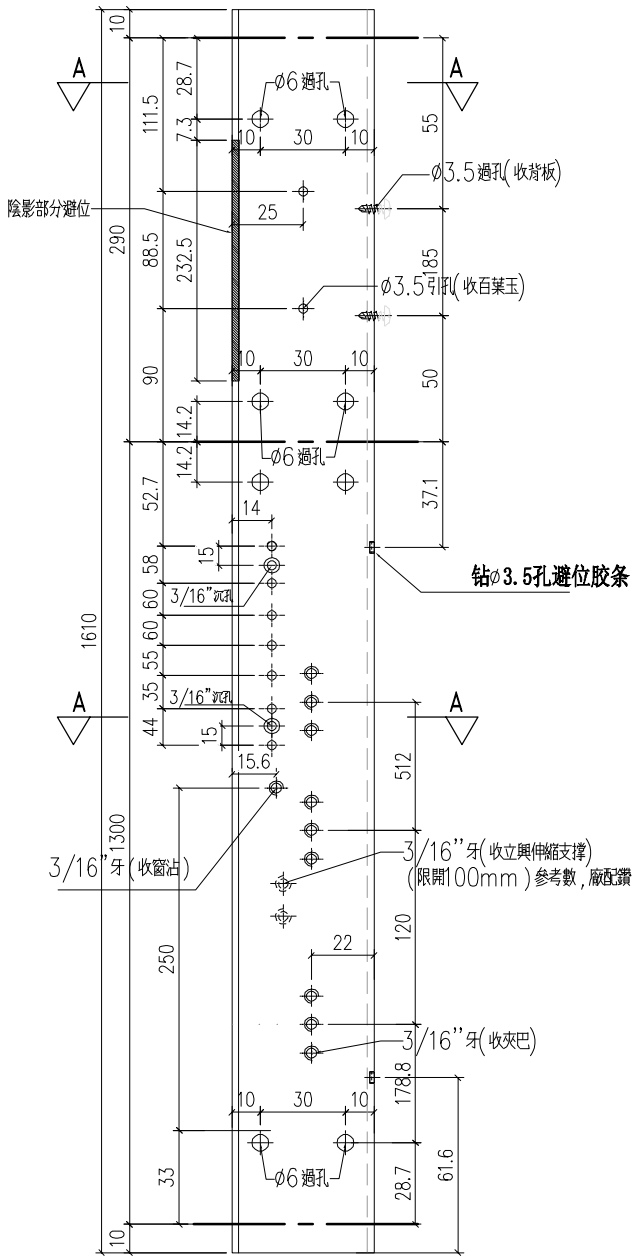

工程號	J-859	地盤	啟德站	附件
名稱	50生邊企	採	用	
材料	X86211	地盤		
顏色	--	工廠		

 美特鋁質 有限公司 MIDI Aluminium Fabricator Ltd.				類別		物料號	
				制圖	LRA	2022.02.04	圖號 J859-X86211-P11
修改	-	-		復核	-	-	數量
日期	-	-		批准			位置





位置	數量
W2P/T9A	21

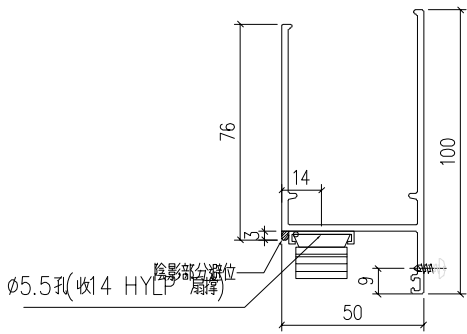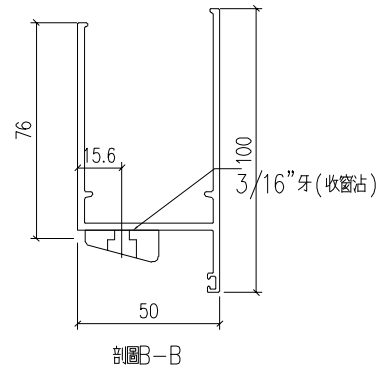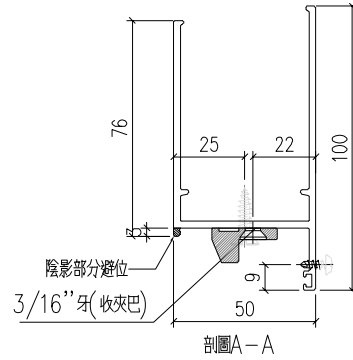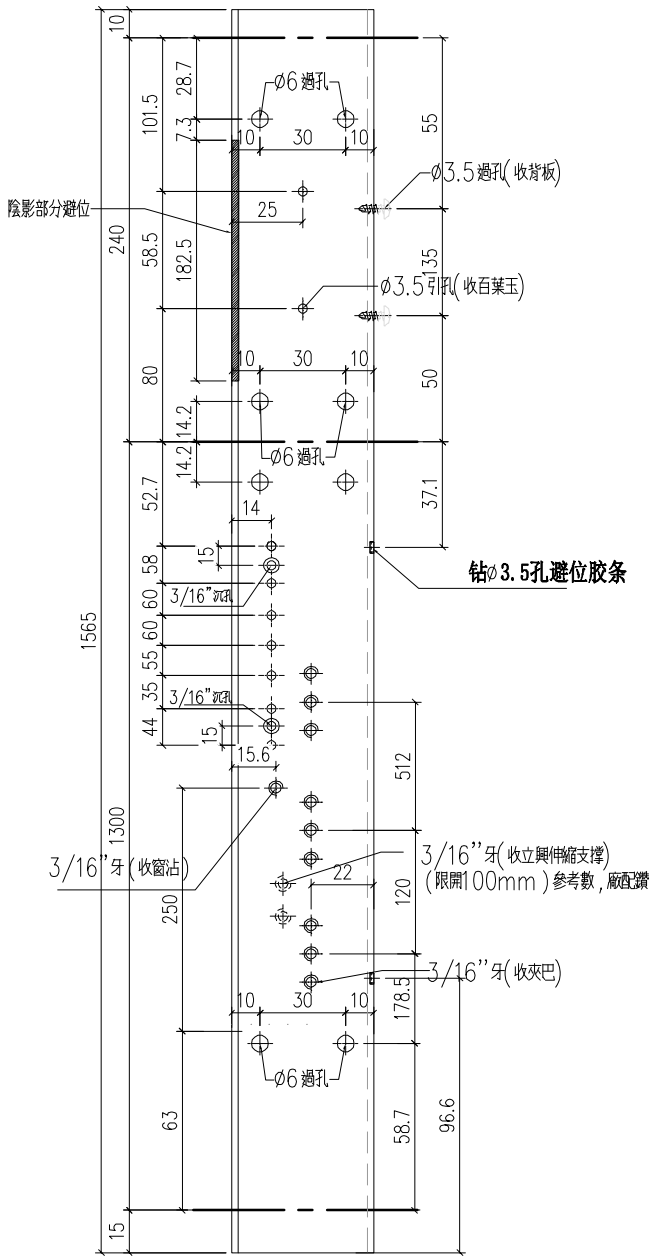


工程號	J-859	地盤	啟德站	探 用 附 件
名稱	50生邊企		地盤	
材料	X86211		工廠	
顏色	--			

 美特鋁質 有限公司 MIDI Aluminium Fabricator Ltd.				類別		物料號	
修改	-	-		制圖	LRA	2022.02.04	圖號 J859-X86211-P12
日期	-	-		復核	-	-	數量
				批准			位置



位置	數量
W2P/T9A	21

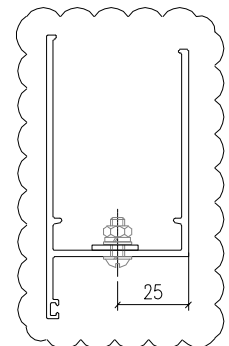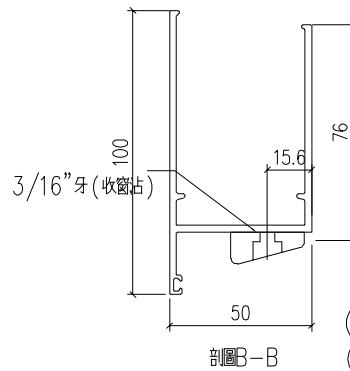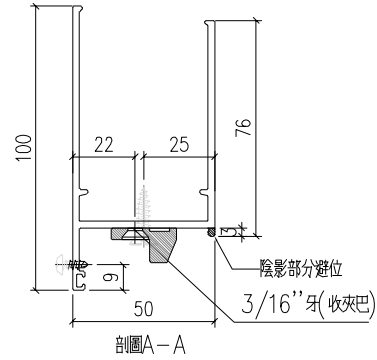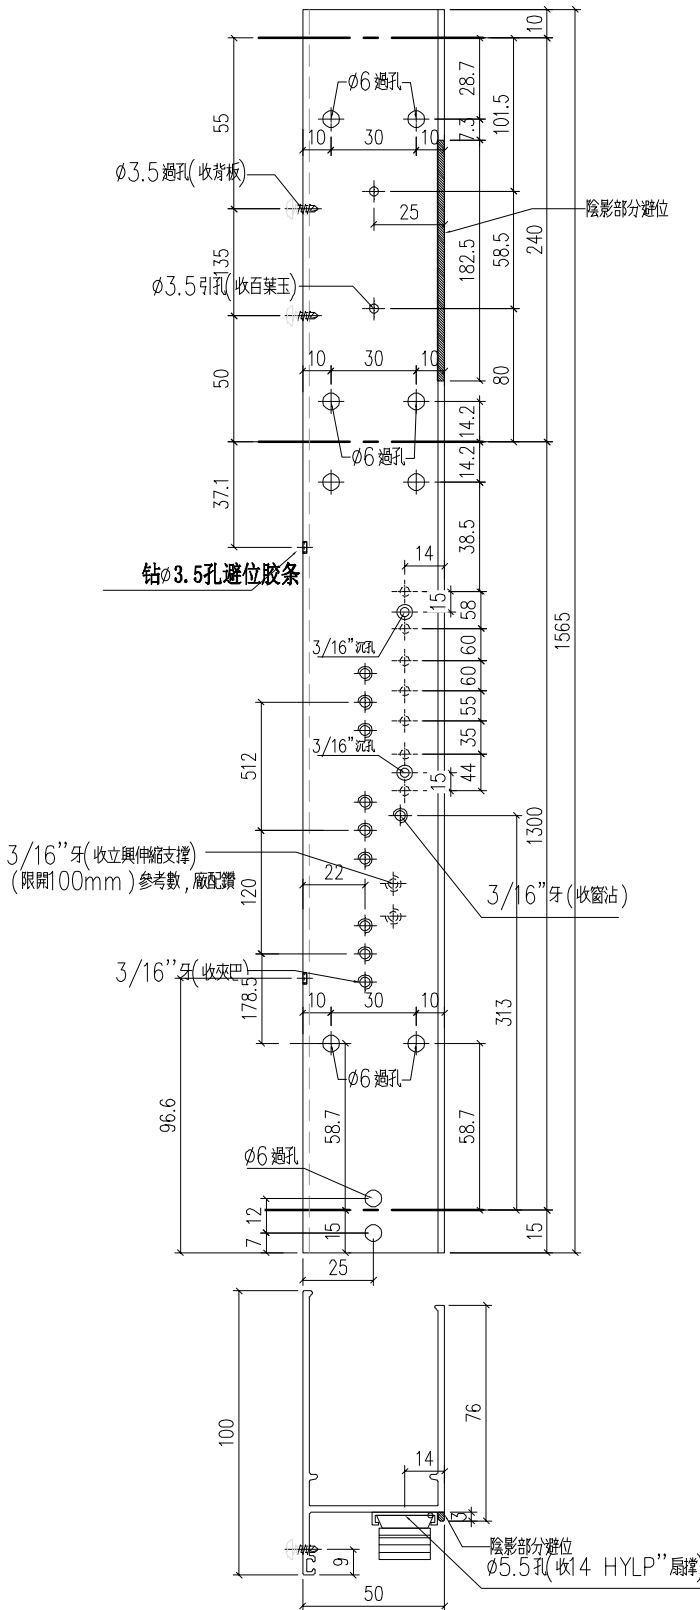

工程號	J-859	地盤	啟德站	探 用 附 件
名稱	50生邊企		地盤	
材料	X86211		工廠	
顏色	--			

 美特鋁質 有限公司 MIDI Aluminium Fabricator Ltd.				類別		物料號	
				制圖	LRA	2022.02.04	圖號 J859-X86010-P01
修改	-	-		復核	-	-	數量
日期	-	-		批准			位置



位置	數量
W6P/T1	20

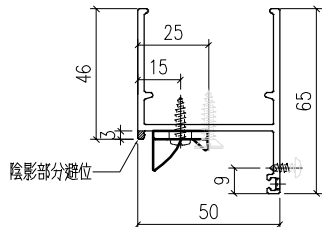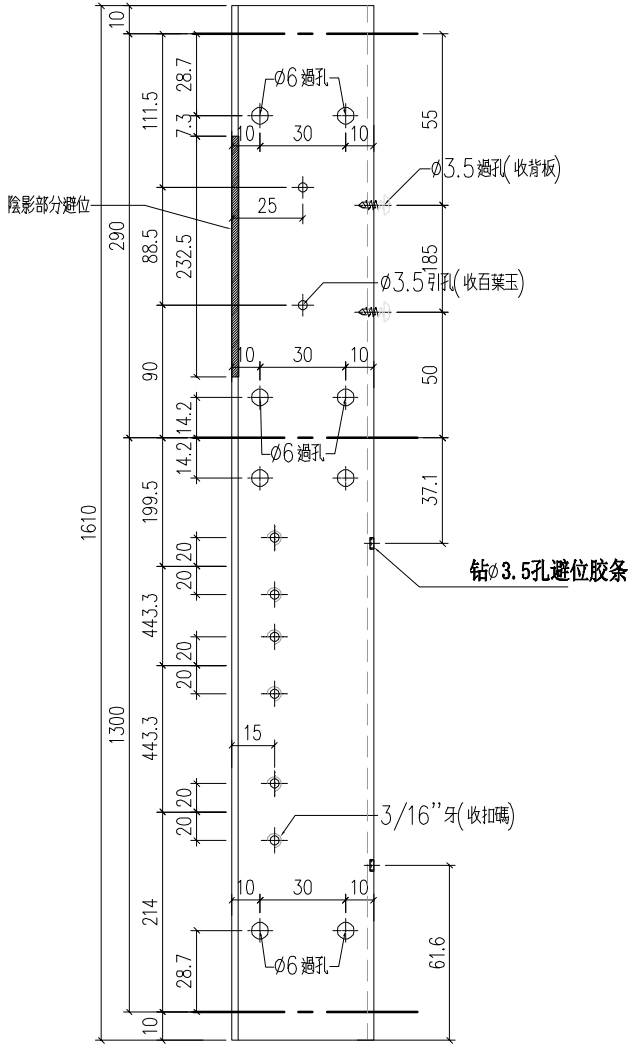




工程號	J-859	地盤	啟德站	附件
名稱	50生邊企		探用	
材料	X86010		地盤	
顏色	--		工廠	

 美特鋁質 有限公司 MIDI Aluminium Fabricator Ltd.				類別		物料號	
				制圖	LRA	2022.02.04	圖號 J859-X86010-P02
修改	-	-		復核	-	-	數量
日期	-	-		批准			位置

位置	數量
W5P/T2	15
W5P/T9	20
W14P/T9	16

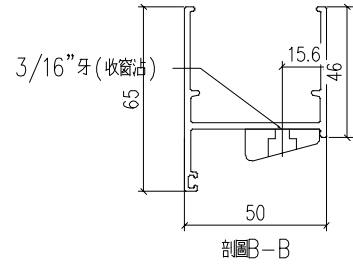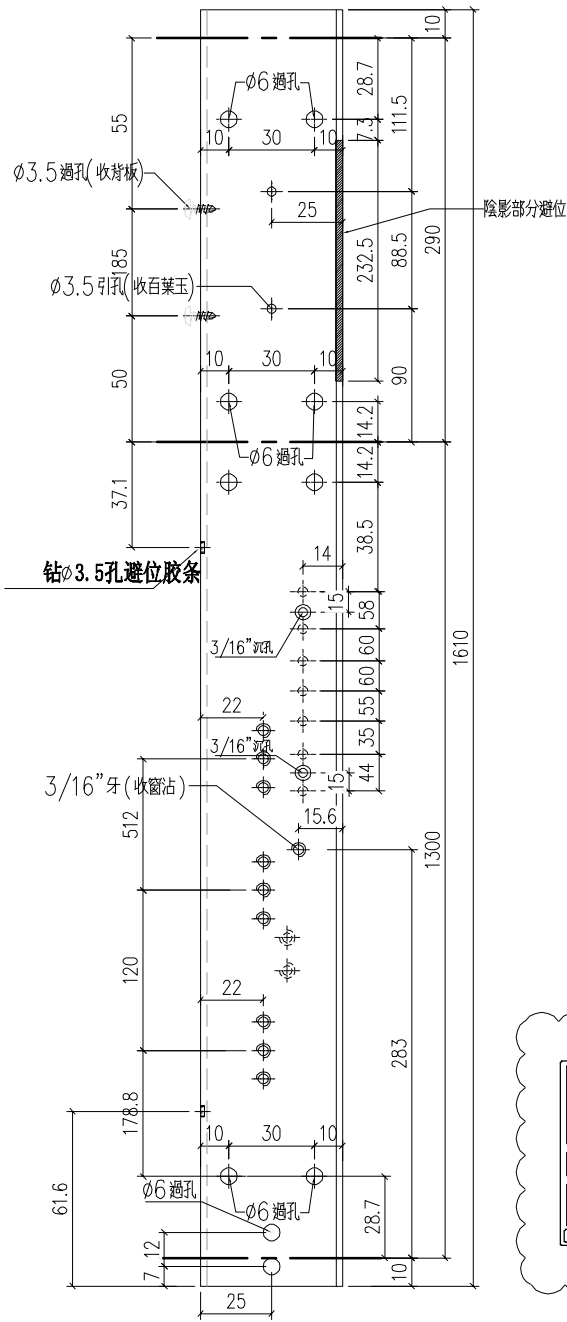


3/16" 牙 (收窗沾)

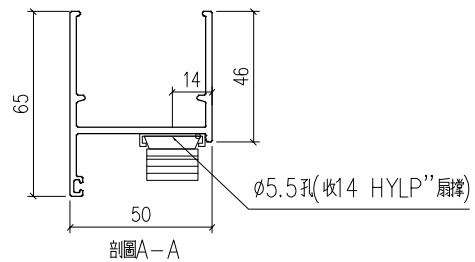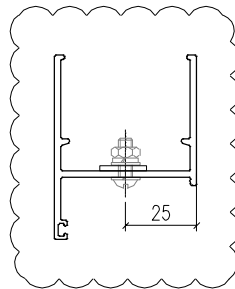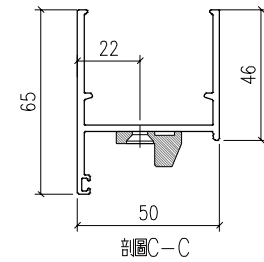




工程號	J-859	地盤	啟德站	探 用 附 件
名稱	50生邊企		地盤	
材料	X86010		工廠	
顏色	--			

 美特鋁質 有限公司 MIDI Aluminium Fabricator Ltd.				類別		物料號	
				制圖	LRA	2022.06.25	圖號 J859-X86010-P03
修改	-	-		復核	-	-	數量
日期	-	-		批准			位置

位置	數量
W12P/T2	1

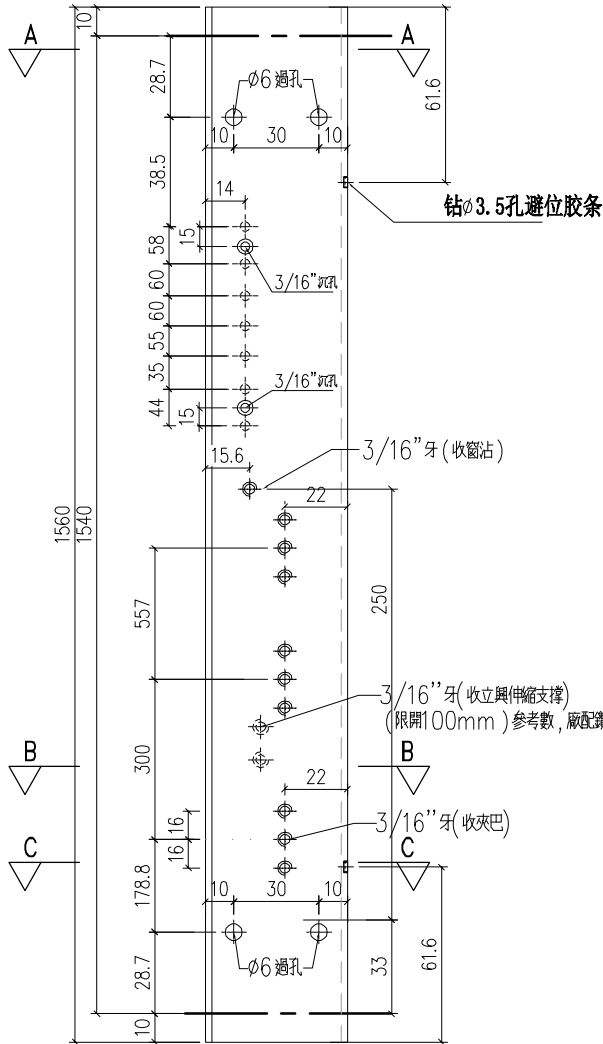

取消



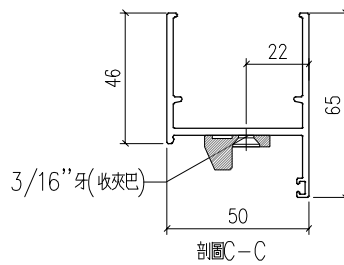
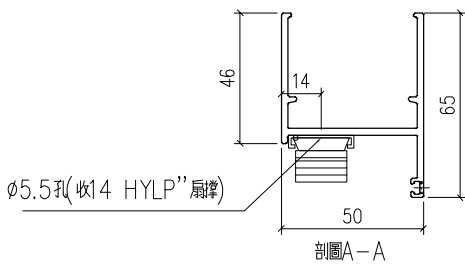
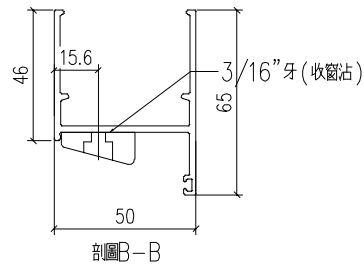


工程號	J-859	地盤	啟德站	附 件
名稱	50生邊企		探	
材料	X86010		地盤	
顏色	--		工廠	

 美特鋁質 有限公司 MIDI Aluminium Fabricator Ltd.				類別		物料號	
修改	-	-		制圖	LRA	2022.02.04	圖號 J859-X86010-P04
日期	-	-		復核	-	-	數量 1支
				批准			位置

位置	數量
W12P/T2	1

取消

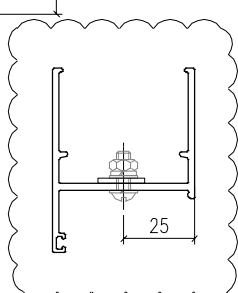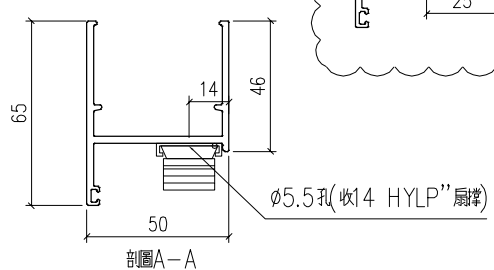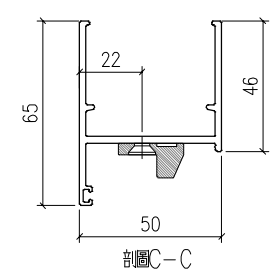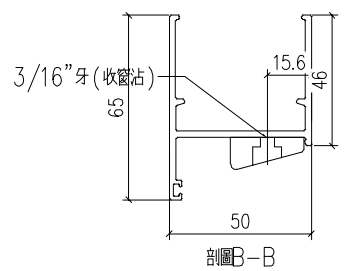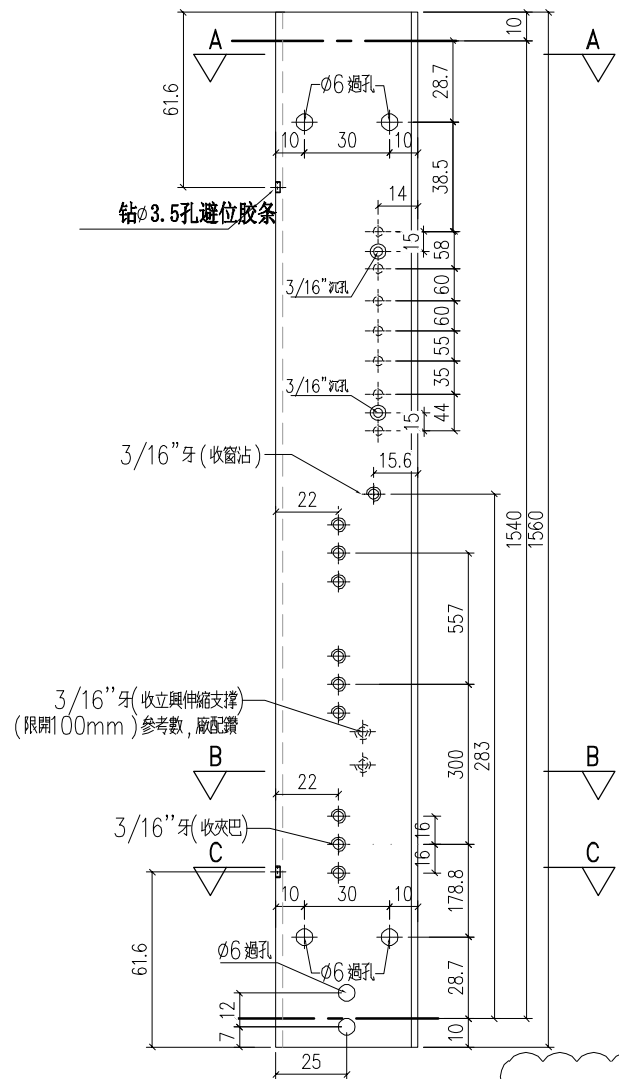







工程號	J-859	地盤	啟德站	附 件
名稱	50生邊企		採	
材料	X86010		地盤	
顏色	--		工廠	




美特鋁質 有限公司
MIDI Aluminium Fabricator Ltd.

類別		物料號	
制圖	LRA	2022.02.04	圖號 J859-X86010-P06
修改	-	-	數量
日期	-	-	位置
復核	-	-	
批准			



位置	數量
W1P/T6	21
W2P/T6	21
W2P/T5	21
W1P/T5	21

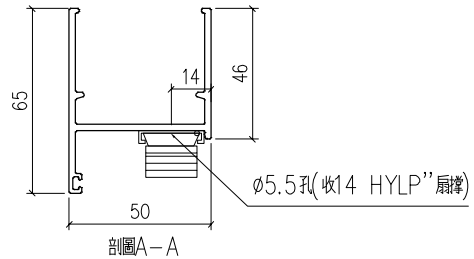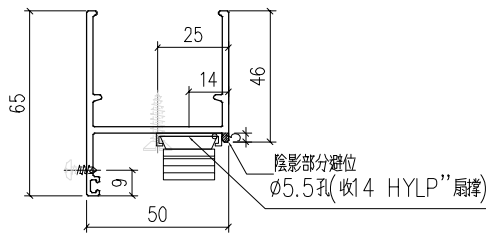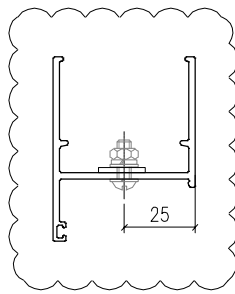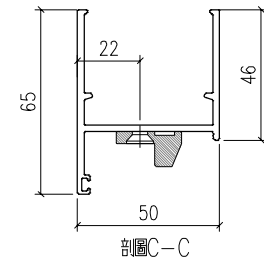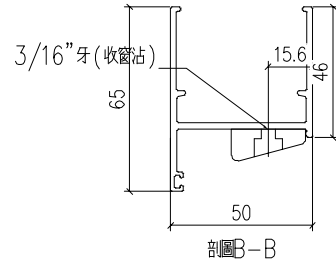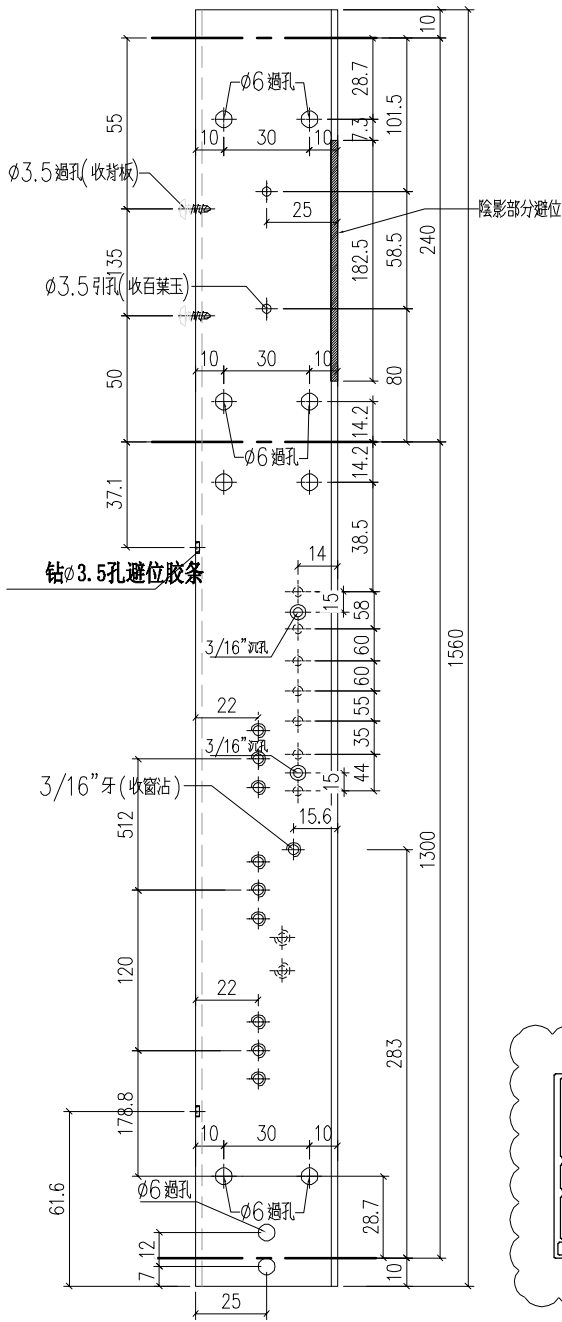


工程號	J-859	地盤	啟德站	探 用 附 件
名稱	50生邊企		地盤	
材料	X86010		工廠	
顏色	--			

 美特鋁質 有限公司 MIDI Aluminium Fabricator Ltd.				類別		物料號	
				制圖	LRA	2022.02.04	圖號 J859-X86010-P07
修改	-	-		復核	-	-	數量
日期	-	-		批准			位置




位置	數量
W10P/T6	1

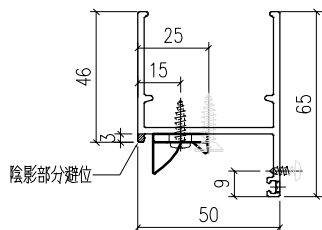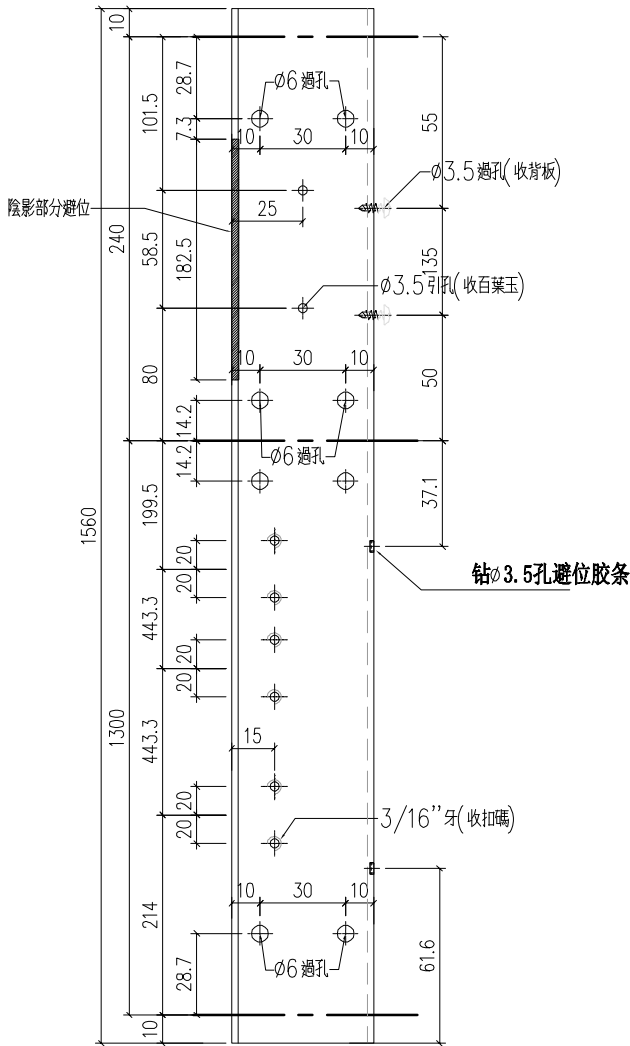

工程號	J-859	地盤	啟德站	附 件
名稱	50生邊企		探	
材料	X86010		地盤	
顏色	--		工廠	

 美特鋁質 有限公司 MIDI Aluminium Fabricator Ltd.				類別		物料號	
				制圖	LRA	2022.02.04	圖號 J859-X86010-P08
修改	-	-		復核	-	-	數量
日期	-	-		批准			位置





位置	數量
W10P/T6	1

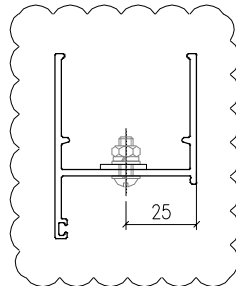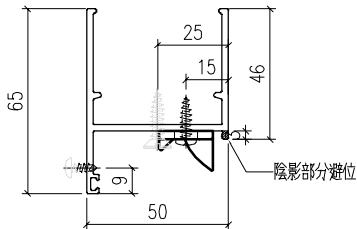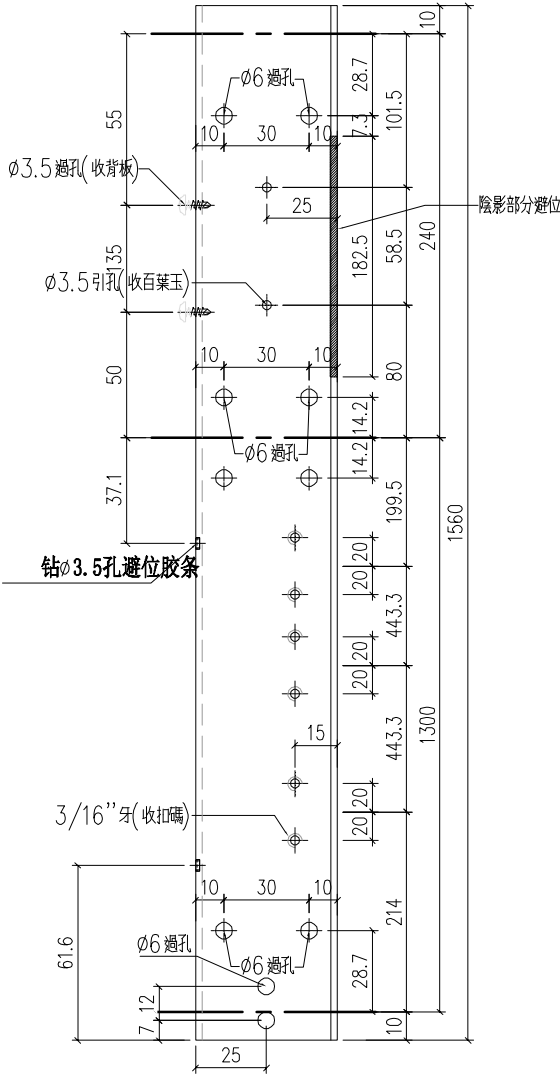

工程號	J-859	地盤	啟德站	探用附件
名稱	50生邊企		地盤	
材料	X86010		工廠	
顏色	--			

 美特鋁質 有限公司 MIDI Aluminium Fabricator Ltd.				類別		物料號	
				制圖	LRA	2022.02.04	圖號 J859-X86010-P09
修改	-	-		復核	-	-	數量
日期	-	-		批准			位置





位置	數量
W7AP/T5	1

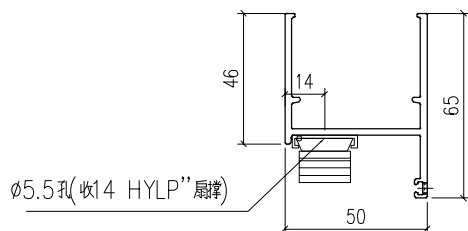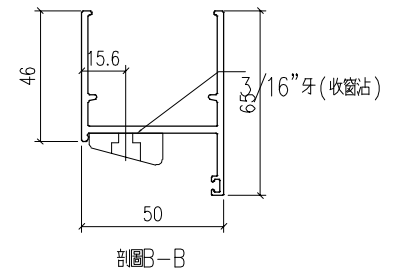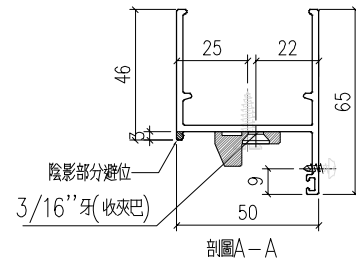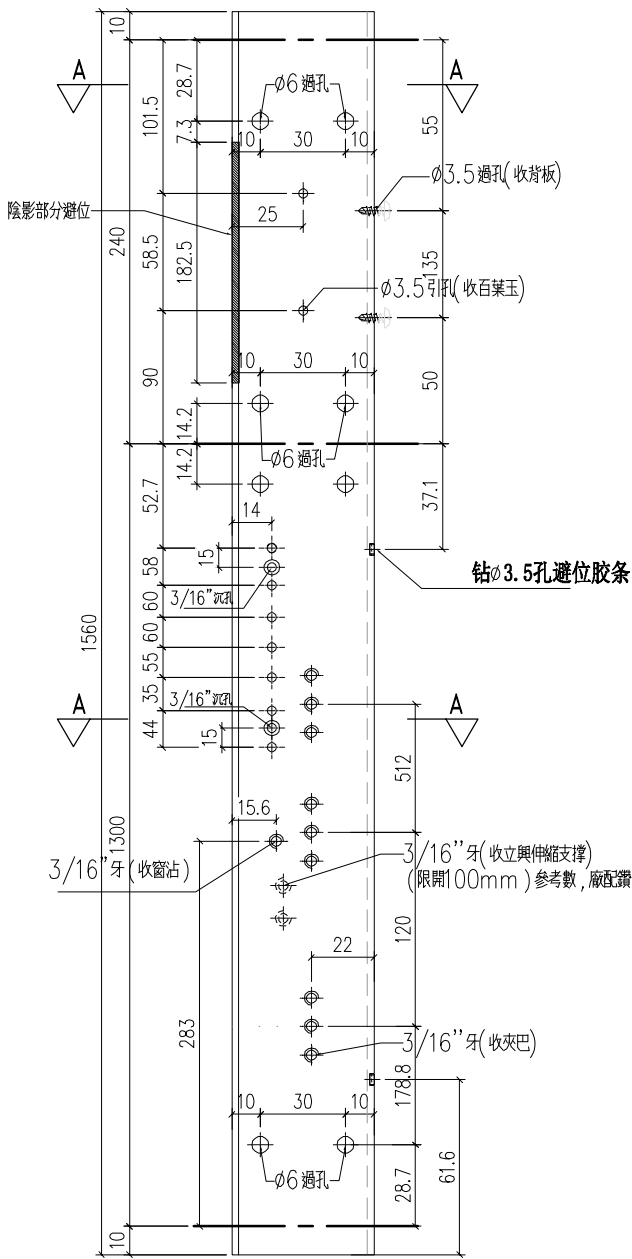

工程號	J-859	地盤	啟德站	附件
名稱	50生邊企	探	用	
材料	X86010	地盤		
顏色	--	工廠		

 美特鋁質 有限公司 MIDI Aluminium Fabricator Ltd.				類別		物料號	
修改	-	-		制圖	LRA	2022.02.04	圖號 J859-X86010-P10
日期	-	-		復核	-	-	數量
				批准			位置



位置	數量
W7AP/T5	1

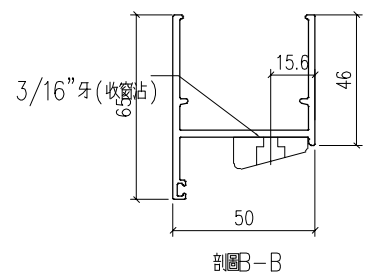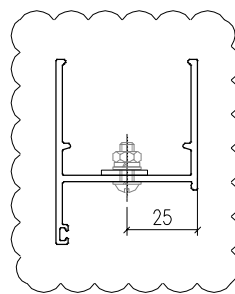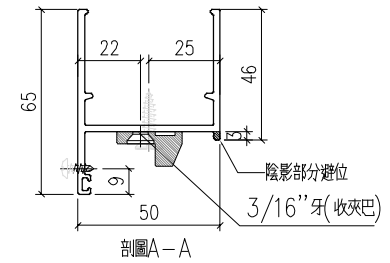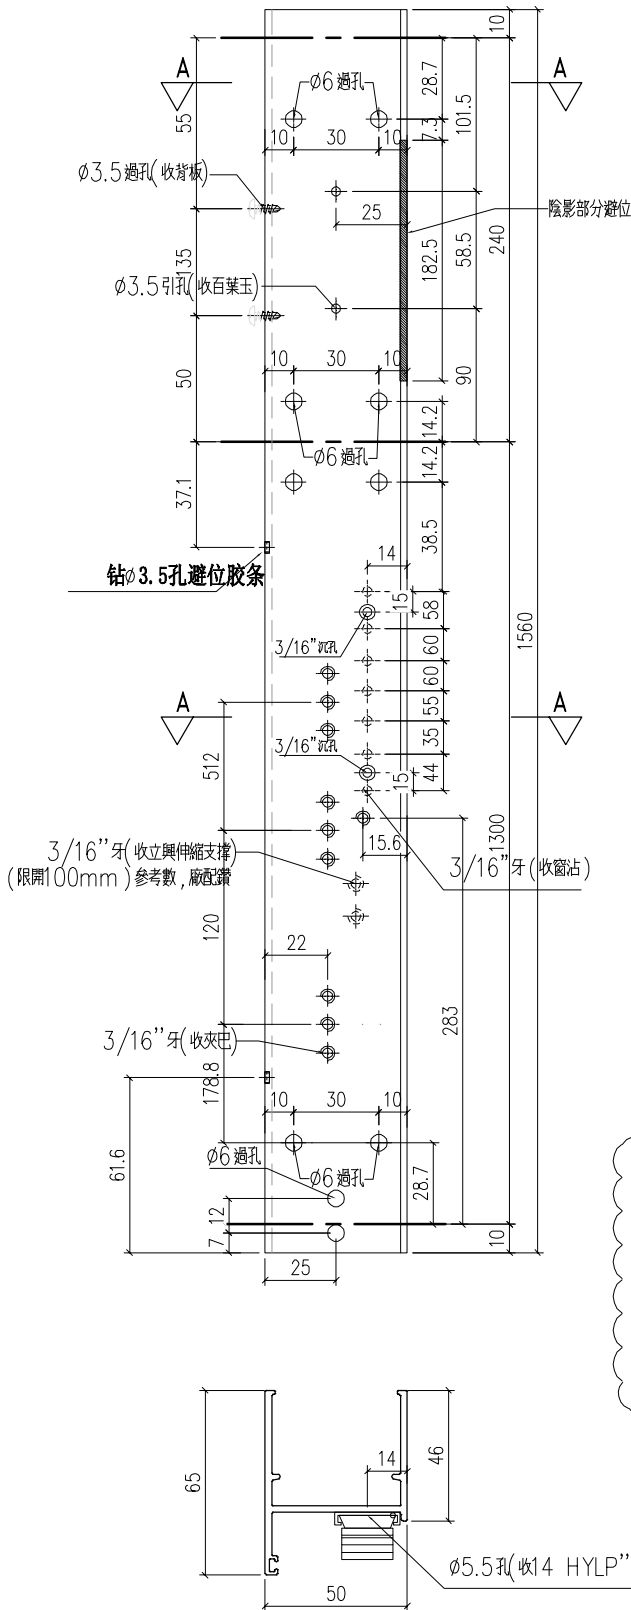


工程號	J-859	地盤	啟德站	探用附件
名稱	50生邊企		地盤	
材料	X86010		工廠	
顏色	--			

 美特鋁質 有限公司 MIDI Aluminium Fabricator Ltd.				類別		物料號	
				制圖	LRA	2022.02.04	圖號 J859-X86010-P11
修改	-	-		復核	-	-	數量
日期	-	-		批准			位置



位置	數量
W12P/T1	1

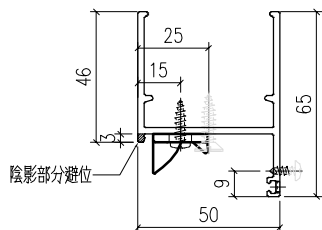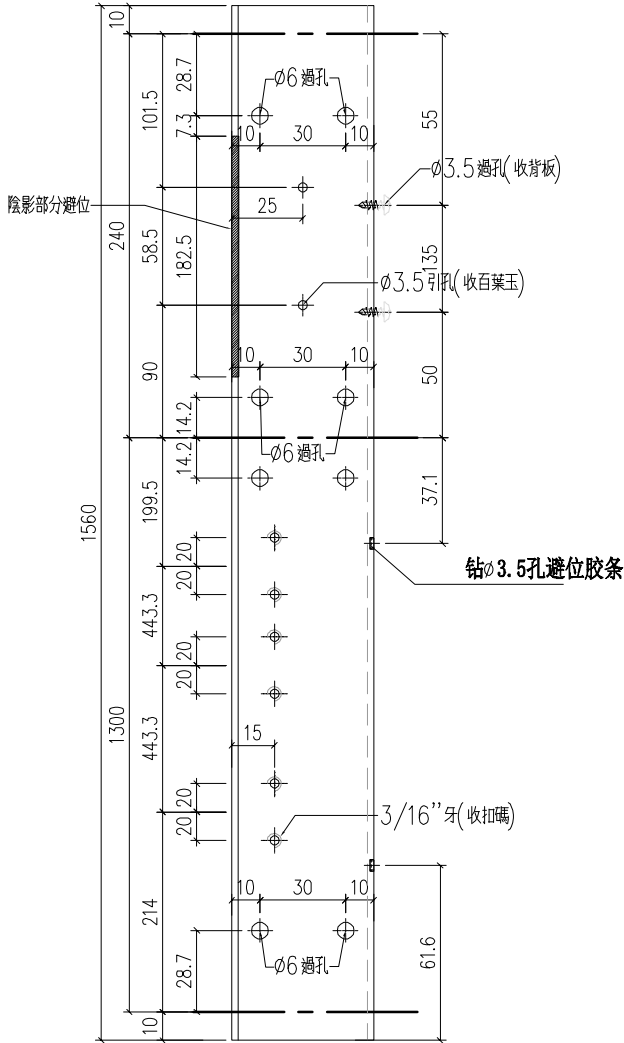

工程號	J-859	地盤	啟德站	探用附件
名稱	50生邊企		地盤	
材料	X86010		工廠	
顏色	--			

 美特鋁質 有限公司 MIDI Aluminium Fabricator Ltd.				類別		物料號	
				制圖	LRA	2022.02.04	圖號 J859-X86010-P12
修改	-	-		復核	-	-	數量
日期	-	-		批准			位置





位置	數量
W6P/T8	21

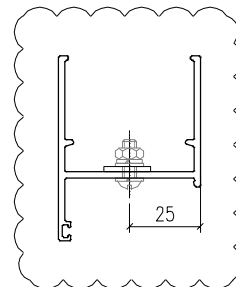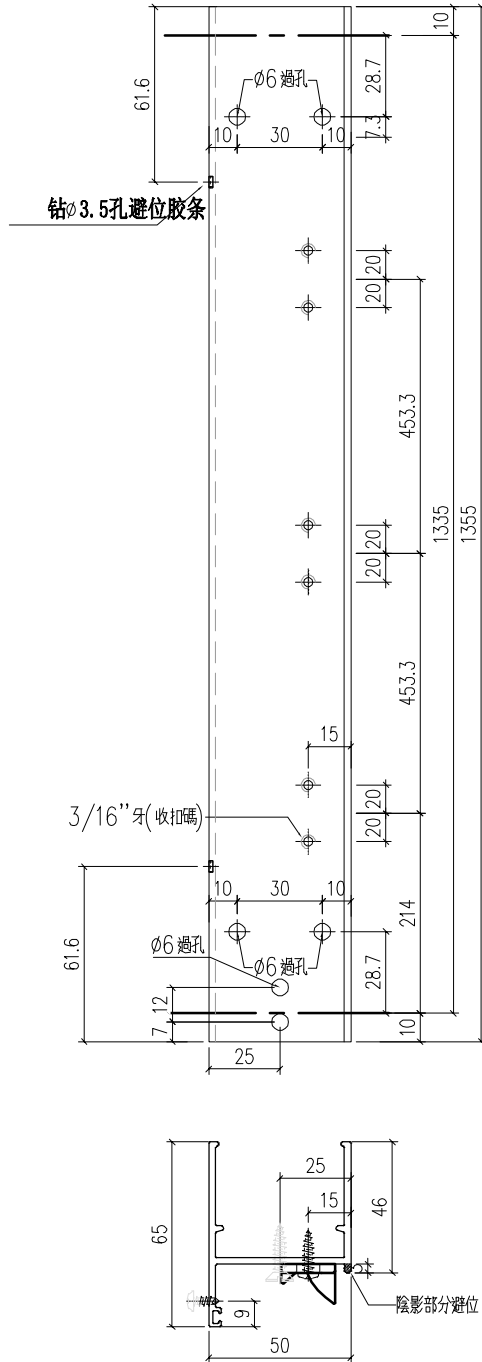


工程號	J-859	地盤	啟德站	附件
名稱	50生邊企		採	
材料	X86010		地盤	
顏色	--		工廠	

 美特鋁質 有限公司 MIDI Aluminium Fabricator Ltd.				類別		物料號	
				制圖	LRA	2022.02.04	圖號 J859-X86010-P13
修改	-	-		復核	-	-	數量
日期	-	-		批准			位置



位置	數量
W5P/T9	20
W14P/T9	16

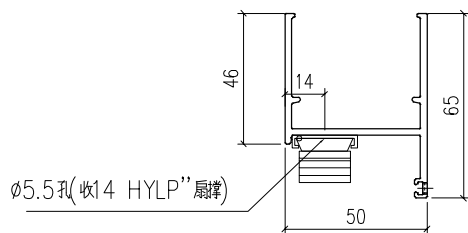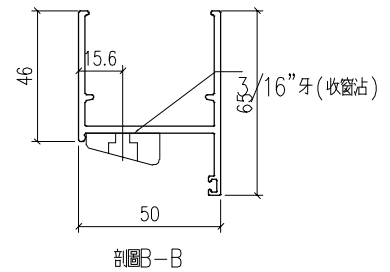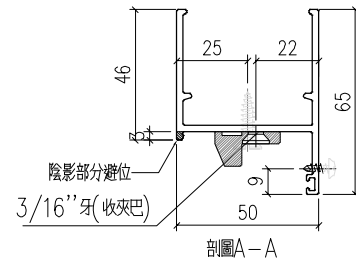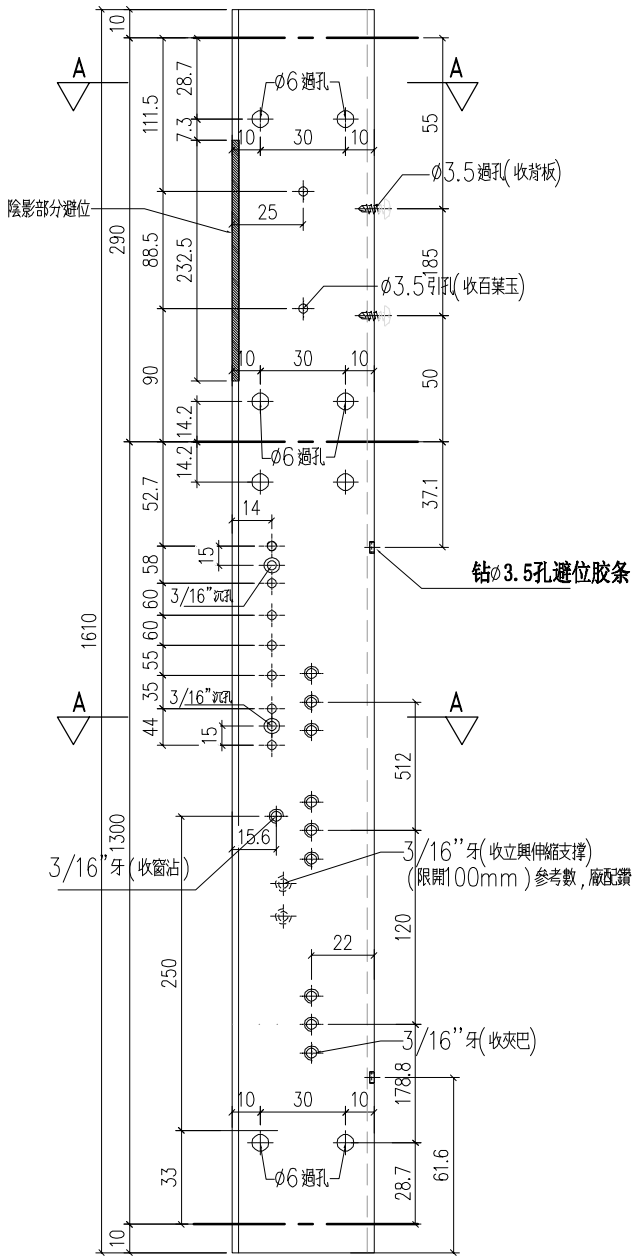


工程號	J-859	地盤	啟德站	附件
名稱	50生邊企		探用	
材料	X86010		地盤	
顏色	--		工廠	

 美特鋁質有限公司 MIDI Aluminium Fabricator Ltd.				類別		物料號	
				制圖	LRA	2022.02.04	圖號 J859-X86010-P14
修改	-	-		復核	-	-	數量
日期	-	-		批准			位置




位置	數量
W6P/T8	21

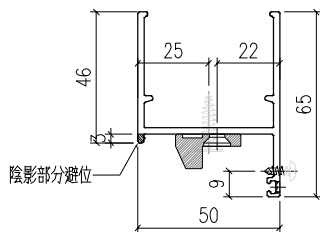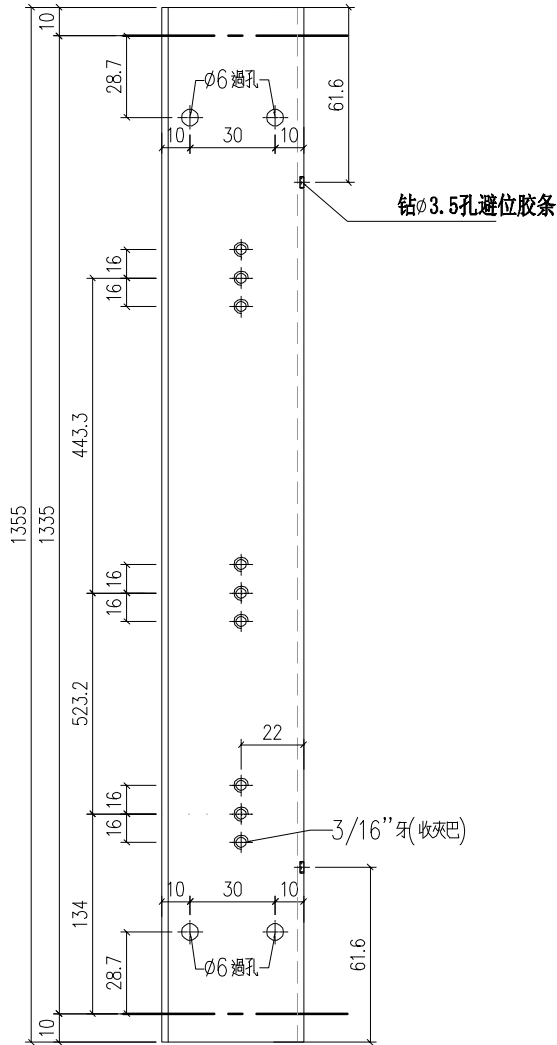

工程號	J-859	地盤	啟德站	探用附件
名稱	50生邊企		地盤	
材料	X86010		工廠	
顏色	--			

 美特鋁質 有限公司 MIDI Aluminium Fabricator Ltd.				類別		物料號	
				制圖	LRA	2022.02.04	圖號 J859-X86010-P15
修改	-	-		復核	-	-	數量
日期	-	-		批准			位置




位置	數量
W15P/T2	1

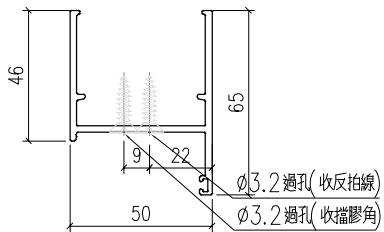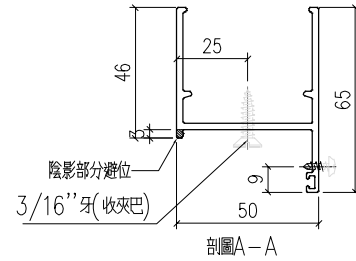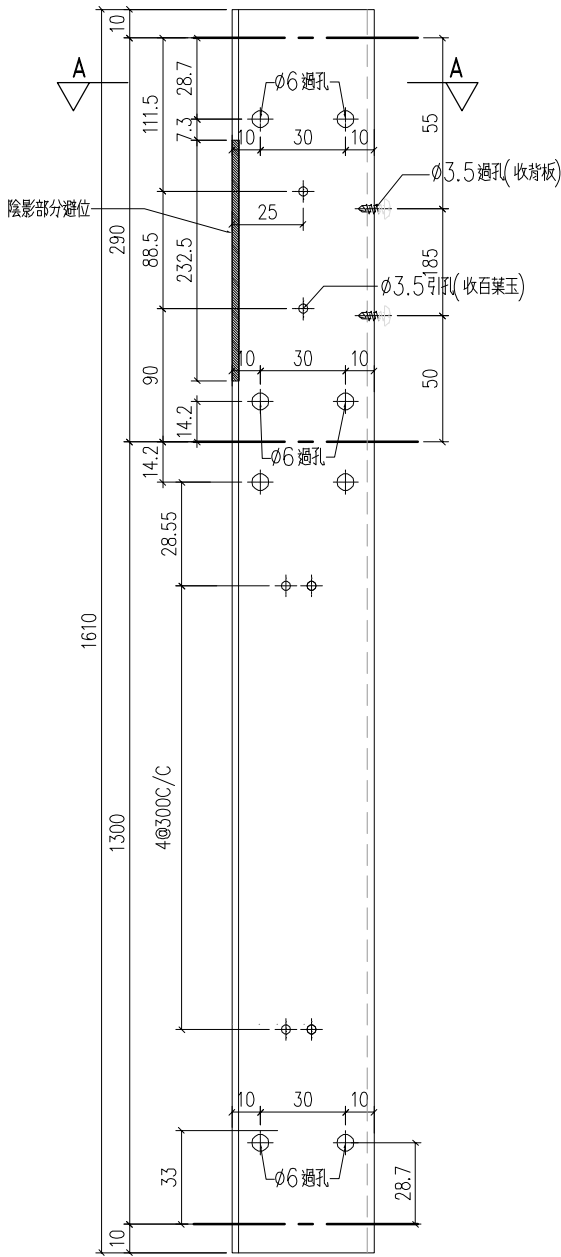

工程號	J-859	地盤	啟德站	探用附件
名稱	50生邊企		地盤	
材料	X86010		工廠	
顏色	--			

 美特鋁質 有限公司 MIDI Aluminium Fabricator Ltd.				類別		物料號	
				制圖	LRA	2022.02.04	圖號 J859-X86010-P16
修改	-	-		復核	-	-	數量
日期	-	-		批准			位置


位置	數量
W15P/T2	1

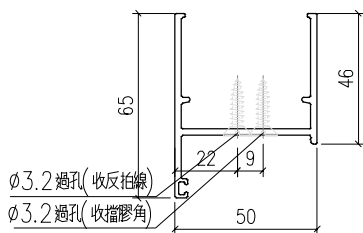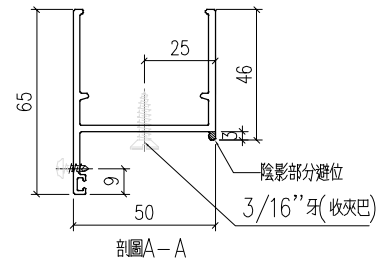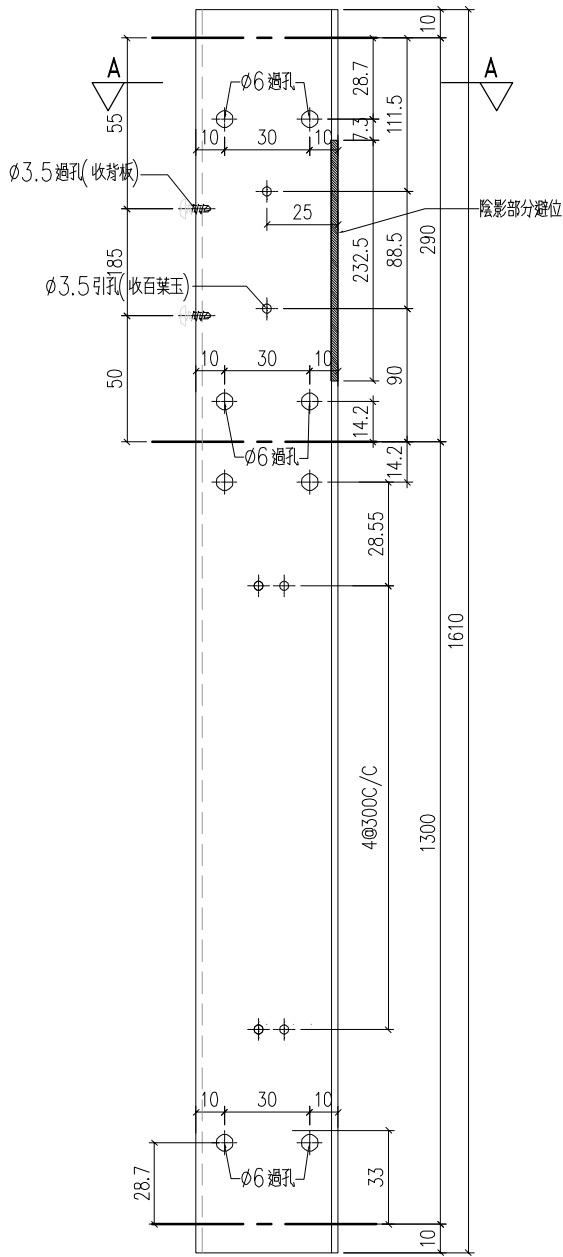

工程號	J-859	地盤	啟德站	探用附件
名稱	50生邊企		地盤	
材料	X86010		工廠	
顏色	--			

 美特鋁質 有限公司 MIDI Aluminium Fabricator Ltd.				類別		物料號	
				制圖	LRA	2022.02.04	圖號 X86003-P01
修改	-	-		復核	-	-	數量
日期	-	-		批准			位置


位置	數量
W2P/T1	20
W5P/T1	20
W1P/T8	6
W4P/T9	20
W13AP/T9	2

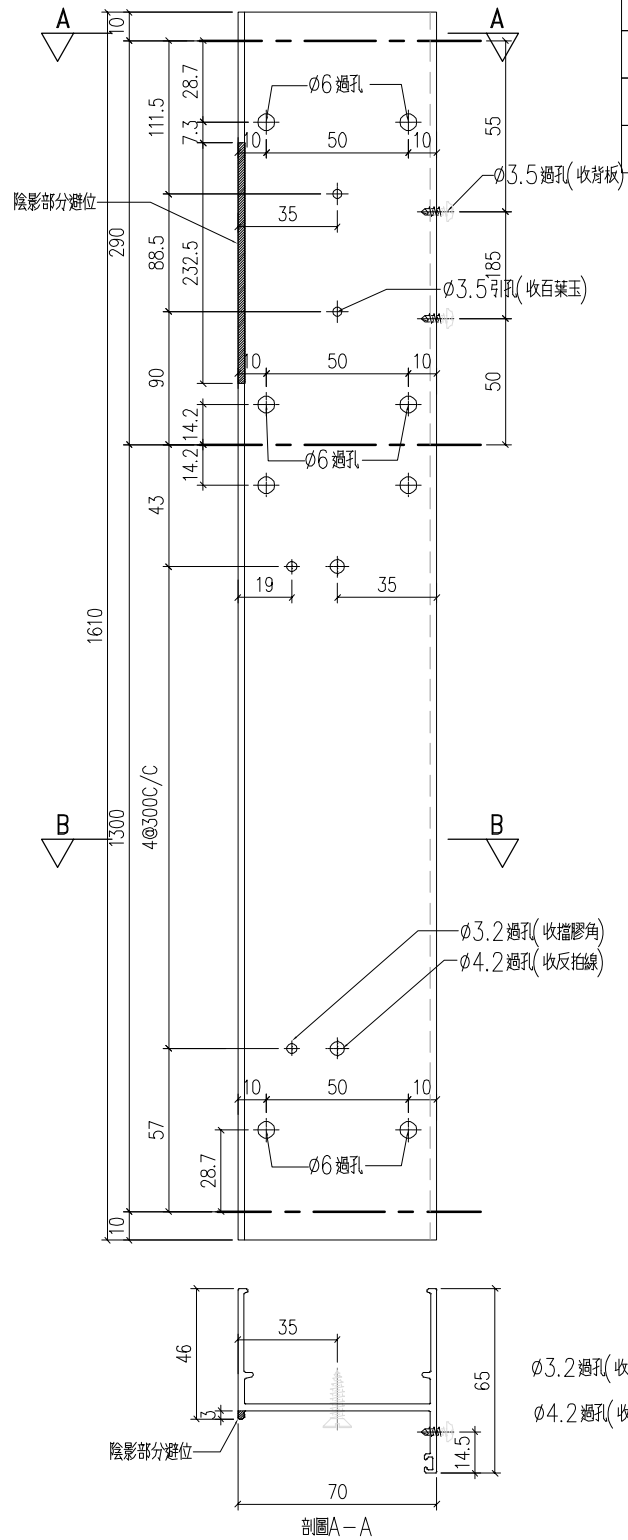

工程號	J-859	地盤	啟德站	附 件
名稱	70生邊企		探	
材料	X86003		地盤	
顏色	--		工廠	

 美特鋁質 有限公司 MIDI Aluminium Fabricator Ltd.				類別		物料號	
				制圖	LRA	2022.02.04	圖號 X86003-P02
修改	-	-		復核	-	-	數量
日期	-	-		批准			位置



位置	數量
W4P/T1	20

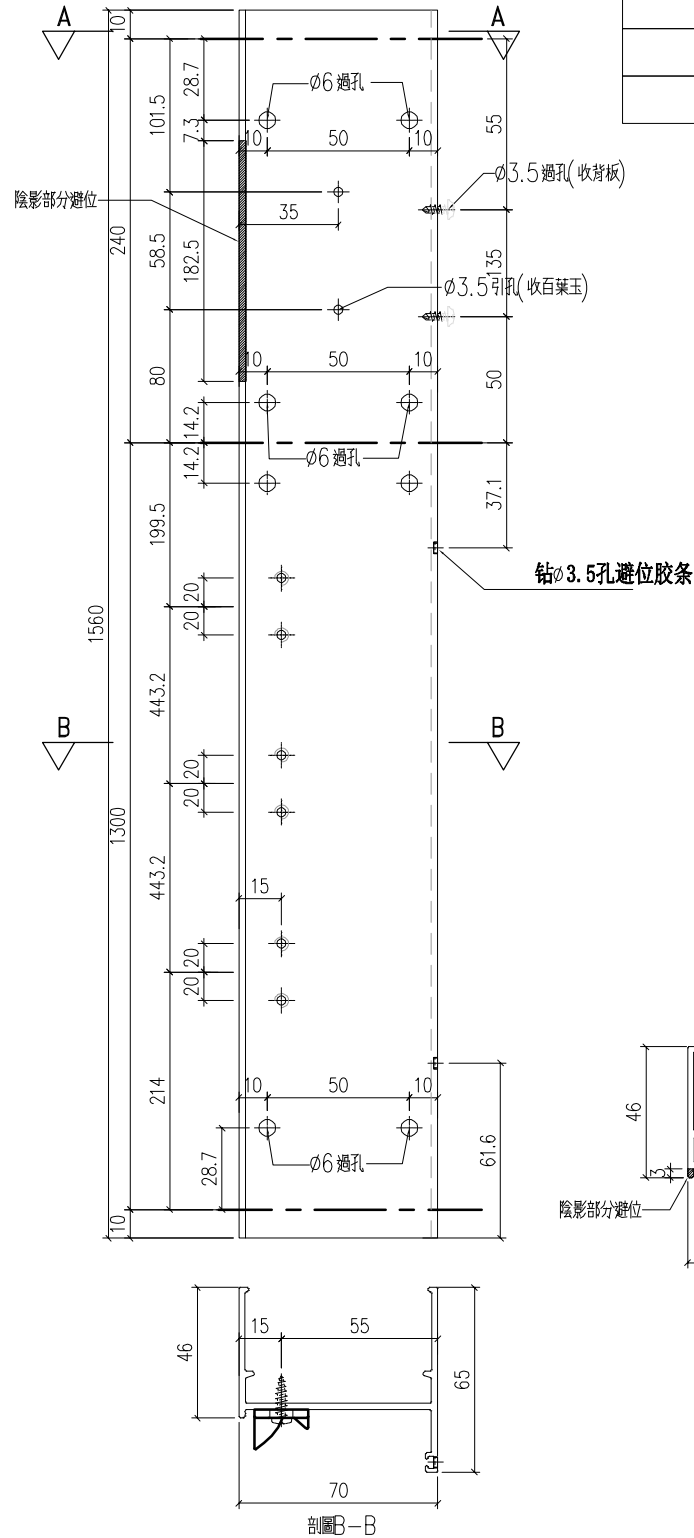

工程號	J-859	地盤	啟德站	附 件
名稱	70生邊企		探	
材料	X86003		地盤	
顏色	--		工廠	

 美特鋁質 有限公司 MIDI Aluminium Fabricator Ltd.				類別		物料號	
				制圖	LRA	2022.02.04	圖號 X86003-P03
修改	-	-		復核	-	-	數量
日期	-	-		批准			位置


位置	數量
W4P/T1	20
W3P/T5	21
W4P/T6	21

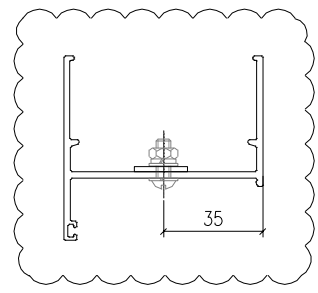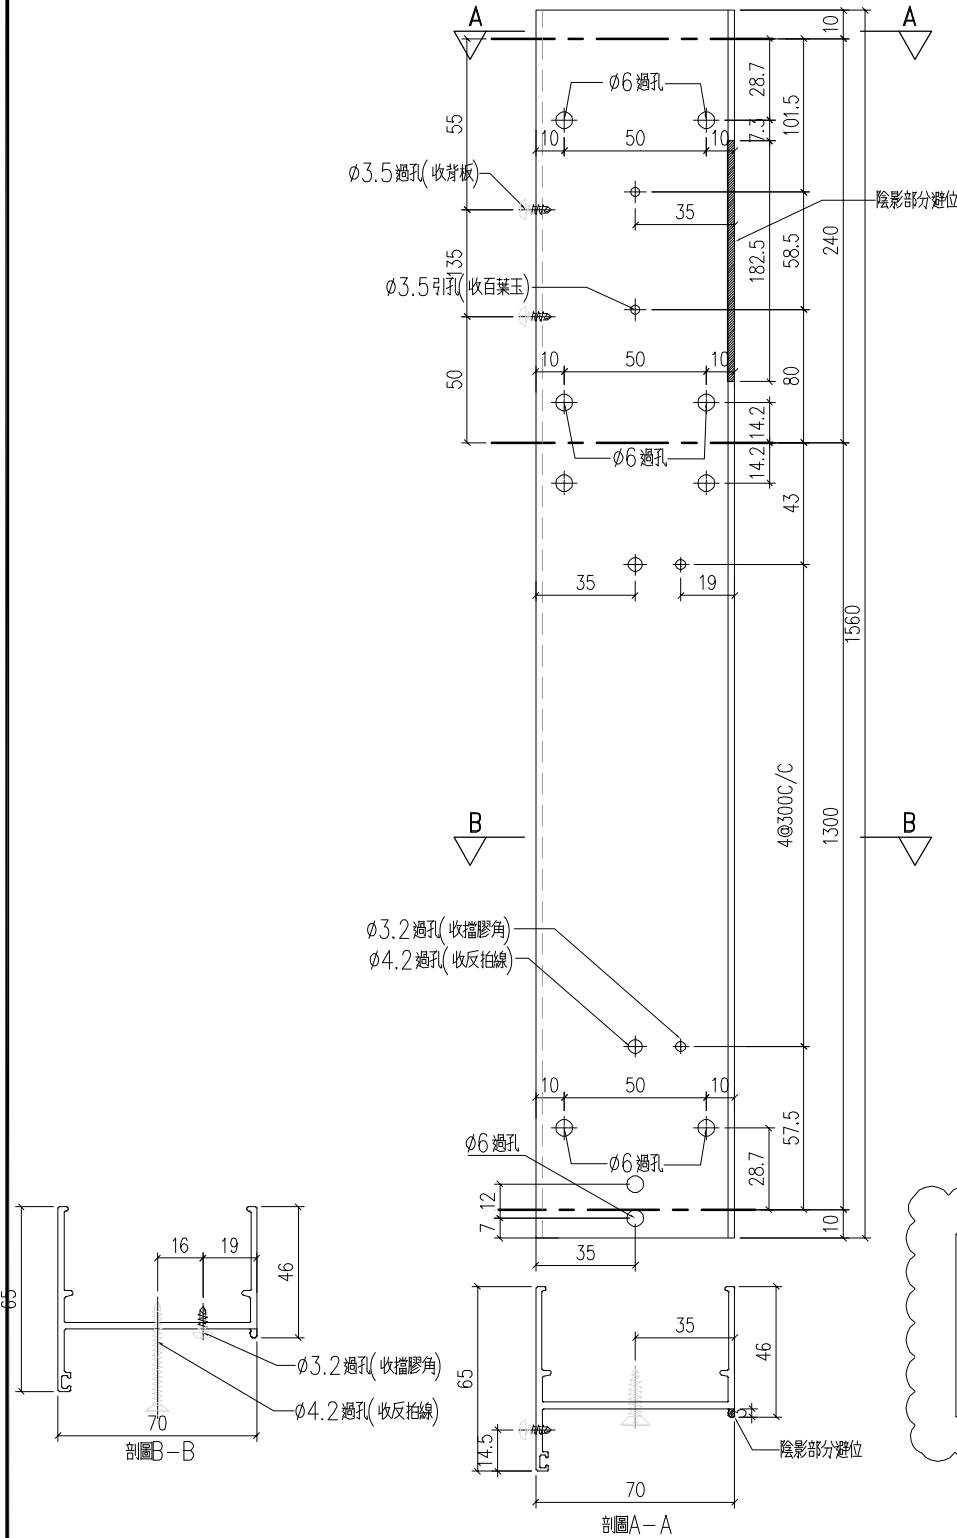

工程號	J-859	地盤	啟德站	探用附件
名稱	70生邊企			
材料	X86003			
顏色	--		工廠	

 美特鋁質 有限公司 MIDI Aluminium Fabricator Ltd.				類別		物料號	
				制圖	LRA	2022.02.04	圖號 X86003-P04
修改	-	-		復核	-	-	數量
日期	-	-		批准			位置





位置	數量
W5P/T1	20
W1P/T8	6
W4P/T9	20
W15P/T9	1

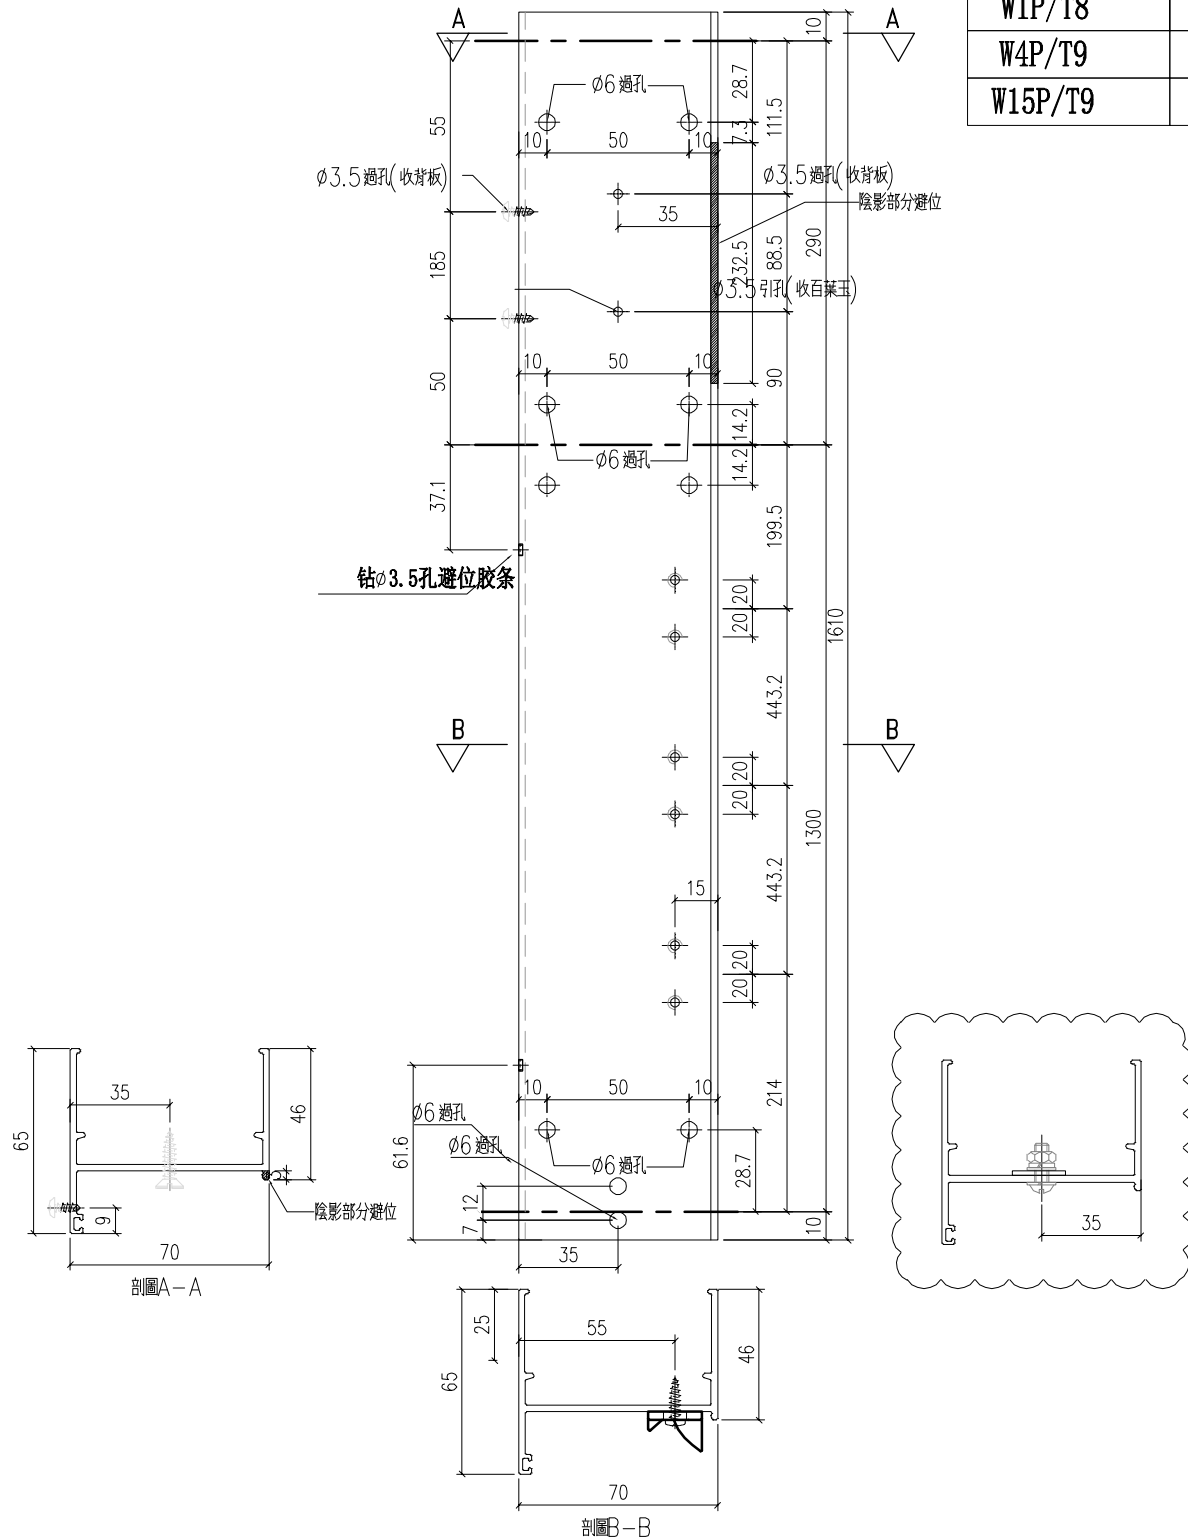

工程號	J-859	地盤	啟德站	探用附件
名稱	70生邊企			
材料	X86003			
顏色	--		工廠	

 美特鋁質 有限公司 MIDI Aluminium Fabricator Ltd.				類別		物料號	
修改	-	-		制圖	LRA	2022.02.04	圖號 X86003-P05
日期	-	-		復核	-	-	數量
				批准			位置





位置	數量
W1P/T2	21
W1P/T3	21
W2P/T7	21
W10P/T9	6
W13P/T9	14
W13AP/T9	2

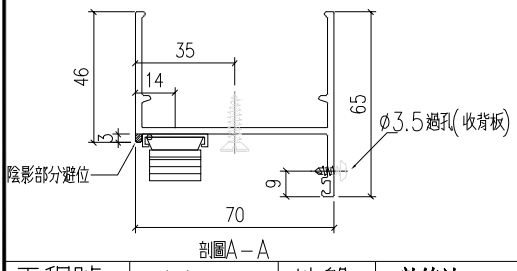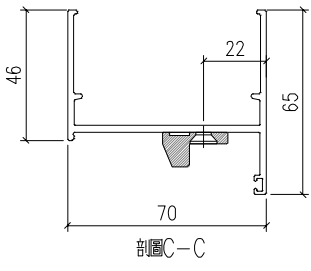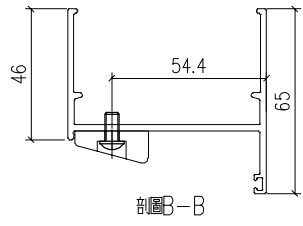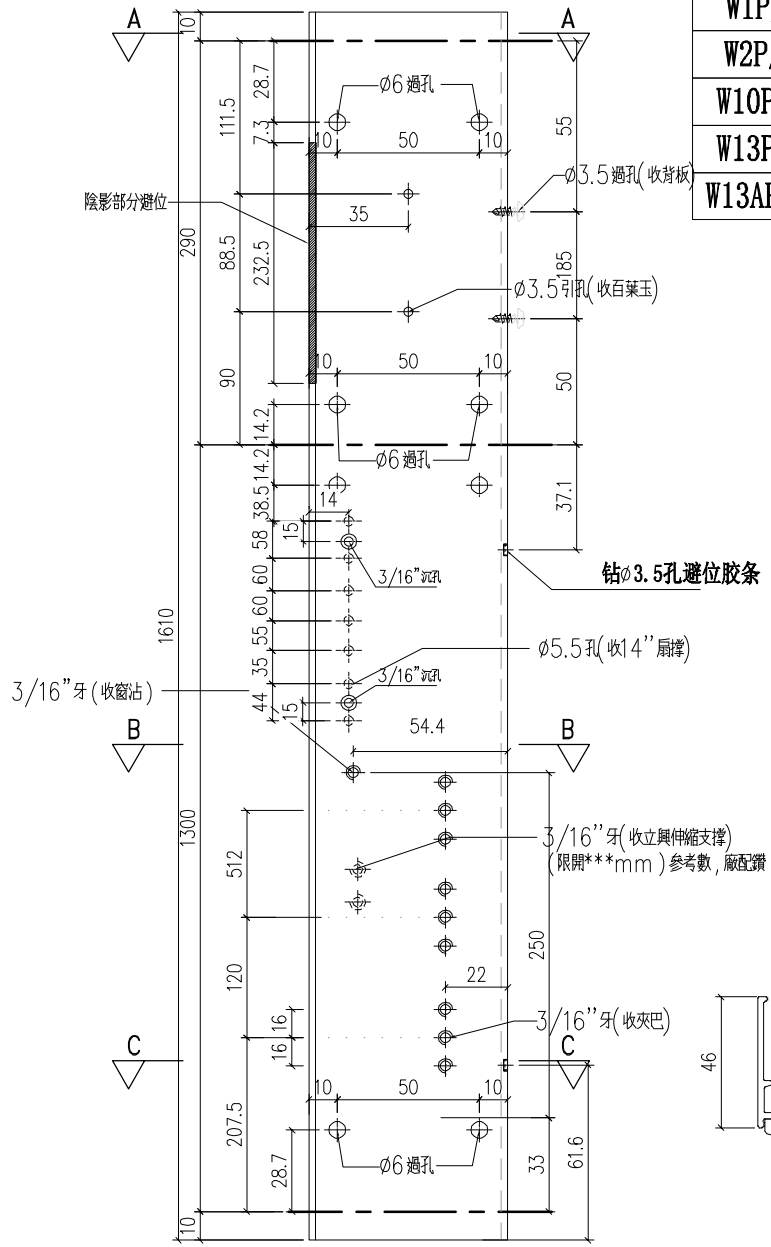

工程號	J-859	地盤	啟德站	探 用 附 件
名稱	70生邊企			
材料	X86003			
顏色	--		工廠	

 美特鋁質 有限公司 MIDI Aluminium Fabricator Ltd.				類別		物料號	
修改	-	-		制圖	LRA	2022.02.04	圖號 X86003-P07
日期	-	-		復核	-	-	數量
				批准			位置


位置	數量
W3P/T5	21
W4P/T5	21
W4P/T6	21

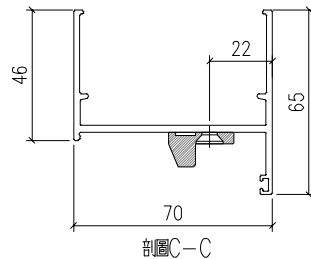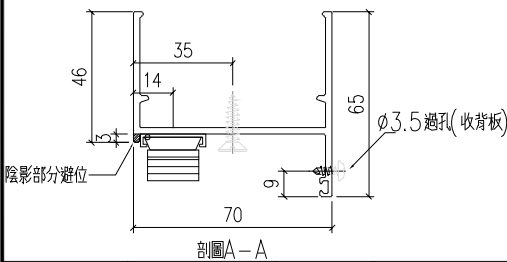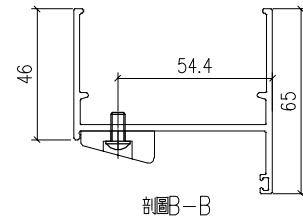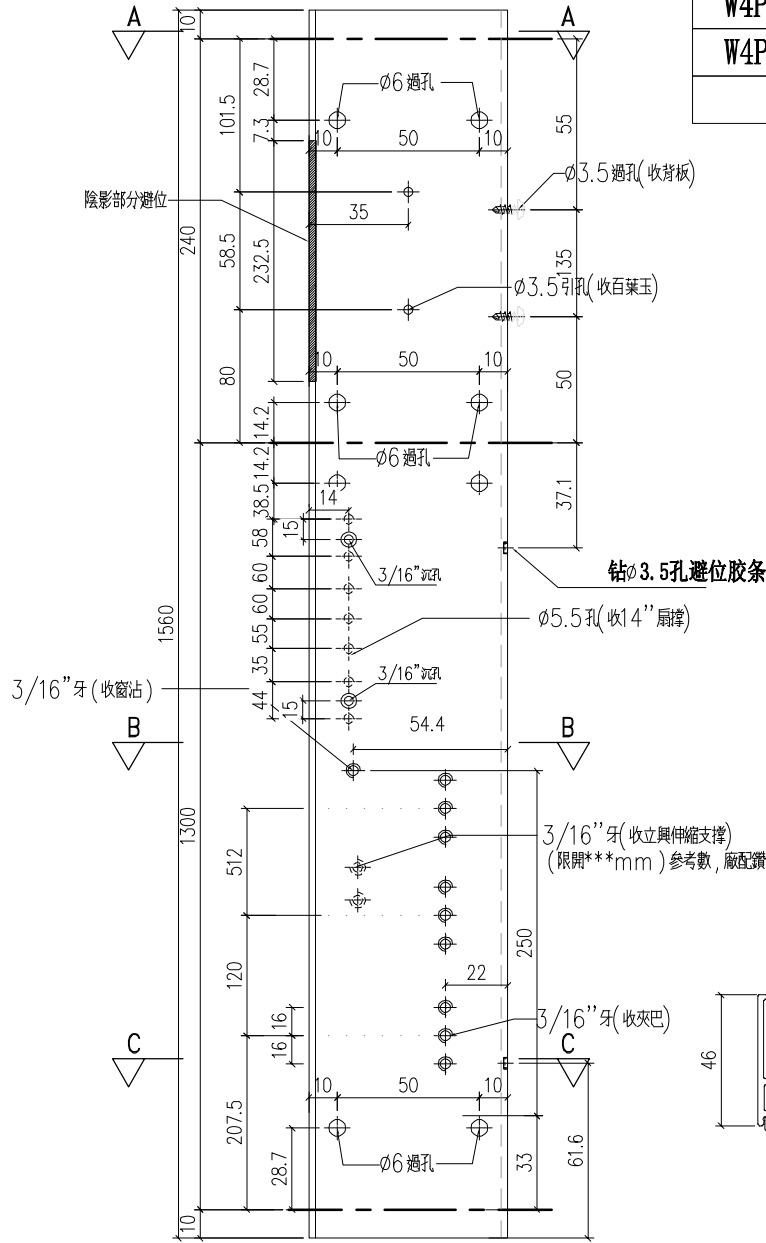

工程號	J-859	地盤	啟德站	附 件
名稱	70生邊企		探	
材料	X86003		地盤	
顏色	--		工廠	

 美特鋁質 有限公司 MIDI Aluminium Fabricator Ltd.				類別		物料號	
				制圖	LRA	2022.02.04	圖號 X86003-P09
修改	-	-		復核	-	-	數量
日期	-	-		批准			位置


位置	數量
W3P/T6	21

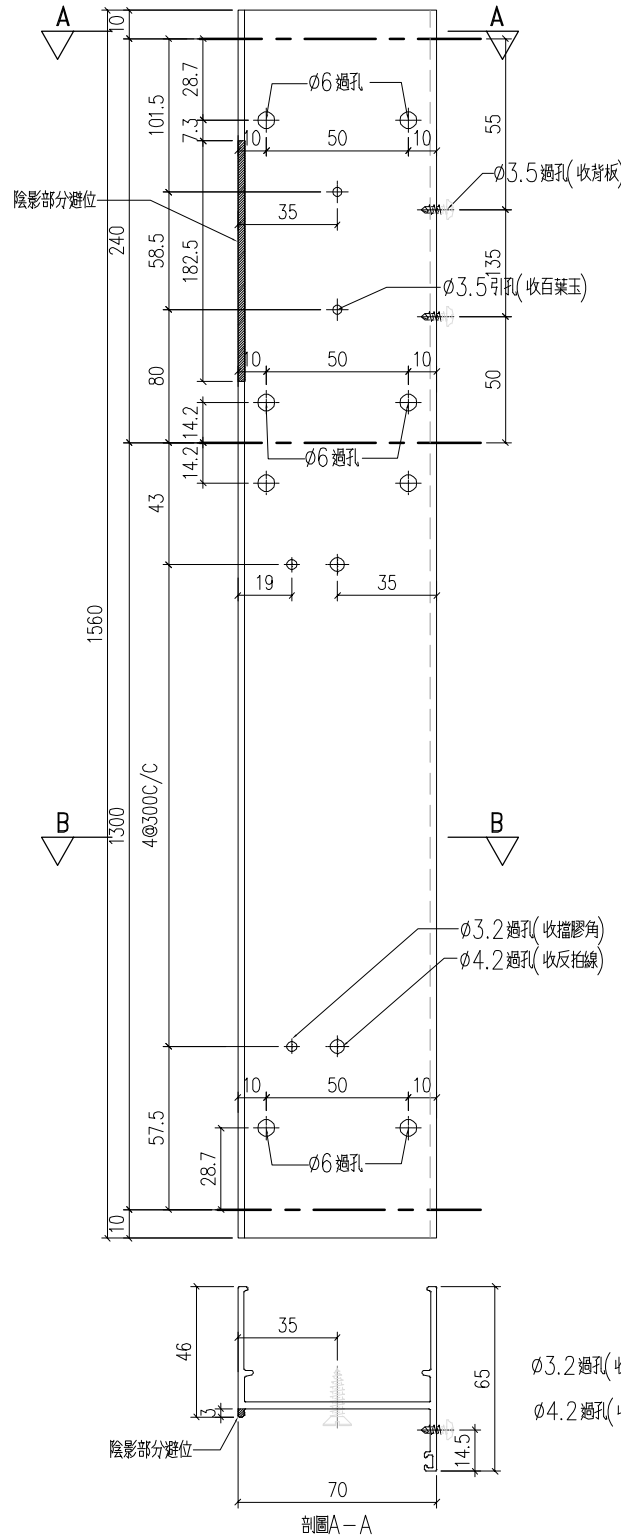

工程號	J-859	地盤	啟德站	附 件
名稱	70生邊企		探	
材料	X86003		地盤	
顏色	--		工廠	

 美特鋁質 有限公司 MIDI Aluminium Fabricator Ltd.				類別		物料號	
修改	-	-		制圖	LRA	2022.02.04	圖號 X86003-P010
日期	-	-		復核	-	-	數量
				批准			位置




位置	數量
W10P/T9	6
W12P/T9	14

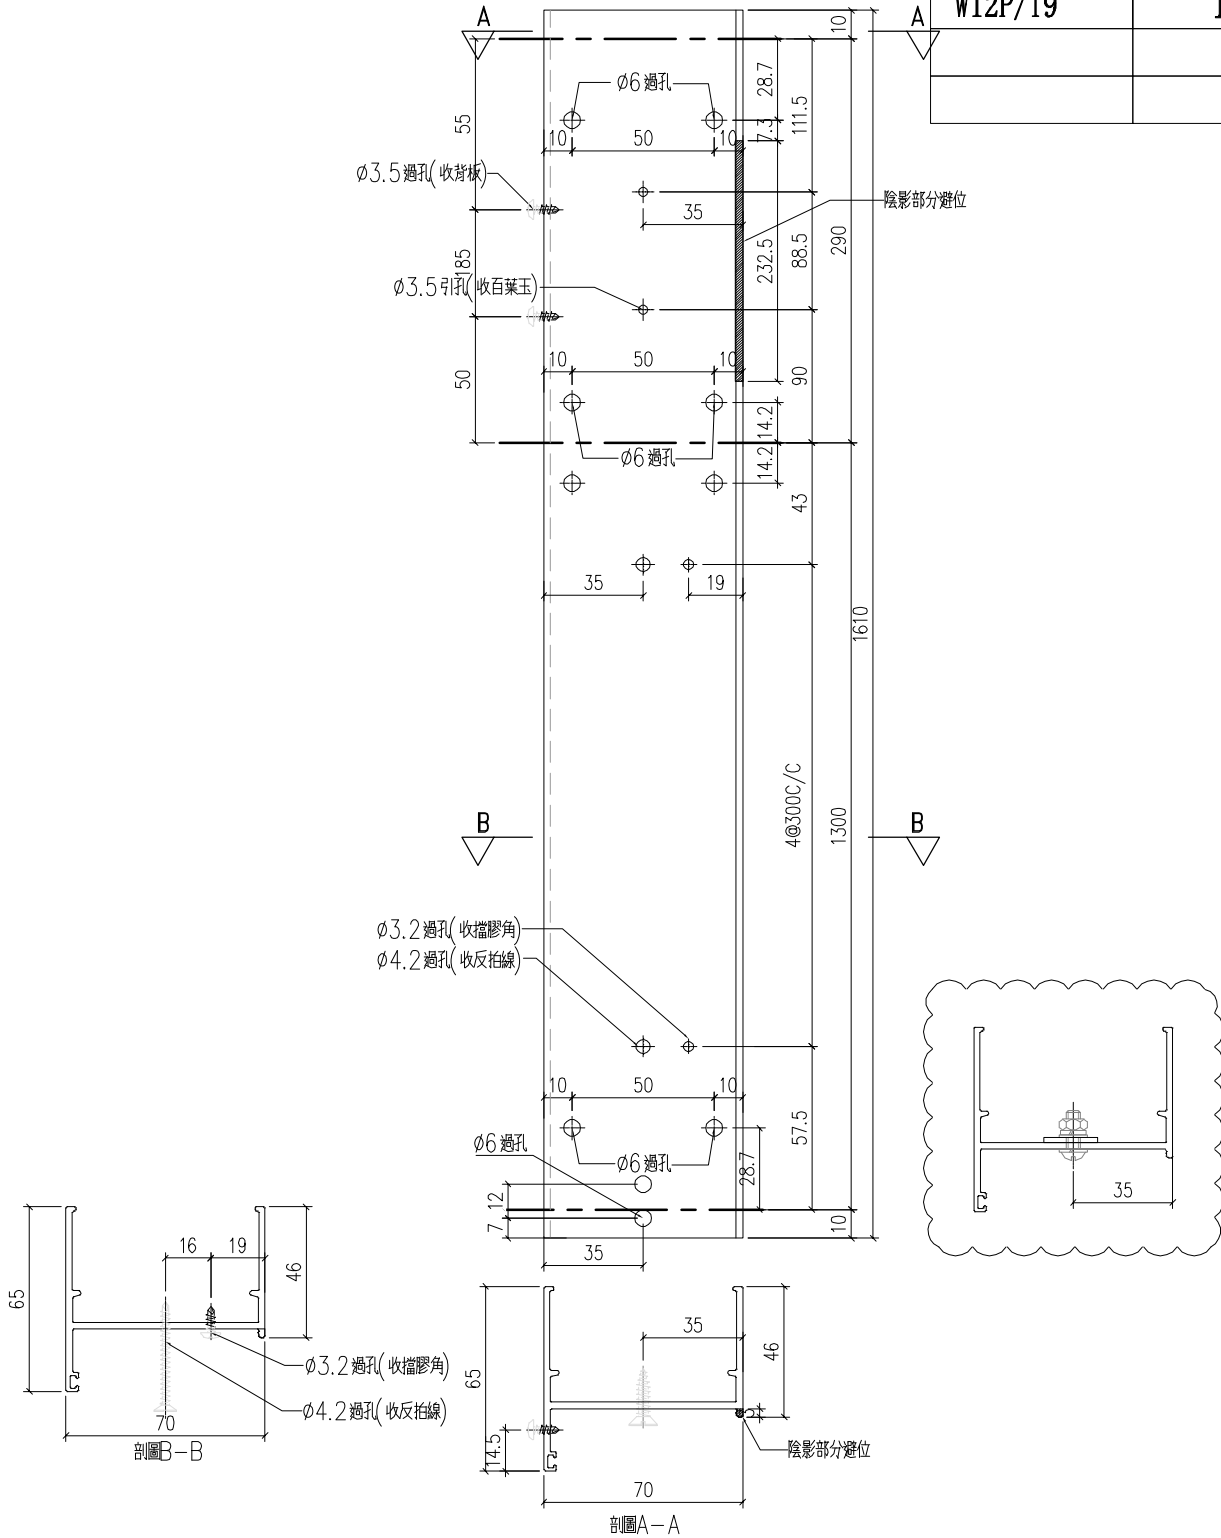

工程號	J-859	地盤	啟德站	附 件
名稱	70生邊企		探 用	
材料	X86003		地盤	
顏色	--		工廠	

 美特鋁質 有限公司 MIDI Aluminium Fabricator Ltd.				類別		物料號	
修改	-	-		制圖	LRA	2022.02.04	圖號 X86003-P11
日期	-	-		復核	-	-	數量
				批准			位置


位置	數量
W12P/T9	14

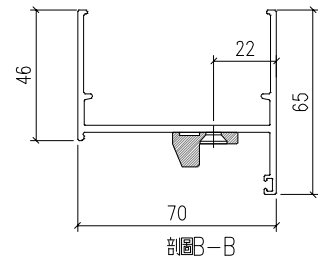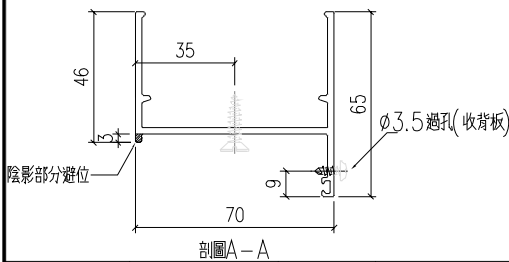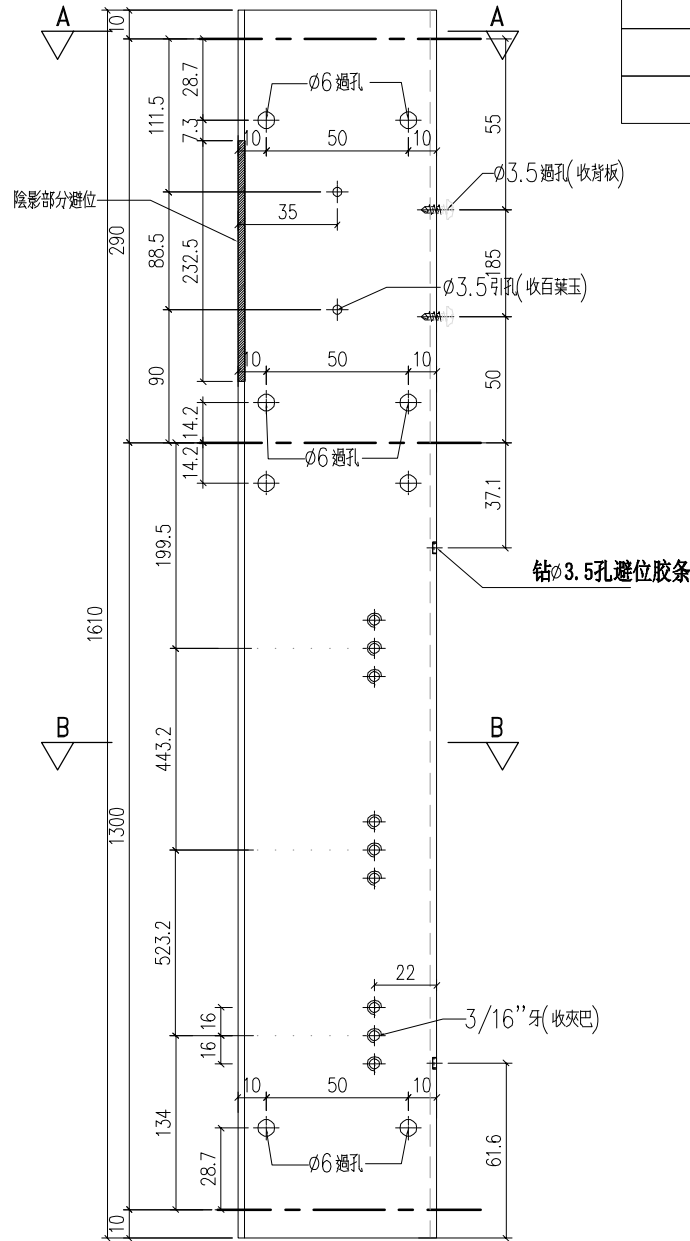

工程號	J-859	地盤	啟德站	附 件
名稱	70生邊企		探	
材料	X86003		地盤	
顏色	--		工廠	

 美特鋁質 有限公司 MIDI Aluminium Fabricator Ltd.				類別		物料號	
				制圖	LRA	2022.02.04	圖號 X86003-P12
修改	-	-		復核	-	-	數量
日期	-	-		批准			位置





位置	數量
W15P/T9	1

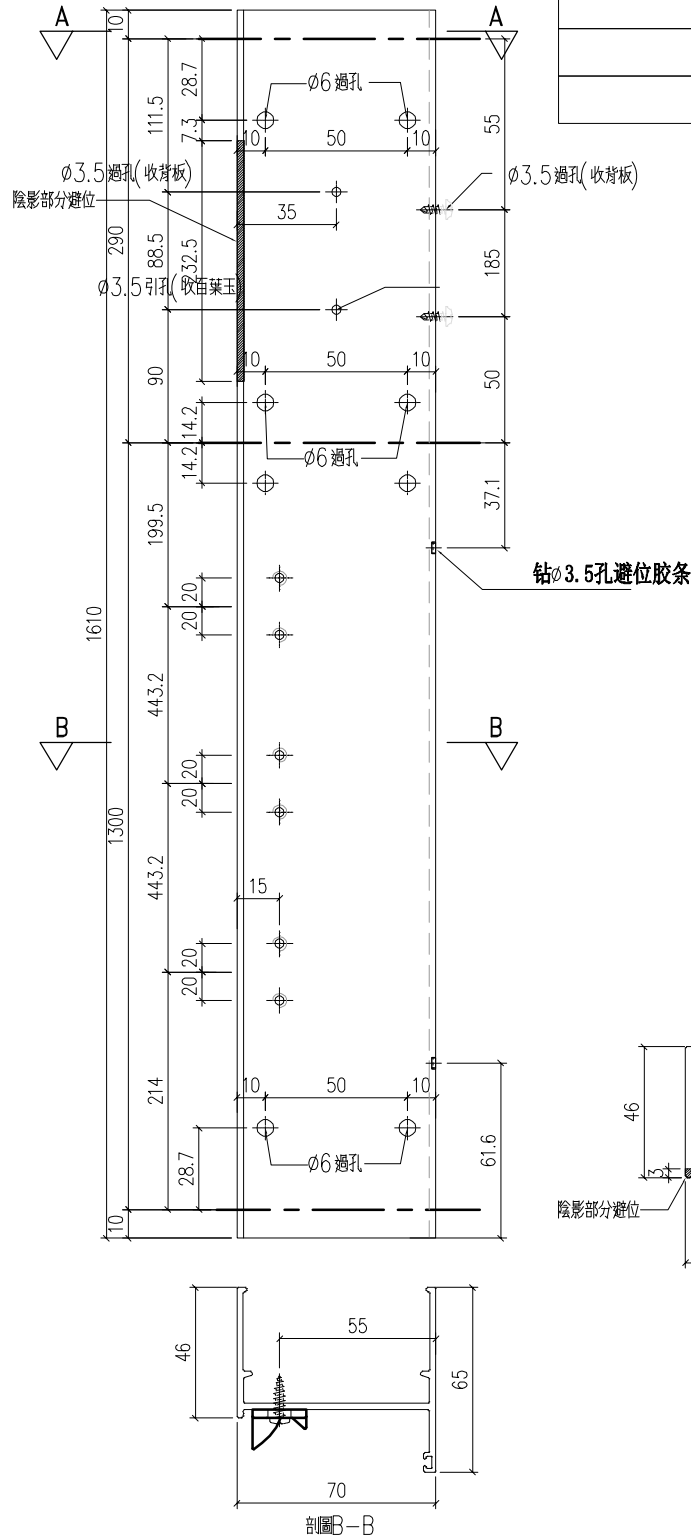

工程號	J-859	地盤	啟德站	附 件
名稱	70生邊企		探	
材料	X86003		地盤	
顏色	--		工廠	

 美特鋁質 有限公司 MIDI Aluminium Fabricator Ltd.				類別		物料號	
修改	-	-		制圖	LRA	2022.02.04	圖號 X86003-P13
日期	-	-		復核	-	-	數量
				批准			位置


位置	數量
W8AP/T5	1

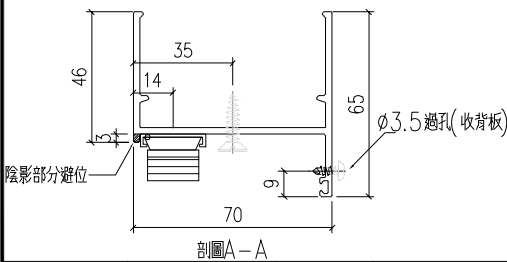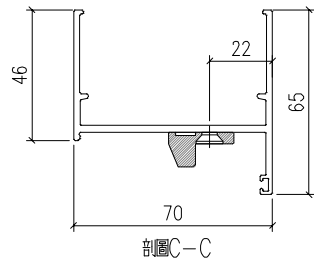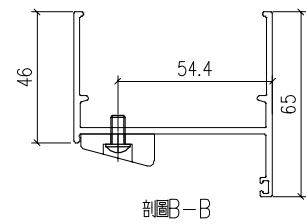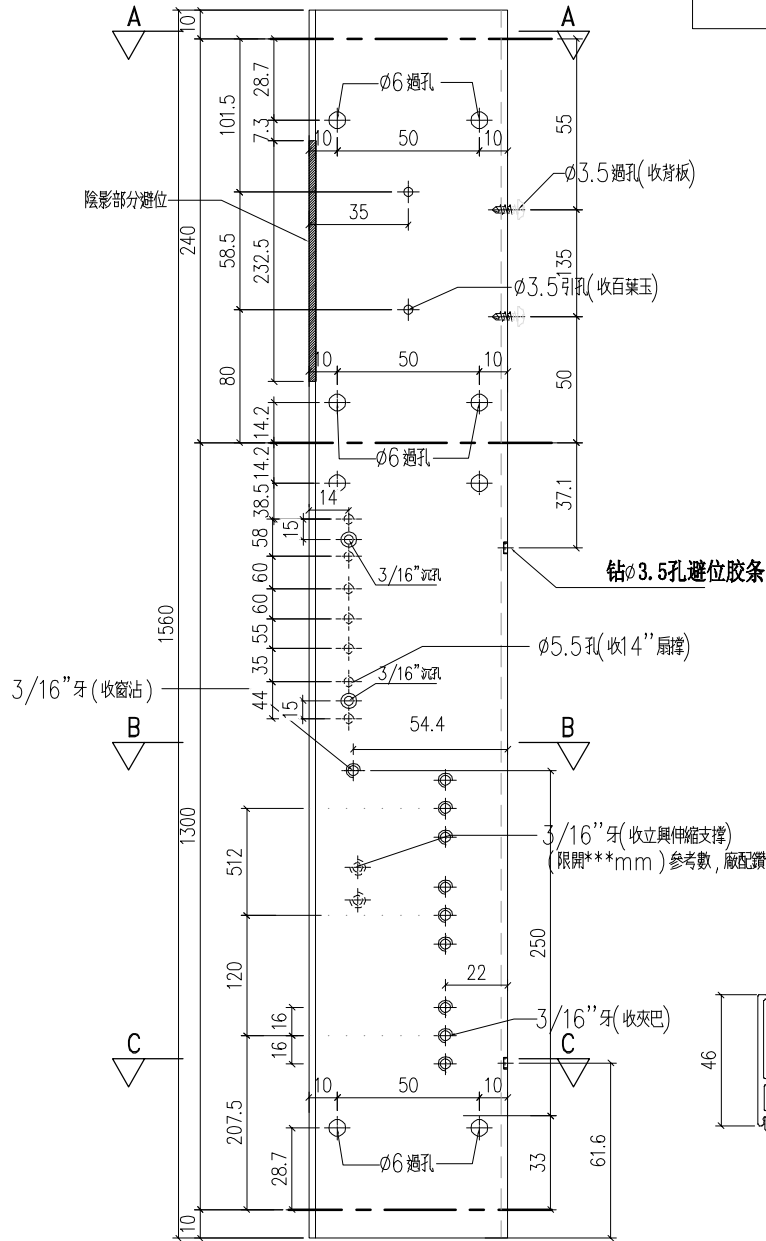

工程號	J-859	地盤	啟德站	附 件
名稱	70生邊企	探	用	
材料	X86003	地盤		
顏色	--	工廠		

 美特鋁質 有限公司 MIDI Aluminium Fabricator Ltd.				類別		物料號	
修改	-	-		制圖	LRA	2022.02.04	圖號 X86003-P14
日期	-	-		復核	-	-	數量
				批准			位置


位置	數量
W8AP/T5	1

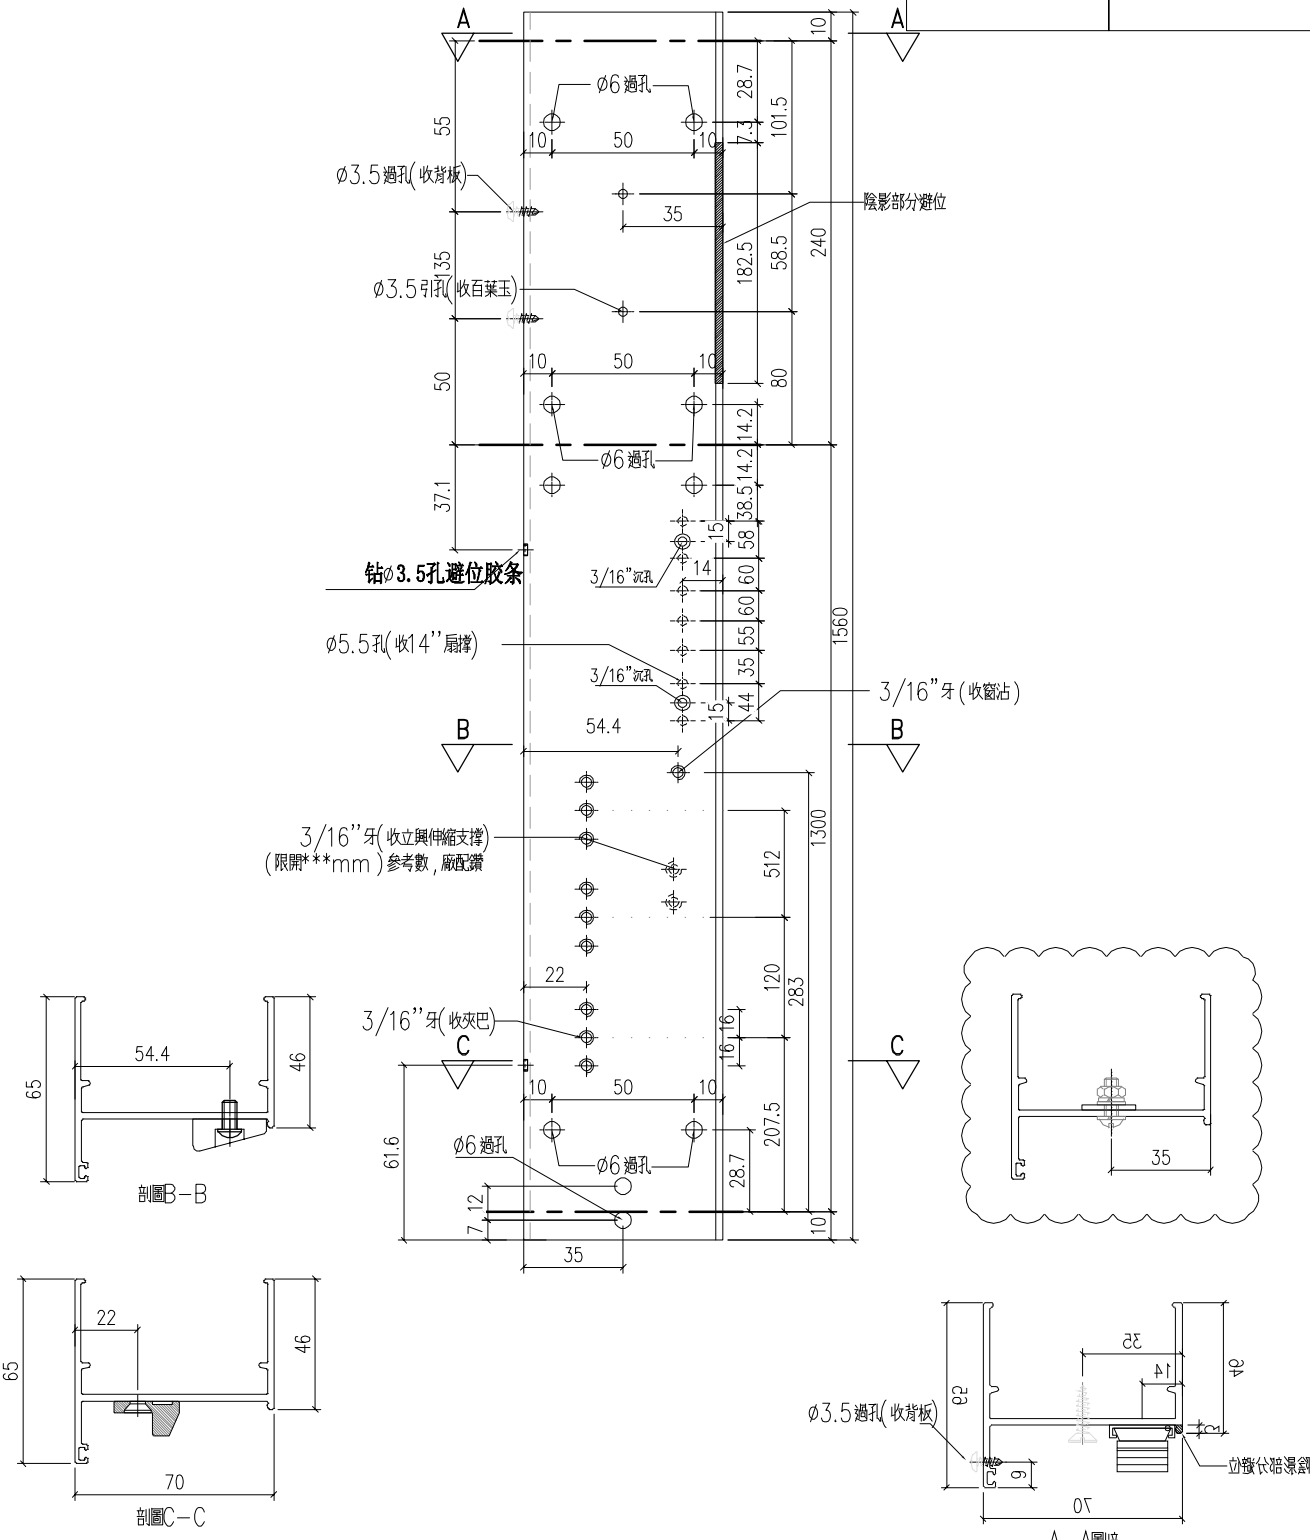

工程號	J-859	地盤	啟德站	附 用 件
名稱	70生邊企		探	
材料	X86003		地盤	
顏色	--		工廠	

 美特鋁質 有限公司 MIDI Aluminium Fabricator Ltd.				類別		物料號	
修改	-	-		制圖	LRA	2022.02.04	圖號 X86003-P15
日期	-	-		復核	-	-	數量
				批准			位置


位置	數量
W8AP/T1	1

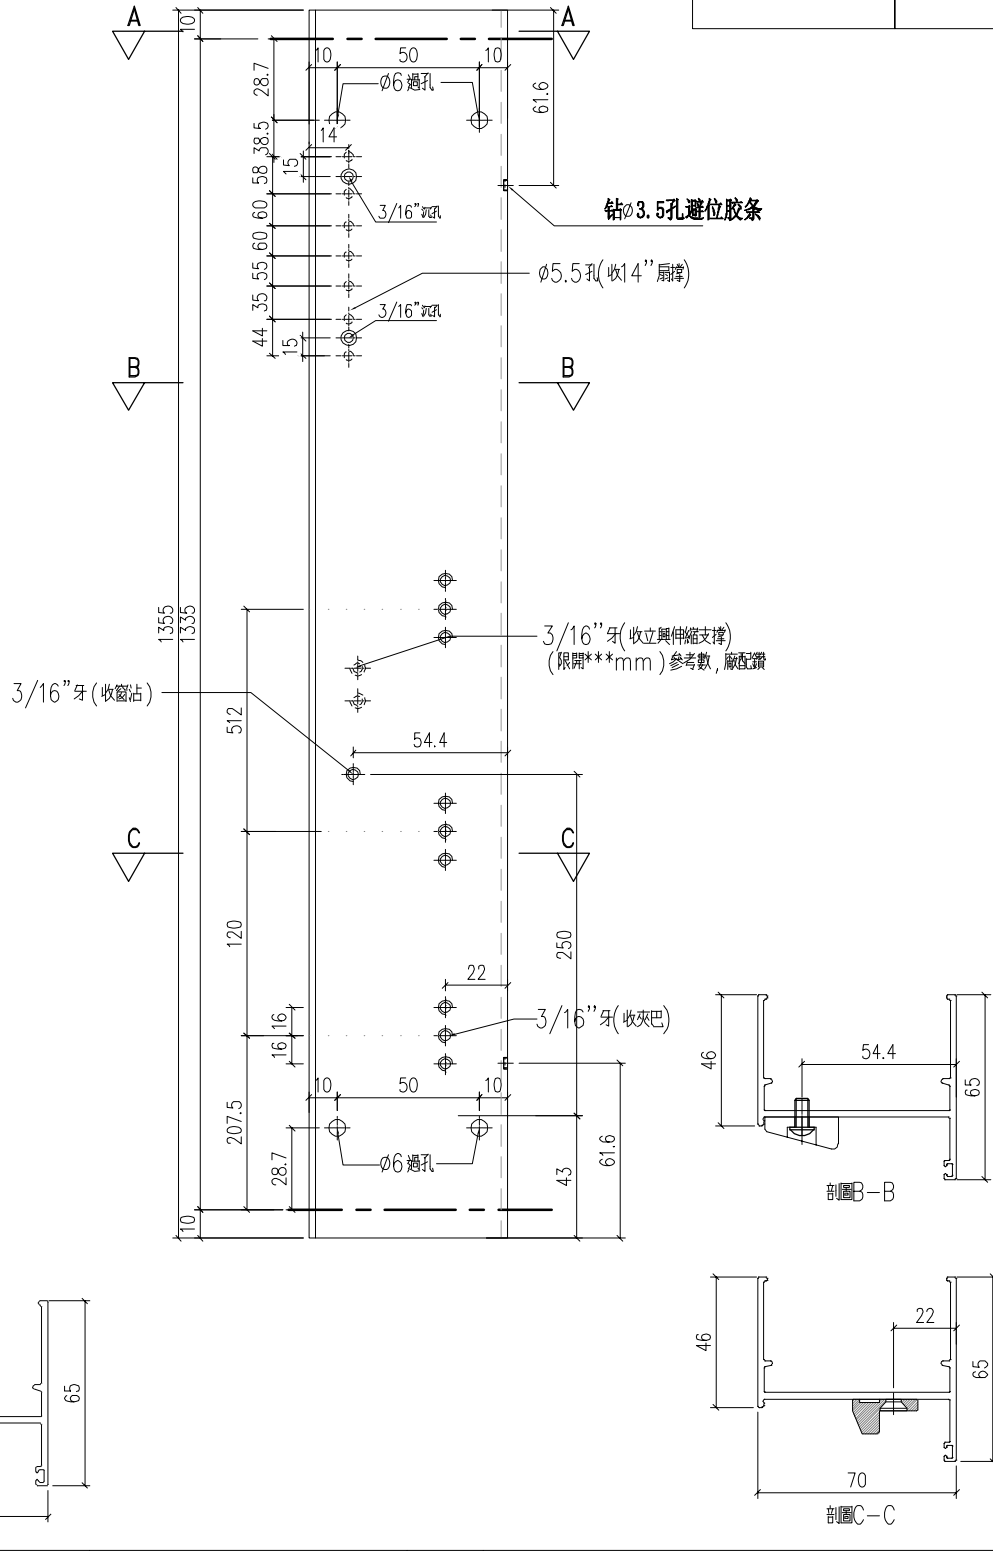

工程號	J-859	地盤	啟德站	附件
名稱	70生邊企		探用	
材料	X86003		地盤	
顏色	--		工廠	

 美特鋁質 有限公司 MIDI Aluminium Fabricator Ltd.				類別		物料號	
				制圖	LRA	2022.02.04	圖號 X86003-P16
修改	-	-		復核	-	-	數量
日期	-	-		批准			位置




位置	數量
W8AP/T1	1

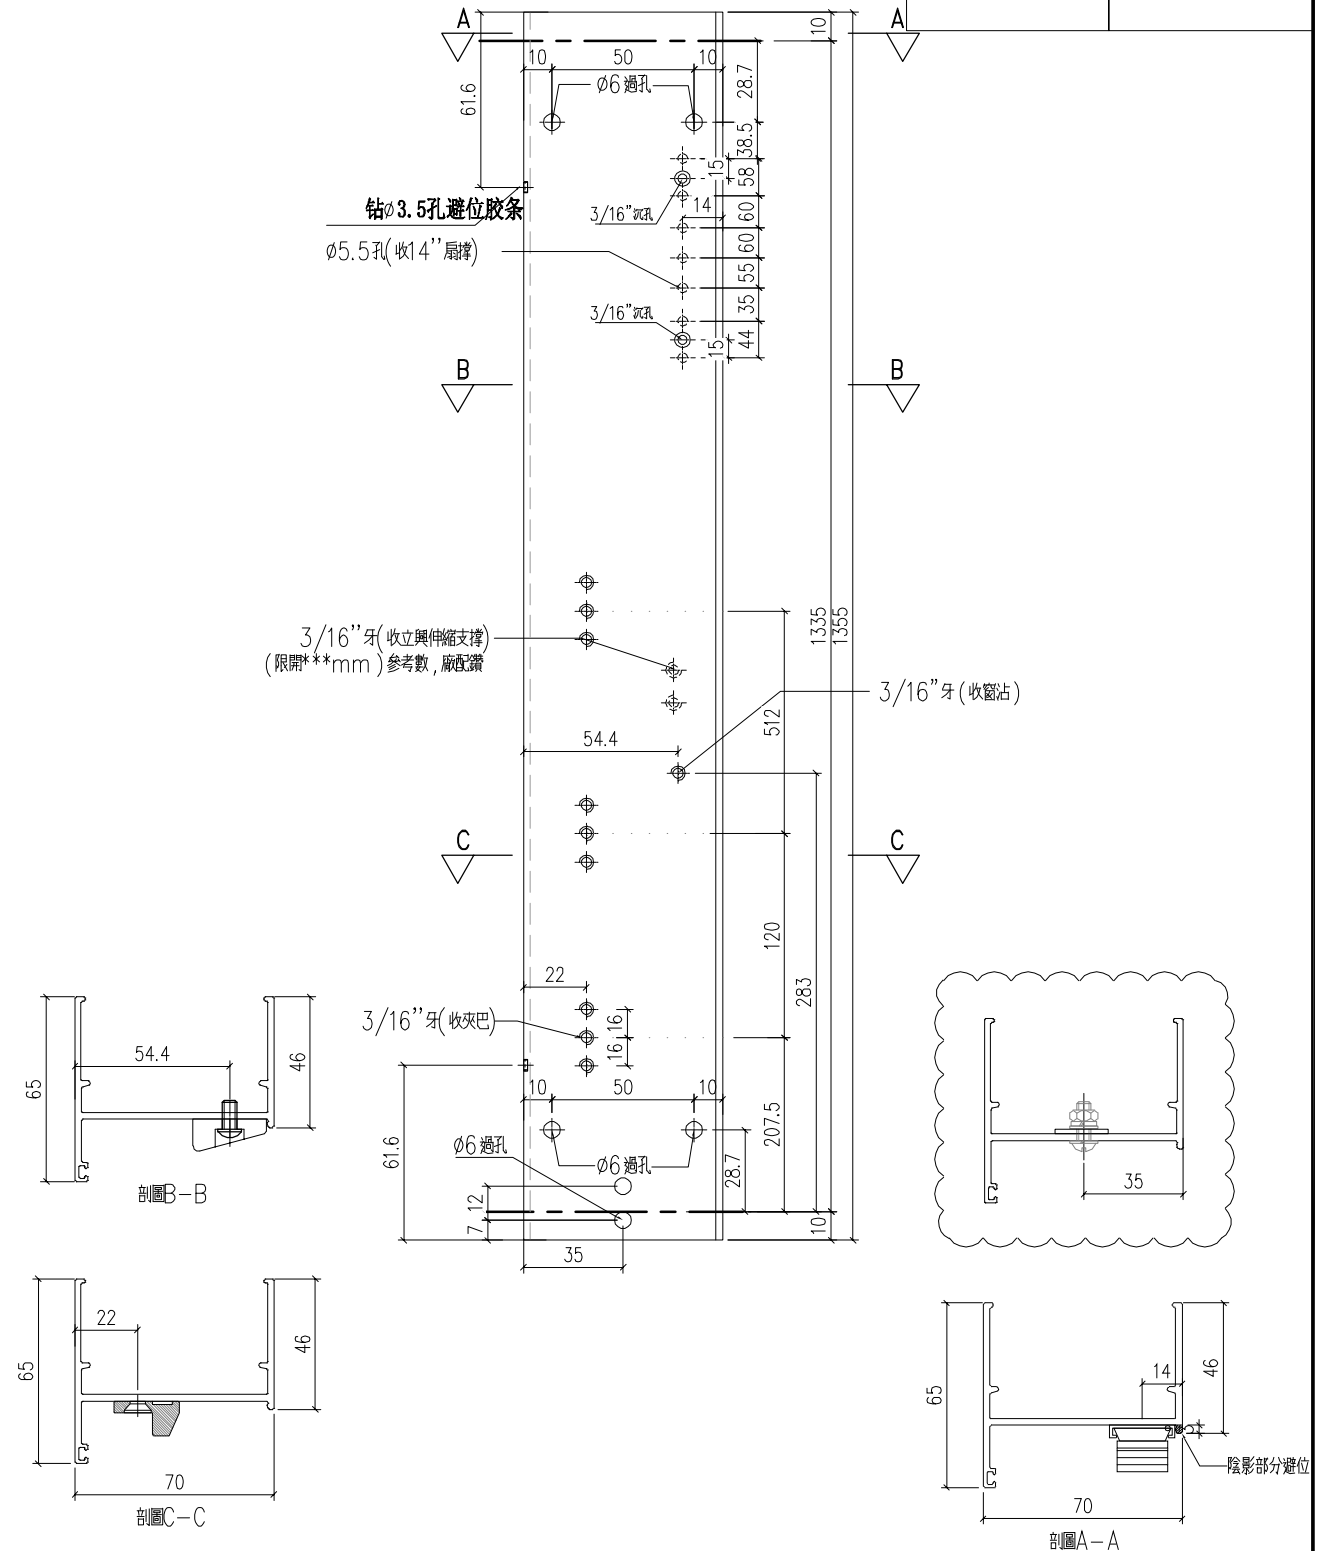

工程號	J-859	地盤	啟德站	附 件
名稱	70生邊企		探	
材料	X86003		地盤	
顏色	--		工廠	

 美特鋁質 有限公司 MIDI Aluminium Fabricator Ltd.				類別		物料號	
修改	-	-		制圖	LRA	2022.02.04	圖號 X86003-P17
日期	-	-		復核	-	-	數量
				批准			位置


位置	數量
W3P/T9	21
W9P/T9	6
W2AP/T9A	21

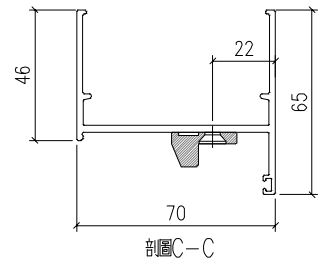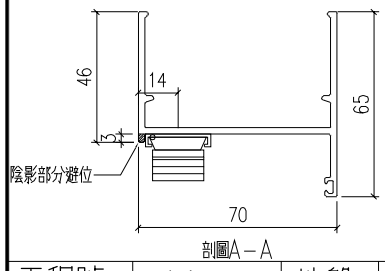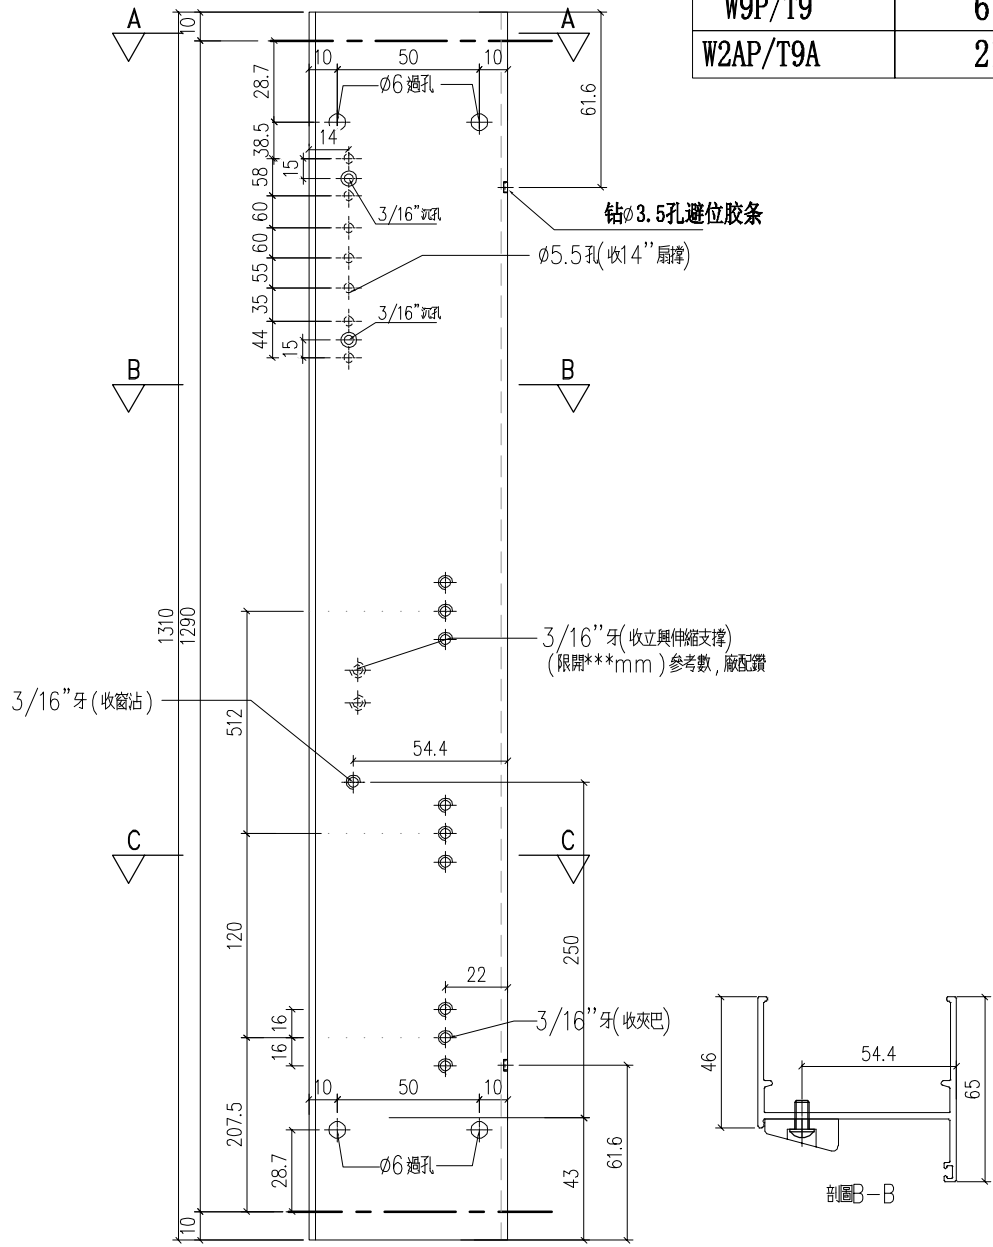

工程號	J-859	地盤	啟德站	附件
名稱	70生邊企		探用	
材料	X86003		地盤	
顏色	--		工廠	

 美特鋁質 有限公司 MIDI Aluminium Fabricator Ltd.				類別		物料號	
修改	-	-		制圖	LRA	2022.02.04	圖號 X86003-P18
日期	-	-		復核	-	-	數量
				批准			位置





位置	數量
W3P/T9	21
W9P/T9	6
W2AP/T9A	21

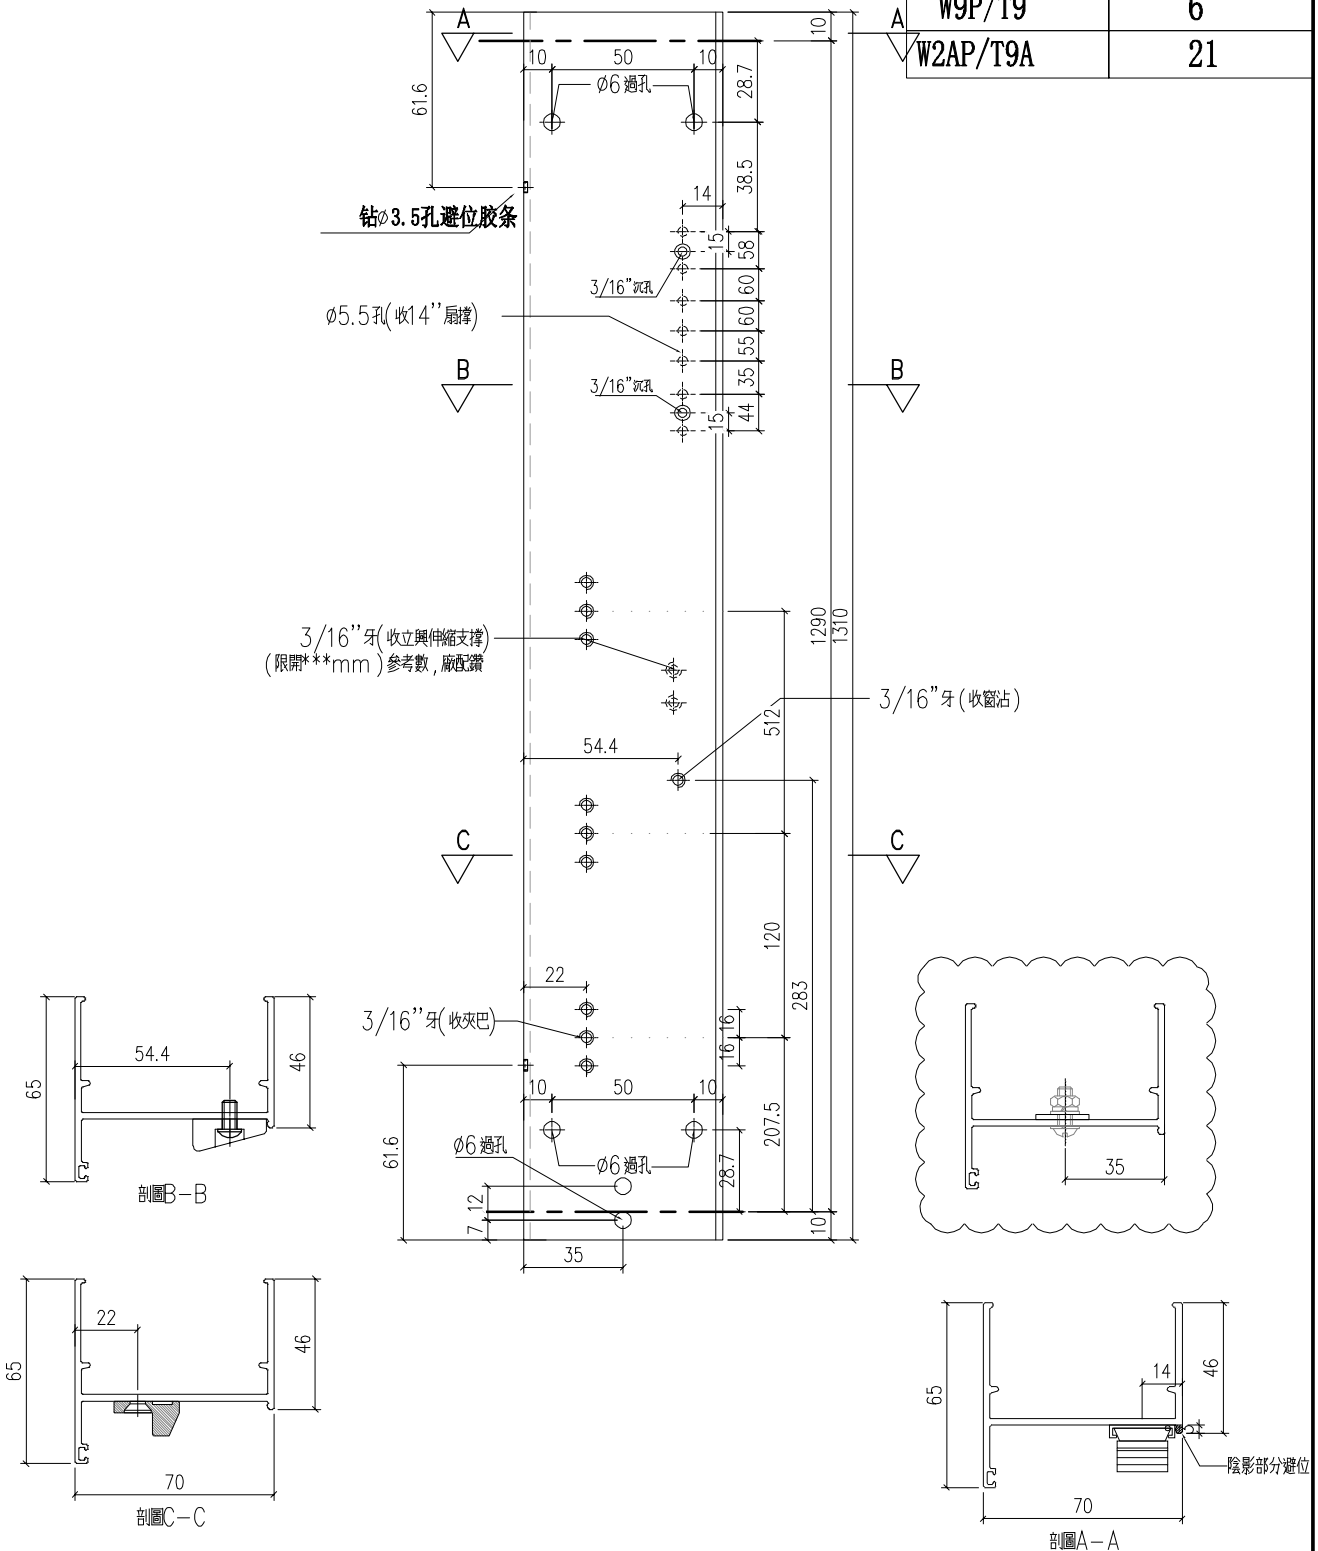


工程號	J-859	地盤	啟德站	附 件
名稱	70生邊企		探	
材料	X86003		地盤	
顏色	--		工廠	

 美特鋁質 有限公司 MIDI Aluminium Fabricator Ltd.				類別		物料號	
修改	-	-		制圖	LRA	2022.02.04	圖號 X86003-P19
日期	-	-		復核	-	-	數量
				批准			位置


位置	數量
W12P/T2	1

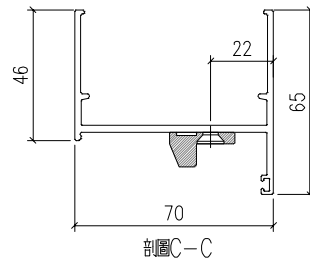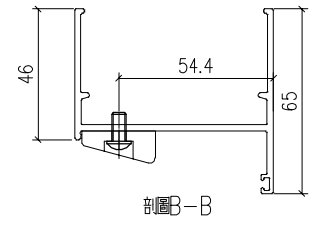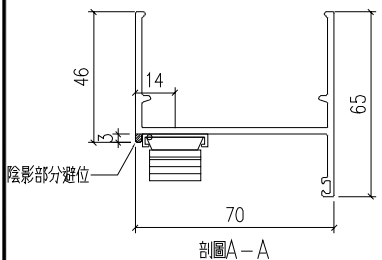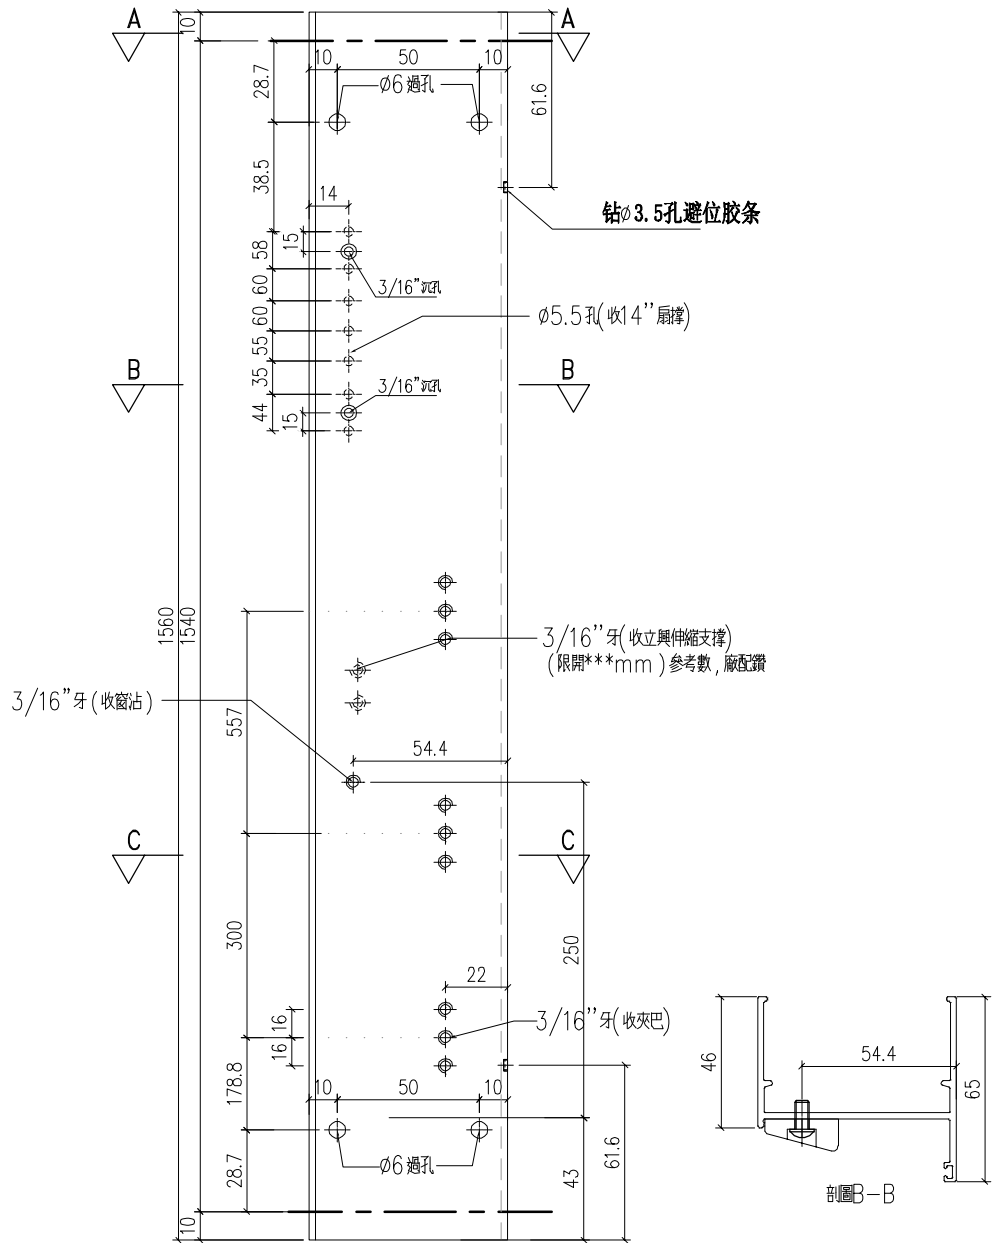


工程號	J-859	地盤	啟德站	附 件
名稱	70生邊企		探	
材料	X86003	地盤		
顏色	--	工廠		

 美特鋁質 有限公司 MIDI Aluminium Fabricator Ltd.				類別		物料號	
修改	-	-		制圖	LRA	2022.02.04	圖號 X86003-P20
日期	-	-		復核	-	-	數量
				批准			位置



位置	數量
W12P/T2	1

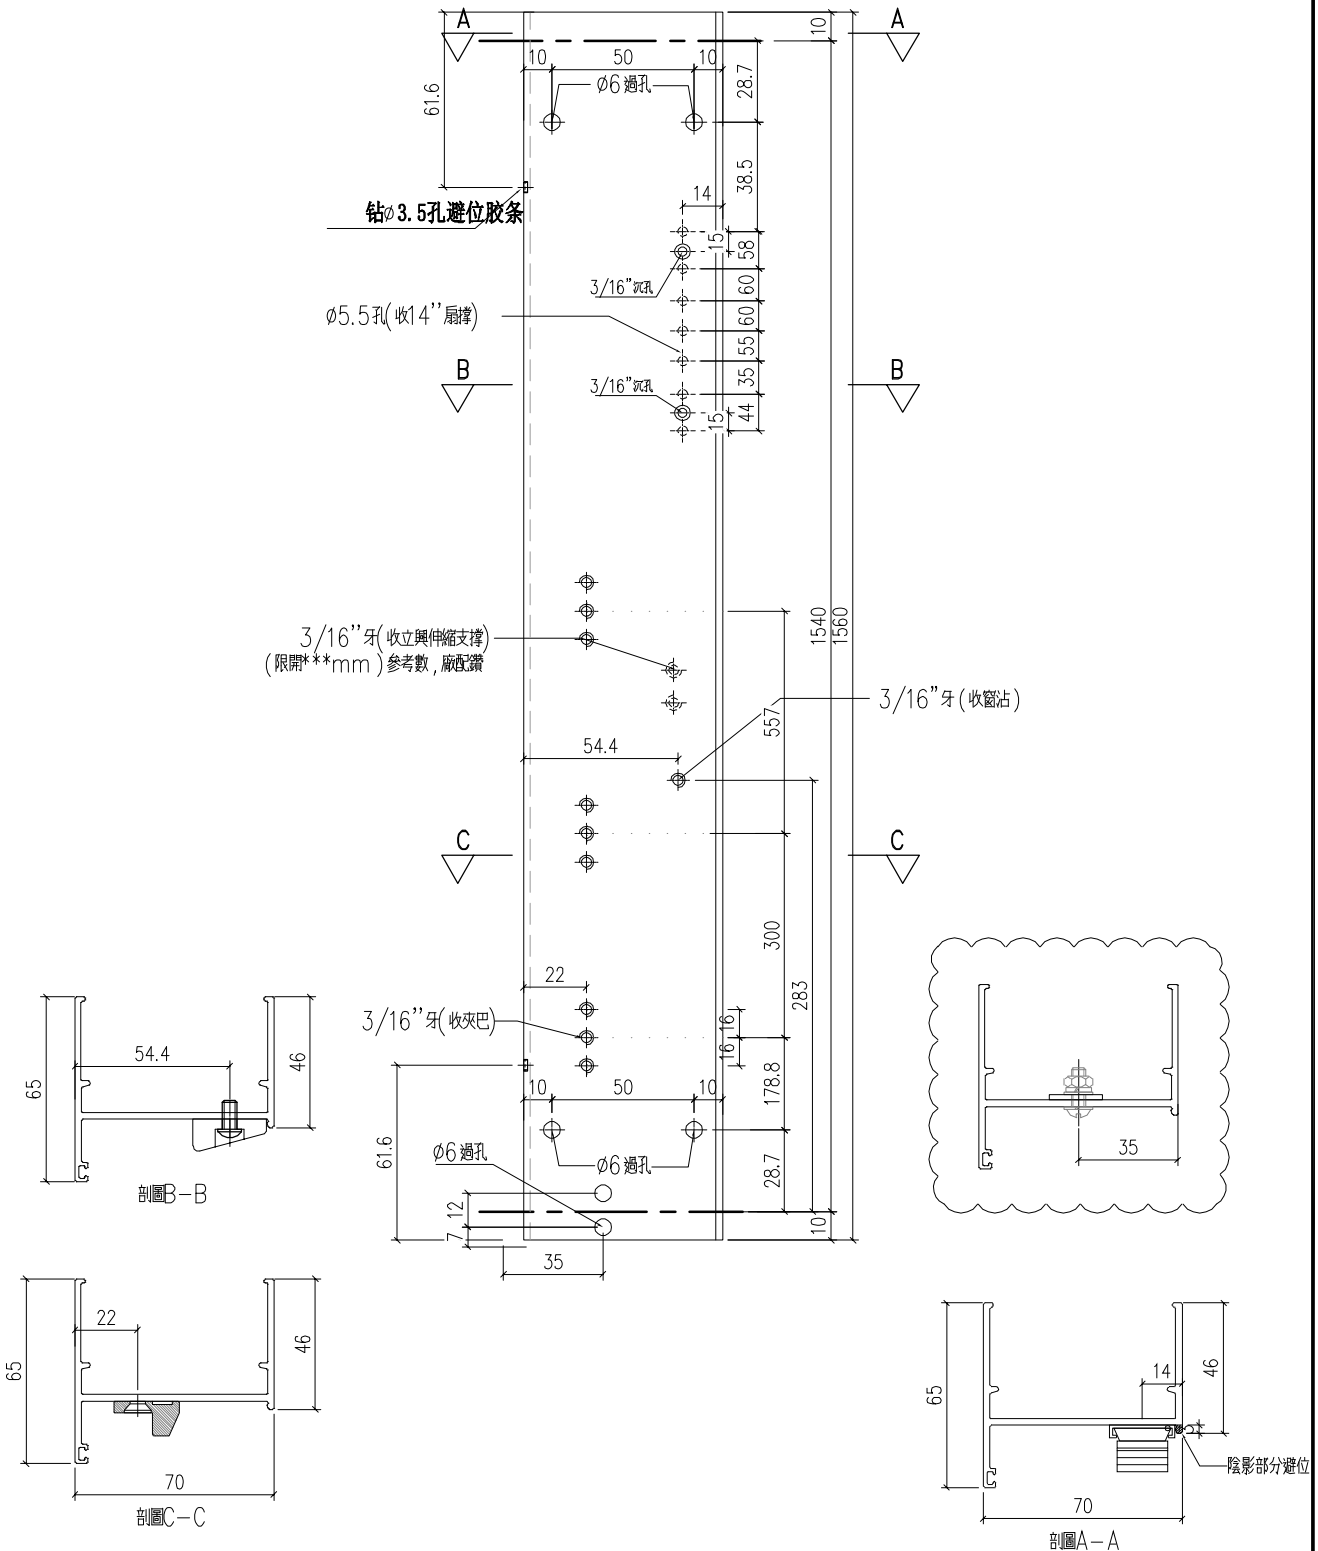

工程號	J-859	地盤	啟德站	附 件
名稱	70生邊企		探	
材料	X86003	地盤		
顏色	--	工廠		

 美特鋁質 有限公司 MIDI Aluminium Fabricator Ltd.				類別		物料號	
修改	-	-		制圖	LRA	2022.02.04	圖號 X86210-P01
日期	-	-		復核	-	-	數量
				批准			位置



位置	數量
W2P/T1	20

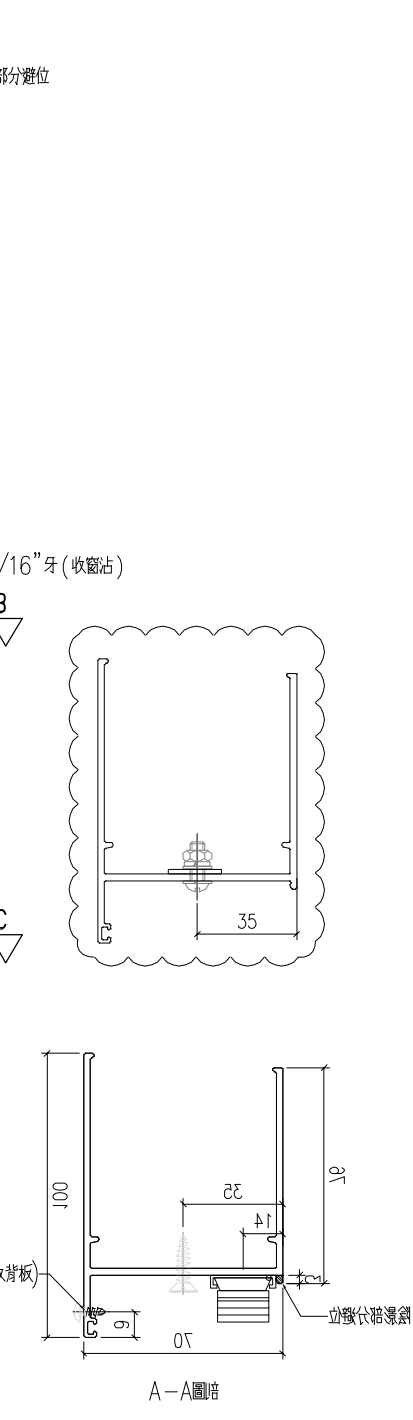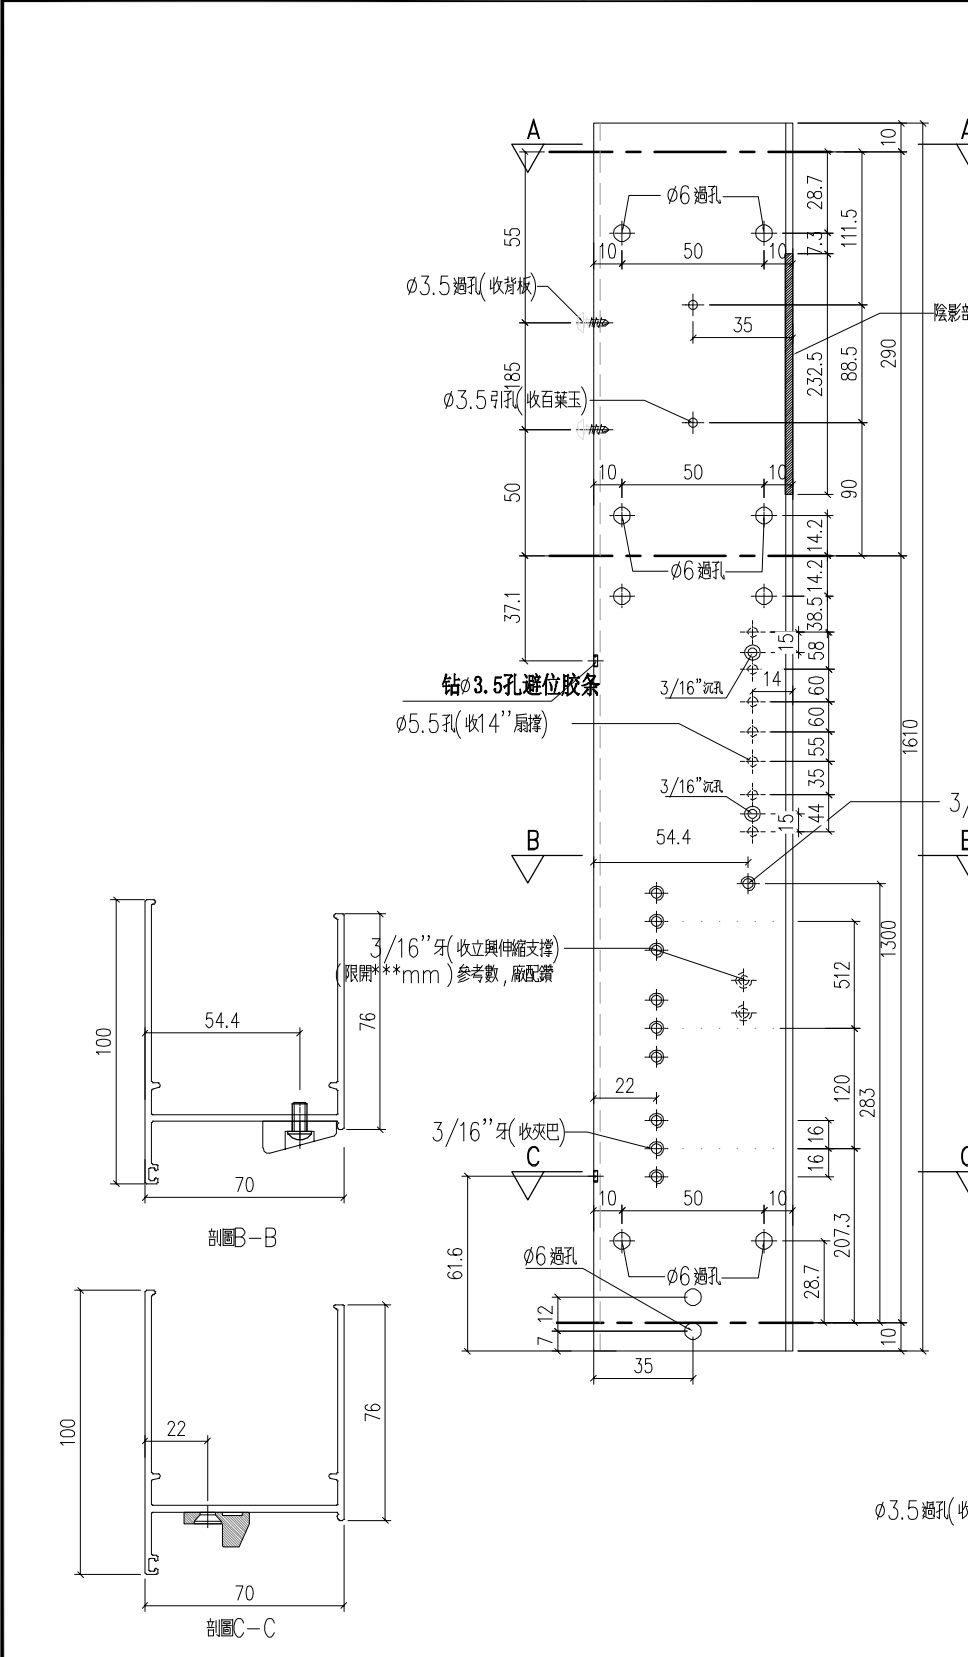

工程號	J-859	地盤	啟德站	附 件
名稱	70生邊企	採	用	
材料	X86210	地盤		
顏色	--	工廠		

 美特鋁質 有限公司 MIDI Aluminium Fabricator Ltd.				類別		物料號	
修改	-	-		制圖	LRA	2022.02.04	圖號 X86210-P02
日期	-	-		復核	-	-	數量
				批准			位置




位置	數量
W1P/T2	21

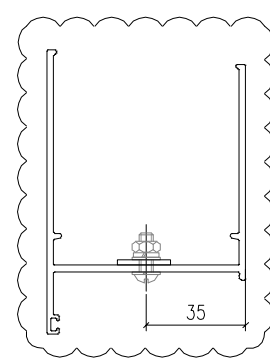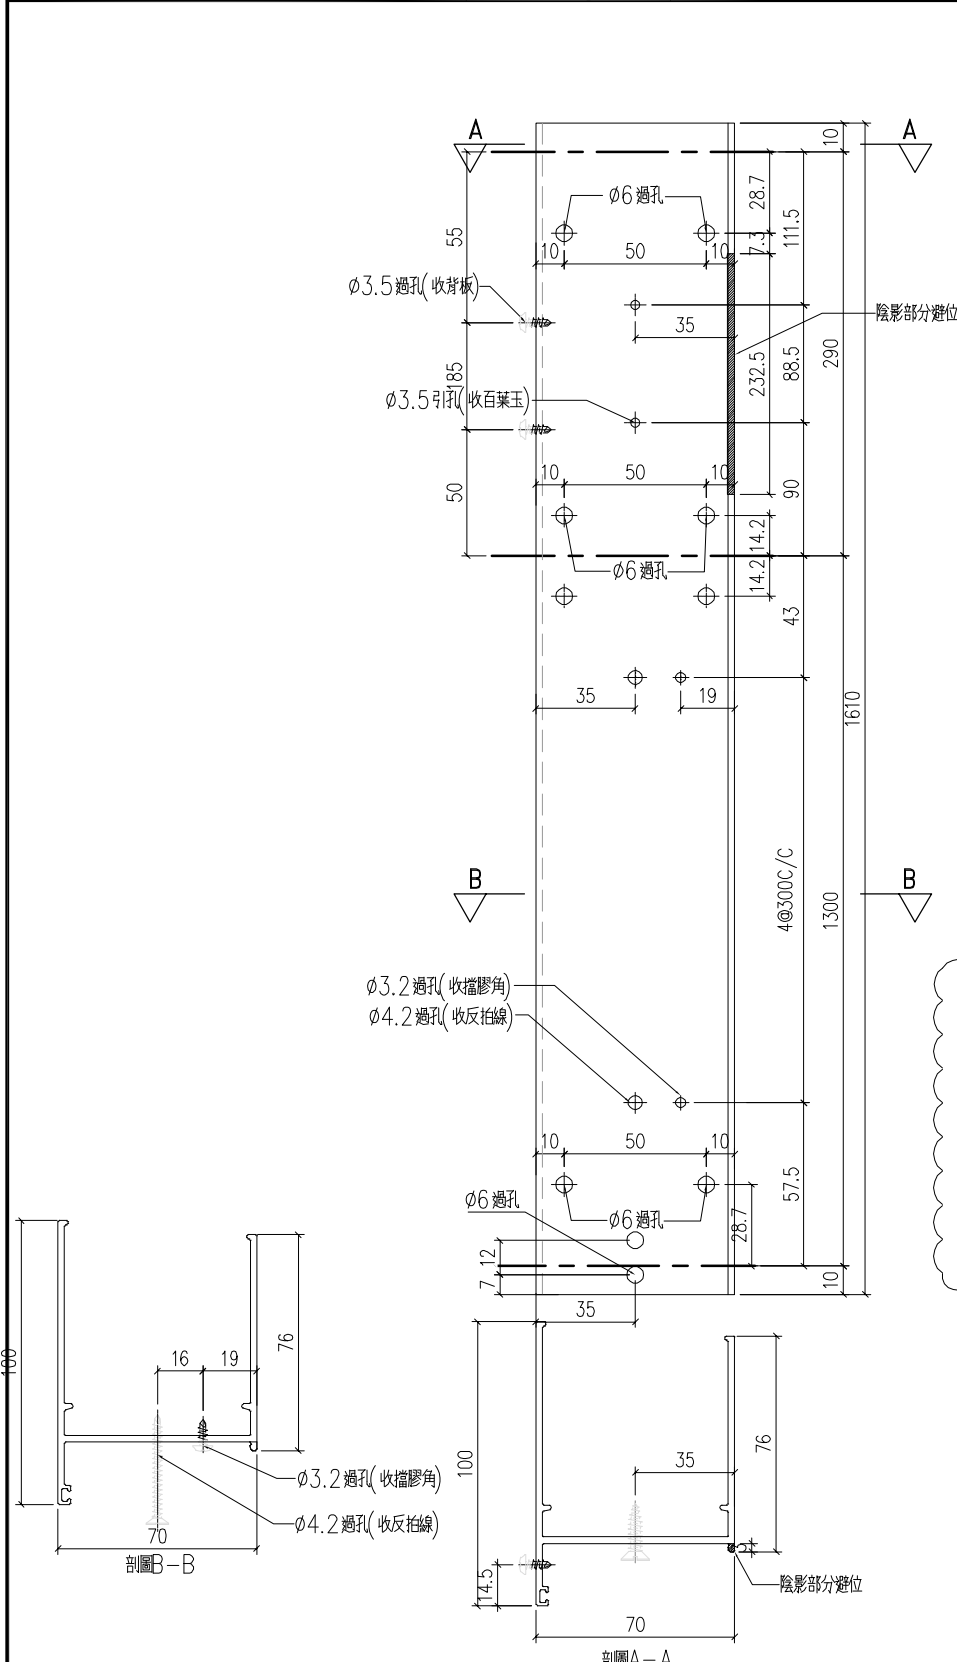

工程號	J-859	地盤	啟德站	探用附件
名稱	70生邊企		地盤	
材料	X86210		工廠	
顏色	--			

 美特鋁質 有限公司 MIDI Aluminium Fabricator Ltd.				類別		物料號	
				制圖	LRA	2022.02.04	圖號 X86210-P03
修改	-	-		復核	-	-	數量
日期	-	-		批准			位置


數量	位置
15	W4P/T2

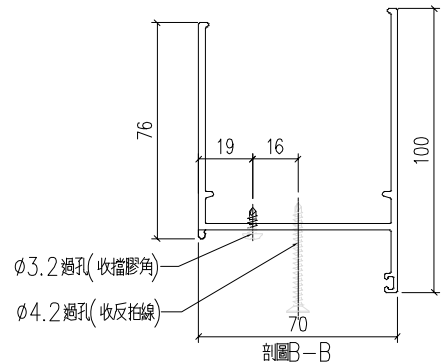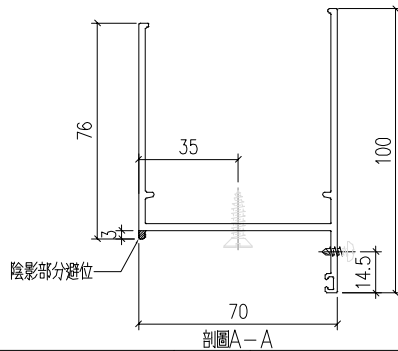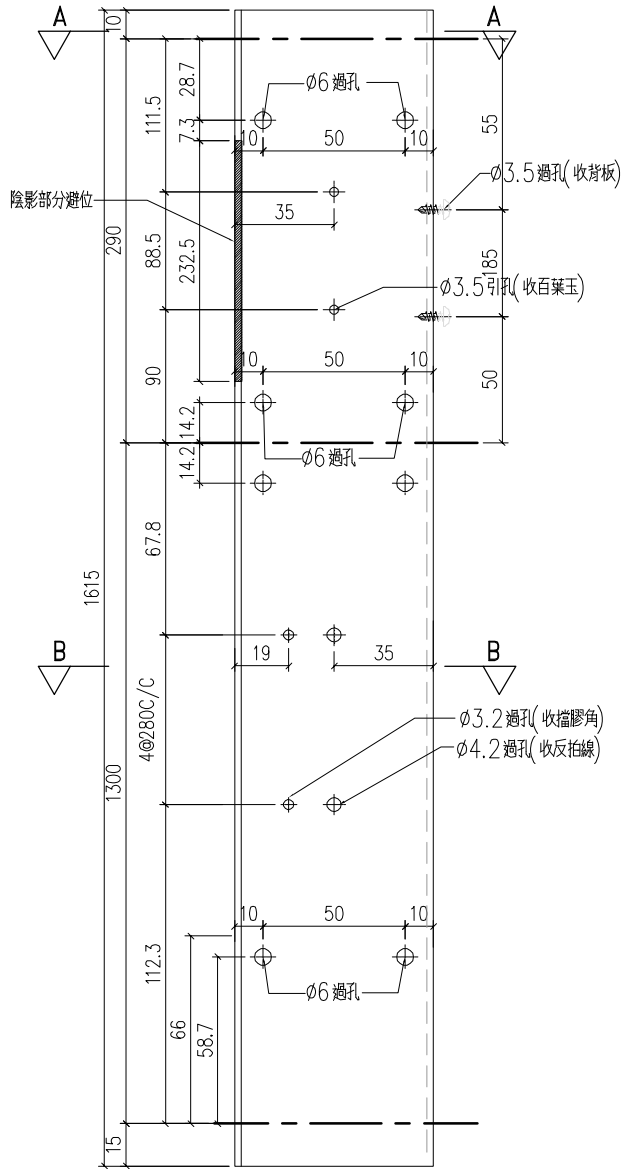

工程號	J-859	地盤	啟德站	探用附件
名稱	70生邊企			
材料	X86210		地盤	
顏色	--		工廠	

 美特鋁質 有限公司 MIDI Aluminium Fabricator Ltd.				類別		物料號	
修改	-	-		制圖	LRA	2022.02.04	圖號 X86210-P04
日期	-	-		復核	-	-	數量
				批准			位置




位置	數量
W4P/T2	15
W1P/T7	15

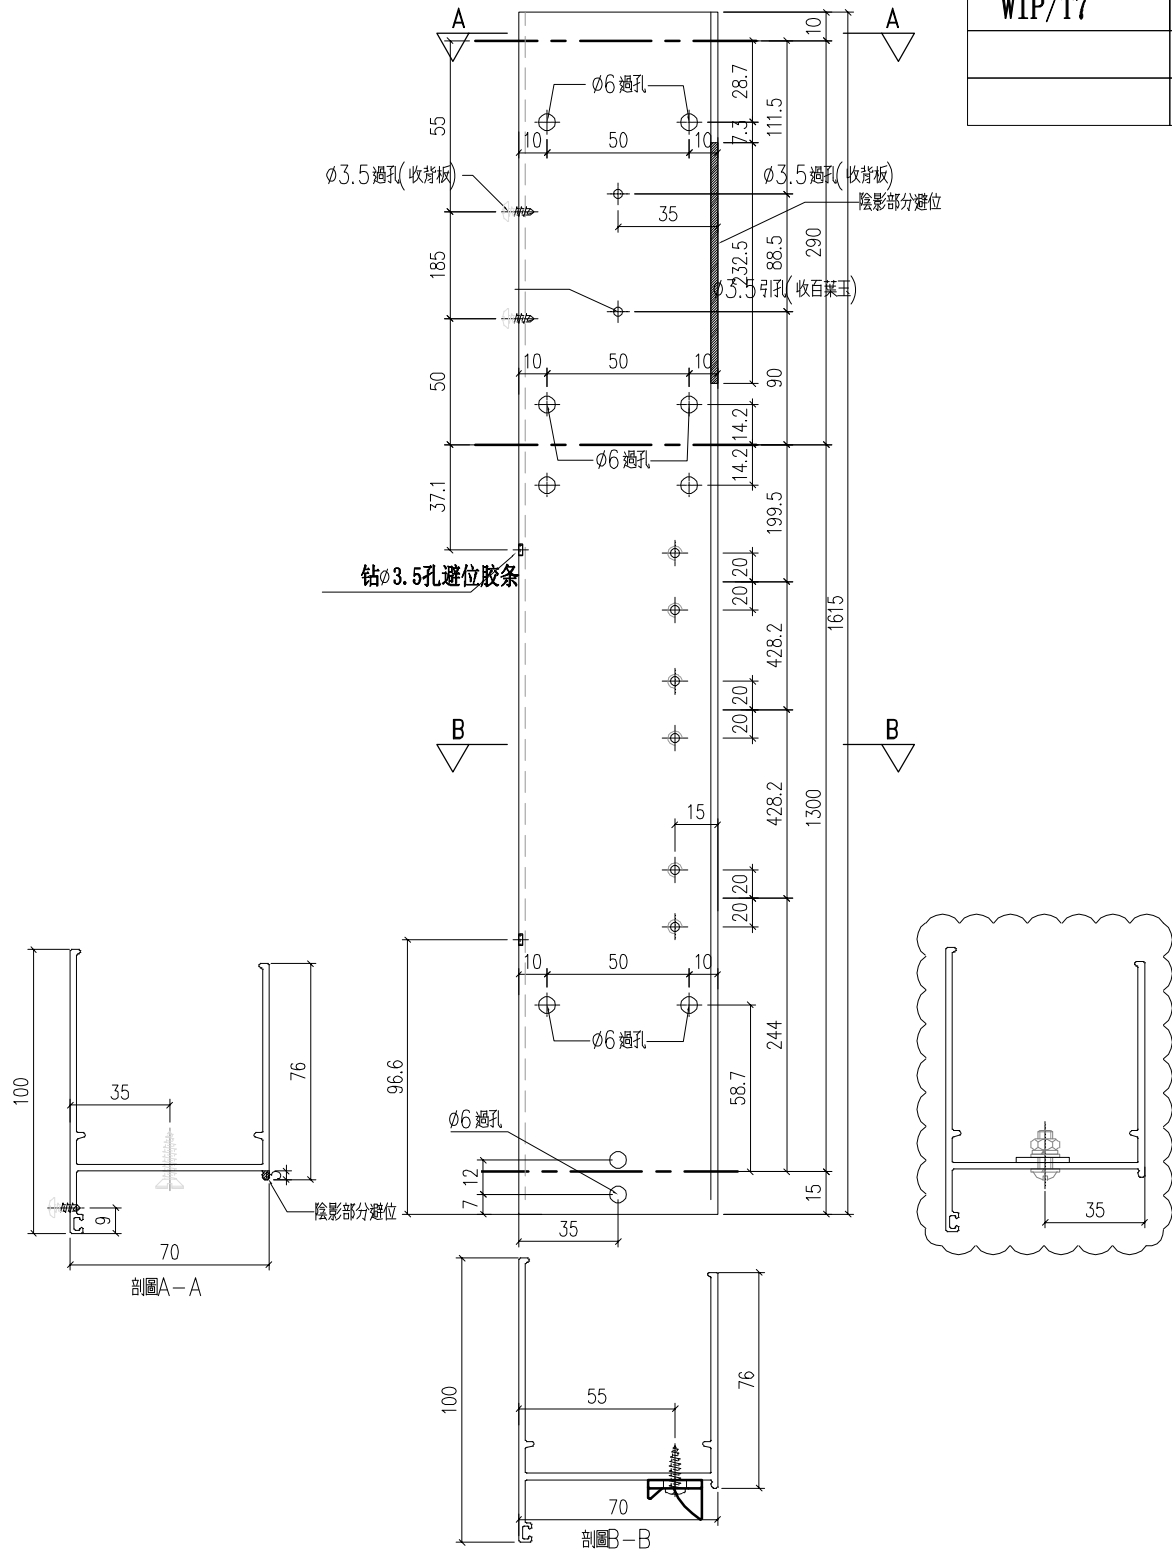

工程號	J-859	地盤	啟德站	附 件
名稱	70生邊企		探	
材料	X86210		地盤	
顏色	--		工廠	

 美特鋁質 有限公司 MIDI Aluminium Fabricator Ltd.				類別		物料號	
修改	-	-		制圖	LRA	2022.02.04	圖號 X86210-P05
日期	-	-		復核	-	-	數量
				批准			位置


位置	數量
W11P/T6	1

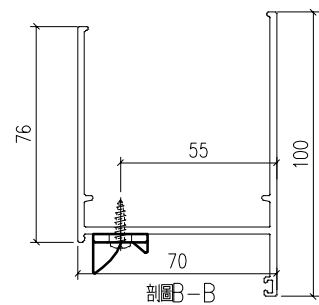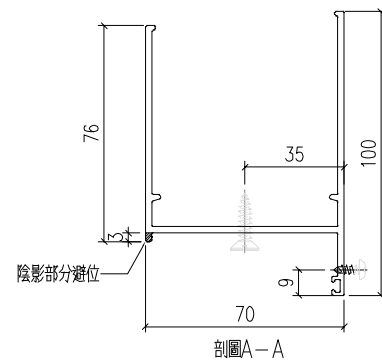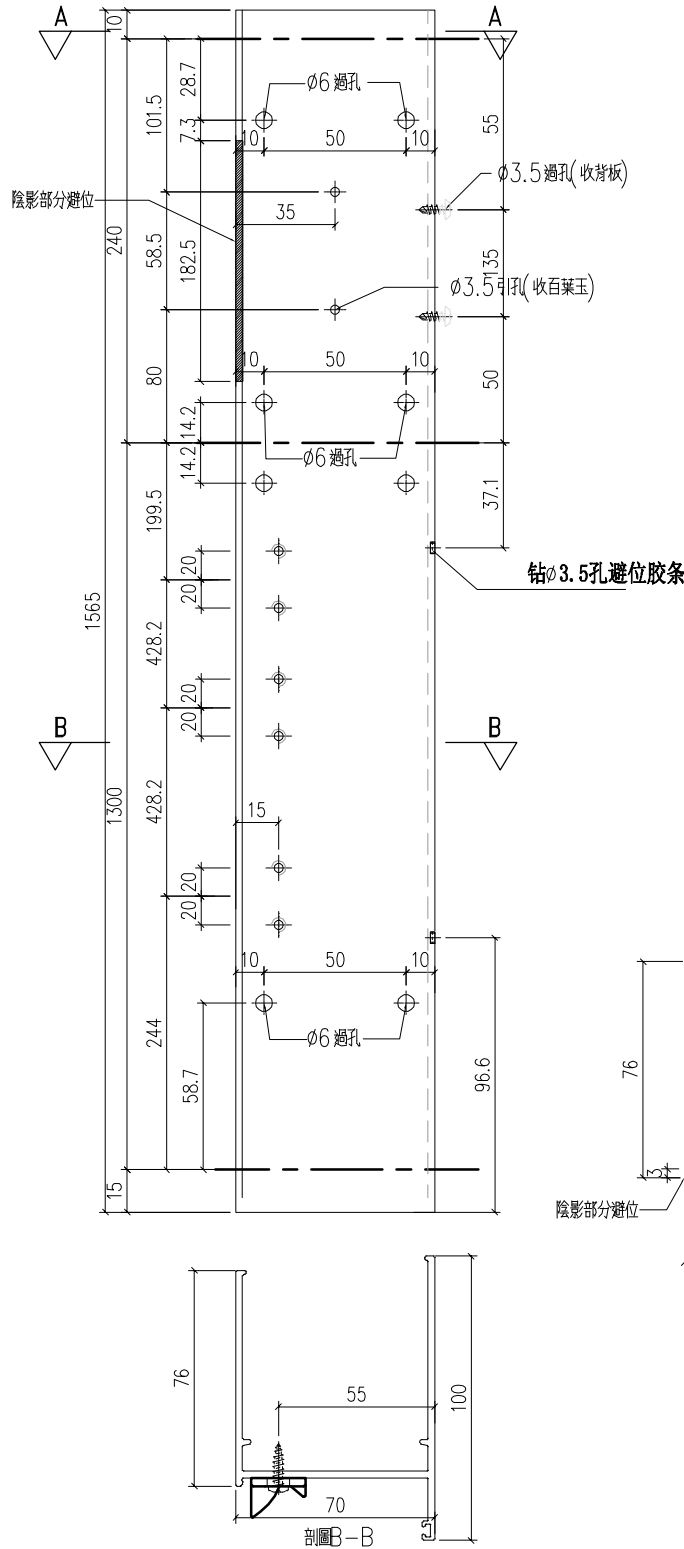

工程號	J-859	地盤	啟德站	探用附件
名稱	70生邊企		地盤	
材料	X86210		工廠	
顏色	--			

 美特鋁質 有限公司 MIDI Aluminium Fabricator Ltd.				類別		物料號	
				制圖	LRA	2022.02.04	圖號 X86210-P06
修改	-	-		復核	-	-	數量
日期	-	-		批准			位置





位置	數量
W11P/T6	1

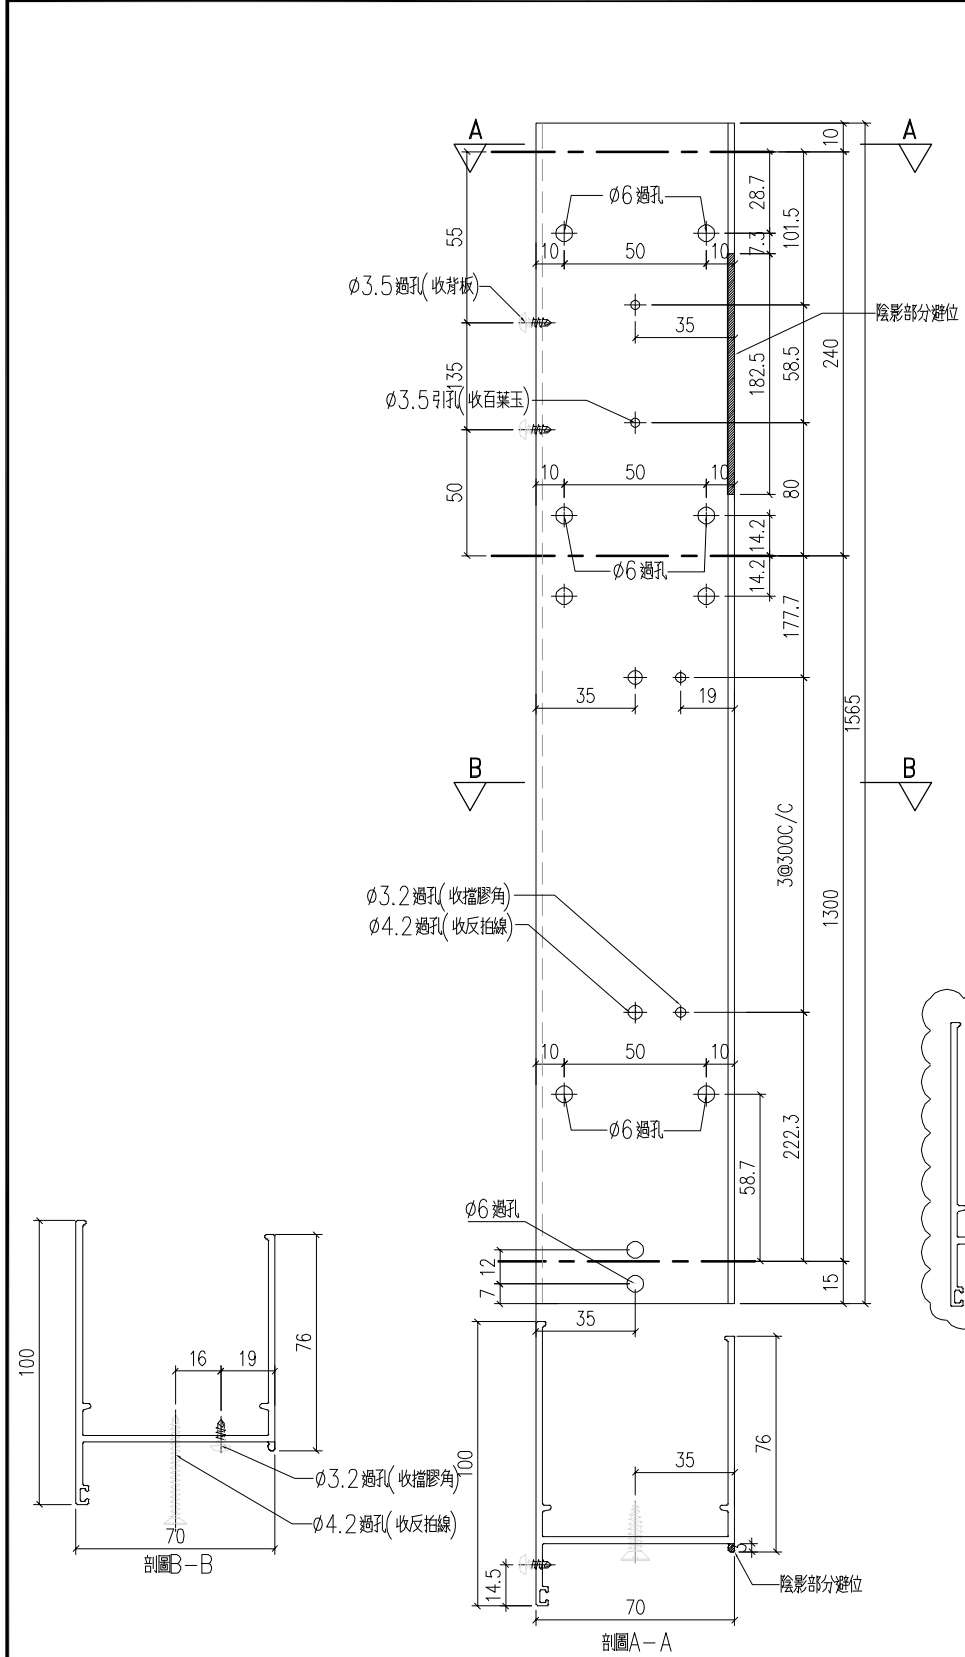

工程號	J-859	地盤	啟德站	探用附件
名稱	70生邊企		地盤	
材料	X86210		工廠	
顏色	--			

 美特鋁質 有限公司 MIDI Aluminium Fabricator Ltd.				類別		物料號	
修改	-	-		制圖	LRA	2022.02.04	圖號 X86210-P07
日期	-	-		復核	-	-	數量
				批准			位置


位置	數量
W1P/T7	21

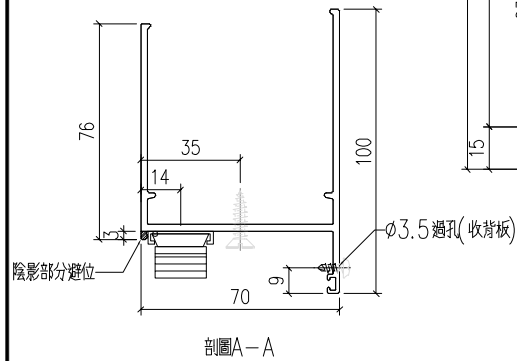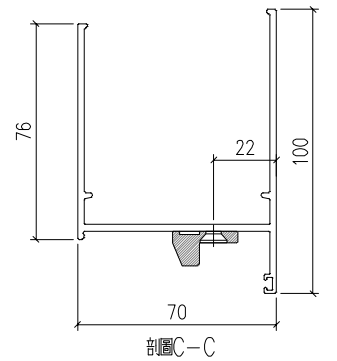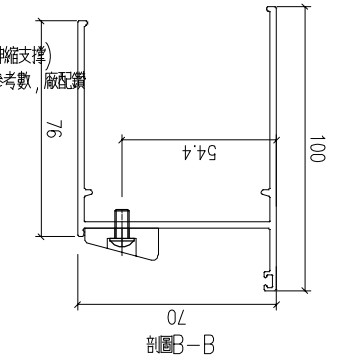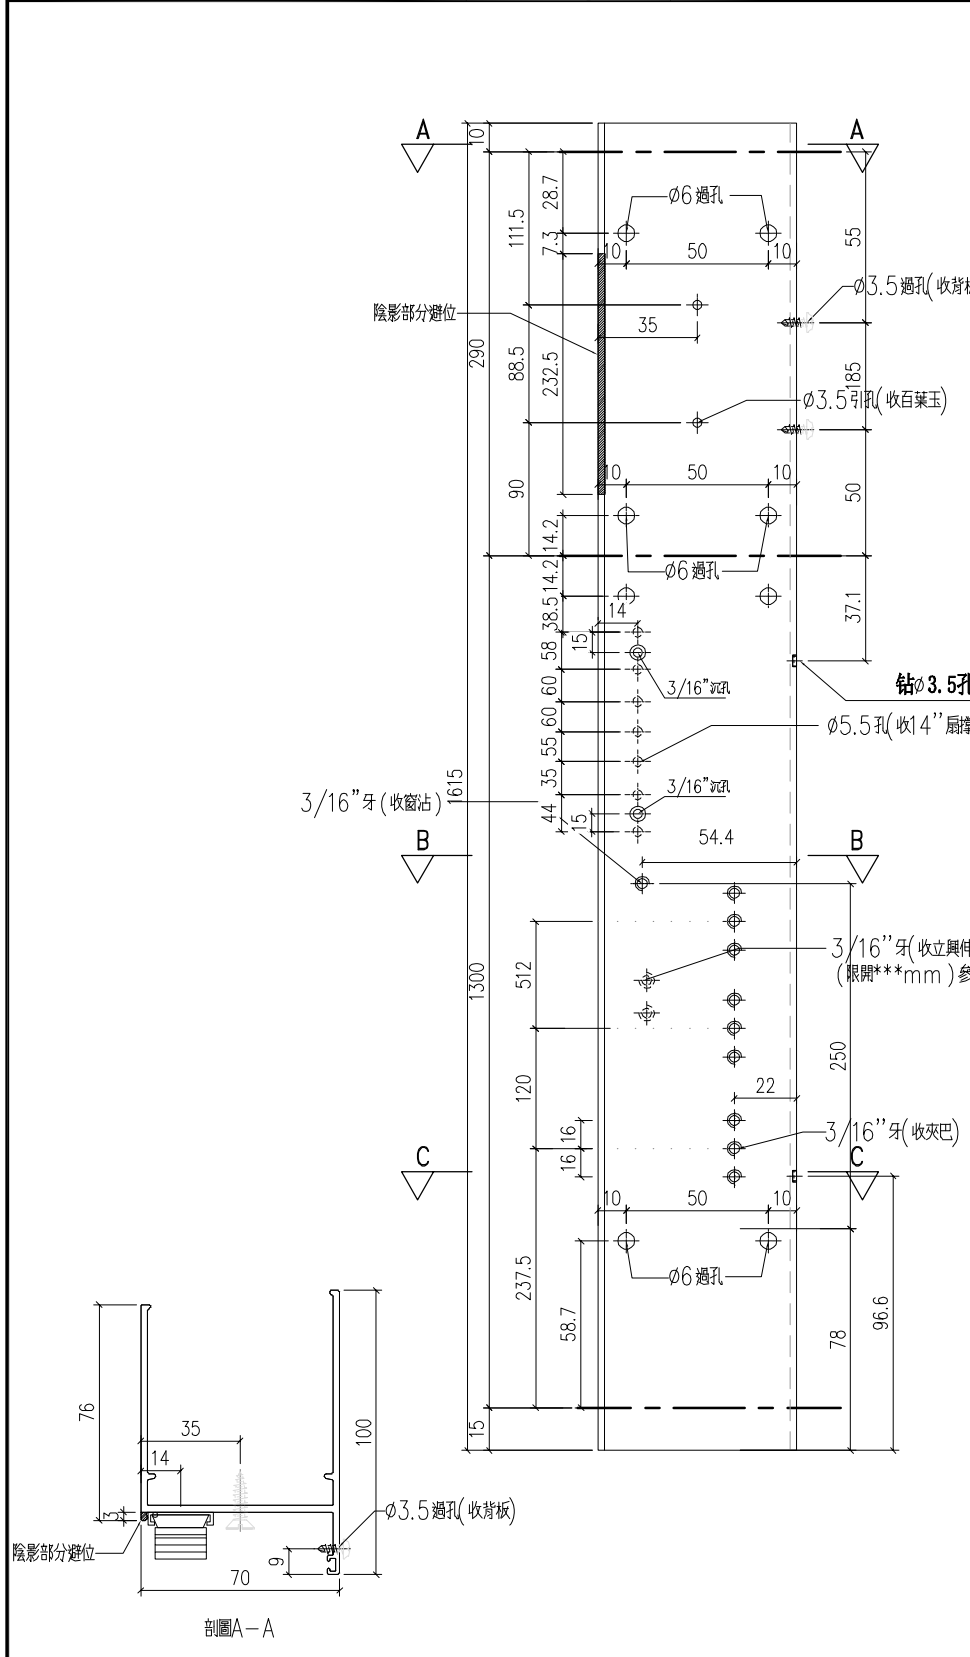

工程號	J-859	地盤	啟德站	探 用 附 件
名稱	70生邊企			
材料	X86210			
顏色	--		工廠	

 美特鋁質 有限公司 MIDI Aluminium Fabricator Ltd.				類別		物料號	
修改	-	-		制圖	LRA	2022.02.04	圖號 X86210-P08
日期	-	-		復核	-	-	數量
				批准			位置



位置	數量
W1P/T9	20

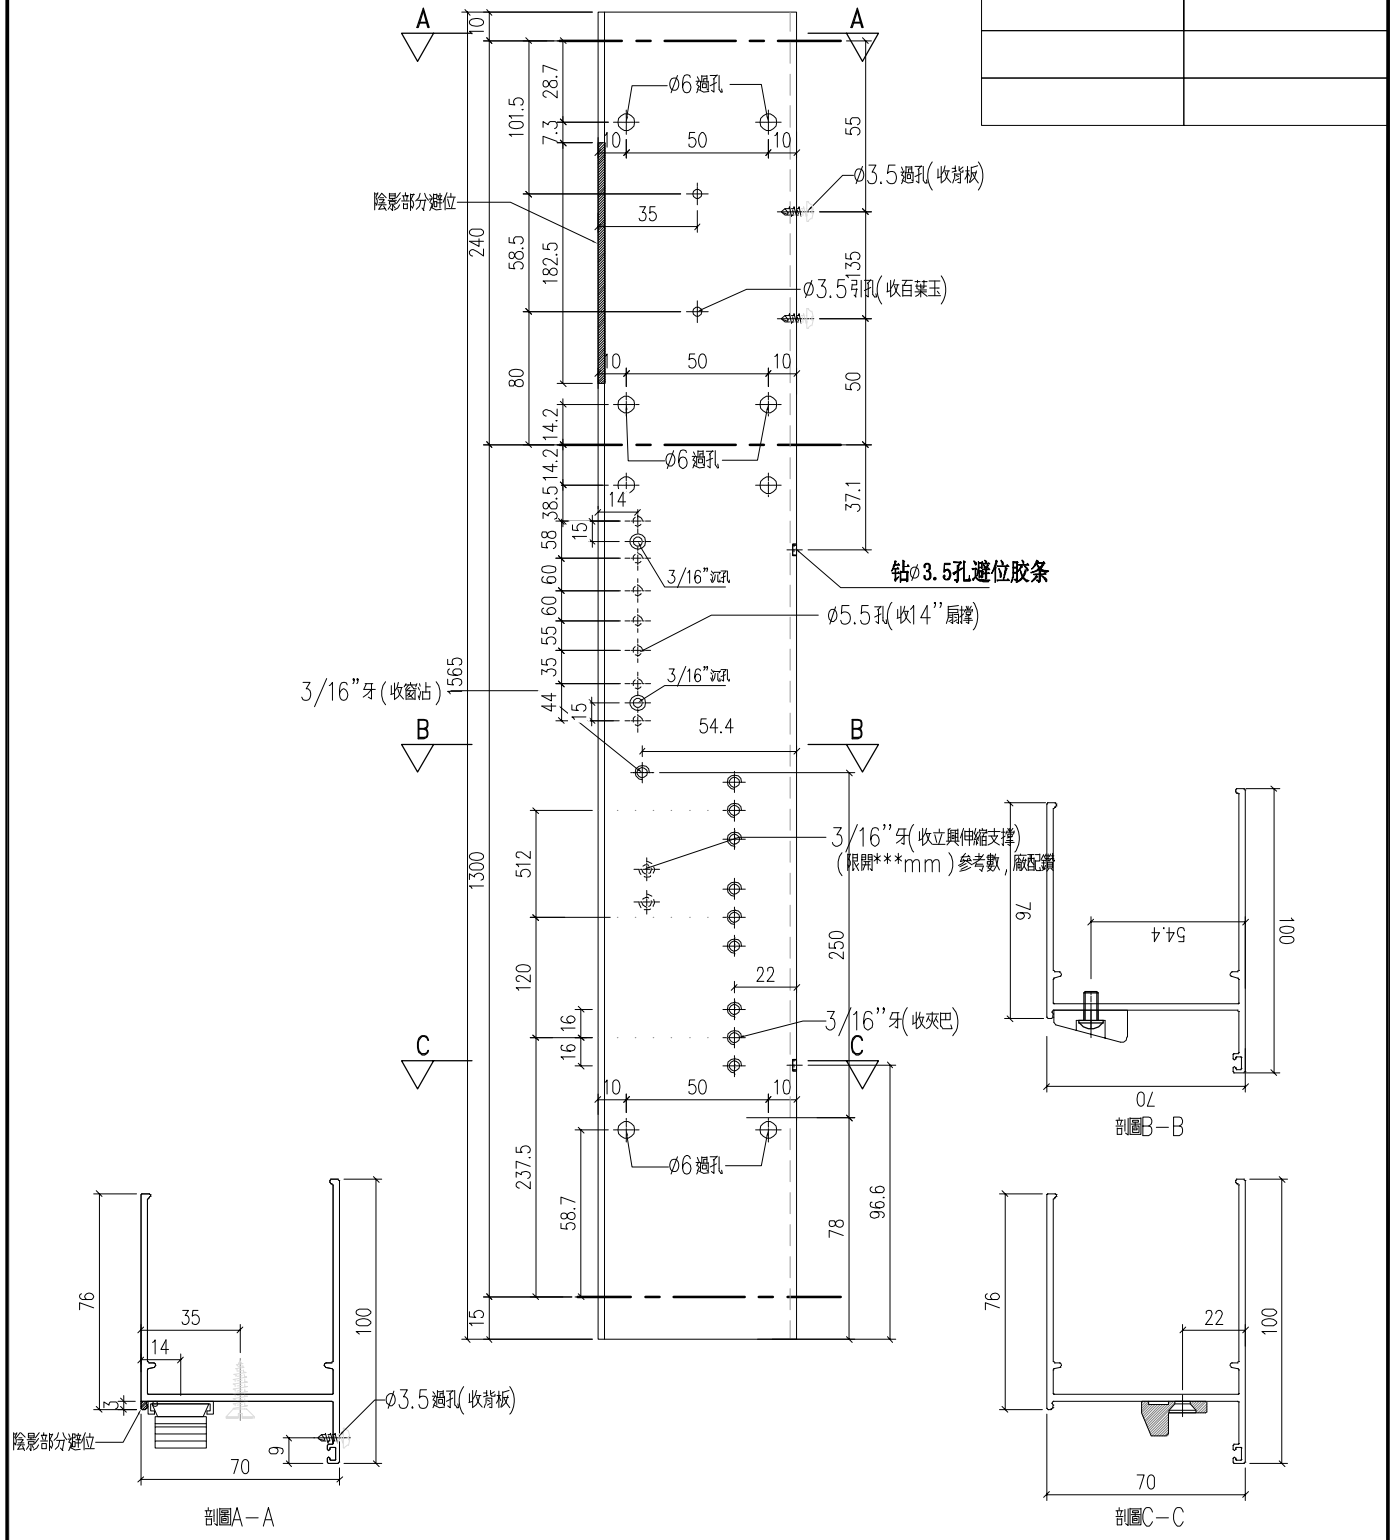

工程號	J-859	地盤	啟德站	附 件
名稱	70生邊企	探	用	
材料	X86210	地盤		
顏色	--	工廠		

 美特鋁質 有限公司 MIDI Aluminium Fabricator Ltd.				類別		物料號	
修改	-	-		制圖	LRA	2022.02.04	圖號 X86210-P09
日期	-	-		復核	-	-	數量
				批准			位置




位置	數量
W1P/T9	20

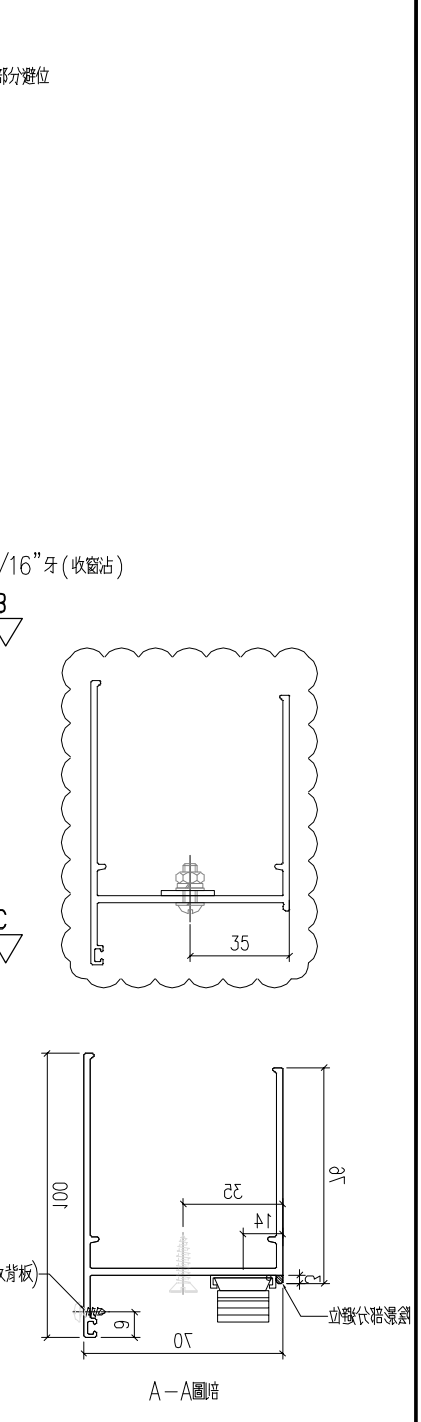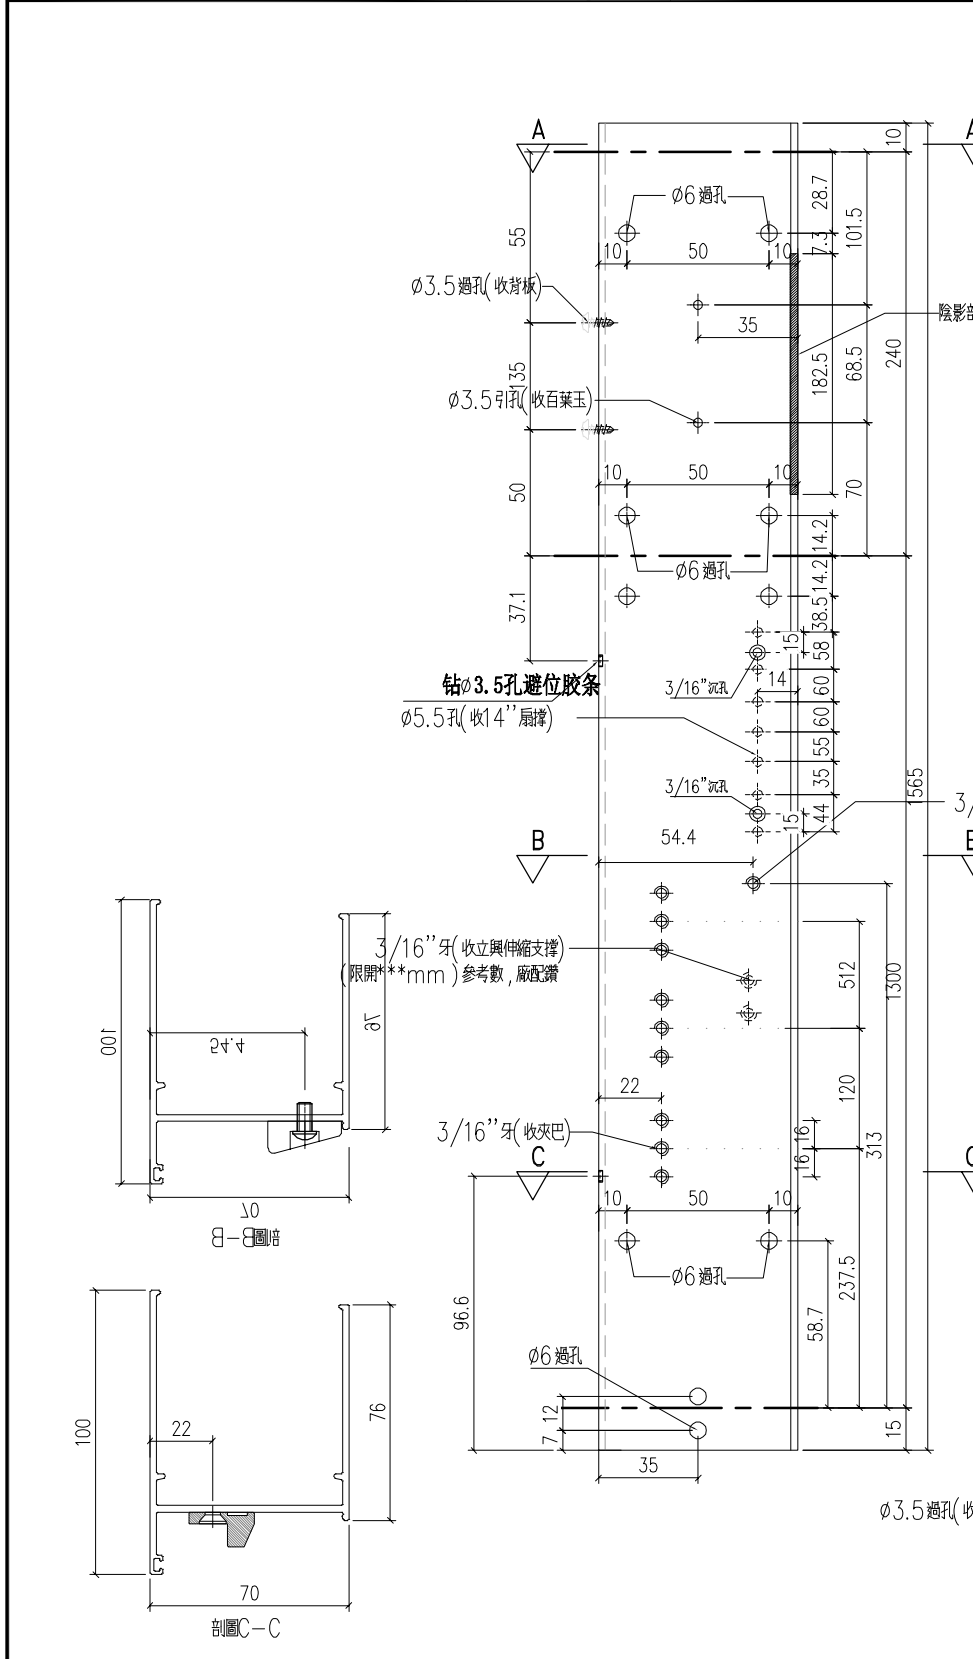

工程號	J-859	地盤	啟德站	附 件
名稱	70生邊企		探	
材料	X86210		地盤	
顏色	--		工廠	

 美特鋁質 有限公司 MIDI Aluminium Fabricator Ltd.				類別		物料號	
修改	-	-		制圖	LRA	2022.02.04	圖號 X86210-P10
日期	-	-		復核	-	-	數量
				批准			位置


位置	數量
W3P/T9A	21
W4P/T9A	21

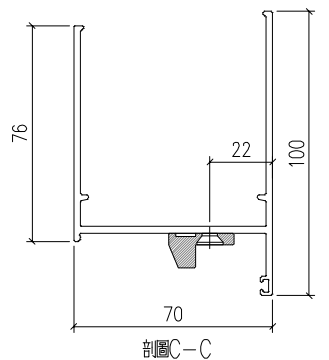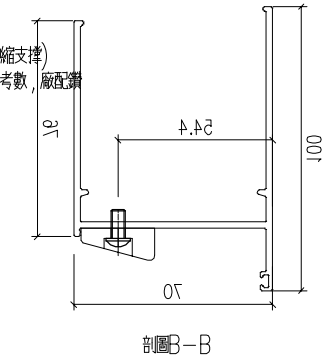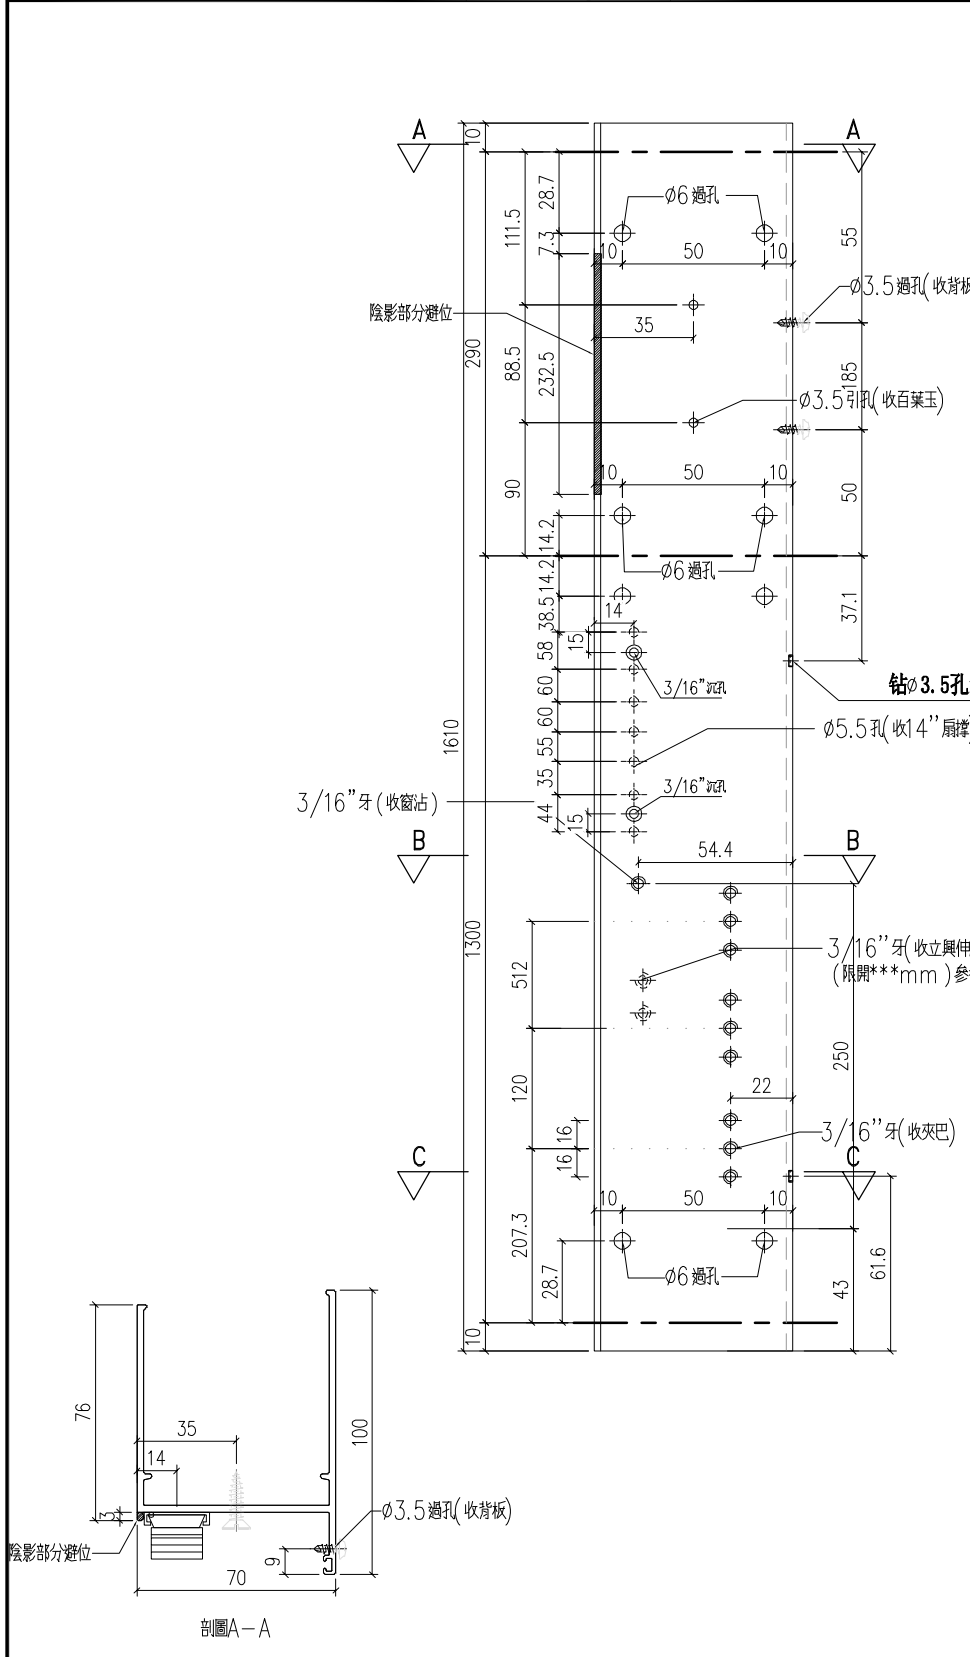

工程號	J-859	地盤	啟德站	探用附件
名稱	70生邊企			
材料	X86210			
顏色	--			

 美特鋁質 有限公司 MIDI Aluminium Fabricator Ltd.				類別		物料號	
				制圖	LRA	2022.02.04	圖號 X86210-P11
修改	-	-		復核	-	-	數量
日期	-	-		批准			位置




位置	數量
W16AP/T9	1

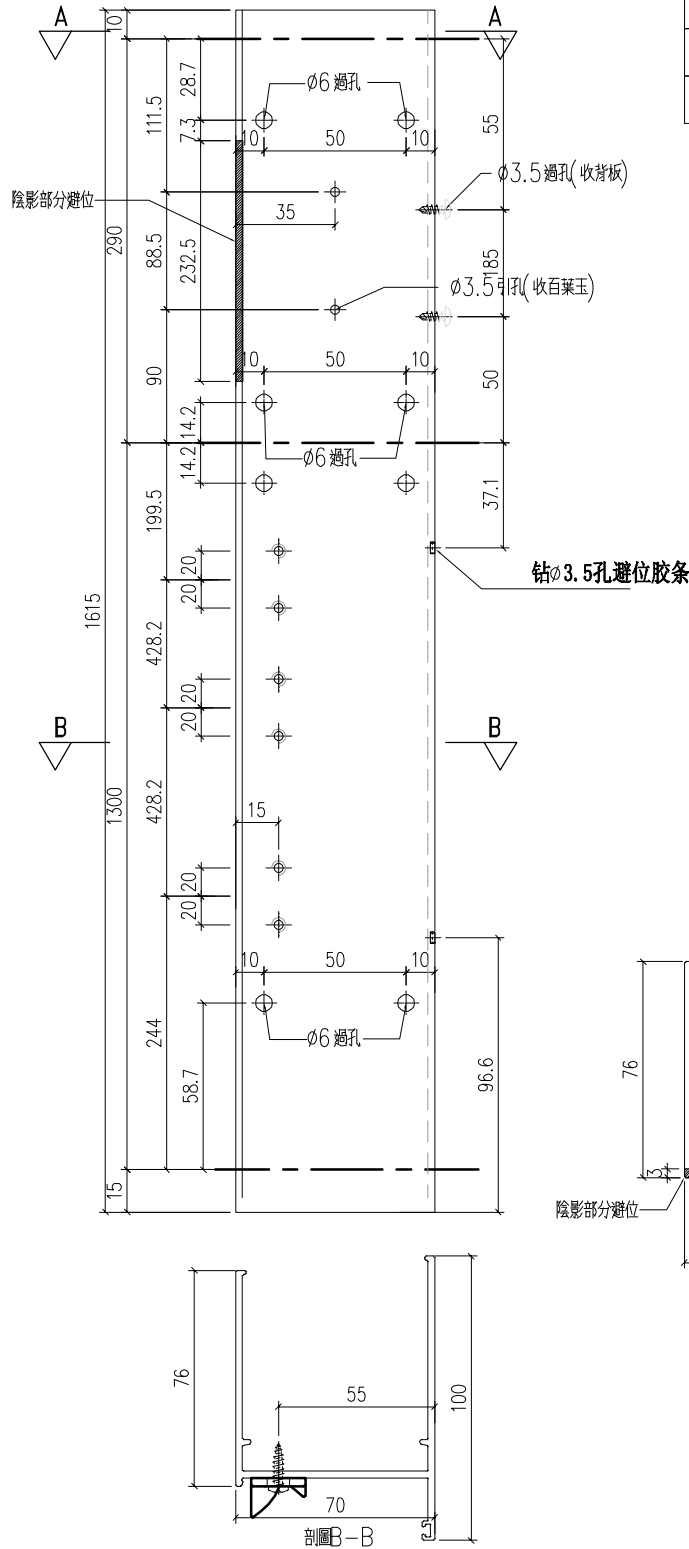

工程號	J-859	地盤	啟德站	探用附件
名稱	70生邊企		地盤	
材料	X86210		工廠	
顏色	--			

 美特鋁質 有限公司 MIDI Aluminium Fabricator Ltd.				類別		物料號	
				制圖	LRA	2022.02.04	圖號 X86210-P13
修改	-	-		復核	-	-	數量
日期	-	-		批准			位置



数量	位置
21	W5P/T5

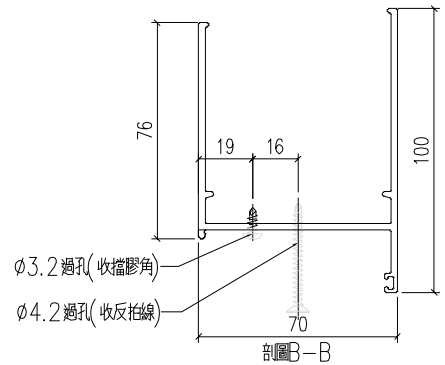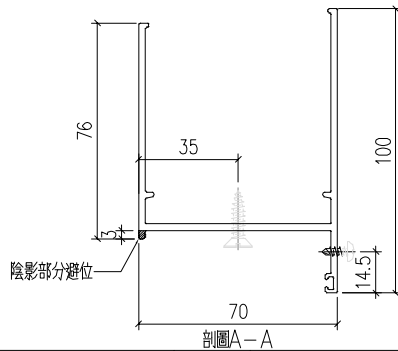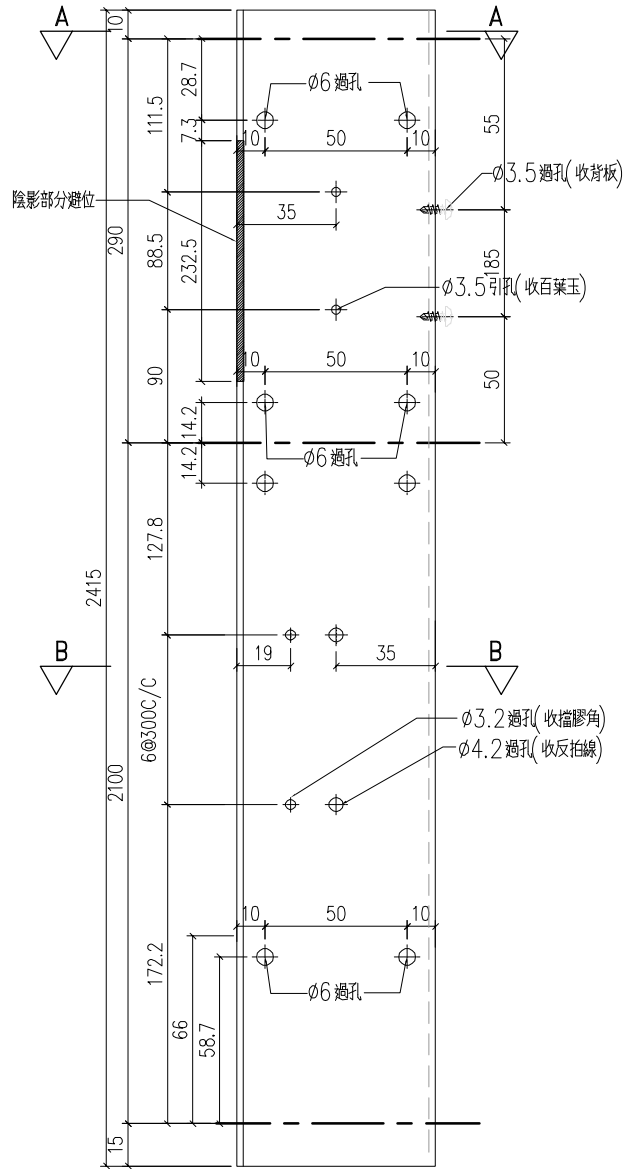

工程號	J-859	地盤	啟德站	附 件
名稱	70生邊企		探	
材料	X86210		地盤	
顏色	--		工廠	

 美特鋁質 有限公司 MIDI Aluminium Fabricator Ltd.				類別		物料號	
修改	-	-		制圖	LRA	2022.02.04	圖號 X86210-P15
日期	-	-		復核	-	-	數量
				批准			位置


位置	數量
W5P/T6	21

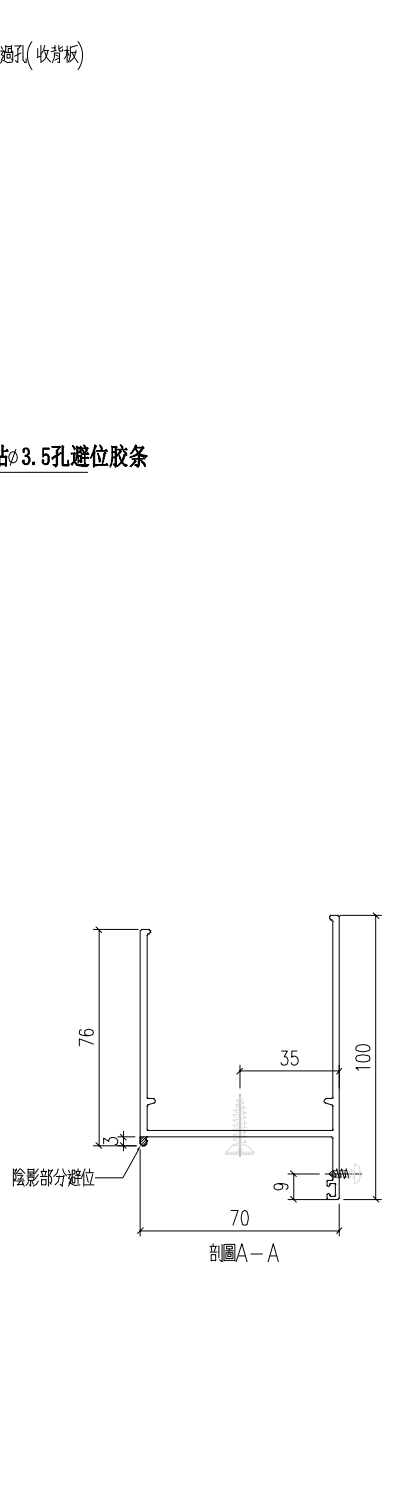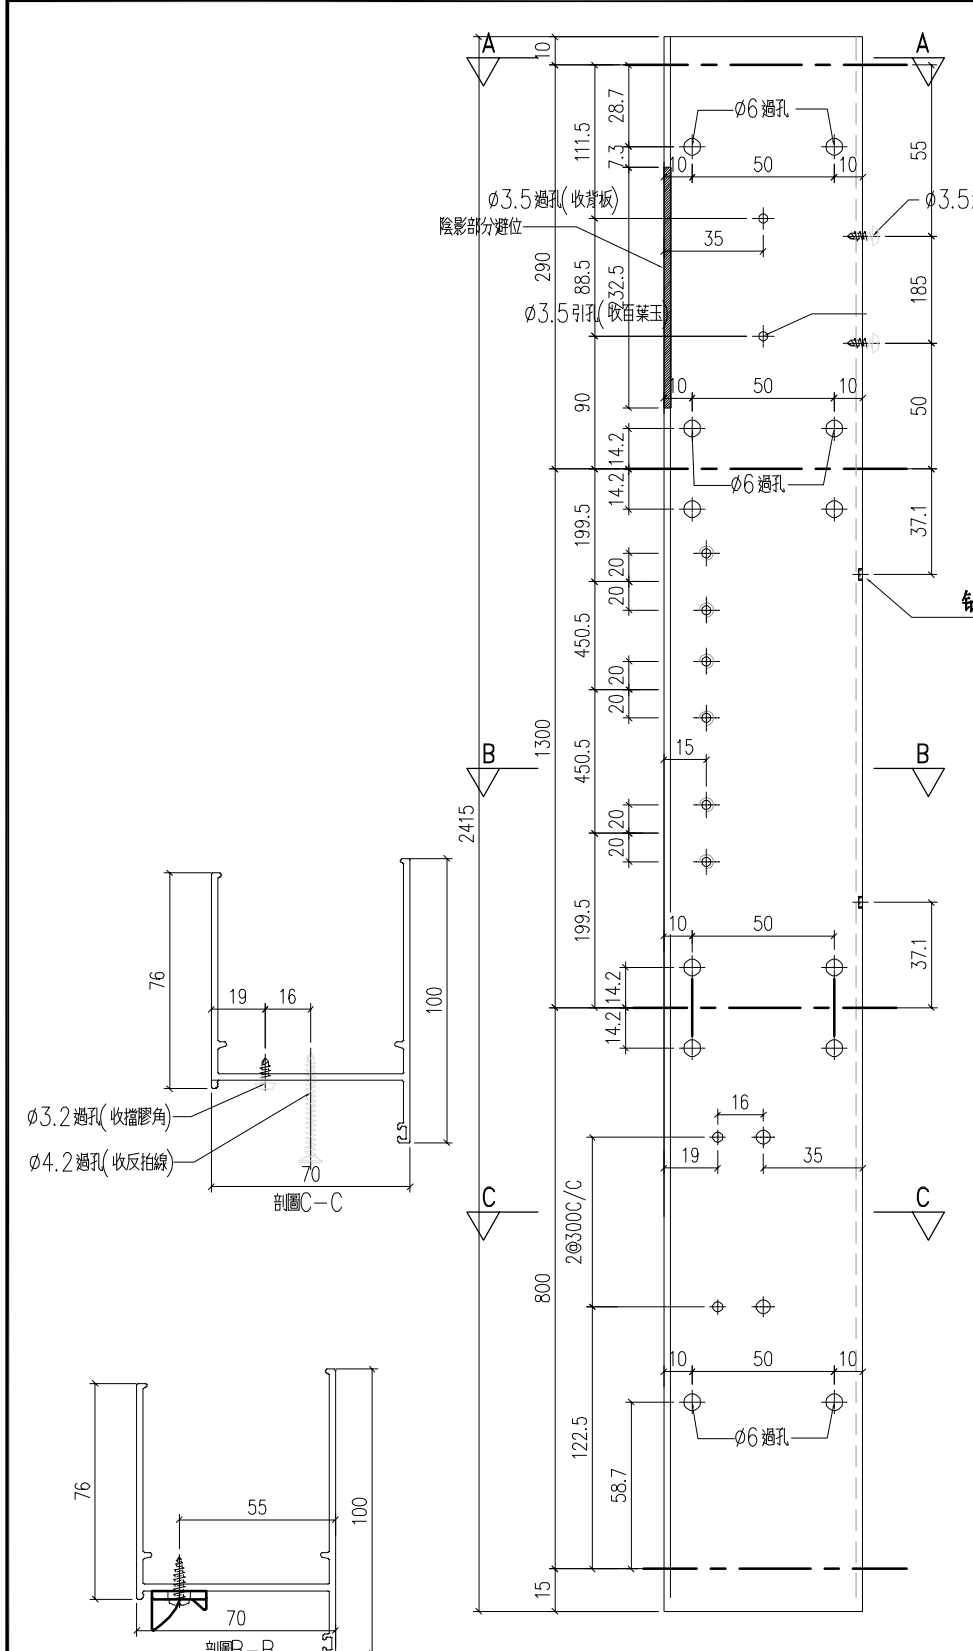


工程號	J-859	地盤	啟德站	附 件
名稱	70生邊企		探	
材料	X86210		地盤	
顏色	--		工廠	

 美特鋁質 有限公司 MIDI Aluminium Fabricator Ltd.				類別		物料號	
修改	-	-		制圖	LRA	2022.02.04	圖號 X86210-P16
日期	-	-		復核	-	-	數量
				批准			位置





數量	位置
21	W5P/T6

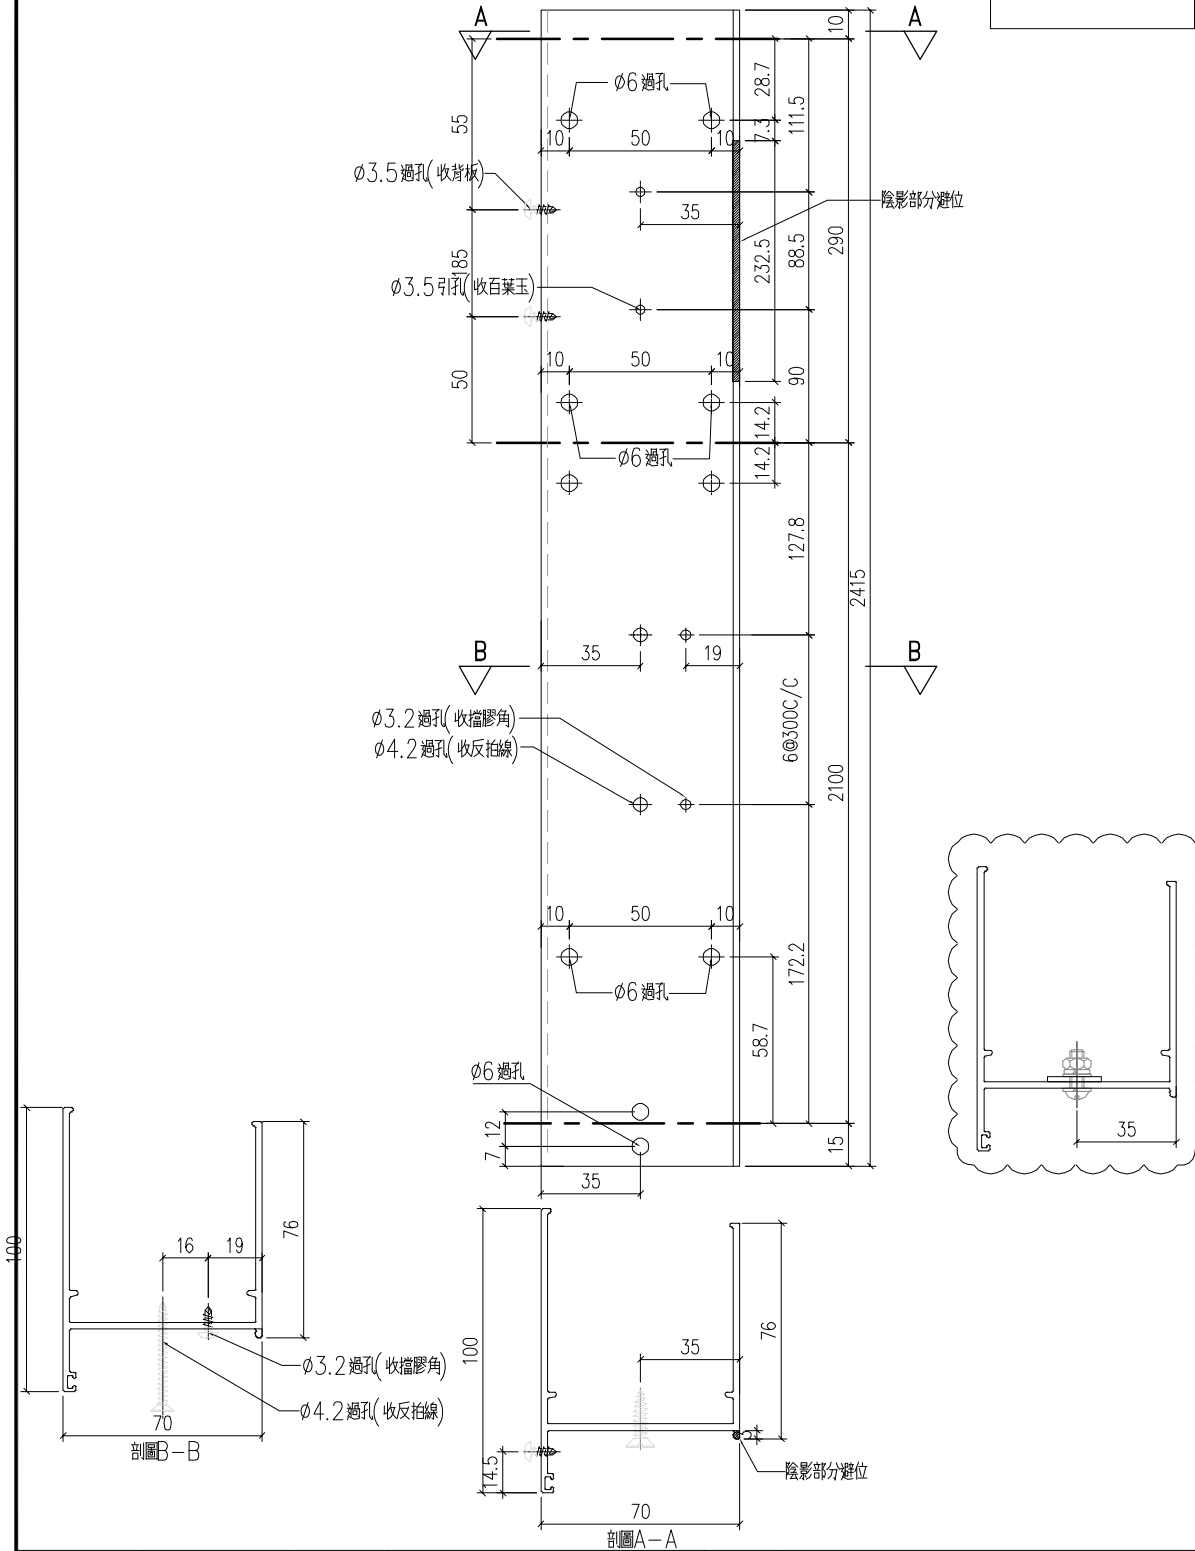

工程號	J-859	地盤	啟德站	附 件
名稱	70生邊企	探	用	
材料	X86210	地盤		
顏色	--	工廠		

 美特鋁質有限公司 MIDI Aluminium Fabricator Ltd.				類別		物料號	
				制圖	LRA	2022.02.04	圖號 X86007-P01
修改	-	-		復核	-	-	數量
日期	-	-		批准			位置


位置	數量
W1P/T7	21

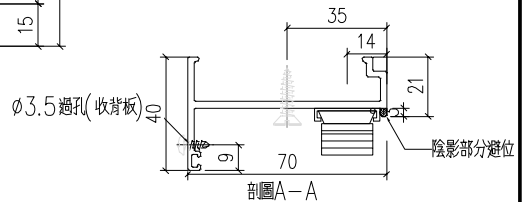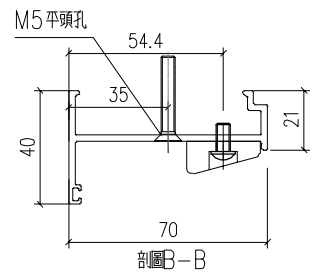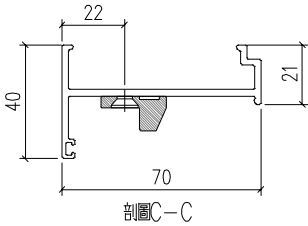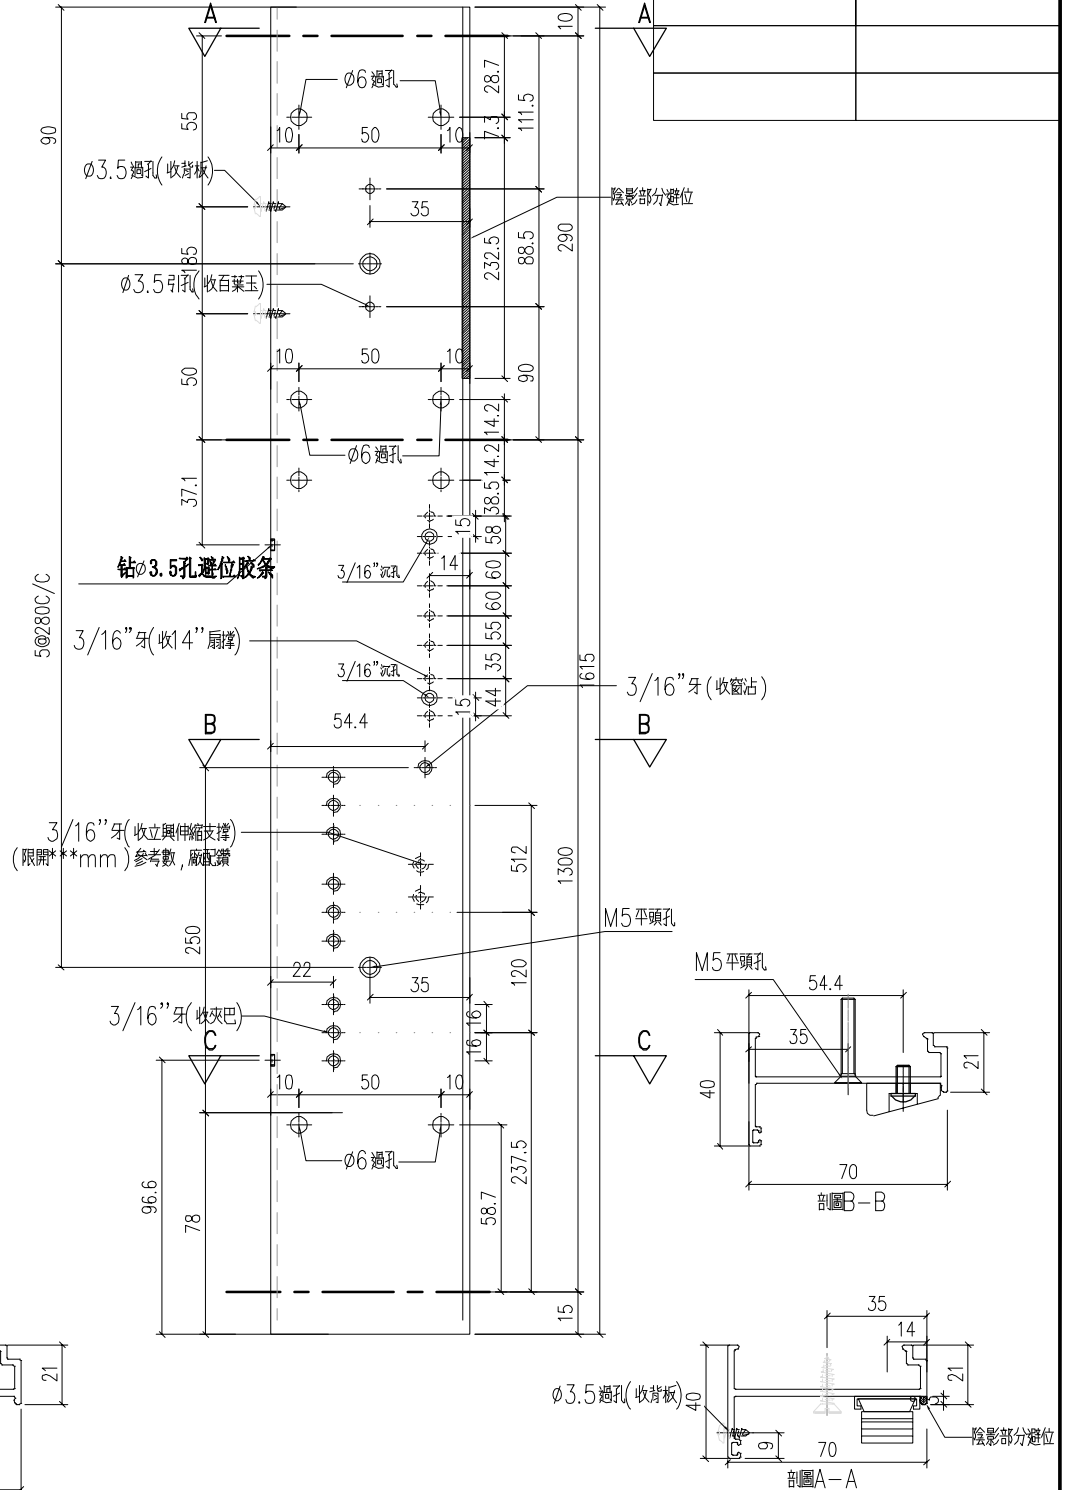

工程號	J-859	地盤	啟德站	探用附件
名稱	70生夾企			
材料	X86007			
顏色	--			

 美特鋁質 有限公司 MIDI Aluminium Fabricator Ltd.				類別		物料號	
				制圖	LRA	2022.02.04	圖號 X86007-P02
修改	-	-		復核	-	-	數量
日期	-	-		批准			位置





位置	數量
W1P/T7	21

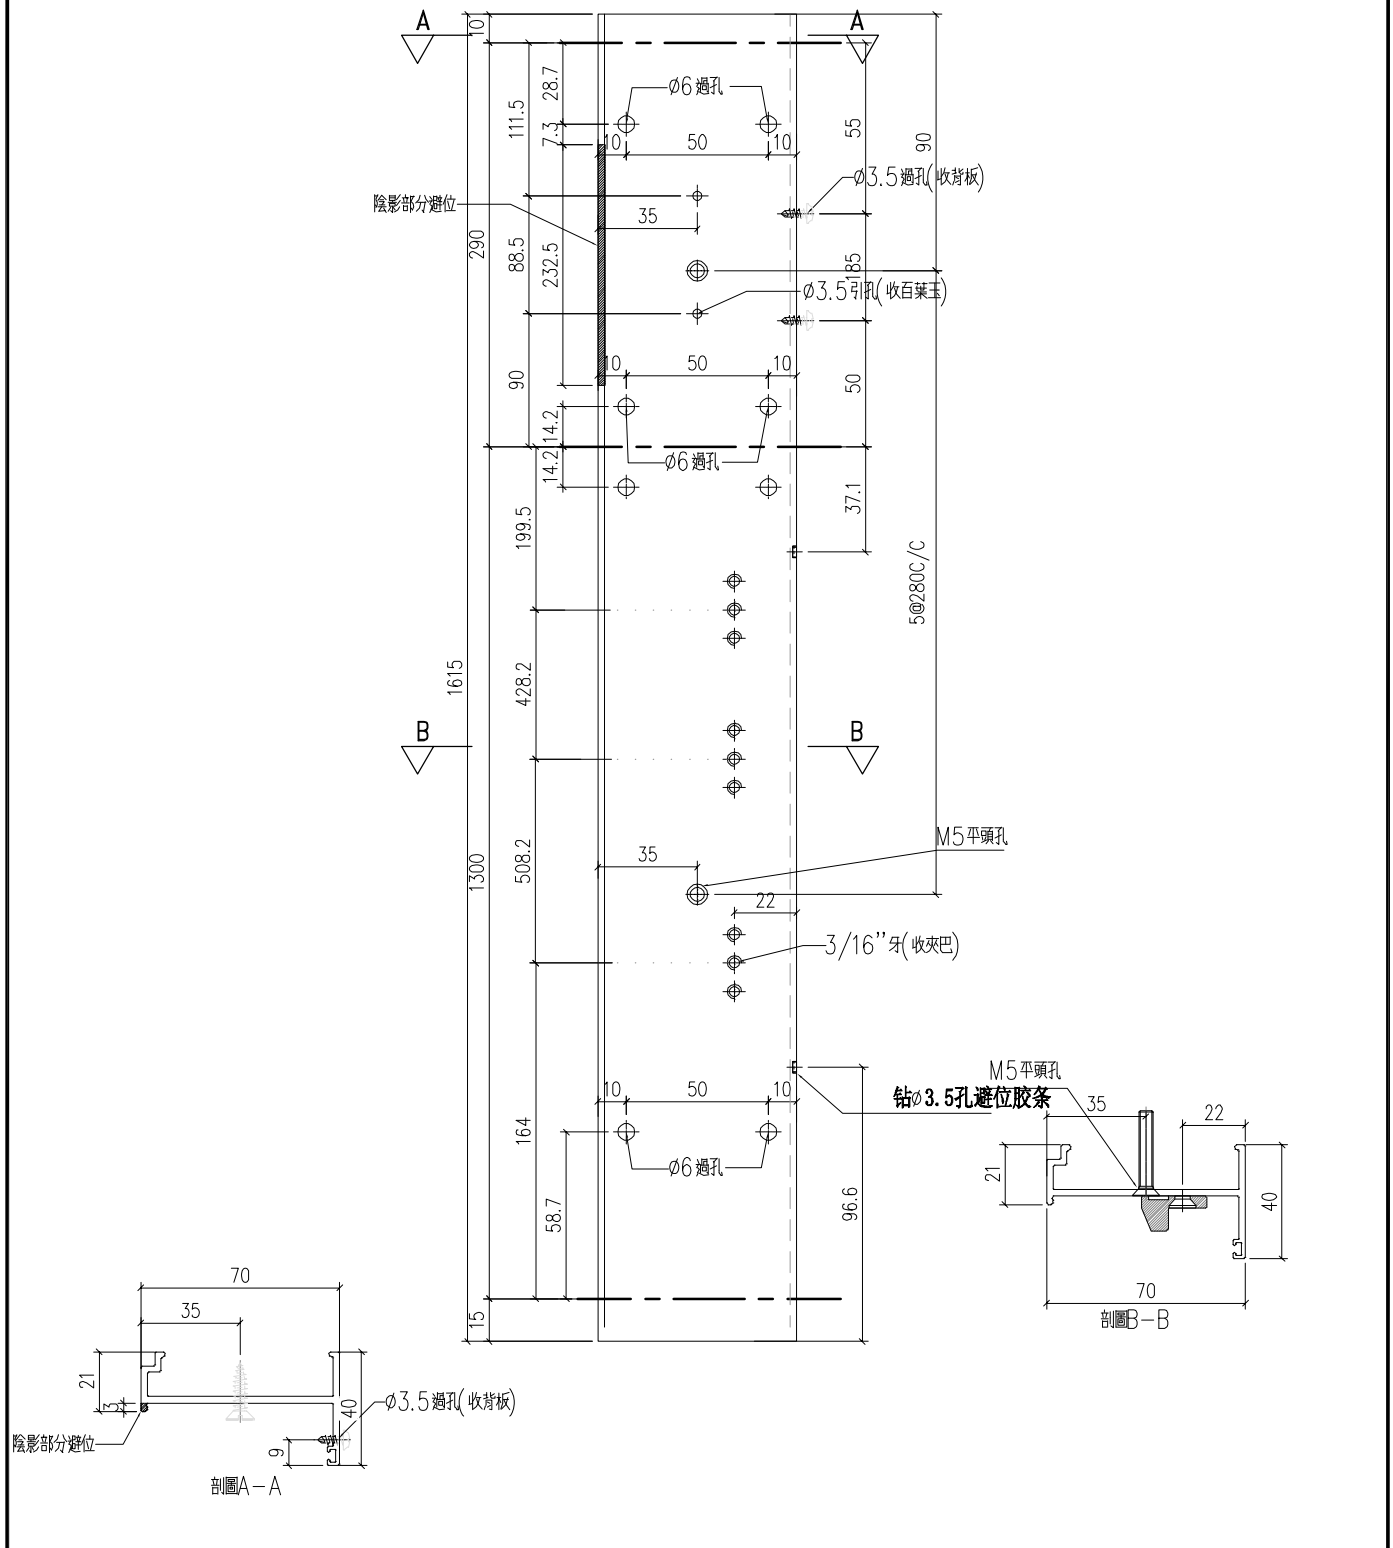

工程號	J-859	地盤	啟德站	探用附件
名稱	70生夾企			
材料	X86007		地盤	
顏色	--		工廠	

 美特鋁質 有限公司 MIDI Aluminium Fabricator Ltd.				類別		物料號	
修改	-	-		制圖	LRA	2022.02.04	圖號 X86007-P03
日期	-	-		復核	-	-	數量
				批准			位置


位置	數量
W10P/T9	6

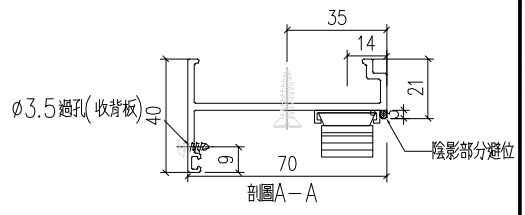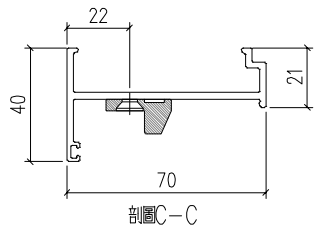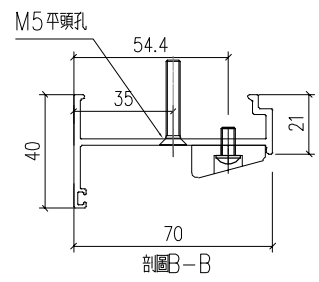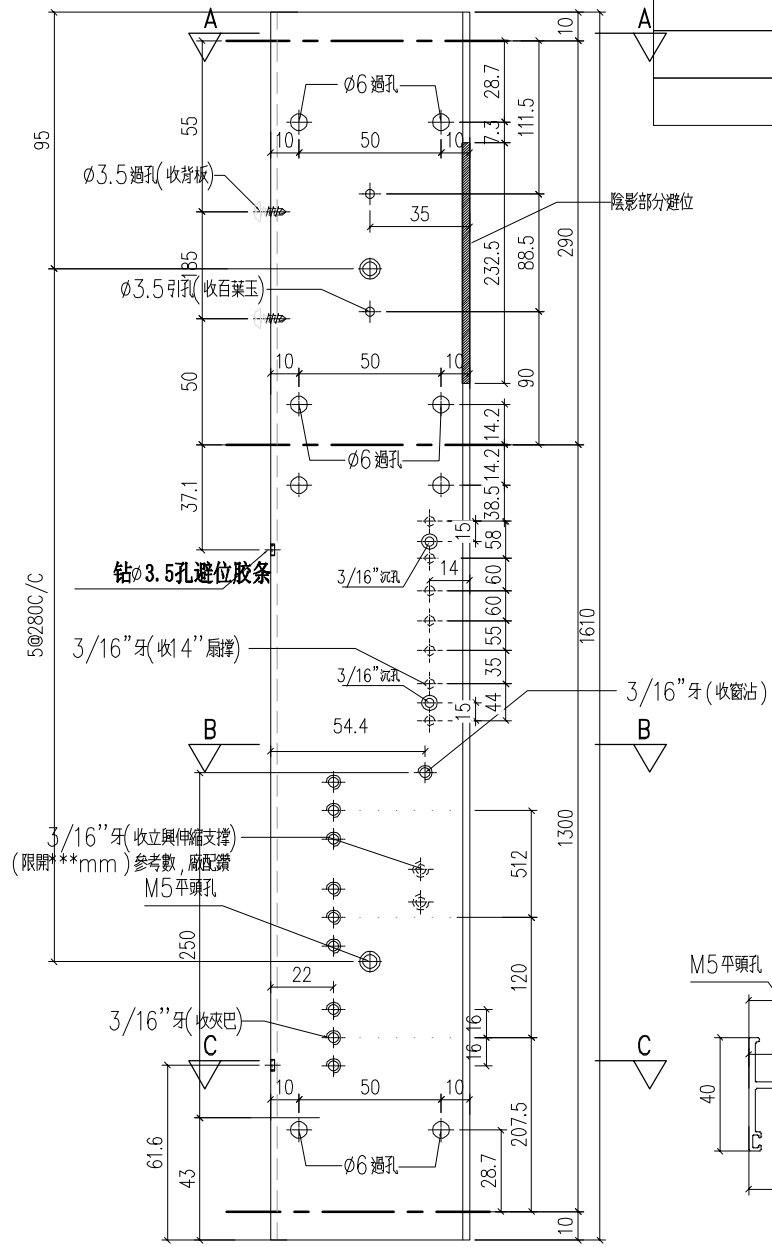

工程號	J-859	地盤	啟德站	探用附件
名稱	70生夾企		地盤	
材料	X86007		工廠	
顏色	--			

 美特鋁質 有限公司 MIDI Aluminium Fabricator Ltd.				類別		物料號	
				制圖	LRA	2022.02.04	圖號 X86007-P05
修改	-	-		復核	-	-	數量
日期	-	-		批准			位置





位置	數量
W5P/T5	21

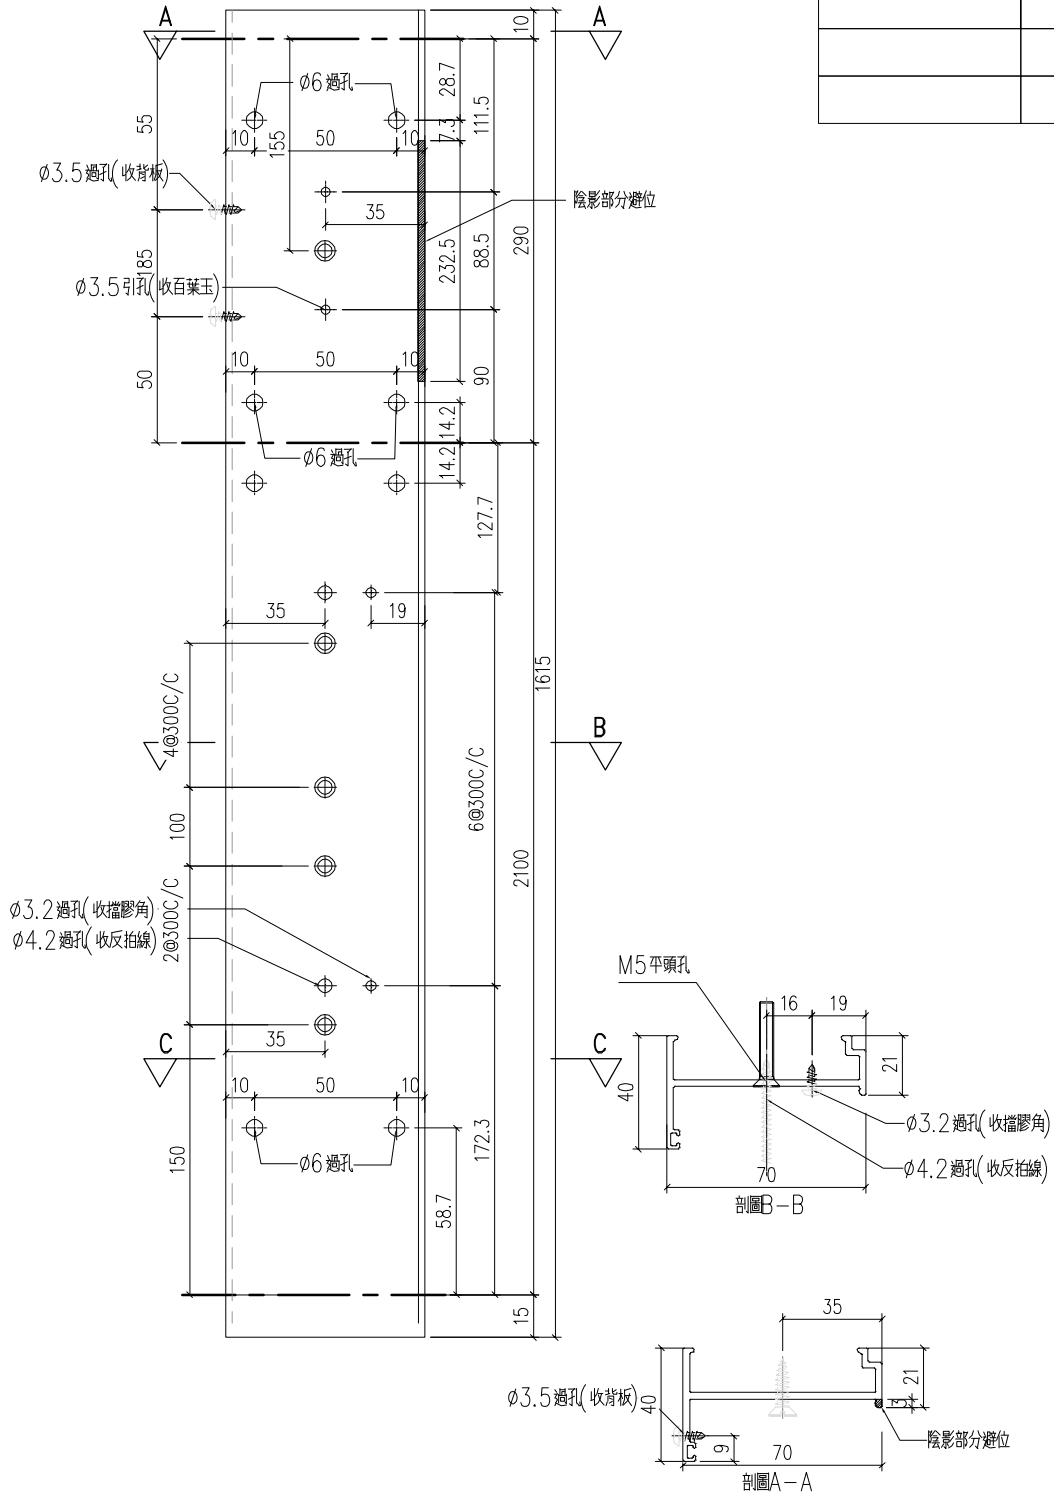

工程號	J-859	地盤	啟德站	附 件
名稱	70生夾企		探	
材料	X86007		地盤	
顏色	--		工廠	

 美特鋁質 有限公司 MIDI Aluminium Fabricator Ltd.				類別		物料號	
修改	-	-		制圖	LRA	2022.02.04	圖號 X86007-P06
日期	-	-		復核	-	-	數量
				批准			位置





位置	數量
W5P/T5	21

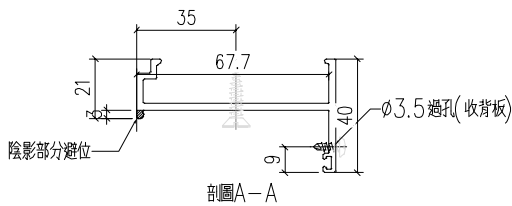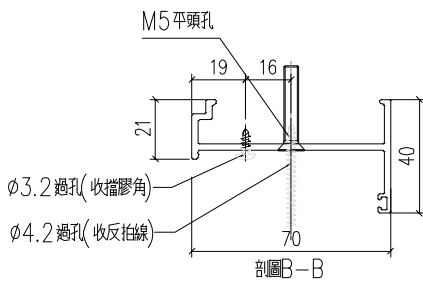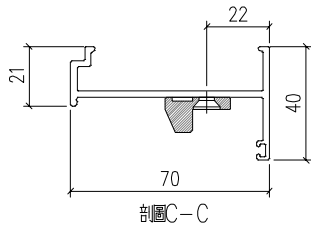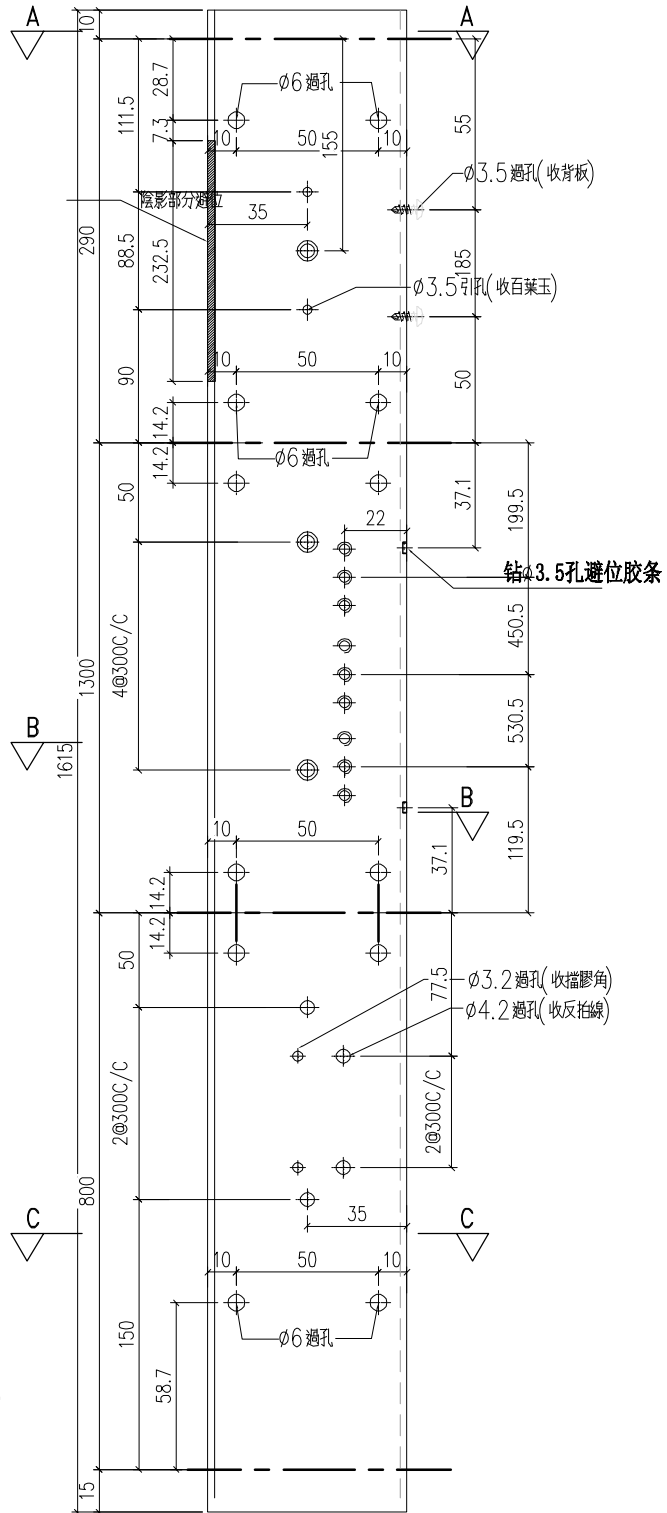


工程號	J-859	地盤	啟德站	探用附件
名稱	70生夾企			
材料	X86007			
顏色	--		工廠	

 美特鋁質 有限公司 MIDI Aluminium Fabricator Ltd.				類別		物料號	
				制圖	LRA	2022.02.04	圖號 X86007-P07
修改	-	-		復核	-	-	數量
日期	-	-		批准			位置


位置	數量
W5P/T6	21

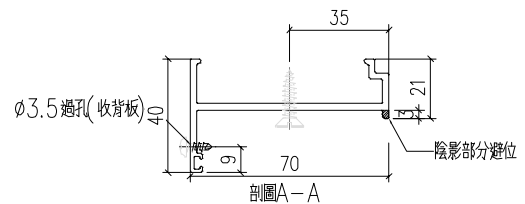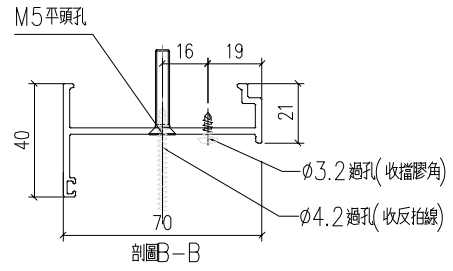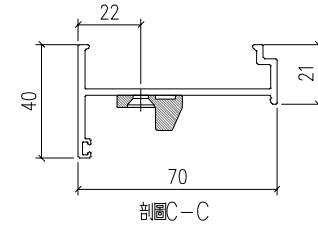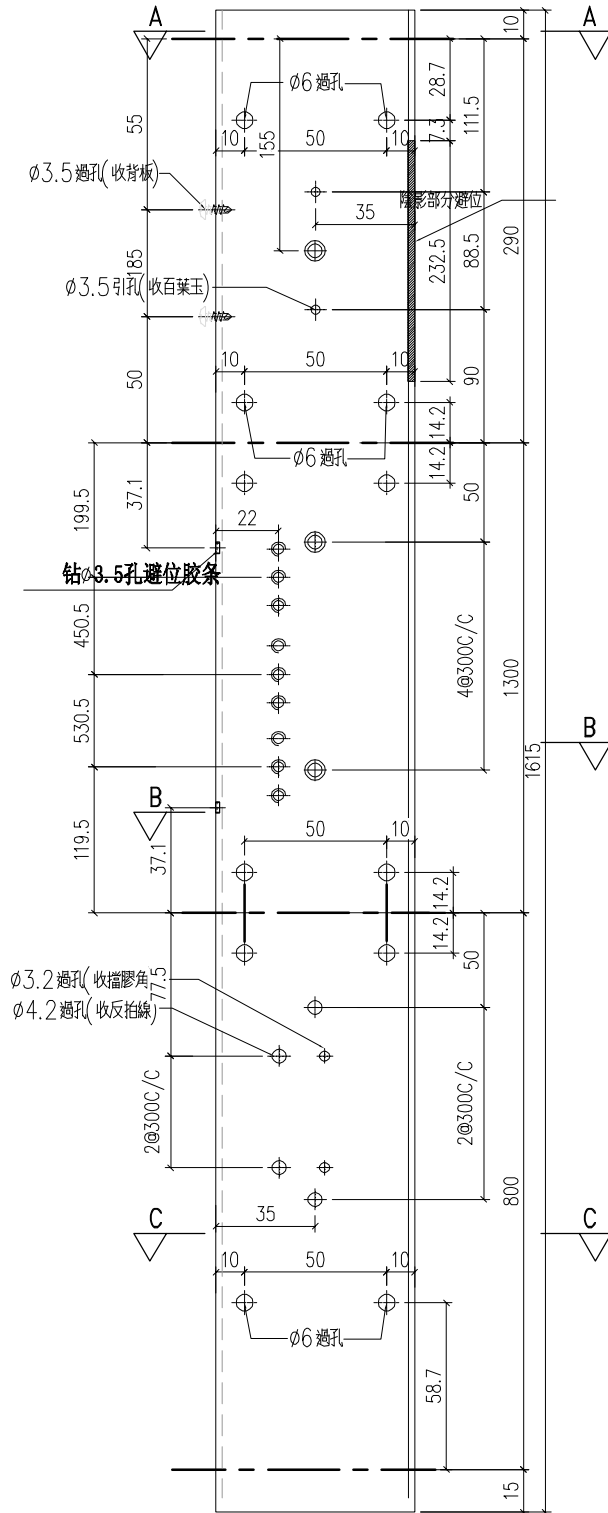

工程號	J-859	地盤	啟德站	探用附件
名稱	70生夾企		地盤	
材料	X86007		工廠	
顏色	--			

 美特鋁質 有限公司 MIDI Aluminium Fabricator Ltd.				類別		物料號	
				制圖	LRA	2022.02.04	圖號 X86007-P08
修改	-	-		復核	-	-	數量
日期	-	-		批准			位置





位置	數量
W5P/T6	21

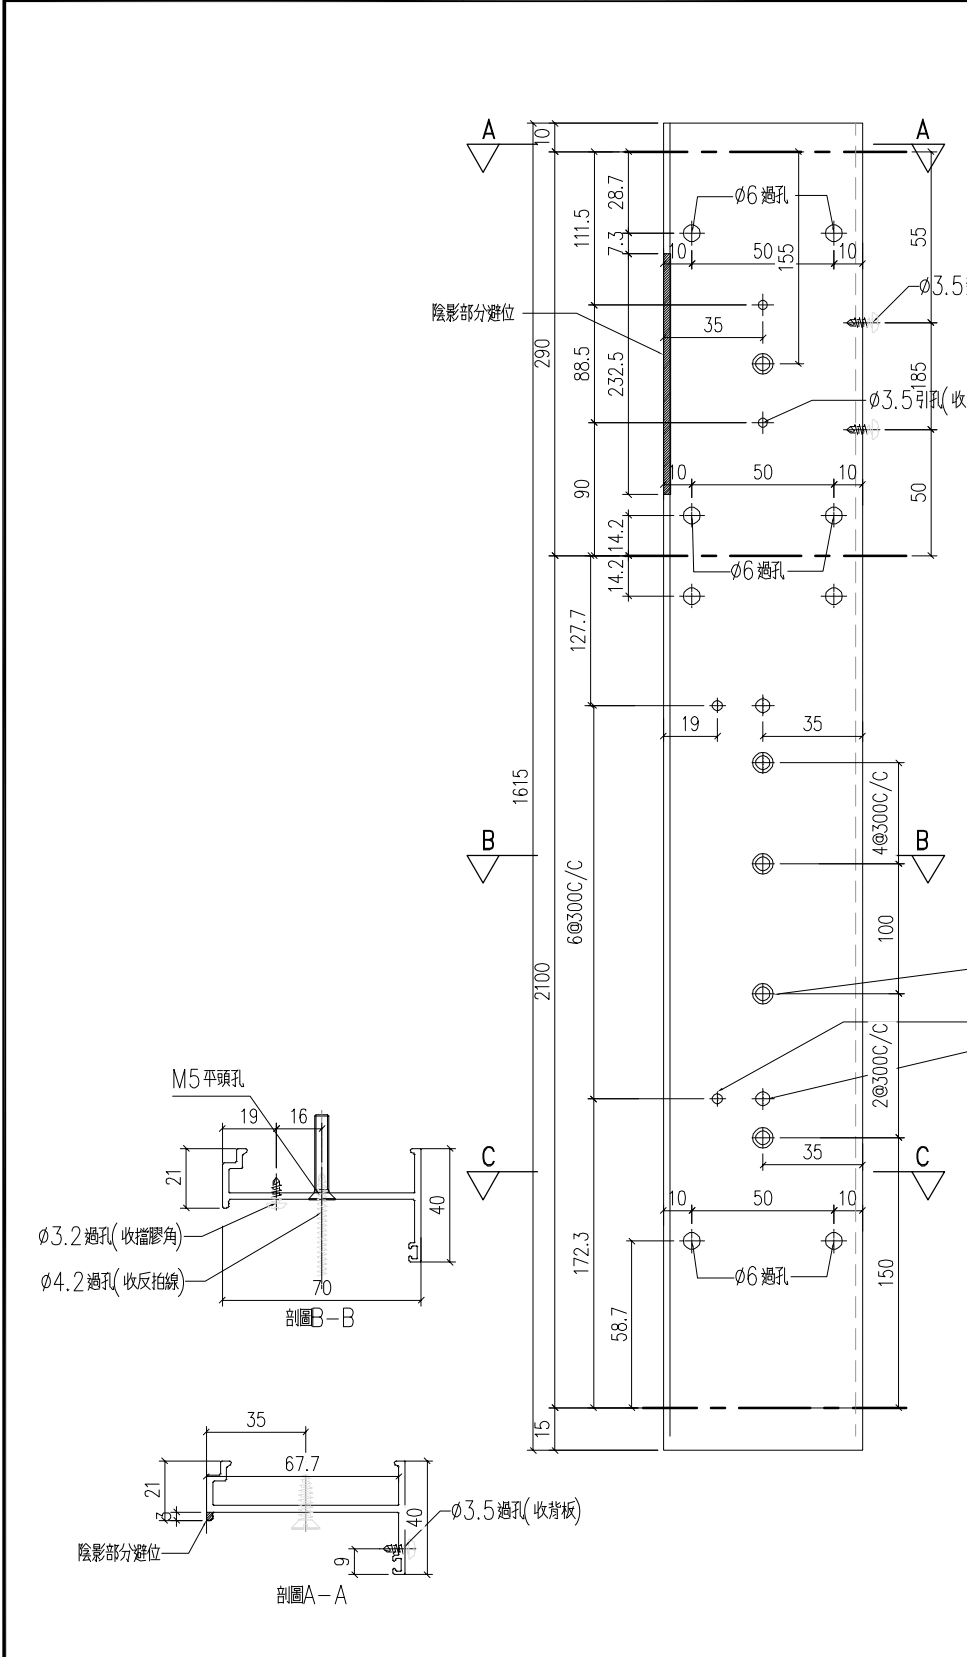


工程號	J-859	地盤	啟德站	附 件
名稱	70生夾企		探	
材料	X86007		地盤	
顏色	--		工廠	

 美特鋁質 有限公司 MIDI Aluminium Fabricator Ltd.				類別		物料號	
修改	-	-		制圖	LRA	2022.02.04	圖號 X86262-P01
日期	-	-		復核	-	-	數量
				批准			位置



W2P/T1	20
W3P/T6	21

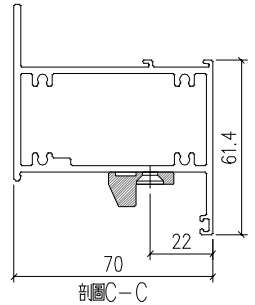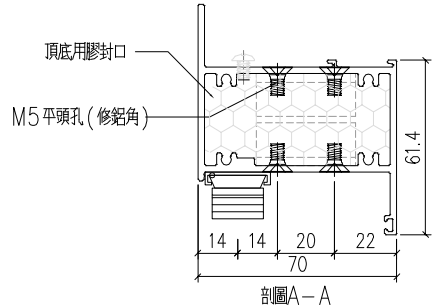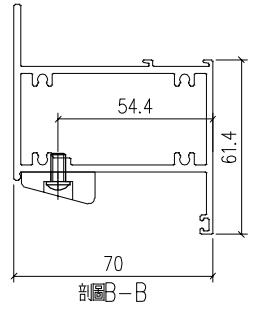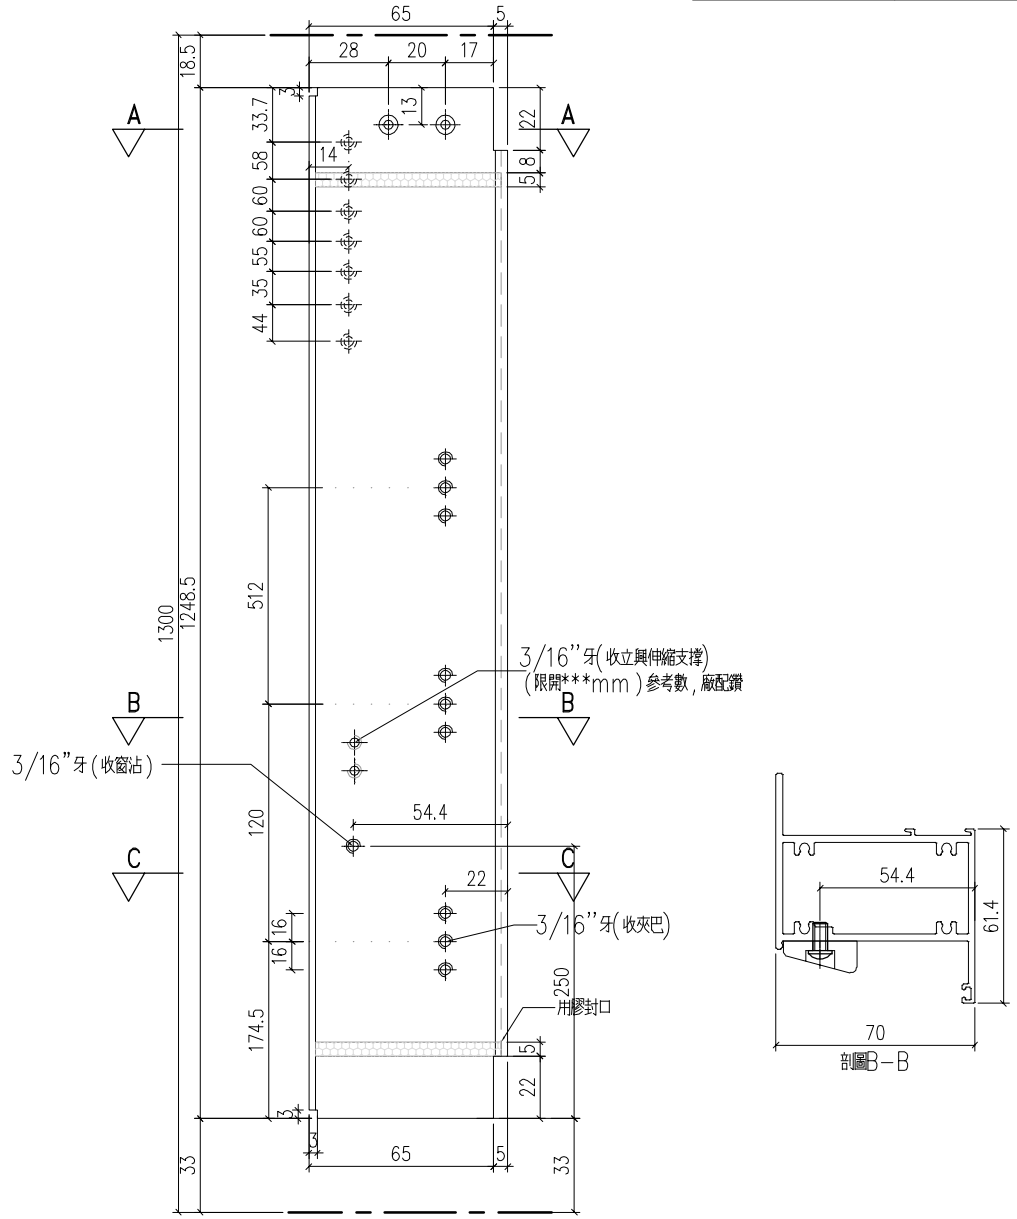


工程號	J-859	地盤	啟德站	附 用 件
名稱	70上生下梗中橫		探	
材料	X86262		地盤	
顏色	--		工廠	

 美特鋁質 有限公司 MIDI Aluminium Fabricator Ltd.				類別		物料號	
修改	-	-		制圖	LRA	2022.02.04	圖號 X86262-P02
日期	-	-		復核	-	-	數量
				批准			位置

W4P/T1	20
--------	----

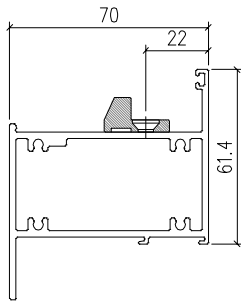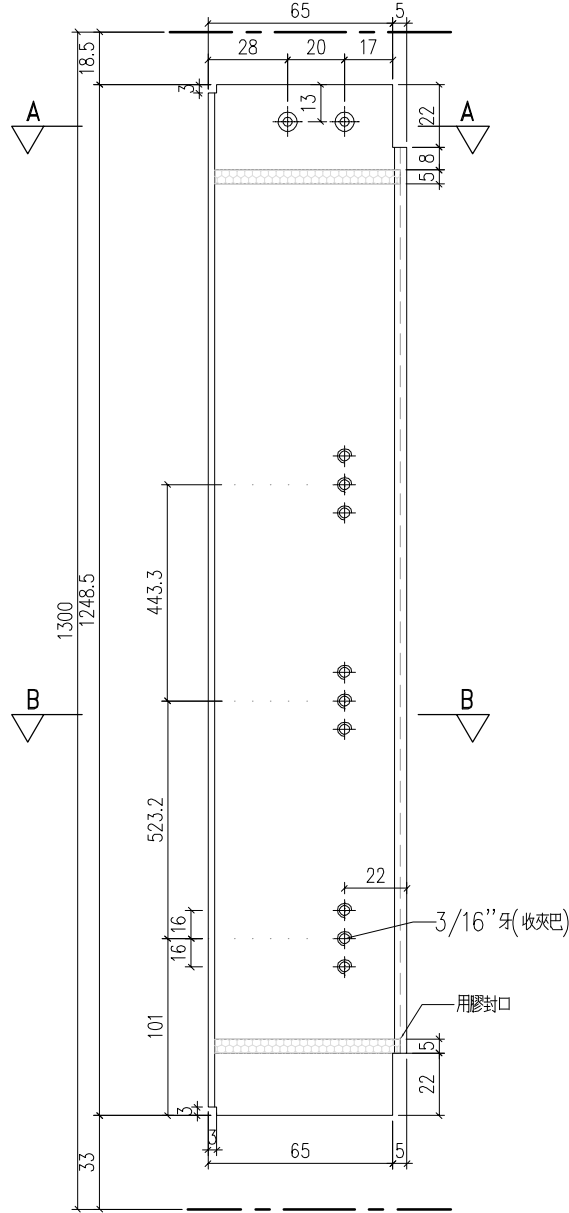

剖面B-B




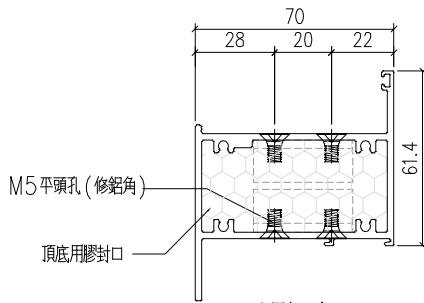


剖面A-A

工程號	J-859	地盤	啟德站	探用附件
名稱	70上生下梗中橫			
材料	X86262		地盤	
顏色	--		工廠	

 美特鋁質 有限公司 MIDI Aluminium Fabricator Ltd.				類別		物料號	
修改	-	-		制圖	LRA	2022.02.04	圖號 X86262-P04
日期	-	-		復核	-	-	數量
				批准			位置


W1P/T2	21
W3P/T5	21
W4P/T6	21
W10P/T9	6

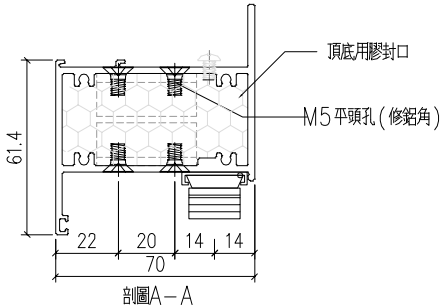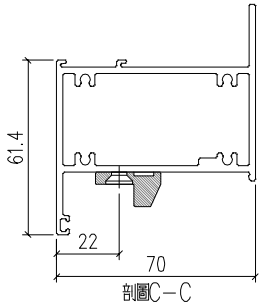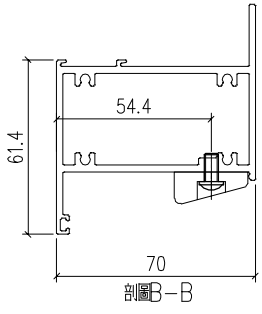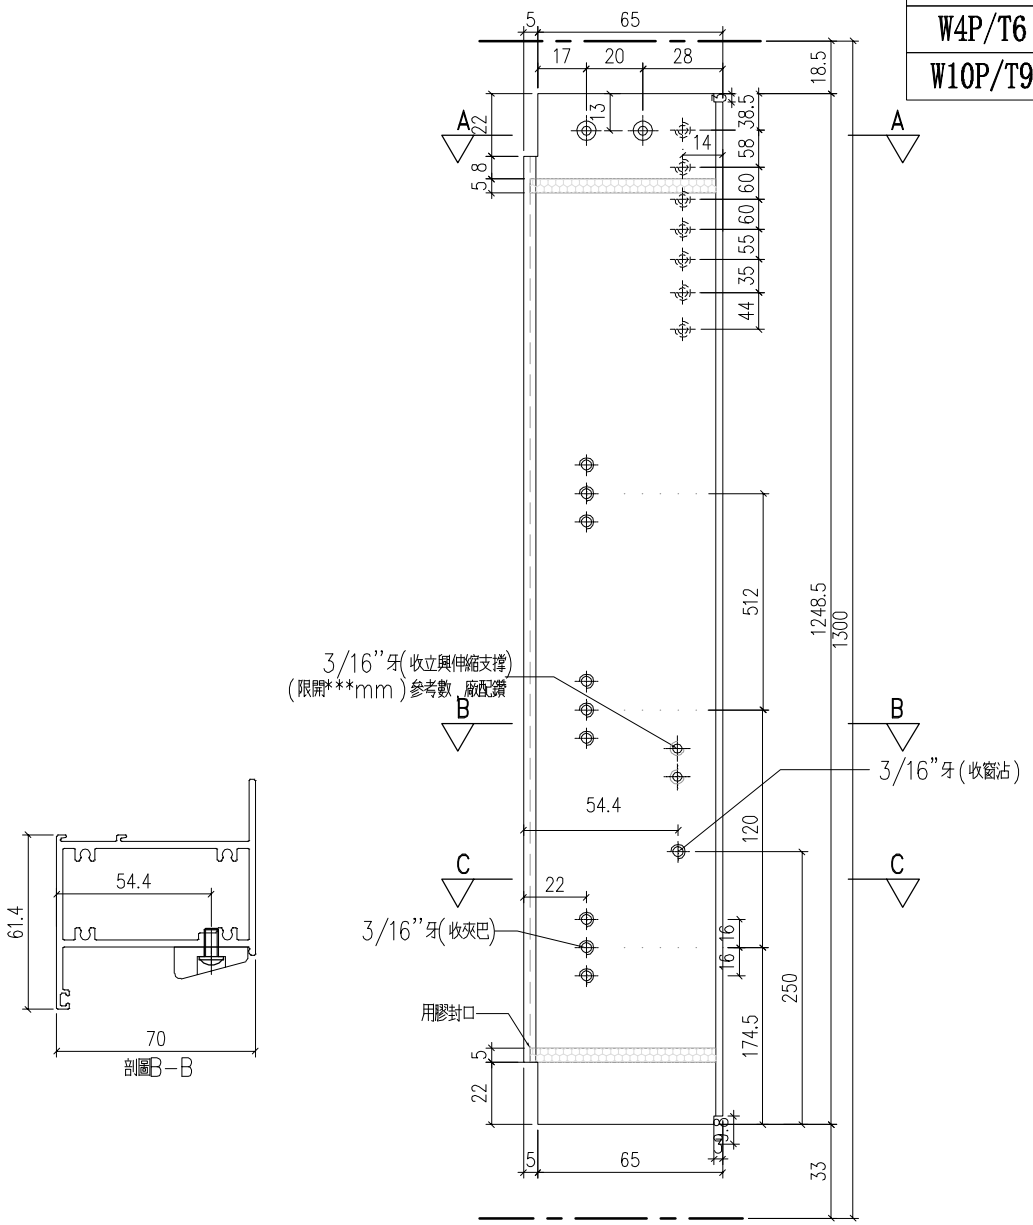

工程號	J-859	地盤	啟德站	探用附件
名稱	70上生下梗中橫		地盤	
材料	X86262		工廠	
顏色	--			

 美特鋁質 有限公司 MIDI Aluminium Fabricator Ltd.				類別		物料號	
修改	-	-		制圖	LRA	2022.02.04	圖號 X86262-P05
日期	-	-		復核	-	-	數量
				批准			位置




W4P/T2 15

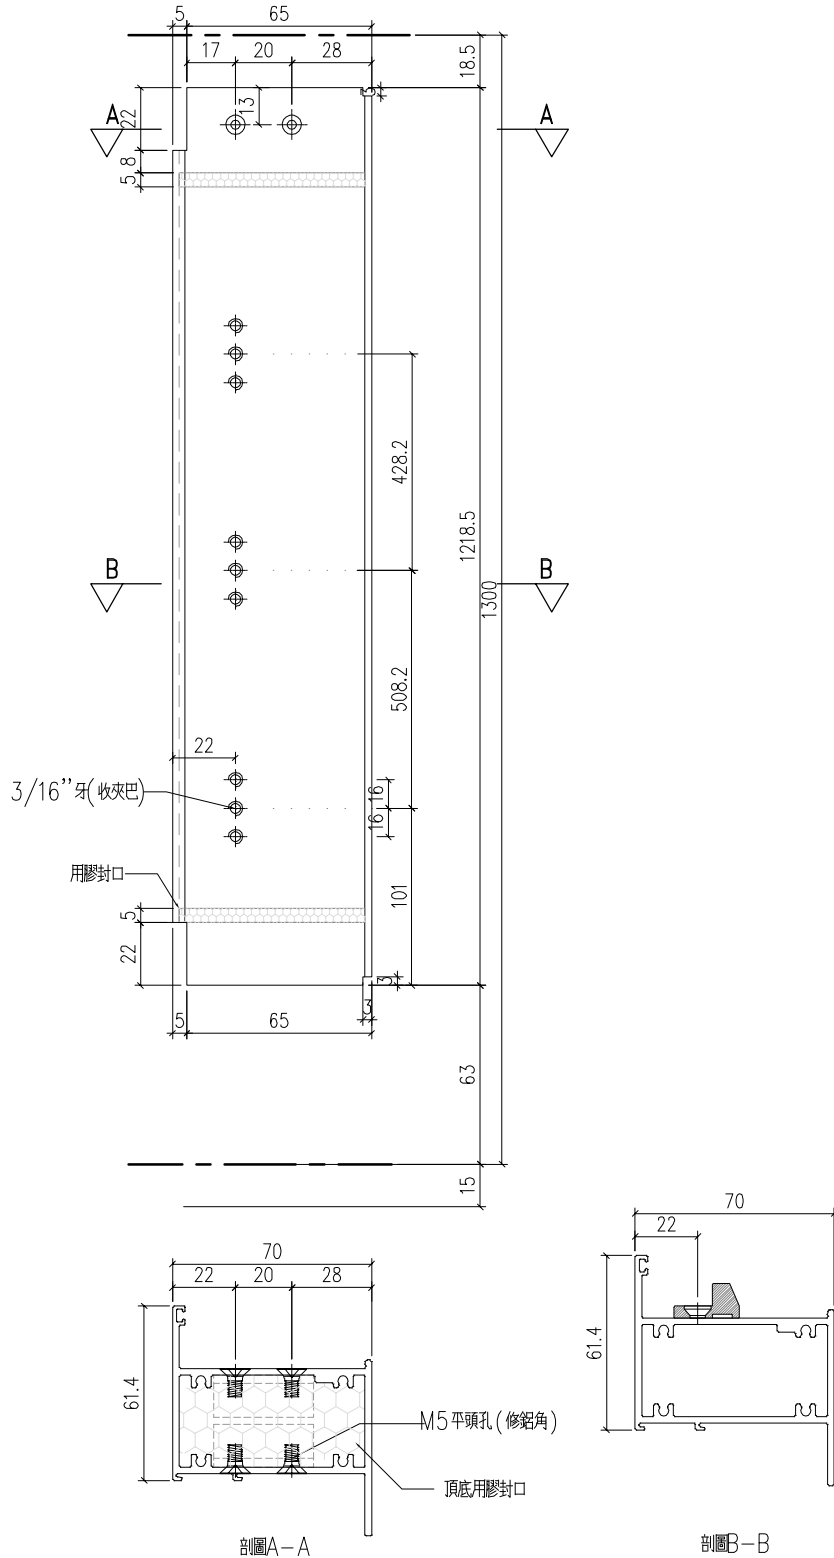


工程號	J-859	地盤	啟德站	附 件
名稱	70上生下梗中橫		採	
材料	X86262		地盤	
顏色	--		工廠	

 美特鋁質 有限公司 MIDI Aluminium Fabricator Ltd.				類別		物料號	
修改	-	-		制圖	LRA	2022.02.04	圖號 X86262-P06
日期	-	-		復核	-	-	數量
				批准			位置



W11P/T6 1

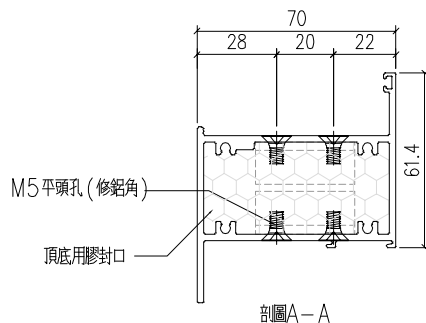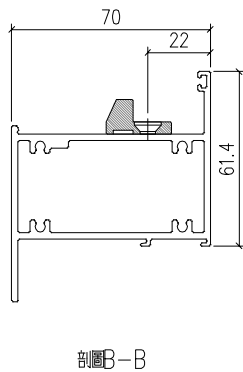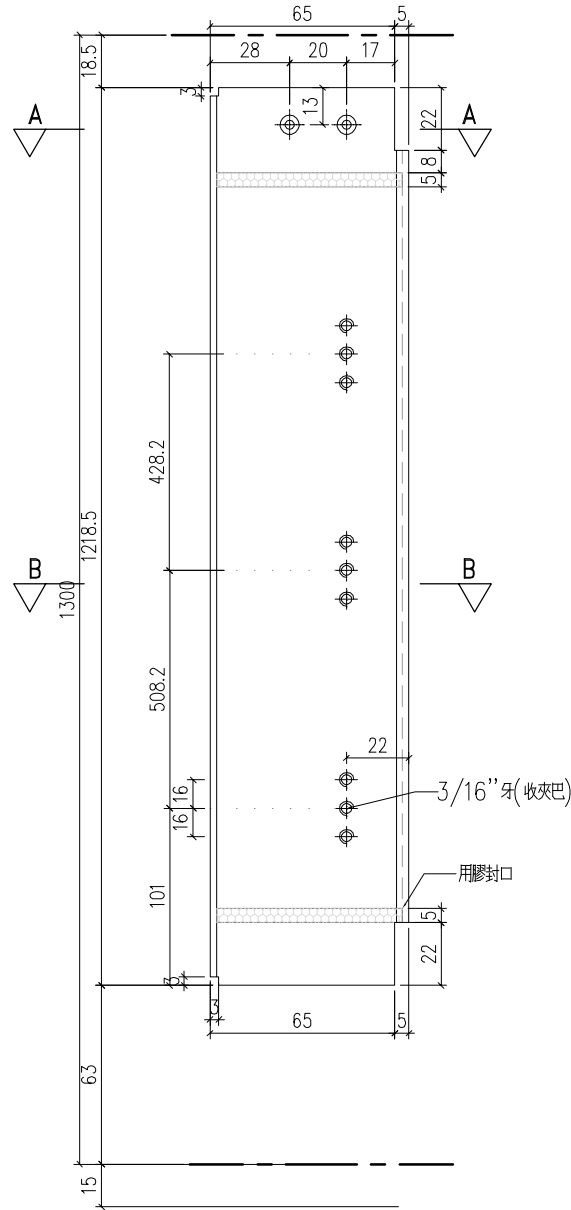


工程號	J-859	地盤	啟德站	附 件
名稱	70上生下梗中橫		探	
材料	X86262		地盤	
顏色	--		工廠	

 美特鋁質 有限公司 MIDI Aluminium Fabricator Ltd.				類別		物料號	
				制圖	LRA	2022.02.04	圖號 X86262-P07
修改	-	-		復核	-	-	數量
日期	-	-		批准			位置

W12P/T9 14

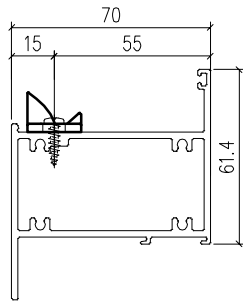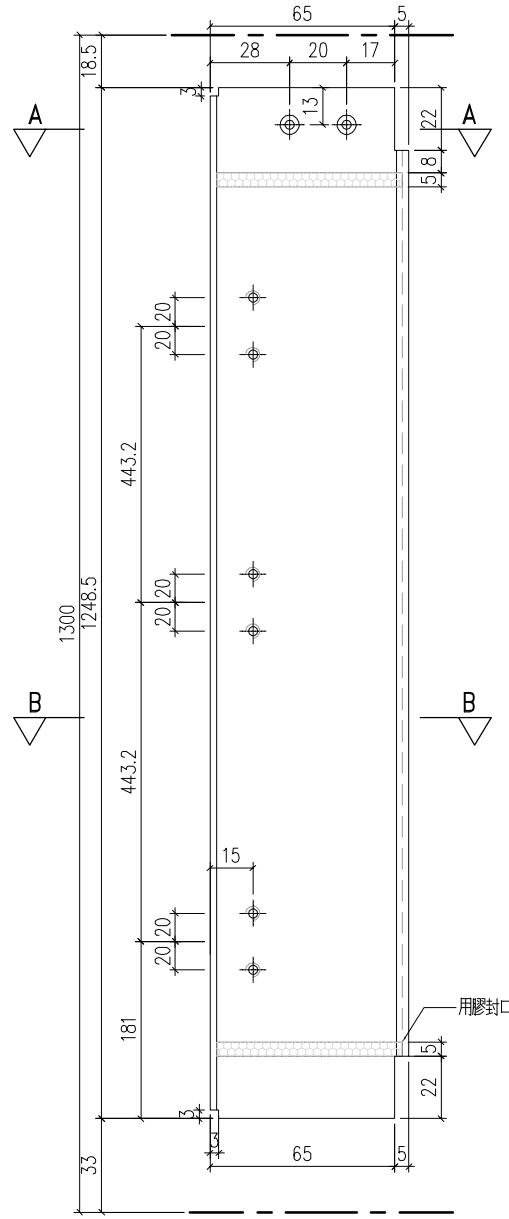

剖面B-B




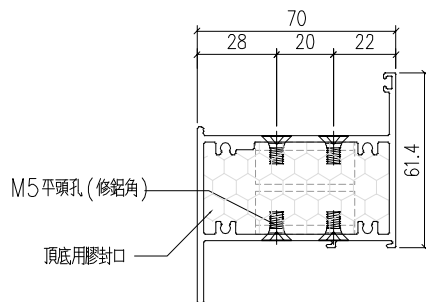


剖面A-A


工程號	J-859	地盤	啟德站	探用附件
名稱	70上生下梗中橫			
材料	X86262		地盤	
顏色	--		工廠	

 美特鋁質 有限公司 MIDI Aluminium Fabricator Ltd.				類別		物料號	
修改	-	-		制圖	LRA	2022.02.04	圖號 X86262-P08
日期	-	-		復核	-	-	數量
				批准			位置





W13AP/T9	2

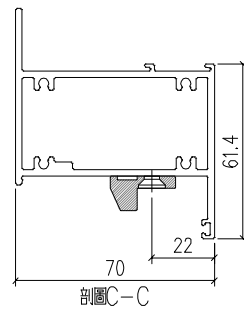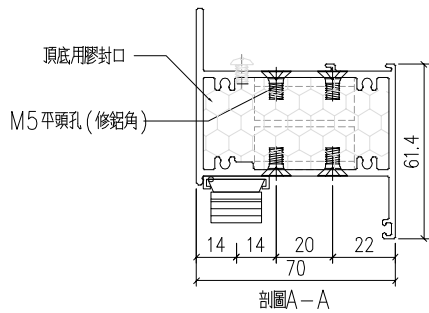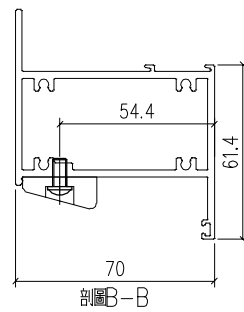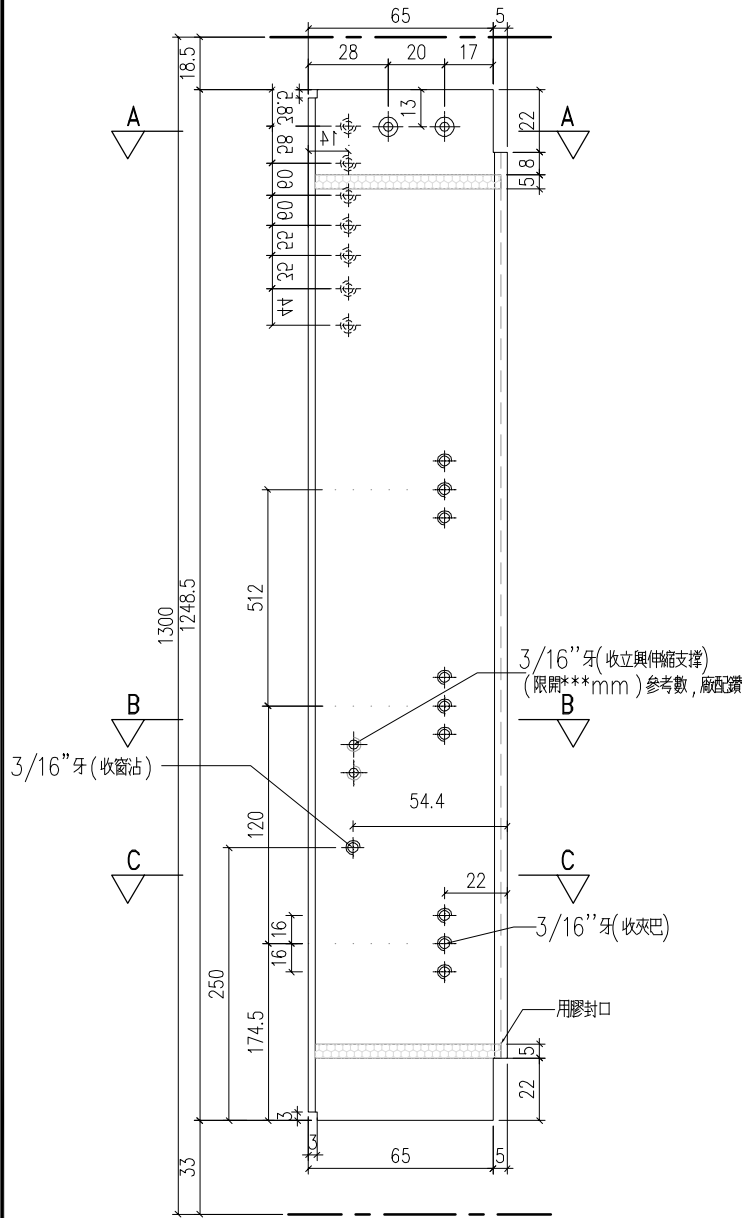


工程號	J-859	地盤	啟德站	探用附件
名稱	70上生下梗中橫			
材料	X86262		地盤	
顏色	--		工廠	

 美特鋁質 有限公司 MIDI Aluminium Fabricator Ltd.				類別		物料號	
修改	-	-		制圖	LRA	2022.02.04	圖號 X86206-P01
日期	-	-		復核	-	-	數量
				批准			位置





位置	數量
W8AP/T1	1

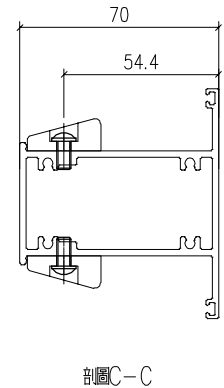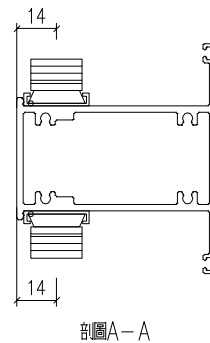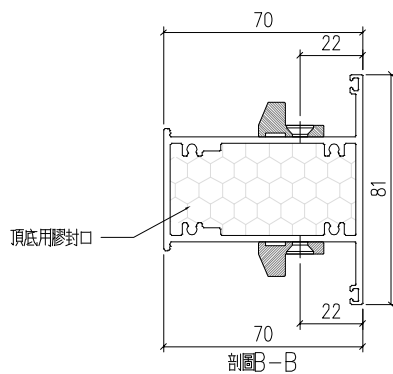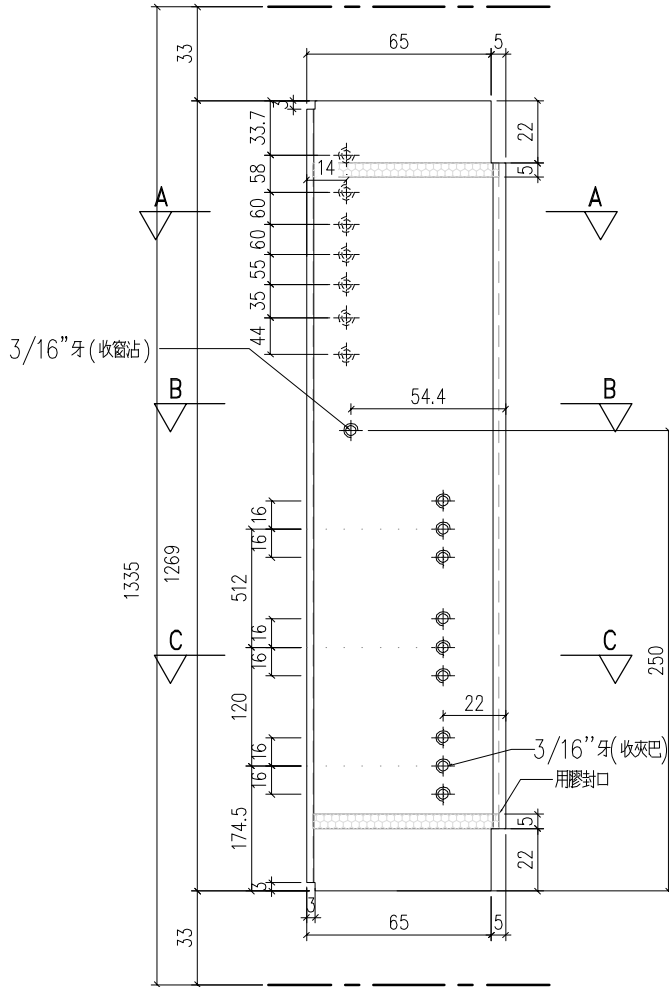

工程號	J-859	地盤	啟德站	附件
名稱	70左生右生中橫		採	
材料	X86206		地盤	
顏色	--		工廠	

 美特鋁質 有限公司 MIDI Aluminium Fabricator Ltd.				類別		物料號	
修改	-	-		制圖	LRA	2022.02.04	圖號 X86206-P02
日期	-	-		復核	-	-	數量
				批准			位置





位置	數量
W8AP/T5	1

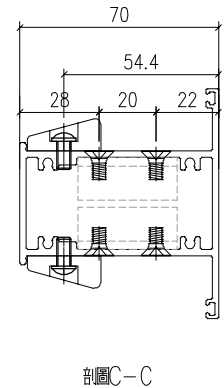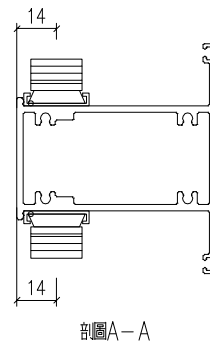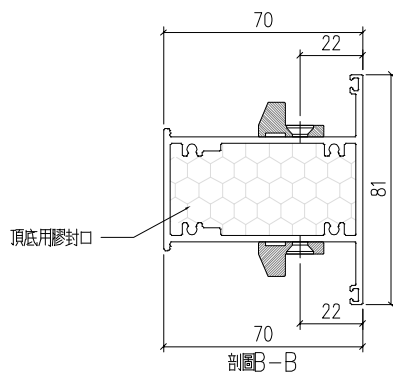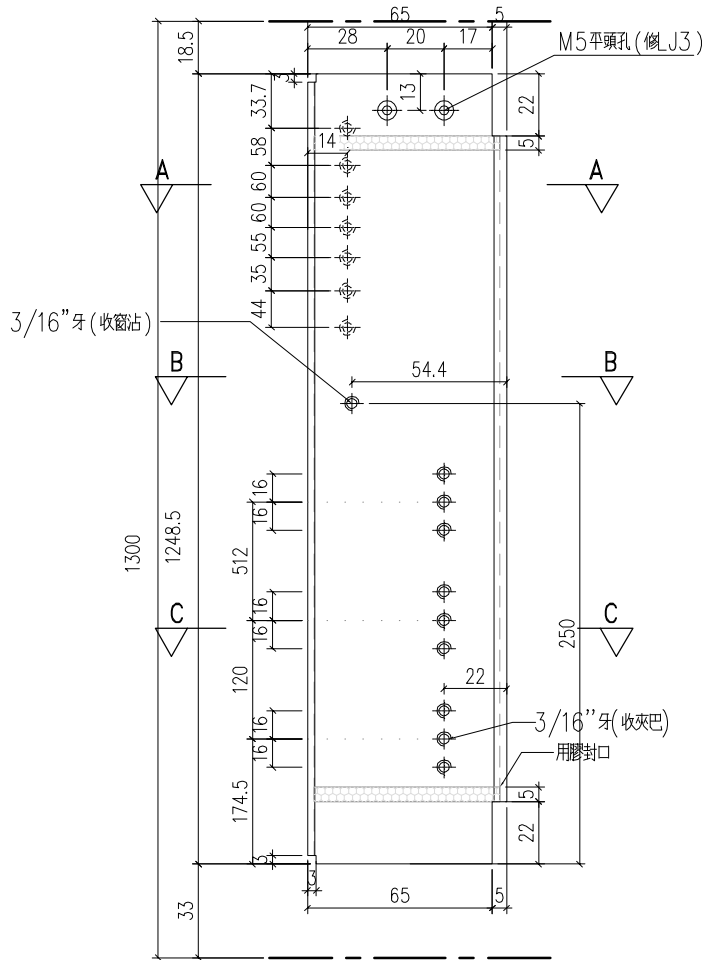

工程號	J-859	地盤	啟德站	附 件
名稱	70左生右生中橫		採	
材料	X86206		地盤	
顏色	--		工廠	

 美特鋁質 有限公司 MIDI Aluminium Fabricator Ltd.				類別		物料號	
修改	-	-		制圖	LRA	2022.02.04	圖號 X86206-P03
日期	-	-		復核	-	-	數量
				批准			位置



位置	數量
W13P/T9	14

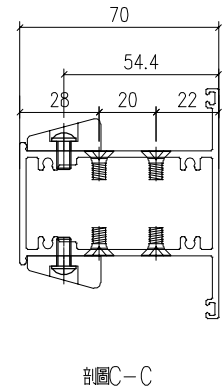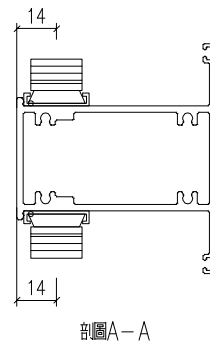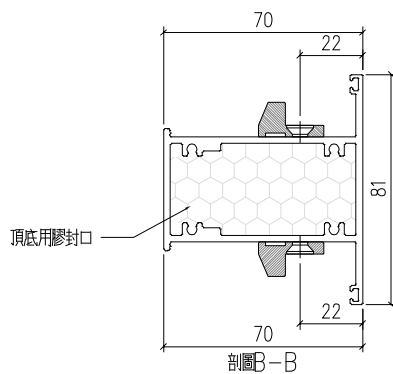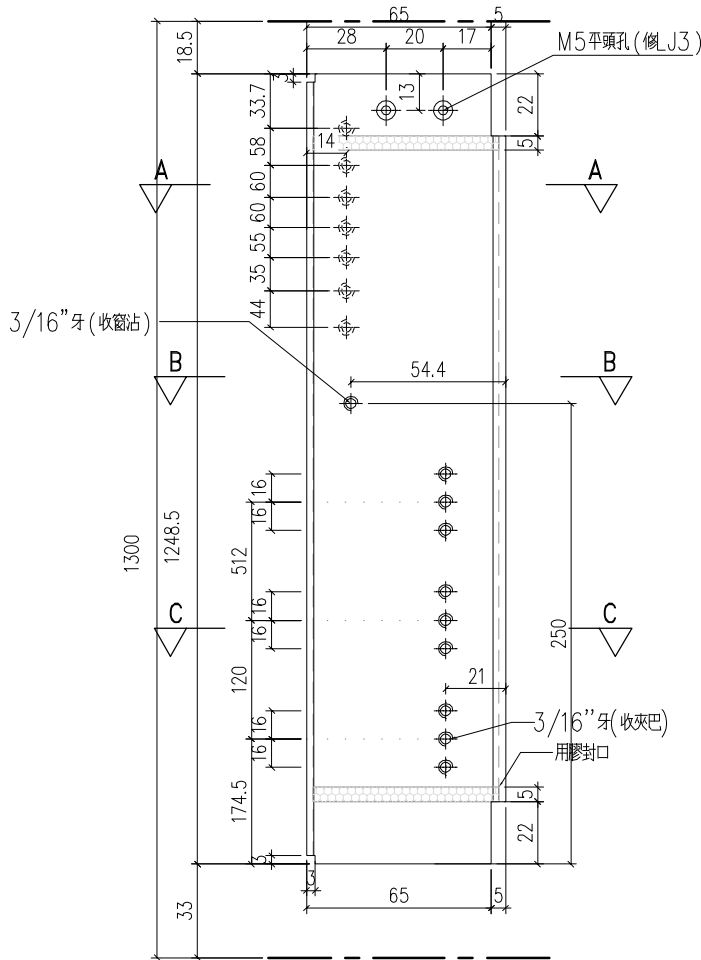


工程號	J-859	地盤	啟德站	附 件
名稱	70左生右生中橫		採	
材料	X86206		地盤	
顏色	--		工廠	

 美特鋁質 有限公司 MIDI Aluminium Fabricator Ltd.				類別		物料號	
修改	-	-		制圖	LRA	2022.02.04	圖號 X86206-P04
日期	-	-		復核	-	-	數量
				批准			位置

位置	數量
W15P/T9	1

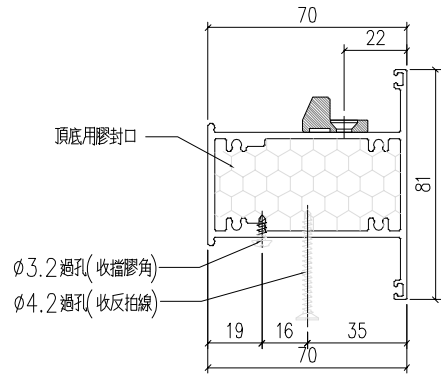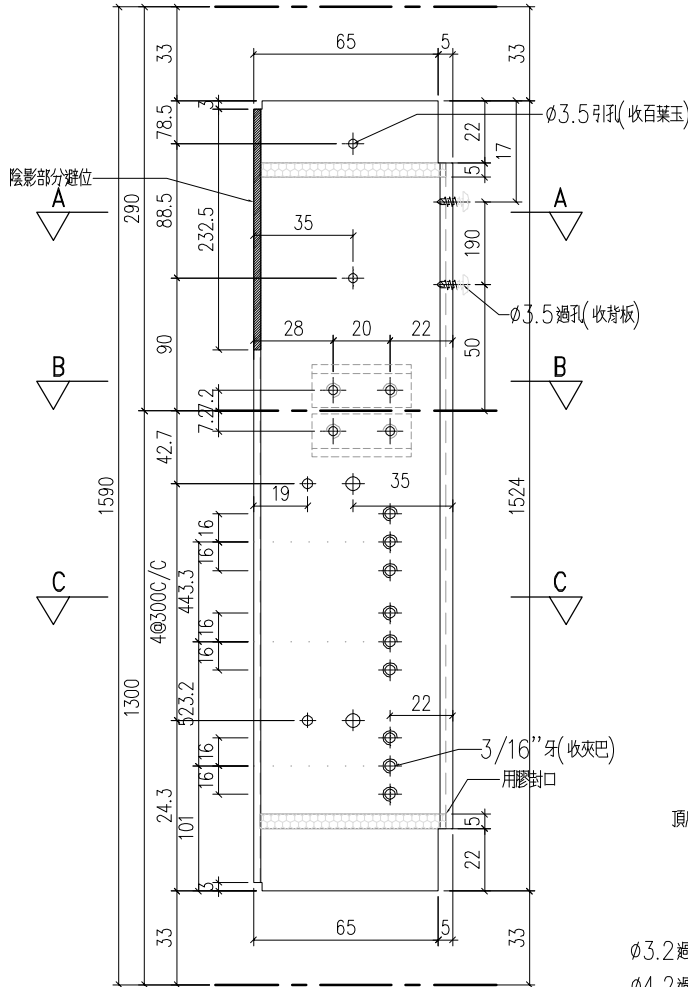


剖面C-C

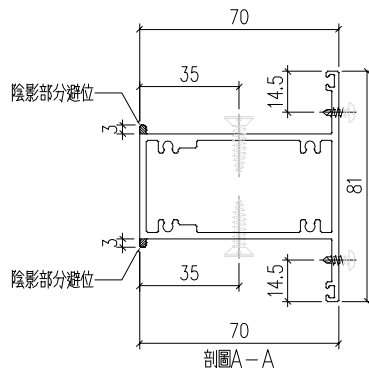

剖面A-A

鋁角編號: J859-CY-LJ3(廠裝)

M5牙孔(修鋁角)

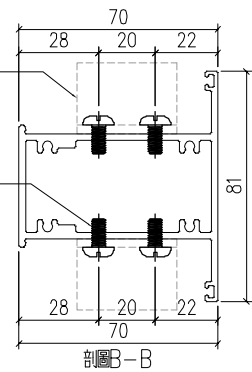


剖面B-B


工程號	J-859	地盤	啟德站	探用附件
名稱	70左生右生中橫		地盤	
材料	X86206		工廠	
顏色	--			

 美特鋁質 有限公司 MIDI Aluminium Fabricator Ltd.				類別		物料號	
修改	-	-		制圖	LRA	2022.02.04	圖號 X86206-P05
日期	-	-		復核	-	-	數量
				批准			位置



位置	數量
W15P/T9	1

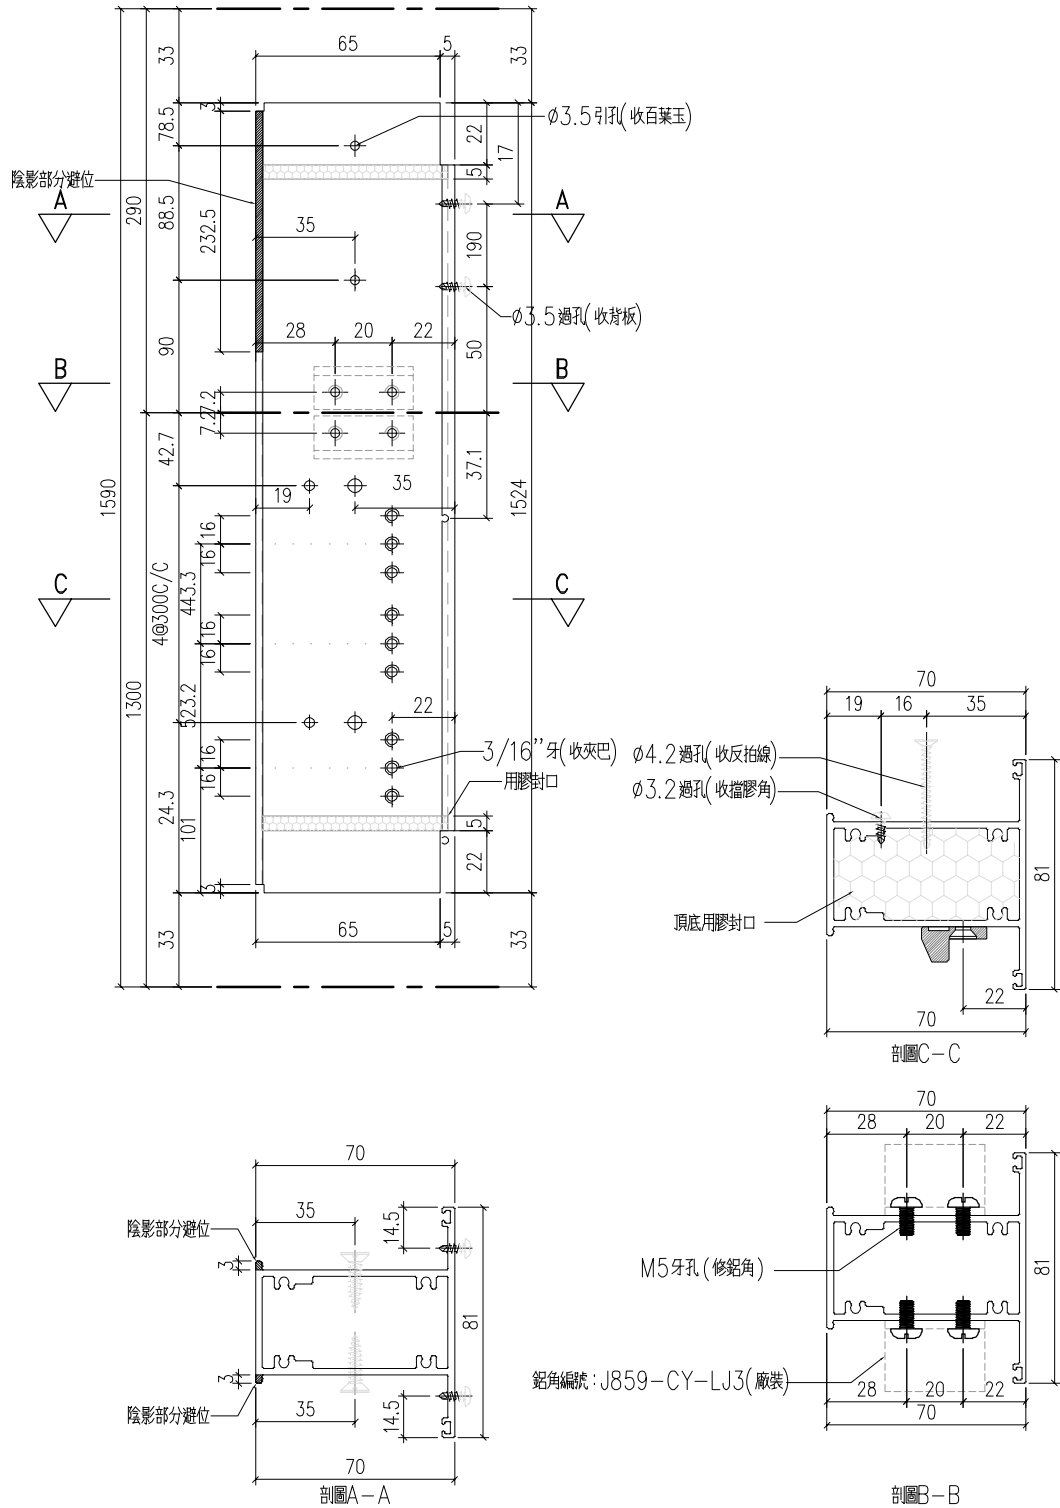


工程號	J-859	地盤	啟德站	探用附件
名稱	70左生右生中橫		地盤	
材料	X86206		工廠	
顏色	--			

 美特鋁質 有限公司 MIDI Aluminium Fabricator Ltd.				類別		物料號	
				制圖	LRA	2022.02.04	圖號 X86008-P01
修改	-	-		復核	-	-	數量
日期	-	-		批准			位置


位置	數量
W5P/T5	21
W5P/T6	21

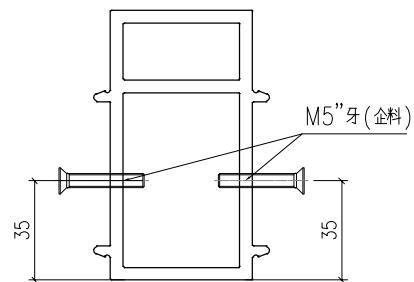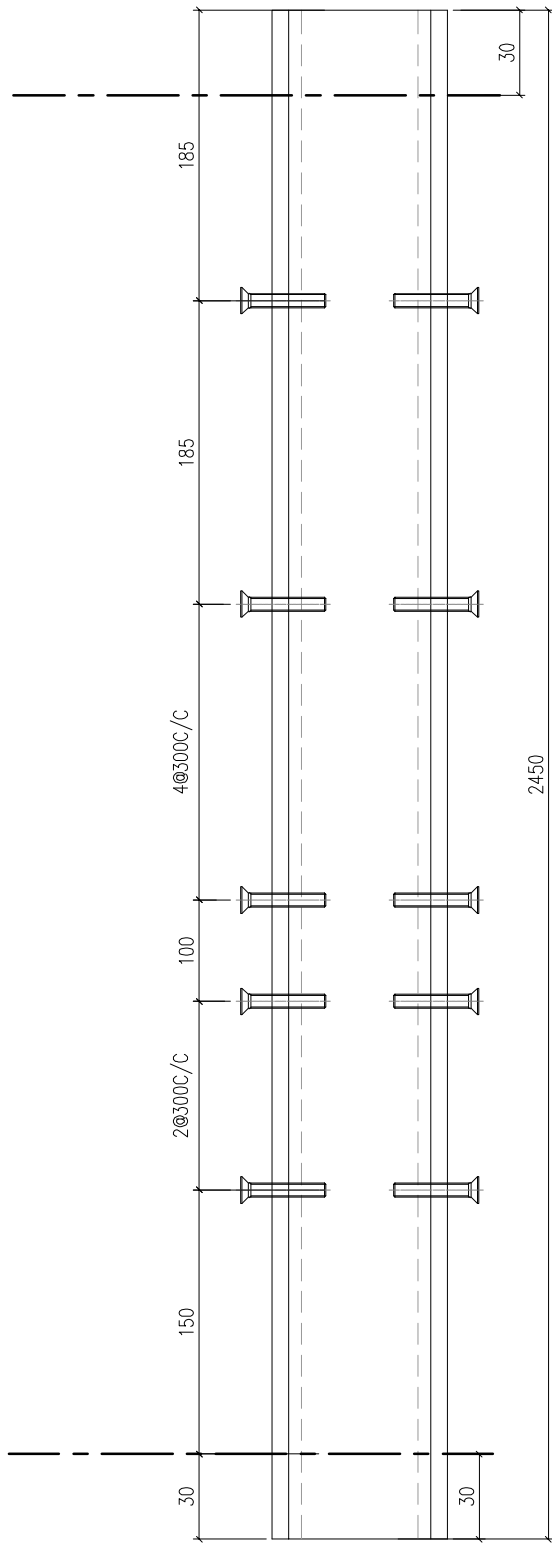


工程號	J-859	地盤	啟德站	探用附件
名稱	70中立柱		地盤	
材料	X86008		工廠	
顏色	--			

 美特鋁質 有限公司 MIDI Aluminium Fabricator Ltd.				類別		物料號	
				制圖	LRA	2022.02.04	圖號 X86009-P01
修改	-	-		復核	-	-	數量
日期	-	-		批准			位置



位置	數量
W1P/T7	21

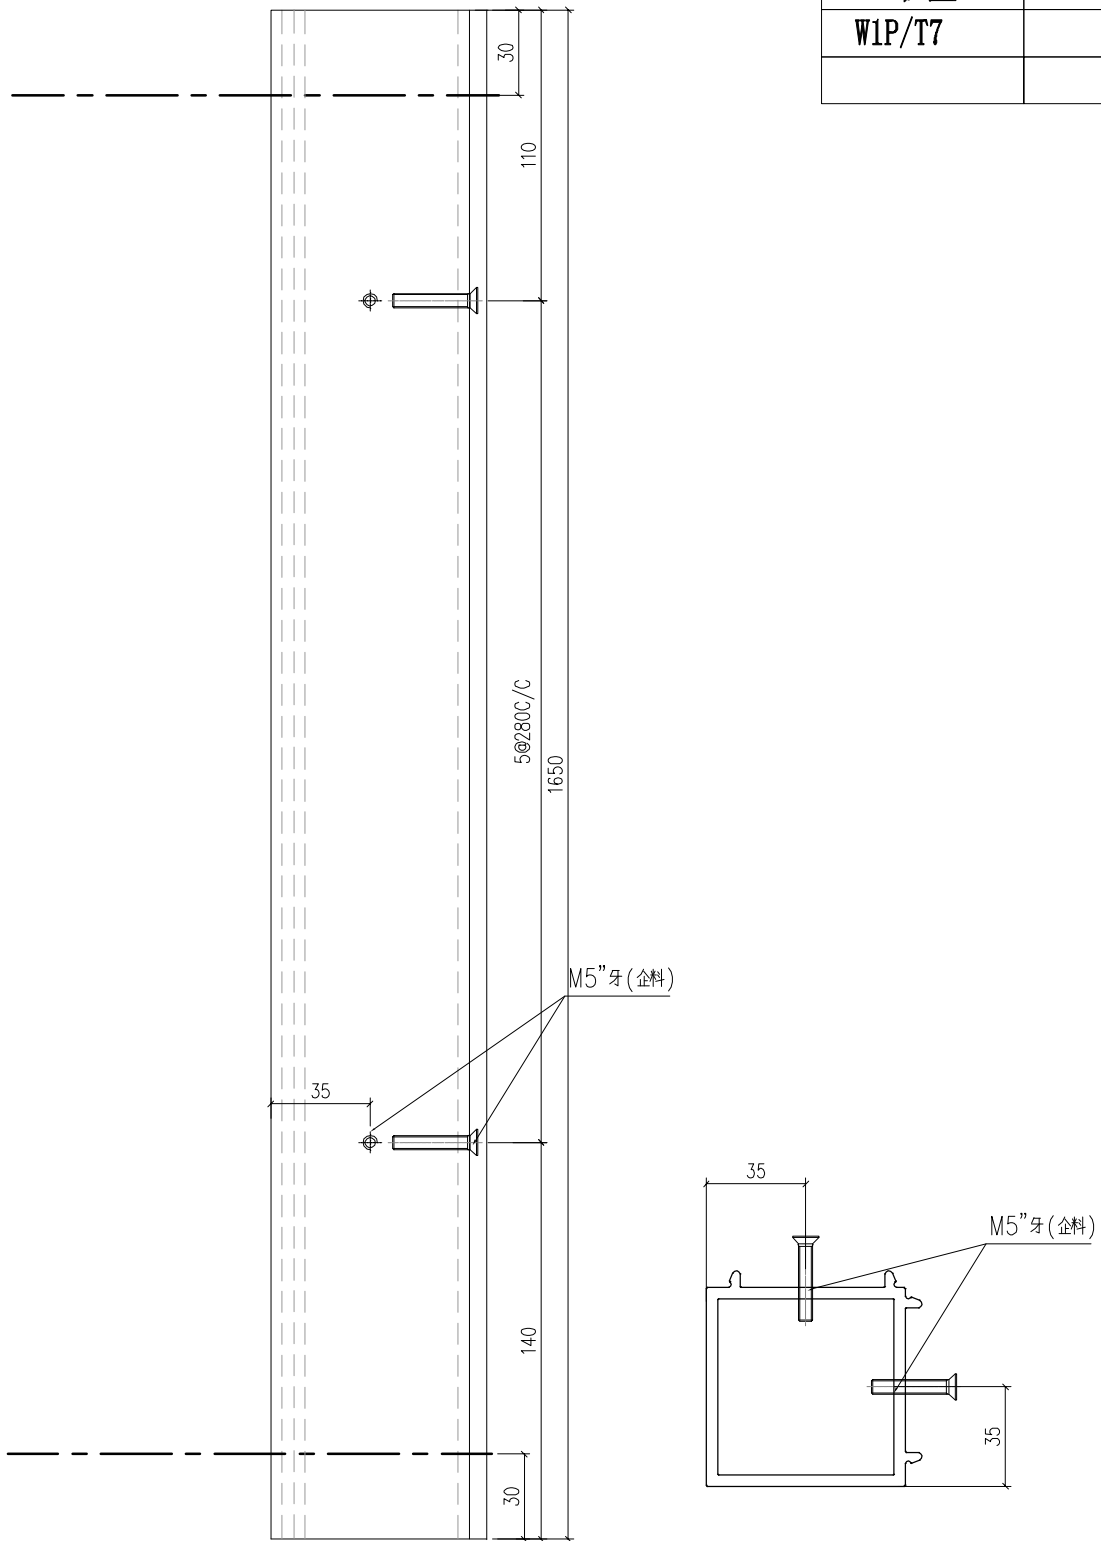

工程號	J-859	地盤	啟德站	探用附件
名稱	70中立柱			
材料	X86009		地盤	
顏色	--		工廠	

 美特鋁質 有限公司 MIDI Aluminium Fabricator Ltd.				類別		物料號	
				制圖	LRA	2022.02.04	圖號 X86009-P02
修改	-	-		復核	-	-	數量
日期	-	-		批准			位置



位置	數量
W10P/T9	6

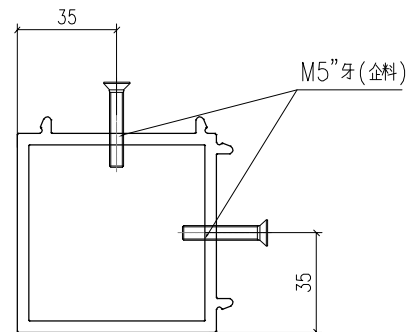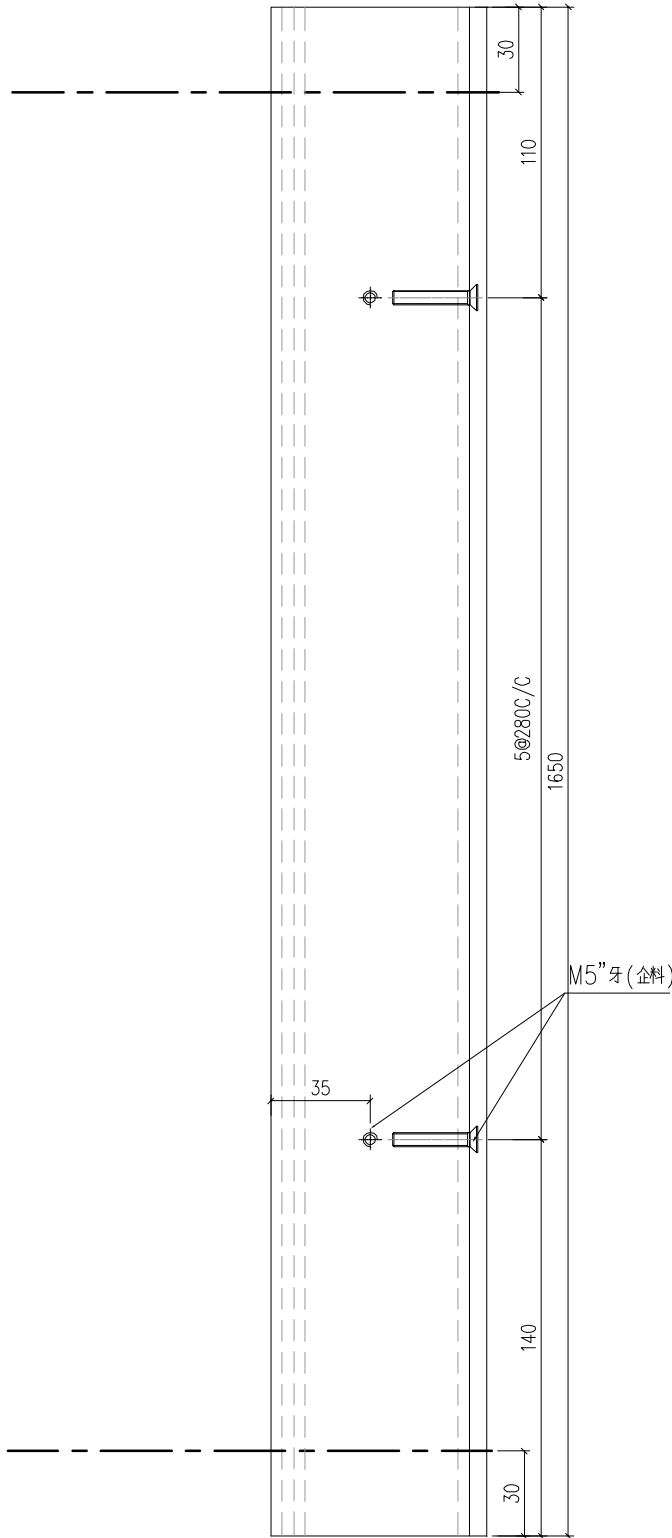


工程號	J-859	地盤	啟德站	探用附件
名稱	70中立柱			
材料	X86009		地盤	
顏色	--		工廠	



 美特鋁質 有限公司 MIDI Aluminium Fabricator Ltd.				類別		物料號	
				制圖	LRA	2022.02.04	圖號 X86012-P1
修改	-	-		復核	-	-	數量
日期	-	-		批准			位置

序号	編號	L	A	B	C	數量	位置
1	X86012-P1-1	604	52	2	52	56	W1P-T1/W3P-T2/W2P-T9A
2	X86012-P1-2	634	67	2	67	20	W6P-T1
3	X86012-P1-3	584	42	2	42	2	W9P-T1/W9AP-T1
4	X86012-P1-4	614	57	2	57	16	W5P-T2/W12P-T1
5	X86012-P1-5	644	72	2	72	105	W1P-T5/W2P-T5/W1P-T6/T2P-T6/T7AP-T5/T5P-T9
6	X86012-P1-6	1094	97	3	97	1	W10P-T6
7	X86012-P1-7	594	47	2	47	21	W6P-T8
8	X86012-P1-8	484	42	2	42	16	W14P-T9
9							
10							

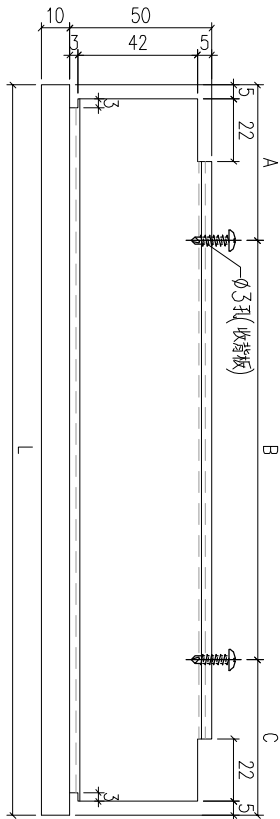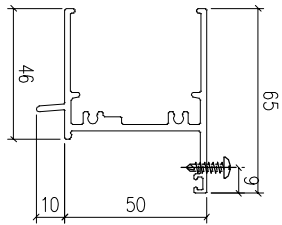

工程號	J-859	地盤	啟德站	附件
名稱	50百叶顶橫		採	
材料	X86012		地盤	
顏色	--		工廠	

 美特鋁質有限公司 MIDI Aluminium Fabricator Ltd.				類別		物料號	
				制圖	LRA	2022.02.04	圖號 X86012-P2
修改	-	-		復核	-	-	數量
日期	-	-		批准			位置

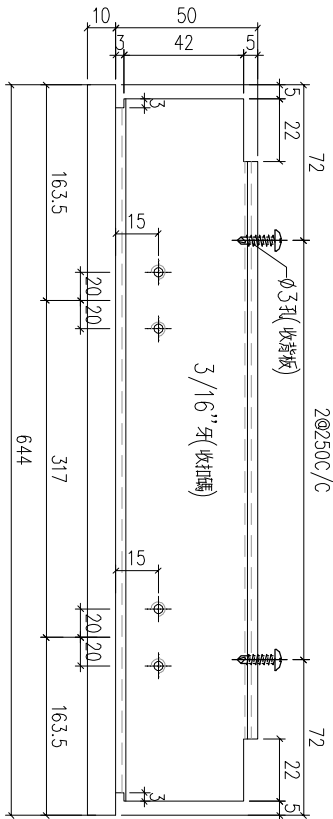
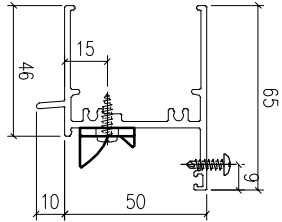


取消

工程號	J-859	地盤	啟德站	探用附件
名稱	50百叶顶橫		地盤	
材料	X86012		工廠	
顏色	--			

 美特鋁質 有限公司 MIDI Aluminium Fabricator Ltd.				類別		物料號	
				制圖	LRA	2022.02.04	圖號 X86012-P3
修改	-	-		復核	-	-	數量
日期	-	-		批准			位置

W15P-T2
1支

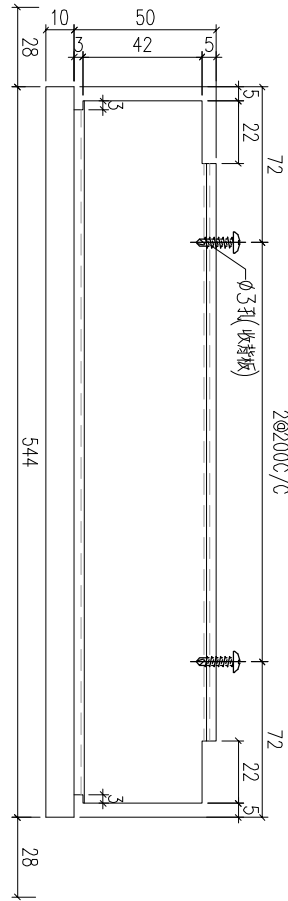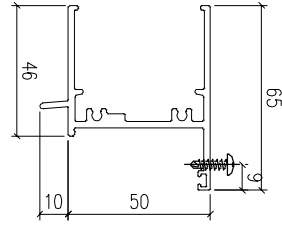


工程號	J-859	地盤	啟德站	附 件
名稱	50百叶顶横		採	
材料	X86012		地盤	
顏色	--		工廠	



美特鋁質有限公司
MIDl Aluminium Fabricator Ltd.

類別		物料號	
制圖	LRA	2022.02.04	圖號 X86204-P1
修改	-	-	數量
日期	-	-	位置
復核	-	-	
批准			


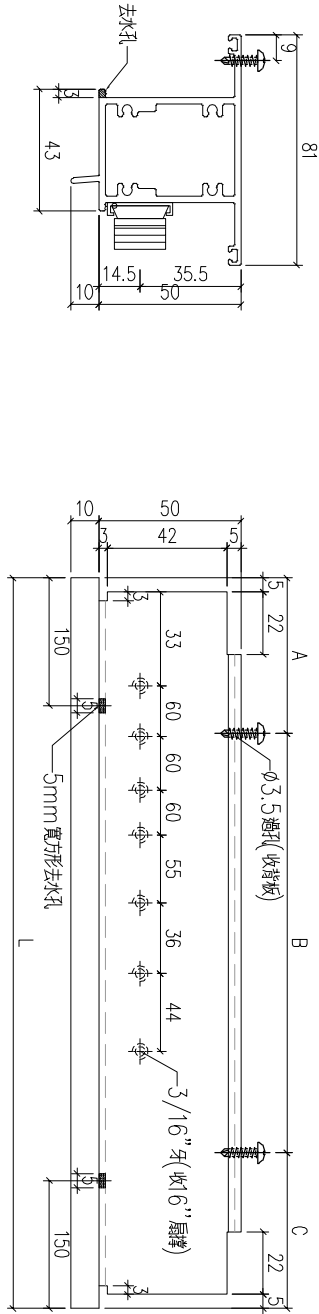


序号	编号	L	A	B	C	数量	位置
1	X86204-P1-1	604	52	2	250	20	W1P-T1
2	X86204-P1-2	634	67	2	250	20	W6P-T1
3	X86204-P1-3	584	42	2	250	2	W9P-T1/W9AP-T1
4	X86204-P1-4	614	57	2	250	1	W12P-T1


工程號	J-859	地盤	啟德站	附件
名稱	50上生下生中橫		探	
材料	X86204		地盤	
顏色	--		工廠	

 美特鋁質 有限公司 MIDI Aluminium Fabricator Ltd.				類別		物料號	
修改	-	-		制圖	LRA	2022.02.04	圖號 X86204-P3
日期	-	-		復核	-	-	數量
				批准			位置


序号	编号	L	A	B	C	D	E	數量	位置
1	X86204-P3-1	604	52	2	250	52	277	163.5	W2P-T9A
2	X86204-P3-2	614	57	2	250	57	287	163.5	W5P-T2
3	X86204-P3-3	644	72	2	250	72	317	163.5	W1P-T5/W2P-T5/W1P-T6/T2P-T6/T7AP-T5/T5P-T9
4	X86204-P3-4	484	42	2	200	42	242	121	W14P/T9

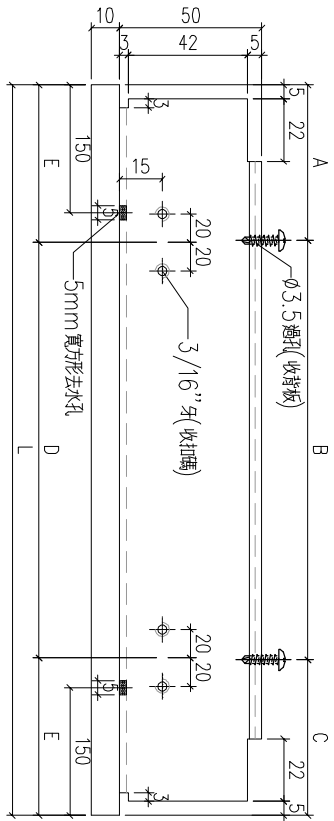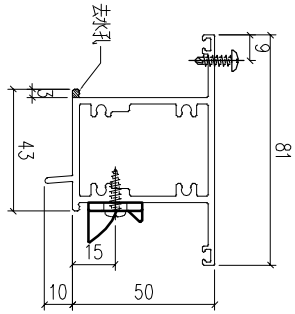


工程號	J-859	地盤	啟德站	附 件
名稱	50上生下生中橫		探	
材料	X86204		地盤	
顏色	--		工廠	

 美特鋁質 有限公司 MIDI Aluminium Fabricator Ltd.				類別		物料號	
修改	-	-		制圖	LRA	2022.02.04	圖號 X86204-P4
日期	-	-		復核	-	-	數量
				批准			位置


W10P-T6

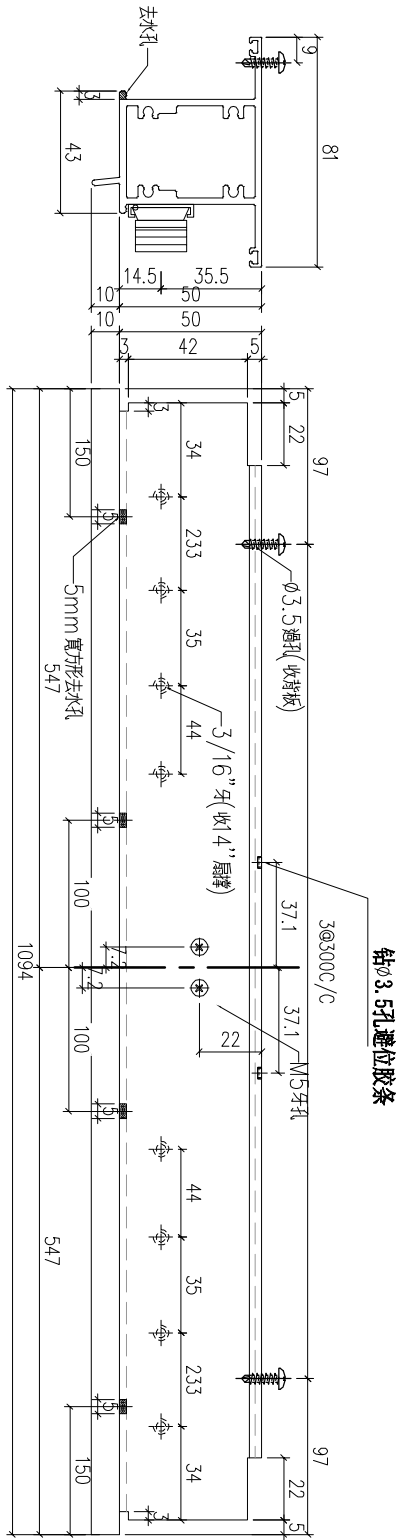

工程號	J-859	地盤	啟德站	附 件
名稱	50上生下生中橫		採	
材料	X86204		地盤	
顏色	--		工廠	



 美特鋁質 有限公司 MIDI Aluminium Fabricator Ltd.				類別		物料號	
				制圖	LRA	2022.02.04	圖號 X86204-P5
修改	-	-		復核	-	-	數量
日期	-	-		批准			位置

W15P-T2
1支

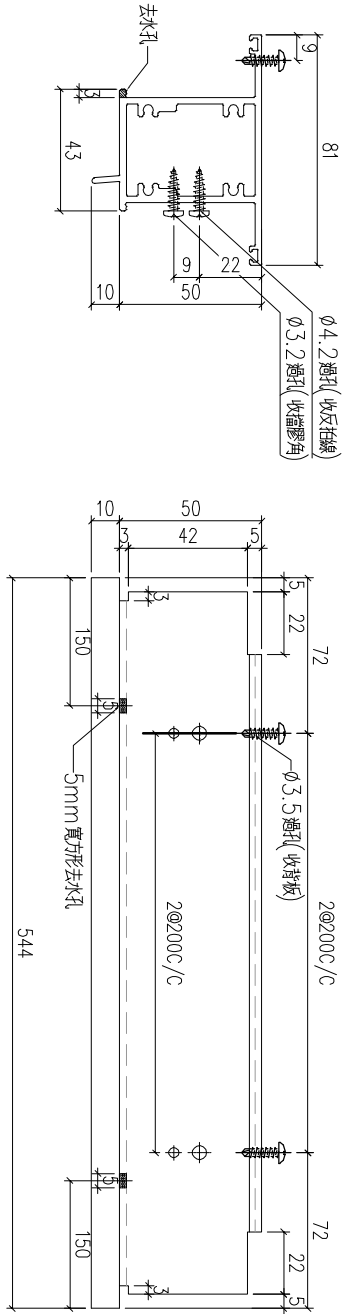

工程號	J-859	地盤	啟德站	附 件
名稱	50上生下生中橫		探	
材料	X86204		地盤	
顏色	--		工廠	



 美特鋁質 有限公司 MIDI Aluminium Fabricator Ltd.				類別		物料號	
				制圖	LRA	2022.02.04	圖號 X86213-P1
修改	-	-		復核	-	-	數量
日期	-	-		批准			位置

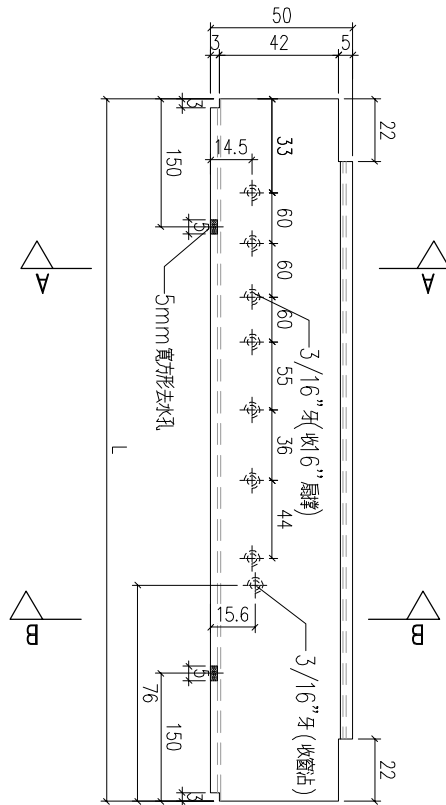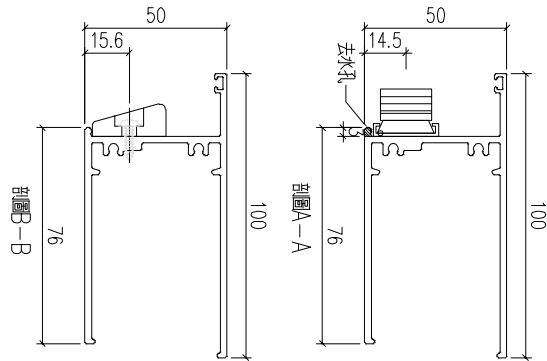

序号	编号	L	数量	位置
1	X86213-P1-1	594	20	W1P-T1
2	X86213-P1-2	574	2	W9P-T1/W9AP-T1

工程號	J-859	地盤	啟德站	附 件
名稱	50生底橫		探	
材料	X86213		地盤	
顏色	--		工廠	

 美特鋁質 有限公司 MIDI Aluminium Fabricator Ltd.				類別		物料號	
				制圖	LRA	2022.02.04	圖號 X86213-P2
修改	-	-		復核	-	-	數量
日期	-	-		批准			位置

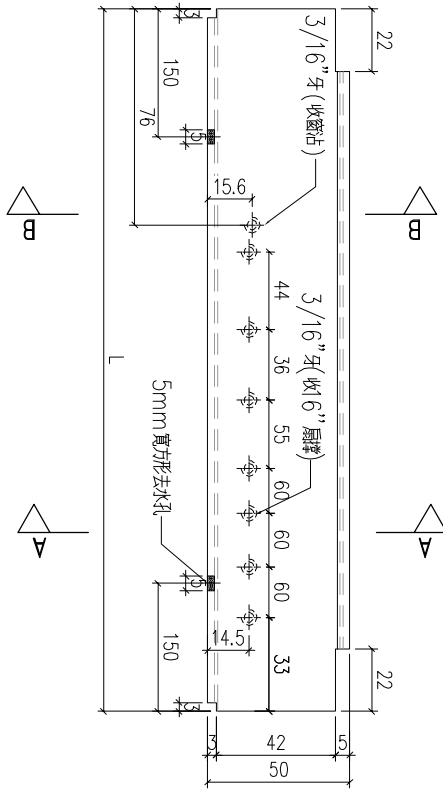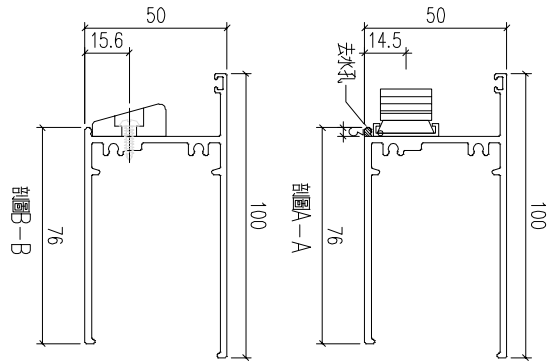


序号	编号	L	数量	位置
1	X86213-P2-1	594	15	W3P-T2
2				

工程號	J-859	地盤	啟德站	附 件
名稱	50生底橫		採	
材料	X86213		地盤	
顏色	--		工廠	

 美特鋁質 有限公司 MIDI Aluminium Fabricator Ltd.				類別		物料號	
修改	-	-		制圖	LRA	2022.02.04	圖號 X86213-P3
日期	-	-		復核	-	-	數量
				批准			位置



序号	编号	L	A	B	数量	位置
1	X86213-P3-1	604	287	158.5	0	W5P-T2
2	X86213-P3-2	594	277	158.5	21	W2P-T9A
3						

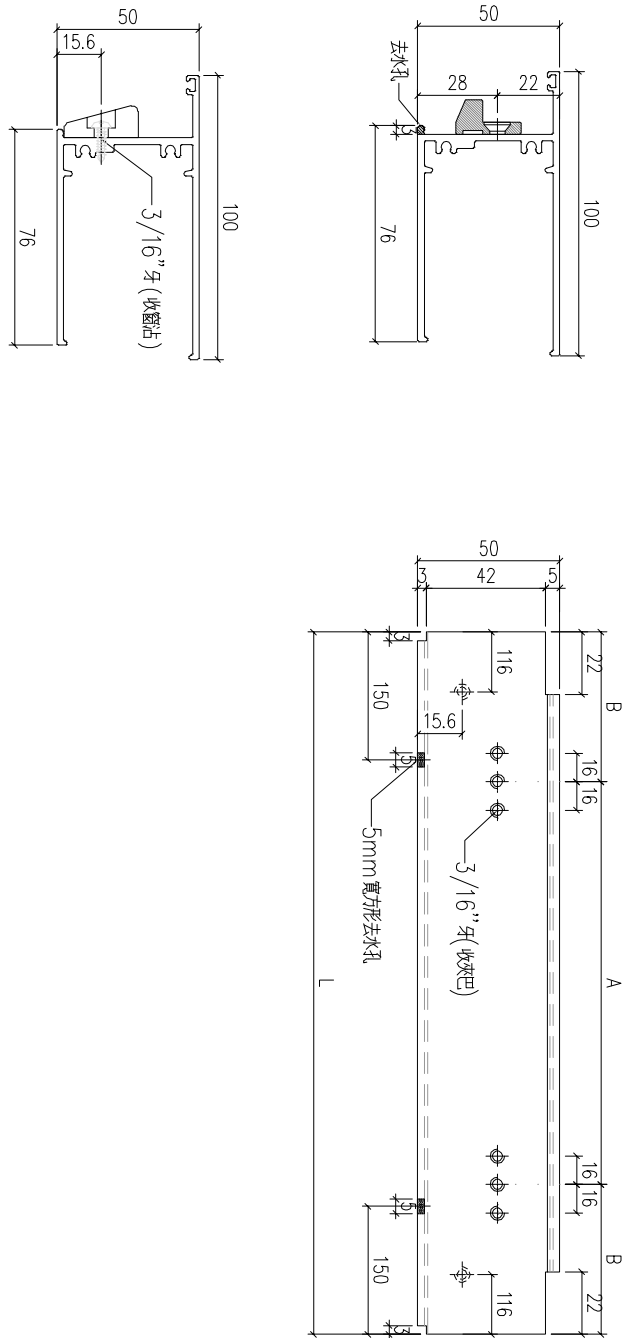

注：窗占款式未定，待確定後在轉孔。

工程號	J-859	地盤	啟德站	附 件
名稱	50生底橫	採	用	
材料	X86213	地盤		
顏色	--	工廠		



 美特鋁質 有限公司 MIDI Aluminium Fabricator Ltd.				類別		物料號	
修改	-	-		制圖	LRA	2022.02.04	圖號 X86013-P1
日期	-	-		復核	-	-	數量
				批准			位置

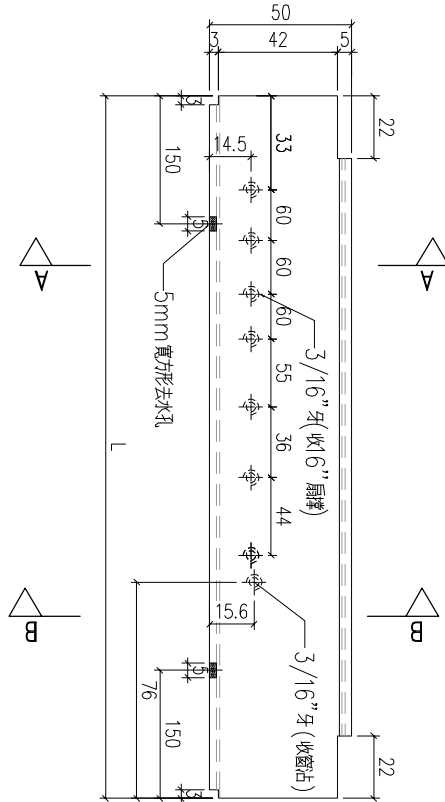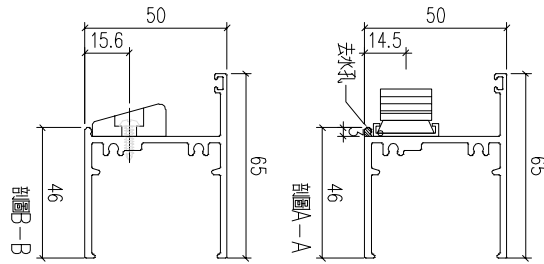

序号	编号	L	数量	位置
1	X86013-P1-2	624	20	W6P-T1
2	X86013-P1-4	604	1	W12P-T1

工程號	J-859	地盤	啟德站	附 件
名稱	50生底橫		採	
材料	X86013		地盤	
顏色	--		工廠	

 美特鋁質 有限公司 MIDI Aluminium Fabricator Ltd.				類別		物料號	
修改	-	-		制圖	LRA	2022.02.04	圖號 X86013-P2
日期	-	-		復核	-	-	數量
				批准			位置

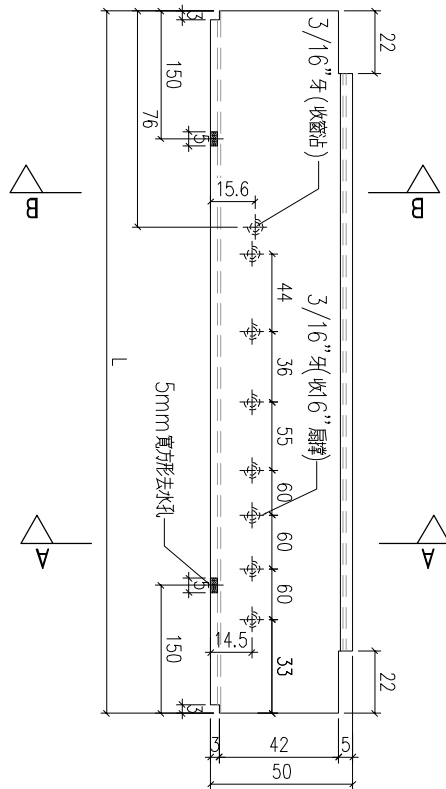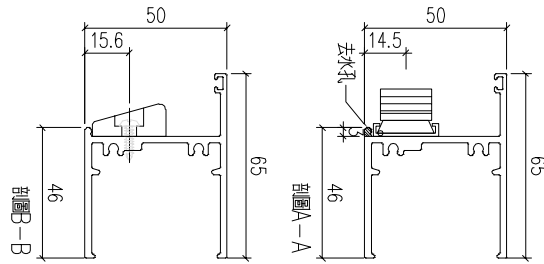


序号	编号	L	数量	位置
1	X86013-P2-1	584	21	W6P-T8
2				

工程號	J-859	地盤	啟德站	附 件
名稱	50生底橫	採	用	
材料	X86013	地盤		
顏色	--	工廠		


 美特鋁質 有限公司 MIDI Aluminium Fabricator Ltd.				類別		物料號	
修改	-	-		制圖	LRA	2022.02.04	圖號 X86013-P3
日期	-	-		復核	-	-	數量
				批准			位置



序号	编号	L	A	B	数量	位置
1	X86013-P3-1	604	287	158.5	15	W5P-T2
2	X86013-P3-2	634	317	158.5	105	W1P-T5/W2P-T5/W1P-T6/T2P-T6/T7AP-T5/T5P-T9
3	X86013-P3-3	474	242	116	16	W1AP/T9

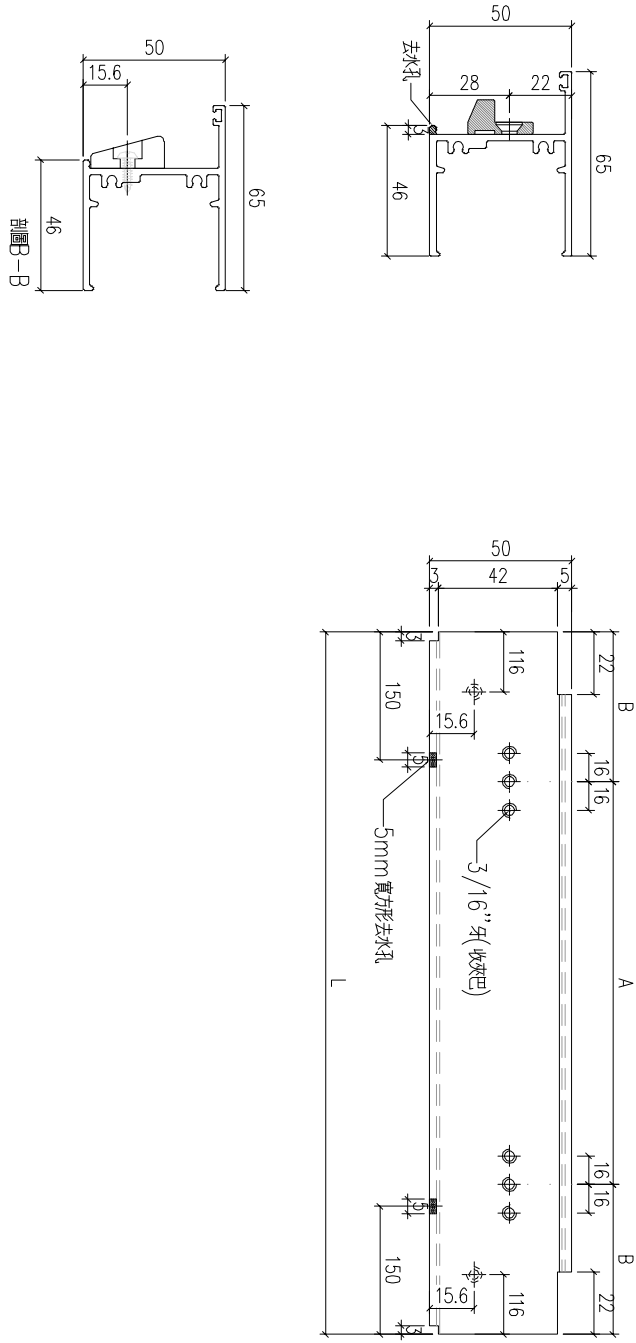

注：窗占款式未定，待確定後在轉孔。


工程號	J-859	地盤	啟德站	附 件
名稱	50生底橫		探	
材料	X86013		地盤	
顏色	--		工廠	

 美特鋁質 有限公司 MIDI Aluminium Fabricator Ltd.				類別		物料號	
修改	-	-		制圖	LRA	2022.02.04	圖號 X86013-P4
日期	-	-		復核	-	-	數量
				批准			位置

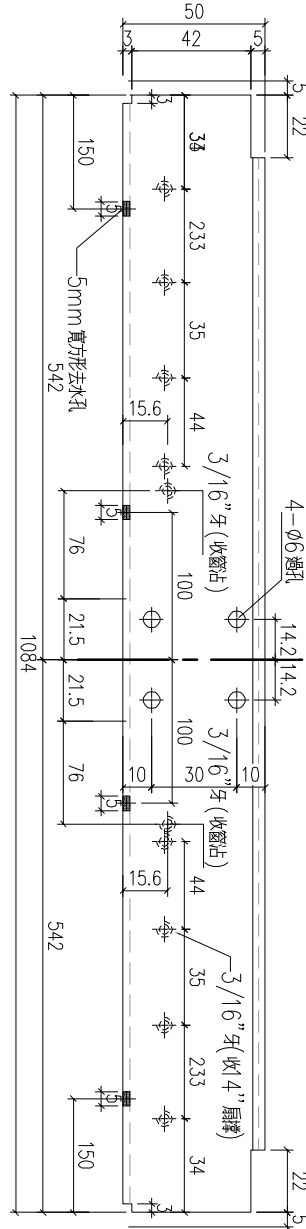
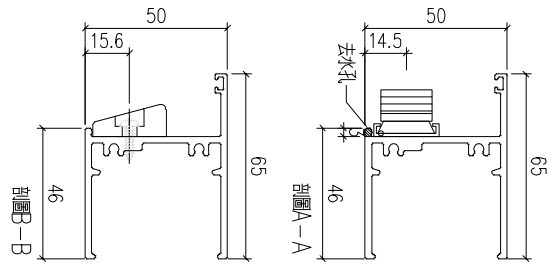


W10P-T6

工程號	J-859	地盤	啟德站	附 件
名稱	50生底橫		探	
材料	X86013		地盤	
顏色	--		工廠	

 美特鋁質 有限公司 MIDI Aluminium Fabricator Ltd.				類別		物料號	
				制圖	LRA	2022.05.20	圖號 X86013-P5
修改	-	-		復核	-	-	數量 1
日期	-	-		批准			位置


W15P-T2
1支

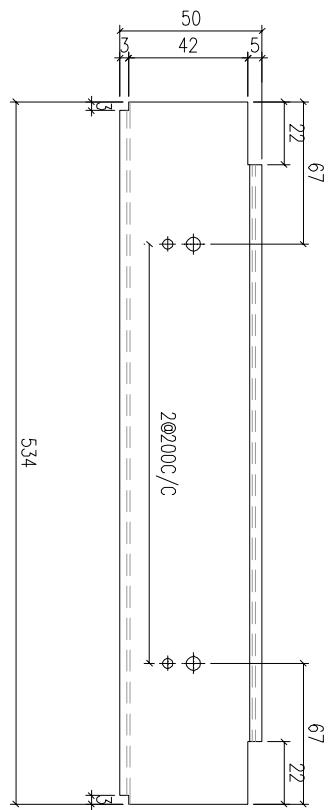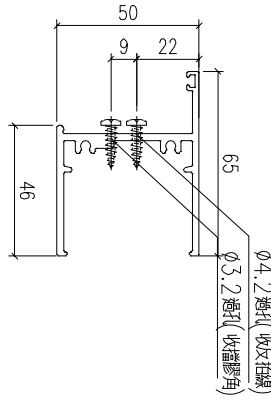

工程號	J-859	地盤	啟德站	附 件
名稱	50生頂橫		採	
材料	X86013		地盤	
顏色	--		工廠	

 美特鋁質 有限公司 MIDI Aluminium Fabricator Ltd.				類別		物料號	
				制圖	LRA	2022.05.20	圖號 X86209-P01
修改	-	-		復核	-	-	數量 2
日期	-	-		批准			位置


W15P-T2
2支

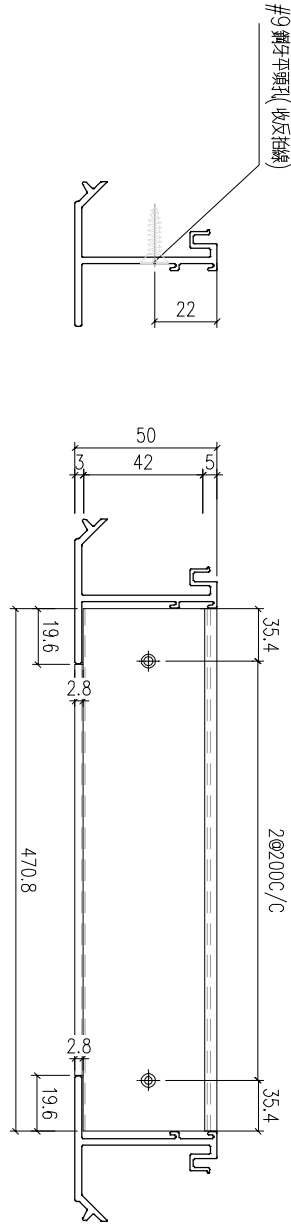

工程號	J-859	地盤	啟德站	附件
名稱	50反拍线		採	
材料	X86209		地盤	
顏色	--		工廠	

 美特鋁質 有限公司 MIDI Aluminium Fabricator Ltd.				類別		物料號	
				制圖	LRA	2022.05.20	圖號 X86209-P02
修改	-	-		復核	-	-	數量 2
日期	-	-		批准			位置

W15P-T2
2支

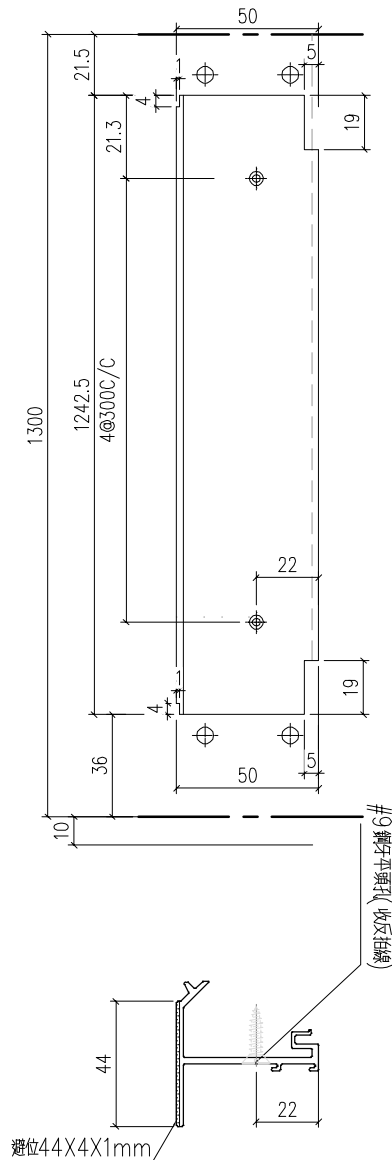



工程號	J-859	地盤	啟德站	附 件
名稱	50反拍线		探用	
材料	X86209		地盤	
顏色	--		工廠	




類別	物料號	圖號	X86014-P1
制圖	LRA	2022.02.04	數量
復核	-	-	位置
批准			

修改	-	-	
日期	-	-	


序号	編號	L	A	B	C	數量	位置
1	X86014-P1-1	1669	84.5	5	300	84.5	W2P-T1
2	X86014-P1-2	964	62	3	280	62	W4P-T1
3	X86014-P1-3	1594	47	5	300	47	W5P-T1
4	X86014-P1-4	1014	57	3	300	57	W1P-T2
5	X86014-P1-5	1484	142	4	300	142	W4P-T2
6	X86014-P1-6	744	72	2	300	72	W1P-T3
7	X86014-P1-7	1444	122	4	300	122	W3P-T5/W3P-T6
8	X86014-P1-8	1014	57	3	300	57	W4P-T5
9	X86014-P1-9	1619	59.5	5	300	59.5	W8AP-T5
10	X86014-P1-10	1124	112	3	300	112	W4P-T6
11	X86014-P1-11	1324	62	4	300	62	W11P-T6
12	X86014-P1-12	764	82	2	300	82	W2P-T7
13	X86014-P1-13	1074	87	3	300	87	W1P-T8
14	X86014-P1-14	604	22	2	280	22	W1P-T9
15	X86014-P1-15	1144	122	3	300	122	W4P-T9
16	X86014-P1-16	1194	147	3	300	147	W12P-T9
17	X86014-P1-17	1664	82	5	300	82	W13P-T9
18	X86014-P1-18	714	57	2	300	57	W3P-T9A
19	X86014-P1-19	804	102	2	300	102	W4P-T9A
20	X86014-P1-20	559	129.5	1	300	129.5	W16AP-T9
21	X86014-P1-21	704	52	2	300	52	W5P-T5/W5P-T6
22	X86014-P1-22	544	122	1	300	122	W5P-T5/W5P-T6
23	X86014-P1-23	669	54.5	2	280	54.5	W1P-T7
24	X86014-P1-24	444	72	1	300	72	W1P-T7
25	X86014-P1-25	924	42	3	280	42	W10P-T9
26	X86014-P1-26	1274	77	4	280	77	W10P-T9
27	X86014-P1-27	1429	114.5	4	300	114.5	W13AP-T9

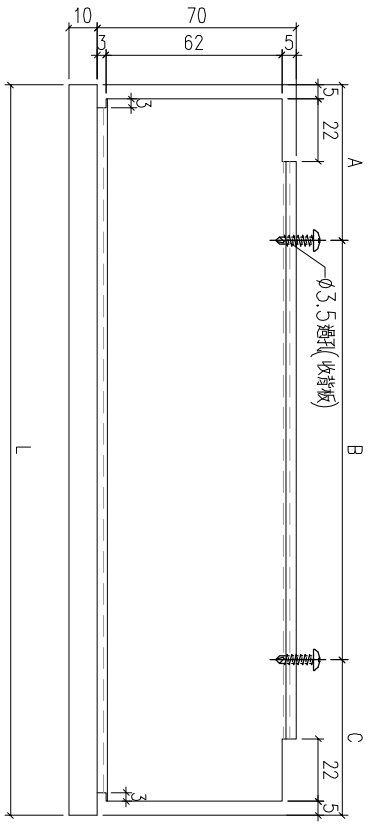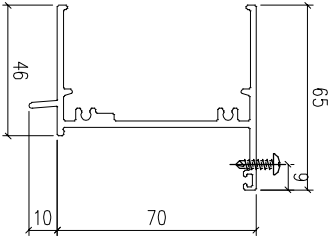


工程號	J-859	地盤	啟德站	附 件
名稱	70生頂橫	採	用	
材料	X86014	地盤		
顏色	--	工廠		

 美特鋁質 有限公司 MIDI Aluminium Fabricator Ltd.				類別		物料號	
修改	-	-		制圖	LRA	2022.02.04	圖號 X86014-P2
日期	-	-		復核	-	-	數量 1
				批准			位置



W8AP-T1

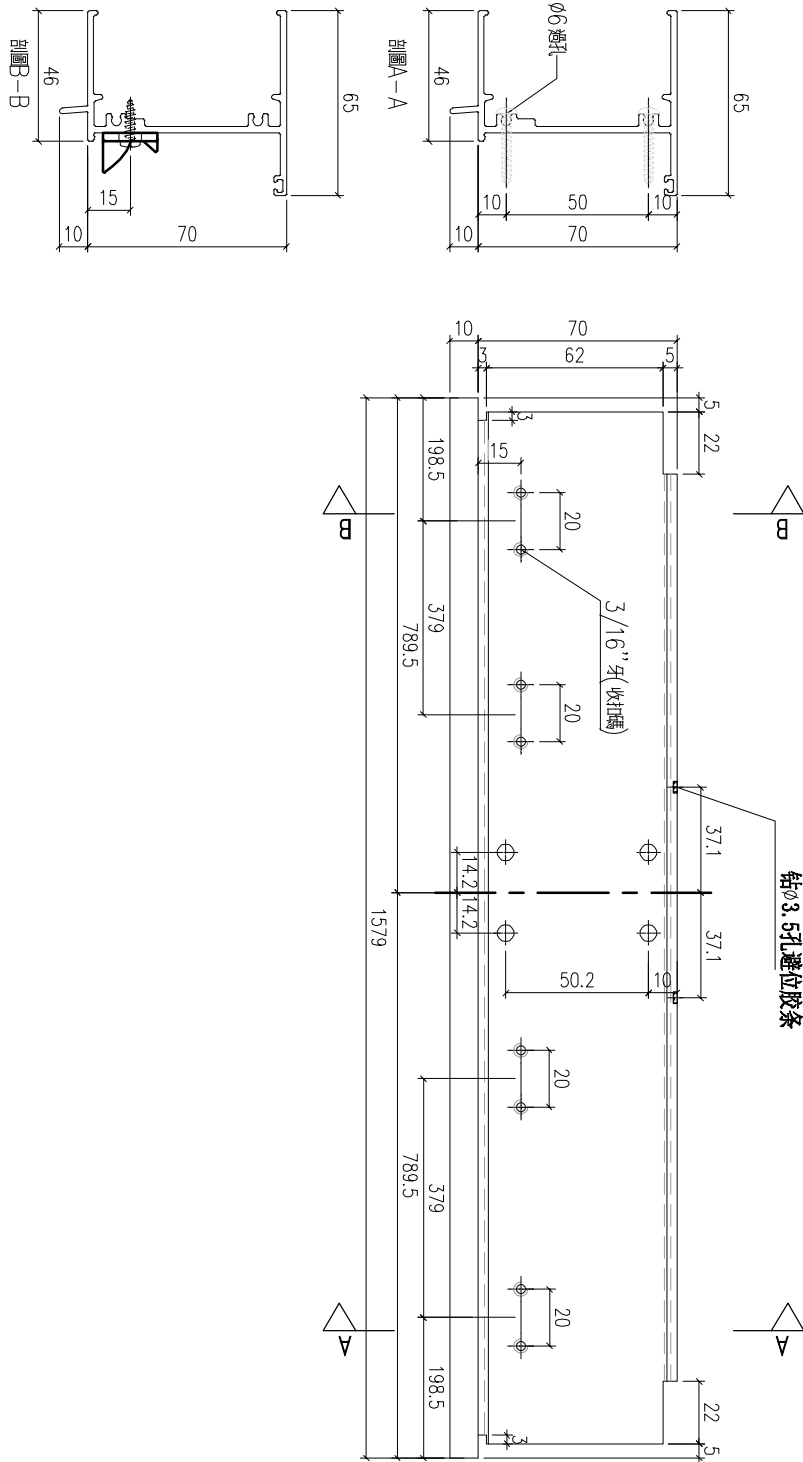

工程號	J-859	地盤	啟德站	附 件
名稱	70生頂橫	採	用	
材料	X86014	地盤		
顏色	--	工廠		

 美特鋁質 有限公司 MIDI Aluminium Fabricator Ltd.				類別		物料號	
修改	-	-		制圖	LRA	2022.02.04	圖號 X86014-P3
日期	-	-		復核	-	-	數量
				批准			位置



序号	编号	L	A	B	数量	位置
1	X86014-P3-1	1044	517	263.5	20	W3P-T9
2	X86014-P3-2	744	347	198.5	6	W9P-T9
3	X86014-P3-3	444	142	151	21	W2AP/T9A
4	X86014-P3-4	644	317	163.5	1	W12P-T2

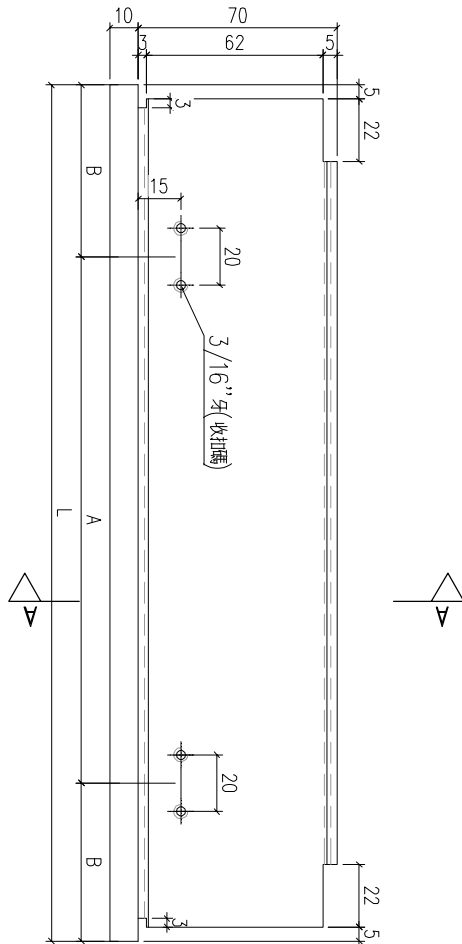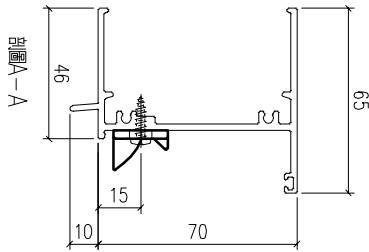

工程號	J-859	地盤	啟德站	附 件
名稱	70生頂橫	採	用	
材料	X86014	地盤		
顏色	--	工廠		

 美特鋁質 有限公司 MIDI Aluminium Fabricator Ltd.				類別		物料號	
				制圖	LRA	2022.02.04	圖號 X86014-P4
修改	-	-		復核	-	-	數量 1
日期	-	-		批准			位置



W15P-T9

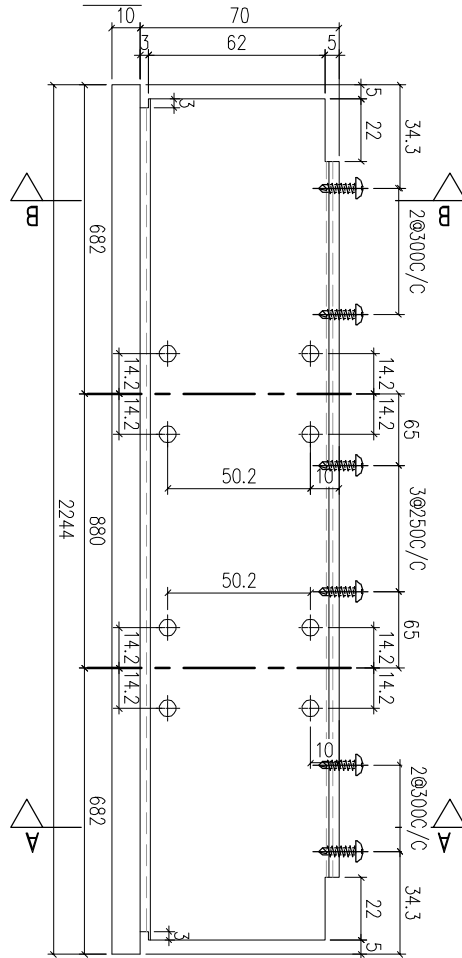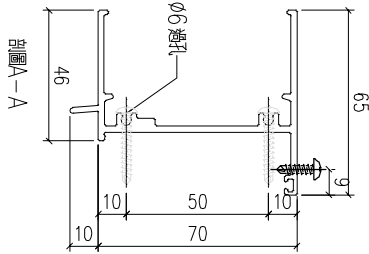

工程號	J-859	地盤	啟德站	附 件
名稱	70生頂橫		採	
材料	X86014		地盤	
顏色	--		工廠	


類別		物料號	
制圖	LRA	2022.02.04	圖號 X86205-P2
修改	-	-	數量
日期	-	-	位置
復核	-	-	
批准			

序号	编号	L	L1	L2	A	B	D	E	F	数量	位置
1	X86205-P2-1	1594	892	702	47	5	300	153.7	2	300	W5P-T1
2	X86205-P2-2	1484	812	672	142	4	300	113.7	2	300	W4P-T2
3	X86205-P2-3	1074	557	517	87	3	300	136.2	1	300	W1P-T8
4	X86205-P2-4	1144	482	662	122	3	300	98.7	1	300	W4P-T9
5	X86205-P2-5	1429	607	822	114.5	4	300	153.5	1	300	W13AP-T9

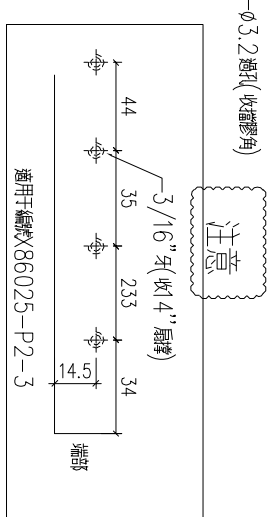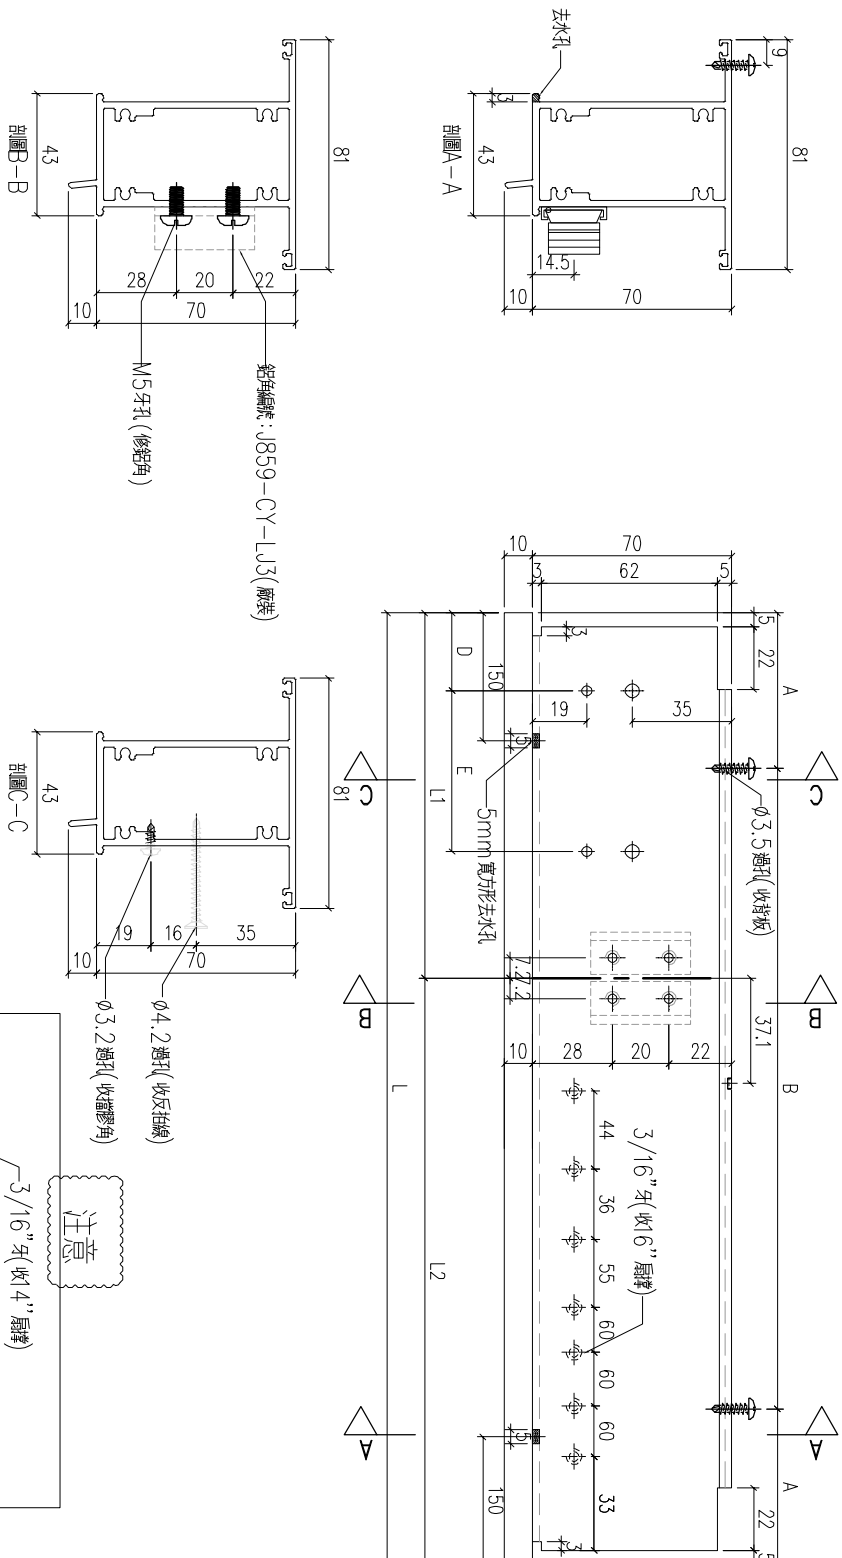

工程號	J-859	地盤	啟德站	附 件
名稱	70上生下生中橫		探	
材料	X86205		地盤	
顏色	--		工廠	


類別		物料號	
制圖	LRA	2022.02.04	圖號 X86205-P3
修改	-	-	數量
日期	-	-	位置
復核	-	-	
批准			

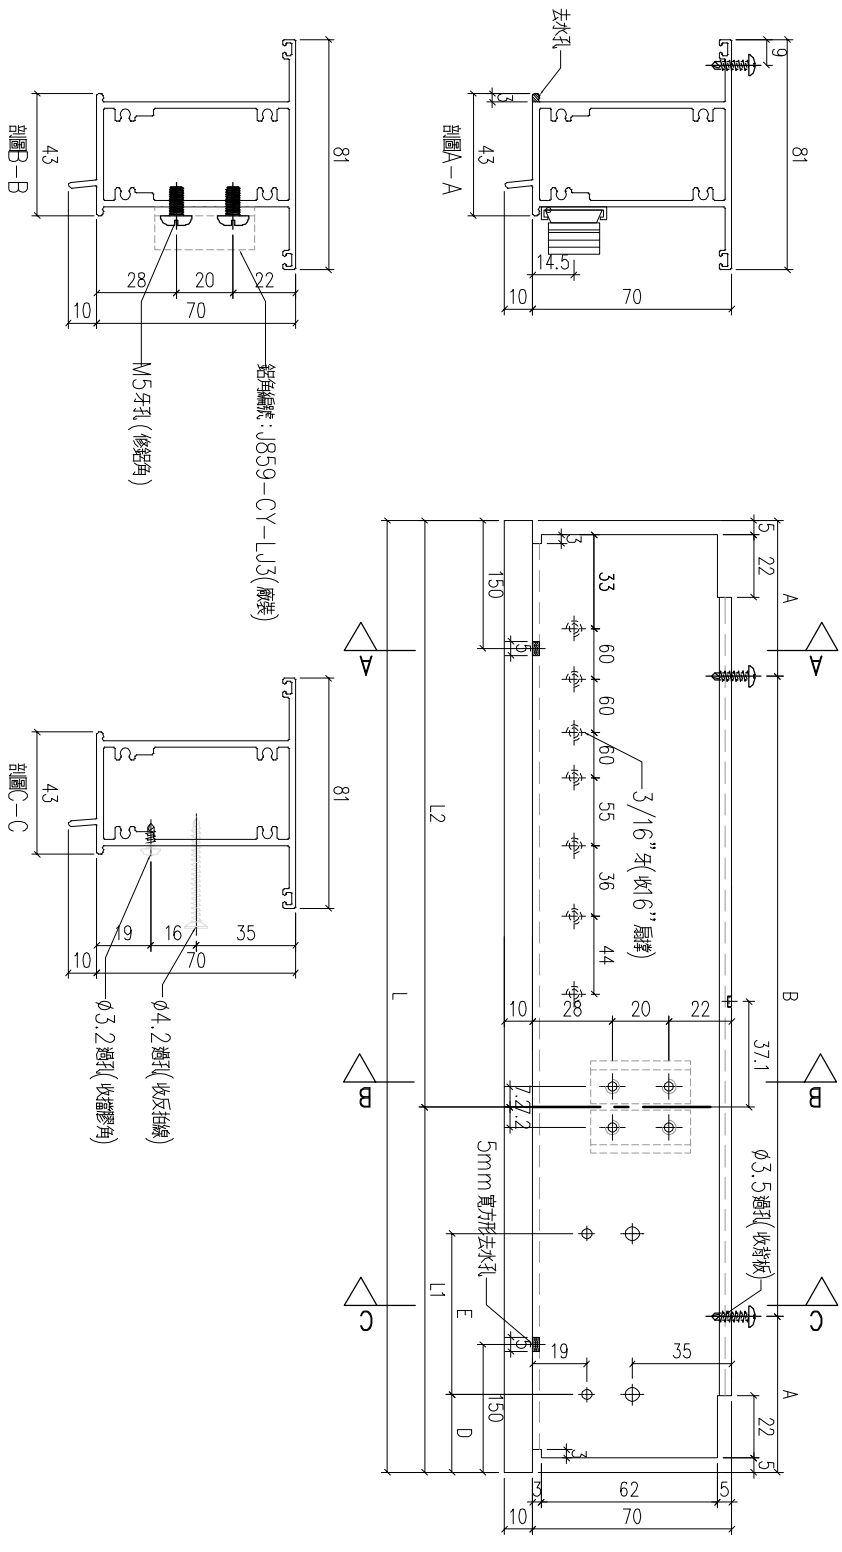

序号	编号	L	L1	L2	A	B	D	E	F	数量	位置	
1	X86205-P3-1	964	262	702	62	3	280	63.7	1	150	0	W4P-T1
2	X86205-P3-2	1324	652	672	62	4	300	53.7	2	280	0	W11P-T6
3												
4												

工程號	J-859	地盤	啟德站	附 件
名稱	70上生下生中橫		採	
材料	X86205		地盤	
顏色	--		工廠	

類別		物料號	
制圖	LRA	2022.02.04	圖號 X86205-P4
修改	-	-	數量
日期	-	-	位置
復核	-	-	
批准			

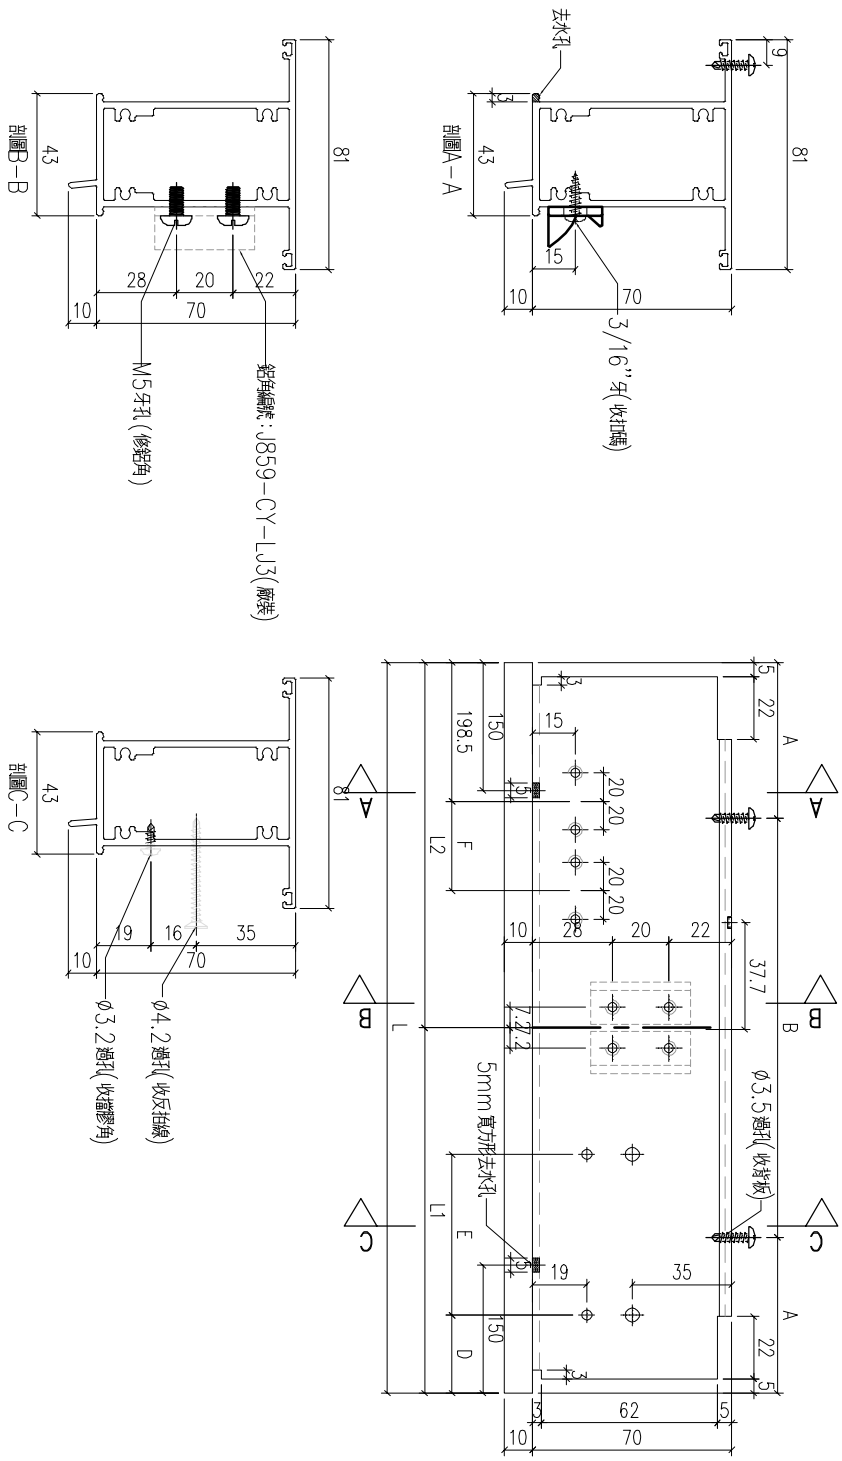


序号	编号	L	L1	L2	A	B	D	E	F	数量	位置	
1	X86205-P4-1	1014	332	682	57	300	48.7	1	250	271.5	21	W1P-T2
2	X86205-P4-2	1444	712	732	122	4	63.7	2	300	321.5	21	W3P-T5
3	X86205-P4-3	1124	412	712	112	3	63.7	1	300	301.5	21	W4P-T6
4	X86205-P4-4	1274	657	617	77	4	86.2	2	250	552	6	W10P-T9

工程號	J-859	地盤	啟德站	附 用 件
名稱	70上生下生中橫		探	
材料	X86205		地盤	
顏色	--		工廠	

 美特鋁質 有限公司 MIDI Aluminium Fabricator Ltd.				類別		物料號	
修改	-	-		制圖	LRA	2022.02.04	圖號 X86205-P5
日期	-	-		復核	-	-	數量
				批准			位置


序号	编号	L	L1	L2	A	B	D	E	F	数量	位置
1	X86205-P5-1	744	0	0	72	2	300	0	347	21	W1P-T3
2	X86205-P5-2	1014	0	0	57	3	300	0	487	21	W4P-T5
3	X86205-P5-3	764	0	0	82	2	300	0	367	21	W2P-T7
4	X86205-P5-4	604	0	0	52	2	250	0	302	20	W1P-T9
5	X86205-P5-5	714	0	0	57	2	300	0	317	21	W3P-T9A
6	X86205-P5-6	804	0	0	102	2	300	0	407	21	W4P-T9A
7	X86205-P5-7	669	0	0	54.5	2	280	0	272	21	W1P-T7
8	X86205-P5-8	924			42	3	280		527	6	W10P-T9

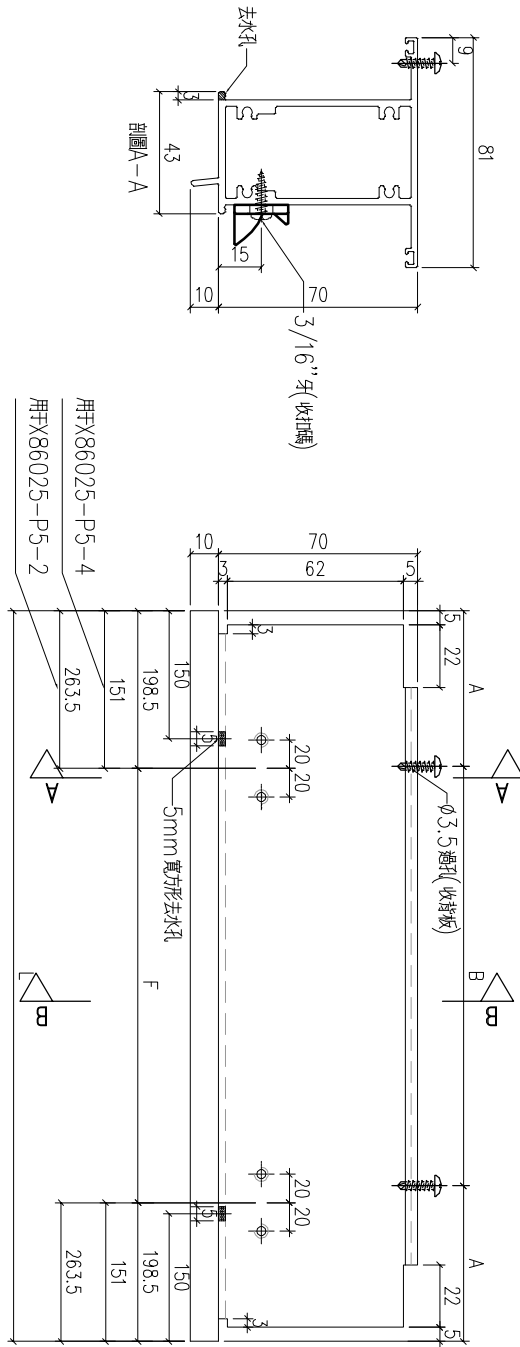

工程號	J-859	地盤	啟德站	附件
名稱	70上生下生中橫		採	
材料	X86205		地盤	
顏色	--		工廠	

 美特鋁質 有限公司 MIDI Aluminium Fabricator Ltd.				類別		物料號	
				制圖	LRA	2022.02.04	圖號 X86205-P6
修改	-	-		復核	-	-	數量 21
日期	-	-		批准			位置


W5P-T5

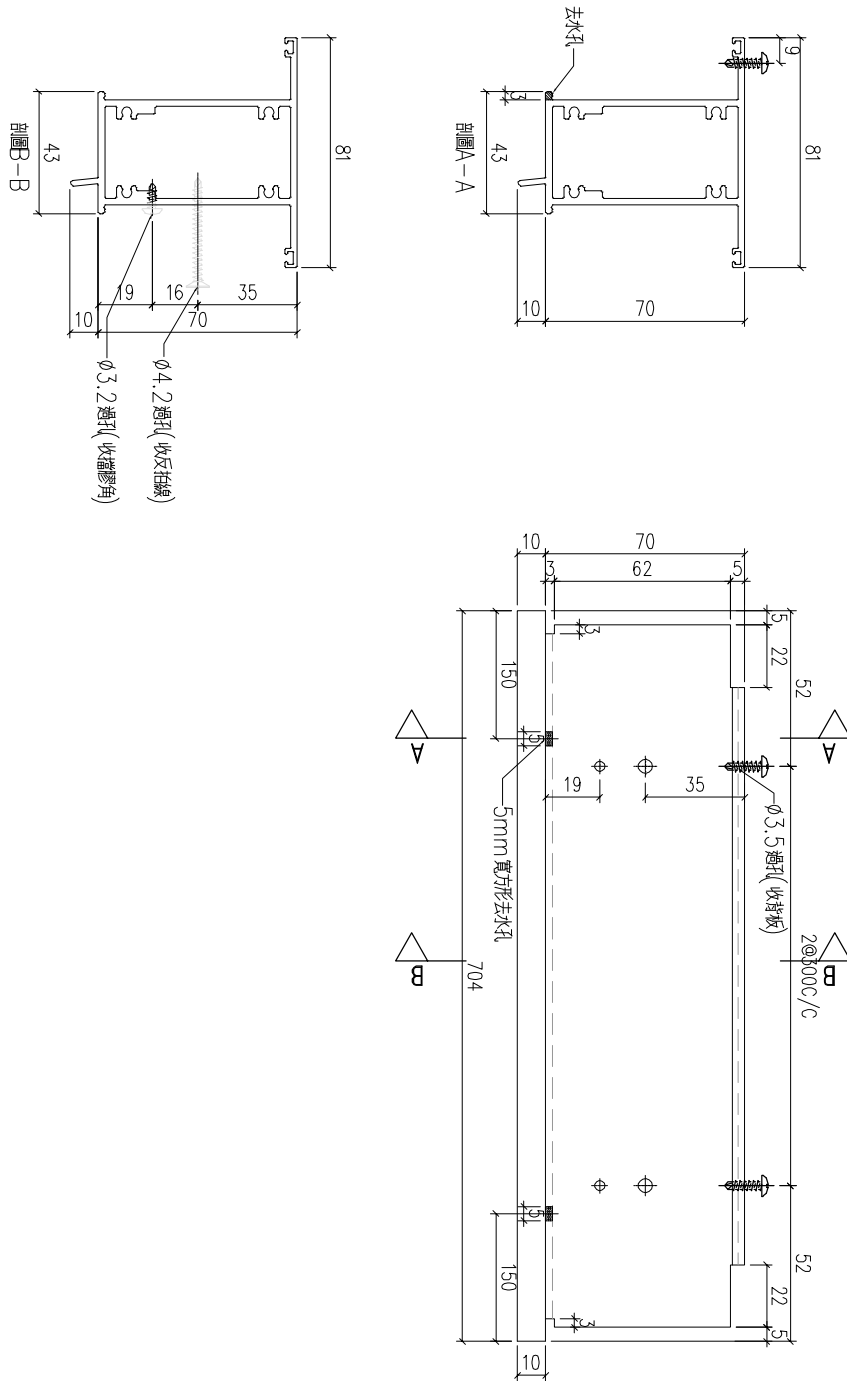


工程號	J-859	地盤	啟德站	附 件
名稱	70上生下生中橫		探	
材料	X86025		地盤	
顏色	--		工廠	

 美特鋁質有限公司 MIDI Aluminium Fabricator Ltd.				類別		物料號	
修改	-	-		制圖	LRA	2022.02.04	圖號 X86205-P7
日期	-	-		復核	-	-	數量 21
				批准			位置



WSP-T5

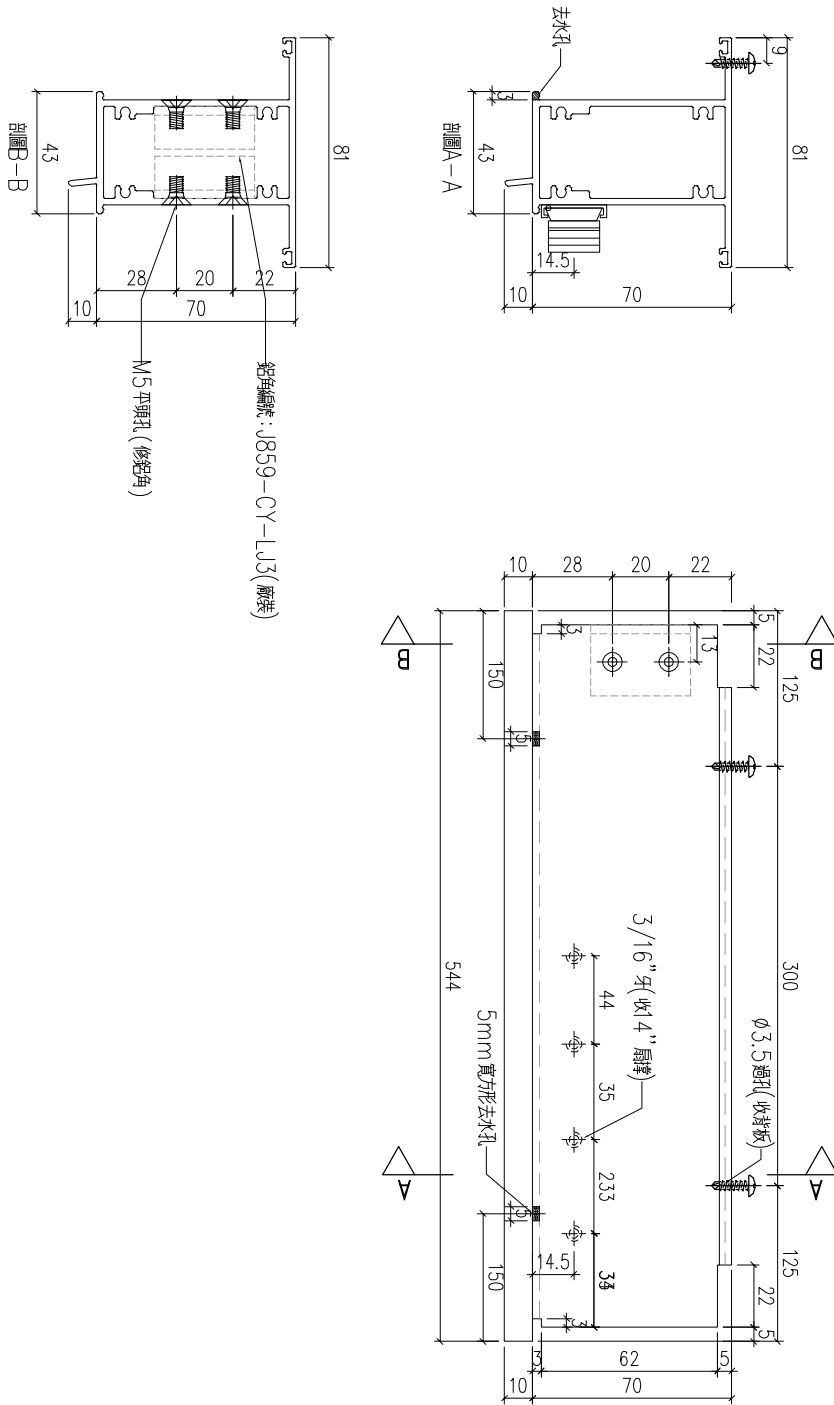

工程號	J-859	地盤	啟德站	附 件
名稱	70上生下生中橫		探	
材料	X86205		地盤	
顏色	--		工廠	

 美特鋁質 有限公司 MIDI Aluminium Fabricator Ltd.				類別		物料號	
				制圖	LRA	2022.02.04	圖號 X86205-P8
修改	-	-		復核	-	-	數量 21
日期	-	-		批准			位置



W5P-T6

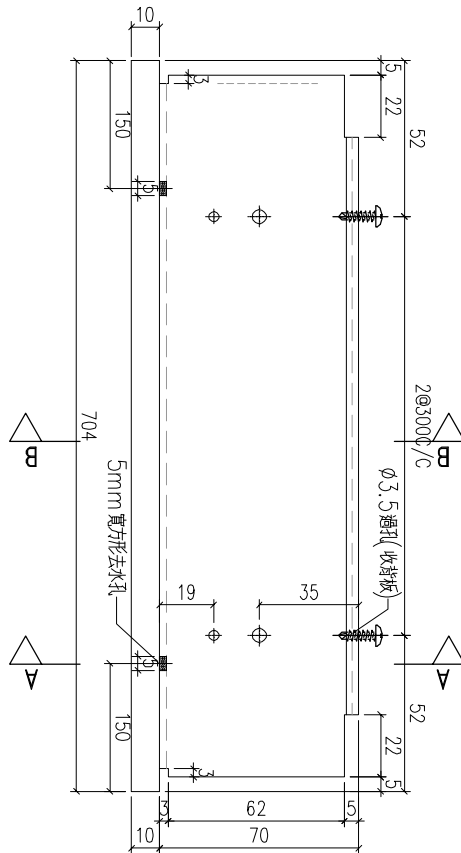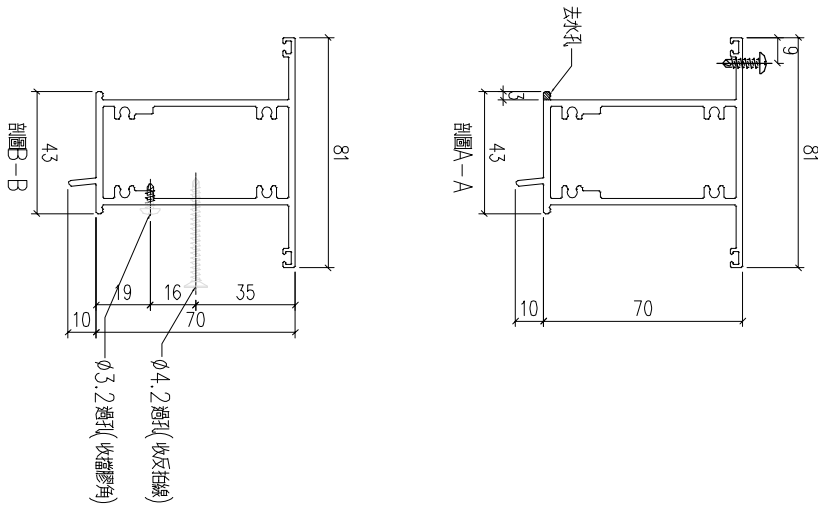


工程號	J-859	地盤	啟德站	附 件
名稱	70上生下生中橫		探	
材料	X86025		地盤	
顏色	--		工廠	


 美特鋁質 有限公司 MIDI Aluminium Fabricator Ltd.				類別		物料號	
修改	-	-		制圖	LRA	2022.02.04	圖號 X86205-P9
日期	-	-		復核	-	-	數量 21
				批准			位置

W5P-16

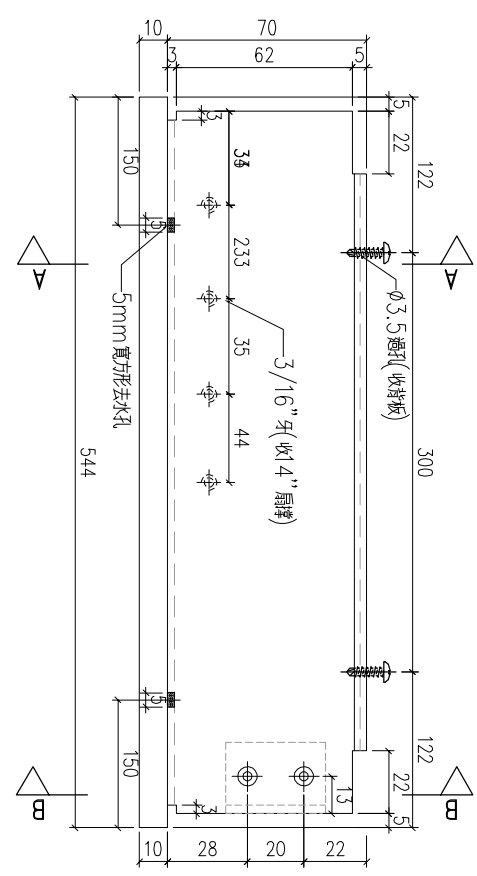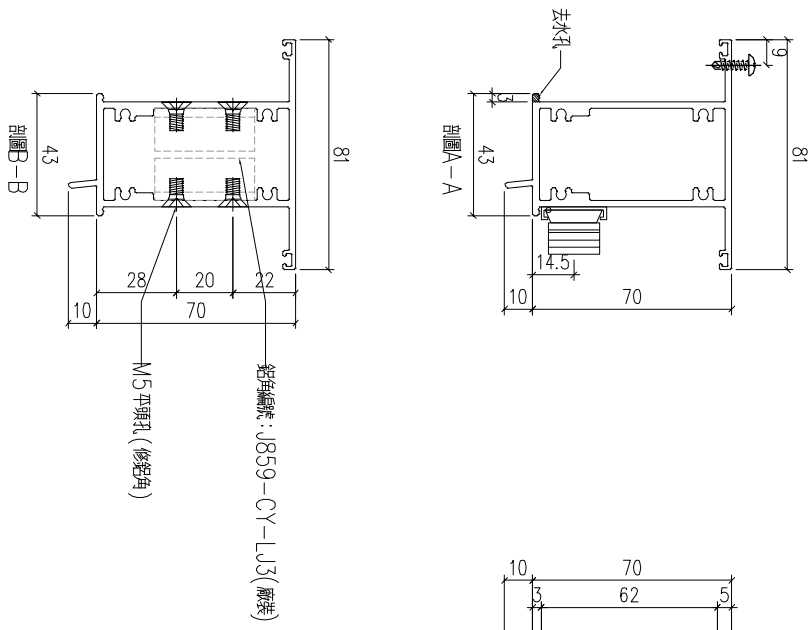

工程號	J-859	地盤	啟德站	附 件
名稱	70上生下生中橫		探	
材料	X86205		地盤	
顏色	--		工廠	

 美特鋁質 有限公司 MIDI Aluminium Fabricator Ltd.				類別		物料號	
				制圖	LRA	2022.02.04	圖號 X86205-P10
修改	-	-		復核	-	-	數量
日期	-	-		批准			位置


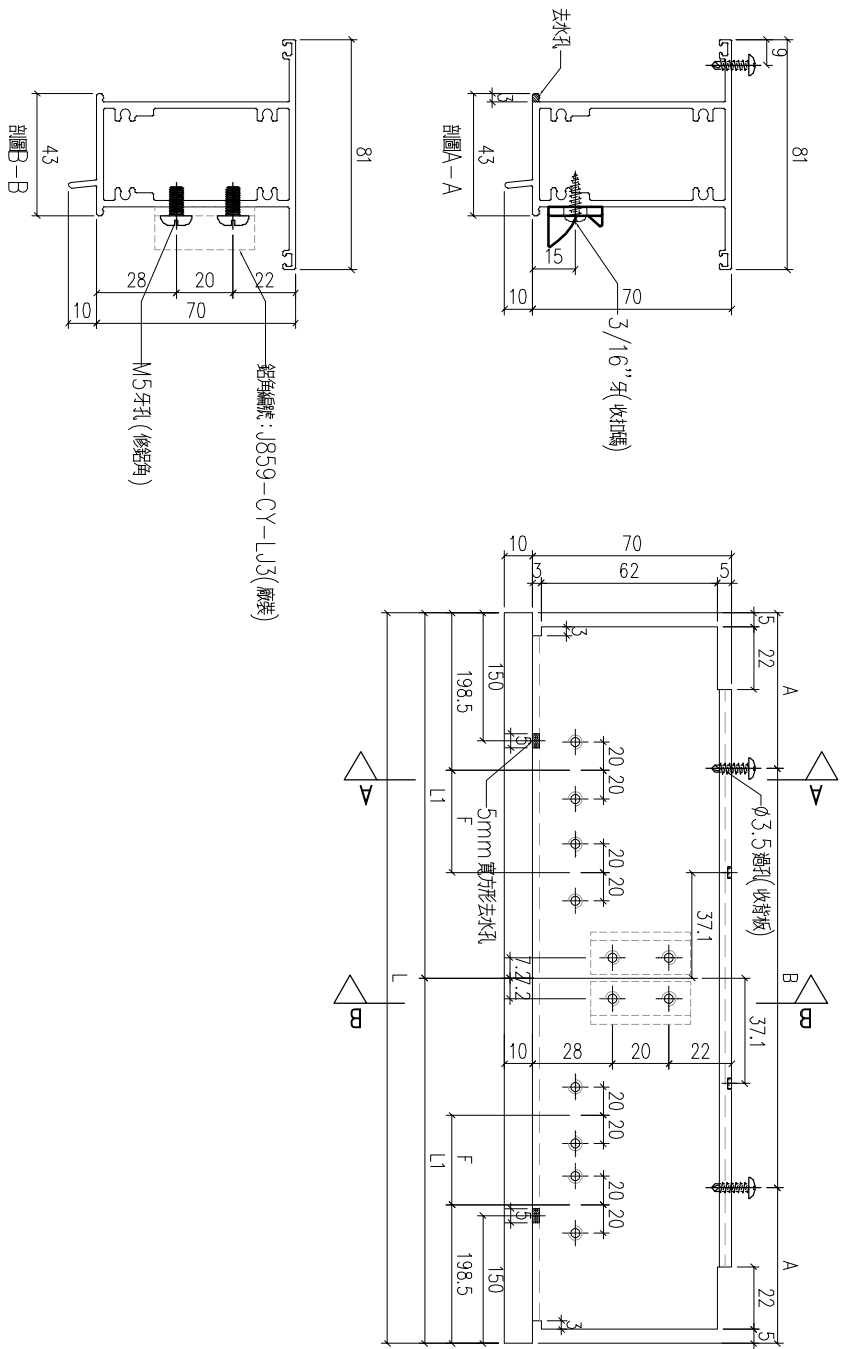


序号	编号	L	L1	L2	A	B	D	E	F	数量	位置
1	X86205-P10-1	1619	809.5		59.5	5			399	1	W8AP-T5
2	X86205-P10-2	1664	832		82	5			421.5	14	W13P-T9
3											

工程號	J-859	地盤	啟德站	附 件
名稱	70上生下生中橫		探	
材料	X86205		地盤	
顏色	--		工廠	


 美特鋁質 有限公司 MIDI Aluminium Fabricator Ltd.				類別		物料號	
修改	-	-		制圖	LRA	2022.02.04	圖號 X86205-P11
日期	-	-		復核	-	-	數量 21
				批准			位置

W1P-T7

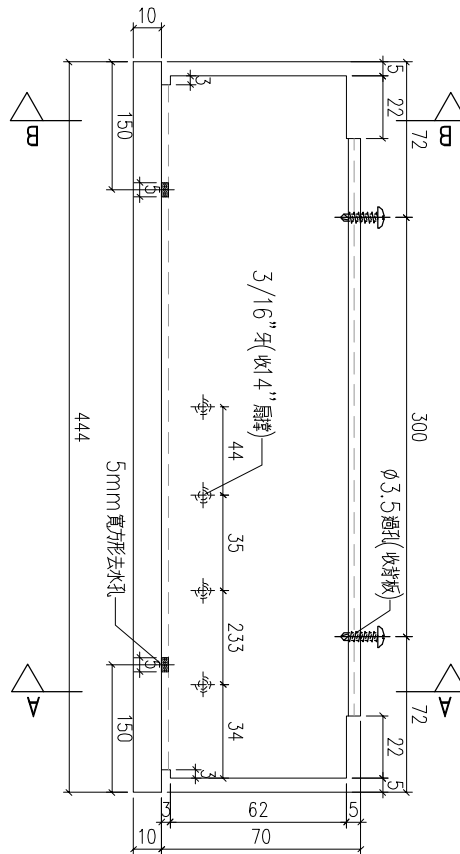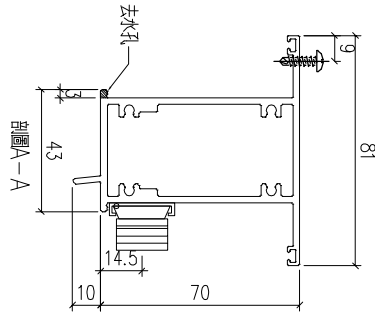

工程號	J-859	地盤	啟德站	附 件
名稱	70上生下生中橫		探	
材料	X86205		地盤	
顏色	--		工廠	

 美特鋁質 有限公司 MIDI Aluminium Fabricator Ltd.				類別		物料號	
修改	-	-		制圖	LRA	2022.02.04	圖號 X86205-P12
日期	-	-		復核	-	-	數量
				批准			位置


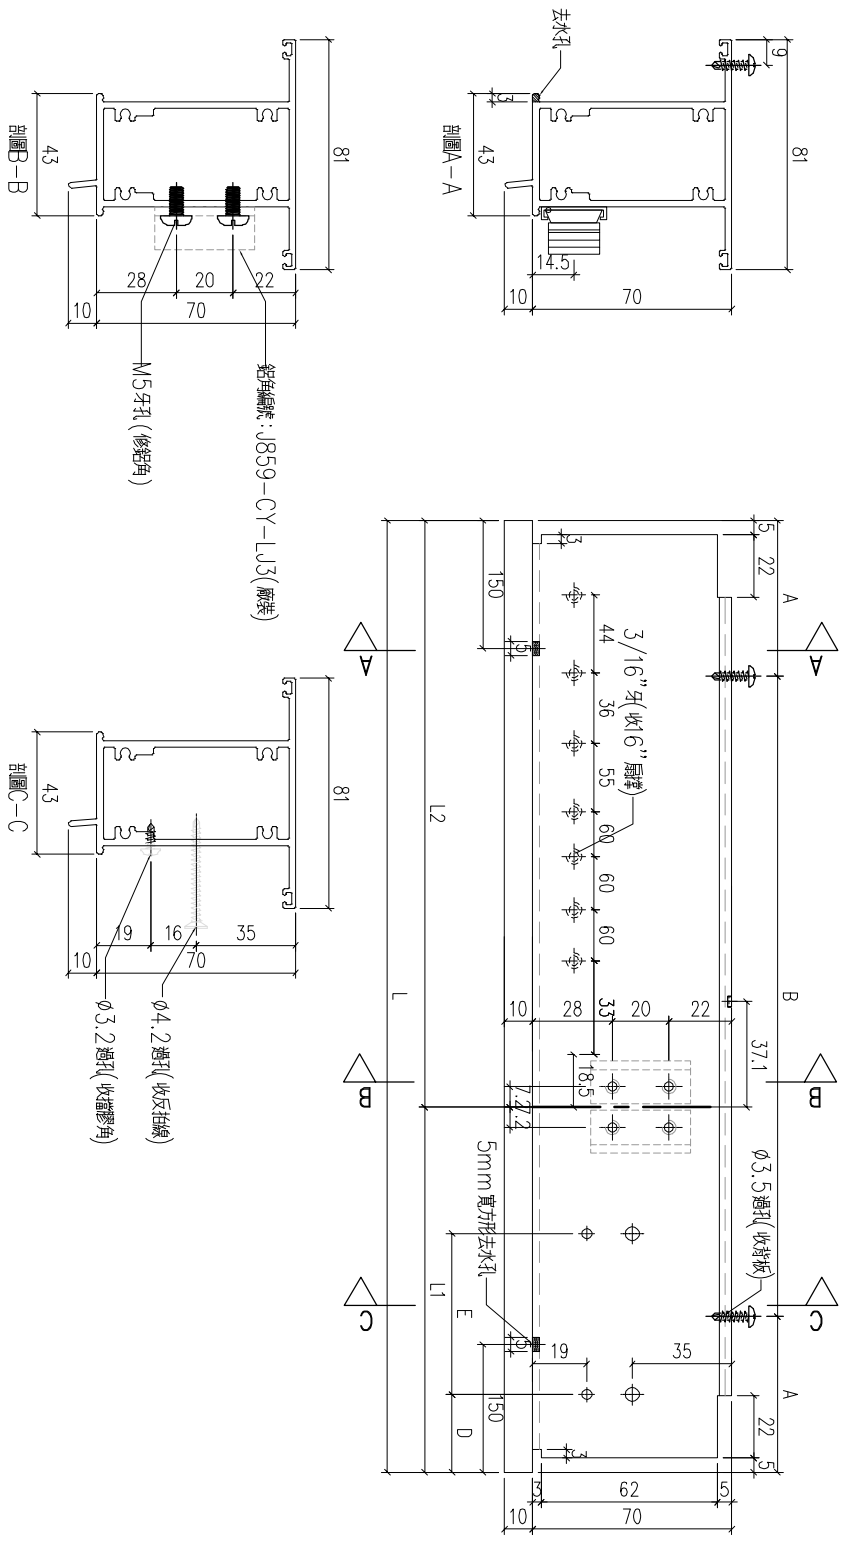


序号	编号	L	L1	L2	A	B	D	E	F	数量	位置		
1	X86205-P12-1	1194	532	662	147	3	300	123.7	1	300	0	14	W12P-T9
2													
3													
4													


工程號	J-859	地盤	啟德站	附 用 件
名稱	70上生下生中橫		探	
材料	X86205		地盤	
顏色	--		工廠	

 美特鋁質有限公司 MIDI Aluminium Fabricator Ltd.				類別		物料號	
修改	-	-		制圖	LRA	2022.02.04	圖號 X86205-P13
日期	-	-		復核	-	-	數量 1
				批准			位置



W16AP-T9

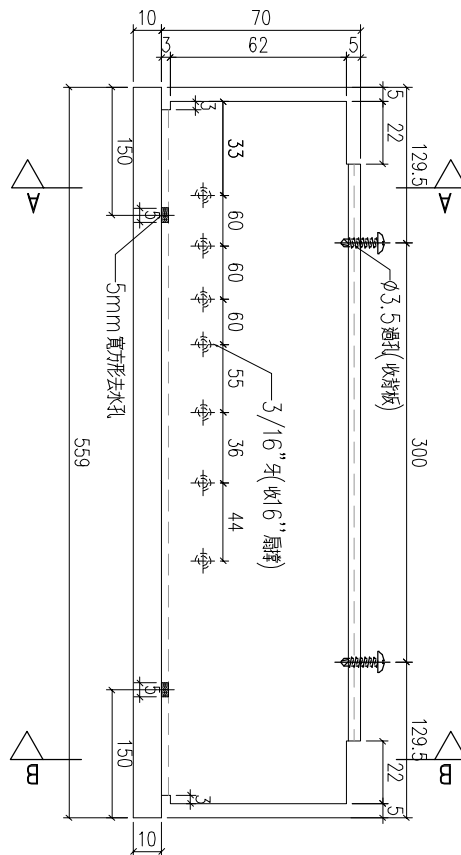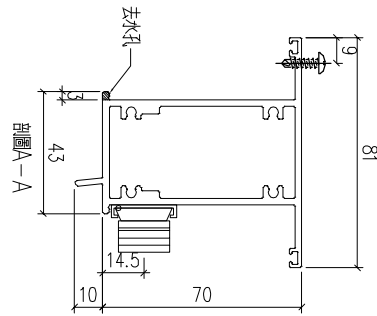

工程號	J-859	地盤	啟德站	附 件
名稱	70上生下生中橫		探	
材料	X86205		地盤	
顏色	--		工廠	



 美特鋁質 有限公司 MIDI Aluminium Fabricator Ltd.				類別		物料號	
				制圖	LRA	2022.02.04	圖號 X86205-P14
修改	-	-		復核	-	-	數量 1
日期	-	-		批准			位置

W15P-T9

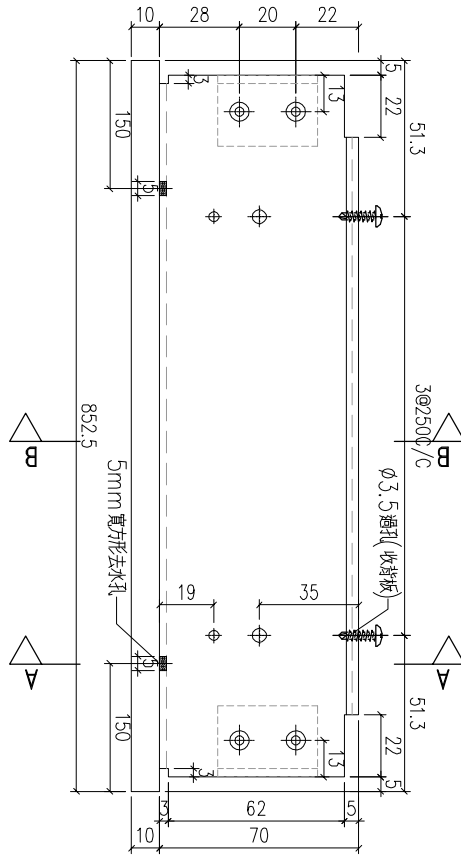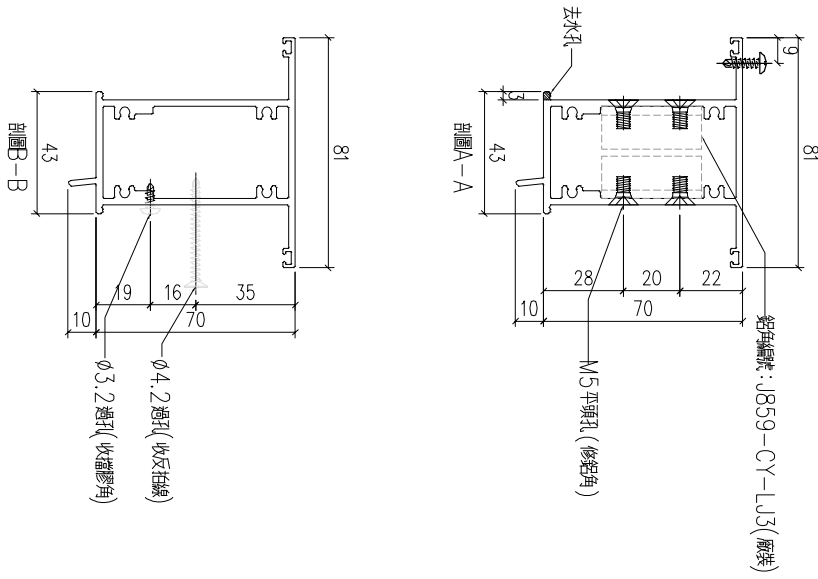

工程號	J-859	地盤	啟德站	附 件
名稱	70上生下生中橫		探	
材料	X86025		地盤	
顏色	--		工廠	



 美特鋁質有限公司 MIDI Aluminium Fabricator Ltd.				類別		物料號	
修改	-	-		制圖	LRA	2022.02.04	圖號 X86205-P15
日期	-	-		復核	-	-	數量
				批准			位置

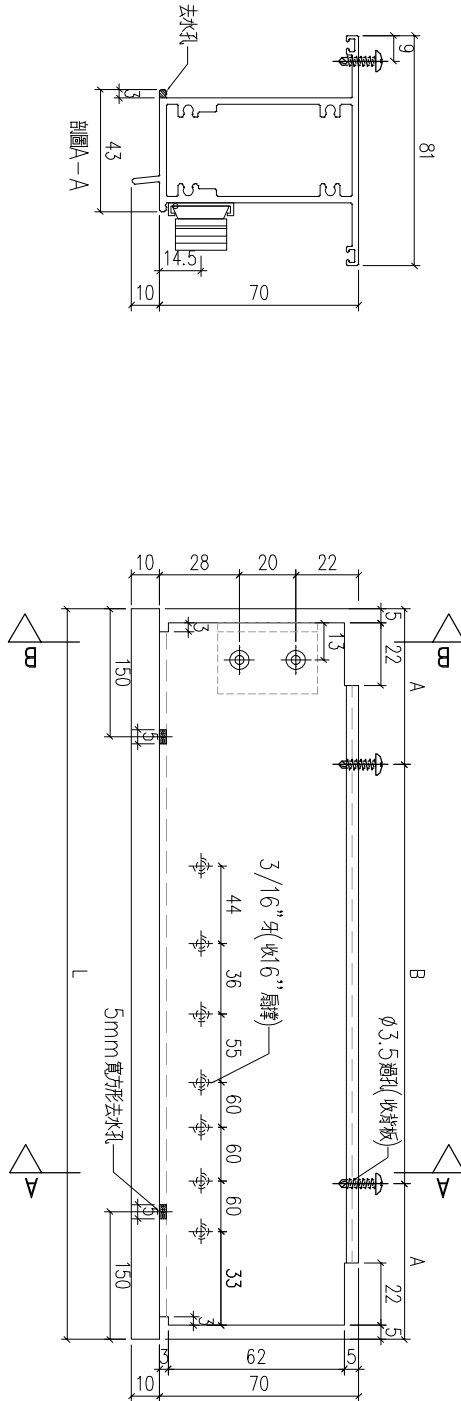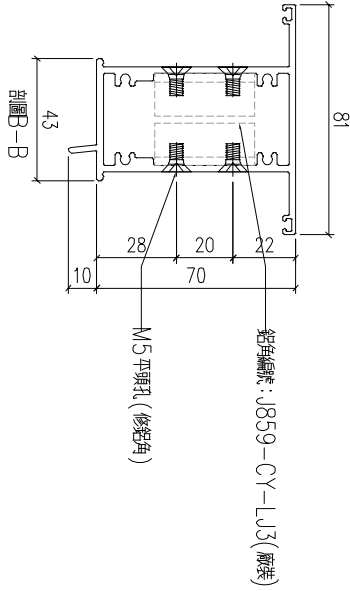

序号	编号	L	L1	L2	A	B	D	E	F	数量	位置
1											
2	X86205-P15-1	668.5			34.25	2	300			1	W15P-19
3											

工程號	J-859	地盤	啟德站	附 件
名稱	70上生下生中橫		探	
材料	X86205		地盤	
顏色	--		工廠	






類別		物料號	
制圖	LRA	2022.02.04	圖號 X86205-P16
修改	-	-	數量
日期	-	-	位置
復核	-	-	
批准			

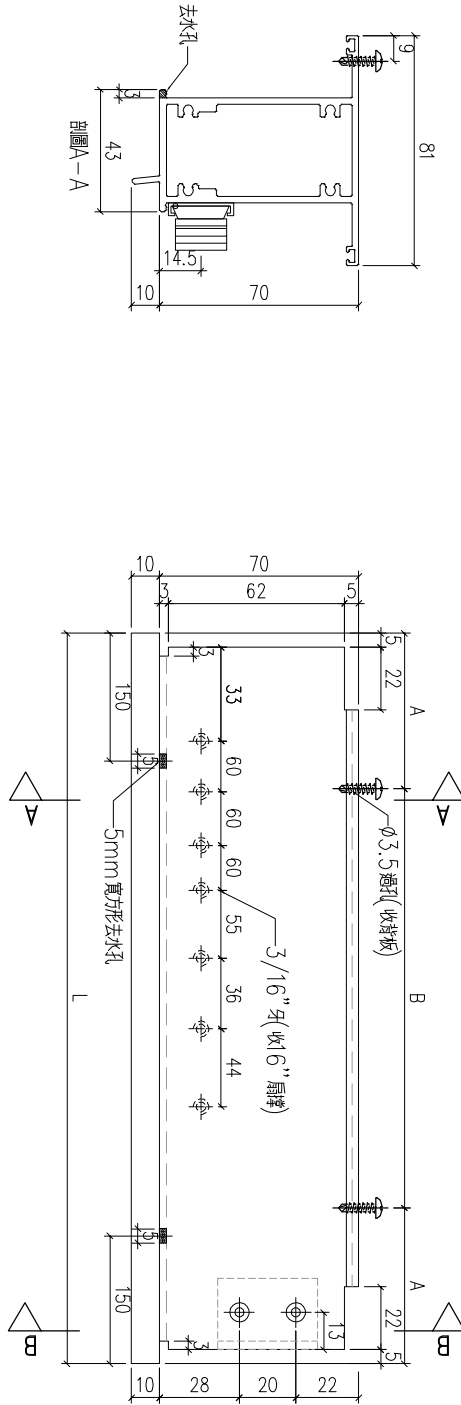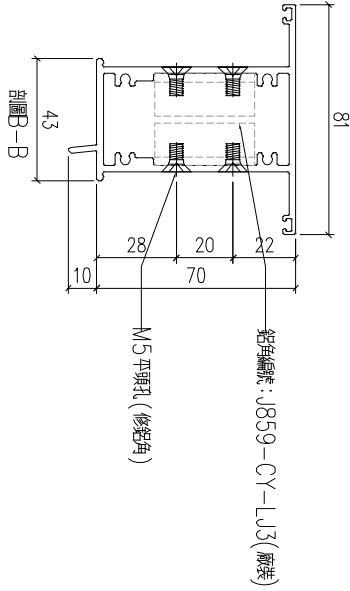

序号	编号	L	L1	L2	A	B	D	E	F	数量	位置
1											
2	X86205-P16-1	668.5			34.25	2	300				
3										1	W15P-19

工程號	J-859	地盤	啟德站	附 件
名稱	70上生下生中橫		探	
材料	X86205		地盤	
顏色	--		工廠	

類別		物料號	
制圖	LRA	2022.02.04	圖號 X86022-P1
修改	-	-	數量
日期	-	-	位置
復核	-	-	
批准			

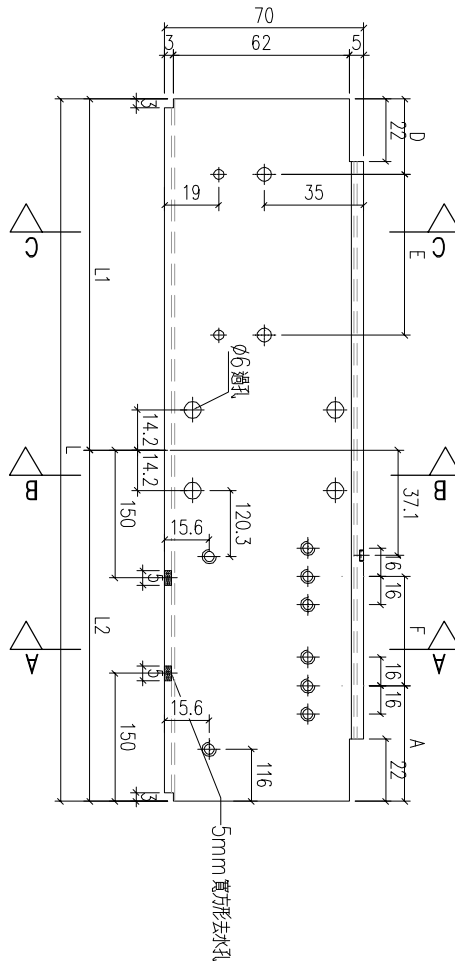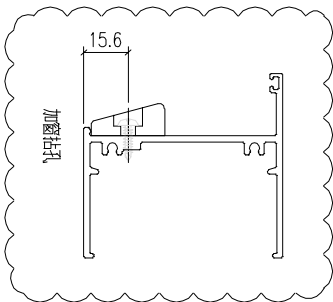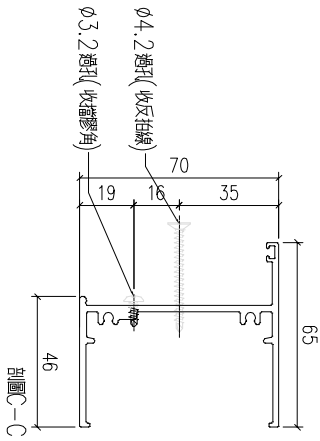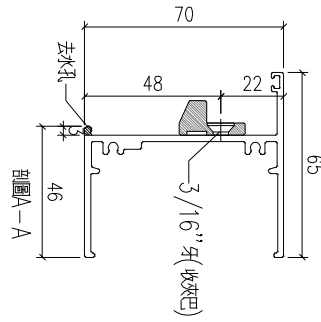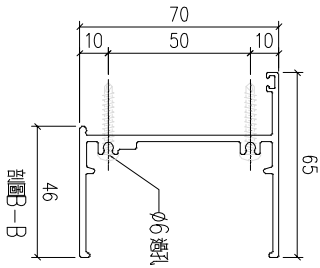



序号	编号	L	L1	L2	A	B	D	E	F	数量	位置	
1	X86022-P1-1	1659	844.5	814.5	193.5		127.5	2	300	409	20	W2P-T1
2	X86022-P1-2	1434	707	727	193.5		58.75	2	300	321.5	21	W3P-T6

工程號	J-859	地盤	啟德站	附 件
名稱	70生底橫	採	用	
材料	X86022	地盤		
顏色	--	工廠		








類別		物料號	
制圖	LRA	2022.02.04	圖號 X86022-P2
修改	-	-	數量
日期	-	-	位置
復核	-	-	
批准			

序号	编号	L	L1	L2	A	B	D	E	F	数量	位置
1	X86022-P2-1	1584	887	697			148.75	2	300	20	W5P-T1
2											
3	X86022-P2-3	1064	552	512			131.25	1	300	6	W1P-T8
4	X86022-P2-4	1134	477	657			93.75	1	300	20	W4P-T9
5	X86022-P2-5	1419	602	817			156.25	1	300	2	W13AP-T9

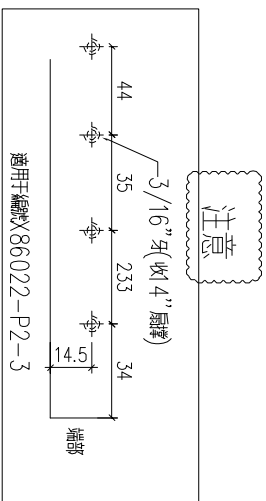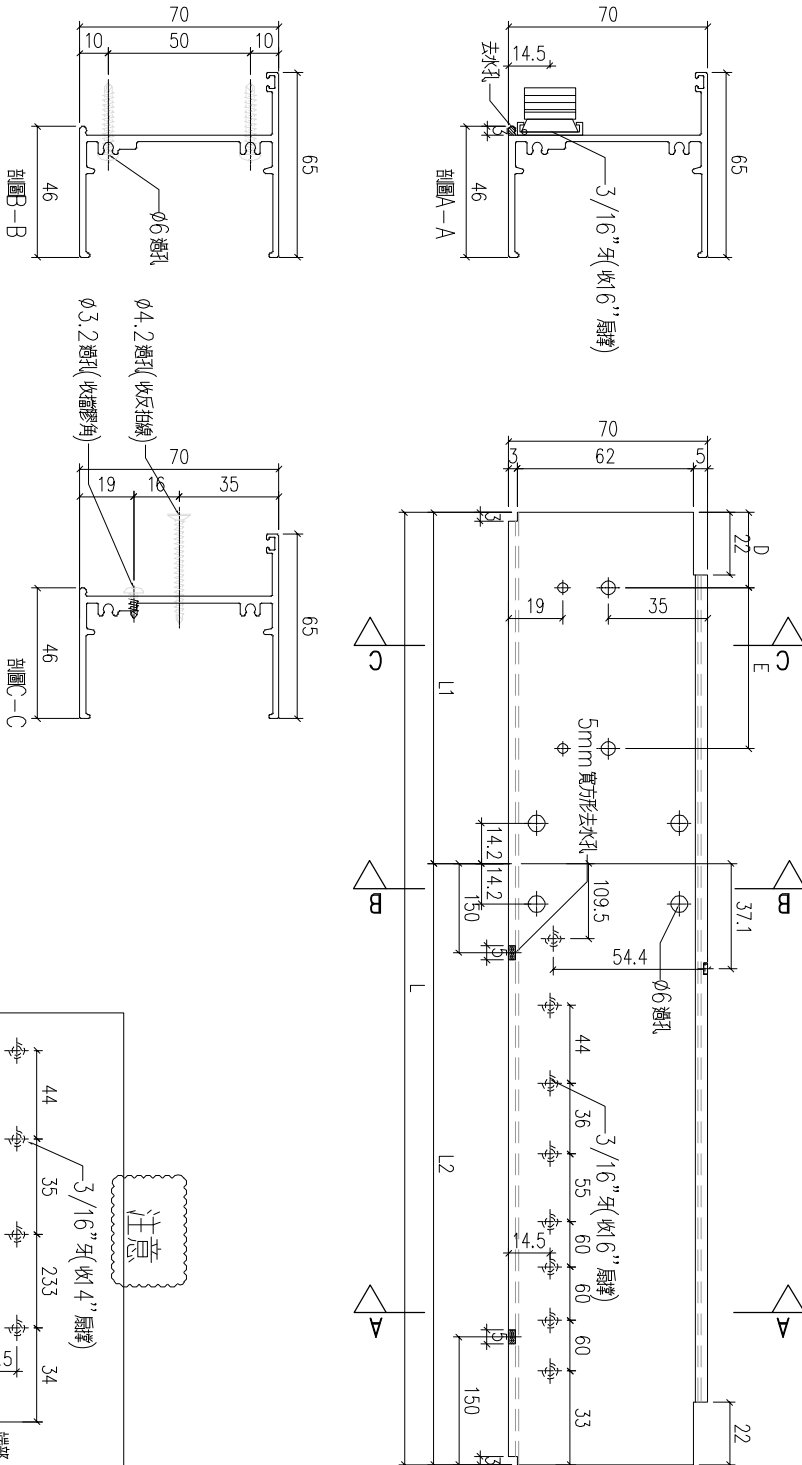

工程號	J-859	地盤	啟德站	附件
名稱	70生底橫	採	用	
材料	X86022	地盤		
顏色	--	工廠		

 美特鋁質 有限公司 MIDI Aluminium Fabricator Ltd.				類別		物料號	
修改	-	-		制圖	LRA	2022.02.04	圖號 X86022-P3
日期	-	-		復核	-	-	數量
				批准			位置

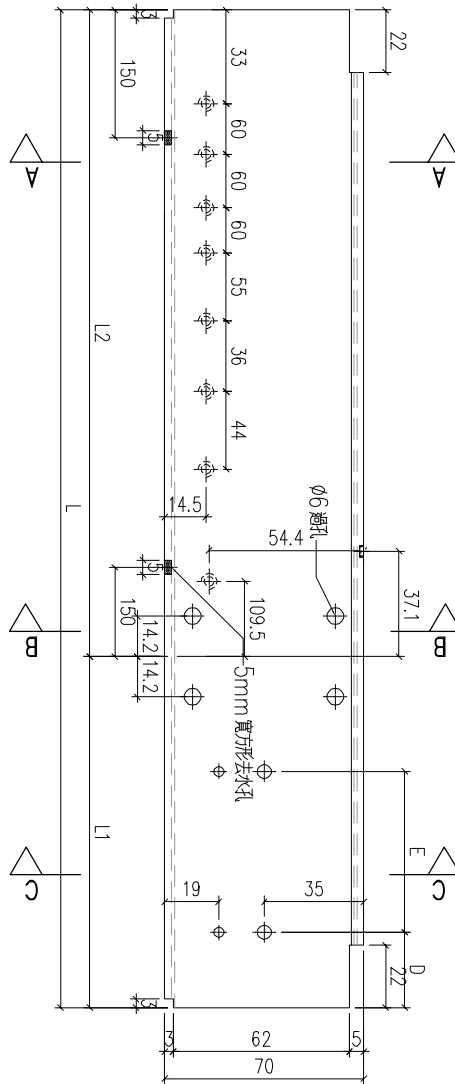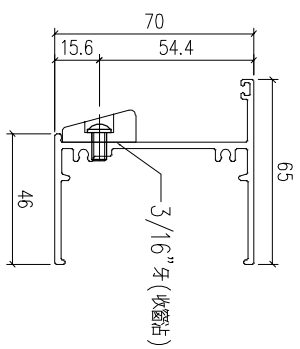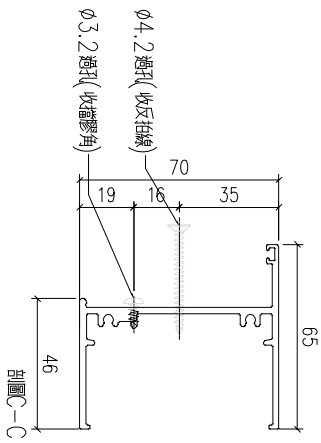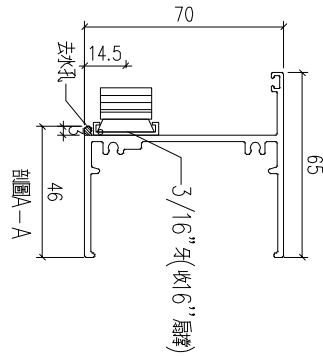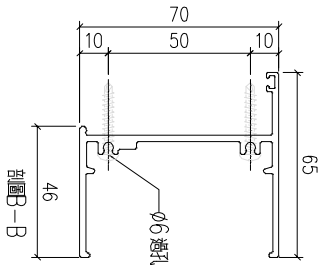






序号	编号	L	L1	L2	A	B	D	E	F	数量	位置	
1	X86022-P3-1	954	257	697			58.75	1	150	0	20	W4P-T1
2												
3												
4												

工程號	J-859	地盤	啟德站	附 件
名稱	70生底橫		探	
材料	X86022		地盤	
顏色	--		工廠	



美特鋁質有限公司
MIDI Aluminium Fabricator Ltd.



類別		物料號	
制圖	LRA	2022.02.04	圖號 X86022-P4
修改	-	-	數量
日期	-	-	位置
復核	-	-	
批准			

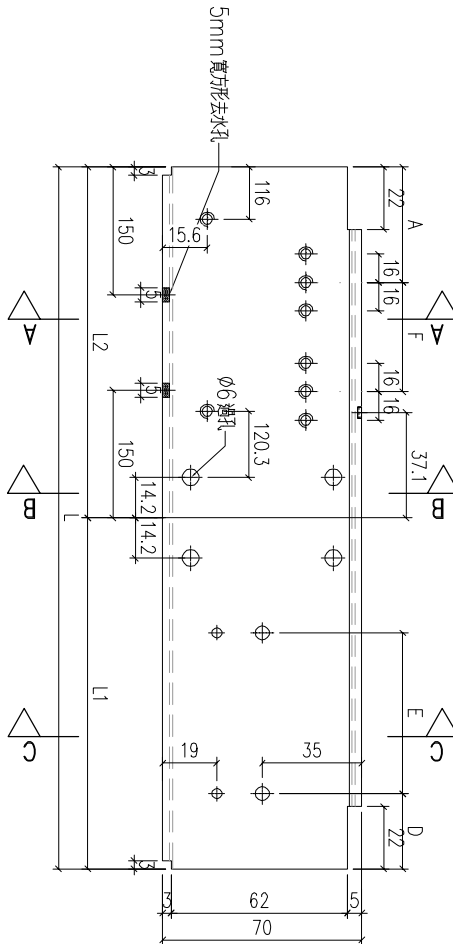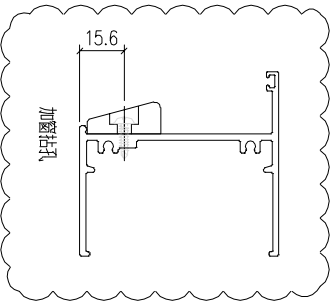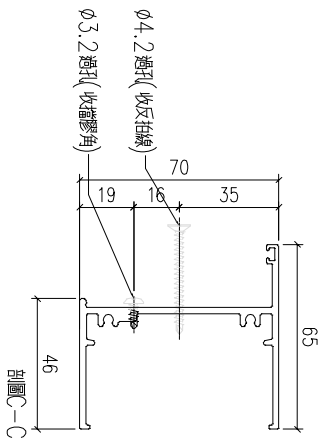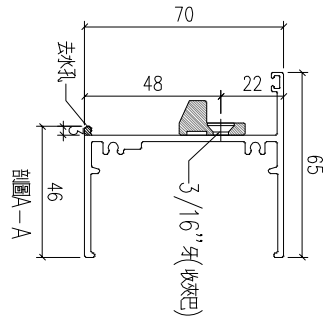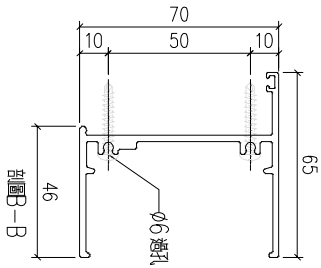

序号	编号	L	L1	L2	A	B	D	E	F	数量	位置	
1	X86022-P4-1	1004	327	677	193.5		43.75	1	250	271.5	21	W1P-T2
2	X86022-P4-2	1434	707	727	193.5		58.75	2	300	321.5	21	W3P-T5
3	X86022-P4-3	1114	407	707	193.5		58.75	1	300	301.5	21	W4P-T6
4	X86022-P4-4	1264	652	612	146		81.25	2	250	301.5	6	W10P-T9

工程號	J-859	地盤	啟德站	附 件
名稱	70生底橫		探	
材料	X86022		地盤	
顏色	--		工廠	

類別		物料號	
制圖	LRA	2022.02.04	圖號 X86022-P5
修改	-	-	數量
日期	-	-	位置

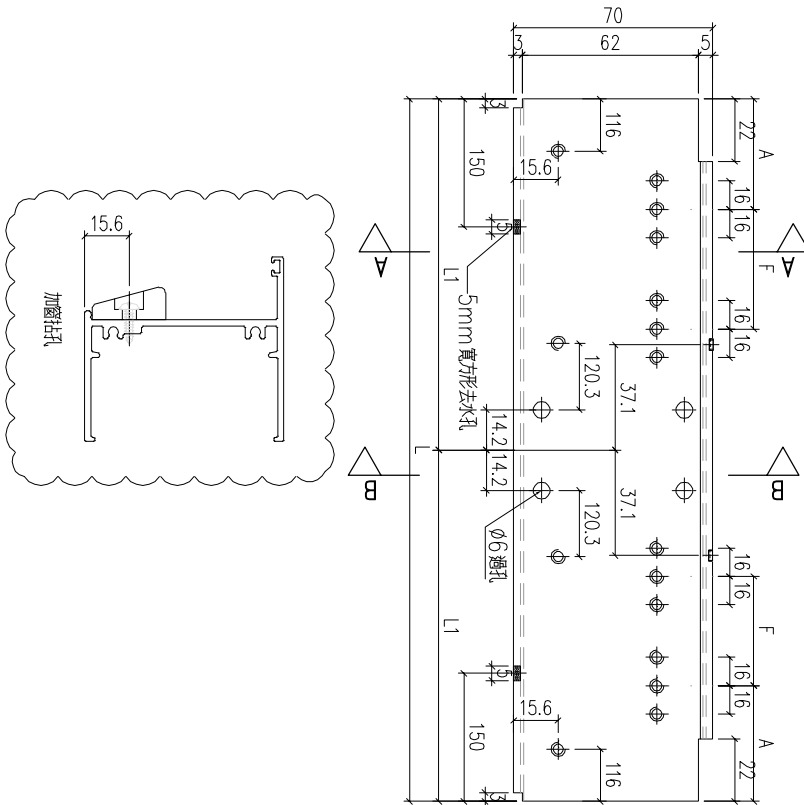
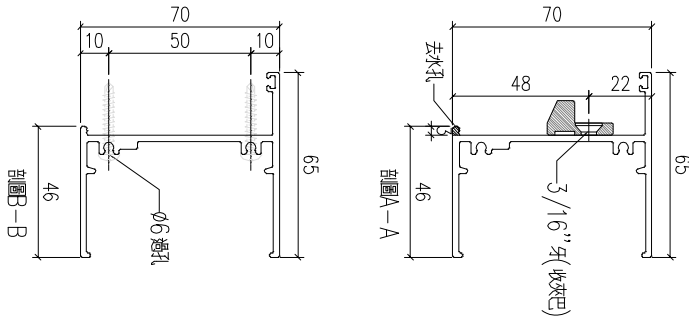


序号	编号	L	L1	L2	A	B	D	E	F	数量	位置
1	X86022-P5-1	1569	784.5	784.5	193.5				379	1	W8AP-T1
2	X86022-P5-2	1609	804.5	804.5	193.5				399	1	W8AP-T5
3	X86022-P5-3	1654	407	1247	193.5				421.5	14	W13P-T9

工程號	J-859	地盤	啟德站	附件
名稱	70生底橫	採	用	
材料	X86022	地盤		
顏色	--	工廠		

 美特鋁質 有限公司 MIDI Aluminium Fabricator Ltd.				類別		物料號	
修改	-	-		制圖	LRA	2022.02.04	圖號 X86022-P6
日期	-	-		復核	-	-	數量
				批准			位置






序号	编号	L	L1	L2	A	B	D	E	F	数量	位置
1	X86022-P6-1	734			193.5				347	27	W1P-T3/W9P-T9
2	X86022-P6-2	1004			258.5				487	21	W4P-T5
3	X86022-P6-3	754			193.5				367	21	W2P-T7
4	X86022-P6-4	1034			258.5				517	20	W3P-T9
5	X86022-P6-5	914			193.5				552	6	W10P-T9
6	X86022-P6-6	434			116				202	21	W2AP-T9A
7	X86022-P6-7	704			193.5				317	21	W3P-T9A
8	X86022-P6-8	794			193				408	21	W4P-T9A
9	X86022-P6-9	634			158.5				317	1	W12P-T2

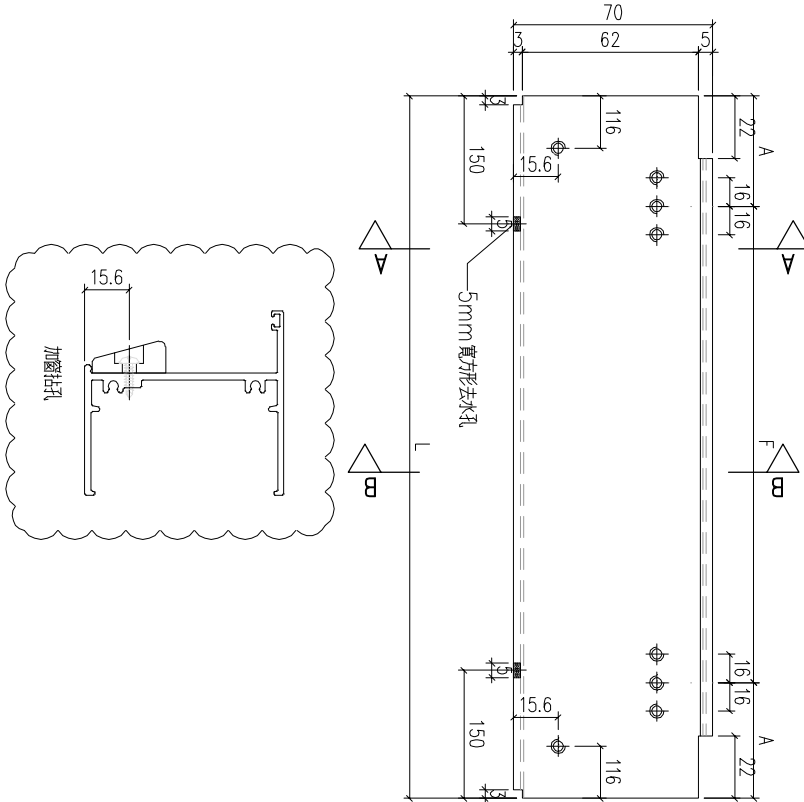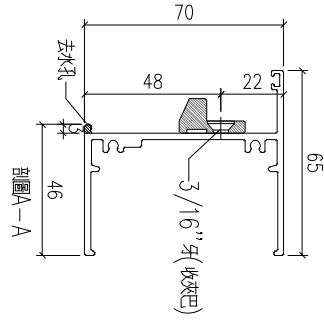

工程號	J-859	地盤	啟德站	附件
名稱	70生底橫	採	用	
材料	X86022	地盤		
顏色	--	工廠		



類別		物料號	
制圖	LRA	2022.02.04	圖號 X86022-P7
修改	-	-	數量
日期	-	-	位置
復核	-	-	
批准			

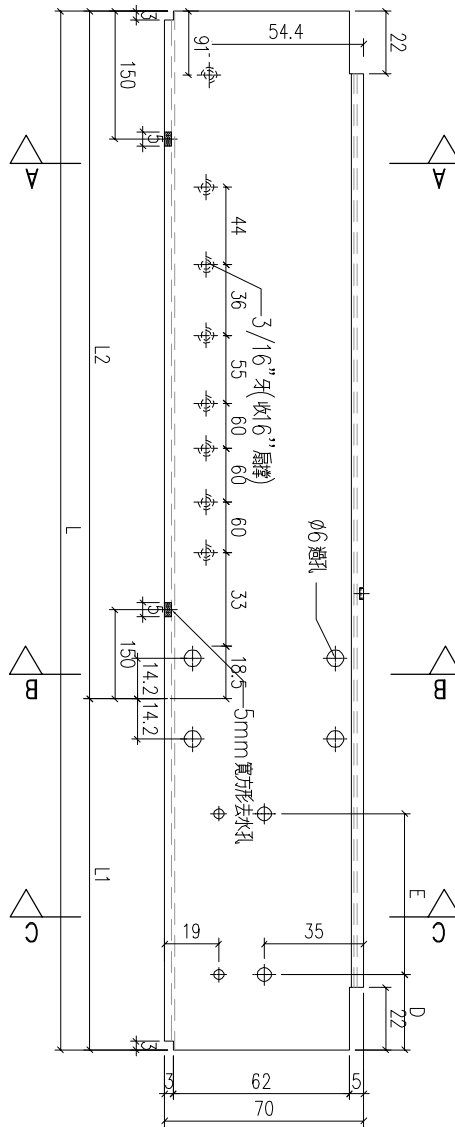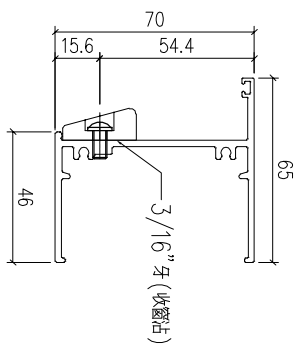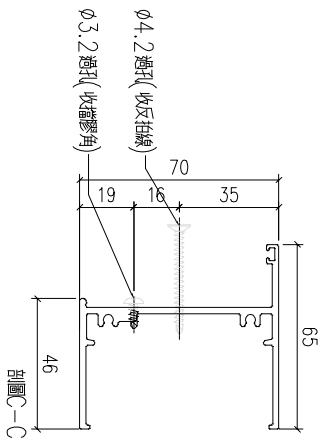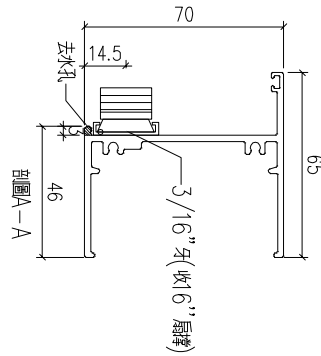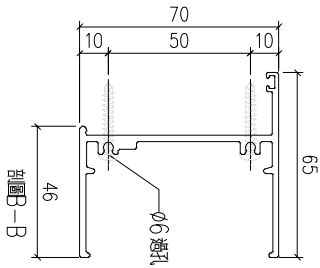


序号	编号	L	L1	L2	A	B	D	E	F	数量	位置	
1	X86022-P7-1	1184	527	657			118.75	1	300	0	14	W12P-T9
2												
3												
4												

工程號	J-859	地盤	啟德站	附 件
名稱	70生底橫	探	用	
材料	X86022	地盤		
顏色	--	工廠		






 美特鋁質有限公司 MIDI Aluminium Fabricator Ltd.				類別		物料號	
修改	-	-		制圖	LRA	2022.02.04	圖號 X86022-P8
日期	-	-		復核	-	-	數量 1
				批准			位置

W15P-T9

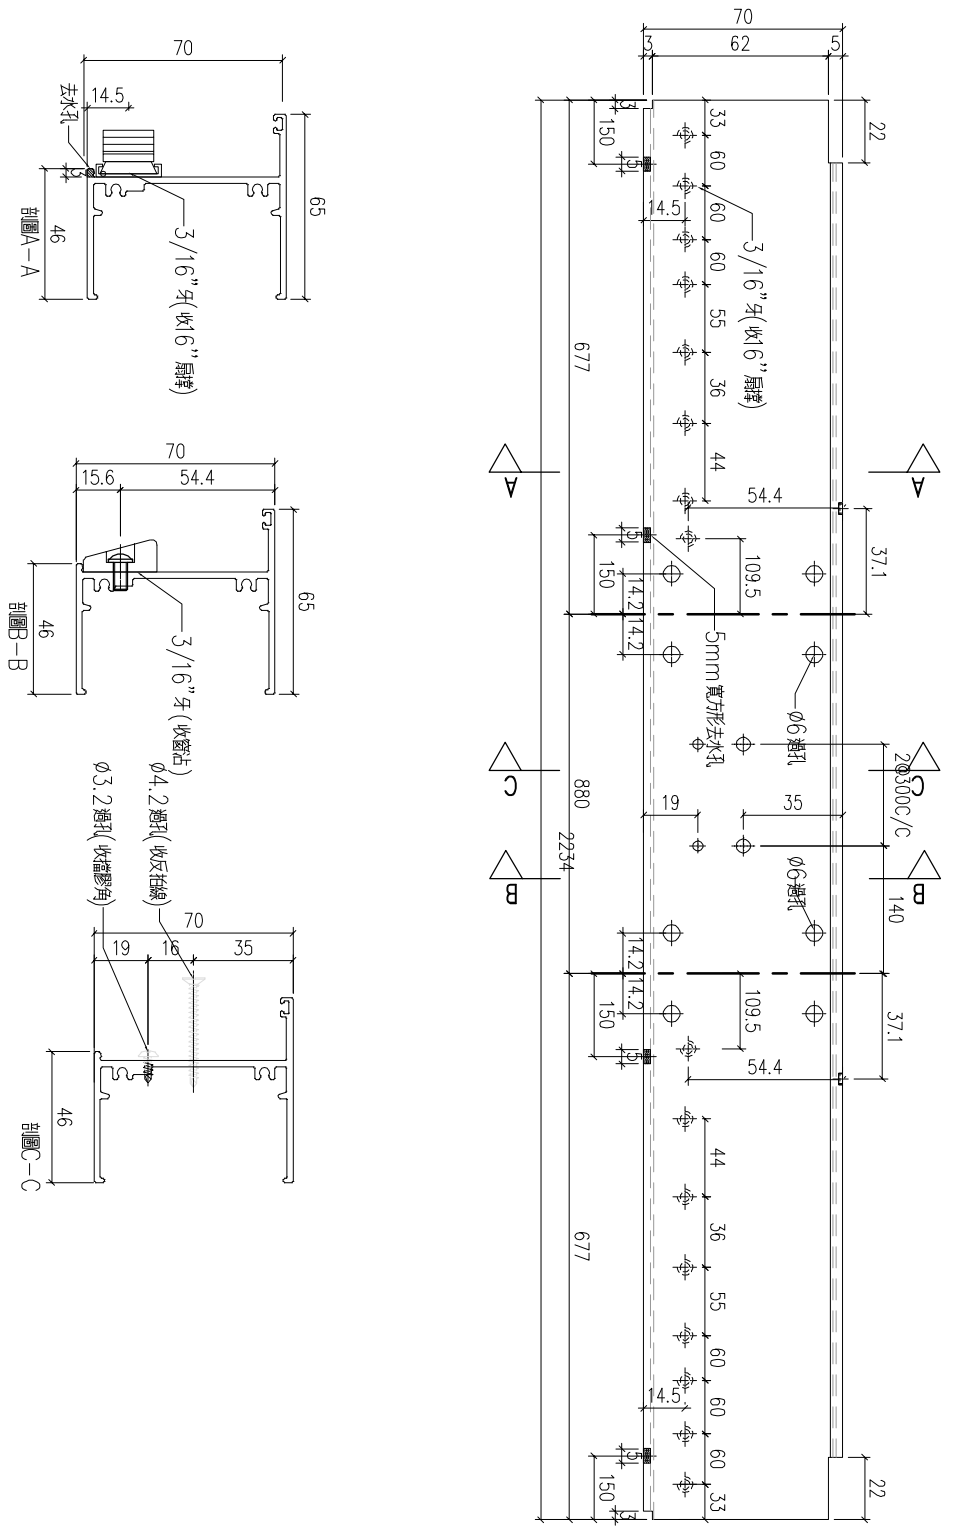


工程號	J-859	地盤	啟德站	附 件
名稱	70生底橫		探	
材料	X86022		地盤	
顏色	--		工廠	






 美特鋁質 有限公司 MIDI Aluminium Fabricator Ltd.				類別		物料號	
修改	-	-		制圖	LRA	2022.02.04	圖號 X86212-P1
日期	-	-		復核	-	-	數量
				批准			位置

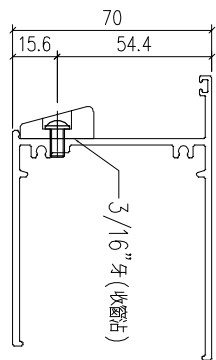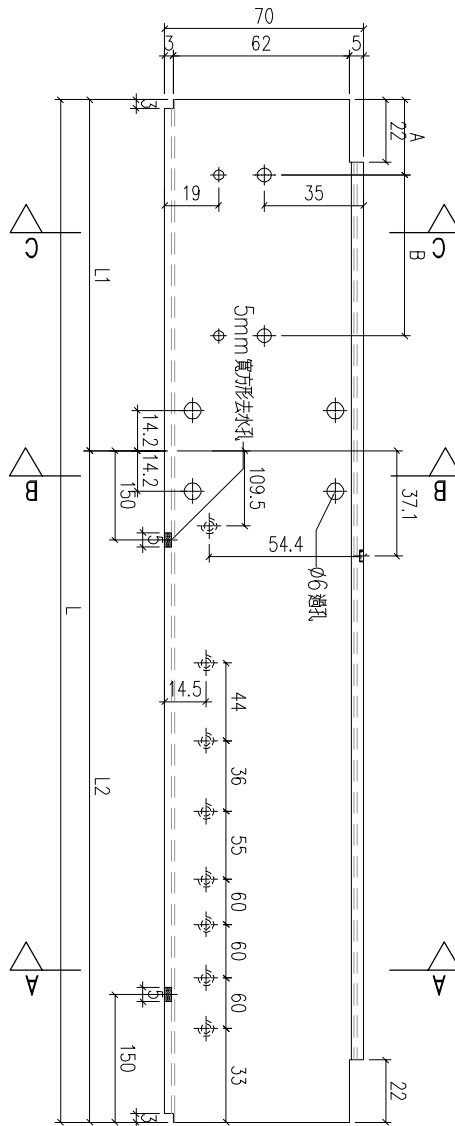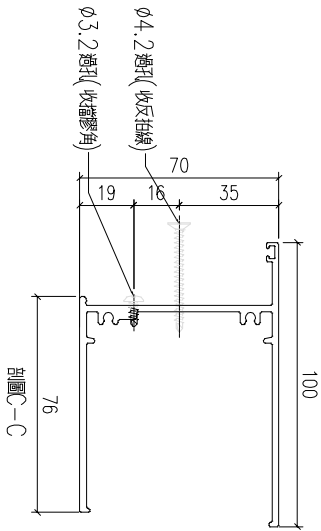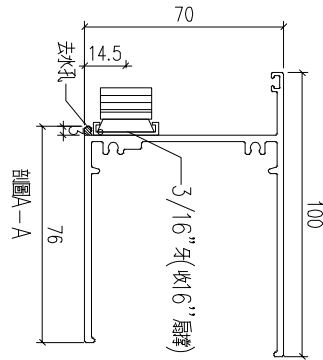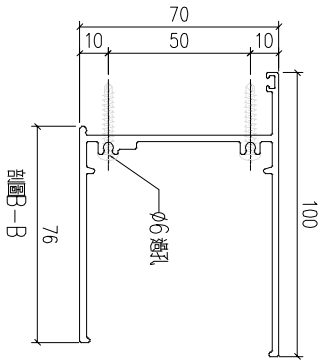

序号	编号	L	L1	L2	A	B	D	E	F	数量	位置
1											
2	X86212-P1-1	1474	807	667			108.75	2	300	0	15
3											W4P-T2
4											

工程號	J-859	地盤	啟德站	探用附件
名稱	70生底橫			
材料	X86212		地盤	
顏色	--		工廠	



 美特鋁質有限公司 MIDI Aluminium Fabricator Ltd.				類別		物料號	
修改	-	-		制圖	LRA	2022.02.04	圖號 X86212-P2
日期	-	-		復核	-	-	數量
				批准			位置

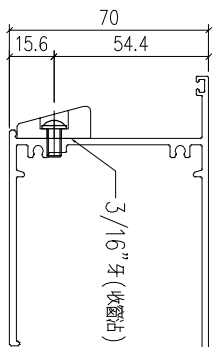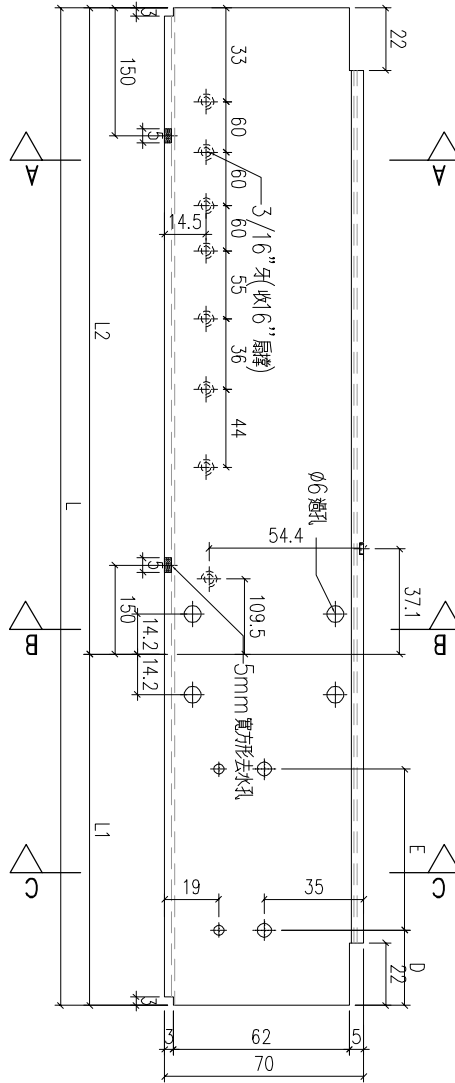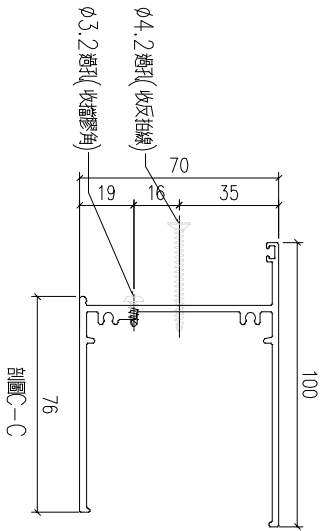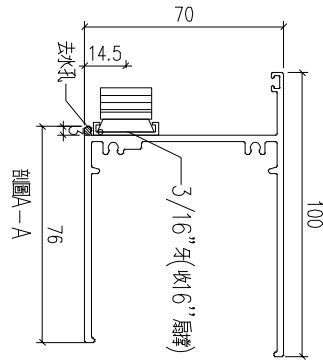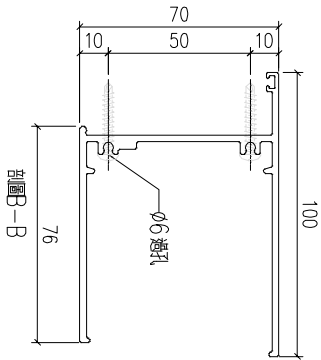

序号	编号	L	L1	L2	A	B	D	E	F	数量	位置
1											
2	X86212-P2-1	1314	647	667			48.75	2	280	0	1
3											W11P-T6
4											

工程號	J-859	地盤	啟德站	附 件
名稱	70生底橫	採	用	
材料	X86212	地盤		
顏色	--	工廠		

 美特鋁質 有限公司 MIDI Aluminium Fabricator Ltd.				類別		物料號	
修改	-	-		制圖	LRA	2022.02.04	圖號 X86212-P3
日期	-	-		復核	-	-	數量 42
				批准			位置

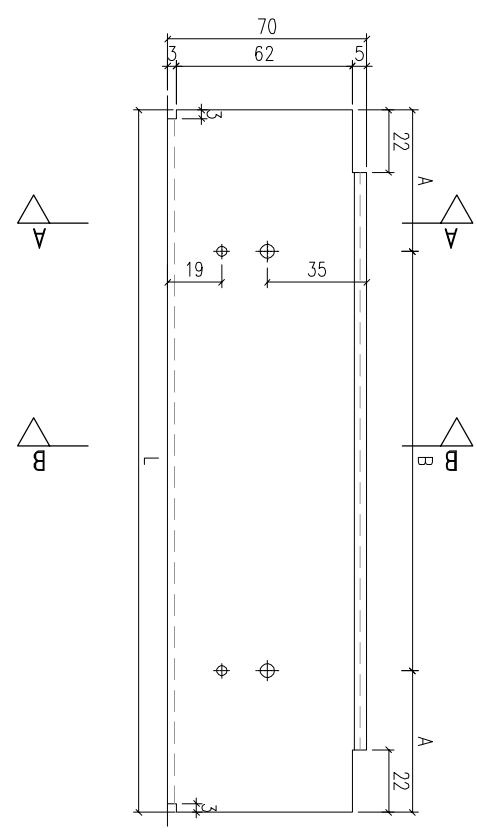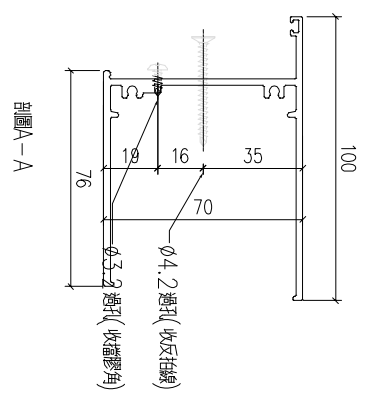



序号	编号	L	L1	L2	A	B	D	E	F	数量	位置
1	X86212-P3-1	694			47	2	300			42	W5P-T5/W5P-T6
2	X86212-P3-2	534			117	1	300			42	W5P-T5/W5P-T6
3											
4											

工程號	J-859	地盤	啟德站	附 件
名稱	70上生下生中橫		採	
材料	X86212		地盤	
顏色	--		工廠	



美特鋁質有限公司
MIDI Aluminium Fabricator Ltd.

類別		物料號	
制圖	LRA	2022.02.04	圖號 X86212-P4
修改	-	-	數量
日期	-	-	位置
復核	-	-	
批准			

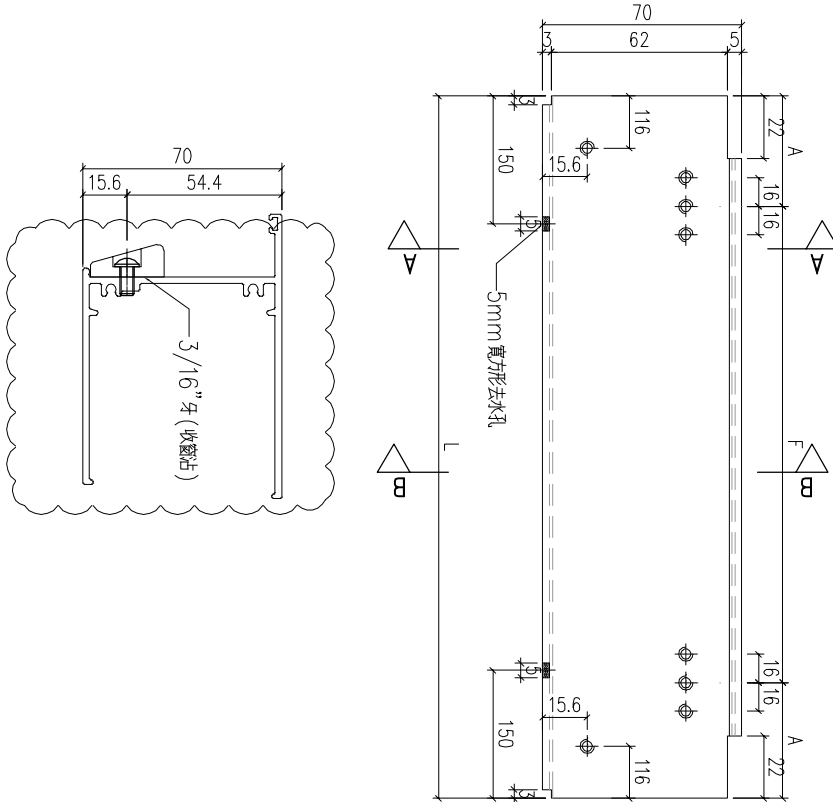
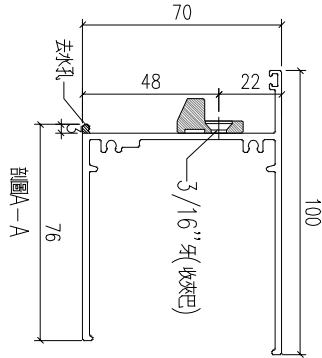


序号	编号	L	L1	L2	A	B	D	E	F	数量	位置
1	X86212-P4-1	659			193.5				272	21	W1P-T7
2	X86212-P4-2	594			146				302	20	W1P-T9
3											
4											
5											
6											
7											
8											

工程號	J-859	地盤	啟德站	附件
名稱	70生底橫	採	用	
材料	X86212	地盤		
顏色	--	工廠		

 美特鋁質有限公司 MIDI Aluminium Fabricator Ltd.				類別		物料號	
修改	-	-		制圖	LRA	2022.02.04	圖號 X86212-P5
日期	-	-		復核	-	-	數量 21
				批准			位置



W1P-T7

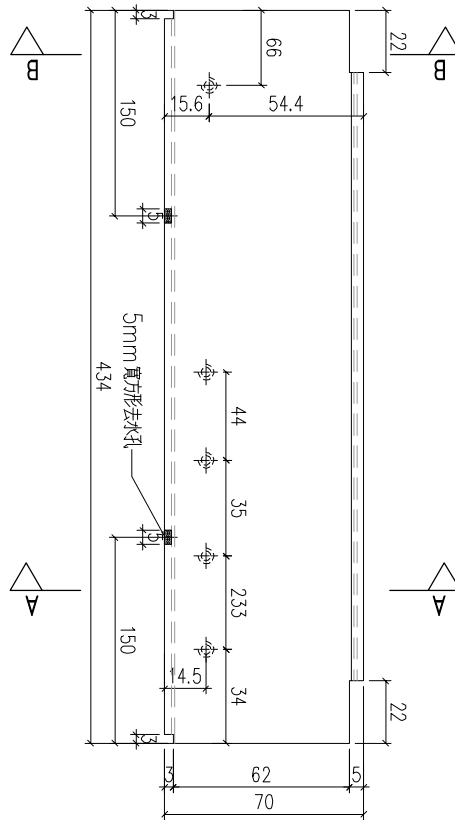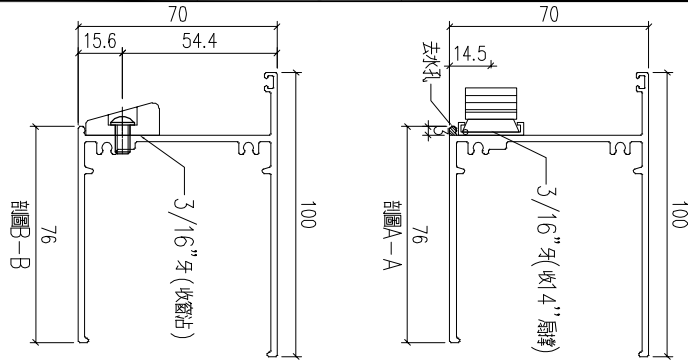


工程號	J-859	地盤	啟德站	附 件
名稱	70生底橫		探用	
材料	X86212		地盤	
顏色	--		工廠	

 美特鋁質 有限公司 MIDI Aluminium Fabricator Ltd.				類別		物料號	
修改	-	-		制圖	LRA	2022.02.04	圖號 X86212-P6
日期	-	-		復核	-	-	數量 1
				批准			位置




W16AP-T9

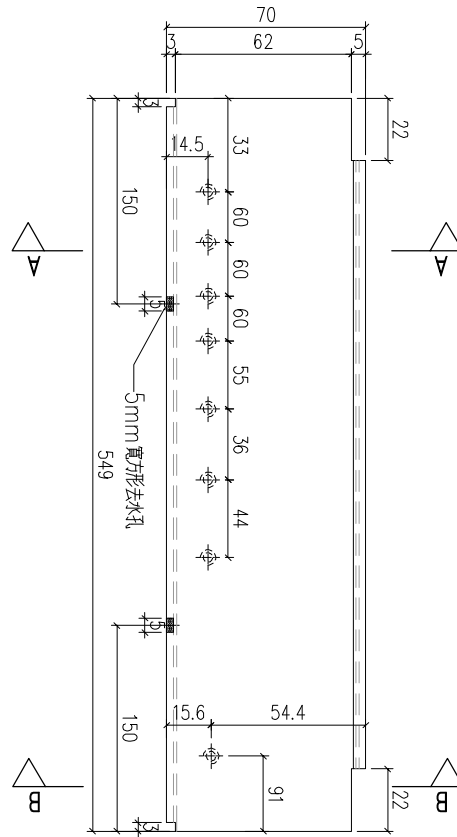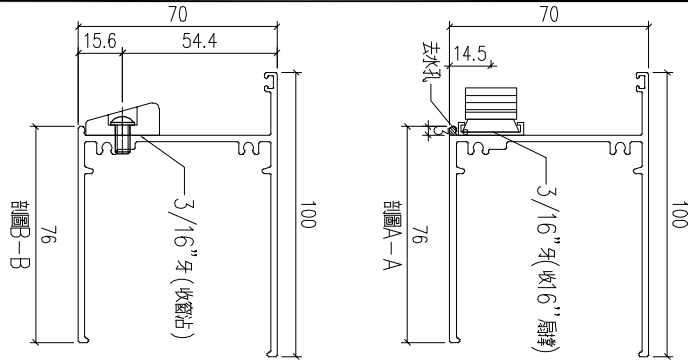

工程號	J-859	地盤	啟德站	附 件
名稱	70生底橫		探	
材料	X86212		地盤	
顏色	--		工廠	

 美特鋁質 有限公司 MIDI Aluminium Fabricator Ltd.				類別		物料號	
修改	-	-		制圖	LRA	2022.02.04	圖號 X86262-P1
日期	-	-		復核	-	-	數量 21
				批准			位置




W5P-T5

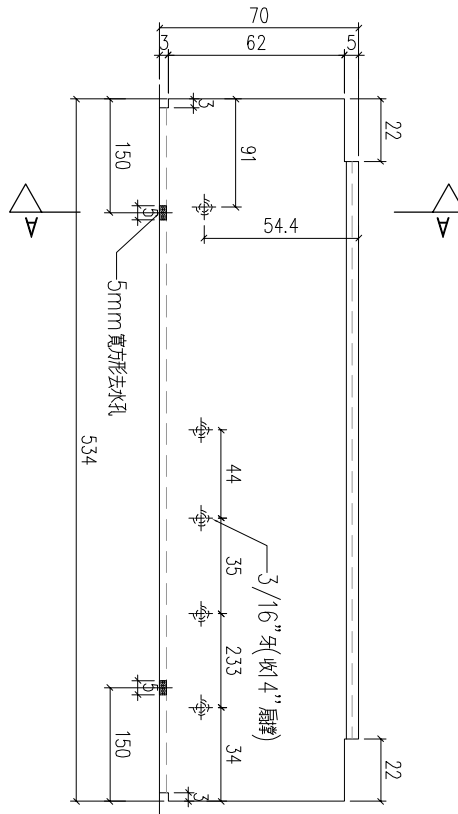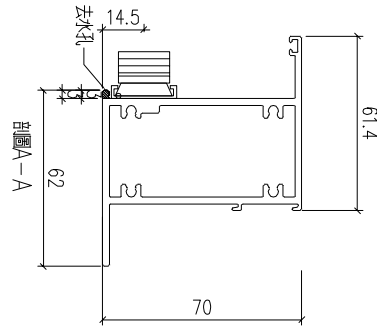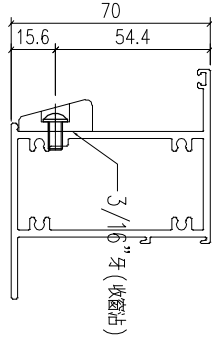

工程號	J-859	地盤	啟德站	探 用 附 件
名稱	70上生下梗中橫		地盤	
材料	X86262		工廠	
顏色	--			

 美特鋁質有限公司 MIDI Aluminium Fabricator Ltd.				類別		物料號	
修改	-	-		制圖	LRA	2022.02.04	圖號 X86262-P2
日期	-	-		復核	-	-	數量 21
				批准			位置

W5P-T6

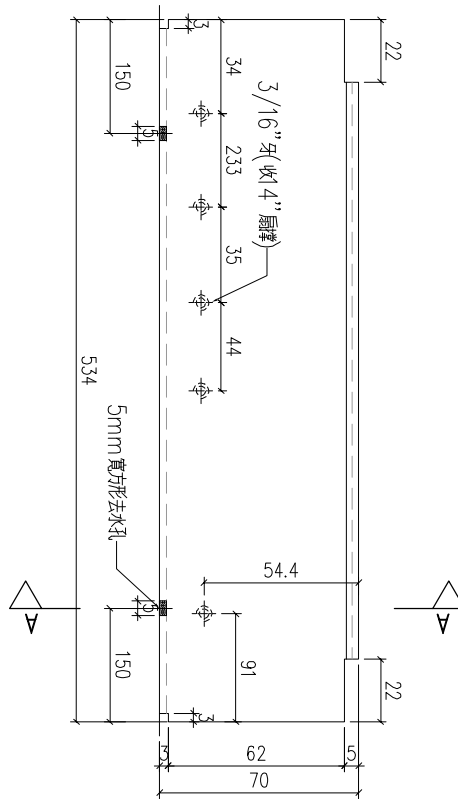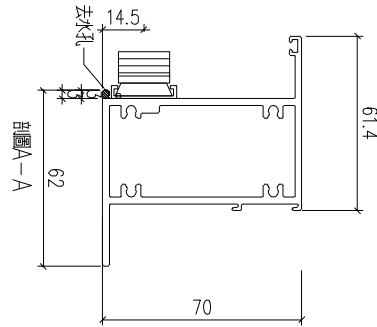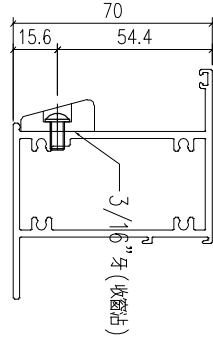

工程號	J-859	地盤	啟德站	探用附件
名稱	70上生下梗中橫		地盤	
材料	X86262		工廠	
顏色	--			





美特鋁質有限公司

MIDI Aluminium Fabricator Ltd.

類別		物料號	
制圖	LRA	2022.02.04	圖號 X86263-P1
修改	-	-	數量
日期	-	-	位置
復核	-	-	
批准			



序号	编号	L	D	E	F	数量	位置
1	X86263-P1-1	792	96	2	300	40	W2P-T1
2	X86263-P1-2	204.5	27.25	1	150	42	W4P-T1
3	X86263-P1-3	834.5	117.25	2	300	40	W5P-T1
4	X86263-P1-4	274.5	12.25	1	250	42	W1P-T2
5	X86263-P1-5	754.5	77.25	2	300	30	W4P-T2
6	X86263-P1-6	654.5	27.25	2	300	84	W3P-T5/W3P-T6
7	X86263-P1-7	354.5	27.25	1	300	42	W4P-T6
8	X86263-P1-8	594.5	17.25	2	280	2	W11P-T6
9	X86263-P1-9	499.5	99.75	1	300	12	W1P-T8
10	X86263-P1-10	424.5	62.25	1	300	40	W4P-T9
11	X86263-P1-11	599.5	49.75	2	250	12	W10P-T9
12	X86263-P1-12	474.5	87.25	1	300	28	W12P-T9
13	X86263-P1-13	780	90	2	300	2	W15P-T9
14	X86263-P1-14	631	15.5	2	300	84	W5P-T5/W5P-T6
15	X86263-P1-15	471	85.5	1	300	84	W5P-T5/W5P-T6
16	X86263-P1-16	549.5	124.75	1	300	4	W13AP-T9

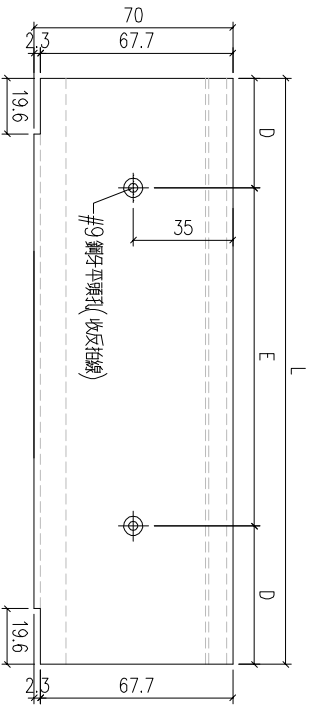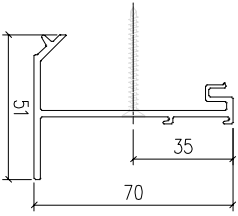

工程號	J-859	地盤	啟德站	附 件
名稱	橫反拍線		採	
材料	X86263		地盤	
顏色	--		工廠	

 美特鋁質 有限公司 MIDI Aluminium Fabricator Ltd.				類別		物料號	
				制圖	LRA	2022.02.04	圖號 X86263-P3
修改	-	-		復核	-	-	數量 42
日期	-	-		批准			位置

W5P-T5
W5P-T6

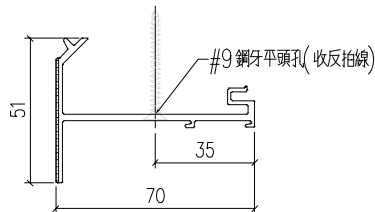
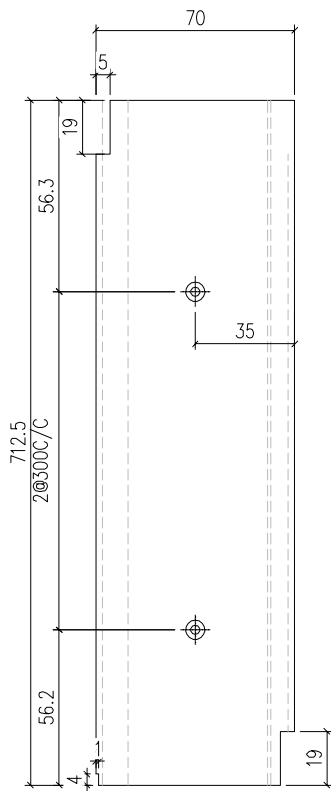


避位44X4X1mm

工程號	J-859	地盤	啟德站	探用附件
名稱	反拍線		地盤	
材料	X86019		工廠	
顏色	--			

 美特鋁質 有限公司 MIDI Aluminium Fabricator Ltd.				類別		物料號	
				制圖	LRA	2022.02.04	圖號 X86263-P4
修改	-	-		復核	-	-	數量 42
日期	-	-		批准			位置

W5P-T5
W5P-T6

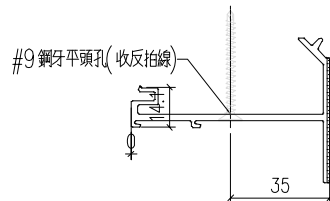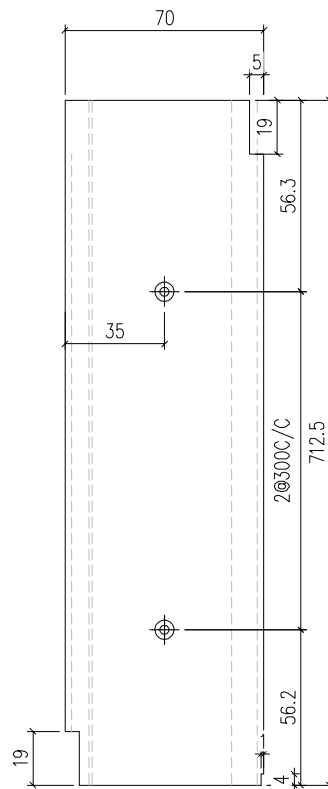


工程號	J-859	地盤	啟德站	探用附件
名稱	反拍線		地盤	
材料	X86019		工廠	
顏色	--			




美特鋁質有限公司
MIDI Aluminium Fabricator Ltd.

類別		物料號	
制圖	LRA	2022.02.04	圖號 FPX-LJ1
修改	-	-	數量 1
日期	-	-	位置
	復核	-	
	批准		

序号	編號	L	D	E	F	數量	位置
1	LG-P1-1	787	93.5	2	300	40	W2P-T1
2	LG-P1-2	299.5	9.75	1	280	42	W4P-T1
3	LG-P1-3	829.5	114.75	2	300	40	W5P-T1
4	LG-P1-4	269.5	9.75	1	250	42	W1P-T2
5	LG-P1-5	749.5	74.75	2	300	30	W4P-T2
6	LG-P1-6	649.5	24.75	2	300	84	W3P-T5/W3P-T6
7	LG-P1-7	349.5	24.75	1	300	42	W4P-T6
8	LG-P1-8	589.5	14.75	2	280	2	W11P-T6
9	LG-P1-9	494.5	97.25	1	300	12	W1P-T8
10	LG-P1-10	419.5	59.75	1	300	40	W4P-T9
11	LG-P1-11	569.5	34.75	2	250	12	W10P-T9
12	LG-P1-12	469.5	84.75	1	300	28	W12P-T9
13	LG-P1-13	775	87.5	2	300	2	W15P-T9
14	LG-P1-14	626	13	2	300	84	W5P-T5/W5P-T6
15	LG-P1-15	466	83	1	300	84	W5P-T5/W5P-T6
	LG-P1-16	544.5	122.25	1	300	4	W13AP-T9
16						20	W2P-T1
17						21	W4P-T1
18						20	W5P-T1
19						21	W1P-T2
20						42	W3P-T5/W3P-T6
21	LG-P2-1	1237.5	18.75	4	300	21	W4P-T6
22						6	W1P-T8
23						20	W4P-T9
24						6	W10P-T9
25						14	W12P-T9
26						2	W15P-T9
27	LG-P2-2	1207.5	43.75	4	280	15	W4P-T2
28	LG-P2-3	1407.5	103.75	4	300	1	W11P-T6
29	LG-P2-4	2007.5	103.75	6	300	84	W5P-T5/W5P-T6
30	LG-P2-5	707.5	53.75	2	300	84	W5P-T5/W5P-T6

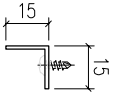




工程號	J-859	地盤	啟德站	附件
名稱	反拍線擋膠鋁角		採	
材料	—		地盤	
顏色	--		工廠	

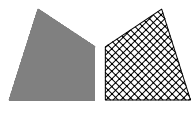

美特鋁質 有限公司
MIDI Aluminium Fabricator Ltd.

類別		物料號	
制圖	LRA	2022.02.04	圖號 X86199-P1
修改	-	-	數量
日期	-	-	位置
復核	-	-	
批准			


序号	编号	L	A	B	数量	位置
1					20	W1P-T1
2	X86199-P1-1	1226.5	185	428.2	1	W9P-T1
3					15	W3P-T2
4					20	W6P-T1
5	X86199-P1-2	1256.5	185	443.2	1	W12P-T1
6					0	
7					2	W10P-T6
8	X86199-P1-4	1426.5	185	528.3	0	W9A-T1
9	X86199-P1-5	1277	185	453.5	21	W6P-T8

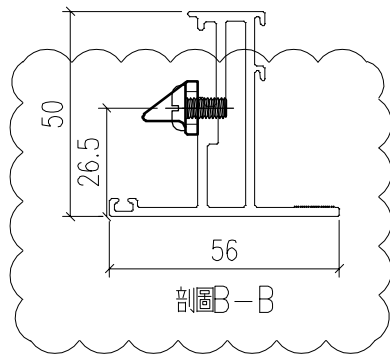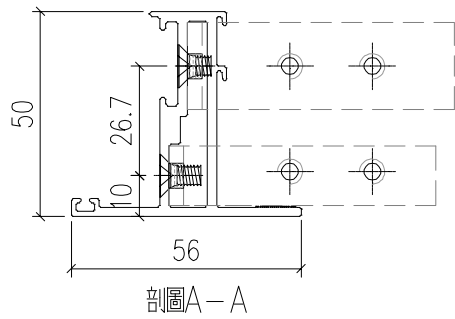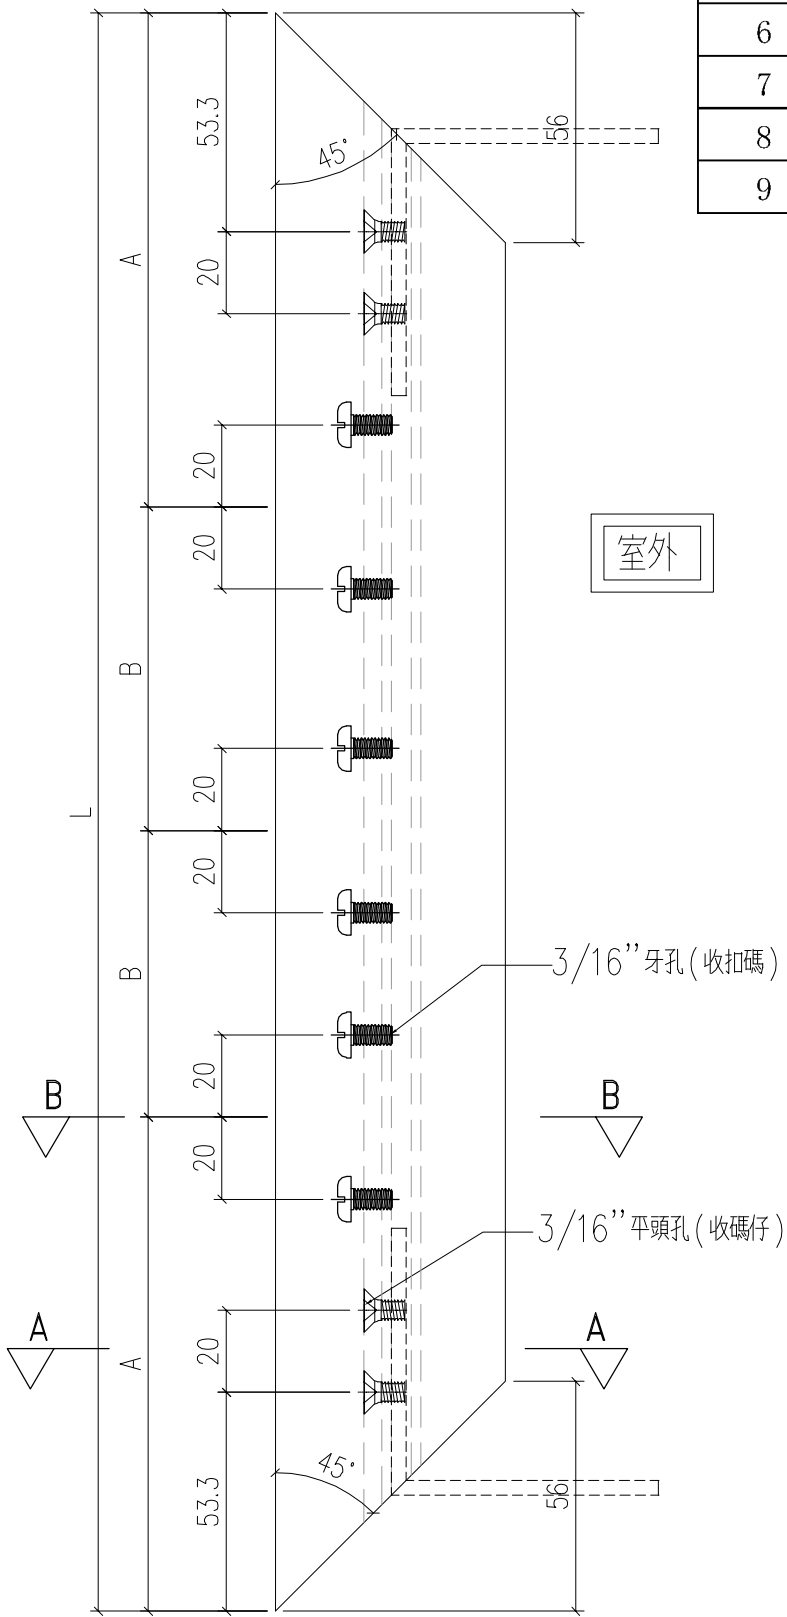

工程號	J-859	地盤	啟德站	附 件
名稱	50窗玉料	探		
材料	X86199	地盤		
顏色	--	工廠		

 美特鋁質 有限公司 MIDI Aluminium Fabricator Ltd.				類別	物料號		
				制圖	LRA	2022.02.04	圖號 X86199-P2
修改	-	-		復核	-	-	數量
日期	-	-		批准			位置


序号	编号	L	L1	数量	位置
1	X86199-P2-1	1226.5	261	20	W1P-T1
2				1	W9P-T1
3	X86199-P2-2	1256.5	291	20	W6P-T1
4				1	W12P-T1
5				1	W10P-T6
6	X86199-P2-4	1426.5	261	0	W9A-T1
7					

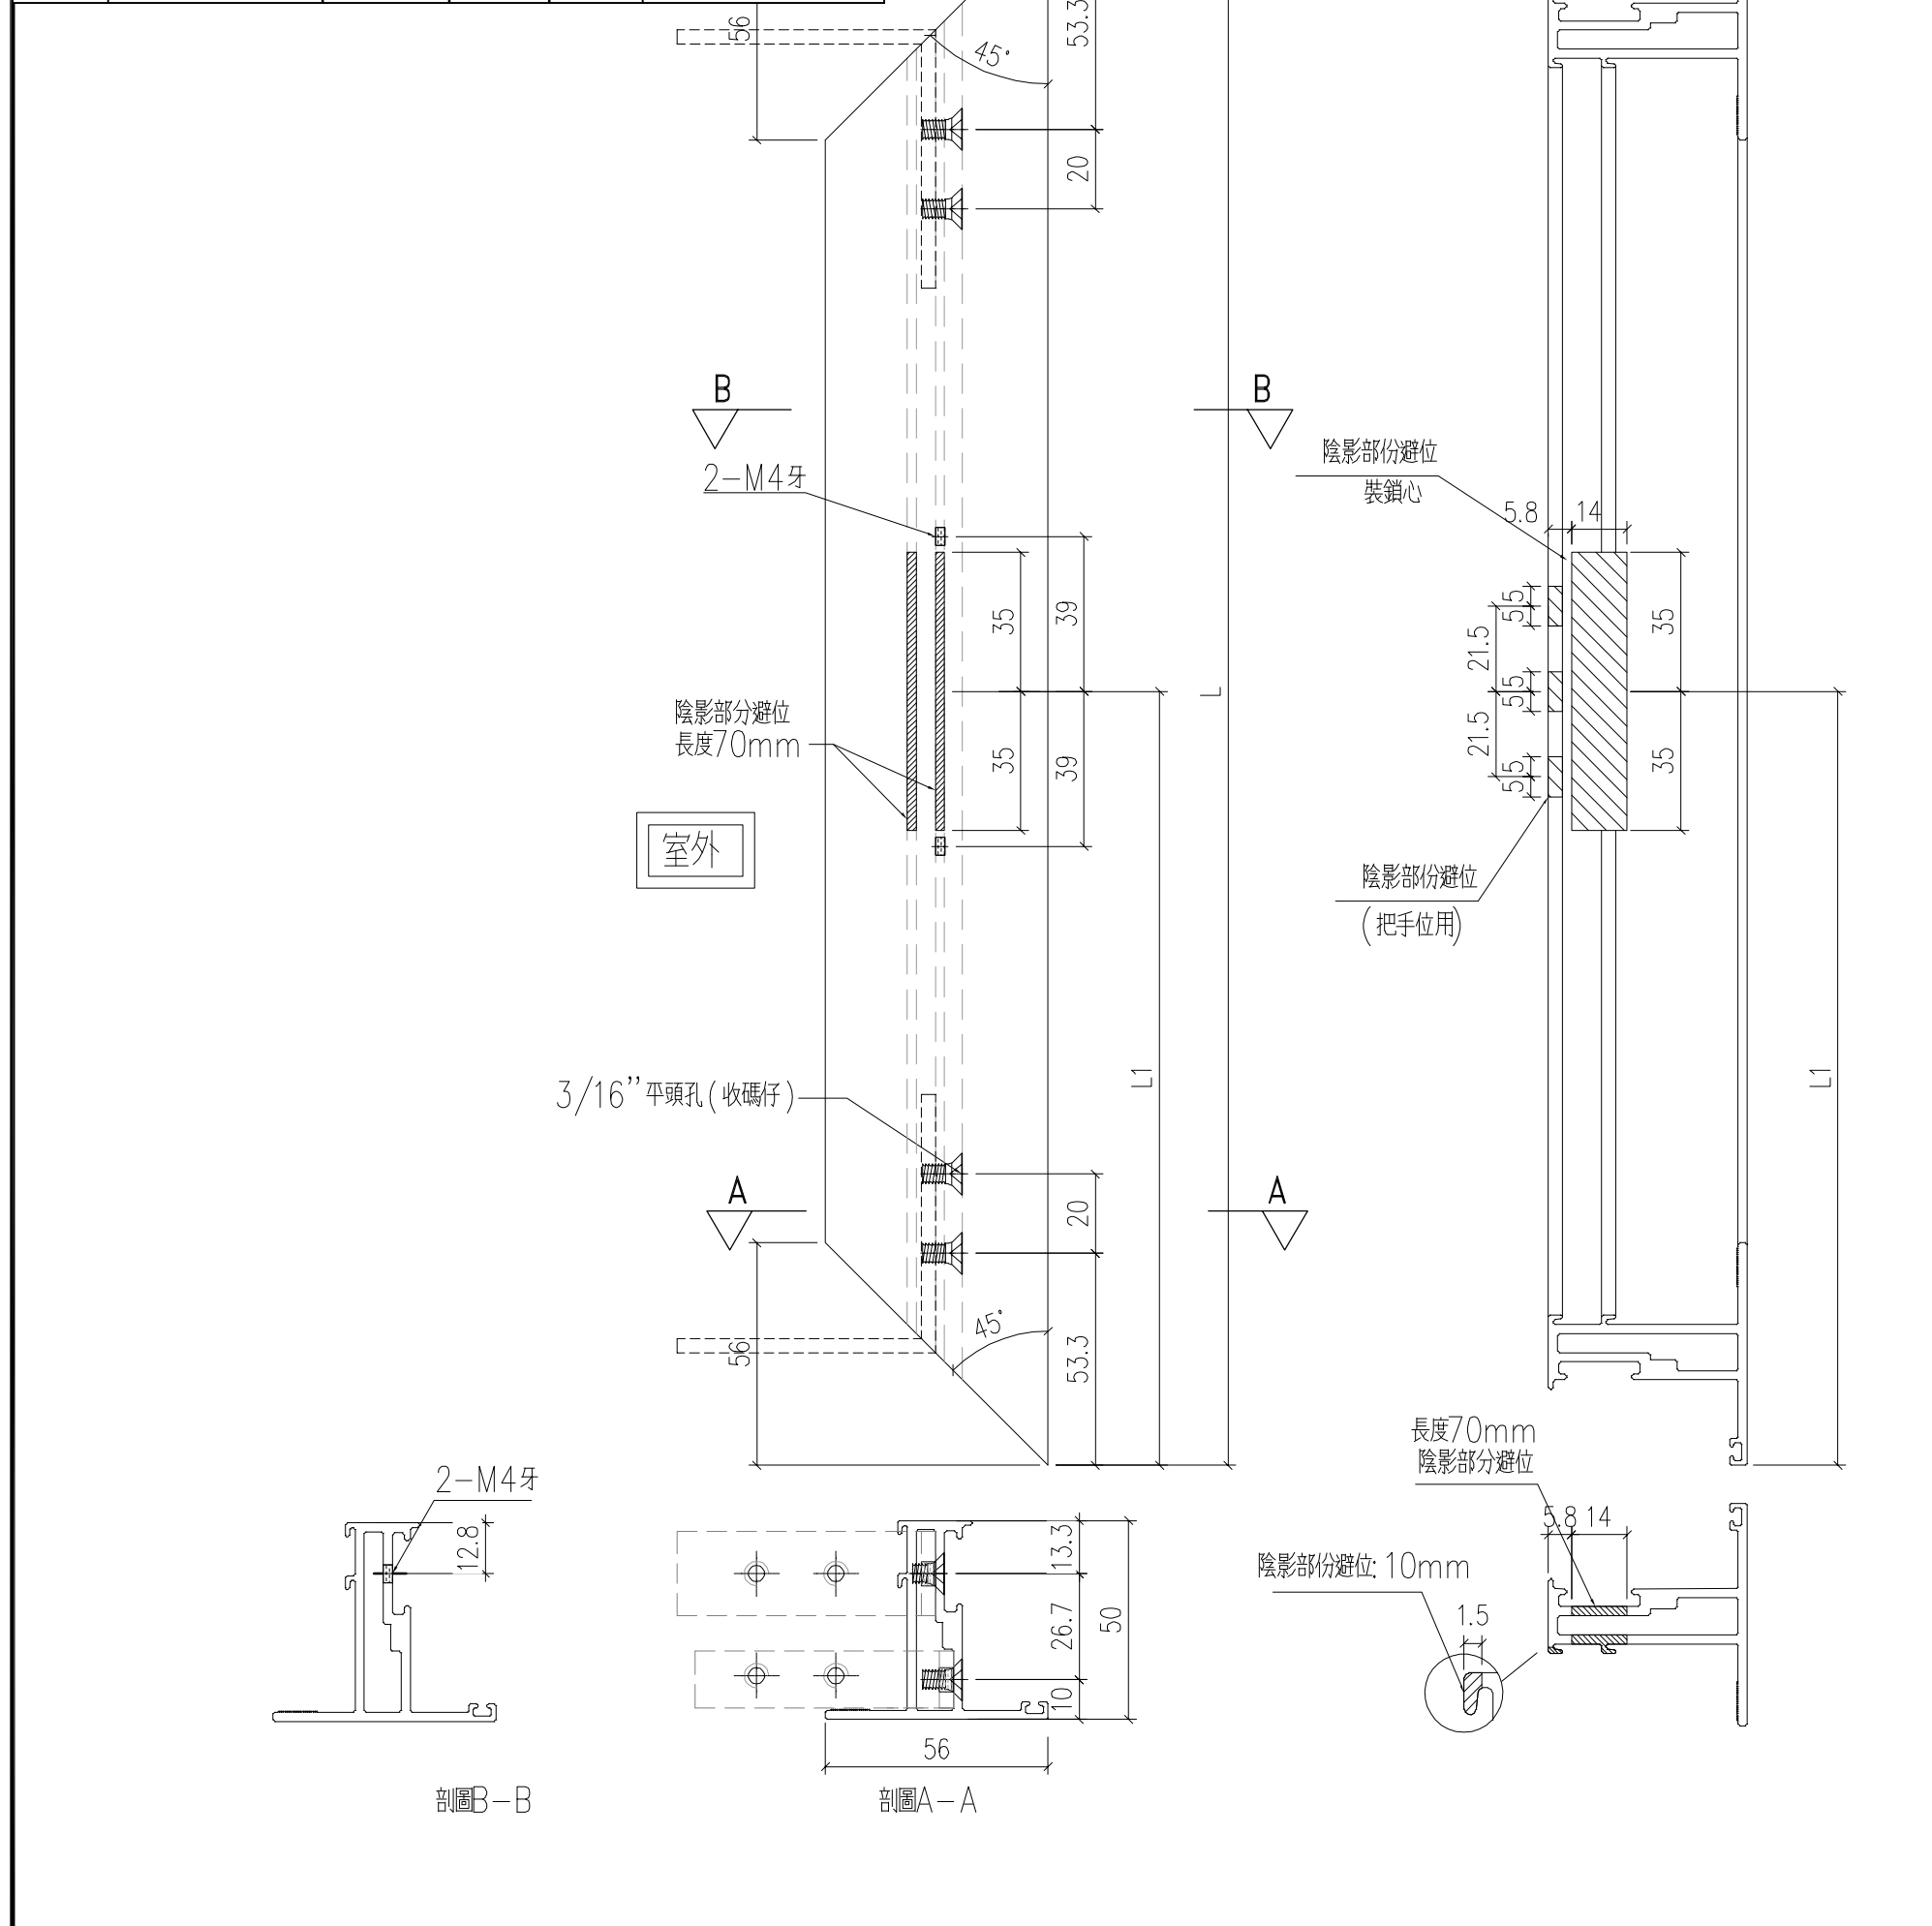

工程號	J-859	地盤	啟德站	附件
名稱	50窗玉料	採	用	
材料	X86199	地盤		
顏色	--	工廠		

 美特鋁質 有限公司 MIDI Aluminium Fabricator Ltd.				類別		物料號	
修改	-	-		制圖	LRA	2022.02.04	圖號 X86199-P3
日期	-	-		復核	-	-	數量
				批准			位置

序号	编号	L	L1	数量	位置
1	X86199-P3-1	1226.5	261	15	W3P-T2
2					
3	X86199-P3-2	1277	291	21	W6P-T8
4					
5	X86199-P3-3	1256.5	291	1	W10P-T6
6					
7					

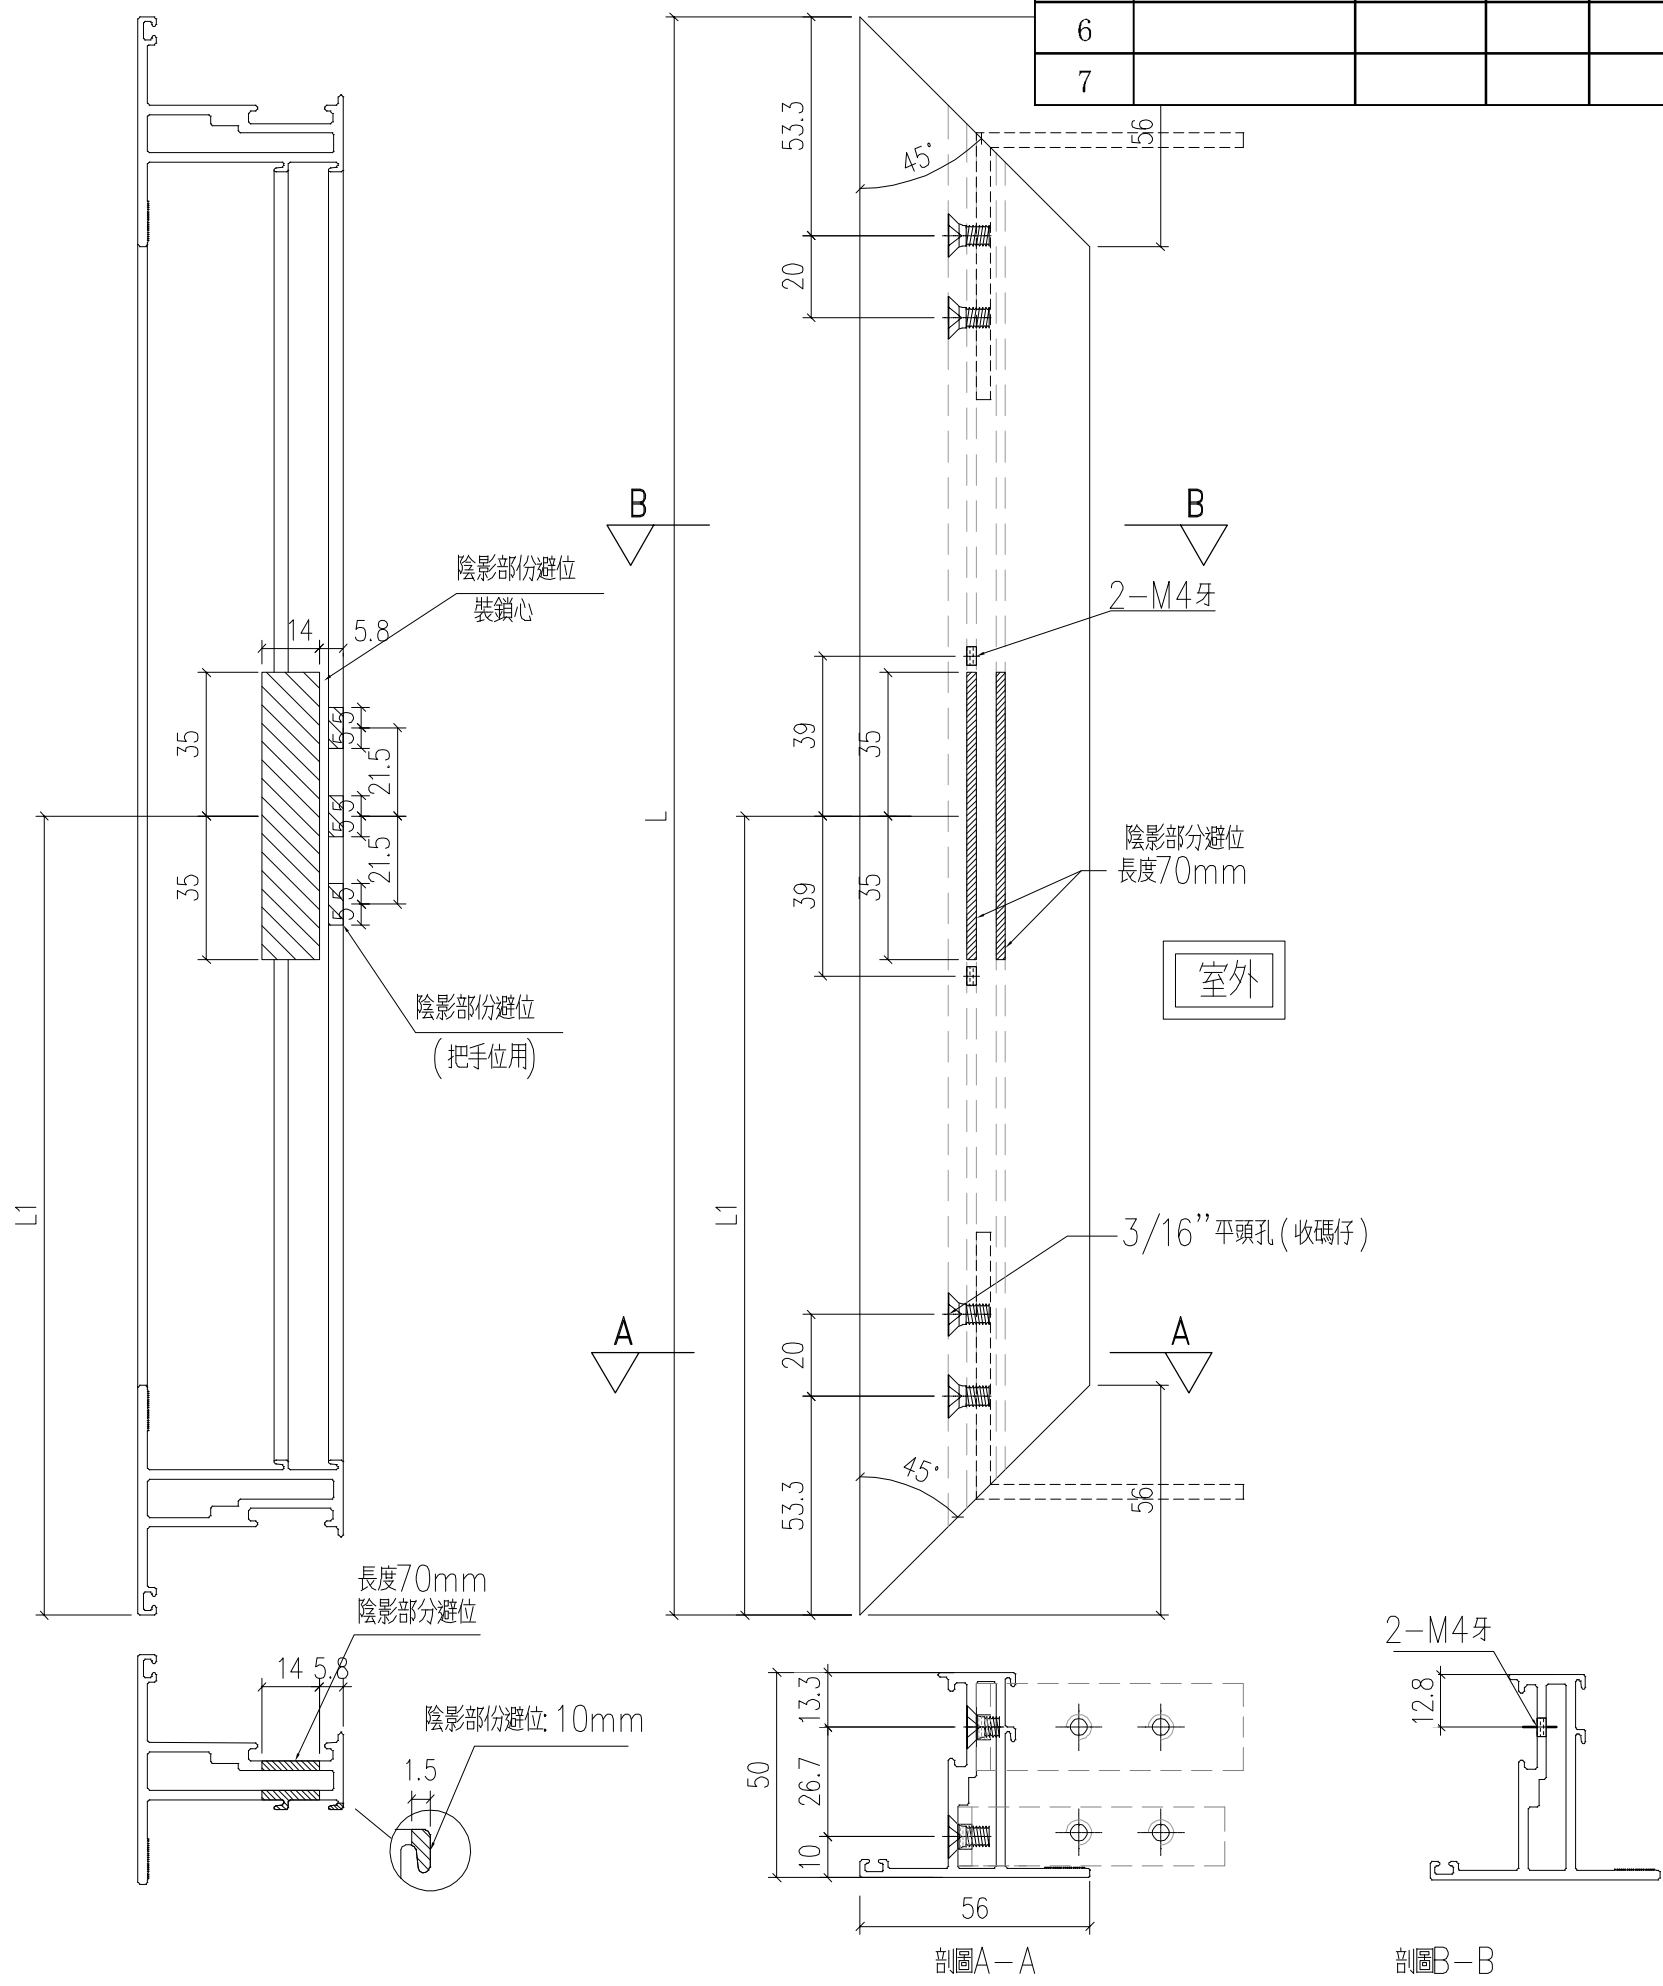


工程號	J-859	地盤	啟德站	探用附件
名稱	50窗玉料			
材料	X86199			
顏色	--			




類別		物料號	
制圖	LRA	2022.02.04	圖號 X86199-P4
修改	-	-	數量
日期	-	-	位置
復核	-	-	
批准			

序号	编号	L	A	B	C	D	数量	位置
1	X86199-P4-1	602	42	87	40	75	20	W1P-T1
2	X86199-P4-2	582	42	87	40	75	1	W9P-T1
3	X86199-P4-3	632	42	87	40	75	20	W6P-T1
4	X86199-P4-4	612	42	87	40	75	1	W12P-T1
5	X86199-P4-5	531.5	42	63	40	76	1	W10P-T6
6								


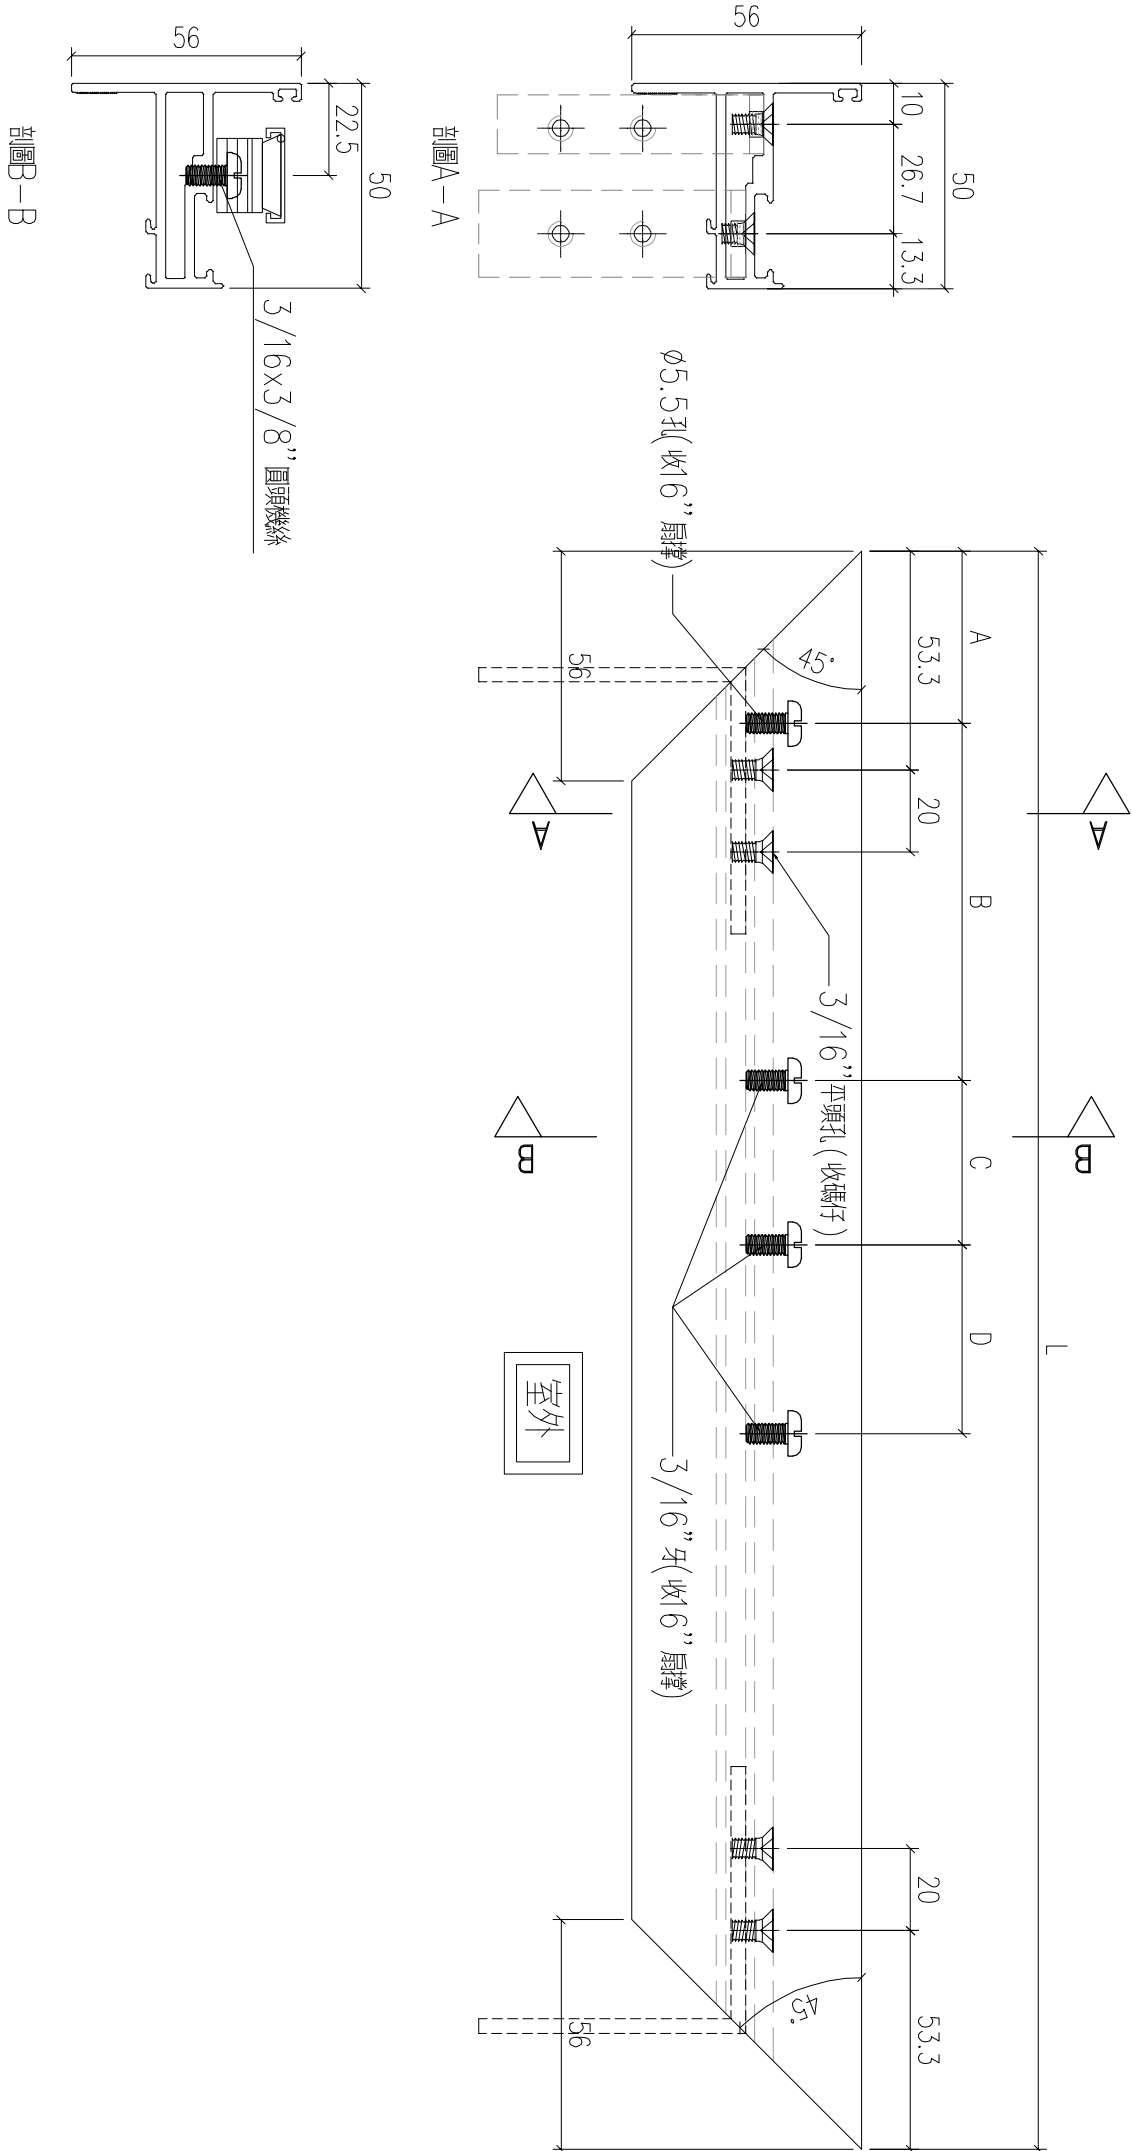


工程號	J-859	地盤	啟德站	附件
名稱	50窗玉料	探		
材料	X86199	地盤		
顏色	--	工廠		

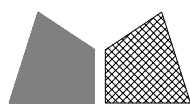

美特鋁質有限公司
MIDI Aluminium Fabricator Ltd.

類別		物料號	
制圖	LRA	2022.02.04	圖號 X86199-P5
修改	-	-	數量
日期	-	-	位置

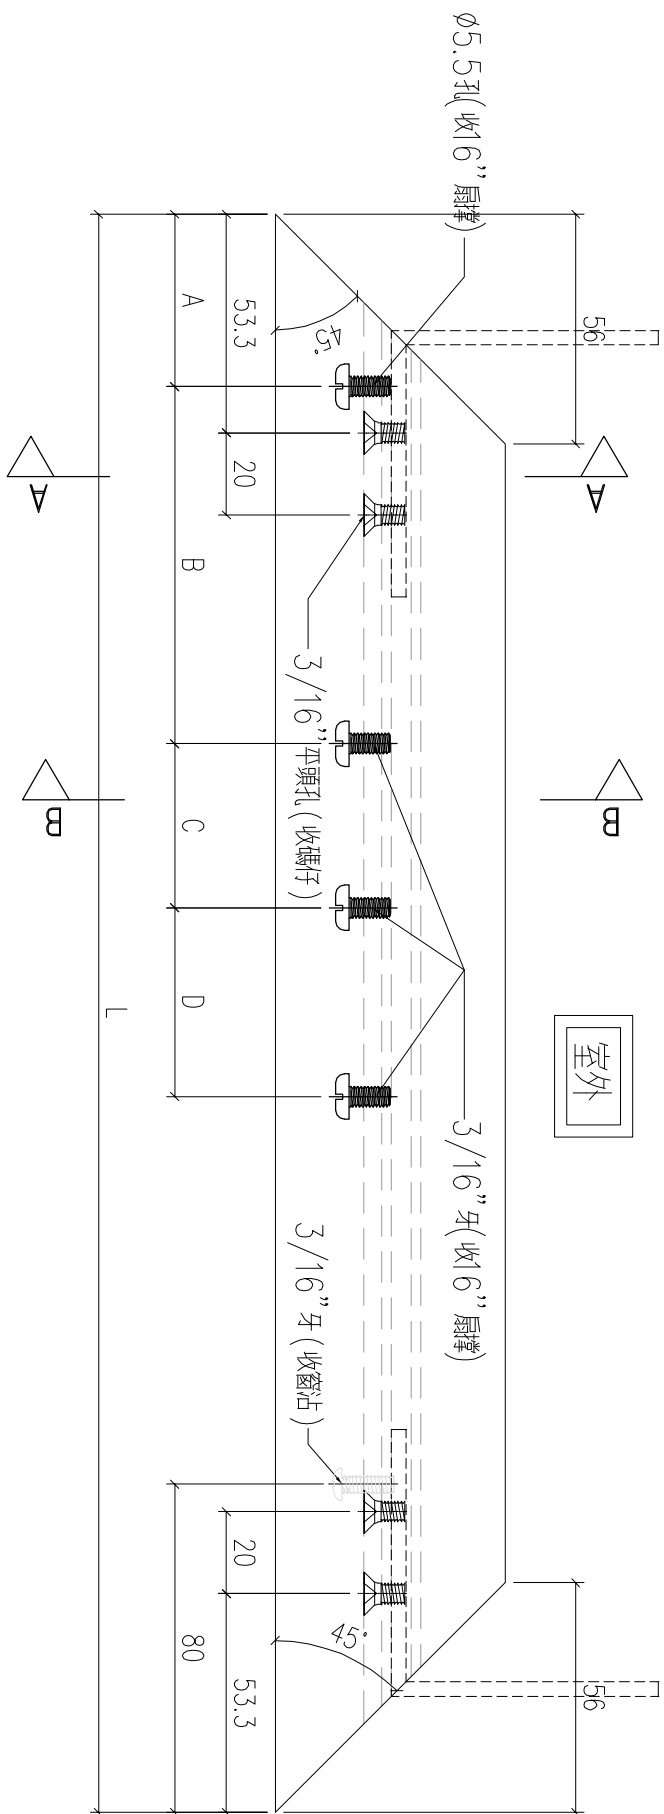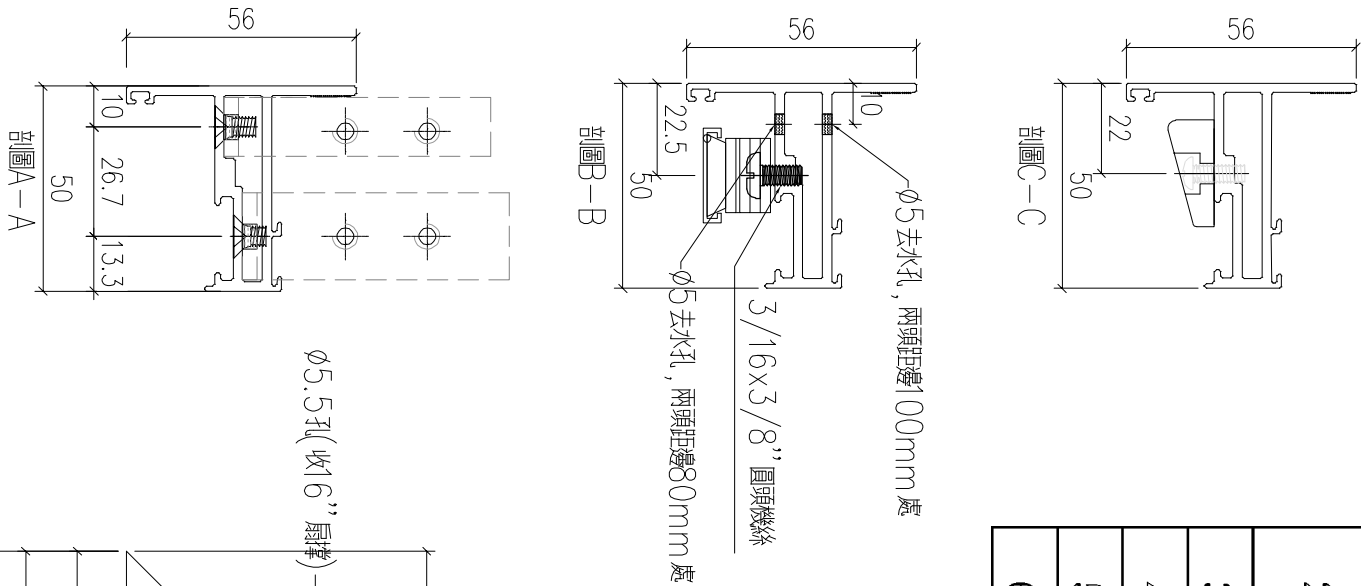




序号	编号	L	A	B	C	D	数量	位置
1	X86199-P5-1	602	42	87	40	75	20	W1P-T1
2	X86199-P5-2	582	42	87	40	75	1	W9P-T1
3	X86199-P5-3	632	42	87	40	75	20	W6P-T1
4	X86199-P5-4	612	42	87	40	75	1	W12P-T1
5	X86199-P5-5	531.5	42	63	40	76	1	W10P-T6
6								

工程號	J-859	地盤	啟德站	附件
名稱	50窗玉料	探	用	
材料	X86199	地盤		
顏色	--	工廠		




類別		物料號	
制圖	LRA	2022.02.04	圖號 X86199-P6
修改	-	-	數量
日期	-	-	位置




序号	编号	L	A	B	C	D	数量	位置
1	X86199-P6-1	602	42	87	40	75	20	W3P-T2
2	X86199-P6-2	592	42	87	40	75	21	W6P-T8
3	X86199-P6-3	531.5	42	63	40	76	1	W10P-T6
4								
5								
6								

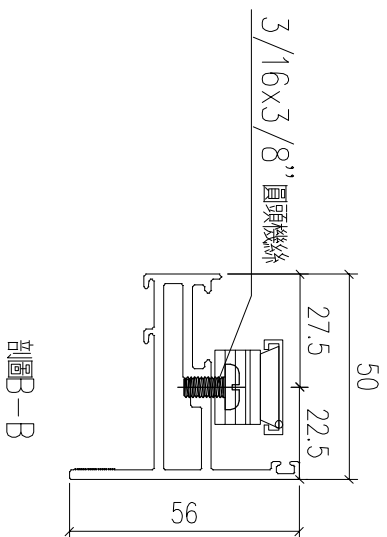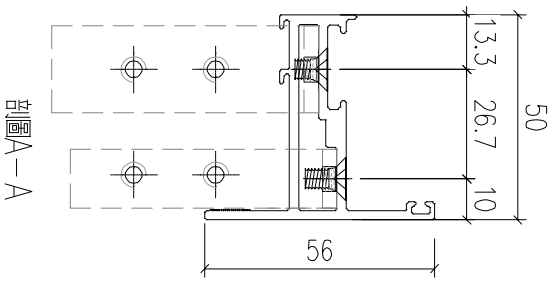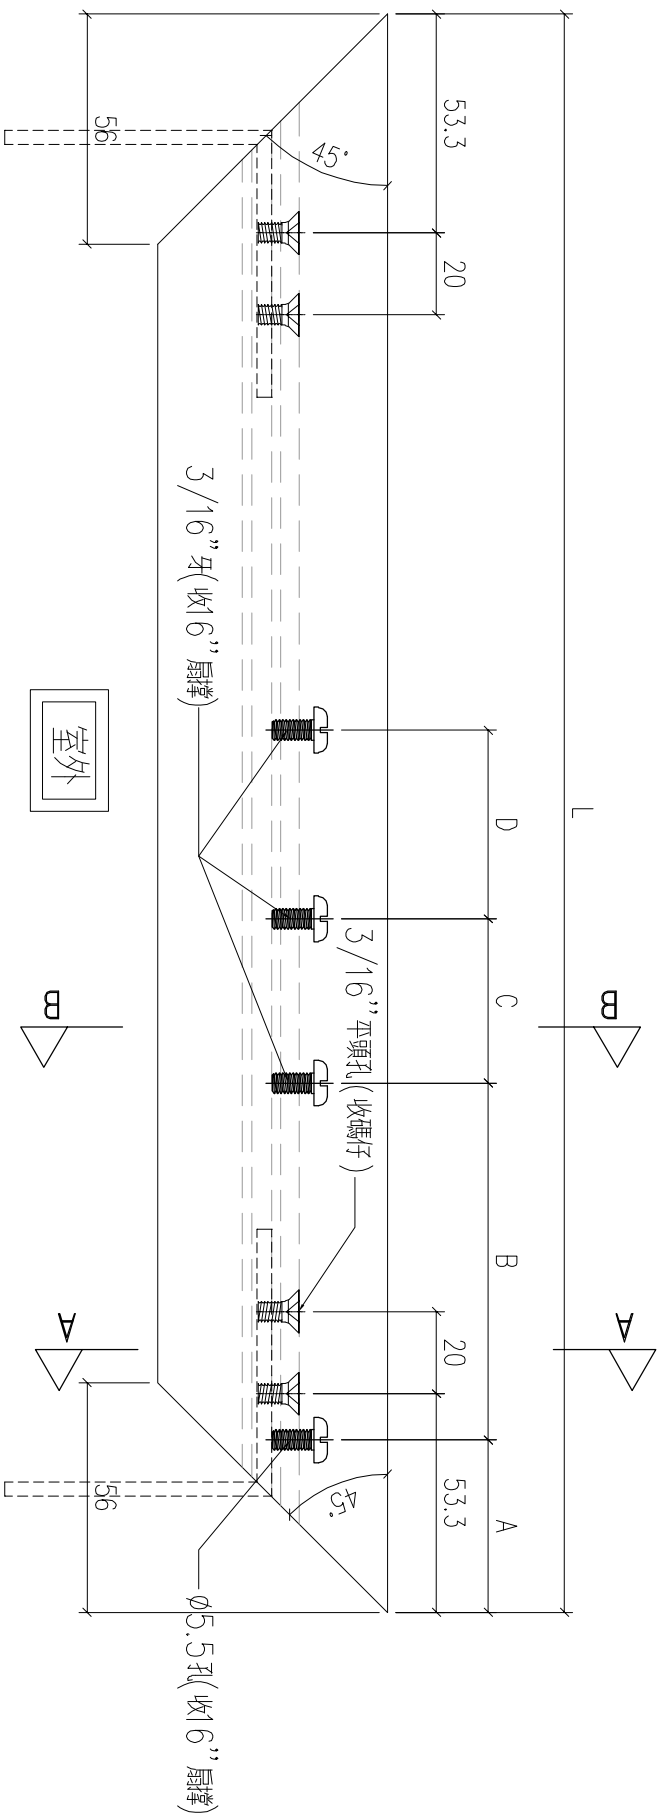


工程號	J-859	地盤	啟德站	附件
名稱	50窗玉料	探	用	
材料	X86199	地盤		
顏色	--	工廠		

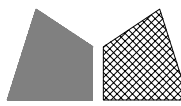 美特鋁質 有限公司 MIDI Aluminium Fabricator Ltd.				類別		物料號	
				制圖	LRA	2022.02.04	圖號 X86200-P1
修改	-	-		復核	-	-	數量
日期	-	-		批准			位置




序号	编号	L	L1(左)	L2	数量	位置
1	X86200-P1-1	1150.7	927.6	223.1	20	W1P-T1
2					1	W9P-T1
3	X86200-P1-2	1150.7	223.1	927.6	15	W3P-T2
					0	
4	X86200-P1-3	1180.7	927.6	253.1	20	W6P-T1
					1	W12P-T1
					21	W4P-T1
5	X86200-P1-4	1201.2	253.1	948.1	21	W6P-T8
					0	W12P-T9
6	X86200-P1-5	1180.7	927.6	253.1	1	W10P-T6
7	X86200-P1-6	1180.7	253.1	927.6	1	W10P-T6
8	X86200-P1-7	1350.7	1127.6	223.1	1	W9A-T1

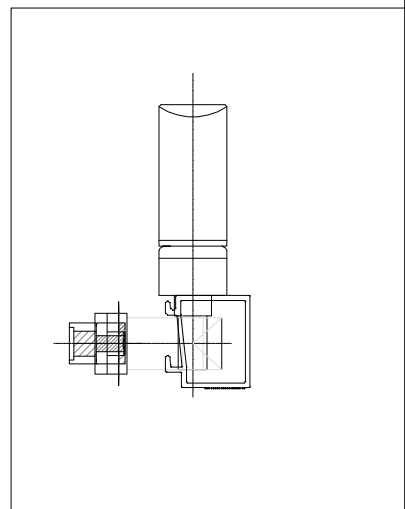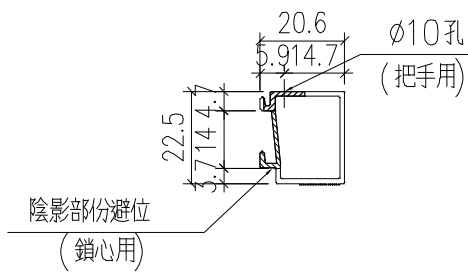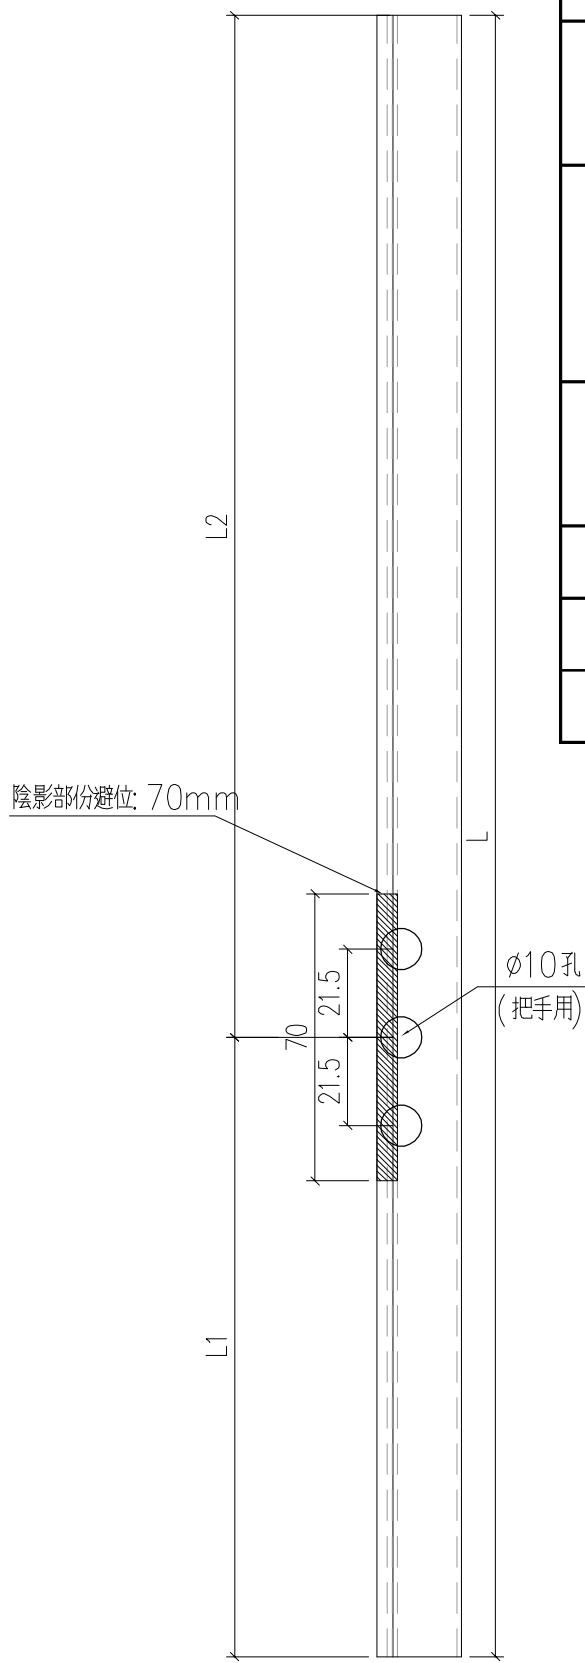


工程號	J-859	地盤	啟德站	附件
名稱	50玻璃線	採	用	
材料	AW-15(X86200)	地盤		
顏色	--	工廠		

 美特鋁質 有限公司 MIDI Aluminium Fabricator Ltd.				類別		物料號	
				制圖	LRA	2022.02.04	圖號 X86200-P1
修改	-	-		復核	-	-	數量
日期	-	-		批准			位置

序号	编号	L	L1(左)	数量	位置
1	X86200-P2-1	499.7	249.85	15	W5P-T2
2	X86200-P2-2	529.7	264.85	21	W1P-T5
				21	W2P-T5
				21	W1P-T6
				21	W2P-T6
				20	W5P-T9
				1	W7AP-T5
				1	W12P-T2
3	X86200-P2-3	489.7	244.85	21	W2P-T9A
				20	W1P-T9
4	X86200-P2-4	369.7	184.85	16	W14P-T9
5	X86200-P2-5	604.2	302.1	21	W3P-T5
				21	W3P-T6
6	X86200-P2-6	899.7	449.85	21	W4P-T5
7	X86200-P2-7	584.2	292.1	21	W4P-T6
8	X86200-P2-8	329.7	164.85	21	W2AP-T9A

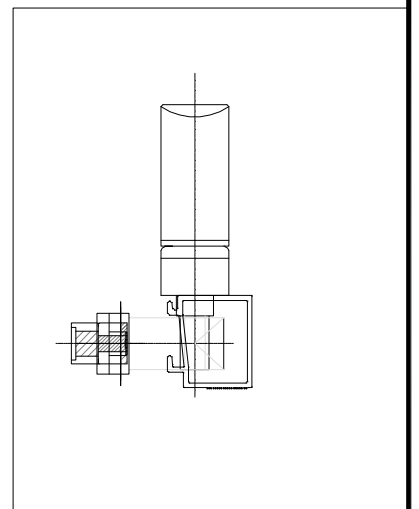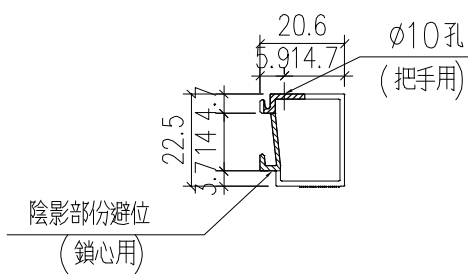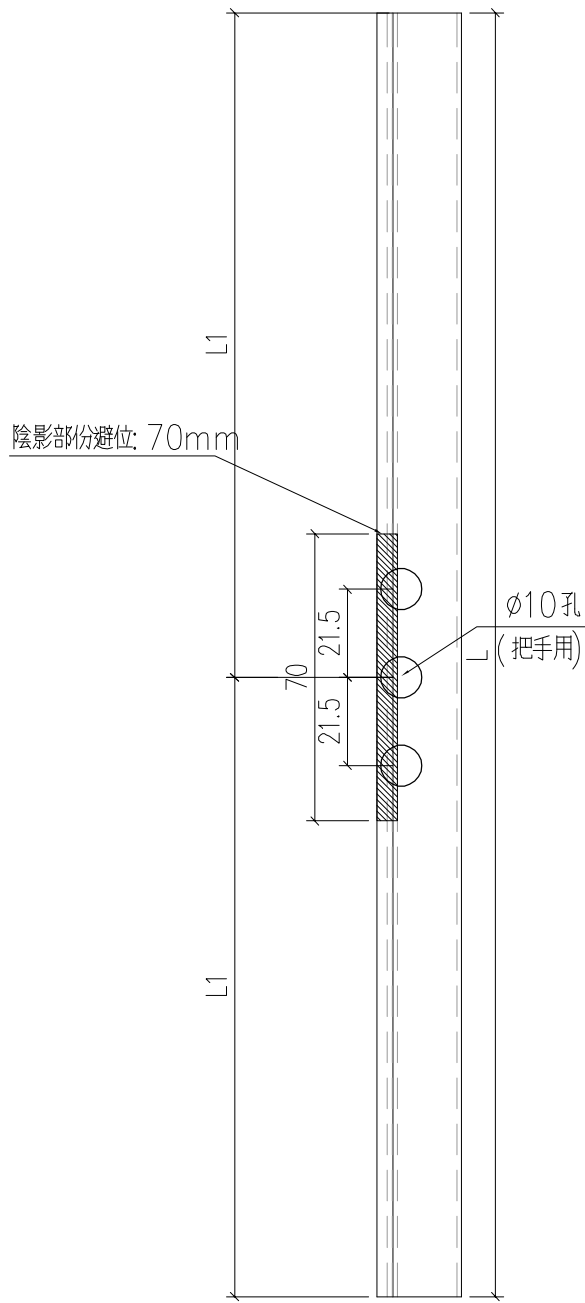

工程號	J-859	地盤	啟德站	探用附件
名稱	50玻璃線			
材料	AW-15(X86200)			
顏色	--			



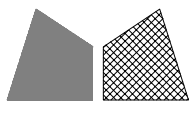


美特鋁質 有限公司
MIDI Aluminium Fabricator Ltd.

類別		物料號	
制圖	LRA	2022.02.04	圖號 X86199-P10
復核	-	-	數量
批准			位置


修改	-	-	
日期	-	-	

序号	编号	L	A	数量	位置
1	X86199-P10-1	612	162.5	15	W5P-T2
2	X86199-P10-2	642	162.5	21	W1P-T5
				21	W2P-T5
				21	W1P-T6
				21	W2P-T6
				20	W5P-T9
3	X86199-P10-3	602	162.5	21	W7AP-T5
4	X86199-P10-4	482	120	0	W12P-T2
				21	W2P-T9A
				21	W14P-T9

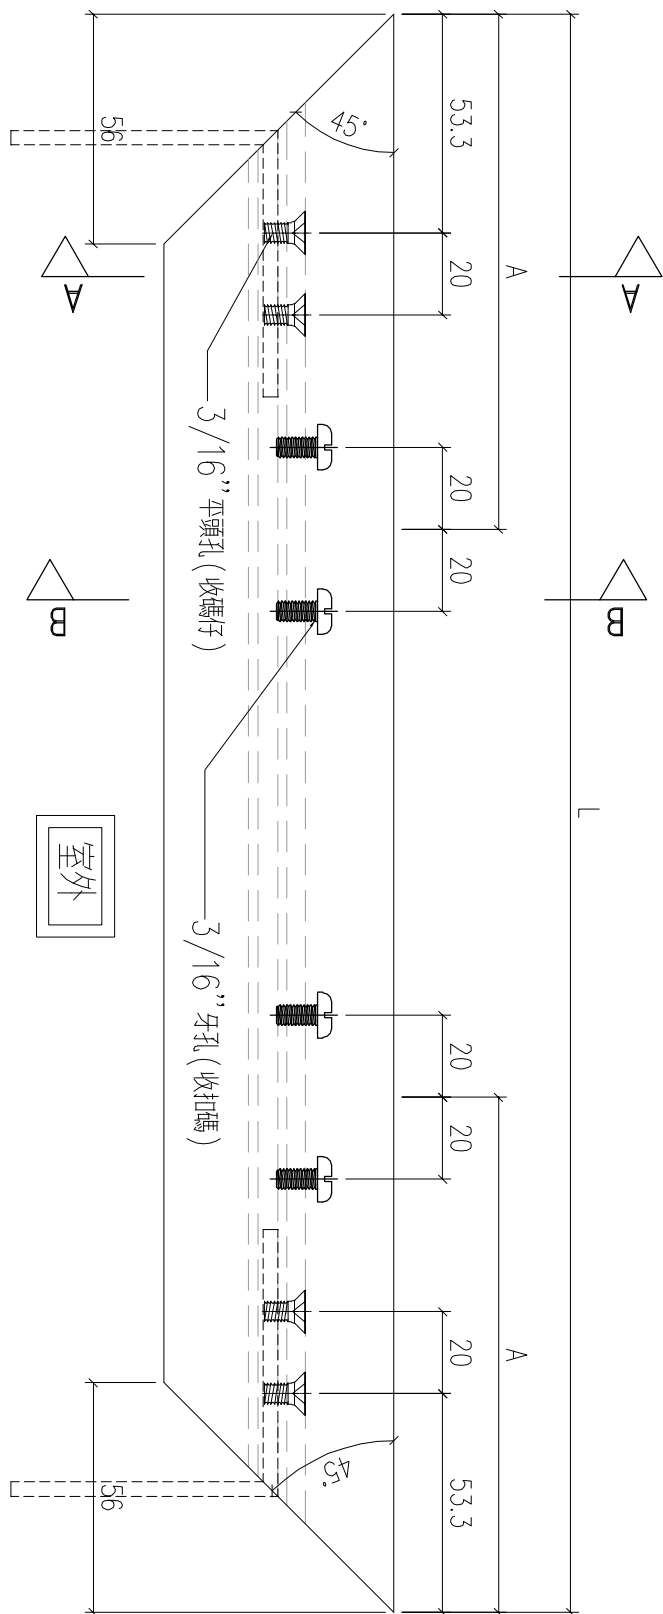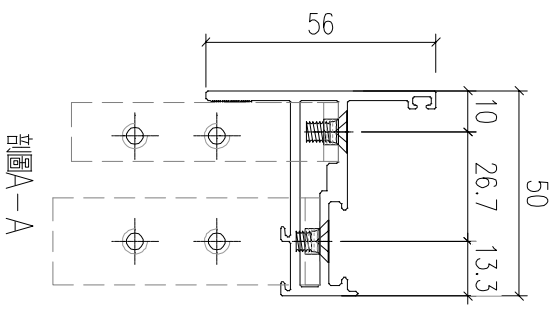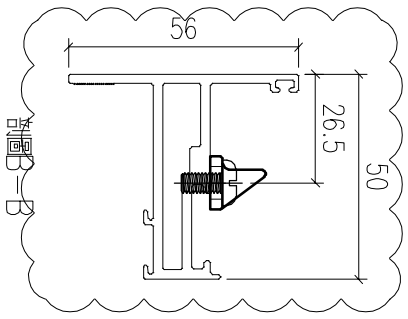

室外






工程號	J-859	地盤	啟德站	附件
名稱	50窗玉料	探	用	
材料	X86199	地盤		
顏色	--	工廠		

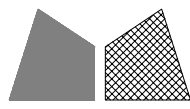

美特鋁質有限公司
MIDI Aluminium Fabricator Ltd.

類別		物料號	
制圖	LRA	2022.02.04	圖號 X86199-P8
修改	-	-	數量
日期	-	-	位置
復核	-	-	
批准			

序号	编号	L	L1	数量	位置
1	X86199-P8-1	1256.5	510	15	W5P-T2
				21	W1P-T5
				21	W2P-T5
				21	W1P-T6
				21	W2P-T6
				20	W5P-T9
				21	W14P-T9
2		1256.5	510	1	W7AP-T5
3	X86199-P8-3	1482	750	0	取消
4	X86199-P8-4	1226.5	510	21	W2P-T9A
5					

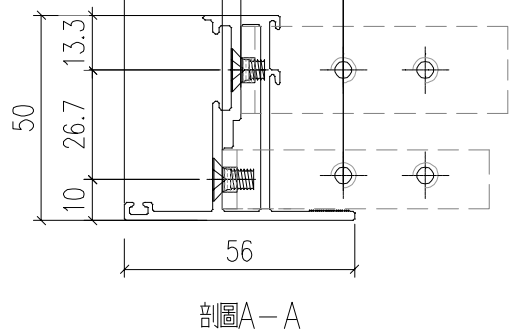
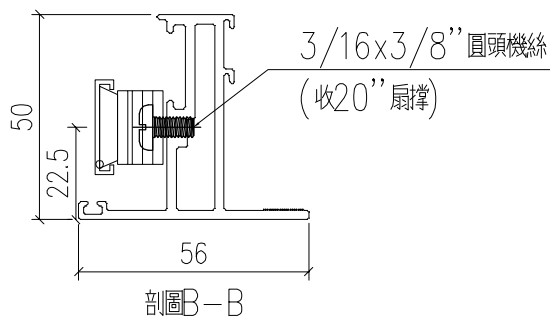
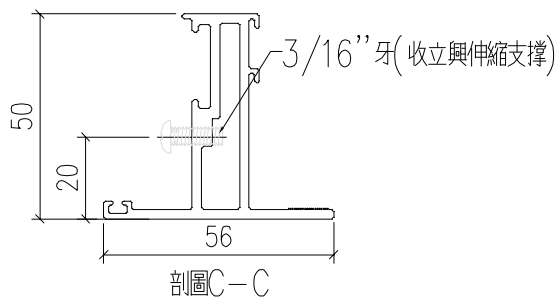
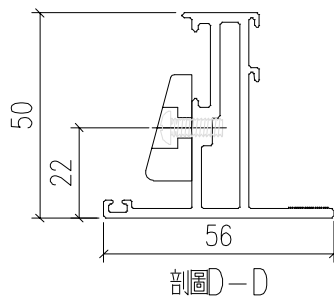
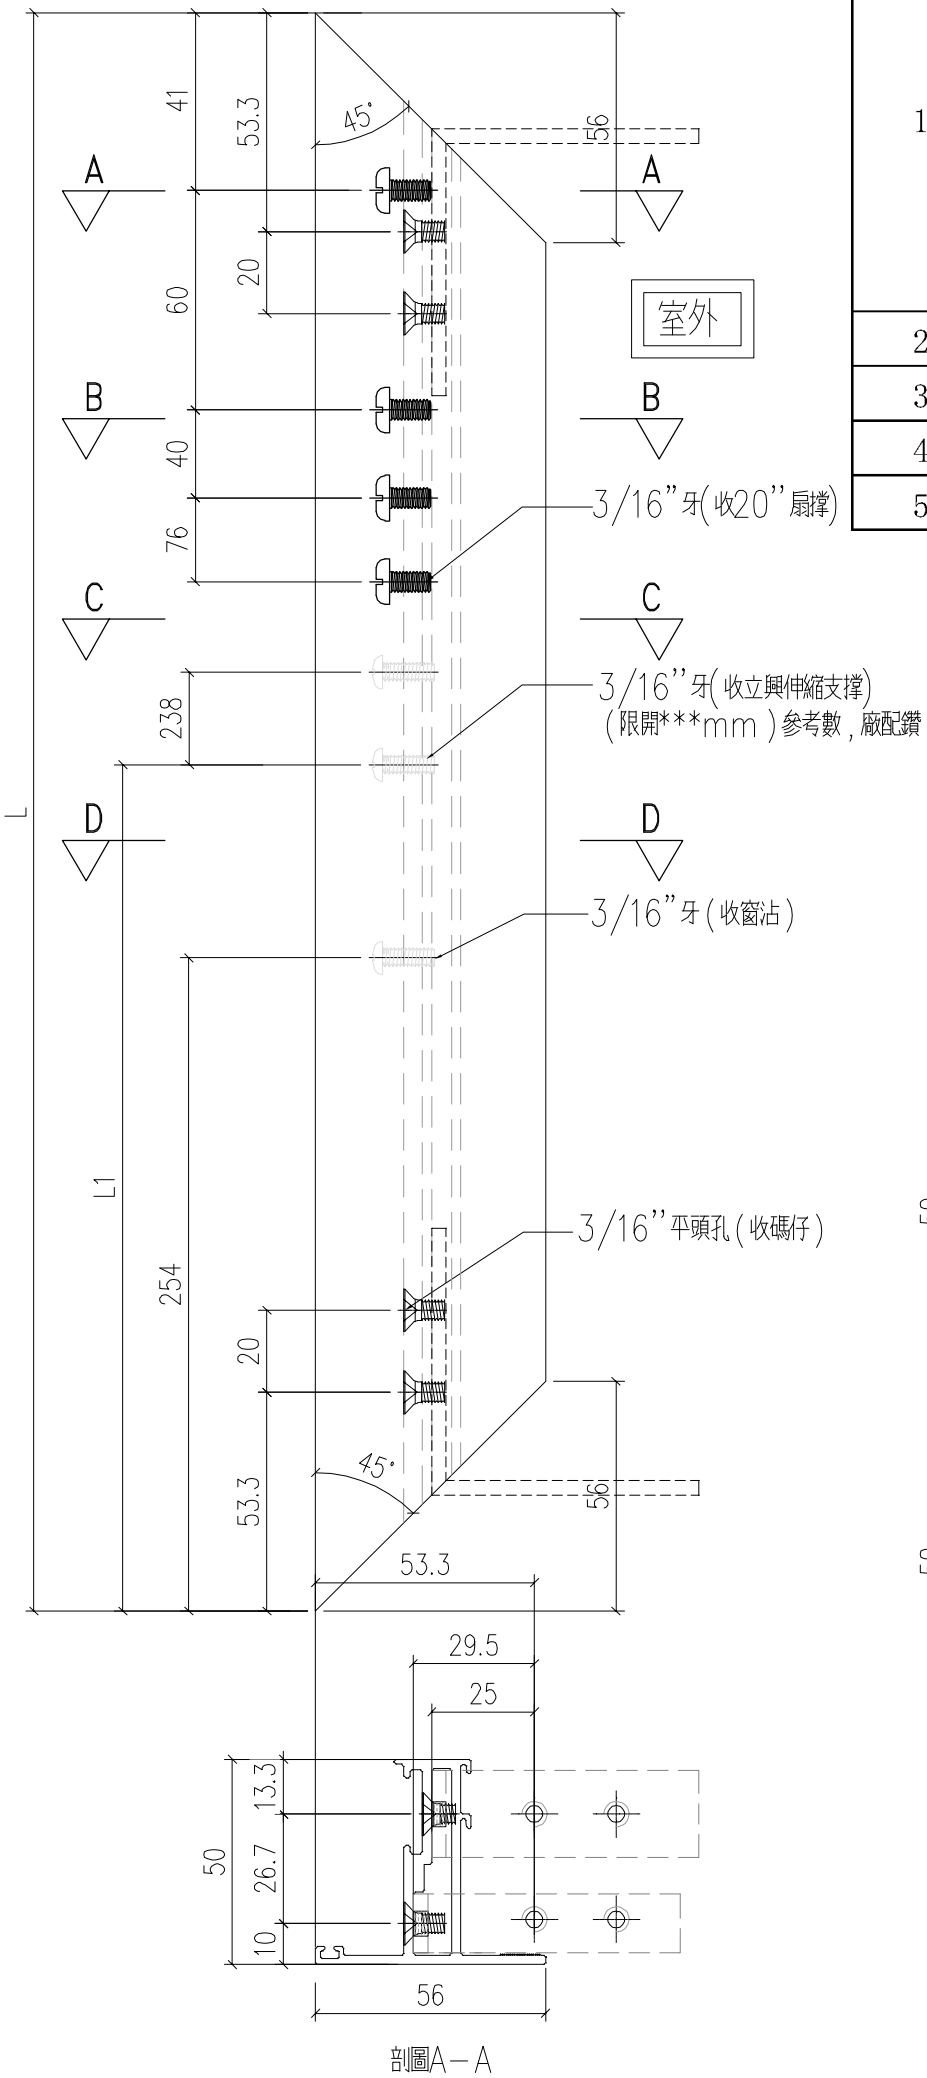


50


工程號	J-859	地盤	啟德站	探用附件
名稱	50窗玉料			
材料	X86199			
顏色	--			

 美特鋁質 有限公司 MIDI Aluminium Fabricator Ltd.				類別		物料號	
				制圖	LRA	2022.02.04	圖號 X86199-P9
修改	-	-		復核	-	-	數量
日期	-	-		批准			位置

序号	编号	L	L1	数量	位置
1	X86199-P9-1	1256.5	510	15	W5P-T2
				21	W1P-T5
				21	W2P-T5
				21	W1P-T6
				21	W2P-T6
				20	W5P-T9
				21	W14P-T9
2		1256.5	510	1	W7AP-T5
3	X86199-P9-3	1482	750	0	取消
4	X86199-P9-4	1226.5	510	21	W2P-T9A
5					

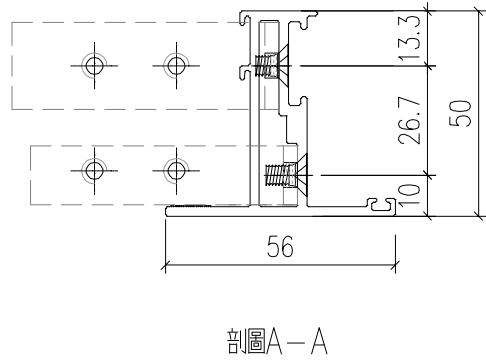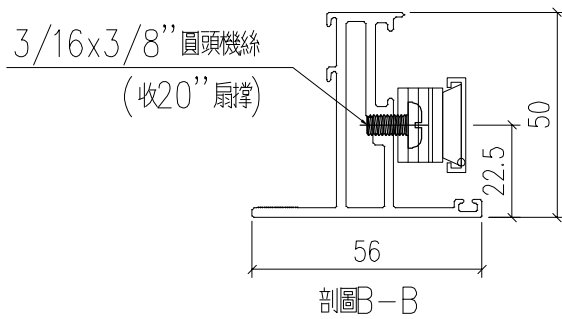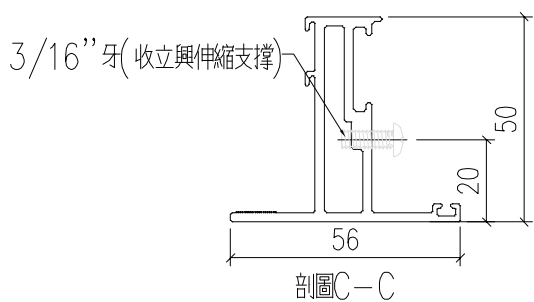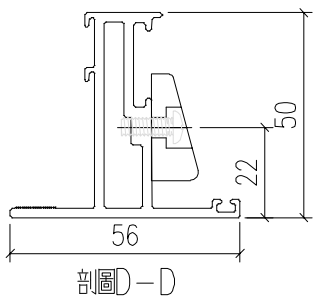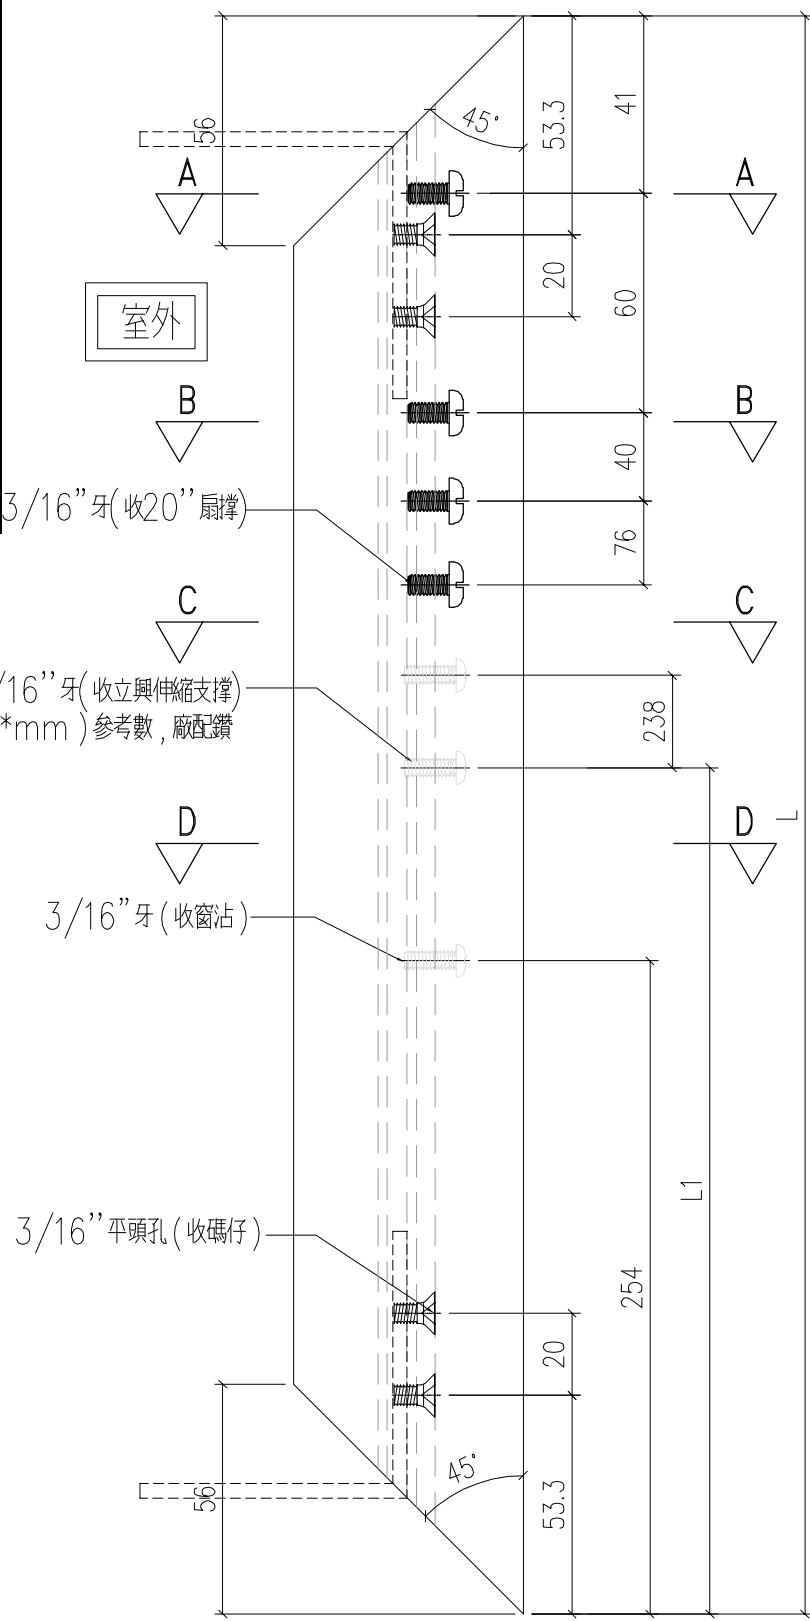


工程號	J-859	地盤	啟德站	附件
名稱	50窗玉料	採	用	
材料	X86199	地盤		
顏色	--	工廠		

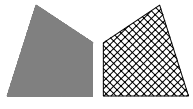



美特鋁質 有限公司
MIDI Aluminium Fabricator Ltd.

類別		物料號	
制圖	LRA	2022.02.04	圖號 X86198-P1
修改	-	-	數量
日期	-	-	位置
復核	-	-	
批准			


序号	编号	L	A	B	数量	位置
1	X86198-P1-1	1256.5	185	443.2	20	W4P-T1
					2	W15P-T9
					20	W5P-T1
					6	W1P-T8
					20	W4P-T9
14	W12P-T9					
2	X86198-P1-2	1271	185	450.5	21	W5P-T5
					21	W5P-T6
3	X86198-P1-3	1226.5	185	428.2	21	W1P-T7
					15	W4P-T2
4	X86198-P1-3	1226.5	185	428.2	1	W16AP-T9
					1	W11P-T6
5						

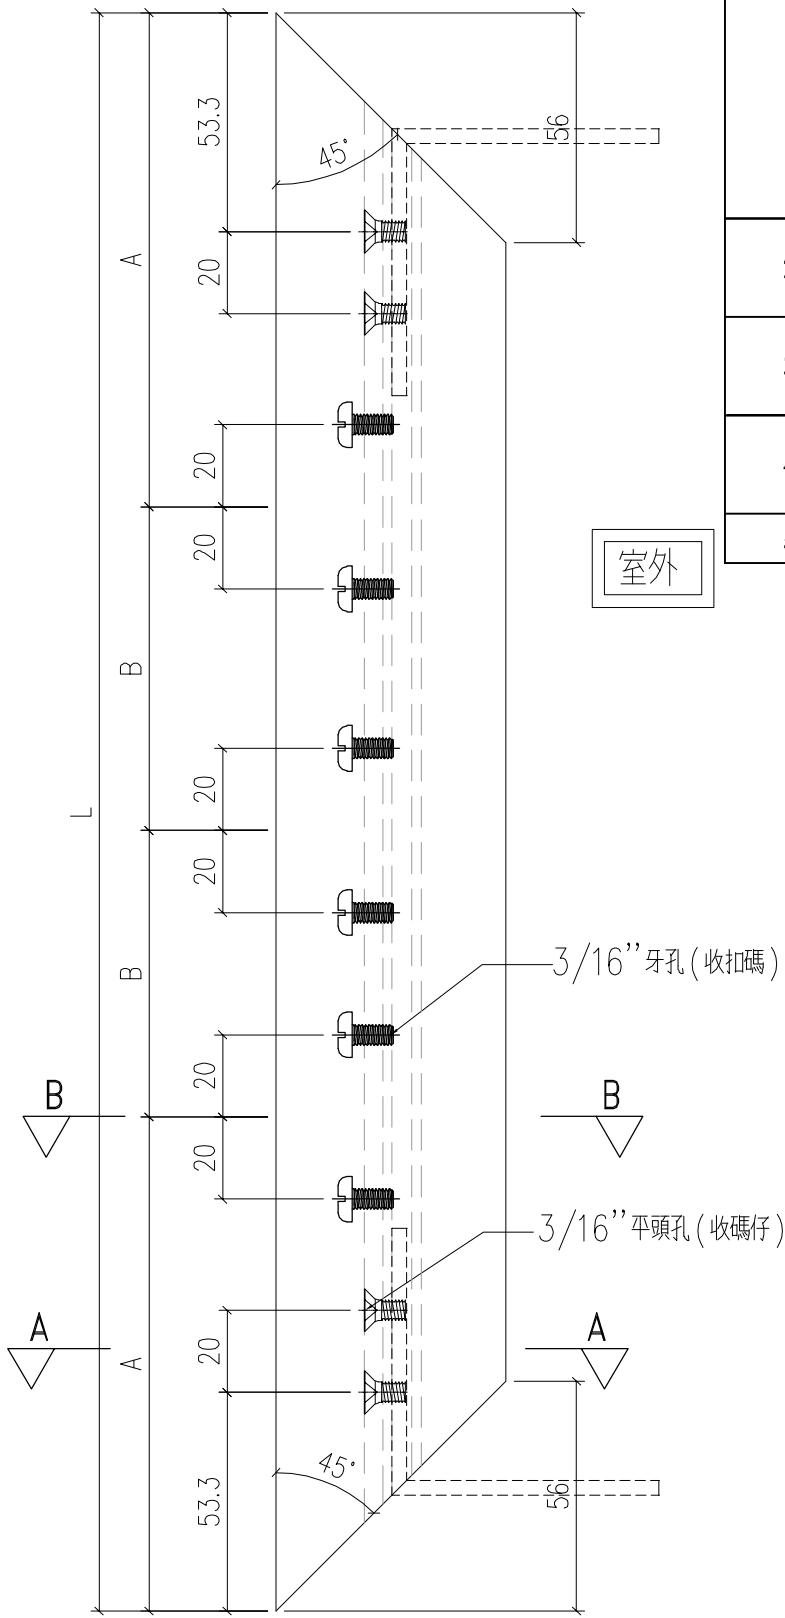

室外

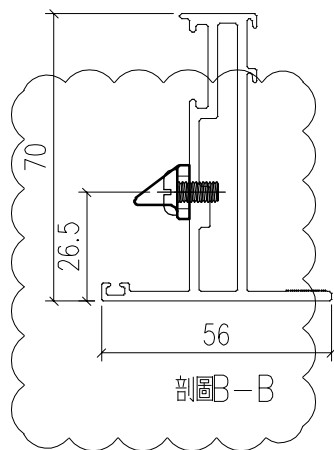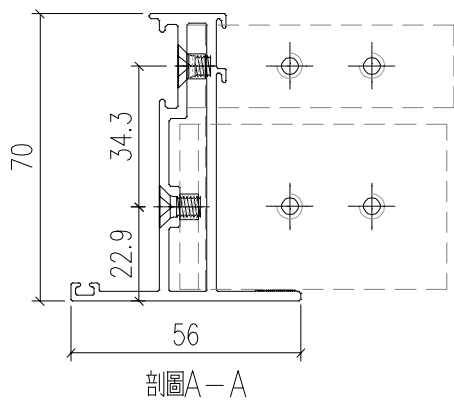




工程號	J-859	地盤	啟德站	探 用 附 件
名稱	70窗玉料	地盤		
材料	X86120	工廠		
顏色	--			

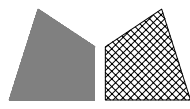


美特鋁質 有限公司
MIDI Aluminium Fabricator Ltd.

類別		物料號	
制圖	LRA	2022.02.04	圖號 X86198-P3
修改	-	-	數量
日期	-	-	位置
復核	-	-	
批准			

序号	编号	L	L1	数量	位置
1	X86198-P3-1	1256.5	291	20	W5P-T1
				1	W15P-T9
				6	W1P-T8
				20	W4P-T9
				14	W12P-T9
2	X86198-P3-2	1271	305.5	21	W5P-T5
3	X86198-P3-3	1226.5	261	21	W1P-T7
15				W4P-T2	
4		1226.5	261	1	W16AP-T9
5					

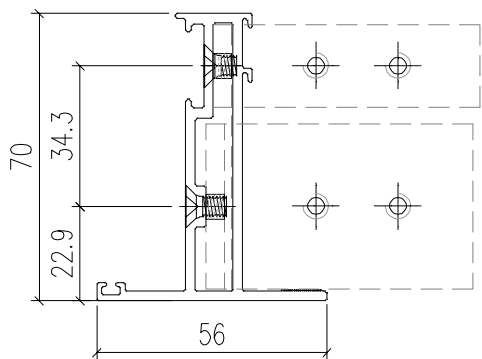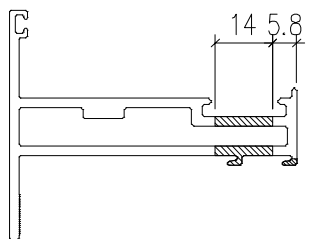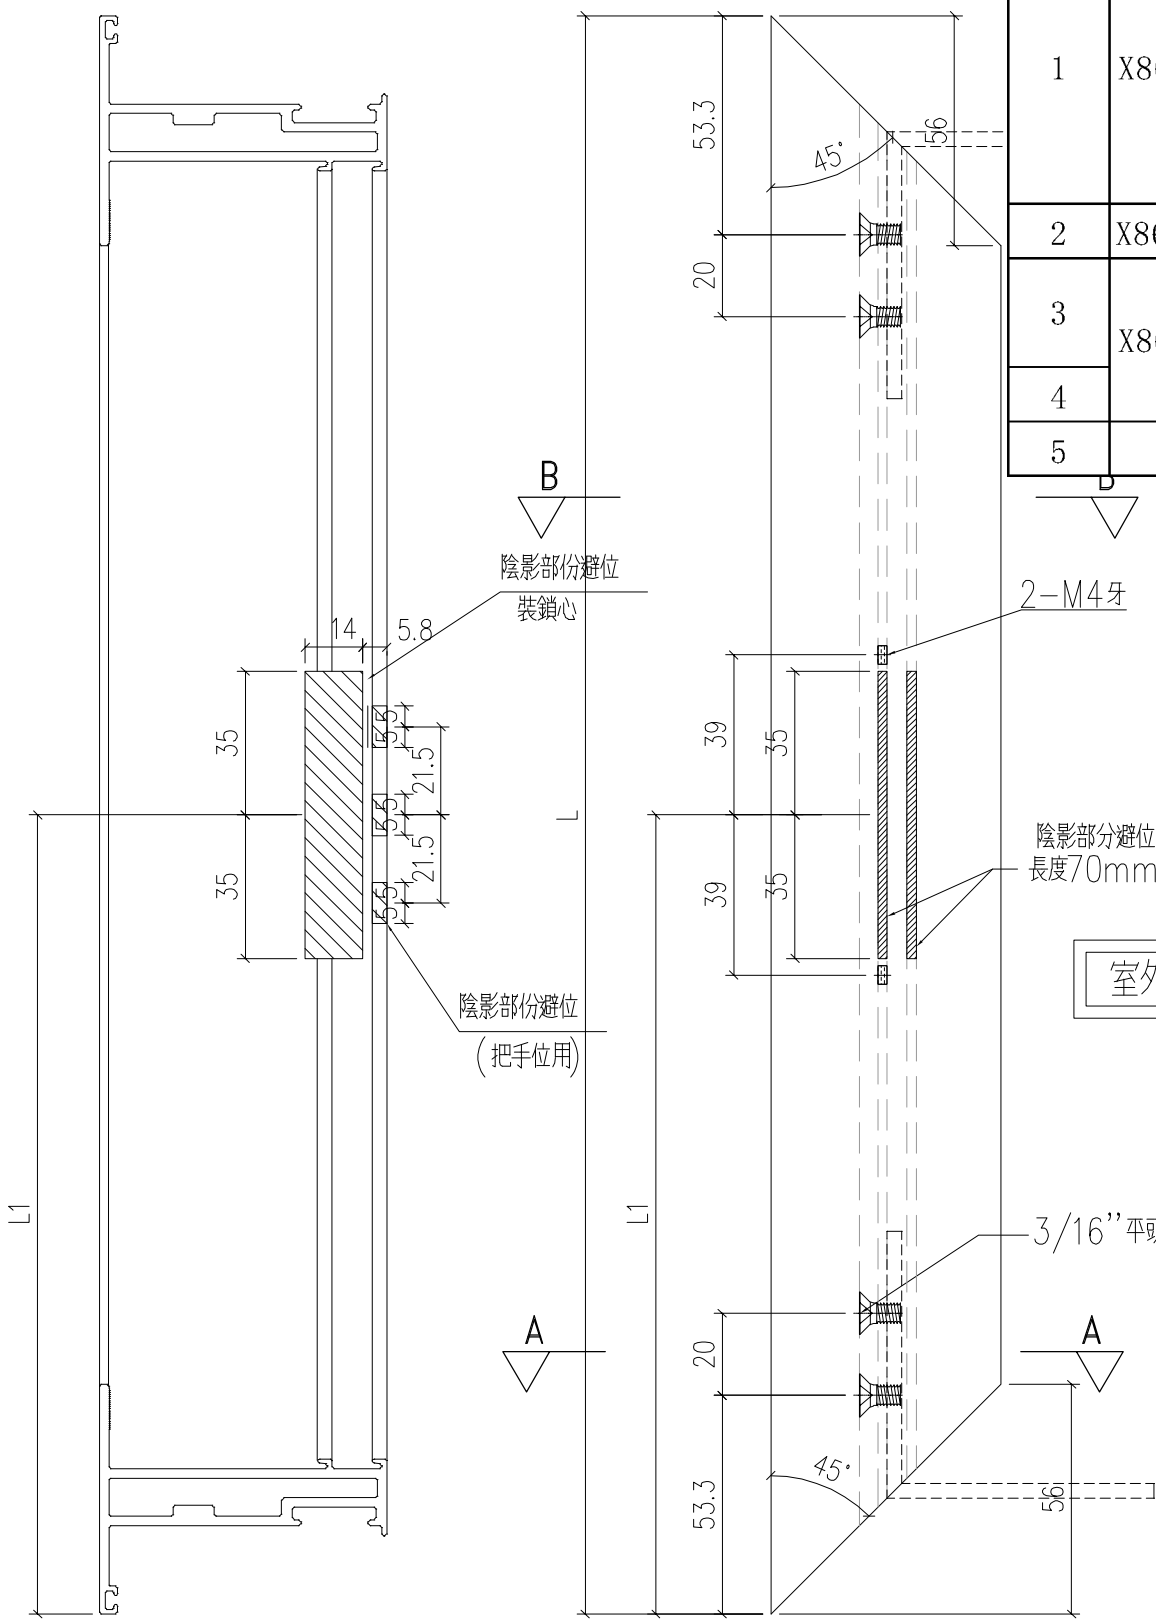

剖圖A-A

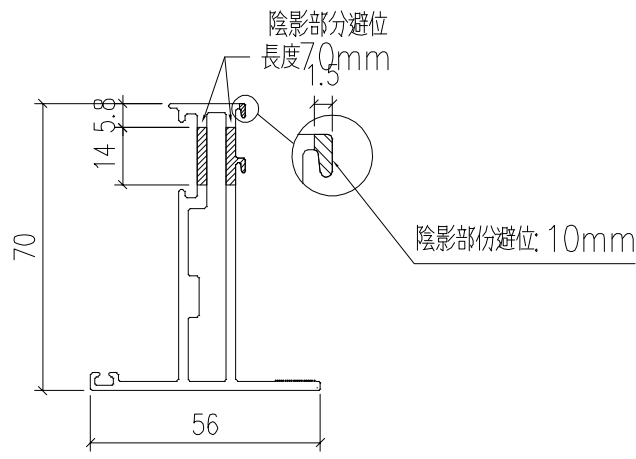


剖圖B-B

工程號	J-859	地盤	啟德站	探 地盤 工廠	用 附 件
名稱	70窗玉料				
材料	X86120				
顏色	--				




類別		物料號	
制圖	LRA	2022.02.04	圖號 X86198-P4
修改	-	-	數量
日期	-	-	位置

序号	编号	L	A	B	C	D	数量	位置
1	X86198-P4-1	686.5	42	87	40	75	20	W4P-T1
3	X86198-P4-2	666.5	42	87	40	75	1	W15P-T9
4	X86198-P4-3	542	42	63	40	76	21	W5P-T6
5	X86198-P4-4	656.5	42	87	40	75	1	W11P-T6
6								


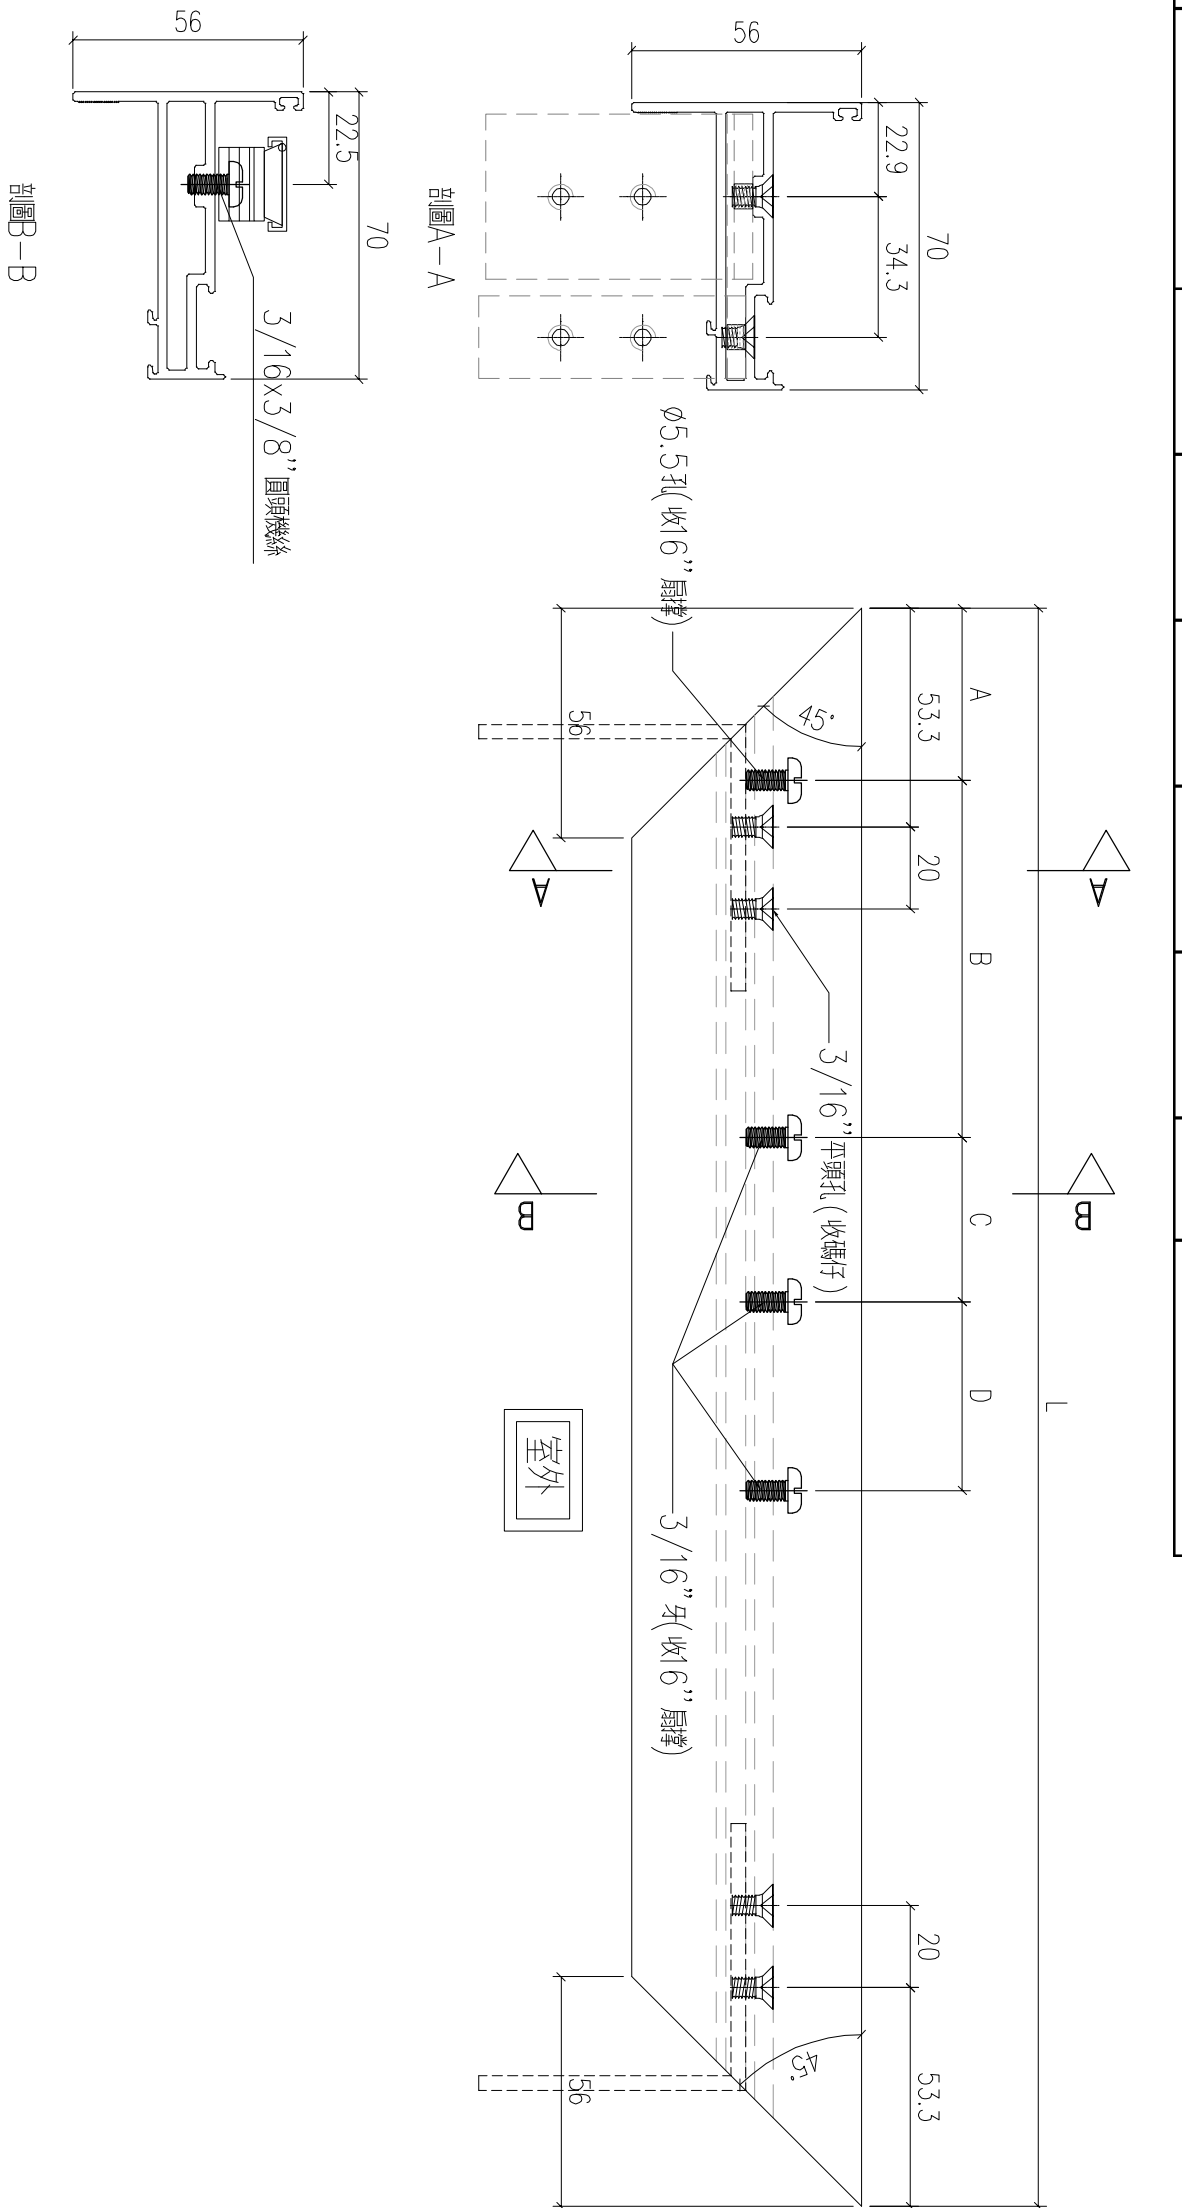


工程號	J-859	地盤	啟德站	附件
名稱	70窗玉料	採	用	
材料	X86120	地盤		
顏色	--	工廠		

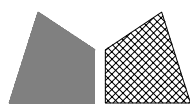

美特鋁質有限公司
MIDI Aluminium Fabricator Ltd.

類別		物料號	
制圖	LRA	2022.02.04	圖號 X86198-P5
修改	-	-	數量
日期	-	-	位置
復核	-	-	
批准			

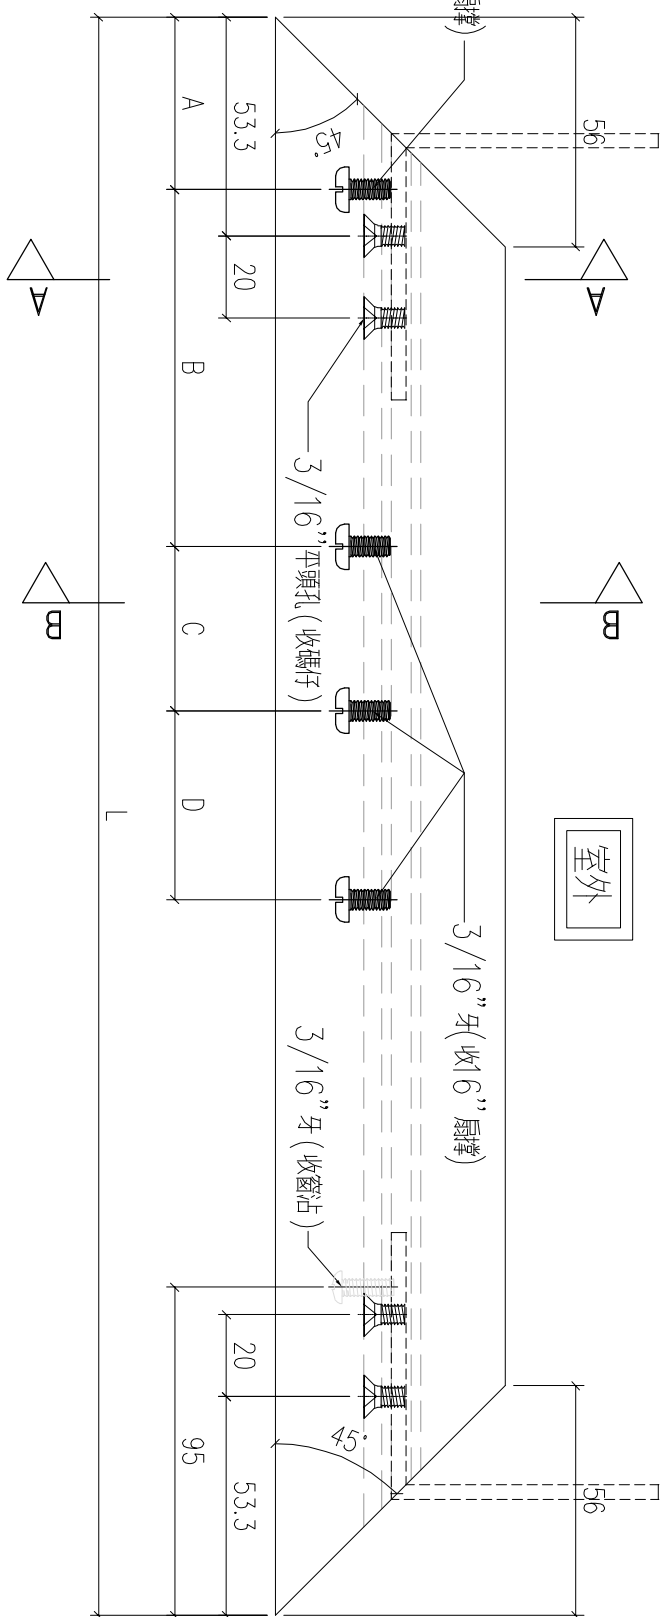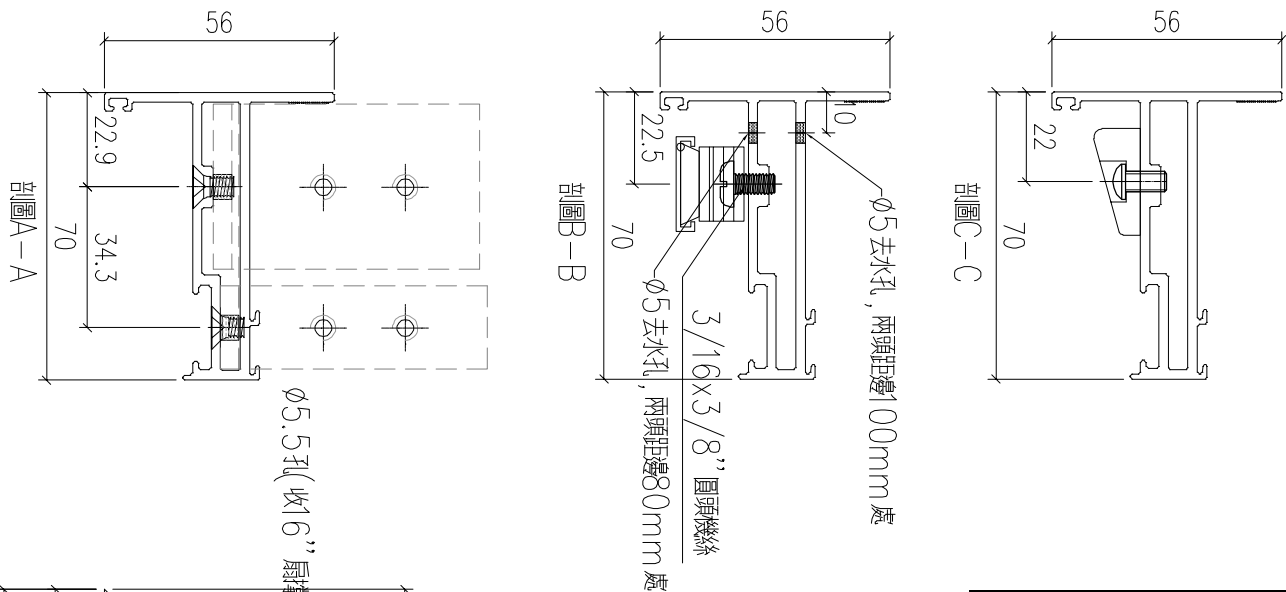


序号	编号	L	A	B	C	D	数量	位置
1	X86198-P5-1	686.5	42	87	40	75	20	W4P-T1
3	X86198-P5-2	666.5	42	87	40	75	1	W15P-T9
4	X86198-P5-3	542	42	63	40	76	21	W5P-T6
5	X86198-P5-4	656.5	42	87	40	75	1	W11P-T6
6								


工程號	J-859	地盤	啟德站	附件
名稱	70窗玉料	探	用	
材料	X86120	地盤		
顏色	--	工廠		

類別		物料號	
制圖	LRA	2022.02.04	圖號 X86198-P6
修改	-	-	數量
日期	-	-	位置
		復核	
		批准	

序号	编号	L	A	B	C	D	数量	位置
1	X86198-P6-1	686.5	42	87	40	75	20	W5P-T1
2	X86198-P6-2	666.5	42	87	40	75	1	W15P-T9
3	X86198-P6-3	501.5	42	63	40	76	6	W1P-T8
4	X86198-P6-4	646.5	42	87	40	75	34	W4P-T9/W12P-T9
5	X86198-P6-5	542	42	63	40	76	21	W5P-T5
6	X86198-P6-6	442	42	63	40	76	21	W1P-T7
7	X86198-P6-7	656.5	42	87	40	75	15	W4P-T2
8	X86198-P6-8	557	42	87	40	75	1	W16AP-T9

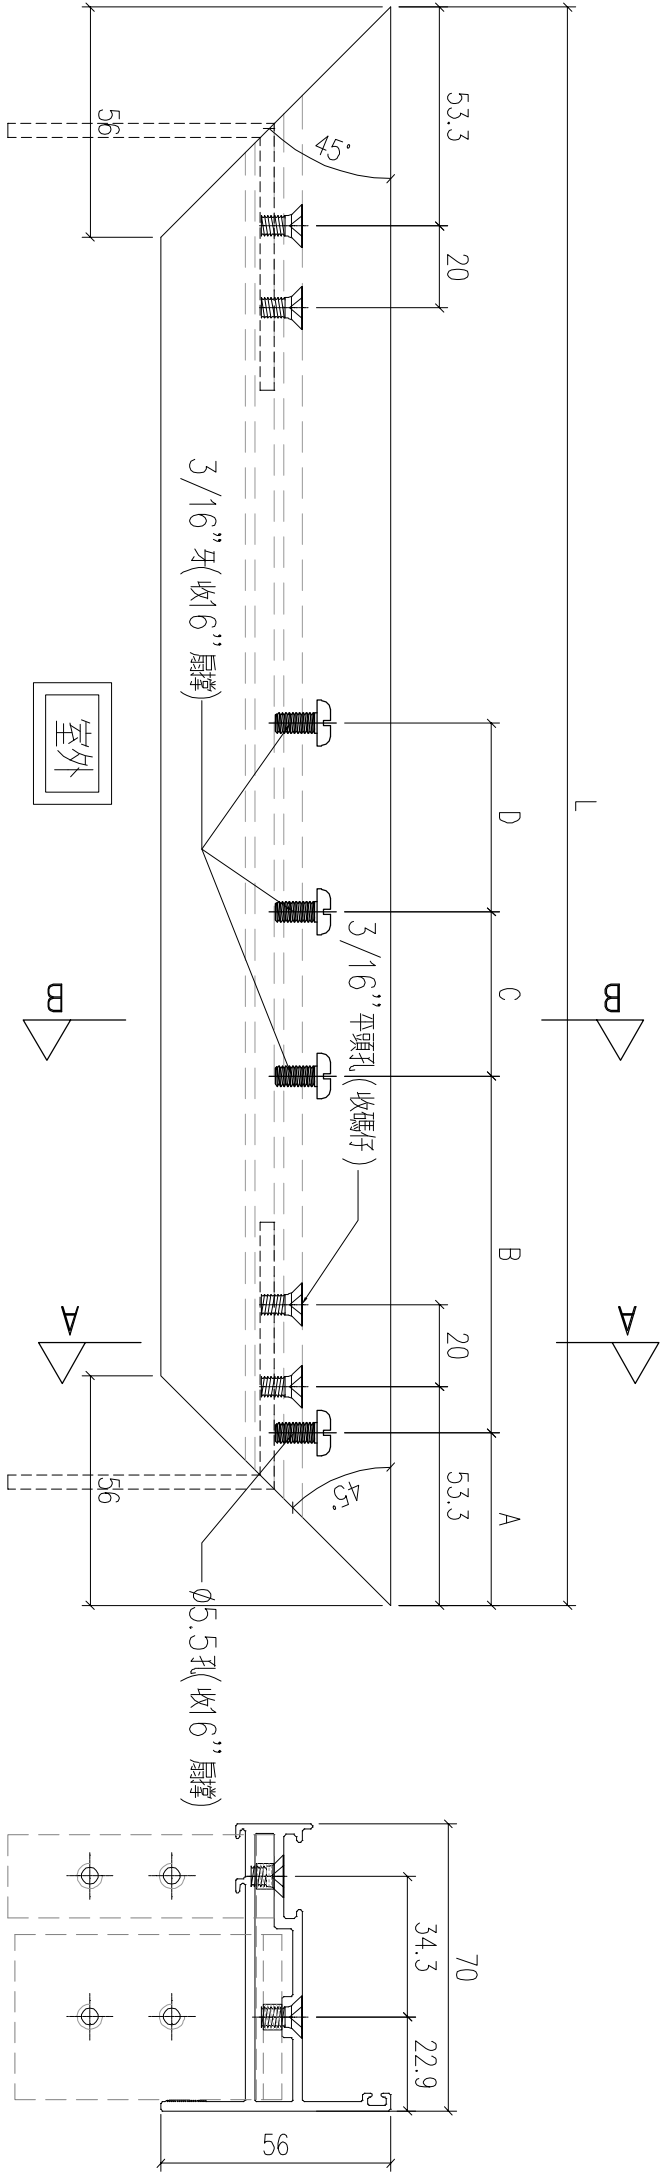


剖面A-A

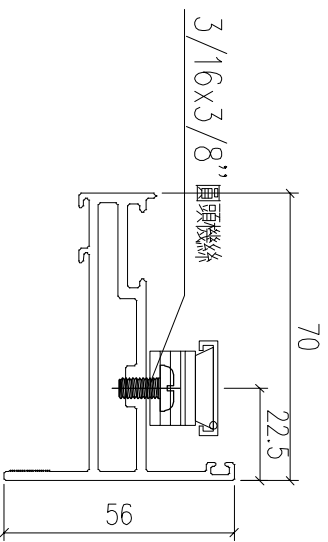

剖面B-B




工程號	J-859	地盤	啟德站	附件
名稱	70窗玉料	探	用	
材料	X86120	地盤		
顏色	--	工廠		

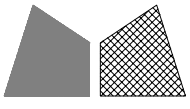


美特鋁質 有限公司
MIDI Aluminium Fabricator Ltd.

類別		物料號	
制圖	LRA	2022.02.04	圖號 X86198-P7
修改	-	-	數量
日期	-	-	位置




序号	编号	L	A	B	C	D	数量	位置
1	X86198-P7-1	686.5	42	87	40	75	20	W5P-T1
2	X86198-P7-2	666.5	42	87	40	75	1	W15P-T9
3	X86198-P7-3	501.5	42	63	40	76	6	W1P-T8
4	X86198-P7-4	646.5	42	87	40	75	34	W4P-T9/W12P-T9
5	X86198-P7-5	542	42	63	40	76	21	W5P-T5
6	X86198-P7-6	442	42	63	40	76	21	W1P-T7
7	X86198-P7-7	656.5	42	87	40	75	15	W4P-T2
8	X86198-P7-8	557	42	87	40	75	1	W16AP-T9

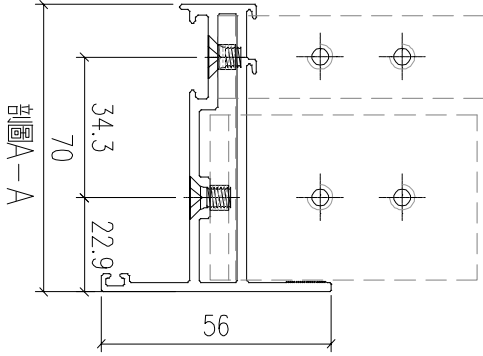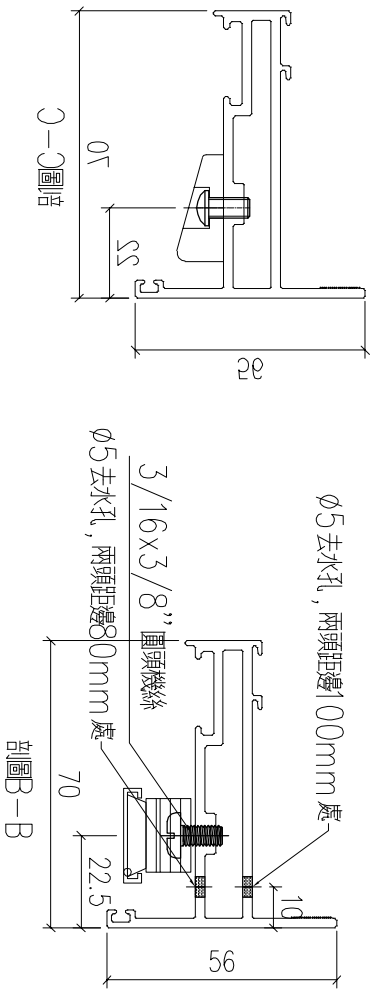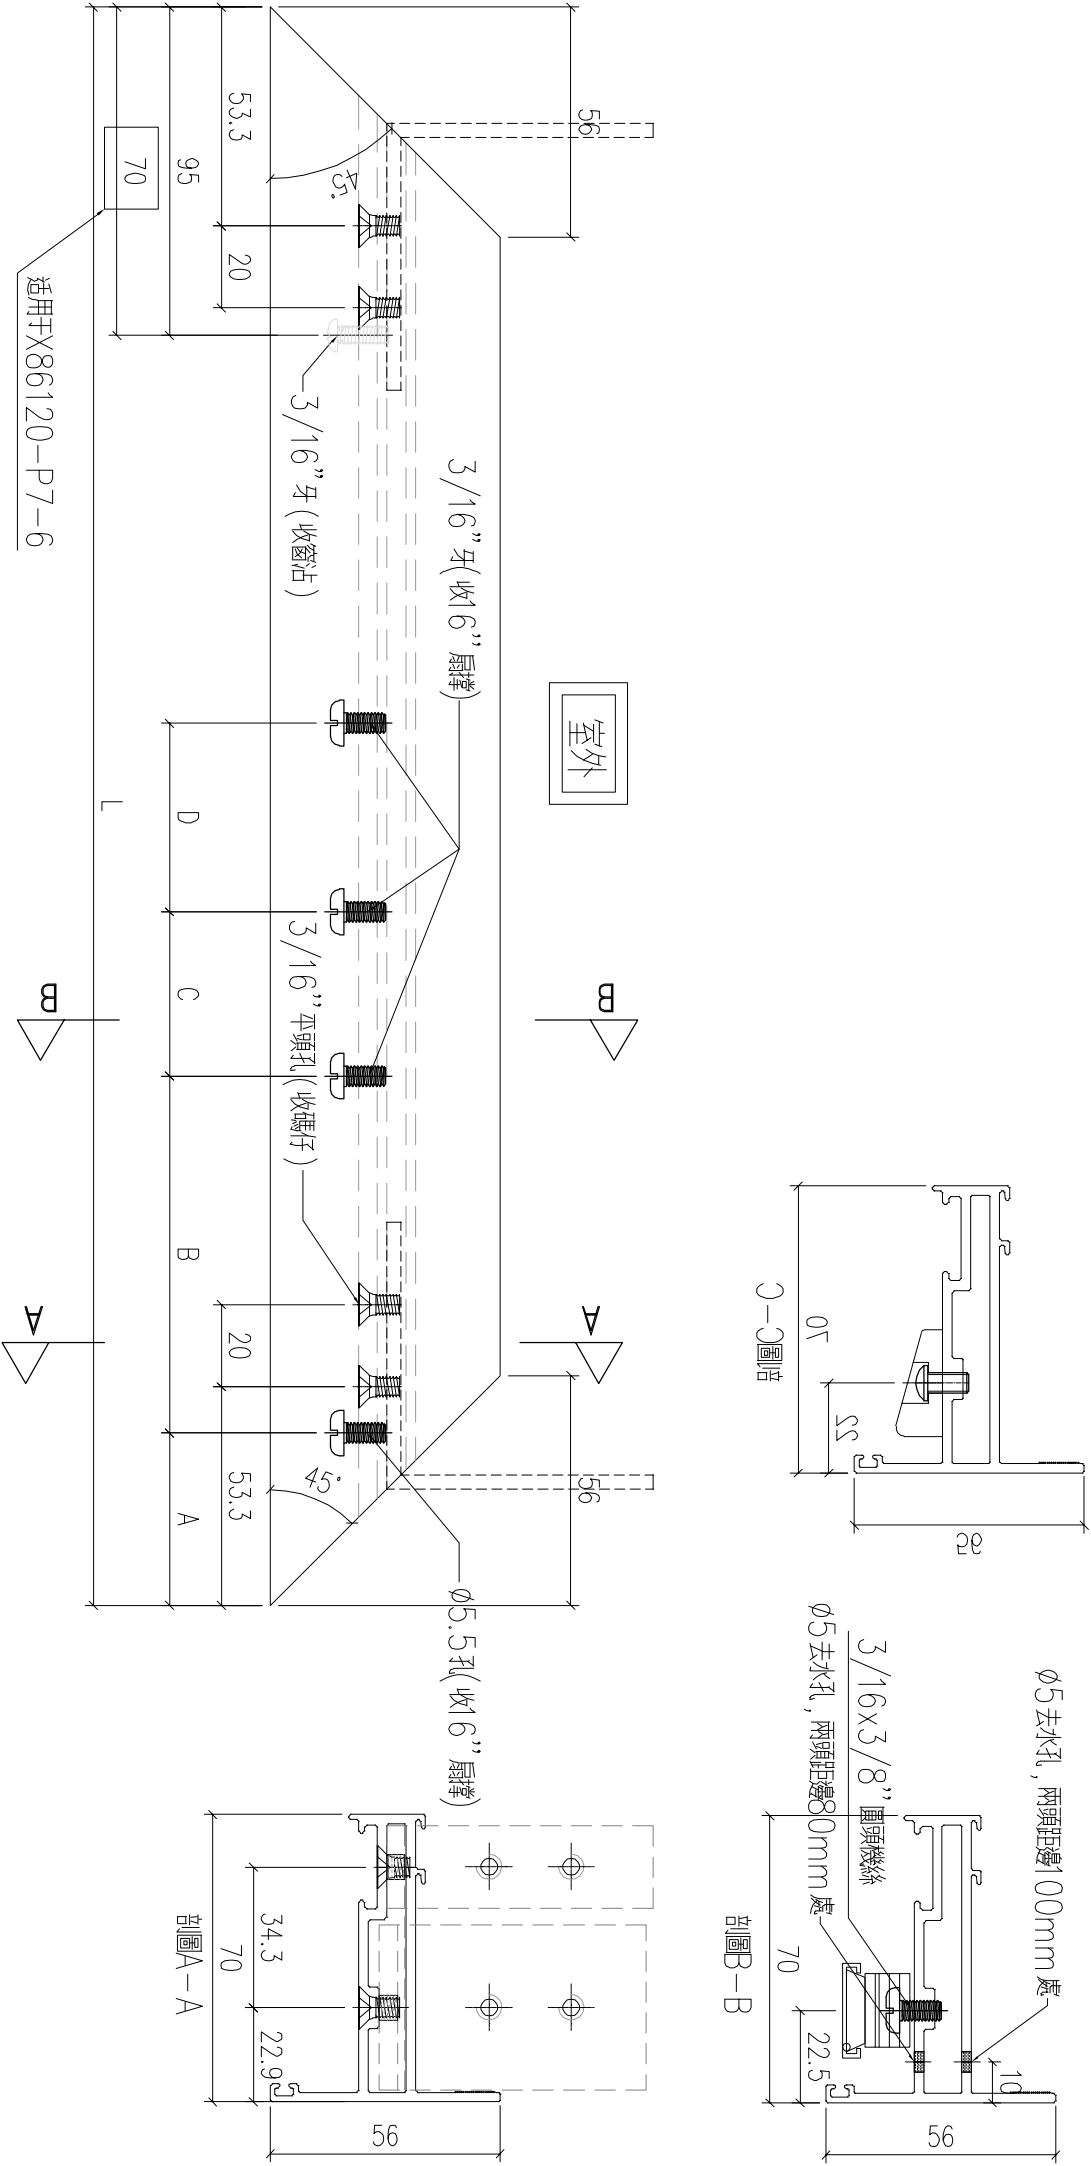


工程號	J-859	地盤	啟德站	附件
名稱	70窗玉料	探		
材料	X86120	地盤		
顏色	--	工廠		

 美特鋁質 有限公司 MIDI Aluminium Fabricator Ltd.				類別		物料號	
				制圖	LRA	2022.02.04	圖號 X86202-P1
修改	-	-		復核	-	-	數量
日期	-	-		批准			位置




序号	编号	L	L1(左)	L2	数量	位置
1	X86202-P1-1	1180.7	927.6	253.1	0	
					1	W15P-T9
2	X86202-P1-2	1180.7	253.1	927.6	20	W5P-T1
					1	W15P-T9
					6	W1P-T8
					20	W4P-T9
					14	W12P-T9
3	X86202-P1-3	1195.2	267.6	927.6	21	W5P-T5
4	X86202-P1-4	1195.2	927.6	267.6	21	W5P-T6
5	X86202-P1-5	1150.7	223.1	927.6	21	W1P-T7
					15	W4P-T2
6	X86202-P1-6	1150.7	223.1	927.6	1	W16AP-T9
7	X86202-P1-7	1150.7	927.6	223.1	1	W11P-T6
8						

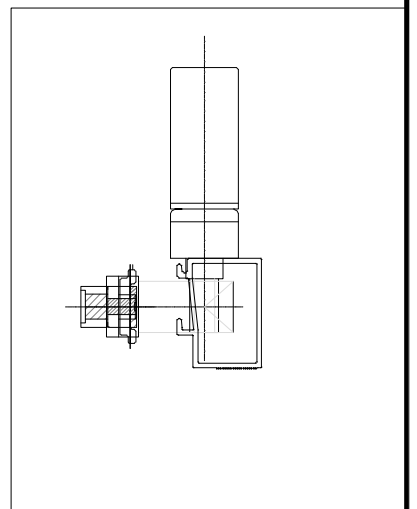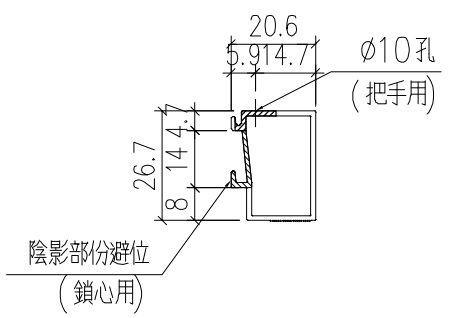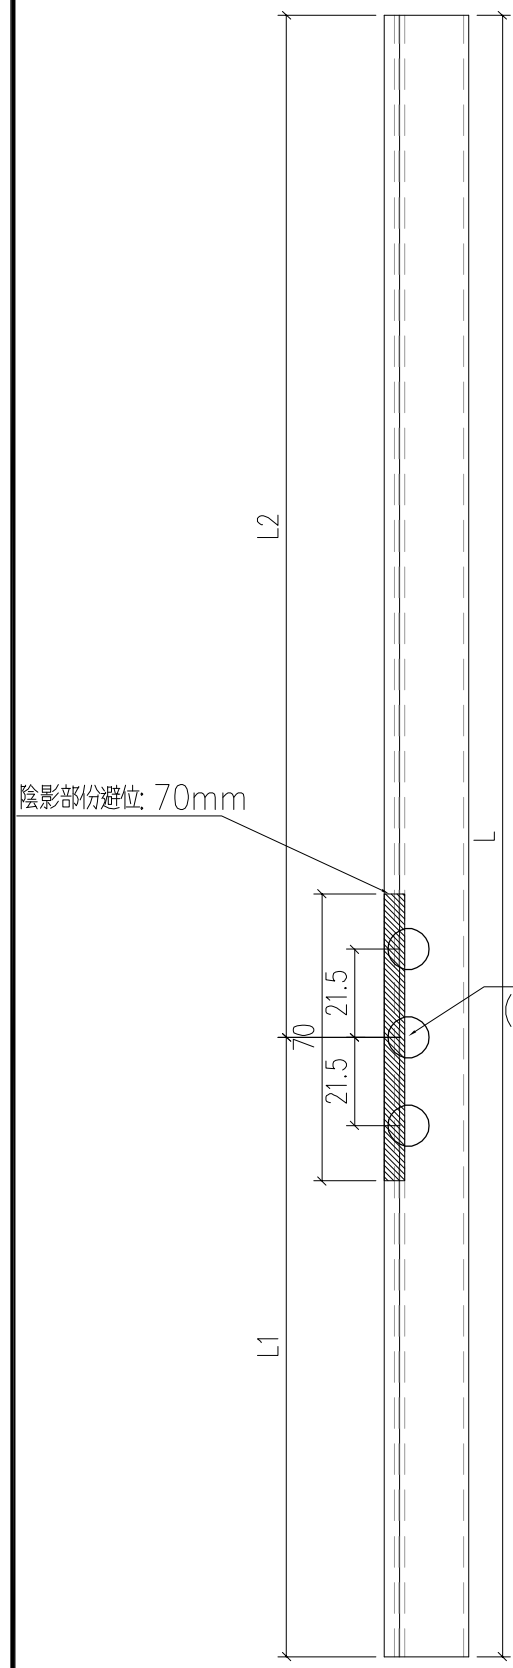


工程號	J-859	地盤	啟德站	附件
名稱	70玻璃線		探用	
材料	AW-22(X86202)		地盤	
顏色	--		工廠	

 美特鋁質有限公司 MIDI Aluminium Fabricator Ltd.				類別		物料號	
				制圖	LRA	2022.02.04	圖號 X86202-P2
修改	-	-		復核	-	-	數量
日期	-	-		批准			位置

序号	编号	L	L1(左)	数量	位置
1	X86202-P2-1	691.7	345.85	20	W2P-T1
2	X86202-P2-2	554.2	277.1	21	W1P-T2
				21	W1P-T7
3	X86202-P2-3	629.7	314.85	21	W1P-T3
				6	W9P-T9
4	X86202-P2-4	649.7	324.85	21	W2P-T7
5	X86202-P2-5	661.7	330.85	2	W8AP-T1
6	X86202-P2-6	809.7	404.85	6	W10P-T9
7	X86202-P2-7	489.2	244.6	6	W10P-T9
8	X86202-P2-8	704.2	352.1	28	W13P-T9
9	X86202-P2-9	681.7	340.85	2	W8AP-T5
10	X86202-P2-10	599.7	299.85	21	W3P-T9A
11	X86202-P2-11	689.7	344.85	21	W4P-T9A
12	X86202-P2-12	929.7	464.85	20	W3P-T9
13	X86202-P2-13	529.7	264.85	1	W12P-T2
14	X86202-P2-14	534.3	267.15	0	W1P-T2
15	X86202-P2-15	694.2	347.1	2	W13AP-T9

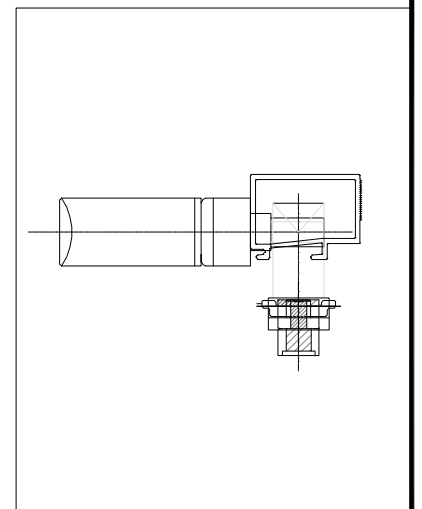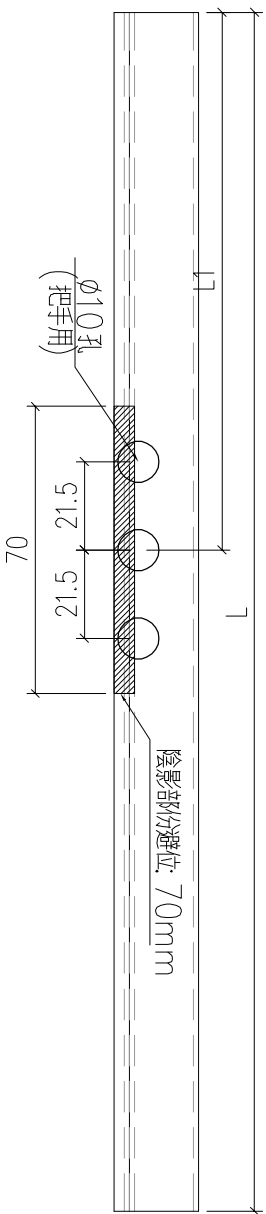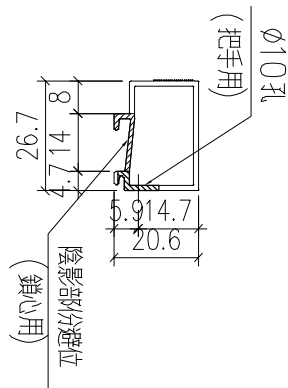






工程號	J-859	地盤	啟德站	附 件
名稱	70玻璃線	採	用	
材料	AW-22(X86202)	地盤		
顏色	--	工廠		

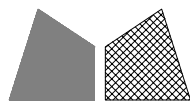

美特鋁質 有限公司
MIDI Aluminium Fabricator Ltd.

類別		物料號	
制圖	LRA	2022.02.04	圖號 X86198-P8
修改	-	-	數量
日期	-	-	位置
復核	-	-	
批准			






序号	编号	L	L1	数量	位置
1	X86198-P8-1	1256.5	510	20	W2P-T1
				21	W1P-T2
				21	W1P-T3
				21	W3P-T5
				21	W3P-T6
				21	W4P-T5
				21	W4P-T6
				21	W2P-T7
				12	W10P-T9
				28	W13P-T9
				21	W3P-T9A
				21	W4P-T9A
				2	W8A-T5
2	W8A-T1				
4	X86198-P8-4	1226.5	510	21	W1P-T7
5	X86198-P8-5	1232	510	20	W3P-T9
				6	W9P-T9
				21	W2AP-T9A
6	X86198-P8-6	1482	750	1	W12P-T2

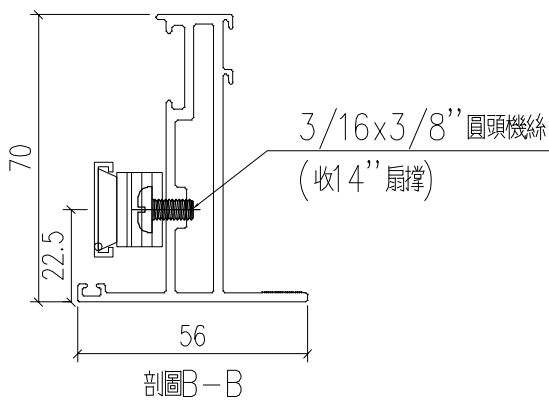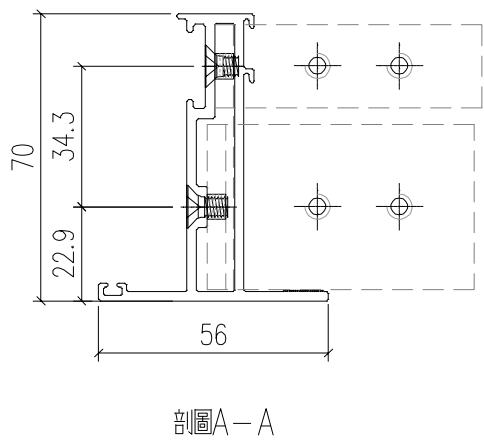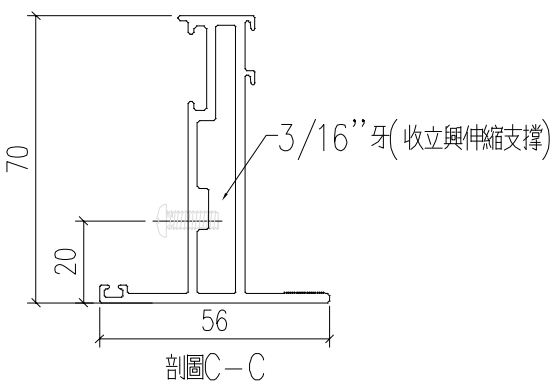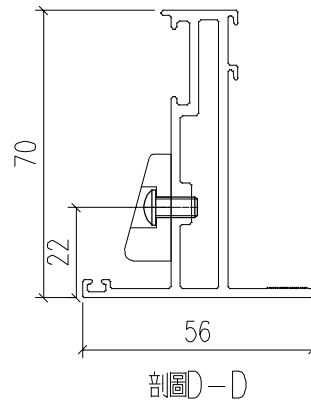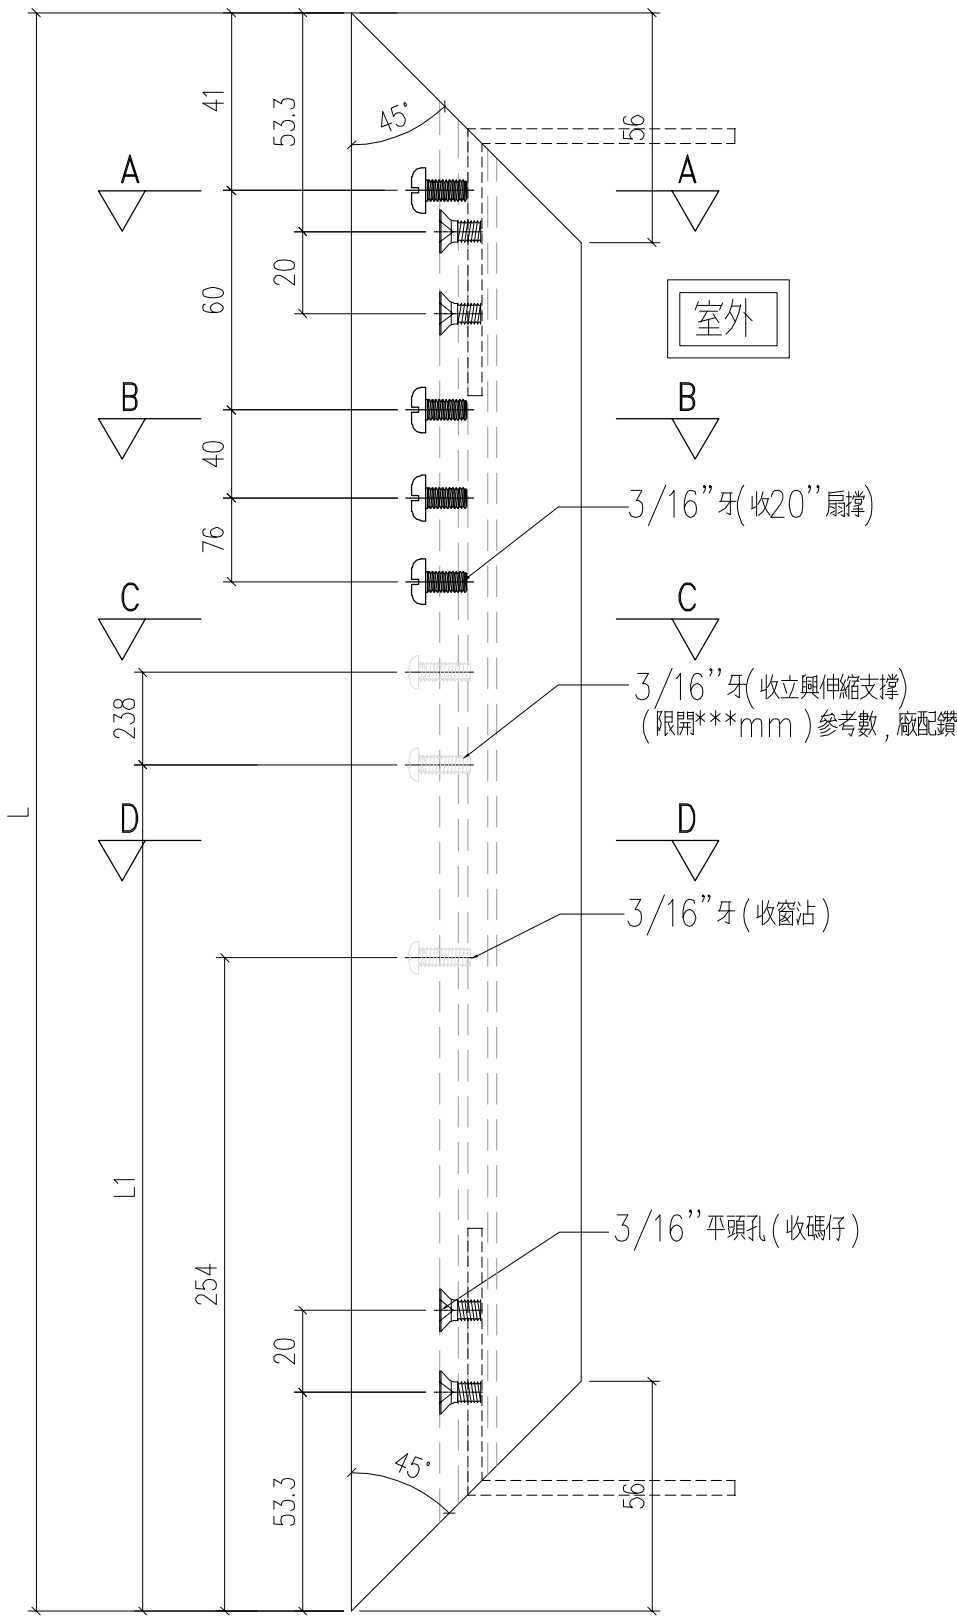


工程號	J-859	地盤	啟德站	附 件
名稱	70窗玉料	採	用	
材料	X86120	地盤		
顏色	--	工廠		

 美特鋁質 有限公司 MIDI Aluminium Fabricator Ltd.				類別	物料號		
				制圖	LRA	2022.02.04	圖號 X86198-P9
修改	-	-		復核	-	-	數量
日期	-	-		批准			位置

序号	编号	L	L1	数量	位置
1	X86198-P9-1	1256.5	510	20	W2P-T1
				21	W1P-T2
				21	W1P-T3
				21	W3P-T5
				21	W3P-T6
				21	W4P-T5
				21	W4P-T6
				21	W2P-T7
				12	W10P-T9
				28	W13P-T9
				21	W3P-T9A
				21	W4P-T9A
				2	W8A-T5
2	X86198-P9-2	1277	510	2	W8A-T1
4	X86198-P9-4	1226.5	510	21	W1P-T7
				20	W1P-T9
5	X86198-P9-5	1232	510	20	W3P-T9
				6	W9P-T9
				21	W2AP-T9A
6	X86198-P9-6	1482	750	1	W12P-T2

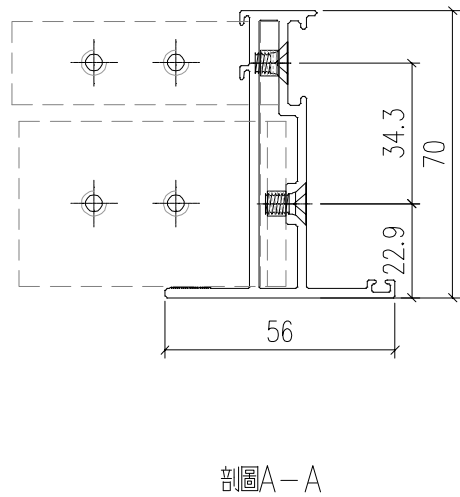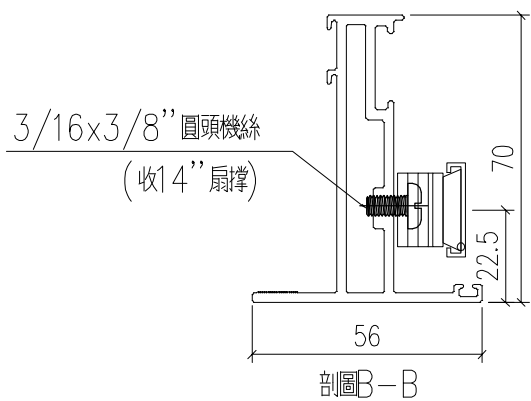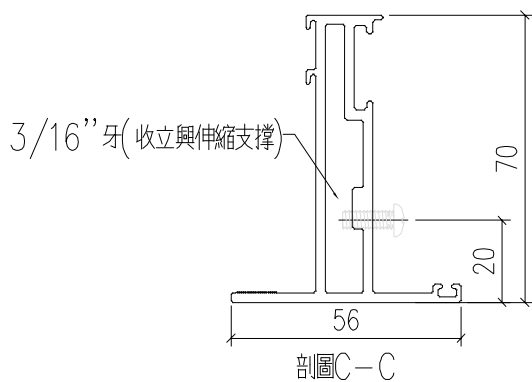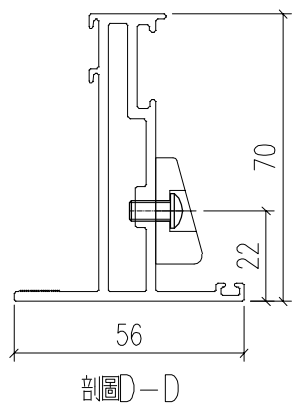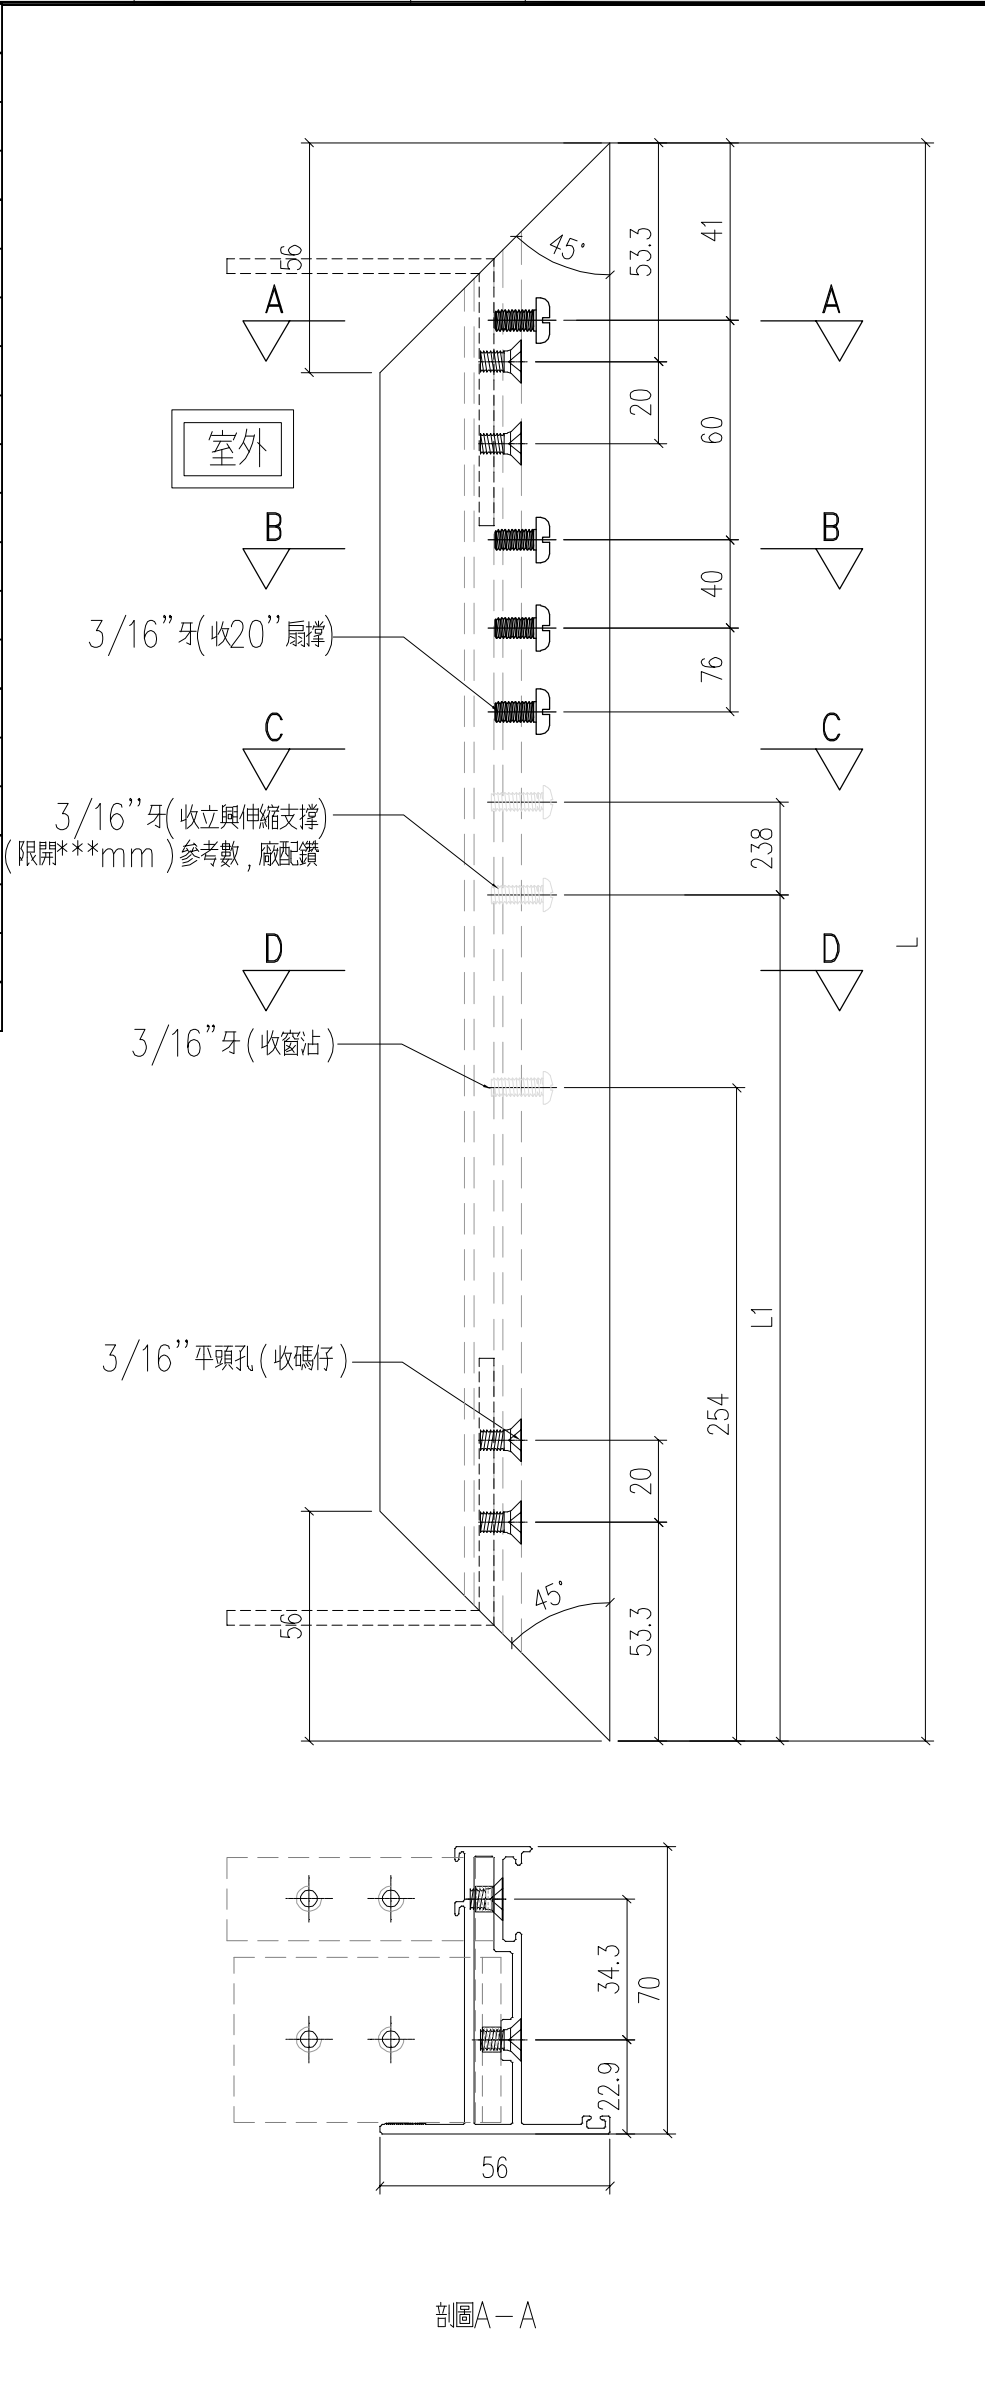



工程號	J-859	地盤	啟德站	附件
名稱	70窗玉料	採	用	
材料	X86120	地盤		
顏色	--	工廠		

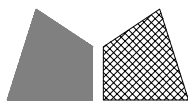

美特鋁質有限公司
MIDI Aluminium Fabricator Ltd.


類別		物料號	
制圖	LRA	2022.02.04	圖號 X86198-P10
修改	-	-	數量
日期	-	-	位置
復核	-	-	
批准			

序号	编号	L	A	数量	位置
1	X86198-P10-1	804	197.5	20	W2P-T1
2	X86198-P10-2	666.5	197.5	42	W1P-T7/W1P-T2
3	X86198-P10-3	742	197.5	27	W1P-T3/W9P-T9
4	X86198-P10-4	716.5	197.5	42	W3P-T5/W3P-T6
5	X86198-P10-5	1012	262.5	21	W4P-T5
6	X86198-P10-6	696.5	197.5	21	W4P-T6
7	X86198-P10-7	762	197.5	21	W2P-T7
8	X86198-P10-8	774	197.5	2	W8AP-T1
9	X86198-P10-9	922	197.5	6	W10P-T9
10	X86198-P10-10	601.5	150	26	W10P-T9/W1P-T9
11	X86198-P10-11	816.5	197.5	28	W13P-T9
12	X86198-P10-12	794	197.5	2	W8AP-T5
13	X86198-P10-13	712	197.5	21	W3P-T9A
14	X86198-P10-14	802	197.5	21	W4P-T9A
15	X86198-P10-15	1042	262.5	20	W3P-T9
16	X86198-P10-16	442	150	21	W2AP-T9A
17	X86198-P10-17	642	162.5	1	W12P-T2
18	X86198-P10-18	646.5	197.5	0	W1P-T2
19	X86198-P10-19	806.5	197.5	2	W13AP-T9

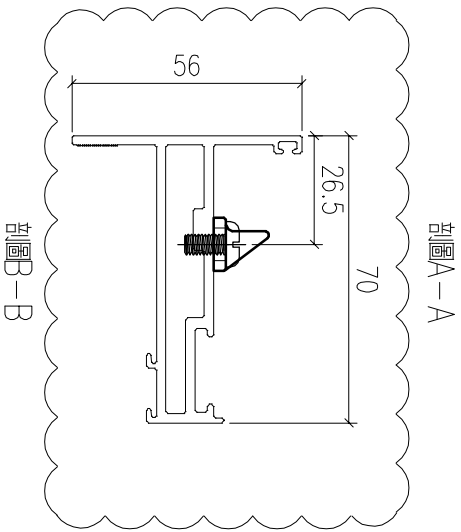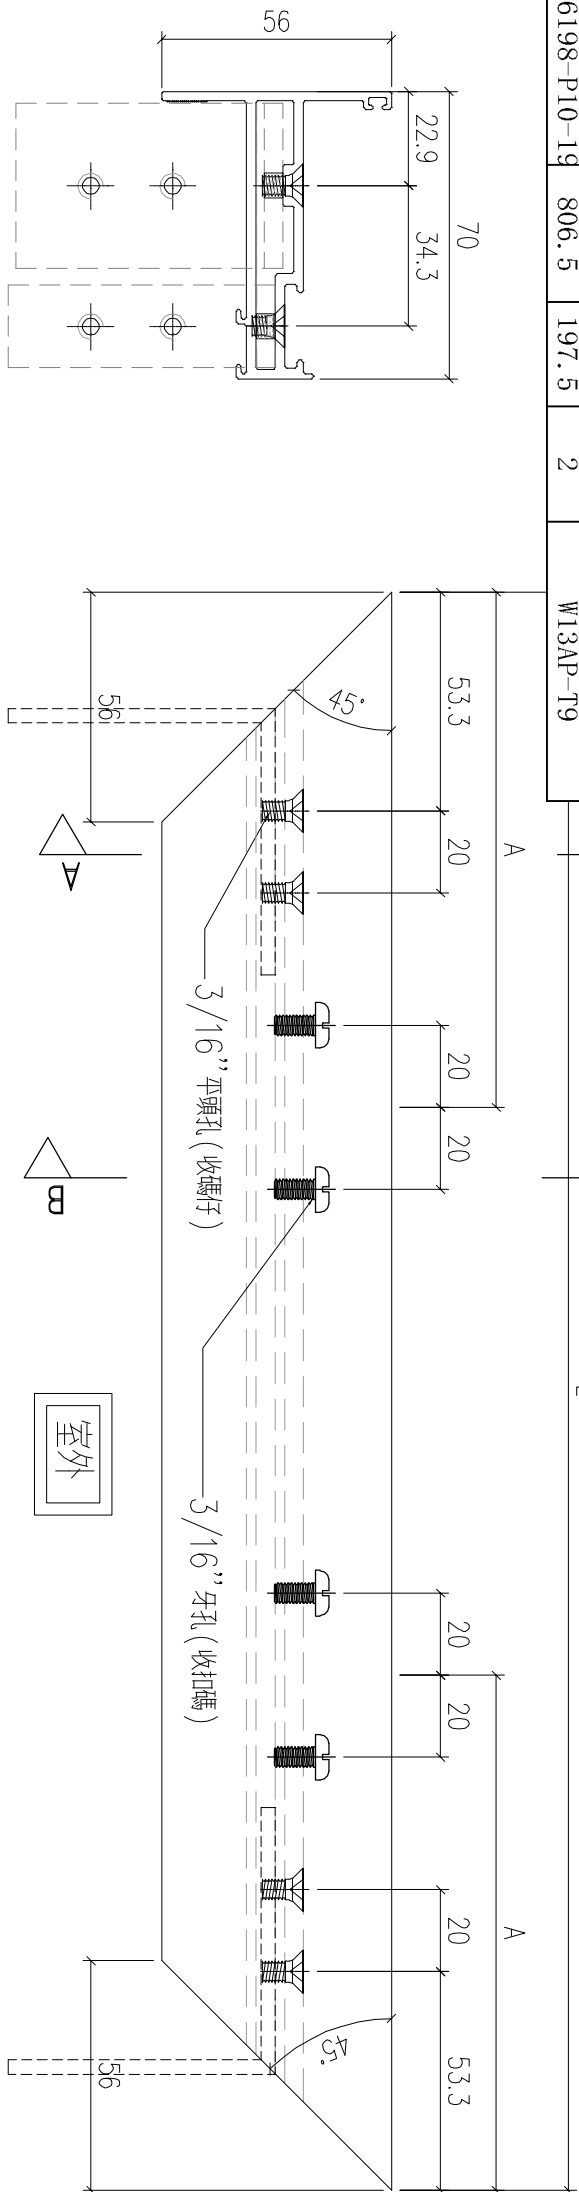

工程號	J-859	地盤	啟德站	附件
名稱	70窗玉料	採	用	
材料	X86120	地盤		
顏色	--	工廠		



類別		物料號	
制圖	LRA	2022.02.04	圖號 X86198-P11
修改	-	-	數量
日期	-	-	位置
		復核	-
		批准	

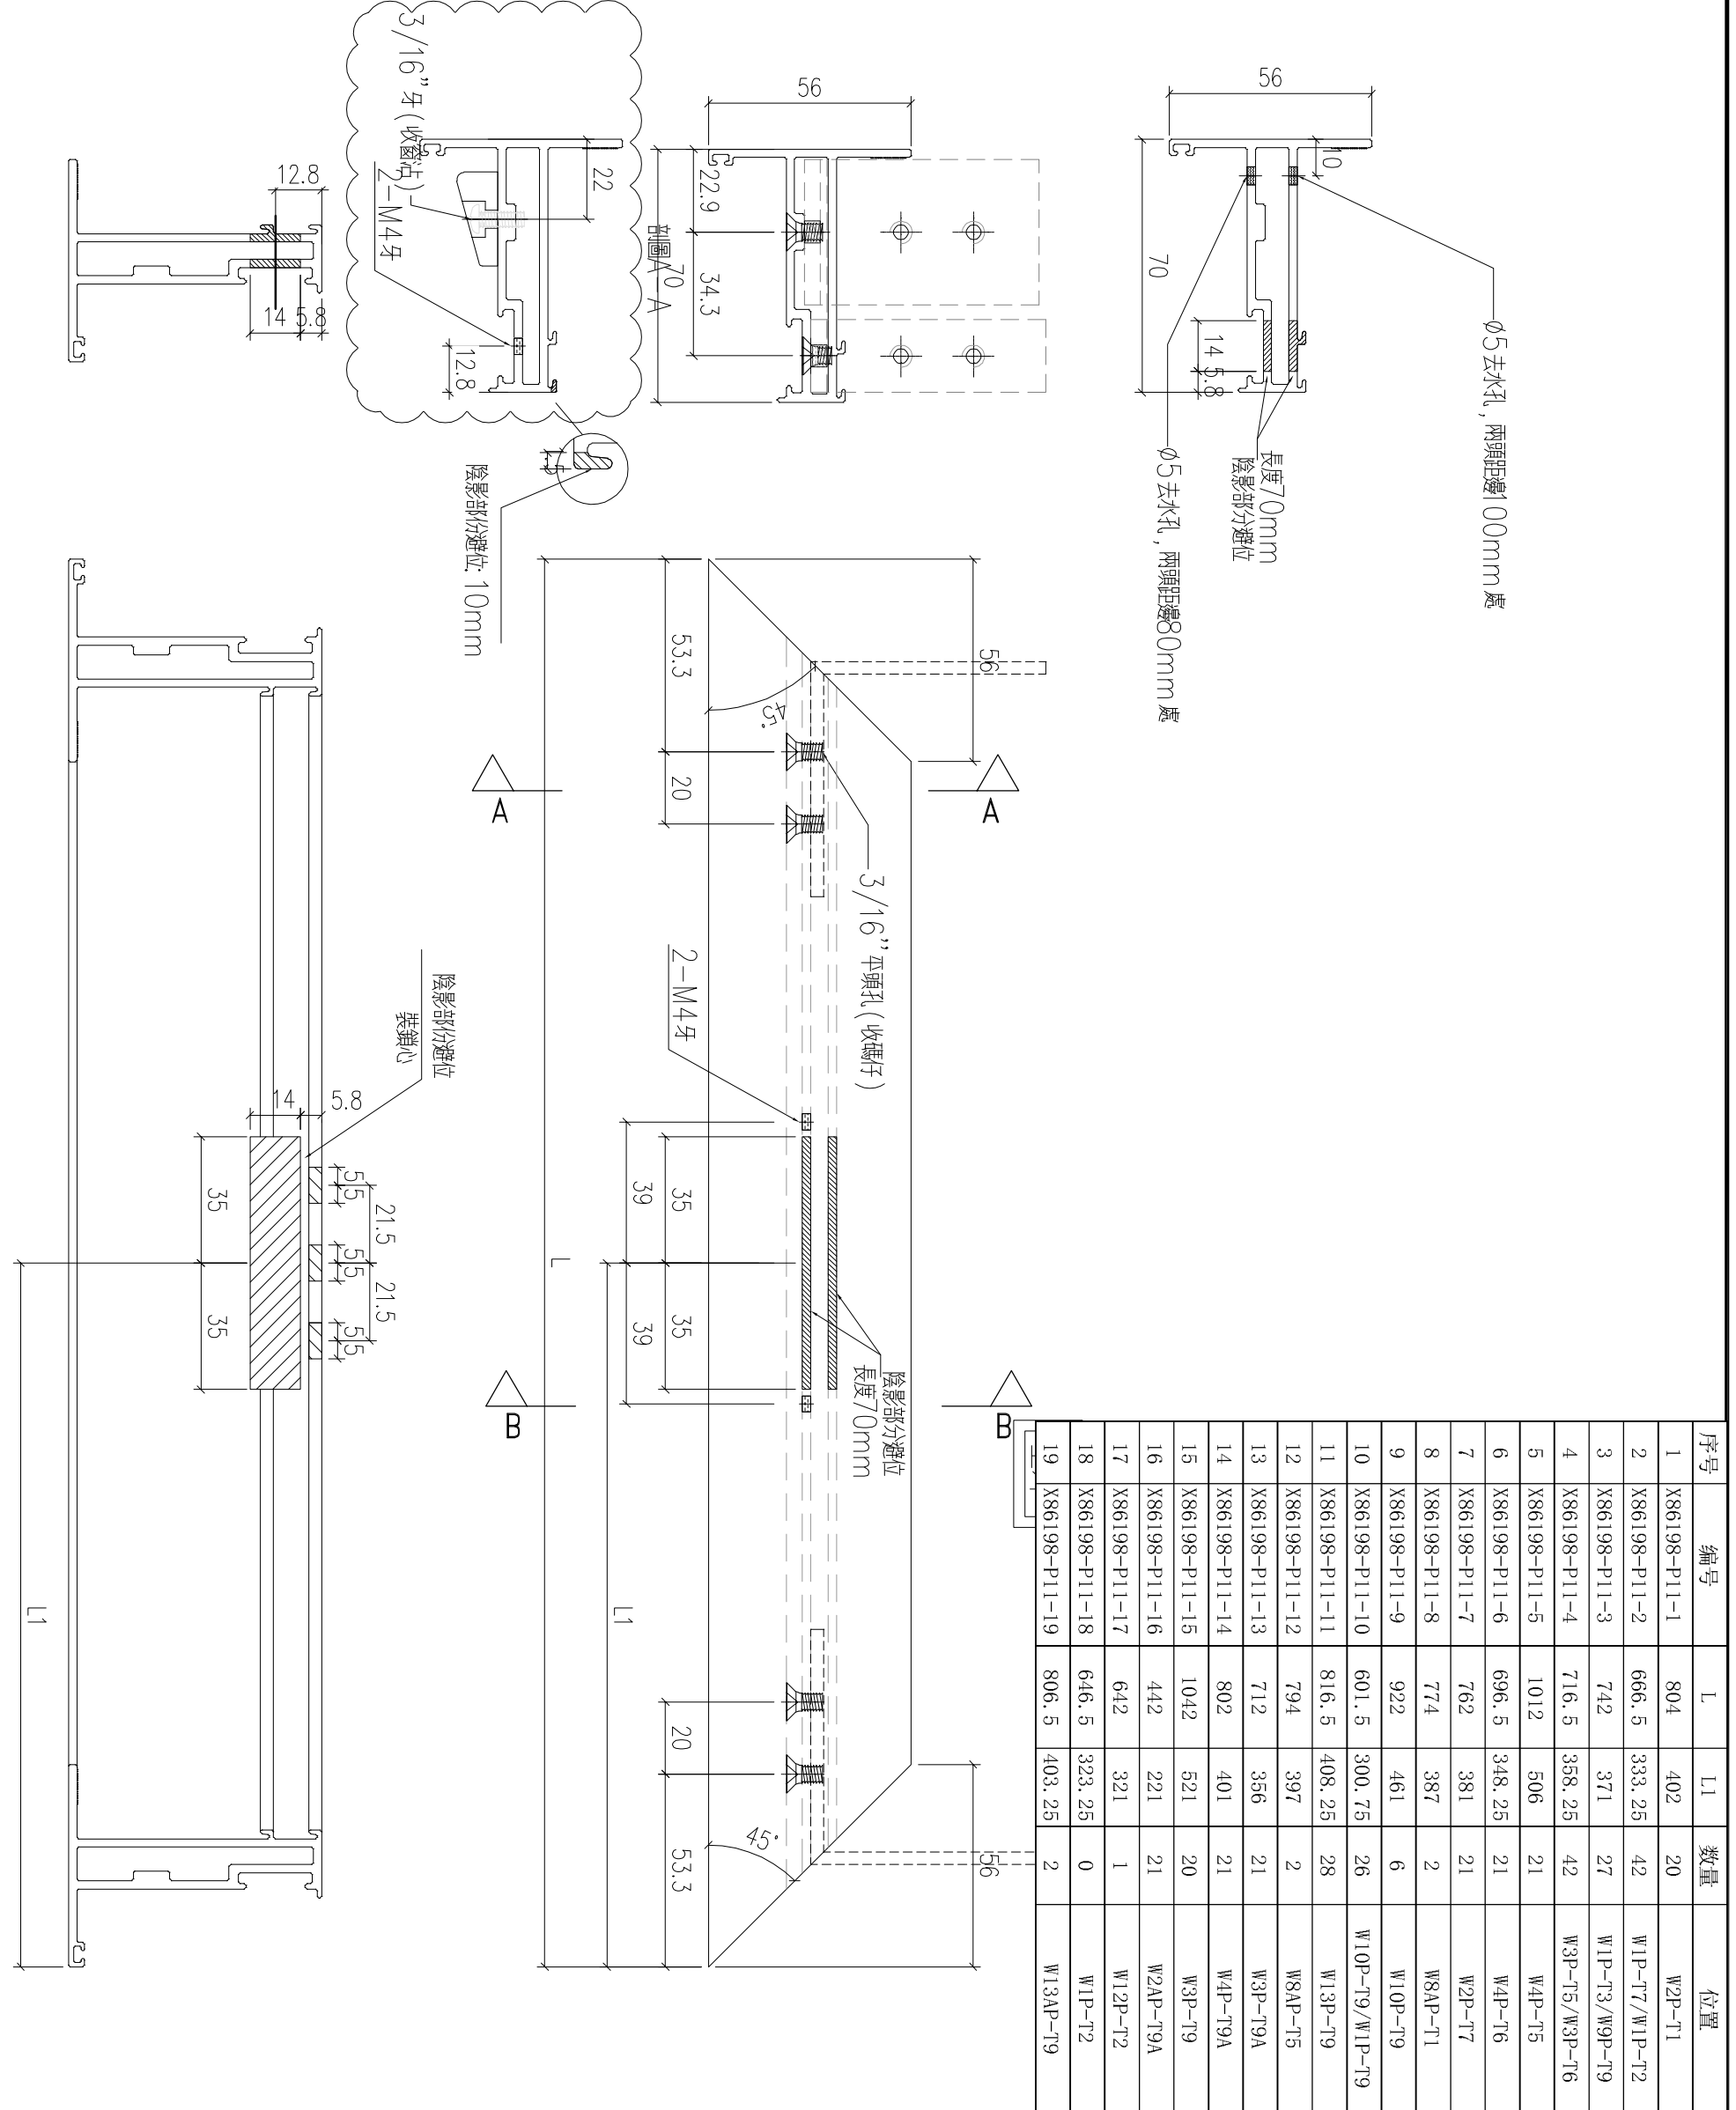



序号	编号	L	L1	数量	位置
1	X86198-P11-1	804	402	20	W2P-T1
2	X86198-P11-2	666.5	333.25	42	W1P-T7/W1P-T2
3	X86198-P11-3	742	371	27	W1P-T3/W9P-T9
4	X86198-P11-4	716.5	358.25	42	W3P-T5/W3P-T6
5	X86198-P11-5	1012	506	21	W4P-T5
6	X86198-P11-6	696.5	348.25	21	W4P-T6
7	X86198-P11-7	762	381	21	W2P-T7
8	X86198-P11-8	774	387	2	W8AP-T1
9	X86198-P11-9	922	461	6	W10P-T9
10	X86198-P11-10	601.5	300.75	26	W10P-T9/W1P-T9
11	X86198-P11-11	816.5	408.25	28	W13P-T9
12	X86198-P11-12	794	397	2	W8AP-T5
13	X86198-P11-13	712	356	21	W3P-T9A
14	X86198-P11-14	802	401	21	W4P-T9A
15	X86198-P11-15	1042	521	20	W3P-T9
16	X86198-P11-16	442	221	21	W2AP-T9A
17	X86198-P11-17	642	321	1	W12P-T2
18	X86198-P11-18	646.5	323.25	0	W1P-T2
19	X86198-P11-19	806.5	403.25	2	W13AP-T9

工程號	J-859	地盤	啟德站	附件
名稱	70窗玉料	採	地盤	
材料	X86120		工廠	
顏色	--			

在原孔位扩1mm

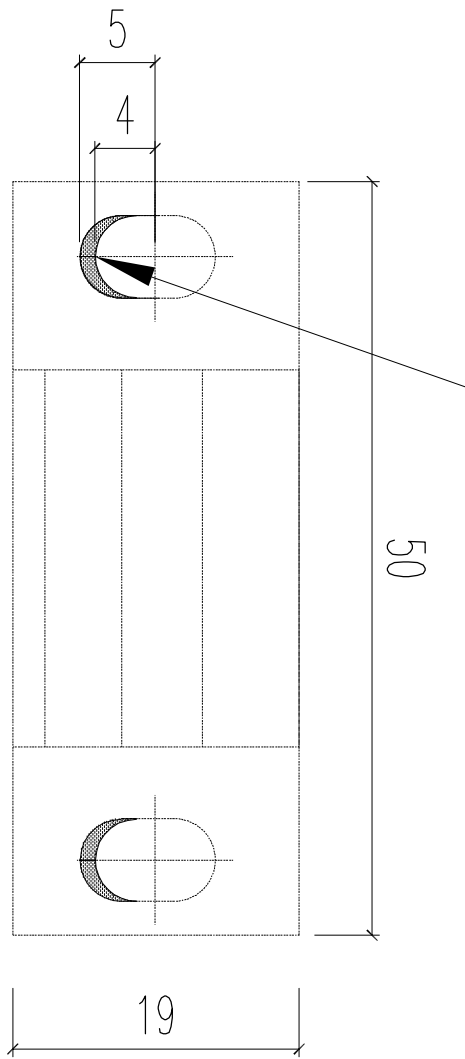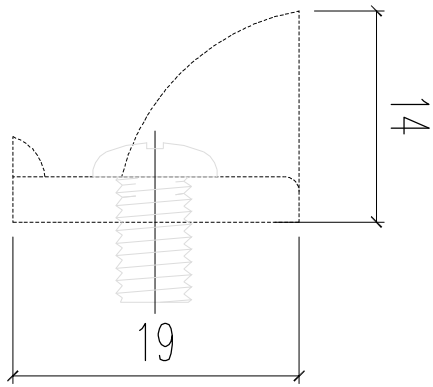


柜

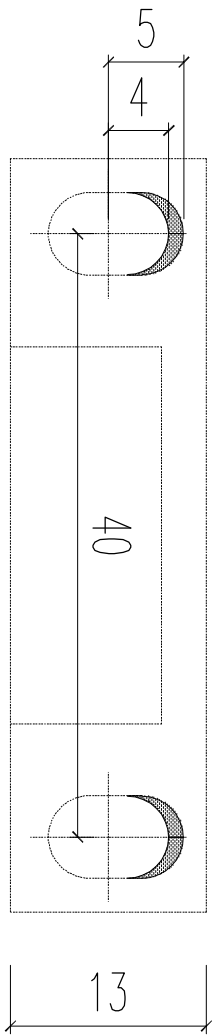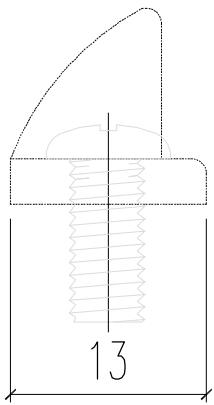

厨

TH窗 限位撑开尺寸

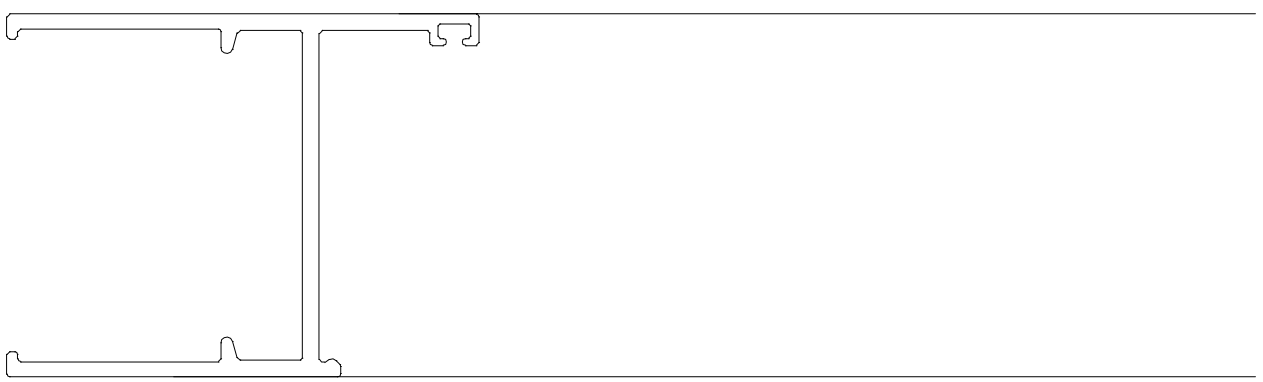

100

