



工程指示 / 要求簡箋 ENGINEER INSTRUCTIONS(E.I.)

工程指示編號:	EI- 5946	修改版本:	F
	HK- 2747		
工程編號:	J 859	工程名稱:	啟德6551
收件人:	生統	發件人:	nero
工程項目:	預製窗 - 廠用鋁板(背板+偏林箱)	日期:	27/11/2023

<input type="checkbox"/> 原合約工程包	<input type="checkbox"/> 原合約工程加 / 減脹 QT-	<input type="checkbox"/> 新工程報價 QT-
---------------------------------	--	------------------------------------

信件批核號碼/圖紙參考編號:	批核模具圖紙編號:
客戶指示附件:	管理內部批簽署:

<input type="checkbox"/> 初步鋁料 B.M.	<input type="checkbox"/> 加工拆圖, 然後生產	<input type="checkbox"/> 尺寸表
<input type="checkbox"/> 正式鋁料 B.M.	<input type="checkbox"/> 技術上資料/指示	<input type="checkbox"/> 報價
<input type="checkbox"/> 配件 B.M.	<input type="checkbox"/> 樣辦或貨品說明書	<input type="checkbox"/> 分判合約
<input type="checkbox"/> 其他:		

內容:	<p>因設計有變更, 令Type 12背板開孔位置有變 現請工廠取消原圖號240-BL2-8 type 12加工工序。 按此版本附件資料生產加工240-BL2A(Type12A)(W3P-T5)及240-BL2B(Type12B)(W3P-T6)偏林箱 共42塊 *偏林箱採用圓筒不穿板之做法 *需周圍全焊, 後再打防水膠密封 **鋁板顏色: UCT549706XL-3 ***座數排產優先次序: 5, 6座(優先) → 1, 2, 3座(其次) → 7, 8, 9座(最後)</p>
完成上列要求日期:	ASAP


國內


<input type="checkbox"/> 生產技術總監	<input type="checkbox"/> 連附件	<input type="checkbox"/> 技術部	<input type="checkbox"/> 連附件	<input type="checkbox"/> 生產部	<input type="checkbox"/> 連附件
<input type="checkbox"/> 採購部	<input type="checkbox"/> 連附件	<input checked="" type="checkbox"/> 生產統籌部	<input checked="" type="checkbox"/> 連附件	<input type="checkbox"/> 報關組	<input type="checkbox"/> 連附件
<input type="checkbox"/> 質檢部	<input type="checkbox"/> 連附件	<input type="checkbox"/> 會計部	<input type="checkbox"/> 連附件	<input type="checkbox"/> 機械設計部	<input type="checkbox"/> 連附件
<input type="checkbox"/> 香港辦	<input type="checkbox"/> 連附件	<input type="checkbox"/> 其他:			


香港

<input type="checkbox"/> 行政部	<input type="checkbox"/> 連附件	<input type="checkbox"/> 會計部	<input type="checkbox"/> 連附件	<input type="checkbox"/> 統籌部	<input type="checkbox"/> 連附件	<input type="checkbox"/> 工程部	<input type="checkbox"/> 連附件
<input type="checkbox"/> 採購部	<input type="checkbox"/> 連附件	<input type="checkbox"/> QS部	<input type="checkbox"/> 連附件	<input checked="" type="checkbox"/> 地盤管理	<input checked="" type="checkbox"/> 連附件	<input type="checkbox"/> 維修部	<input type="checkbox"/> 連附件

*發件人簽署:		*組別成員批核簽署:	
傳遞編號:	462747	項目經理簽署:	27/11/23


 美特鋁質有限公司 MIDI Aluminium Fabricator Ltd.		工程號:	J-859	計算:	刘灿			日期:	2022.08.29		送呈:	施哥	
		地盤名稱:	啟德站	核對:	徐祥坤			日期:	2022.08.30		副本:		
<b>廠用鋁板B.M.表</b>		項目類別:	佛沙窗	批准:	林仁安			日期:	2023.01.12				
BM編號:		修改版次:	F	A/C Code:	-			總V.F.:	129.520		總重量:	835.28	
序號	修改內容	鋁板圖號	鋁板名稱	顏色	實用	後備	總數	總重量	單件展開面積	總展開面積	單件V.F.	總V.F.	圖紙編號
									平方米		平方米		
1		240-BL1-1	3mm厚鋁板	UCT543684XL-3	1	0	1	0.561	0.104	0.104	0.104	0.104	240-BL1
2		240-BL1-2	3mm厚鋁板	UCT543684XL-3	1	0	1	0.621	0.115	0.115	0.115	0.115	240-BL1
3		240-BL1-3	3mm厚鋁板	UCT543684XL-3	1	0	1	1.067	0.197	0.197	0.197	0.197	240-BL1
4		240-BL1-4	3mm厚鋁板	UCT543684XL-3	1	0	1	0.591	0.109	0.109	0.109	0.109	240-BL1
5		250-BL1-10	3mm厚鋁板	UCT543684XL-3	1	0	1	1.588	0.293	0.293	0.293	0.293	240-BL1
6		250-BL1-12	3mm厚鋁板	UCT543684XL-3	1	0	1	1.295	0.239	0.239	0.239	0.239	240-BL1
7		290-BL1-1	3mm厚鋁板	UCT543684XL-3	15	0	15	11.101	0.137	2.048	0.137	2.048	290-BL1
8		290-BL1-17	3mm厚鋁板	UCT543684XL-3	2	0	2	3.564	0.329	0.658	0.329	0.658	290-BL1
9		290-BL1-22	3mm厚鋁板	UCT543684XL-3	2	0	2	1.643	0.152	0.303	0.152	0.303	290-BL1
10		290-BL1-23	3mm厚鋁板	UCT543684XL-3	1	0	1	1.054	0.195	0.195	0.195	0.195	290-BL1
11		290-BL1-26	3mm厚鋁板	UCT543684XL-3	1	0	1	0.683	0.126	0.126	0.126	0.126	290-BL1
12		240-BL2-2	3mm厚鋁板	UCT543684XL-3	85	0	85	52.945	0.115	9.769	0.115	9.769	240-BL2
13		240-BL2-6	3mm厚鋁板	UCT543684XL-3	21	0	21	12.247	0.108	2.260	0.108	2.260	240-BL2
14		240-BL2-7	3mm厚鋁板	UCT543684XL-3	20	0	20	18.806	0.173	3.470	0.173	3.470	240-BL2
15	F取消	240-BL2-8	3mm厚鋁板	UCT543684XL-3	42	0	42	59.488	0.261	10.976	0.261	10.976	240-BL2
15a	F新增	240-BL2A	3mm厚鋁板	UCT543684XL-3	21	0	21	30.557	0.268	5.638	0.268	5.638	240-BL2A
15b	F新增	240-BL2B	3mm厚鋁板	UCT543684XL-3	21	0	21	30.557	0.268	5.638	0.268	5.638	240-BL2B
16		240-BL2-9	3mm厚鋁板	UCT543684XL-3	21	0	21	20.787	0.183	3.835	0.183	3.835	240-BL2
17		240-BL2-11	3mm厚鋁板	UCT543684XL-3	21	0	21	23.079	0.203	4.258	0.203	4.258	240-BL2
18		240-BL2-13	3mm厚鋁板	UCT543684XL-3	20	0	20	11.664	0.108	2.152	0.108	2.152	240-BL2
19		290-BL2-1	3mm厚鋁板	UCT543684XL-3	20	0	20	14.851	0.137	2.740	0.137	2.740	290-BL2
20		290-BL2-2	3mm厚鋁板	UCT543684XL-3	20	0	20	15.609	0.144	2.880	0.144	2.880	290-BL2
21		290-BL2-3	3mm厚鋁板	UCT543684XL-3	15	0	15	11.328	0.139	2.090	0.139	2.090	290-BL2
22		290-BL2-4	3mm厚鋁板	UCT543684XL-3	20	0	20	15.862	0.146	2.926	0.146	2.926	290-BL2

		工程號:	J-859	計算:	刘灿			日期:	2022.08.29		送呈:	施哥	
		地盤名稱:	啟德站	核對:	徐祥坤			日期:	2022.08.30		副本:		
<b>廠用鋁板B.M.表</b>		項目類別:	佛沙窗	批准:	林仁安			日期:	2023.01.12				
BM編號:		修改版次:	F	A/C Code:	-			總V.F.:	129.520		總重量:	835.28	
序號	修改內容	鋁板圖號	鋁板名稱	顏色	實用	後備	總數	總重量	單件展開面積	總展開面積	單件V.F.	總V.F.	圖紙編號
									平方米			平方米	
23		290-BL2-5	3mm厚鋁板	UCT543684XL-3	16	0	16	9.456	0.109	1.745	0.109	1.745	290-BL2
24		290-BL2-6	3mm厚鋁板	UCT543684XL-3	20	0	20	41.750	0.385	7.703	0.385	7.703	290-BL2
25		290-BL2-7	3mm厚鋁板	UCT543684XL-3	20	0	20	39.856	0.368	7.353	0.368	7.353	290-BL2
26		290-BL2-8	3mm厚鋁板	UCT543684XL-3	21	0	21	26.467	0.233	4.883	0.233	4.883	290-BL2
27		290-BL2-9	3mm厚鋁板	UCT543684XL-3	15	0	15	27.808	0.342	5.131	0.342	5.131	290-BL2
28		290-BL2-10	3mm厚鋁板	UCT543684XL-3	21	0	21	19.307	0.170	3.562	0.170	3.562	290-BL2
29		290-BL2-11	3mm厚鋁板	UCT543684XL-3	21	0	21	18.246	0.160	3.366	0.160	3.366	290-BL2
30		290-BL2-12	3mm厚鋁板	UCT543684XL-3	42	0	42	28.005	0.123	5.167	0.123	5.167	290-BL2
31		290-BL2-13	3mm厚鋁板	UCT543684XL-3	21	0	21	17.318	0.152	3.195	0.152	3.195	290-BL2
32		290-BL2-14	3mm厚鋁板	UCT543684XL-3	21	0	21	11.351	0.100	2.094	0.100	2.094	290-BL2
33		290-BL2-15	3mm厚鋁板	UCT543684XL-3	21	0	21	19.837	0.174	3.660	0.174	3.660	290-BL2
34		290-BL2-16	3mm厚鋁板	UCT543684XL-3	6	0	6	8.017	0.247	1.479	0.247	1.479	290-BL2
35		290-BL2-17	3mm厚鋁板	UCT543684XL-3	20	0	20	28.490	0.263	5.256	0.263	5.256	290-BL2
36		290-BL2-18	3mm厚鋁板	UCT543684XL-3	6	0	6	6.880	0.212	1.269	0.212	1.269	290-BL2
37		290-BL2-19	3mm厚鋁板	UCT543684XL-3	6	0	6	9.532	0.293	1.759	0.293	1.759	290-BL2
38		290-BL2-20	3mm厚鋁板	UCT543684XL-3	14	0	14	20.827	0.274	3.843	0.274	3.843	290-BL2
39		290-BL2-21	3mm厚鋁板	UCT543684XL-3	14	0	14	29.137	0.384	5.376	0.384	5.376	290-BL2
40		290-BL2-22	3mm厚鋁板	UCT543684XL-3	21	0	21	18.511	0.163	3.415	0.163	3.415	290-BL2
41		290-BL2-23	3mm厚鋁板	UCT543684XL-3	21	0	21	20.898	0.184	3.856	0.184	3.856	290-BL2
42		290-BL2-24	3mm厚鋁板	UCT543684XL-3	21	0	21	18.246	0.160	3.366	0.160	3.366	290-BL2
43		圓圈用料	3mm厚鋁板	鍍化	738	0	738	133.279	0.033	24.590	0.000	0.000	
總計:					1438		1438	835		154	8	130	


 美特鋁質有限公司 MIDI Aluminium Fabricator Ltd.				類別		物料號	
修改	C	-		制圖	LRA	2022.02.04	圖號 240-BL2A
日期	06.02	-		復核	-	-	數量
				批准			位置

數量: 21件

TYPE 12A  
W3P-T5

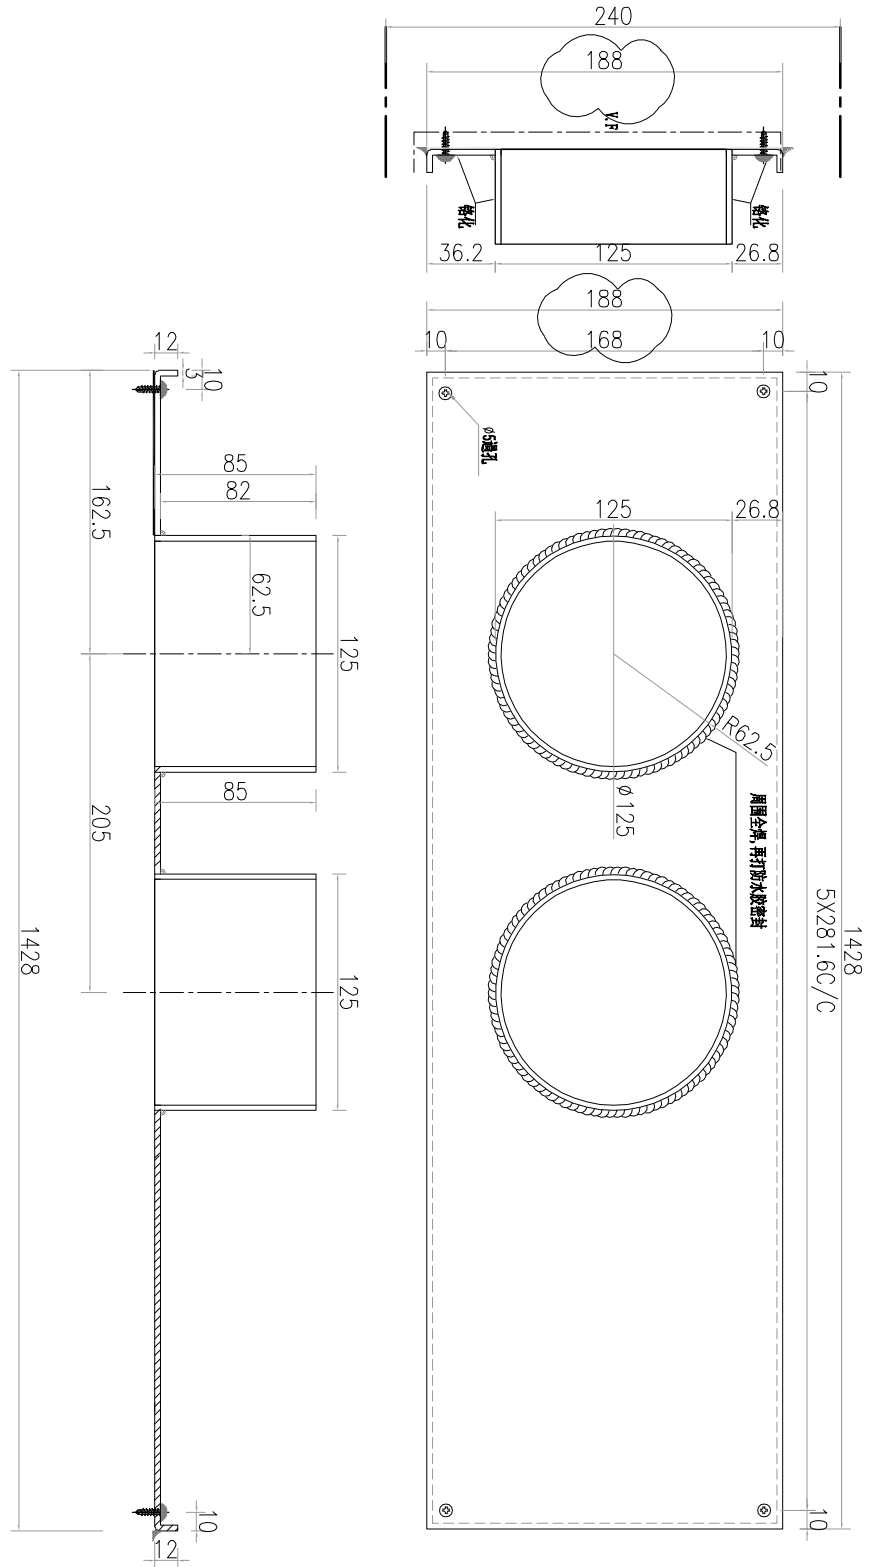


工程號	J-859	地盤	啟德站	探用附件
名稱	百葉背板		地盤	
材料	3mm鋁板		工廠	
顏色	--			

 美特鋁質有限公司 MIDI Aluminium Fabricator Ltd.				類別		物料號	
修改	C	-		制圖	LRA	2022.02.04	圖號 240-BL2B
日期	06.02	-		復核	-	-	數量
				批准			位置

數量: 21件

TYPE 12B  
W3P-T6

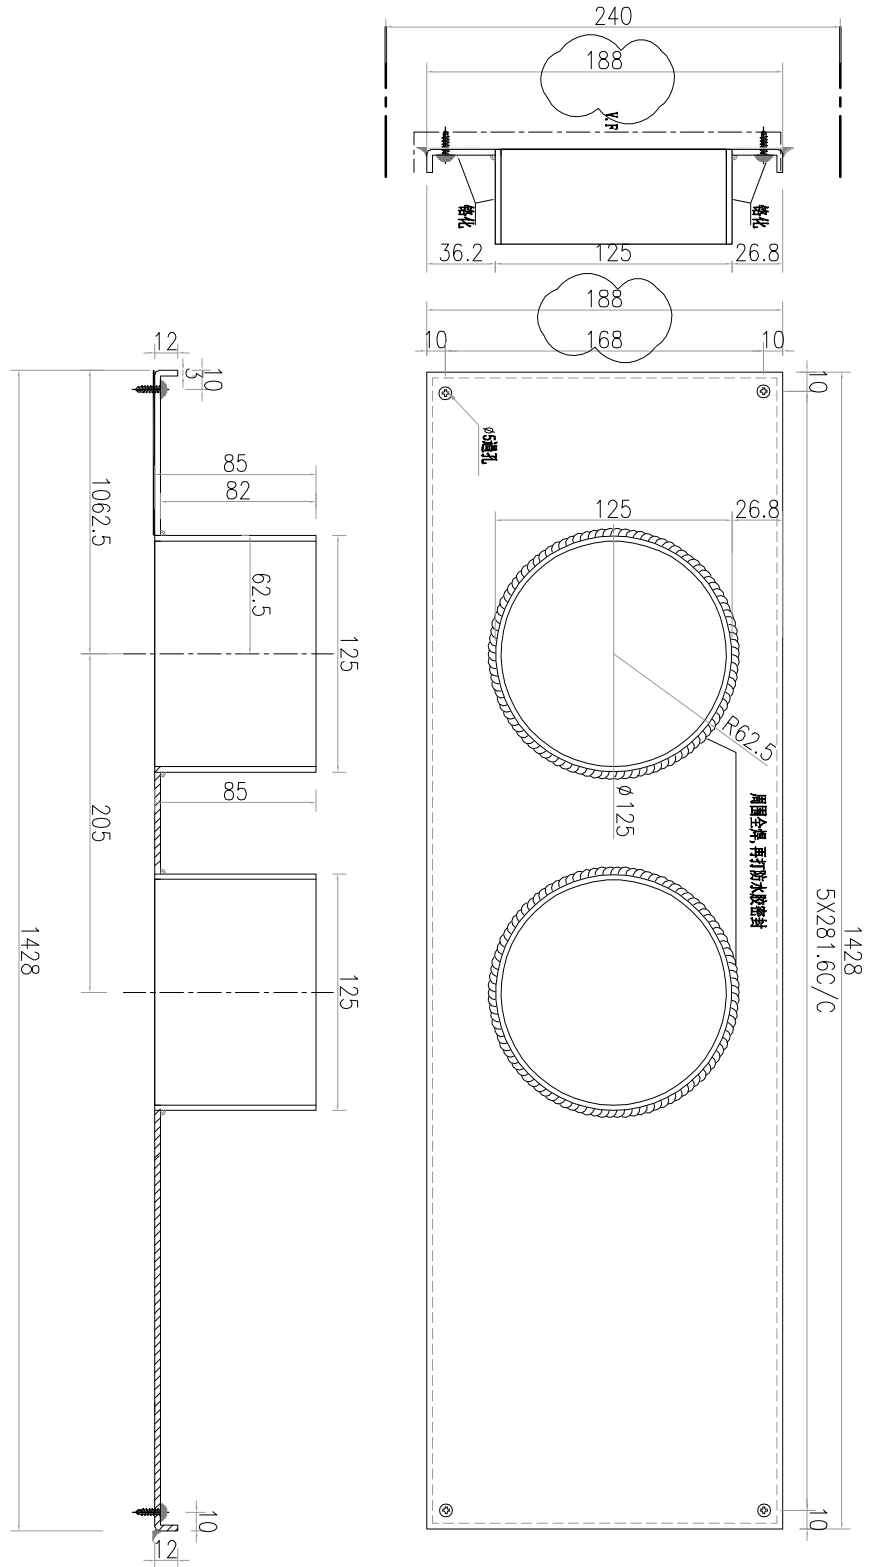

工程號	J-859	地盤	啟德站	探用附件
名稱	百葉背板		地盤	
材料	3mm鋁板		工廠	
顏色	--			