



工程指示 / 要求簡箋 ENGINEER INSTRUCTIONS(E.I.)

工程指示編號:	EI- 6006	修改版本:	C
	HK- /		
工程編號:	J 859	工程名稱:	啟德6551
收件人:	Maggie Ior	發件人:	nero
工程項目:	後裝趟門 - 繪畫模圖	日期:	18/05/2023

<input type="checkbox"/> 原合約工程包	<input type="checkbox"/> 原合約工程加 / 減脹 QT-	<input type="checkbox"/> 新工程報價 QT-
---------------------------------	--	------------------------------------

信件批核號碼/圖紙參考編號:	批核模具圖紙編號:
客戶指示附件:	管理內部批簽署:

<input type="checkbox"/> 初步鋁料 B.M.	<input type="checkbox"/> 加工拆圖, 然後生產	<input type="checkbox"/> 尺寸表
<input type="checkbox"/> 正式鋁料 B.M.	<input type="checkbox"/> 技術上資料/指示	<input type="checkbox"/> 報價
<input type="checkbox"/> 配件 B.M.	<input type="checkbox"/> 樣辦或貨品說明書	<input type="checkbox"/> 分判合約
<input type="checkbox"/> 其他:		

內容: 請按附件資料再修改以下模號模圖: 1. X86429 2. X86432
完成上列要求日期: 18/05/2023

國內

<input type="checkbox"/> 生產技術總監	<input type="checkbox"/> 連附件	<input type="checkbox"/> 技術部	<input type="checkbox"/> 連附件	<input type="checkbox"/> 生產部	<input type="checkbox"/> 連附件
<input type="checkbox"/> 採購部	<input type="checkbox"/> 連附件	<input type="checkbox"/> 生產統籌部	<input type="checkbox"/> 連附件	<input type="checkbox"/> 報關組	<input type="checkbox"/> 連附件
<input checked="" type="checkbox"/> 質檢部	<input checked="" type="checkbox"/> 連附件	<input type="checkbox"/> 會計部	<input type="checkbox"/> 連附件	<input type="checkbox"/> 機械設計部	<input type="checkbox"/> 連附件
<input type="checkbox"/> 香港辦	<input type="checkbox"/> 連附件	<input type="checkbox"/> 其他:			

香港

<input type="checkbox"/> 行政部	<input type="checkbox"/> 連附件	<input type="checkbox"/> 會計部	<input type="checkbox"/> 連附件	<input type="checkbox"/> 統籌部	<input type="checkbox"/> 連附件	<input type="checkbox"/> 工程部	<input type="checkbox"/> 連附件
<input checked="" type="checkbox"/> 採購部	<input checked="" type="checkbox"/> 連附件	<input type="checkbox"/> QS部	<input type="checkbox"/> 連附件	<input type="checkbox"/> 地盤管理	<input type="checkbox"/> 連附件	<input type="checkbox"/> 維修部	<input type="checkbox"/> 連附件

*發件人簽署:		*組別成員批核簽署:	
傳遞編號:	/	項目經理簽署:	






MIDI ALUMINIUM FABRICATOR LTD.



DRAWING NO.
X86429

REV.


TITLE

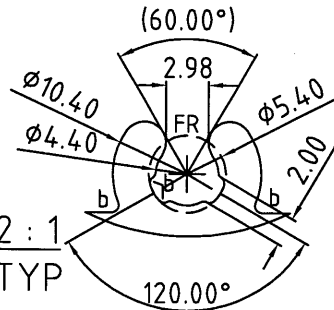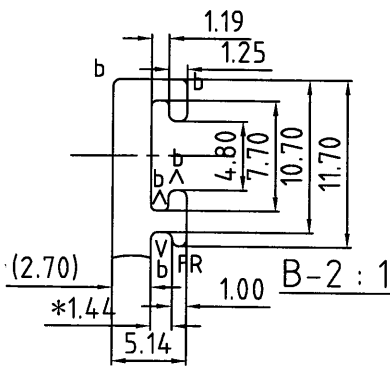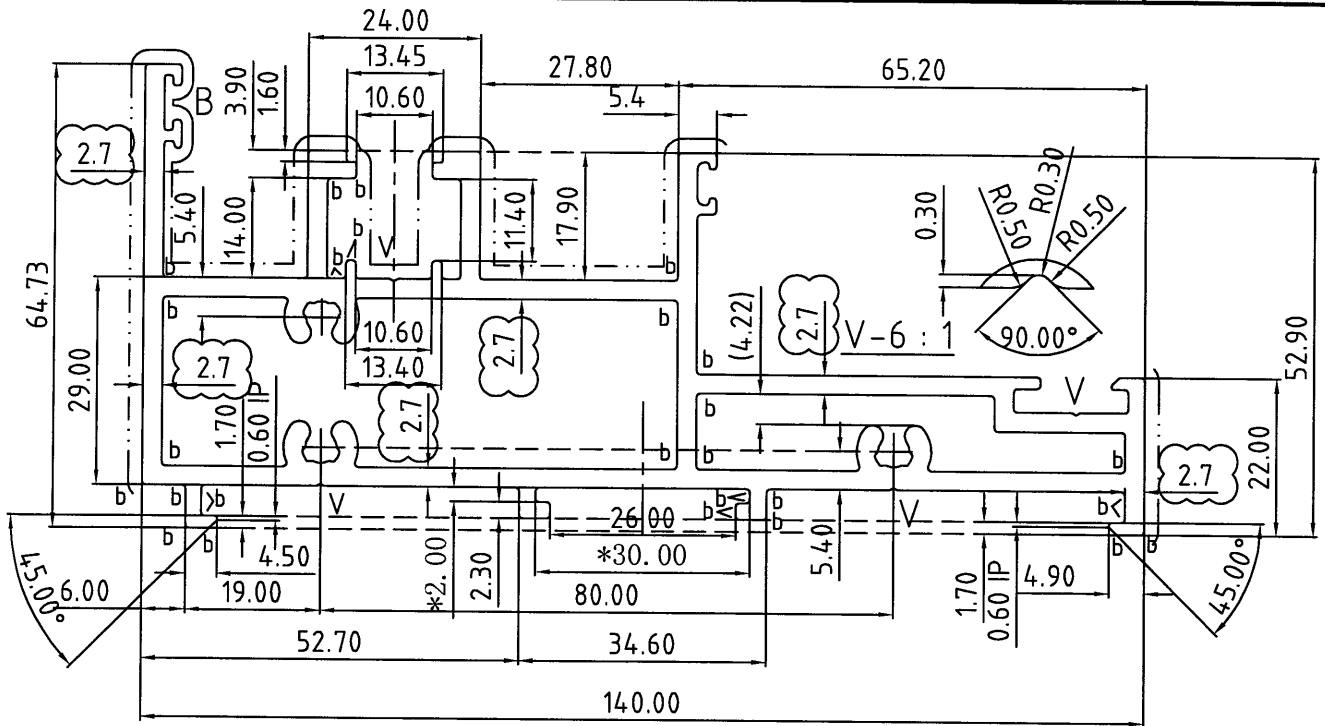

壁厚最小要2.3厚

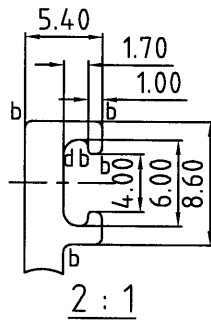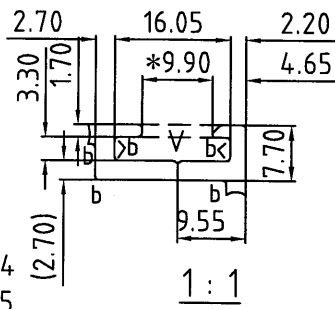


美特鋁質有限公司
承認圖面
日期 18/5-2023


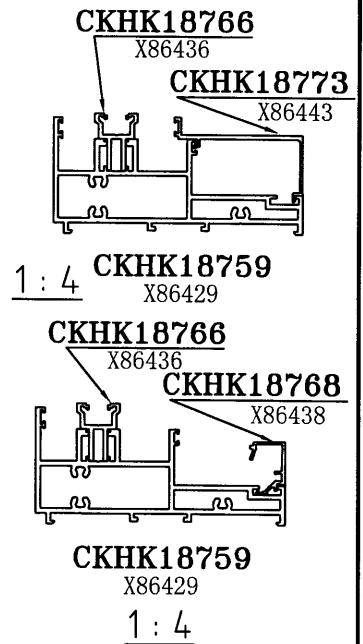


APPROVED :


6063-T6

SECTIONAL AREA	mm ²	1393.88	ADDITIONAL TOLERANCE	Thickness	± 0.1	DATE	11/05/2023	REVISION			
	WEIGHT	KG/M		3.77	Flatness		0.1 /25mm width	SCALE	1 : 1	NO.	DATE
PERIMETER	mm	625.56	Straightness	0.3 /300mm	DRAWN	-					
V.F.	mm	188	Twist	0.5° /300 mm max	CHECK						
			Angularity	± 1.0 degree							


 MIDI ALUMINIUM FABRICATOR LTD.	DRAWING NO. X86432	REV.	TITLE -
--	------------------------------	-------------	-------------------

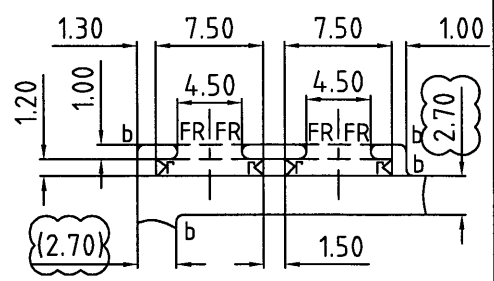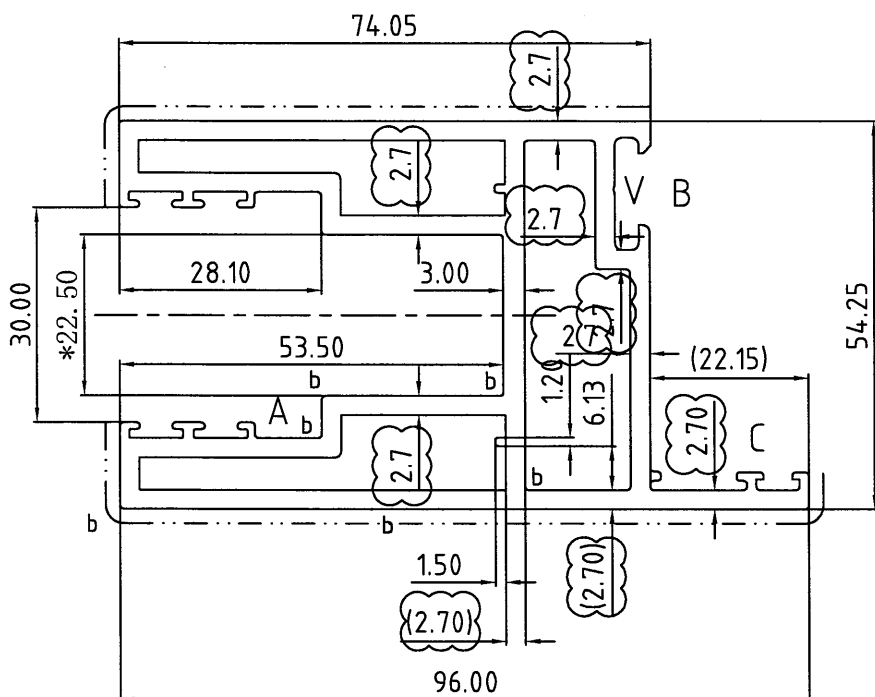

A-2 : 1

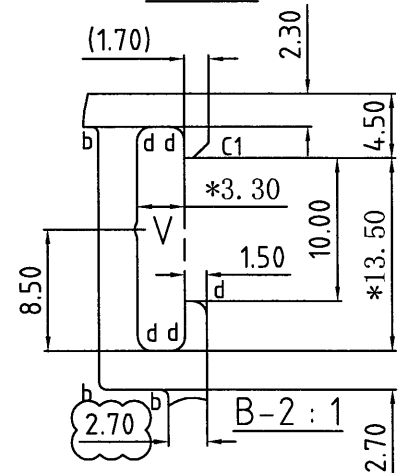

B-2 : 1

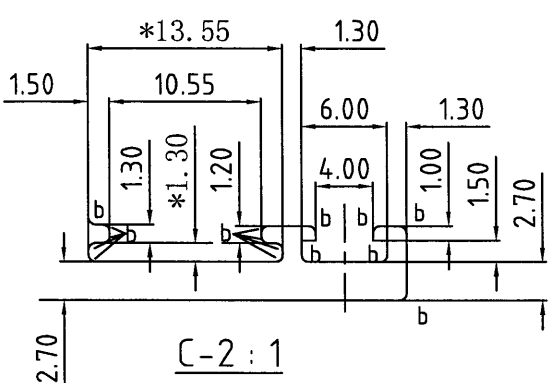


C-2 : 1

壁厚最小要2.3厚

美特鋁質有限公司
承認圖面
日期 18/5-2023

a=R0.4
b=R0.5

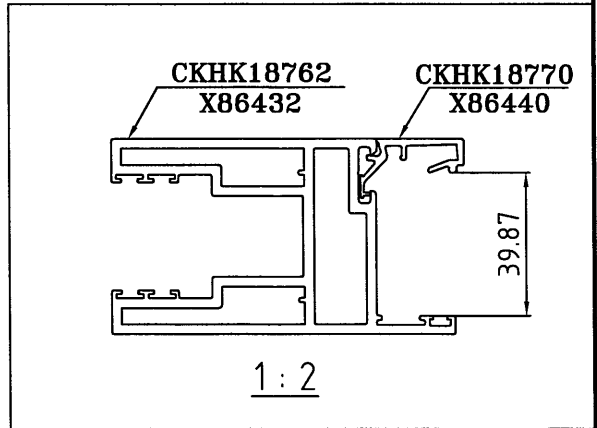

1 : 2

APPROVED :

6063-T6

SECTIONAL AREA mm ² 1139.97	ADDITIONAL TOLERANCE Thickness ± 0.1 mm	DATE 11/05/2023	REVISION			
WEIGHT Kg/M 3.09	Flatness 0.1 /25mm width	SCALE 1 : 1	NO.	DATE	NAME	DESCRIPTION
PERIMETER mm 485.5	Straightness 0.3 /300mm	DRAWN -				
V.F. mm 382.35	Twlst 0.5° /300 mm max Angularity ± 1.0 degree	CHECK -				