

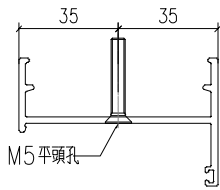


 美特鋁質 有限公司 MIDI Aluminium Fabricator Ltd.				類別		物料斗號	
修改	-	-		制圖	LRA	2023.5.6	圖號 X86381-W2-BQ1a
日期	-	-		復核	-	-	數量 -
				批准			位置


物料斗號	數量
X86381-W2-BQ1a	21

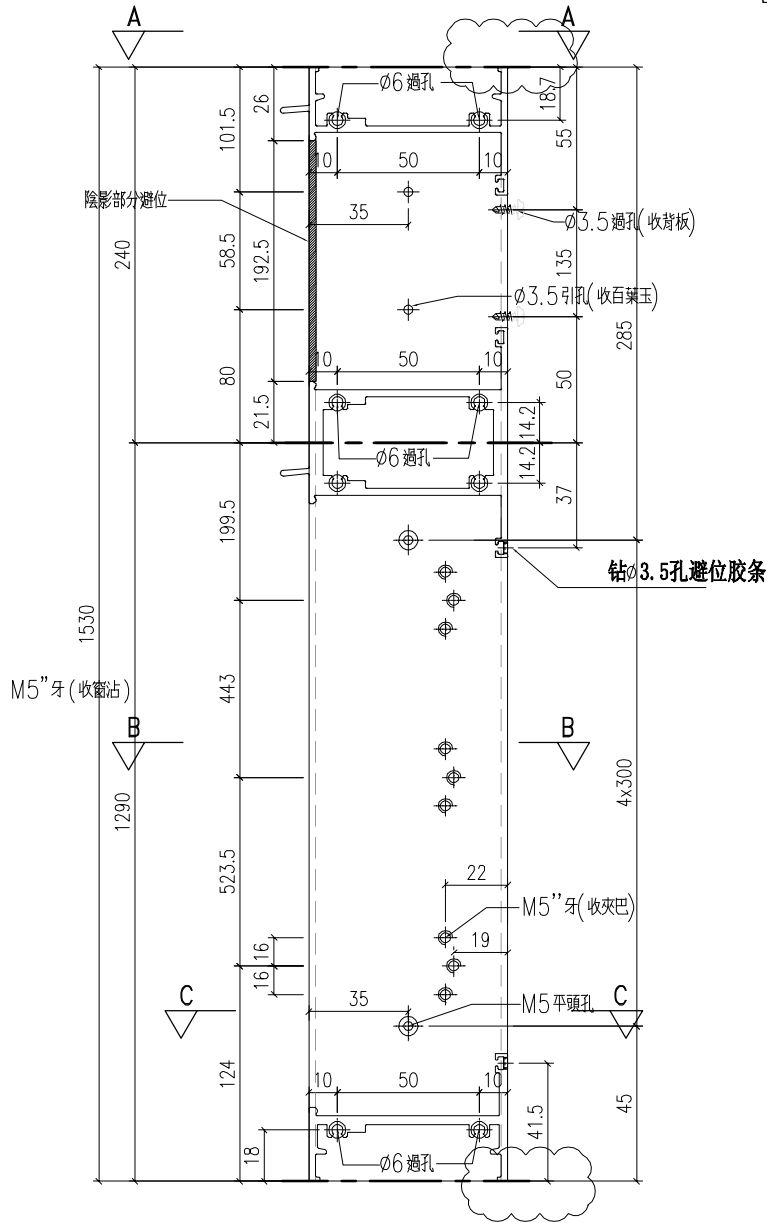

剖圖C-C

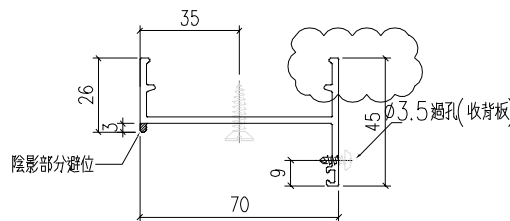

剖圖A-A




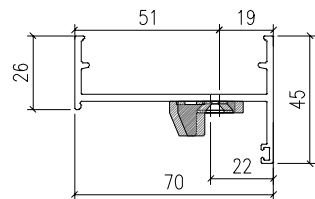


剖圖B-B

工程號	J-859	地盤	啟德站	附 件
名稱	生邊企加工圖		採用	
材料	X86381		地盤	
顏色	-		工廠	

 美特鋁質 有限公司 MIDI Aluminium Fabricator Ltd.				類別		物料號	
修改	-	-		制圖	LRA	2023.5.6	圖號 X86381-W5-BQ2
日期	-	-		復核	-	-	數量 -
				批准			位置


物料編號	數量
X86381-W5-BQ2	15

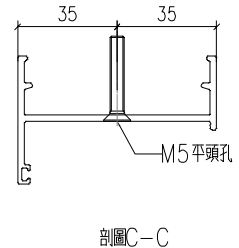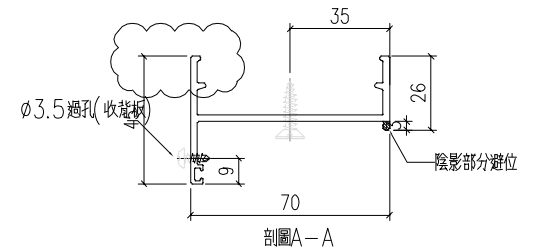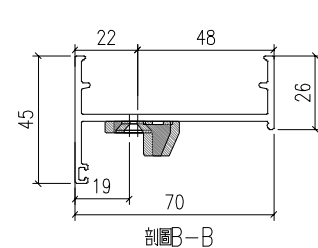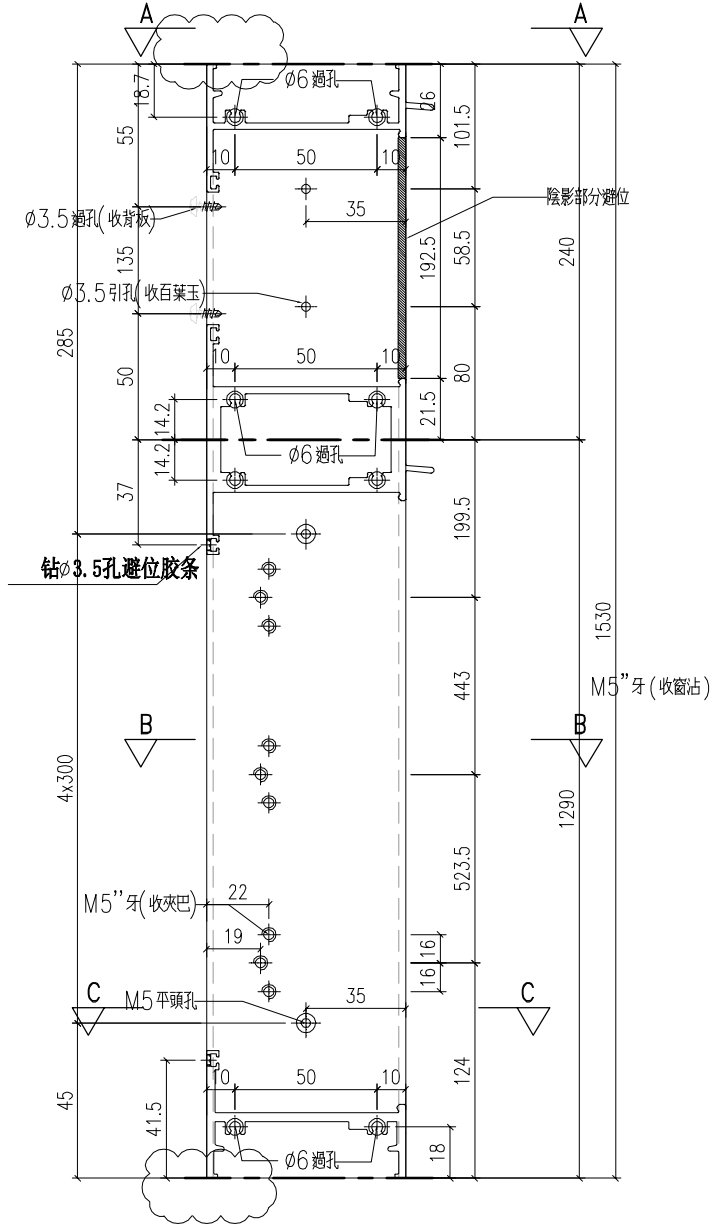

工程號	J-859	地盤	啟德站	附 件
名稱	生邊企加工圖		採用	
材料	X86381		地盤	
顏色	-		工廠	

 美特鋁質 有限公司 MIDI Aluminium Fabricator Ltd.				類別		物料號	
修改	-	-		制圖	LRA	2023.6.8	圖號 X86007-W8-BQ1
日期	-	-		復核	-	-	數量 -
				批准			位置

物料編號	數量
X86007-W8-BQ1R	19

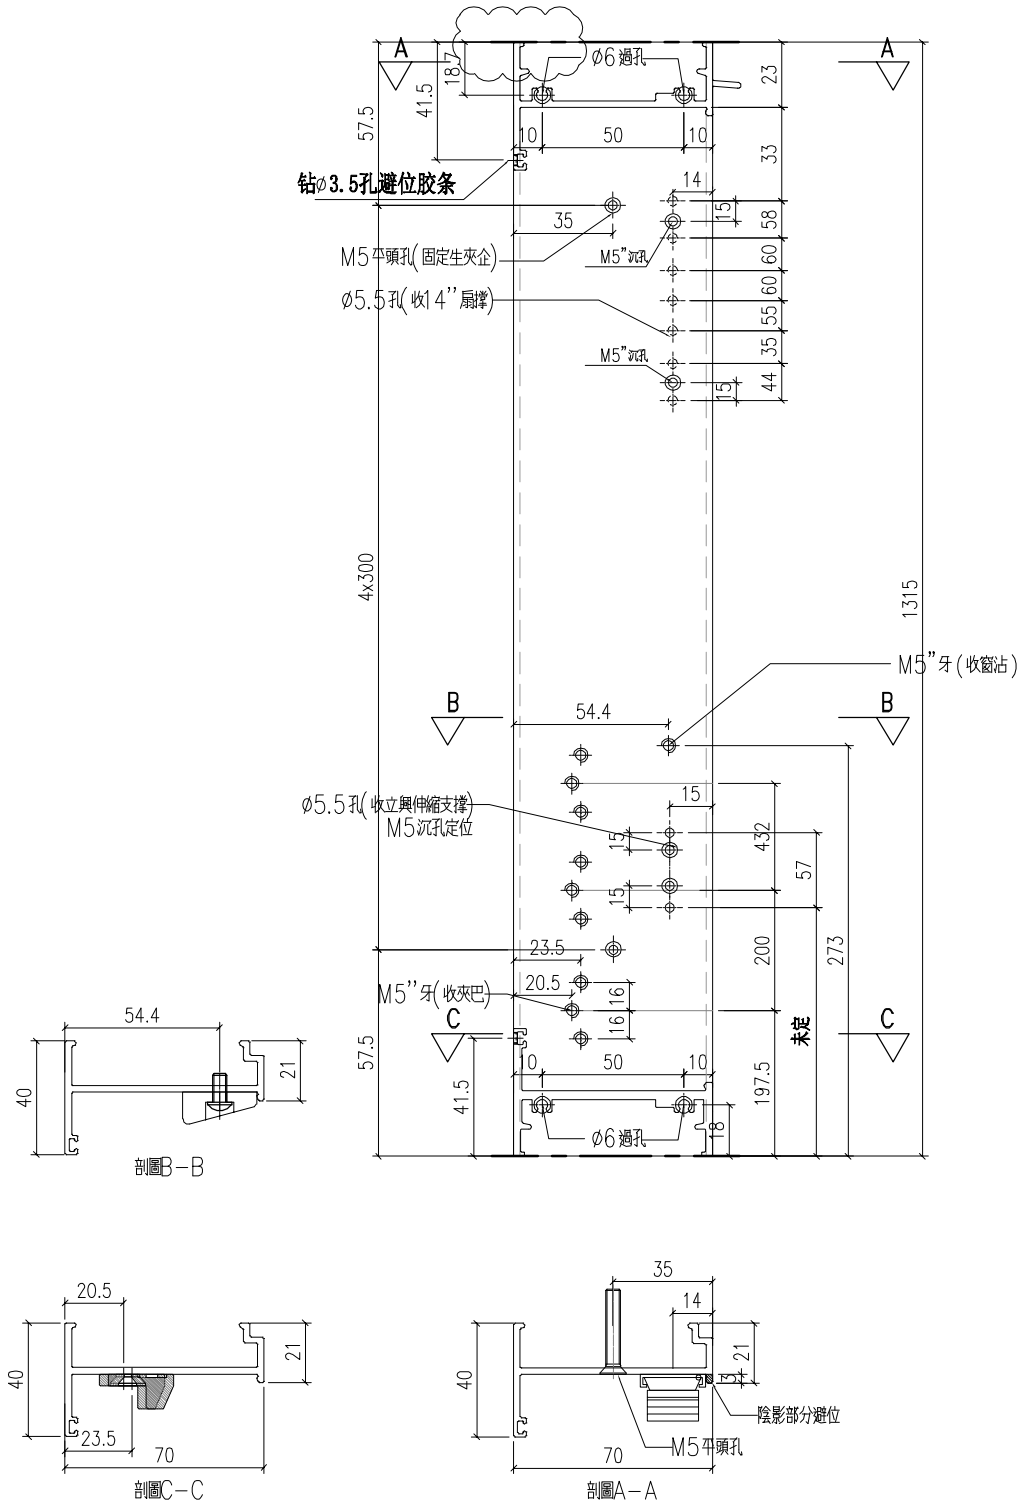

工程號	J-859	地盤	啟德站	附 件
名稱	生夾企加工圖		採用	
材料	X86007		地盤	
顏色	-		工廠	