

工程指示 / 要求簡箋 ENGINEER INSTRUCTIONS(E.I.)

工程指示編號:	EI- 6565 / 23	修改版本:	-
	HK- 1706 / 23		
工程編號:	J 859	工程名稱:	啟德6551
收件人:	生統	發件人:	nero
工程項目:	後裝窗 - 廠用鋁板(背板+偏林箱)	日期:	31/07/2023

<input type="checkbox"/> 原合約工程包	<input type="checkbox"/> 原合約工程加 / 減脹 QT-	<input type="checkbox"/> 新工程報價 QT-
---------------------------------	--	------------------------------------

信件批核號碼/圖紙參考編號:	批核模具圖紙編號:
客戶指示附件:	管理內部批簽署:

<input type="checkbox"/> 初步鋁料 B.M.	<input type="checkbox"/> 加工拆圖, 然後生產	<input type="checkbox"/> 尺寸表
<input type="checkbox"/> 正式鋁料 B.M.	<input type="checkbox"/> 技術上資料/指示	<input type="checkbox"/> 報價
<input type="checkbox"/> 配件 B.M.	<input type="checkbox"/> 樣辦或貨品說明書	<input type="checkbox"/> 分判合約
<input type="checkbox"/> 其他:		

內容:	請按附件資料生產加工。並在廠安裝在相關鋁窗。
	*偏林箱採用圓筒不穿板之做法 *需周圍全焊, 後再打防水膠密封 **鋁板顏色: UCT549706XL-3
完成上列要求日期:	26/08/2023

國內


<input type="checkbox"/> 生產技術總監	<input type="checkbox"/> 連附件	<input type="checkbox"/> 技術部	<input type="checkbox"/> 連附件	<input type="checkbox"/> 生產部	<input type="checkbox"/> 連附件
<input type="checkbox"/> 採購部	<input type="checkbox"/> 連附件	<input checked="" type="checkbox"/> 生產統籌部	<input checked="" type="checkbox"/> 連附件	<input type="checkbox"/> 報關組	<input type="checkbox"/> 連附件
<input type="checkbox"/> 質檢部	<input type="checkbox"/> 連附件	<input type="checkbox"/> 會計部	<input type="checkbox"/> 連附件	<input type="checkbox"/> 機械設計部	<input type="checkbox"/> 連附件
<input type="checkbox"/> 香港辦	<input type="checkbox"/> 連附件	<input type="checkbox"/> 其他:			

香港


<input type="checkbox"/> 行政部	<input type="checkbox"/> 連附件	<input type="checkbox"/> 會計部	<input type="checkbox"/> 連附件	<input type="checkbox"/> 統籌部	<input type="checkbox"/> 連附件	<input type="checkbox"/> 工程部	<input type="checkbox"/> 連附件
<input type="checkbox"/> 採購部	<input type="checkbox"/> 連附件	<input type="checkbox"/> QS部	<input type="checkbox"/> 連附件	<input checked="" type="checkbox"/> 地盤管理	<input checked="" type="checkbox"/> 連附件	<input type="checkbox"/> 維修部	<input type="checkbox"/> 連附件

*發件人簽署:	<i>[Signature]</i>	*組別成員批核簽署:	<i>[Signature]</i>
傳遞編號:	HK 1706 / 23	項目經理簽署:	<i>[Signature]</i>

# 偏林箱噴塗位置示意圖

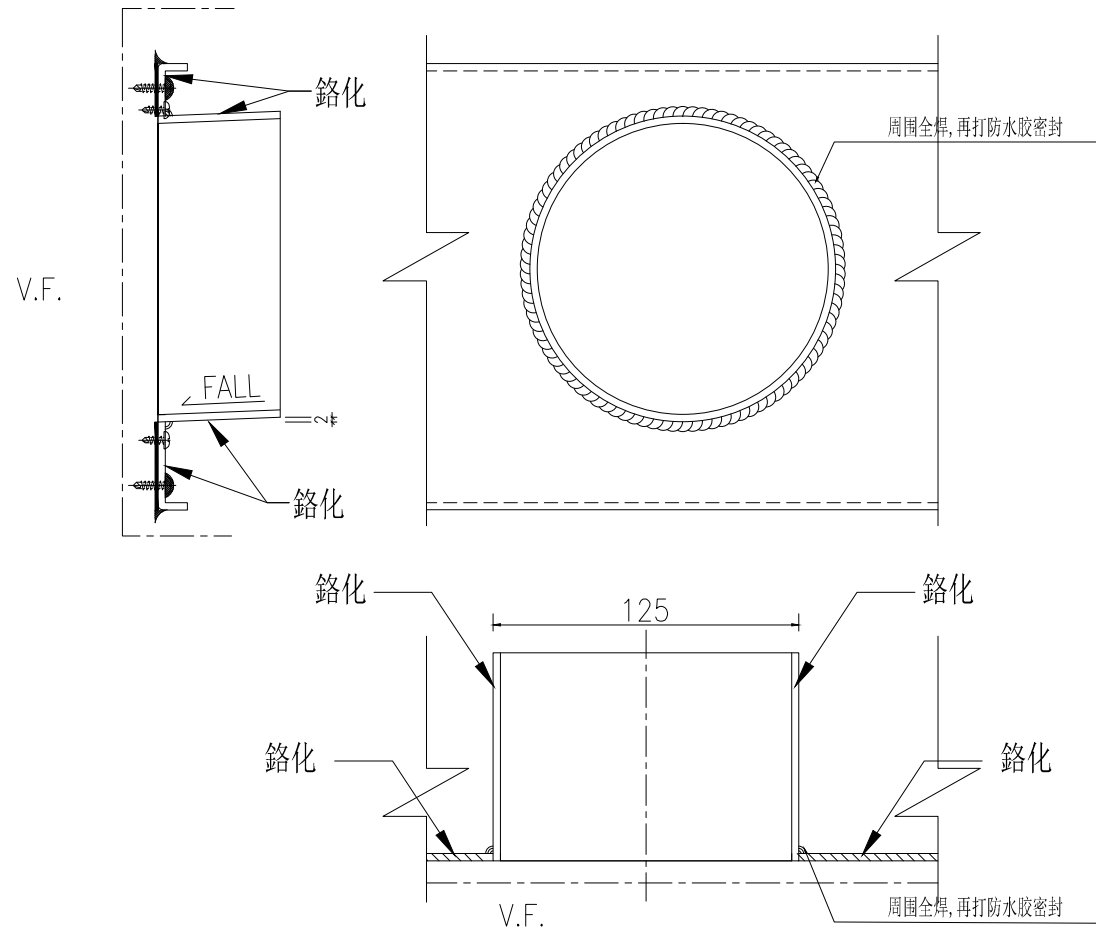



原做法: 圓筒穿板

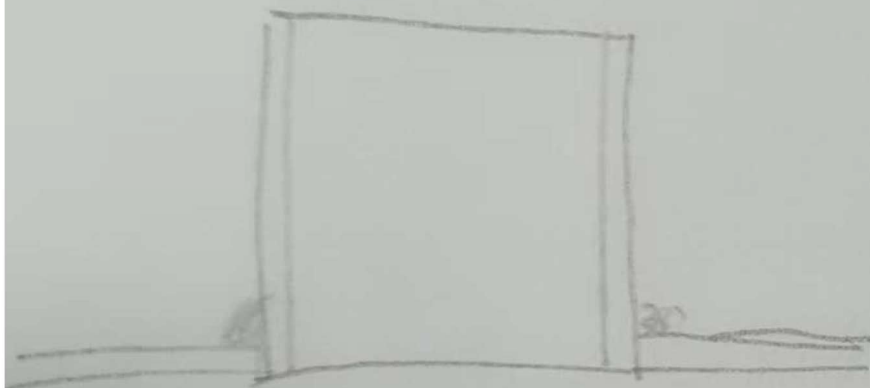

改为  
→

工廠建議之新做法: 圓筒不穿板

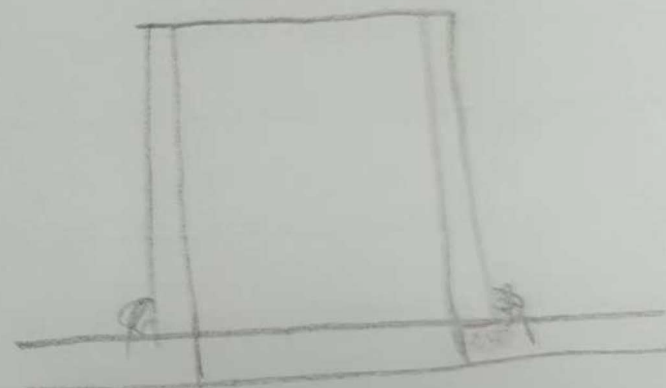



客人確認採用圓筒不穿板之做法

Sample A

Sample B


 美特鋁質 有限公司 MIDI Aluminium Fabricator Ltd.		工程號: J-859	計算: LRA	日期:	2023.07.27		送呈:						
		地盤名稱: 啟德6551	核對:	日期:			副本:						
地盤用鋁板B.M.表		項目類別: 啟德	批准:	日期:									
BM編號:		修改版次:	A/C Code:	總V.F.:	11.91	總重量:	106.87 此BM依據 資料計算						
序號	修改內容	鋁板圖號	鋁板名稱	顏色	實用	後備	總數	總重量	單件展 開面積	總展開面 積	單件V.F.	總V.F.	備註
									平方米		平方米		
1		W10/T1-BB1	3mm厚鋁板	UCT549706XL-3	2		2	2.538	0.156	0.312	0.138	0.276	
2		W8/T2-BB1	3mm厚鋁板	UCT549706XL-3	15		15	12.389	0.102	1.524	0.088	1.325	
3		W8a/T2-BB1	3mm厚鋁板	UCT549706XL-3	15		15	14.383	0.118	1.769	0.103	1.547	
4		W2/T3-BB1	3mm厚鋁板	UCT549706XL-3	21		21	25.532	0.150	3.141	0.132	2.769	
5		W7/T9-BB1	3mm厚鋁板	UCT549706XL-3	6		6	6.551	0.134	0.806	0.118	0.708	
6		W2/T8-BB1	3mm厚鋁板	UCT549706XL-3	21		21	22.183	0.130	2.728	0.114	2.395	
7		W5/T8-BB1	3mm厚鋁板	UCT549706XL-3	15		15	13.186	0.108	1.622	0.094	1.414	
8		W15/T2-BB1	3mm厚鋁板	UCT549706XL-3	1		1	1.145	0.141	0.141	0.125	0.125	
9		W15/T2-BB2	3mm厚鋁板	UCT549706XL-3	1		1	2.993	0.368	0.368	0.335	0.335	
10		W15/T2-BB3	3mm厚鋁板	UCT549706XL-3	1		1	1.103	0.136	0.136	0.120	0.120	
11		W16/T9-BB1	3mm厚鋁板	UCT549706XL-3	1		1	1.303	0.160	0.160	0.143	0.143	
12		W16/T9-BB2	3mm厚鋁板	UCT549706XL-3	1		1	3.568	0.439	0.439	0.400	0.400	
13		W15/T2-YB1	3mm厚鋁板	UCT549706XL-3	1		1	1.554	0.191	0.191	0.172	0.172	
14		W16/T9-YB1	3mm厚鋁板	UCT549706XL-3	1		1	1.659	0.204	0.204	0.183	0.183	
					總合計:			106.87		13.15		11.91	




美特鋁質有限公司  
MIDI Aluminium Fabricator Ltd.




類別		物料號		
制圖	LRA	2023.5.6	圖號	W8/T2-BB1
修改	-	-	數量	
日期	-	-	位置	
復核	-	-		
批准				

序号	编号	L	A	B	D1	D2	D2A	数量	位置	TYPE
1	W8/T2-BB1	446	73	1	300	142.5	80.5	15	W8/T2	TYPE 7
2	W8a/T2-BB1	521	110.5	1	300	180	80.5	15	W8a/T2	TYPE 7A
3	W2/T3-BB1	666	33	2	300			0	W2/T3	
4	W7/T9-BB1	596	48	2	250	190	108	6	W7/T9	TYPE 29
5	W2/T8-BB1	576	38	2	250	207.5	80.5	21	W2/T8	TYPE 19
6	W5/T8-BB1	476	88	1	300			0	W5/T8	

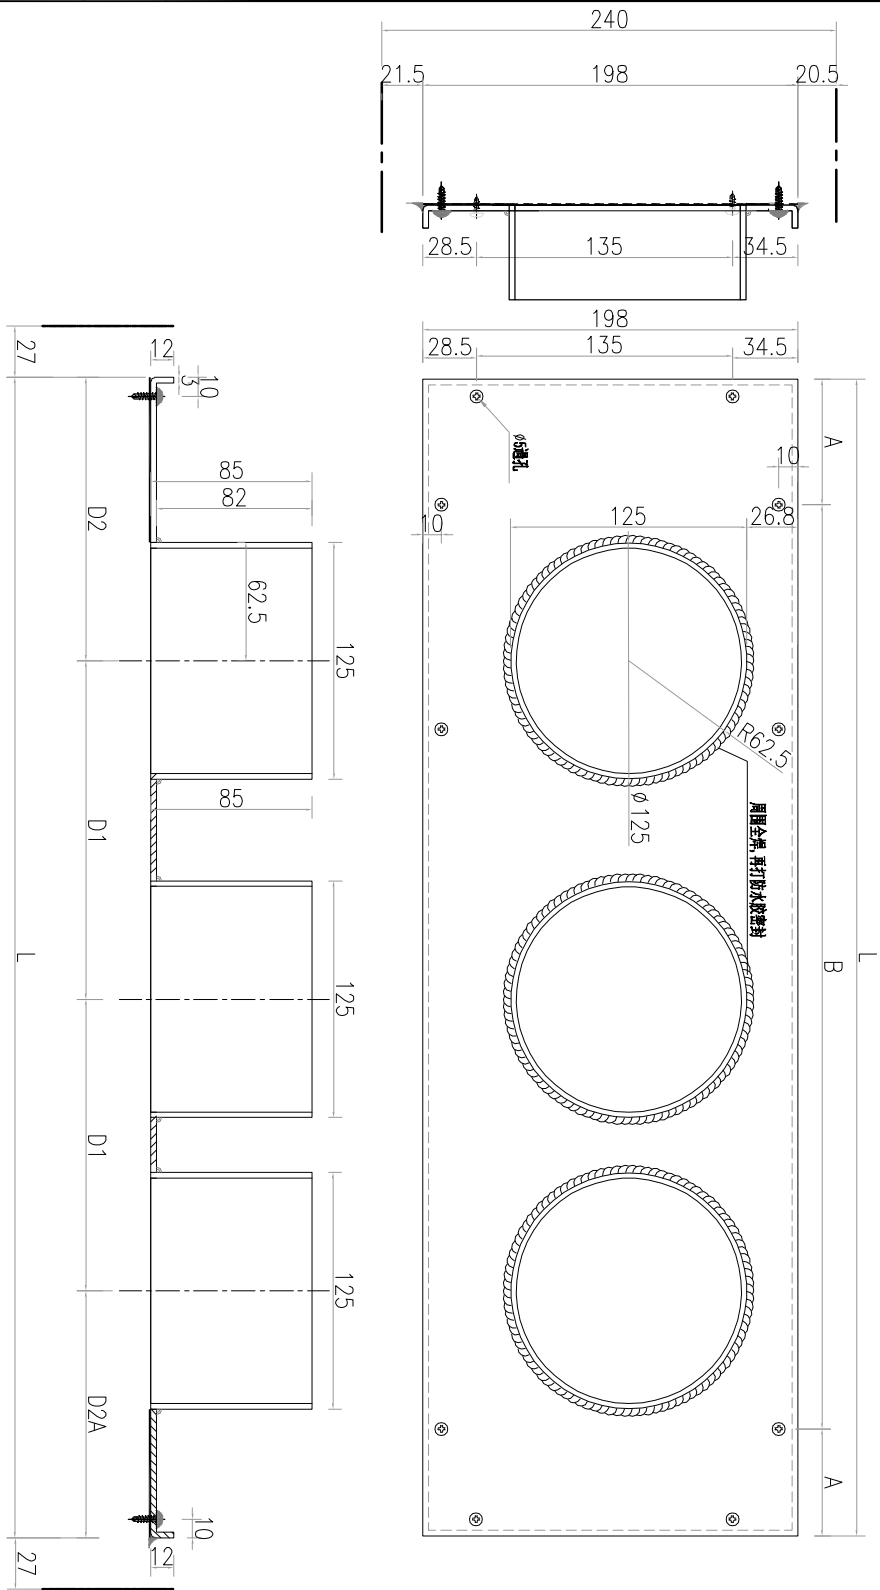

工程號	J-859	地盤	啟德站	探用附件
名稱	百葉背板		地盤	
材料	3mm鋁板		工廠	
顏色	UCT549706XL-3			

 美特鋁質有限公司 MIDI Aluminium Fabricator Ltd.				類別		物料號	
修改	C	-		制圖	LRA	2022.02.04	圖號 W2/T3-BB1
日期	06.02	-		復核	-	-	數量
				批准			位置

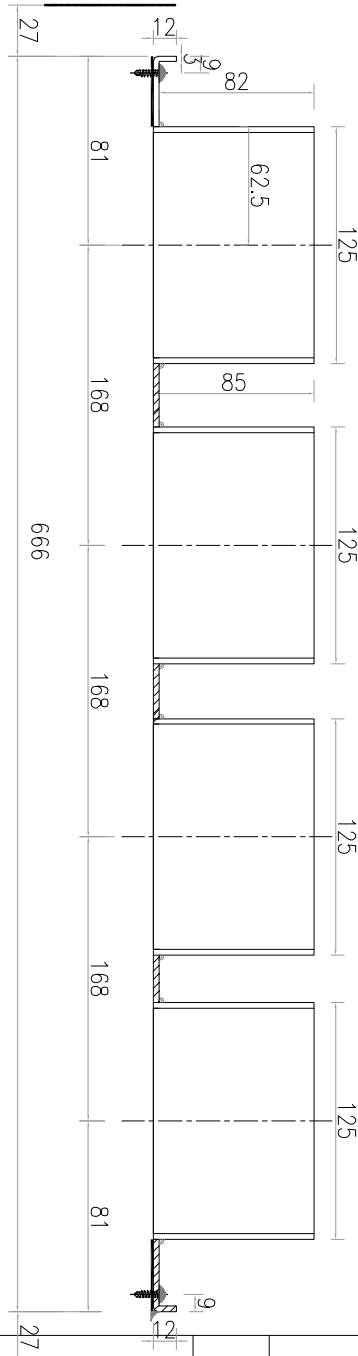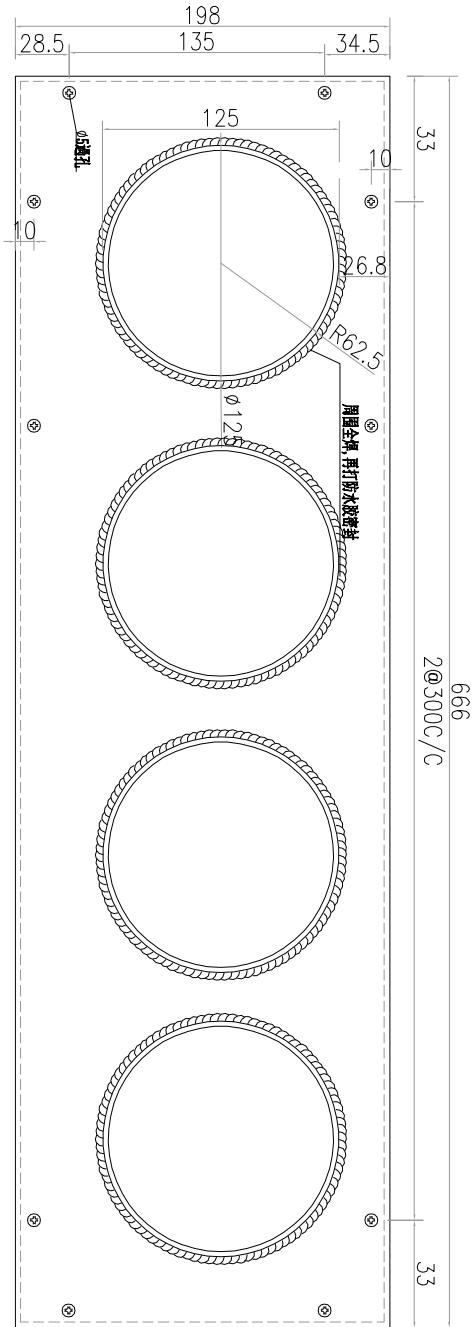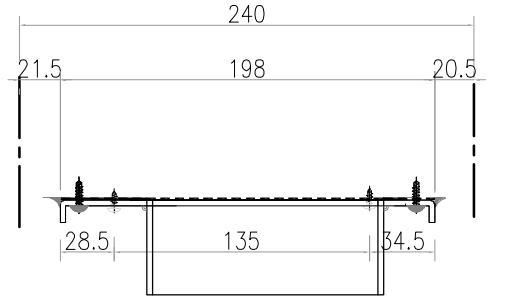

数量: 21件


TYPE 9  
W2P-T3

工程號	J-859	地盤	啟德站	探用附件
名稱	百葉背板		地盤	
材料	3mm鋁板		工廠	
顏色	UCT549706XL-3			


 美特鋁質有限公司 MIDI Aluminium Fabricator Ltd.				類別		物料號	
				制圖	LRA	2023.5.6	圖號 W5/T8-BB1
修改	-	-		復核	-	-	數量
日期	-	-		批准			位置

数量: 15件


TYPE 20  
W5-T8

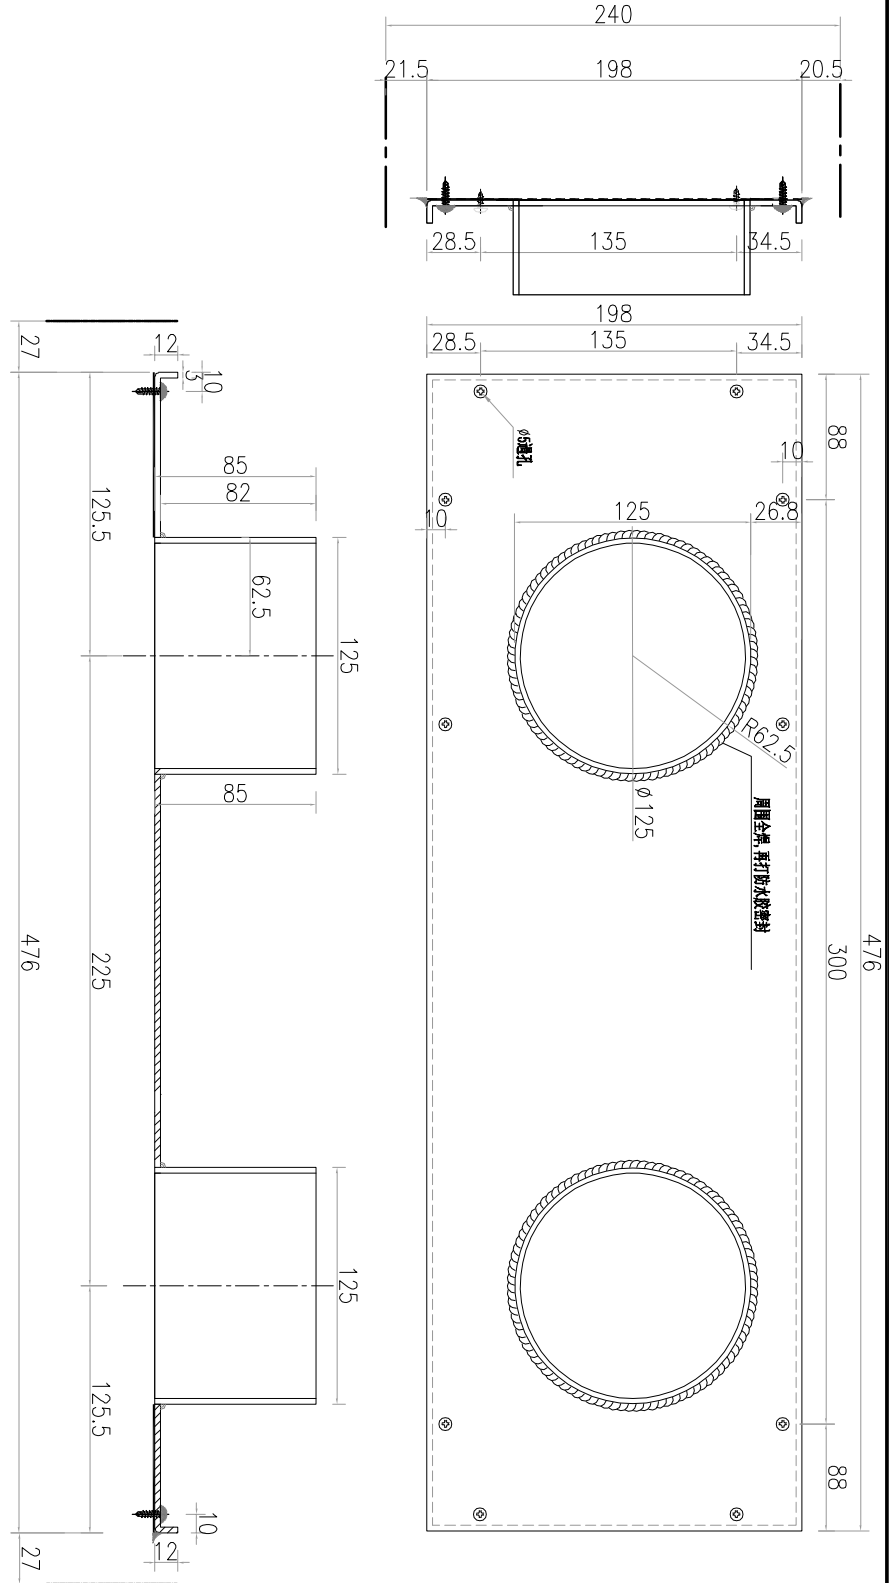

工程號	J-859	地盤	啟德站	探用附件
名稱	百葉背板		地盤	
材料	3mm鋁板		工廠	
顏色	UCT549706XL-3			


 <b>美特鋁質</b> 有限公司 MIDI Aluminium Fabricator Ltd.				類別		物料號	
				制圖	LRA	2023.5.6	圖號 W10/T1-BB1
修改	-	-		復核	-	-	數量
日期	-	-		批准			位置

加工数量： 2幅

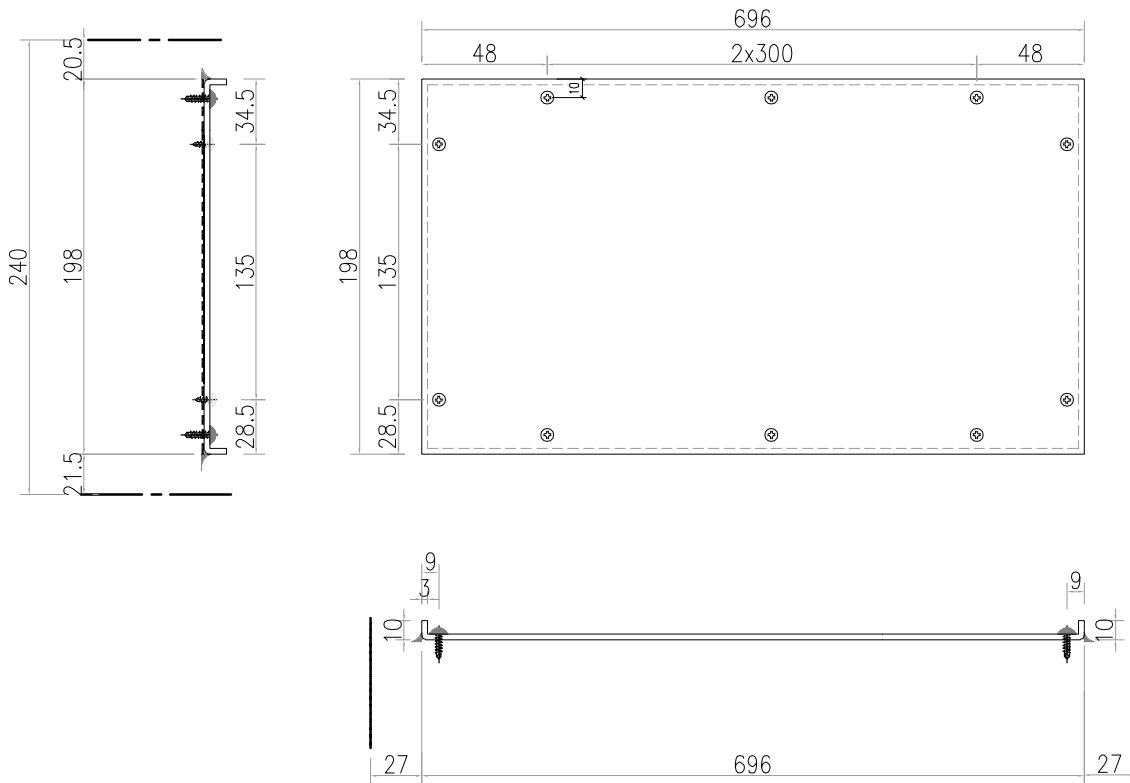

工程號	J-859	地盤	啟德站	探用附件
名稱	百葉背板		地盤	
材料	3mm鋁板		工廠	
顏色	UCT549706XL-3			

 美特鋁質有限公司 MIDI Aluminium Fabricator Ltd.				類別		物料號	
				制圖	LRA	2023.5.6	圖號 W15/T2-BB1
修改	-	-		復核	-	-	數量
日期	-	-		批准			位置

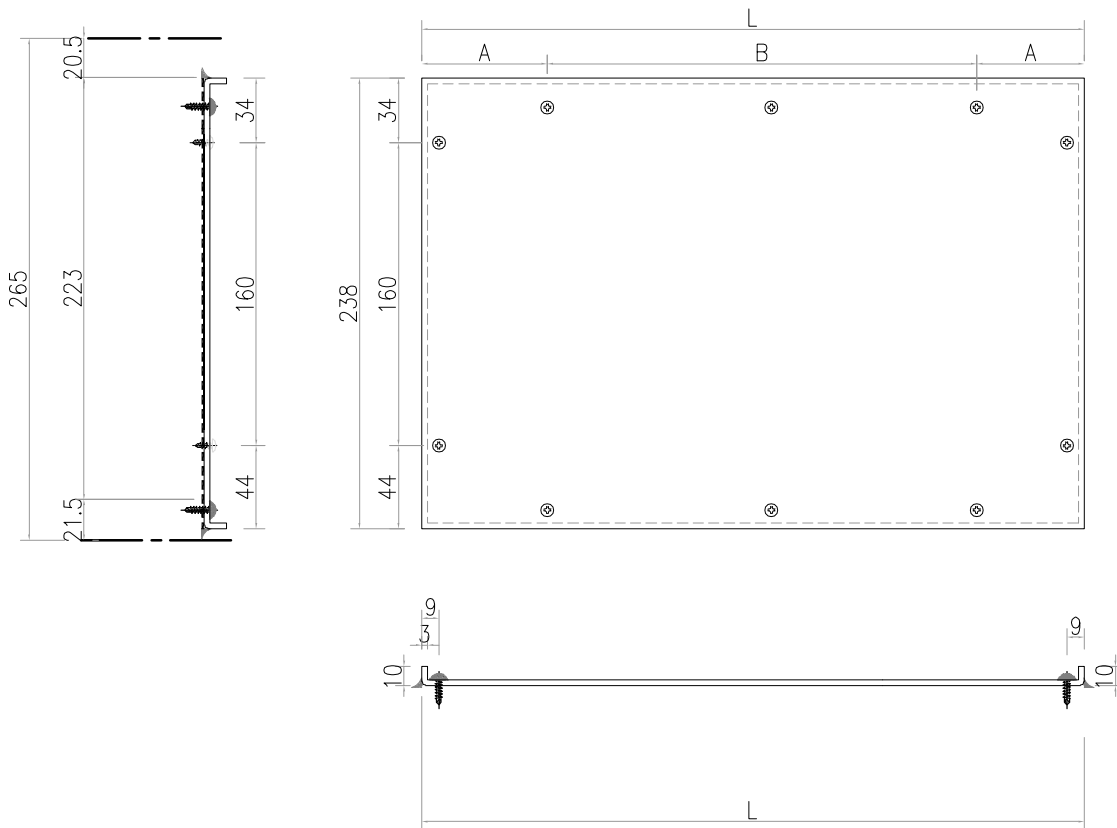

序号	编号	L	A	B	数量	位置	
1	W15/T2-BB1	526	113	1	300	1	W15/T2
2	W15/T2-BB2	1407	103.5	4	300	1	W15/T2
3	W15/T2-BB3	506	103	1	300	1	W15/T2
4	W16/T9-BB1	601	50.5	2	250	1	W16/T9
5	W16/T9-BB2	1681	90.5	5	300	1	W16/T9
6	W15/T2-YB1	721	60.5	2	300	1	W15/T2
7	W16/T9-YB1	771	85.5	2	300	1	W16/T9

工程號	J-859	地盤	啟德站	探用附件
名稱	百葉背板			
材料	3mm鋁板		地盤	
顏色	UCT549706XL-3		工廠	