

美特鋁質有限公司

MIDI ALUMINIUM FABRICATOR LTD.



工程指示 / 要求簡箋 ENGINEER INSTRUCTIONS(E.I.)

工程指示編號:	EI- 6699	修改版本:	B
	HK- /		
工程編號:	J 859	工程名稱:	啟德6551
收件人:	maggie	發件人:	nero
工程項目:	後裝窗 - 地盤用玻璃	日期:	01/11/2023

<input type="checkbox"/> 原合約工程包	<input type="checkbox"/> 原合約工程加 / 減賬 QT-	<input type="checkbox"/> 新工程報價 QT-
---------------------------------	------------------------------------------	------------------------------------

信件批核號碼/圖紙參考編號:	批核模具圖紙編號:
客戶指示附件:	管理內部批簽署:

<input type="checkbox"/> 初步鋁料 B.M.	<input type="checkbox"/> 加工拆圖, 然後生產	<input type="checkbox"/> 尺寸表
<input type="checkbox"/> 正式鋁料 B.M.	<input type="checkbox"/> 技術上資料/指示	<input type="checkbox"/> 報價
<input type="checkbox"/> 配件 B.M.	<input type="checkbox"/> 樣辦或貨品說明書	<input type="checkbox"/> 分判合約
<input type="checkbox"/> 其他:		

內容: 新增加玻璃編號W20-T1 請按附件資料生產加工
*Heat Soak Test須按BS EN 14179-1: 2016 ;
**Heat-Strengthened Glass、Tempered Glass生產及品質監控須按照ASTM C1048標準進行 ;
***每塊強化玻璃角位離邊位100mm 須加上一張透明貼紙(貼紙上印上承判人公司、生產商Logo及Heat Soak Test字樣) ;
****保護膠紙採用3M surface protective tape 331TBN, 按附頁保護方案貼上膠紙
完成上列要求日期: 08/12/2023

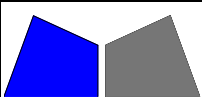
國內

<input type="checkbox"/> 生產技術總監	<input type="checkbox"/> 連附件	<input type="checkbox"/> 技術部	<input type="checkbox"/> 連附件	<input type="checkbox"/> 生產部	<input type="checkbox"/> 連附件
<input type="checkbox"/> 採購部	<input type="checkbox"/> 連附件	<input type="checkbox"/> 生產統籌部	<input type="checkbox"/> 連附件	<input type="checkbox"/> 報關組	<input type="checkbox"/> 連附件
<input type="checkbox"/> 質檢部	<input type="checkbox"/> 連附件	<input type="checkbox"/> 會計部	<input type="checkbox"/> 連附件	<input type="checkbox"/> 機械設計部	<input type="checkbox"/> 連附件
<input type="checkbox"/> 香港辦	<input type="checkbox"/> 連附件	<input type="checkbox"/> 其他:			

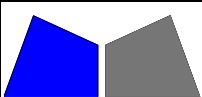
香港

<input type="checkbox"/> 行政部	<input type="checkbox"/> 連附件	<input type="checkbox"/> 會計部	<input type="checkbox"/> 連附件	<input type="checkbox"/> 統籌部	<input type="checkbox"/> 連附件	<input type="checkbox"/> 工程部	<input type="checkbox"/> 連附件
<input checked="" type="checkbox"/> 採購部	<input checked="" type="checkbox"/> 連附件	<input type="checkbox"/> QS部	<input type="checkbox"/> 連附件	<input checked="" type="checkbox"/> 地盤管理	<input checked="" type="checkbox"/> 連附件	<input type="checkbox"/> 維修部	<input type="checkbox"/> 連附件

*發件人簽署:		*組別成員批核簽署:	
傳遞編號:	/	項目經理簽署:	

	工程號:	J-859	計算:	劉燦	日期:	2023.08.31	送呈: 施哥
	地盤名稱:	启德	核對:	徐詳坤	日期:	2023.08.31	副本:
地盘用玻璃B.M.表		項目類別:	後裝窗 / FD門 / 趟門	批准:	林仁安	日期:	2023.08.31
BM編號:	A/C Code: A	2023.11.01	數量:	633	總計玻璃面積 (平方米):		652.707

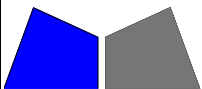
序號	修改標示	玻璃编号	顏色與名稱	厚度 (mm)	玻璃尺寸		數量 (塊)	面積(平方米)		備註
					寬度(mm)	高度(mm)		單件	總面積	
1		W7-T1	G1 - 8mmHS PDE32/45A ON CLEAR #2 + 12mm AIR GAP + 10mmTP THK. CLEAR GLASS (I.G.U.) (Sample No. 20230518058)	30.00	563	2255	20	1.270	25.391	見G1
2		W8-T1/G1			512	2255	19	1.155	21.937	見G1
3		W12-T1			598	2255	1	1.348	1.348	見G1
4		W9-T2			563	2255	15	1.270	19.043	見G1
5		W16-T2			598	2255	1	1.348	1.348	見G1
6		W15-T2-1/G1			583	1877	1	1.094	1.094	見G1
7		W15-T2-2/G1			1343	1160	1	1.558	1.558	見G1
8		W5-T3			548	2255	23	1.236	28.422	見G1
9		W7-T3			600	2255	1	1.353	1.353	見G1
10		W6-T5-1			626.5	2239	21	1.403	29.457	見G1
11		W6-T5-2			626.5	2404	21	1.506	31.628	見G1
12		W7-T5-1			591.5	2239	21	1.324	27.812	見G1
13		W7-T5-2			591.5	2404	21	1.422	29.861	見G1
14		W10-T5			598	2255	1	1.348	1.348	見G1
15		W6-T6-1			626.5	2239	21	1.403	29.457	見G1
16		W6-T6-2			626.5	2404	21	1.506	31.628	見G1
17		W7-T6-1			591.5	2239	21	1.324	27.812	見G1
18		W7-T6-2			591.5	2404	21	1.422	29.861	見G1
19		W9-T6			598	2255	1	1.348	1.348	見G1
20		W6-T7			548	2255	21	1.236	25.951	見G1
21		W7-T7			563	2255	21	1.270	26.661	見G1
22		W8-T7			598	2255	1	1.348	1.348	見G1
23		W2-T8/G1			548	2255	21	1.236	25.951	見G1
24		W5-T8/G1			548	2255	15	1.236	18.536	見G1
25		W7-T8			598	2255	1	1.348	1.348	見G1
26		W2-T9-1			641.5	2239	20	1.436	28.726	見G1
27		W2-T9-2			641.5	2404	20	1.542	30.843	見G1
28		W8-T9			563	2255	6	1.270	7.617	見G1

	工程號:	J-859	計算:	劉燦	日期:	2023.08.31	送呈: 施哥
	地盤名稱:	启德	核對:	徐詳坤	日期:	2023.08.31	副本:
地盘用玻璃B.M.表		項目類別:	後裝窗 / FD門 / 趟門	批准:	林仁安	日期:	2023.08.31
BM編號:	A/C Code: A	2023.11.01	數量:	633	總計玻璃面積 (平方米):		652.707

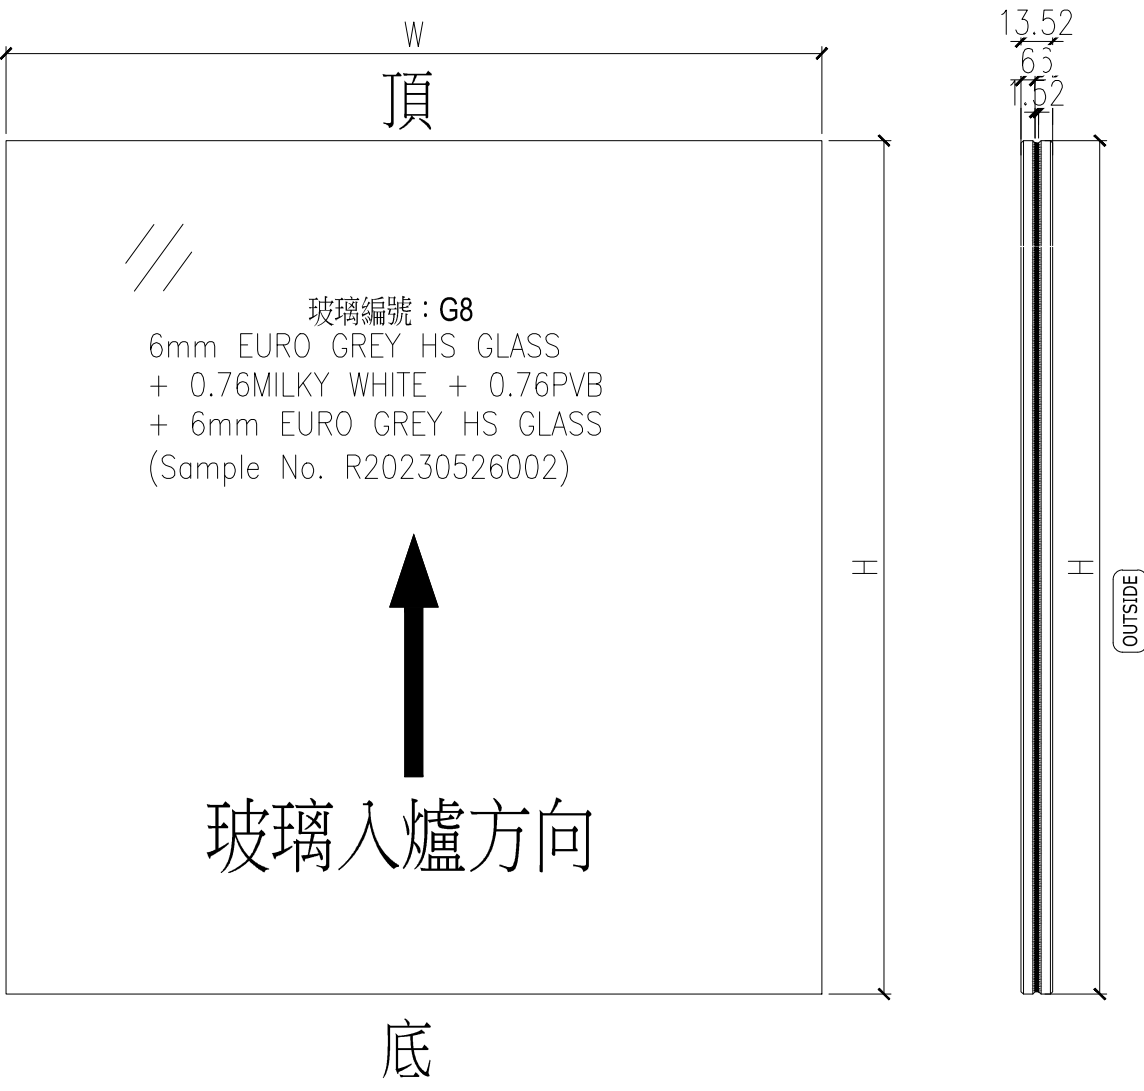
序號	修改標示	玻璃编号	顏色與名稱	厚度 (mm)	玻璃尺寸		數量 (塊)	面積(平方米)		備註	
					寬度(mm)	高度(mm)		單件	總面積		
29		W11-T9	G1 - 8mmHS PDE32/45A ON CLEAR #2 + 12mm AIR GAP + 10mmTP THK. CLEAR GLASS (I.G.U.) (Sample No. 20230518058)	30.00	563	2255	14	1.270	17.774	見G1	
30		W5A-T9A-1			187	2352	20	0.440	8.796	見G1	
31		W5A-T9A-2			377	1103	20	0.416	8.317	見G1	
32		W5A-T9A-3			473	1023	20	0.484	9.678	見G1	
33		W16-T9-1			1617	1161	1	1.877	1.877	見G1	
34		W16-T9-2			633	2257	1	1.429	1.429	見G1	
35		W8-T1/G2	G2 - 8mmHS PDE32/45A ON CLEAR #2 + 12mm AIR GAP + 8mmTP THK. CLEAR GLASS (I.G.U.) (Sample No. 20230518059)	28.00	685	1195	19	0.819	15.553	見G2	
36		W15-T2-1/G2			460	1160	1	0.534	0.534	見G2	
37		W15-T2-2/G2			440	1160	1	0.510	0.510	見G2	
38		W2-T3			600	1175	21	0.705	14.805	見G2	
39		W2-T8/G2			510	1175	21	0.599	12.584	見G2	
40		W5-T8/G2			410	1175	15	0.482	7.226	見G2	
41		W16-T9-1	535	1160	1	0.621	0.621	見G2			
42		W11-T1	G2a - 8mmHS PDE32/45A ON CLEAR #2 + 12mm AIR GAP + 8mmTP CLEAR GLASS + 1.52PVB + 6mmTP CLEAR (PLANNING) FEATURED GLASS (I.G.U.) (Sample No. R20220927052)	35.52	565	2255	1	1.274	1.274	見G2a	
43		W7-T9			530	1175	6	0.623	3.737	見G2a	
44		W1-T9A-1			467	1103	20	0.515	10.302	見G2a	
45		W1-T9A-2			565	1023.5	20	0.578	11.566	見G2a	
46		W10-T1	G8 - 6mm EURO GREY HS GLASS + 0.76MILKY WHITE + 0.76PVB + 6mm EURO GREY HS GLASS (Sample No. R20230526002)	13.52	630	1175	2	0.740	1.481	見G8	
47		W8-T2			380	1175	15	0.447	6.698	見G8	
48		W8a-T2			455	1175	15	0.535	8.019	見G8	
49		W9-T5			548	2255	1	1.236	1.236	見G8	
50	A新增	W20-T1			132	532	20	0.070	1.400	見G8	
							總合計:	633		652.707	

加工注意事項:

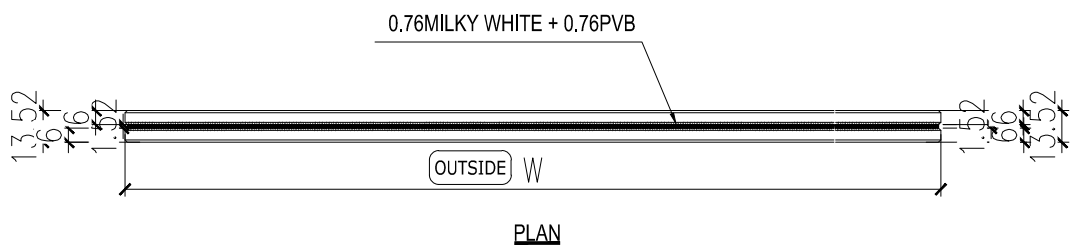
- 1).本表中所有玻璃對角線尺寸偏差要求不超過正負2mm.
- 2).本表中所有玻璃要求粗磨邊處理並倒棱角.
- 3).本表中玻璃要求粗磨邊處理並倒棱角, 攔河玻璃頂底要精磨邊, 而所有玻璃之入爐方向需保持一致.
- 4).本表中不同種類玻璃參照玻璃加工圖加工.
- 5).本表中所有強化玻璃均需HEAT SOAK TEST.

	工程號:	J-859	計算:	劉燦	日期:	2023.08.31	送呈: 施哥			
	地盤名稱:	啟德	核對:	徐詳坤	日期:	2023.08.31	副本:			
地盤用玻璃B.M.表		項目類別:	後裝窗 / FD門 / 趟門	批准:	林仁安	日期:	2023.08.31			
BM編號:		A/C Code: A	2023.11.01	數量:	633	總計玻璃面積 (平方米):	652.707			
序 號	修改標示	玻璃编号	顏色與名稱	厚度 (mm)	玻璃尺寸		數量 (塊)	面積(平方米)		備註
					寬度(mm)	高度(mm)		單件	總面積	
6).本表中所有玻璃均需注明室內外面及其玻璃編號，以便識別。										

 美特鋁質有限公司 MIDI Aluminium Fabricator Ltd.				工程號	J859	類別		物料號	-					
				地盘	启德	制圖	劉燦	2022-10-18	圖號	G8				
修改	-	-	-	採用工廠		地盤	<input checked="" type="checkbox"/>	图纸名称	玻璃加工图	復核	徐詳坤	2022-19-19	數量	-
日期	-	-	-	材料颜色		材料	GLASS	批准	林仁安	2022-10-19	單件重量	-	(KG)	



ELEVATION (VIEWED FROM OUTSIDE)



- NOTES
1. ALL DIMENSION IN mm
 2. ALL EDGE CHAMFER 1x1x45

後裝窗玻璃地盤派位表 - 2023.11.01

玻璃編號	玻璃類型	座數	單位																									總數	
				2F	3F	5F	6F	7F	8F	9F	10F	11F	12F	15F	16F	17F	18F	19F	20F	21F	22F	23F	25F	26F	27F	28F	R/F		
W7-T1	G1	T1	FLAT B	1	1	1	1	1	1	1	1	1	1	1	1	1	1	1	1	1	1	1	1					20	
W8-T1/G1	G1	T1	FLAT A	1	1	1	1	1	1	1	1	1	1	1	1	1	1	1	1	1		1	1					19	
W12-T1	G1	T1	R/F																								1	1	
W8-T1/G2	G2	T1	FLAT A	1	1	1	1	1	1	1	1	1	1	1	1	1	1	1	1	1		1	1					19	
W11-T1	G2a	T1	A/C UNIT																							1		1	
W10-T1	G8	T1	STO																							1	1		2
W20-T1	G8	T1	FLAT B	1	1	1	1	1	1	1	1	1	1	1	1	1	1	1	1	1	1	1	1	1	1			20	
W9-T2	G1	T2	FLAT D	1	1	1	1	1	1	1	1	1	1	1	1	1	1	1											15
W16-T2	G1	T2	SKY																	1									1
W15-T2-1/G1	G1	T2	SKY																1										1
W15-T2-2/G1	G1	T2	SKY																1										1
W15-T2-1/G2	G2	T2	SKY																1										1
W15-T2-2/G2	G2	T2	SKY																1										1
W8-T2	G8	T2	FLAT B	1	1	1	1	1	1	1	1	1	1	1	1	1	1	1											15
W8a-T2	G8	T2	FLAT D	1	1	1	1	1	1	1	1	1	1	1	1	1	1	1											15
W5-T3	G1	T3	FLAT A	1	1	1	1	1	1	1	1	1	1	1	1	1	1	1	1	1	1	1	1	1	1	1	1		23
W7-T3	G1	T3	R/F																								1	1	
W2-T3	G2	T3	FLAT B	1	1	1	1	1	1	1	1	1	1	1	1	1	1	1	1	1	1	1	1	1	1	1			21
W6-T5-1	G1	T5	FLAT A	1	1	1	1	1	1	1	1	1	1	1	1	1	1	1	1	1	1	1	1	1	1	1			21
W6-T5-2	G1	T5	FLAT A	1	1	1	1	1	1	1	1	1	1	1	1	1	1	1	1	1	1	1	1	1	1	1			21
W7-T5-1	G1	T5	FLAT B	1	1	1	1	1	1	1	1	1	1	1	1	1	1	1	1	1	1	1	1	1	1	1			21
W7-T5-2	G1	T5	FLAT B	1	1	1	1	1	1	1	1	1	1	1	1	1	1	1	1	1	1	1	1	1	1	1			21
W10-T5	G1	T5	STAIRCASE																								1	1	
W9-T5	G8	T5	UTILITY																							1		1	

