

工程指示 / 要求簡箋 ENGINEER INSTRUCTIONS(E.I.)

工程指示編號:	EI- 6866	修改版本:	A
	HK- 2391		
工程編號:	J 859	工程名稱:	啟德6551
收件人:	生統	發件人:	nero
工程項目:	後裝窗 - 廠用配件(不鏽鋼網)	日期:	24/10/2023

<input type="checkbox"/> 原合約工程包	<input type="checkbox"/> 原合約工程加 / 減脹 QT-	<input type="checkbox"/> 新工程報價 QT-
---------------------------------	--	------------------------------------

信件批核號碼/圖紙參考編號:	批核模具圖紙編號:
客戶指示附件:	管理內部批簽署:

<input type="checkbox"/> 初步鋁料 B.M.	<input type="checkbox"/> 加工拆圖, 然後生產	<input type="checkbox"/> 尺寸表
<input type="checkbox"/> 正式鋁料 B.M.	<input type="checkbox"/> 技術上資料/指示	<input type="checkbox"/> 報價
<input type="checkbox"/> 配件 B.M.	<input type="checkbox"/> 樣辦或貨品說明書	<input type="checkbox"/> 分判合約
<input type="checkbox"/> 其他:		

內容:  
修改加工圖 網4邊各減5mm  
請廠按附件修改加工圖裁剪不鏽鋼網  
並把網安裝用後裝窗上。

完成上列要求日期: 25/10/2023

國內


<input type="checkbox"/> 生產技術總監	<input type="checkbox"/> 連附件	<input type="checkbox"/> 技術部	<input type="checkbox"/> 連附件	<input type="checkbox"/> 生產部	<input type="checkbox"/> 連附件
<input type="checkbox"/> 採購部	<input type="checkbox"/> 連附件	<input checked="" type="checkbox"/> 生產統籌部	<input checked="" type="checkbox"/> 連附件	<input type="checkbox"/> 報關組	<input type="checkbox"/> 連附件
<input type="checkbox"/> 質檢部	<input type="checkbox"/> 連附件	<input type="checkbox"/> 會計部	<input type="checkbox"/> 連附件	<input type="checkbox"/> 機械設計部	<input type="checkbox"/> 連附件
<input type="checkbox"/> 香港辦	<input type="checkbox"/> 連附件	<input type="checkbox"/> 其他:			

香港

<input type="checkbox"/> 行政部	<input type="checkbox"/> 連附件	<input type="checkbox"/> 會計部	<input type="checkbox"/> 連附件	<input type="checkbox"/> 統籌部	<input type="checkbox"/> 連附件	<input type="checkbox"/> 工程部	<input type="checkbox"/> 連附件
<input type="checkbox"/> 採購部	<input type="checkbox"/> 連附件	<input type="checkbox"/> QS部	<input type="checkbox"/> 連附件	<input type="checkbox"/> 地盤管理	<input type="checkbox"/> 連附件	<input type="checkbox"/> 維修部	<input type="checkbox"/> 連附件

*發件人簽署:		*組別成員批核簽署:	
傳遞編號:	HK2391	項目經理簽署:	

 美特鋁質有限公司 MIDI Aluminium Fabricator Ltd.				類別		物料號		
				制圖	LRA	2023.5.6	圖號	BYG1
修改	A	-		復核	-	-	數量	
日期	24/10/2023	-		批准			位置	

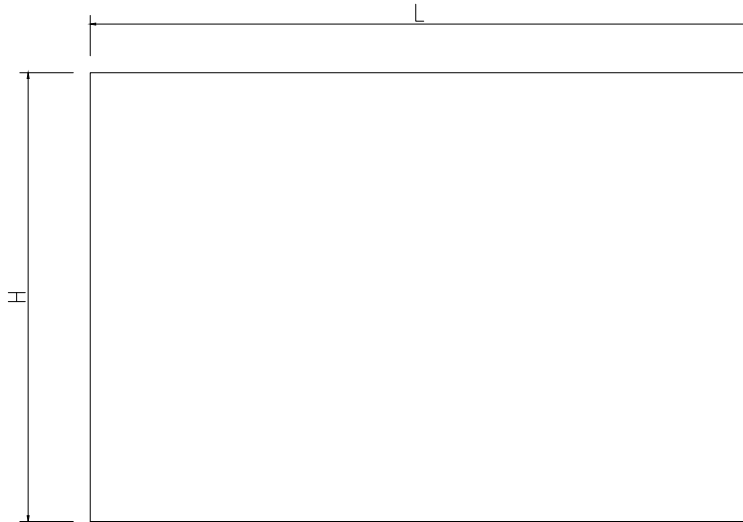

序号	编号	L	H	数量	位置
1	BYG1-1	516	228	1	W15/T2
2	BYG1-2	1397	228	1	W15/T2
3	BYG1-3	496	228	1	W15/T2
4	BYG1-4	591	228	1	W16/T9
5	BYG1-5	1671	228	1	W16/T9
6	BYG1-6	711	228	1	W15/T2
7	BYG1-7	761	228	1	W16/T9
8	BYG1-8	436	188	15	W8/T2
9	BYG1-9	511	188	15	W8a/T2
10	BYG1-10	656	188	21	W2/T3
11	BYG1-11	586	188	6	W7/T9
12	BYG1-12	566	188	21	W2/T8
13	BYG1-13	466	188	15	W5/T8

工程號	J-859	地盤	啟德站	附 件
名稱	背板不鏽鋼網		採	
材料	1.2mm不鏽鋼網(網孔12X12)		地盤	
顏色	316		工廠	