

工程指示 / 要求簡箋 ENGINEER INSTRUCTIONS(E.I.)

工程指示編號:	EI- 6872	修改版本:	A
	HK- 2392		
工程編號:	J 859	工程名稱:	啟德6551
收件人:	生統	發件人:	nero
工程項目:	佛沙窗 - 廠用配件(不鏽鋼網)	日期:	24/10/2023

<input type="checkbox"/> 原合約工程包	<input type="checkbox"/> 原合約工程加 / 減脹 QT-	<input type="checkbox"/> 新工程報價 QT-
---------------------------------	--	------------------------------------

信件批核號碼/圖紙參考編號:	批核模具圖紙編號:
客戶指示附件:	管理內部批簽署:

<input type="checkbox"/> 初步鋁料 B.M.	<input type="checkbox"/> 加工拆圖, 然後生產	<input type="checkbox"/> 尺寸表
<input type="checkbox"/> 正式鋁料 B.M.	<input type="checkbox"/> 技術上資料/指示	<input type="checkbox"/> 報價
<input type="checkbox"/> 配件 B.M.	<input type="checkbox"/> 樣辦或貨品說明書	<input type="checkbox"/> 分判合約
<input type="checkbox"/> 其他:		

內容: 修改加工圖 網4邊各減5mm 請廠按附件修改加工圖裁剪不鏽鋼網 裁剪後待地盤管理通知送地盤。
完成上列要求日期: 27/10/2023


國內

<input type="checkbox"/> 生產技術總監	<input type="checkbox"/> 連附件	<input type="checkbox"/> 技術部	<input type="checkbox"/> 連附件	<input type="checkbox"/> 生產部	<input type="checkbox"/> 連附件
<input type="checkbox"/> 採購部	<input type="checkbox"/> 連附件	<input checked="" type="checkbox"/> 生產統籌部	<input checked="" type="checkbox"/> 連附件	<input type="checkbox"/> 報關組	<input type="checkbox"/> 連附件
<input type="checkbox"/> 質檢部	<input type="checkbox"/> 連附件	<input type="checkbox"/> 會計部	<input type="checkbox"/> 連附件	<input type="checkbox"/> 機械設計部	<input type="checkbox"/> 連附件
<input type="checkbox"/> 香港辦	<input type="checkbox"/> 連附件	<input type="checkbox"/> 其他:			

香港


<input type="checkbox"/> 行政部	<input type="checkbox"/> 連附件	<input type="checkbox"/> 會計部	<input type="checkbox"/> 連附件	<input type="checkbox"/> 統籌部	<input type="checkbox"/> 連附件	<input type="checkbox"/> 工程部	<input type="checkbox"/> 連附件
<input checked="" type="checkbox"/> 採購部	<input checked="" type="checkbox"/> 連附件	<input type="checkbox"/> QS部	<input type="checkbox"/> 連附件	<input checked="" type="checkbox"/> 地盤管理	<input checked="" type="checkbox"/> 連附件	<input type="checkbox"/> 維修部	<input type="checkbox"/> 連附件

*發件人簽署:	*組別成員批核簽署:
傳遞編號: 41-2392	項目經理簽署:

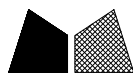

美特鋁質 有限公司
MIDI Aluminium Fabricator Ltd.

類別		物料號		
制圖	LRA	2022.02.04	圖號	BYG2
修改	-	-	數量	
日期	-	-	位置	
復核	-	-		
批准				

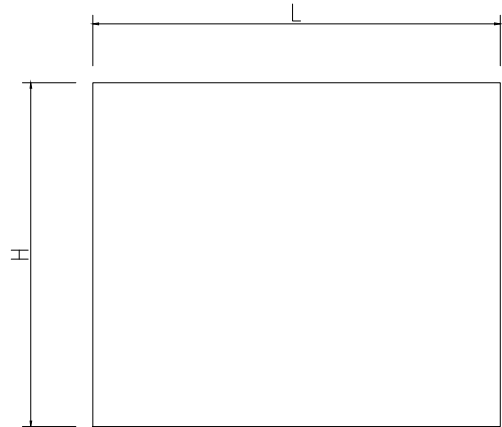

序号	编号	l	h	数量	位置
1	BYG2-1	558	178	1	W9P-T1
2	BYG2-2	618	178	1	W7A-T5
3	BYG2-3	1068	178	1	W10P-T6
4	BYG2-4	588	178	1	W12P-T1
5	BYG2-5	1593	178	1	W8AP-T5
6	BYG2-6	1298	178	1	W11P-T6
7	BYG2-7	578	228	15	W3-T2
8	BYG2-8	1403	228	2	W4P-T9
9	BYG2-9	642.5	228	2	W15P-T9
10	BYG2-10	827	228	1	W15P-T9
11	BYG2-11	533	228	1	W16AP-T9
12	BYG2-12	620	178	85	W1P-T5
13	BYG2-13	50	178	21	W2P-T9A
14	BYG2-14	940	178	20	W4P-T1
15	BYG2-15	1420	178	42	W3P-T5/W3P-T6
16	BYG2-16	990	178	21	W4P-T5
17	BYG2-17	1100	178	21	W4P-T6
18	BYG2-18	580	178	20	W1P-T9
19	BYG2-19	580	228	20	W1P-T1
20	BYG2-20	610	228	20	W6P-T1
21	BYG2-21	590	228	15	W5P-T2
22	BYG2-22	620	228	20	W5P-T9
23	BYG2-23	460	228	16	W14P-T9
24	BYG2-24	1645	228	20	W2P-T1
25	BYG2-25	1570	228	20	W5P-T1
26	BYG2-26	990	228	21	W1P-T2
27	BYG2-27	1460	228	15	W4P-T2
28	BYG2-28	720	228	21	W1P-T3
29	BYG2-29	680	228	21	W5P-T5
30	BYG2-30	520	228	42	W5P-T5/W5P-T6
31	BYG2-31	645	228	21	W1P-T7
32	BYG2-32	420	228	21	W1P-T7
33	BYG2-33	740	228	21	W2P-T7
34	BYG2-34	1050	228	6	W1P-T8
35	BYG2-35	1120	228	20	W4P-T9
36	BYG2-36	900	228	6	W10P-T9
37	BYG2-37	1250	228	6	W10P-T9
38	BYG2-38	1170	228	14	W12P-T9
39	BYG2-39	1450	228	14	W13P-T9
40	BYG2-40	690	228	21	W3P-T9A
41	BYG2-41	780	228	21	W4P-T9A
42	BYG2-42	680	228	21	W5P-T6

工程號	J-859	地盤	啟德站	探用附件
名稱	百葉背板不鏽鋼網		地盤	
材料	1.2mm不鏽鋼網 (12X12)		工廠	
顏色	--			