



工程指示 / 要求簡箋 ENGINEER INSTRUCTIONS(E.I.)

工程指示編號:	EI- 8165	修改版本:	-
	HK- 1463		
工程編號:	J 859	工程名稱:	啟德6551
收件人:	生統	發件人:	Emily Mok
工程項目:	預製窗 - 廠用百葉玉加工圖 (W16P / T2)	日期:	09/08/2024

<input type="checkbox"/> 原合約工程包	<input type="checkbox"/> 原合約工程加 / 減賬 QT-	<input type="checkbox"/> 新工程報價 QT-
---------------------------------	--	------------------------------------

信件批核號碼/圖紙參考編號:	批核模具圖紙編號:
客戶指示附件:	管理內部批簽署:

<input type="checkbox"/> 初步鋁料 B.M.	<input type="checkbox"/> 加工拆圖, 然後生產	<input type="checkbox"/> 尺寸表
<input type="checkbox"/> 正式鋁料 B.M.	<input type="checkbox"/> 技術上資料/指示	<input type="checkbox"/> 報價
<input type="checkbox"/> 配件 B.M.	<input type="checkbox"/> 樣辦或貨品說明書	<input type="checkbox"/> 分判合約
<input type="checkbox"/> 其他:		


內容:
1) 請按附件資料生產及加工百葉玉1幅
完成上列要求日期: 23/08/2024


國內

<input type="checkbox"/> 生產技術總監	<input type="checkbox"/> 連附件	<input type="checkbox"/> 技術部	<input type="checkbox"/> 連附件	<input type="checkbox"/> 生產部	<input type="checkbox"/> 連附件
<input type="checkbox"/> 採購部	<input type="checkbox"/> 連附件	<input checked="" type="checkbox"/> 生產統籌部	<input checked="" type="checkbox"/> 連附件	<input type="checkbox"/> 報關組	<input type="checkbox"/> 連附件
<input type="checkbox"/> 質檢部	<input type="checkbox"/> 連附件	<input type="checkbox"/> 會計部	<input type="checkbox"/> 連附件	<input type="checkbox"/> 機械設計部	<input type="checkbox"/> 連附件
<input type="checkbox"/> 香港辦	<input type="checkbox"/> 連附件	<input type="checkbox"/> 其他:			


香港

<input type="checkbox"/> 行政部	<input type="checkbox"/> 連附件	<input type="checkbox"/> 會計部	<input type="checkbox"/> 連附件	<input type="checkbox"/> 統籌部	<input type="checkbox"/> 連附件	<input type="checkbox"/> 工程部	<input type="checkbox"/> 連附件
<input type="checkbox"/> 採購部	<input type="checkbox"/> 連附件	<input type="checkbox"/> QS部	<input type="checkbox"/> 連附件	<input checked="" type="checkbox"/> 地盤管理	<input checked="" type="checkbox"/> 連附件	<input type="checkbox"/> 維修部	<input type="checkbox"/> 連附件


*發件人簽署: Emily	*組別成員批核簽署:
傳遞編號: HK-1463	項目經理簽署: 

 美特鋁質 有限公司 MIDI Aluminium Fabricator Ltd.				類別		物料料號	
修改	-	-		制圖	LRA	2022.02.04	圖號 70-BY1
日期	-	-		復核	-	-	數量
				批准			位置


数据表见：70-BY1-1~4

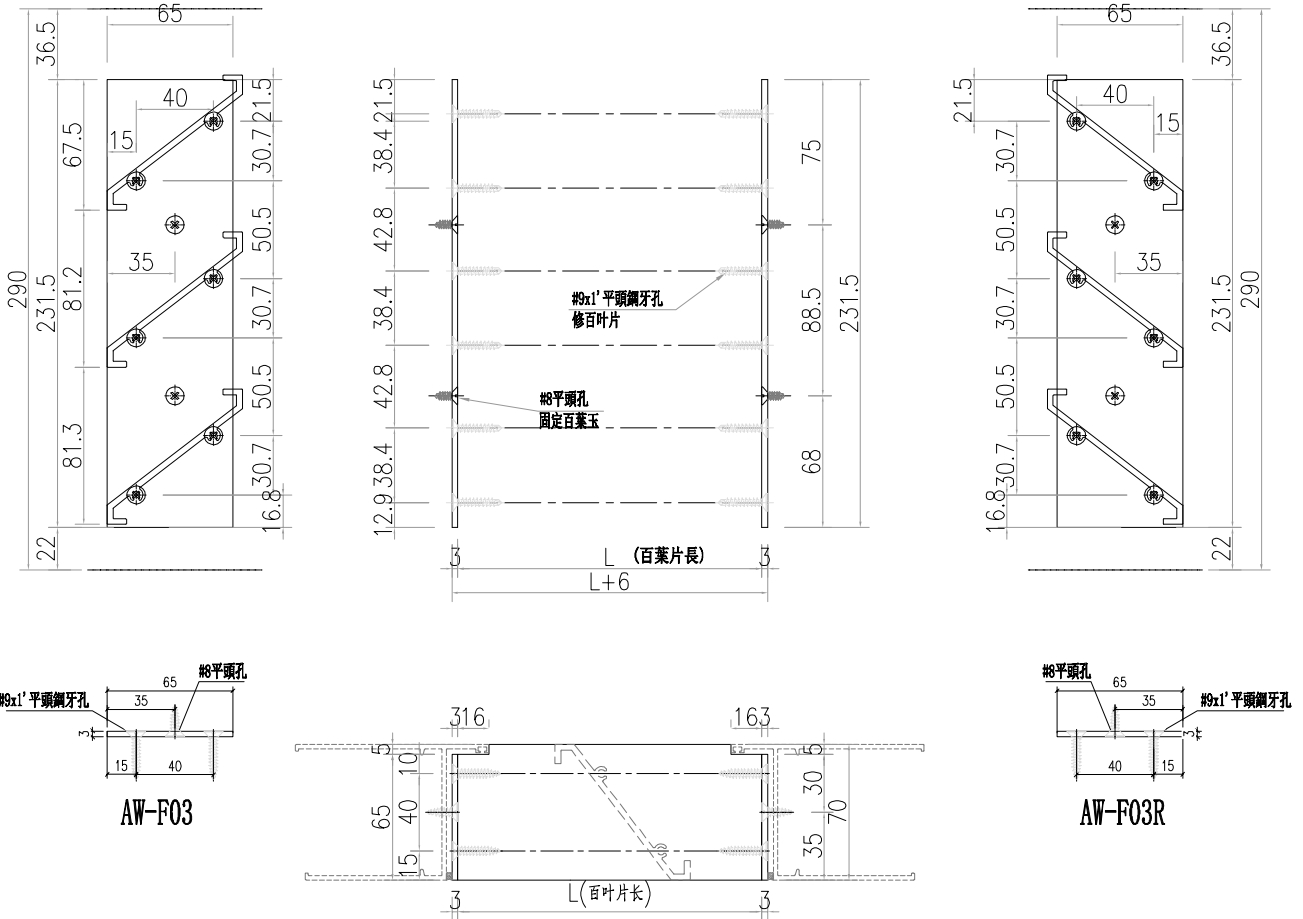


① 號百葉加工圖

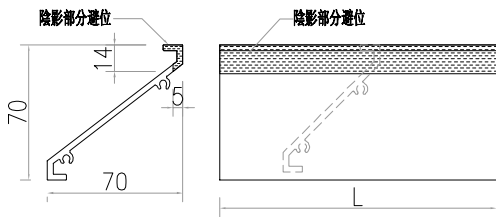


② 號百葉加工圖



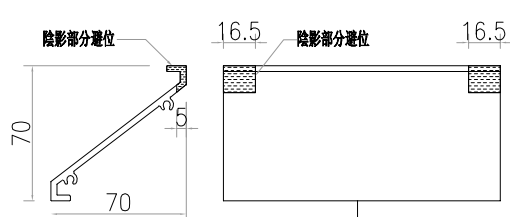


工程號	J-859	地盤	啟德站	附 件
名稱	百葉組裝圖		採	
材料	詳見加工圖		地盤	
顏色	--		工廠	

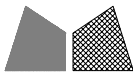
 美特鋁質 有限公司 MIDI Aluminium Fabricator Ltd.				類別		物料號	
				制圖	LRA	2022.02.04	圖號 70-BY1-1
修改	-	-		復核	-	-	數量
日期	-	-		批准			位置
窗號		分格寬度L	分格高度H	-	-	總幅數量	
W16/P-T2		1076	290	-	-	1	
序號	料號	名稱	出筭	長度L	單幅數量		
1	X85958-P1-1	70百葉片	避位	978	1		
2	X85958-P2-1	70百葉片	避位	978	2		
3	AW-F03/R	百葉玉企巴	直口	231.5	2		
工程號	J-859	地盤	啟德站		附件	加工图见：70-BY1	
名稱	數據表		採用				
材料	-		地盤				
顏色	--		工廠				

 美特鋁質 有限公司 MIDI Aluminium Fabricator Ltd.				類別		物料號	
				制圖	LRA	2022.02.04	圖號 70-BY1-5
修改	-	-		復核	-	-	數量
日期	-	-		批准			位置

数据表见：70-BY1-1~4

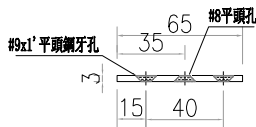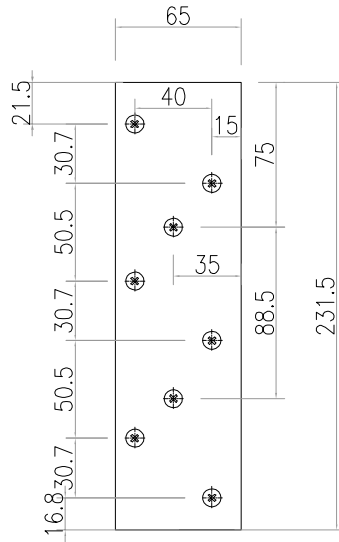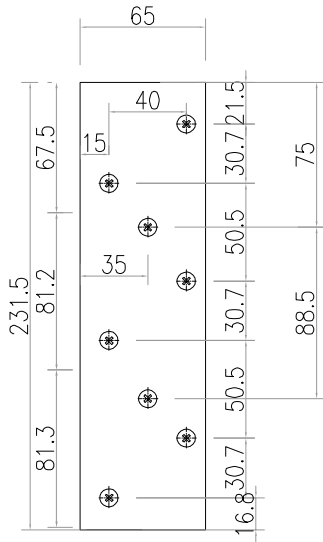

AW-F03
 数量: ~~300~~支
 1

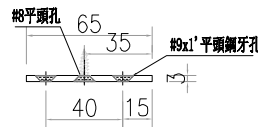


AW-F03R
 数量: ~~300~~支
 1

工程號	J-859	地盤	啟德站	附 件
名稱	百葉組裝圖		探用	
材料	详见加工图		地盤	
顏色	--		工廠	

 美特鋁質 有限公司 MIDI Aluminium Fabricator Ltd.				類別		物料號	
				制圖	LRA	2022.02.04	圖號 X85958-P1
修改	-	-		復核	-	-	數量
日期	-	-		批准			位置


序号	料号	名称	避位	长度	数量	
1	X85958-P1-1	70百叶片	避位	1647	20	1
2						
3				978		
4						
5						
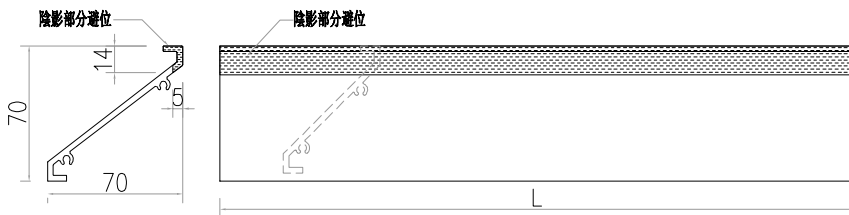

工程號	J-859	地盤	啟德站	附件
名稱	百葉片加工圖		採用	
材料	X85958		地盤	
顏色	--		工廠	

 美特鋁質 有限公司 MIDI Aluminium Fabricator Ltd.				類別		物料號	
				制圖	LRA	2022.02.04	圖號 X85958-P2
修改	-	-		復核	-	-	數量
日期	-	-		批准			位置

序号	料号	名称	避位	长度	数量	2
1	X85958-P2-1	70百叶片	避位	1647	40	
2						
3				978		
4						
5						
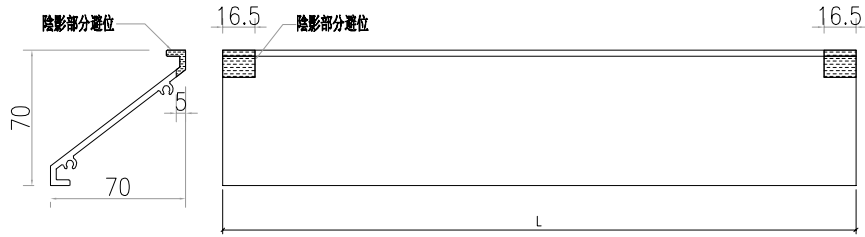

工程號	J-859	地盤	啟德站	附 件
名稱	百葉片加工圖		採	
材料	X85958		地盤	
顏色	--		工廠	