



工程指示 / 要求簡箋 ENGINEER INSTRUCTIONS(E.I.)

工程指示編號:	EI- 8768	修改版本:	-
	HK-		
工程編號:	J 859	工程名稱:	啟德6551
收件人:	Maggie	發件人:	細佬
工程項目:	玻璃加工圖	日期:	14/02/2025

<input type="checkbox"/> 原合約工程包	<input type="checkbox"/> 原合約工程加 / 減賬 QT-	<input type="checkbox"/> 新工程報價 QT-
---------------------------------	--	------------------------------------

信件批核號碼/圖紙參考編號:	批核模具圖紙編號:
客戶指示附件:	管理內部批簽署:

<input type="checkbox"/> 初步鋁料 B.M.	<input type="checkbox"/> 加工拆圖, 然後生產	<input type="checkbox"/> 尺寸表
<input type="checkbox"/> 正式鋁料 B.M.	<input type="checkbox"/> 技術上資料/指示	<input type="checkbox"/> 報價
<input type="checkbox"/> 配件 B.M.	<input type="checkbox"/> 樣辦或貨品說明書	<input type="checkbox"/> 分判合約
<input type="checkbox"/> 其他:		


內容: 後加兩件玻璃, 尺寸694x424, 厚度6+6夾膠玻璃, 請看附頁。 請訂購和送地盤  備注: 大判回復在2月12日已出CS,編號:KT6551/SF/CS-1833
完成上列要求日期: 28/02/2025

國內

<input type="checkbox"/> 生產技術總監	<input type="checkbox"/> 連附件	<input type="checkbox"/> 技術部	<input type="checkbox"/> 連附件	<input type="checkbox"/> 生產部	<input type="checkbox"/> 連附件
<input type="checkbox"/> 採購部	<input type="checkbox"/> 連附件	<input checked="" type="checkbox"/> 生產統籌部	<input type="checkbox"/> 連附件	<input type="checkbox"/> 報關組	<input type="checkbox"/> 連附件
<input type="checkbox"/> 質檢部	<input type="checkbox"/> 連附件	<input type="checkbox"/> 會計部	<input type="checkbox"/> 連附件	<input type="checkbox"/> 機械設計部	<input type="checkbox"/> 連附件
<input type="checkbox"/> 香港辦	<input type="checkbox"/> 連附件	<input type="checkbox"/> 其他:			


香港

<input type="checkbox"/> 行政部	<input type="checkbox"/> 連附件	<input type="checkbox"/> 會計部	<input type="checkbox"/> 連附件	<input type="checkbox"/> 統籌部	<input type="checkbox"/> 連附件	<input type="checkbox"/> 工程部	<input type="checkbox"/> 連附件
<input type="checkbox"/> 採購部	<input type="checkbox"/> 連附件	<input type="checkbox"/> QS部	<input type="checkbox"/> 連附件	<input type="checkbox"/> 地盤管理	<input type="checkbox"/> 連附件	<input type="checkbox"/> 維修部	<input type="checkbox"/> 連附件

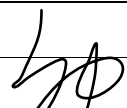
*發件人簽署:	*組別成員批核簽署:
傳遞編號:	項目經理簽署: 

 <b>美特鋁質有限公司</b> MIDI Aluminium Fabricator Ltd.				工程號 J859 地盘 启德	類別 制圖 劉燦	物料號 - 2022-10-18	圖號 G8
修改 - 日期 -	採用工廠 材料颜色	地盤 <input checked="" type="checkbox"/>	图纸名称 玻璃加工图 材料 GLASS	復核 徐詳坤 批准 林仁安	2022-19-19 2022-10-19	數量 - 單件重量 -	- (KG)


數量: 2

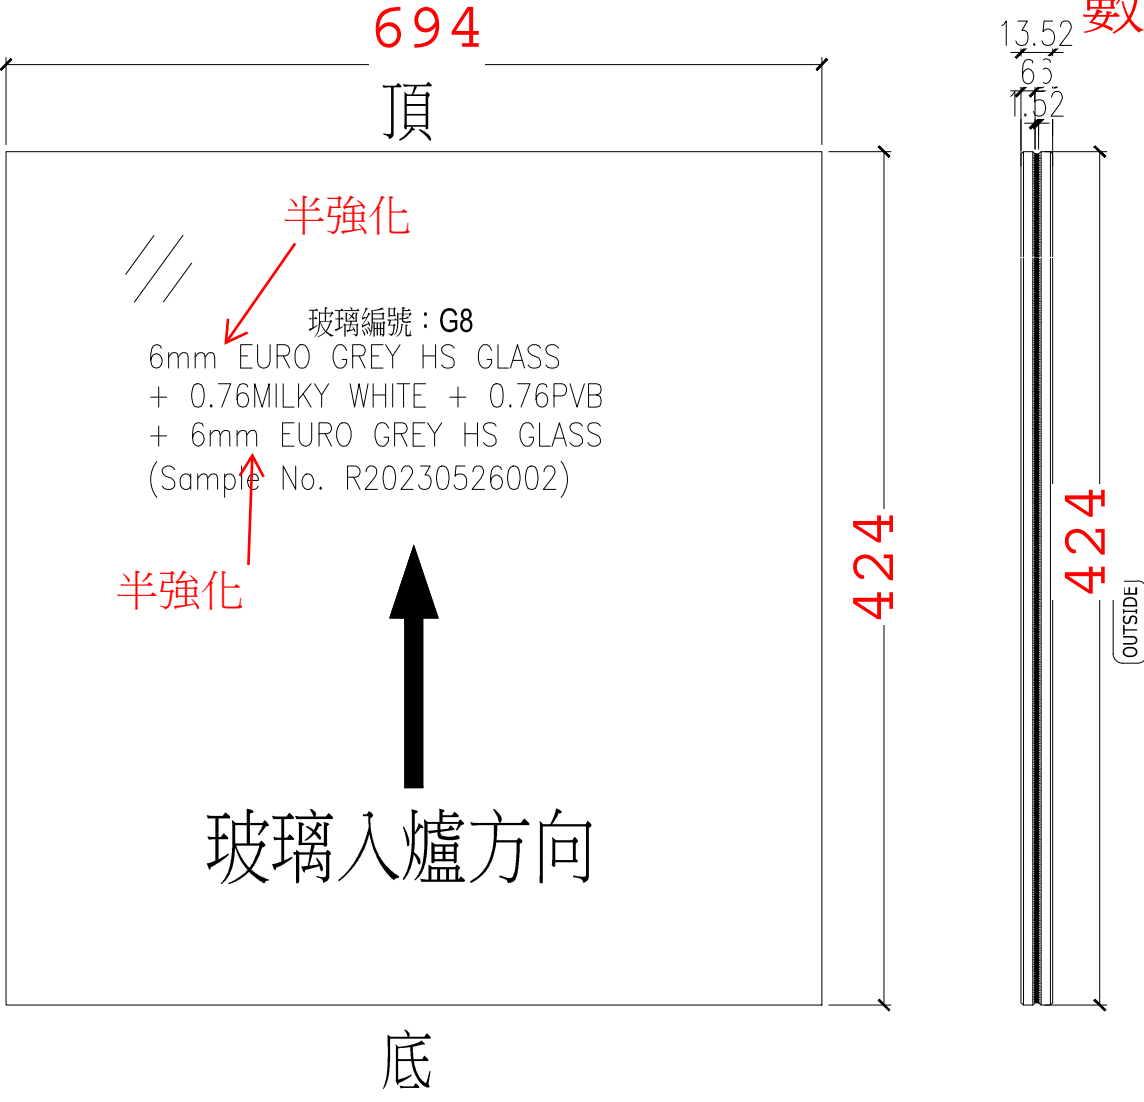

ELEVATION (VIEWED FROM OUTSIDE)

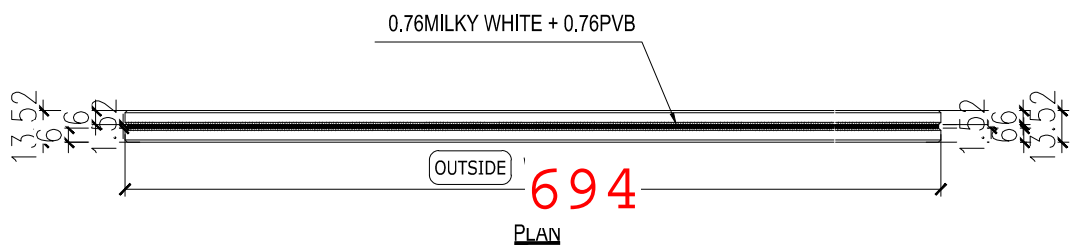

NOTES  
 1. ALL DIMENSION IN mm  
 2. ALL EDGE CHAMFER 1x1x45

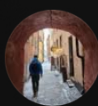

J859 新輝大判 PC 勳



星期三

平台後加這隻窗我們公司未收到批價

上午 10:46 ✓✓

我寫緊張 CS confirm Shop drawing 同埋批價

上午 10:47

昨天

還未收到你的 CS 的 draft，但我想知道是不是跟我圖的尺寸 (585WS x 1661WS) 去做

上午 9:44 ✓✓

Yau Cheuk Fan

寄件者: Ngai Chi Hang Ernie <erniechngai@wongtung.com>  
寄件日期: 2025年1月21日星期二 18:55  
收件者: Yau Cheuk Fan  
副本: Kai Tak 6551 - PC; Kai Tak 6551 - Site Engineer; Kai Tak 6551 - M&E; Reed Chan Sze Lok; Vicky Nip Wing Ki; David Lau Tai Wai; Emily Chan Pui Ki; WITPL - NKIL 6551  
主旨: RE: Site Memo SM 153A - 1F Clubhouse Facade and Awning (Shop Drawing of Aluminum Window)

【External Email】 Be cautious of any links and attachments included.



CS-1833 encl..pdf

7頁 · 5.5MB · pdf

CS-1833 encl..pdf

上午 9:45

忘記了

上午 9:45

轉寄訊息

