



工程指示 / 要求簡箋 ENGINEER INSTRUCTIONS(E.I.)

工程指示編號:	EI- 8918	修改版本:	-
	HK- 0380		
工程編號:	J 859	工程名稱:	啟德6551
收件人:	生統	發件人:	細佬
工程項目:	後裝窗 - 加工圖	日期:	29/04/2025

<input type="checkbox"/> 原合約工程包	<input type="checkbox"/> 原合約工程加 / 減賬 QT-	<input type="checkbox"/> 新工程報價 QT-
---------------------------------	------------------------------------------	------------------------------------

信件批核號碼/圖紙參考編號:	批核模具圖紙編號:
客戶指示附件:	管理內部批簽署:

<input type="checkbox"/> 初步鋁料 B.M.	<input type="checkbox"/> 加工拆圖, 然後生產	<input type="checkbox"/> 尺寸表
<input type="checkbox"/> 正式鋁料 B.M.	<input type="checkbox"/> 技術上資料/指示	<input type="checkbox"/> 報價
<input type="checkbox"/> 配件 B.M.	<input type="checkbox"/> 樣辦或貨品說明書	<input type="checkbox"/> 分判合約
<input type="checkbox"/> 其他:		

內容: 附頁(W12/P)/T2 數量1幅 的窗號將會重做, 由TH窗改成S H窗, 請回覆有沒有足夠的材料生產
完成上列要求日期: 13/05/2025

國內

<input type="checkbox"/> 生產技術總監	<input type="checkbox"/> 連附件	<input type="checkbox"/> 技術部	<input type="checkbox"/> 連附件	<input type="checkbox"/> 生產部	<input type="checkbox"/> 連附件
<input type="checkbox"/> 採購部	<input type="checkbox"/> 連附件	<input checked="" type="checkbox"/> 生產統籌部	<input checked="" type="checkbox"/> 連附件	<input type="checkbox"/> 報關組	<input type="checkbox"/> 連附件
<input type="checkbox"/> 質檢部	<input type="checkbox"/> 連附件	<input type="checkbox"/> 會計部	<input type="checkbox"/> 連附件	<input type="checkbox"/> 機械設計部	<input type="checkbox"/> 連附件
<input type="checkbox"/> 香港辦	<input type="checkbox"/> 連附件	<input type="checkbox"/> 其他:			




香港

<input type="checkbox"/> 行政部	<input type="checkbox"/> 連附件	<input type="checkbox"/> 會計部	<input type="checkbox"/> 連附件	<input type="checkbox"/> 統籌部	<input type="checkbox"/> 連附件	<input type="checkbox"/> 工程部	<input type="checkbox"/> 連附件
<input type="checkbox"/> 採購部	<input type="checkbox"/> 連附件	<input type="checkbox"/> QS部	<input type="checkbox"/> 連附件	<input type="checkbox"/> 地盤管理	<input type="checkbox"/> 連附件	<input type="checkbox"/> 維修部	<input type="checkbox"/> 連附件

*發件人簽署: 傳遞編號: HK0380	*組別成員批核簽署: 項目經理簽署:
-------------------------	-----------------------



 美特鋁質有限公司 MIDI Aluminium Fabricator Ltd.	工程號	J-859	拆圖	LRA	2022.01.16
	地盤	啟德站	復核		
名稱	啟德站	顏色	—	批准	—

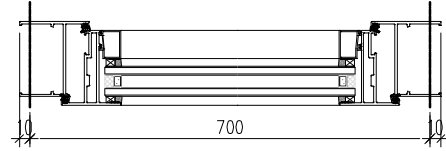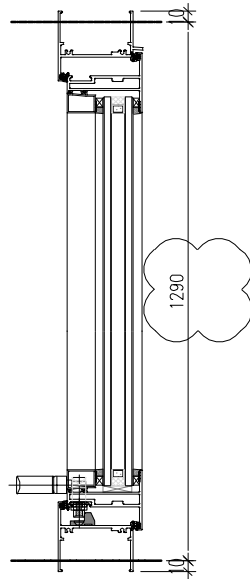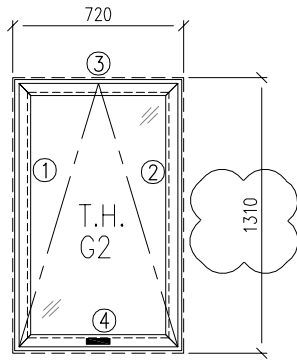

- 注意:
1. 玻璃線橫碰企
 2. 窗玉搭位7mm
 3. 滴水線比窗玉每頭長1mm
 4. TH窗玉裝HYLP14'扇撐
 5. 生窗底部需開去水孔
 6. 裝2組扣碼
 7. TH窗用立興配件, 鎖4點
 8. TH窗需裝窗拈2隻/玉, 框上裝2支

序號	料號	名稱	出筒	長度	支/幅	加工說明	加工細則
1	X86003	70生邊企	直口	1310	1	X86010-P19	頂底留__mm
2	X86003	70生邊企	直口	1310	1	X86010-P20	頂底留__mm
3	X86014	70百叶頂橫	避位	644	1	X86014-P3-4	企料底部開避位__mm
4							
5	X86022	70生底橫	避位	634	1	X86022-P6-9	底橫料防水巴鋸去__mm
6							水線孔在企料——頂底
7							安裝扣碼
8							多點鎖芯型號:
9							手柄型號:
10							限位撐型號:

窗玉用料							窗款	寬度 (mm)	高度 (mm)	只/幅	撐長
1	X86198	70窗玉企	45°	1232	1	X86198-P8-5	TH	642	1232	1	14''
2	X86198	70窗玉企	45°	1232	1	X86198-P9-5					
3	X86198	70窗玉橫	45°	642	1	X86198-P10-17					
4	X86198	70窗玉橫	45°	642	1	X86198-P11-17					
5	X86202	50玻璃線-企	直口	1156.2	2						
6	X86202	50玻璃線-企	直口	529.7	1	X86202-P2-13					
7	X86202	50玻璃線-橫	直口	529.7	1						

大圖版次	本圖版	-	-
-	日期	-	-
窗號		數量	
-		- 幅	
(W12/P)/T2		1 幅	
		幅	
		幅	
圖號	(W12/P)/T2		