

工程指示 / 要求簡箋 ENGINEER INSTRUCTIONS(E.I.)

工程指示編號:	EI- 5817 / 23	修改版本:	-
	HK- 0391 / 23		
工程編號:	J 860	工程名稱:	馬灣
收件人:	Maggie Ior	發件人:	nero ho
工程項目:	Grille- 確認模圖	日期:	07/03/2023

<input type="checkbox"/> 原合約工程包	<input type="checkbox"/> 原合約工程加 / 減賬 QT-	<input type="checkbox"/> 新工程報價 QT-
---------------------------------	--	------------------------------------

信件批核號碼/圖紙參考編號:	批核模具圖紙編號:
客戶指示附件:	管理內部批簽署:

<input type="checkbox"/> 初步鋁料 B.M.	<input type="checkbox"/> 加工拆圖, 然後生產	<input type="checkbox"/> 尺寸表
<input type="checkbox"/> 正式鋁料 B.M.	<input type="checkbox"/> 技術上資料 / 指示	<input type="checkbox"/> 報價
<input type="checkbox"/> 配件 B.M.	<input type="checkbox"/> 樣辦或貨品說明書	<input type="checkbox"/> 分判合約
<input type="checkbox"/> 其他:		

內容: 確認以下型號模圖: 1. JM301330 2. JM103030 3. JM1012A30
完成上列要求日期: 07/03/2023

國內

<input type="checkbox"/> 生產技術總監	<input type="checkbox"/> 連附件	<input type="checkbox"/> 技術部	<input type="checkbox"/> 連附件	<input type="checkbox"/> 生產部	<input type="checkbox"/> 連附件
<input type="checkbox"/> 採購部	<input type="checkbox"/> 連附件	<input type="checkbox"/> 生產統籌部	<input type="checkbox"/> 連附件	<input type="checkbox"/> 報關組	<input type="checkbox"/> 連附件
<input checked="" type="checkbox"/> 質檢部	<input checked="" type="checkbox"/> 連附件	<input type="checkbox"/> 會計部	<input type="checkbox"/> 連附件	<input type="checkbox"/> 機械設計部	<input type="checkbox"/> 連附件
<input type="checkbox"/> 香港辦	<input type="checkbox"/> 連附件	<input type="checkbox"/> 其他:			


香港

<input type="checkbox"/> 行政部	<input type="checkbox"/> 連附件	<input type="checkbox"/> 會計部	<input type="checkbox"/> 連附件	<input type="checkbox"/> 統籌部	<input type="checkbox"/> 連附件	<input type="checkbox"/> 工程部	<input type="checkbox"/> 連附件
<input checked="" type="checkbox"/> 採購部	<input checked="" type="checkbox"/> 連附件	<input type="checkbox"/> QS部	<input type="checkbox"/> 連附件	<input type="checkbox"/> 地盤管理	<input type="checkbox"/> 連附件	<input type="checkbox"/> 維修部	<input type="checkbox"/> 連附件

*發件人簽署:	<i>(Signature)</i>	*組別成員批核簽署:	<i>(Signature)</i>
傳遞編號:	410391 / 23	項目經理簽署:	<i>(Signature)</i>

更改号	日期	说明	签名

型材编号:
JM301330

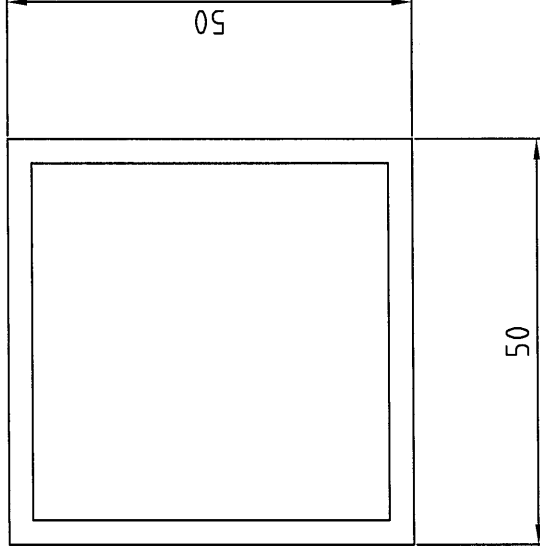

美特铝质有限公司	
承認圖面	<i>[Signature]</i>
日期	7/3-2023

“*” 标记为装配尺寸

—— 表示装饰面

所有尺寸都以毫米为标准.

检查标准按GB/T 5237-2000 高精度

未注圆角为: R0.3
未注厚度为: 3.0±0.10
图中所有FR表示满圆

合金状态	6063-T5	面积(MM ²)	564.00
比例	1:1	内周长(MM)	176.00
需求号		外周长(MM)	200.00
外接圆	φ71	线密度	1.650

 广东坚美铝型材厂有限公司


厂址: 广佛路大沥凤池工业区 图文传真: (0757)-85550238 电话: (0757)-85558828

绘图设计	谭裕偿	型材类型	通用材
绘图日期	2005.03.11	型材名称	方管
校对审核		客户名称	
审核日期		客户编号	

更改号	日期	说明	签名

型材编号:

JM103030

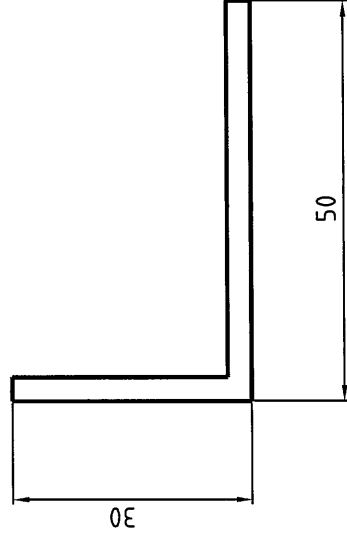


美特铝质有限公司	
承認圖面	<i>Handwritten signature</i>
日期	7/3-2023

未注圆角为: R0.40
未注厚度为: 3.00±0.12
图中所有FR表示满圆

合金状态	6063-T5	面积(MM ²)	231.00	<p>广东坚美铝型材厂有限公司</p> <p>厂址: 广佛路大沥凤池工业区 图文传真: (0757)-5550238 电话: (0757)-5558828</p>
比例	1:1	内周长(MM)		
需求编号	EQ10162	外周长(MM)	160.00	
客户编号		线密度	0.676	
绘图设计	罗碧云	型材类型	通用材	
绘图日期	1998.12.10	型材名称	角铝	
校对		客户名称		
审核		审核日期		

型材编号:
JM1012A30

更改号	日期	说明	签名

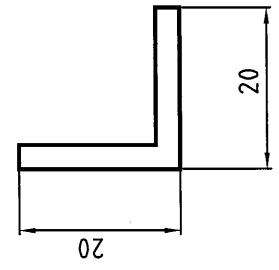


美特铝质有限公司	
承認圖面	<i>[Signature]</i>
日期	7/9-2023

— · — 表示装饰面
所有尺寸都以毫米为标准。
检查标准按GB/T5237

未注圆角为: R0.40
未注厚度为: 3.0
图中所有FR表示满圆

合金状态	6063-T5	面积(MM ²)	111.00	绘图设计	江素平	型材类型	通用材
比例	1:1	内周长(MM)		绘图日期	2001.07.09	型材名称	角铝
惯性距x(mm ⁴)		外周长(MM)	80.00	校对		客户名称	
惯性距y(mm ⁴)		线密度	0.325			审核日期	

广东坚美铝型材厂

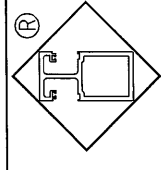

厂址: 广佛路大沥凤池工业区 图文传真: (0757)-5550238 电话: (0757)-55508828