

美特鋁質 有限公司  
MIDI Aluminium Fabricator Ltd.

数量

备注



1

工程號


J-860

地盤

馬灣

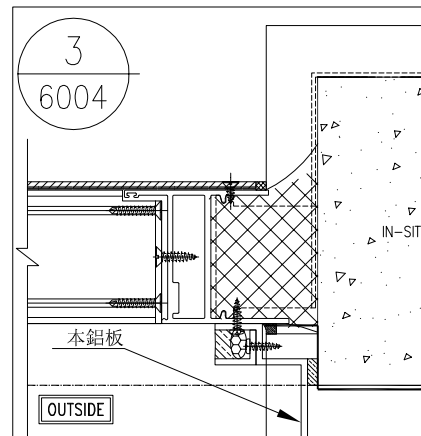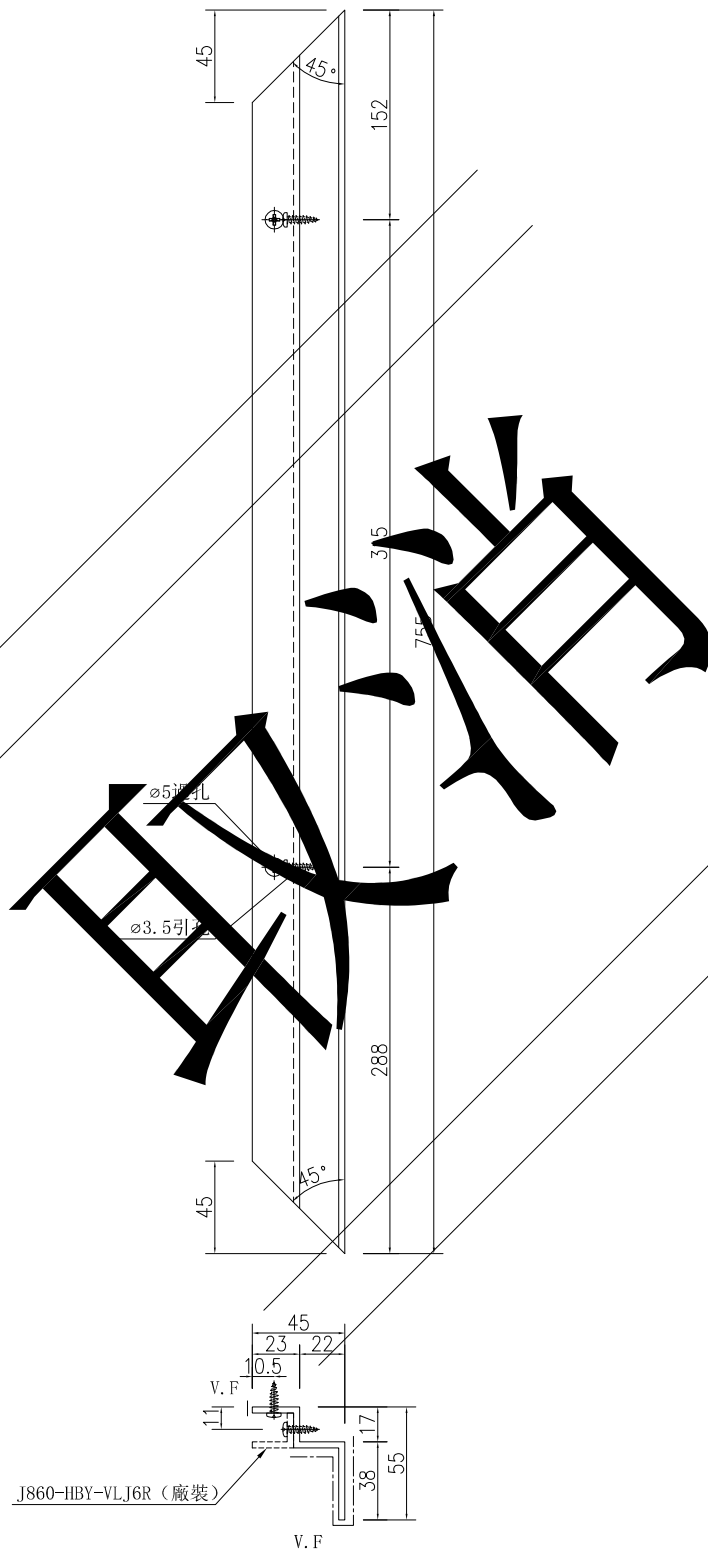

名稱	鋁板加工圖	制圖	吳祿瑜	2023.05.02	修改			
材料	3mm厚鋁板	復核			日期			
顏色	UCT205600SC-3(深啡)	批准			圖號	J860-HBY-LB1R		

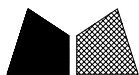




美特鋁質 有限公司  
MIDI Aluminium Fabricator Ltd.

工程號

J-860


地盤

馬灣

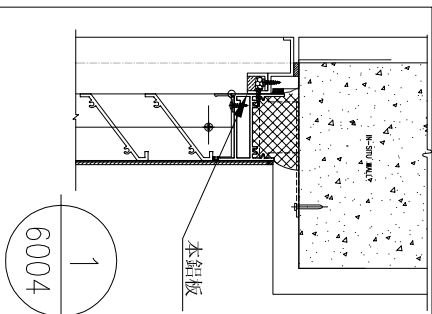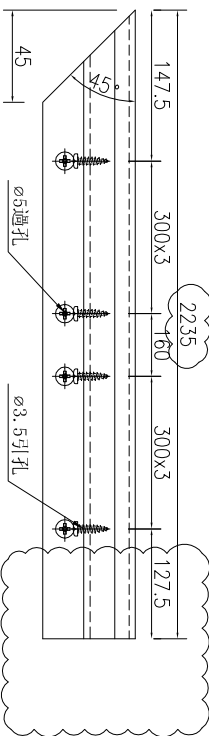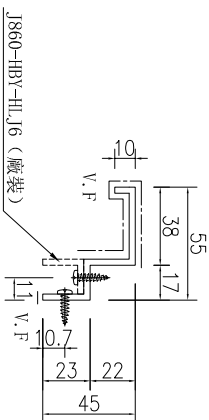




数量	备注
1	

名稱	鋁板加工圖	制圖	吳祿瑜	2023.05.02	修改	A	
材料	3mm厚鋁板	復核			日期	2023.9.12	
顏色	UCT205600SC-3(深啡)	批准			圖號	J860-HBY-LB2	

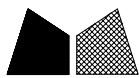

美特鋁質 有限公司  
MIDI Aluminium Fabricator Ltd.

工程號	J-860	地盤	馬灣
-----	-------	----	----

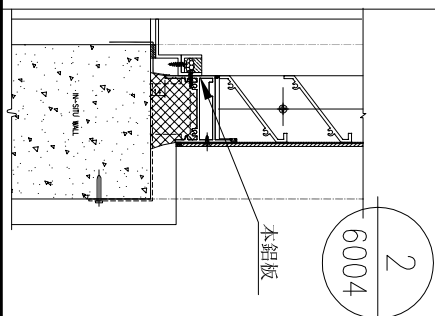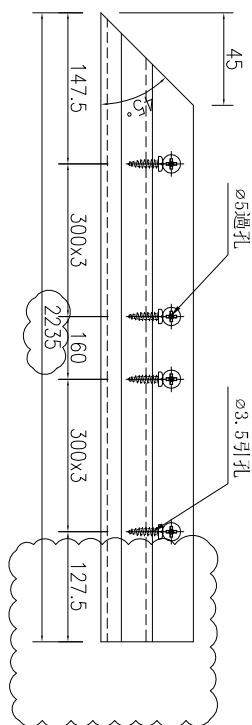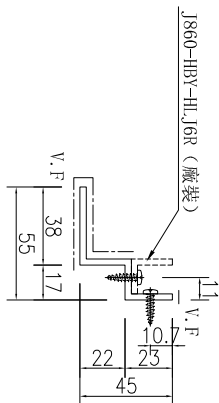

数量	备注
1	

名稱	鋁板加工圖	制圖	吳祿瑜	2023.05.02	修改	A	
材料	3mm厚鋁板	復核			日期	2023.9.12	
顏色	UCT205600SC-3(深啡)	批准			圖號	J860-HBY-LB2R	