



美特鋁質有限公司

MIDI ALUMINIUM FABRICATOR LTD.



工程指示 / 要求簡箋 ENGINEER INSTRUCTIONS(E.I.)

工程指示編號:	EI- 6873	修改版本:	A
	HK- 2523 / 23		
工程編號:	J 860	工程名稱:	馬灣(村屋)
收件人:	生統	發件人:	nero
工程項目:	後裝窗 - 廠用鋁料加工圖(前十棟) (第二批)	日期:	01/11/2023

<input type="checkbox"/> 原合約工程包	<input type="checkbox"/> 原合約工程加 / 減賬 QT-	<input type="checkbox"/> 新工程報價 QT-
---------------------------------	--	------------------------------------

信件批核號碼/圖紙參考編號:	批核模具圖紙編號:
客戶指示附件:	管理內部批簽署:

<input type="checkbox"/> 初步鋁料 B.M.	<input type="checkbox"/> 加工拆圖, 然後生產	<input type="checkbox"/> 尺寸表
<input type="checkbox"/> 正式鋁料 B.M.	<input type="checkbox"/> 技術上資料/指示	<input type="checkbox"/> 報價
<input type="checkbox"/> 配件 B.M.	<input type="checkbox"/> 樣辦或貨品說明書	<input type="checkbox"/> 分判合約
<input type="checkbox"/> 其他:		

內容:
後裝窗夾吧移位1.5mm修改圖, 請按附件資料生產加工。 及 窗號W6.2a-2A、W6.2-7A、W05-15、W6.2-9先暫停加工, 待放行
*若配件沒來得及到廠安裝下急於出貨, 請在相關孔位收上相應螺絲出貨。
完成上列要求日期: 30/10/2023

國內

<input type="checkbox"/> 生產技術總監	<input type="checkbox"/> 連附件	<input type="checkbox"/> 技術部	<input type="checkbox"/> 連附件	<input type="checkbox"/> 生產部	<input type="checkbox"/> 連附件
<input type="checkbox"/> 採購部	<input type="checkbox"/> 連附件	<input checked="" type="checkbox"/> 生產統籌部	<input checked="" type="checkbox"/> 連附件	<input type="checkbox"/> 報關組	<input type="checkbox"/> 連附件
<input type="checkbox"/> 質檢部	<input type="checkbox"/> 連附件	<input type="checkbox"/> 會計部	<input type="checkbox"/> 連附件	<input type="checkbox"/> 機械設計部	<input type="checkbox"/> 連附件
<input type="checkbox"/> 香港辦	<input type="checkbox"/> 連附件	<input type="checkbox"/> 其他:			

香港


<input type="checkbox"/> 行政部	<input type="checkbox"/> 連附件	<input type="checkbox"/> 會計部	<input type="checkbox"/> 連附件	<input type="checkbox"/> 統籌部	<input type="checkbox"/> 連附件	<input type="checkbox"/> 工程部	<input type="checkbox"/> 連附件
<input type="checkbox"/> 採購部	<input type="checkbox"/> 連附件	<input type="checkbox"/> QS部	<input type="checkbox"/> 連附件	<input checked="" type="checkbox"/> 地盤管理	<input checked="" type="checkbox"/> 連附件	<input type="checkbox"/> 維修部	<input type="checkbox"/> 連附件

*發件人簽署:	*組別成員批核簽署:
傳遞編號: Hk2523	項目經理簽署:



美特鋁質 有限公司
MIDI Aluminium Fabricator Ltd.

類別		物料號		
制圖	LRA	2023.9.27	圖號	X86385-QH9
修改	-	-	數量	-
日期	-	-	位置	
復核	-	-		
批准				

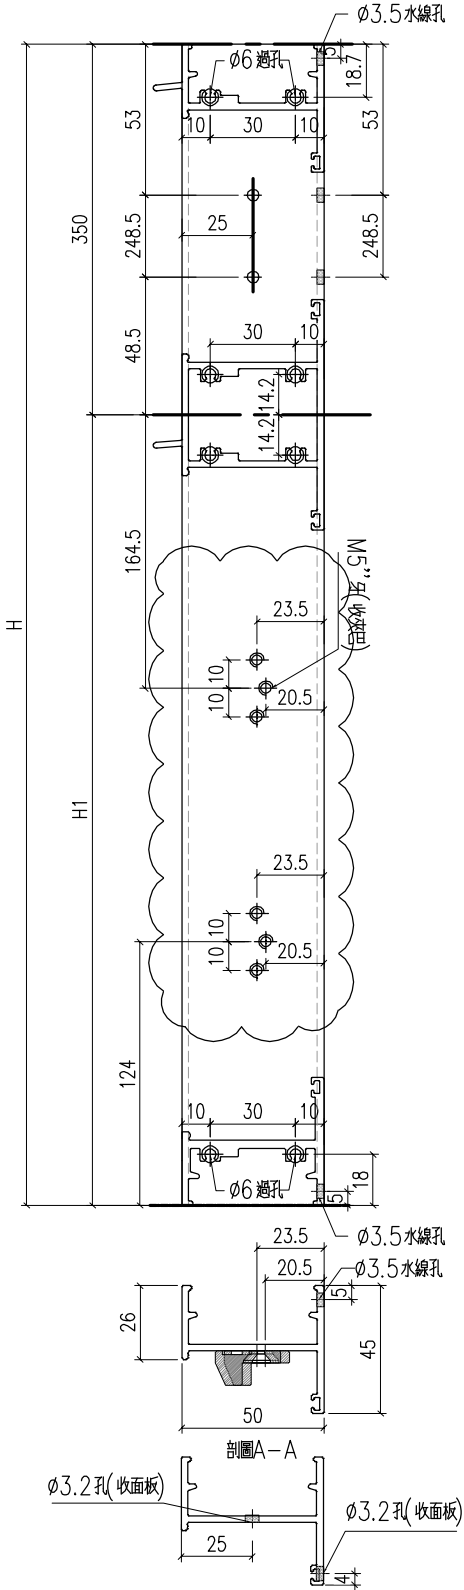


序號	料號	H	H1	數量	用於窗號
1	X86385-QH9-1	955	605	1	W05a-05
2	X86385-QH9-2	965	615	1	W05a-06
3	X86385-QH9-3	975	625	3	W05a-07
4	X86385-QH9-4	1345	995	1	W05a-10

工程號	J-860	地盤	馬灣	附件
名稱	生邊企加工圖		採用	
材料	X86385		地盤	
顏色	-		工廠	

 美特鋁質 有限公司 MIDI Aluminium Fabricator Ltd.				類別		物料號	
修改	-	-		制圖	LRA	2023.9.27	圖號 X86385-QH13
日期	-	-		復核	-	-	數量 -
				批准			位置


序號	料號	H	H1	數量	用於窗號
1	X86385-QH13-1	1220	770	1	W6.2b
2					
3					

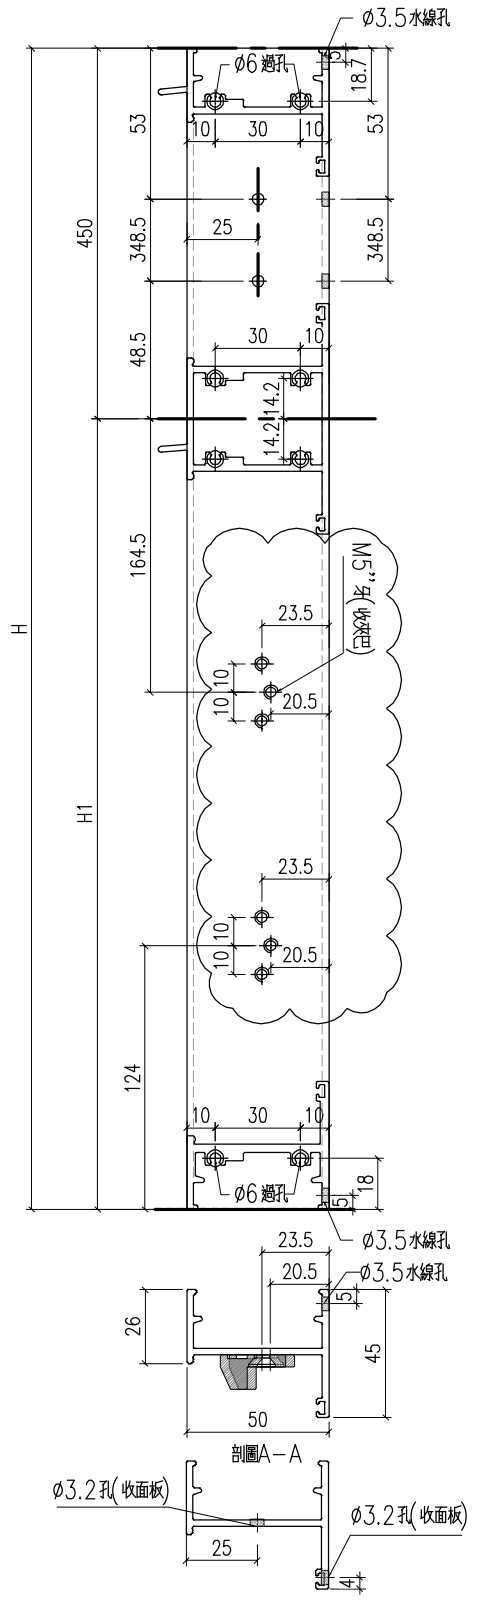


工程號	J-860	地盤	馬灣	附件
名稱	生邊企加工圖		採用	
材料	X86385		地盤	
顏色	-		工廠	

 美特鋁質 有限公司 MIDI Aluminium Fabricator Ltd.				類別		物料號	
修改	-	-		制圖	LRA	2023.9.27	圖號 X86387-DH1
日期	-	-		復核	-	-	數量 -
				批准			位置


序號	料號	L	L1	數量	用於窗號
1	X86387-DH1-1	654		1	W01a-01
2	X86387-DH1-1	654		1	W01-15
3	X86387-DH1-1	654		3	W6.1-02
4	X86387-DH1-1	654		1	W6.1-03
5	X86387-DH1-1	654		1	W6.1-03A
6	X86387-DH1-1	654		1	W6.1-04
7	X86387-DH1-1	654		2	W6.1-06
8	X86387-DH1-1	654		1	W6.1a-04
9	X86387-DH1-1	654		1	W6.1a-05
10	X86387-DH1-1	654		1	W6.1a-06
11	X86387-DH1-1	654		1	W6.1a-07
12	X86387-DH1-1	654		1	W6.1-05
13	X86387-DH1-1	654		1	W6.1a-03
14	X86387-DH1-1	654		1	W6.1a-08
15	X86387-DH1-1	654		1	W6.2-07
16	X86387-DH1-1	654		1	W6.2-07A
17	X86387-DH1-1	654		1	W6.2a-02A
18	X86387-DH1-1	654		1	W6.2a-06
19	X86387-DH1-1	654		2	W6.2a-07
20	X86387-DH1-1	654		1	W6.2a-08
21	X86387-DH1-1	654		1	W6.2a-10
22	X86387-DH1-1	654		1	W6.2a-13
23	X86387-DH1-1	654		1	W6.2-01
24	X86387-DH1-1	654		1	W6.2-04
25	X86387-DH1-1	654		1	W6.2-10
26	X86387-DH1-1	654		1	W6.2a-05
27	X86387-DH1-1	654		1	W6.2a-12
28	X86387-DH1-1	654		1	W6.2a-14
29	X86387-DH1-1	654		1	W6.2a-15
30	X86387-DH1-1	654		2	W05-01
31	X86387-DH1-1	654		2	W05-02
32	X86387-DH1-1	654		1	W05-03
33	X86387-DH1-1	654		1	W05-04
34	X86387-DH1-1	654		1	W05-05
35	X86387-DH1-1	654		1	W05a-02
36	X86387-DH1-1	654		1	W05a-02
37	X86387-DH1-1	654		1	W05a-03
38	X86387-DH1-1	654		1	W05a-03
39	X86387-DH1-1	654		1	W05a-04
40	X86387-DH1-1	654		1	W06-01

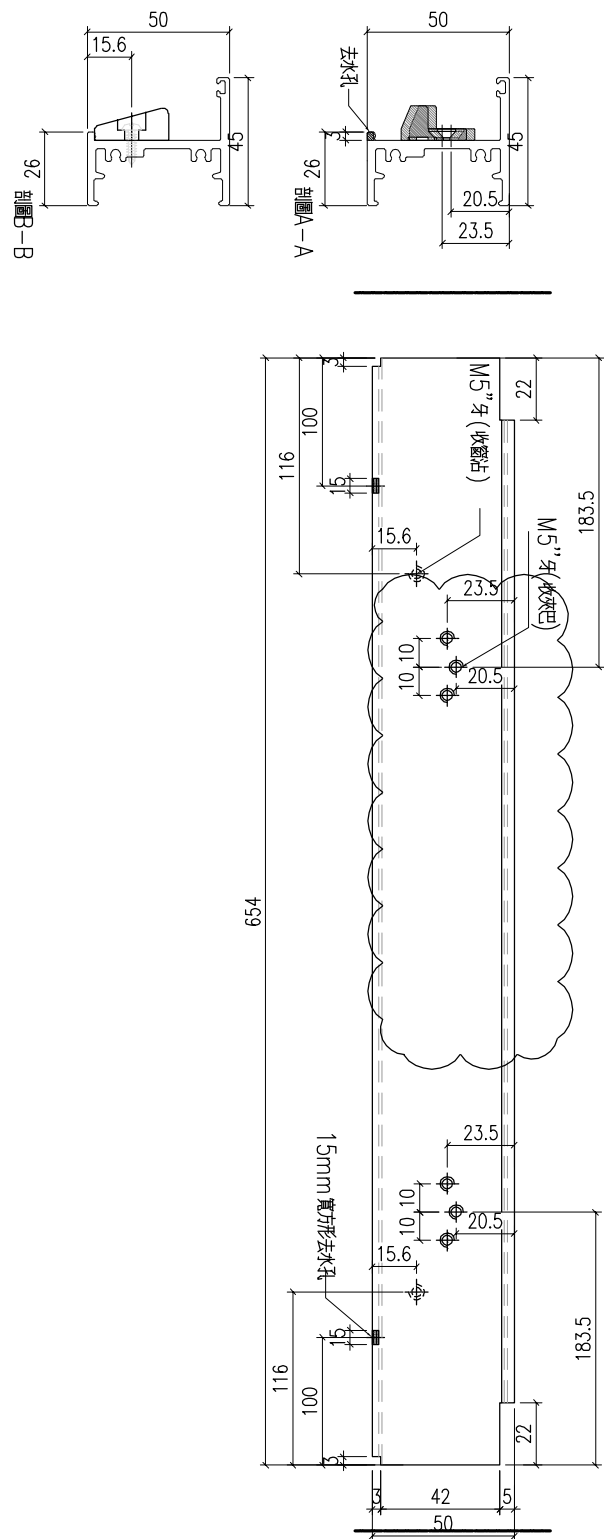

工程號	J-860	地盤	馬灣	附 件
名稱	生底橫		採用	
材料	X86387		地盤	
顏色	-		工廠	

 美特鋁質 有限公司 MIDI Aluminium Fabricator Ltd.				類別		物料號	
				制圖	LRA	2023.9.27	圖號 X86387-DH2
修改	-	-		復核	-	-	數量 -
日期	-	-		批准			位置

序號	料號	L	L1	數量	用於窗號
1	X86387-DH2-1	804		1	W12-01
2	X86387-DH2-1	804		1	W12-02
3	X86387-DH2-1	804		1	W12-03
4	X86387-DH2-1	804		2	W12.1-01
5	X86387-DH2-1	804		1	W12.1-02
6	X86387-DH2-1	804		1	W12.1-03
7	X86387-DH2-1	804		2	W12.1-04
8	X86387-DH2-1	804		1	W12.1-05
9	X86387-DH2-1	804		1	W02-01

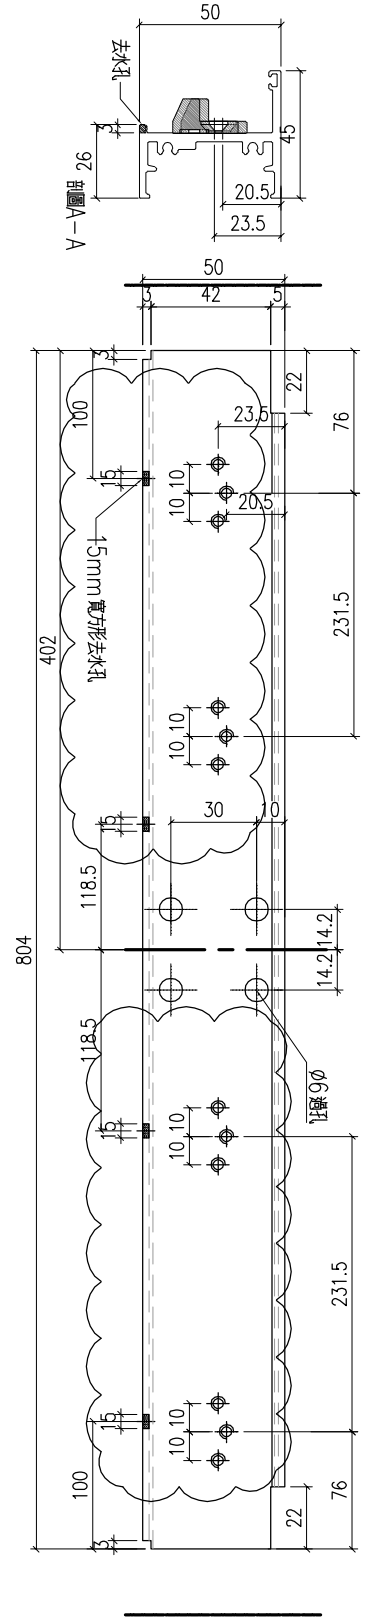

工程號	J-860	地盤	馬灣	採 用	附 件
名稱	生底橫				
材料	X86387		地盤		
顏色	-		工廠		