



工程指示 / 要求簡箋 ENGINEER INSTRUCTIONS(E.I.)

工程指示編號:	EI- 7027	修改版本:	D
	HK- 0017		
工程編號:	J 860	工程名稱:	馬灣(村屋)
收件人:	生統	發件人:	nero
工程項目:	後裝窗 - 廠用鋁料加工圖(第二大批) (標準鋁窗)(第二部份)	日期:	5/1/2024

<input type="checkbox"/> 原合約工程包	<input type="checkbox"/> 原合約工程加 / 減賬 QT-	<input type="checkbox"/> 新工程報價 QT-
---------------------------------	--	------------------------------------

信件批核號碼/圖紙參考編號:	批核模具圖紙編號:
客戶指示附件:	管理內部批簽署:

<input type="checkbox"/> 初步鋁料 B.M.	<input type="checkbox"/> 加工拆圖, 然後生產	<input type="checkbox"/> 尺寸表
<input type="checkbox"/> 正式鋁料 B.M.	<input type="checkbox"/> 技術上資料 / 指示	<input type="checkbox"/> 報價
<input type="checkbox"/> 配件 B.M.	<input type="checkbox"/> 樣辦或貨品說明書	<input type="checkbox"/> 分判合約
<input type="checkbox"/> 其他:		

內容: 請按附件資料生產加工, 送地盤。
完成上列要求日期: 2024/1/31


國內

<input type="checkbox"/> 生產技術總監	<input type="checkbox"/> 連附件	<input type="checkbox"/> 技術部	<input type="checkbox"/> 連附件	<input type="checkbox"/> 生產部	<input type="checkbox"/> 連附件
<input type="checkbox"/> 採購部	<input type="checkbox"/> 連附件	<input checked="" type="checkbox"/> 生產統籌部	<input checked="" type="checkbox"/> 連附件	<input type="checkbox"/> 報關組	<input type="checkbox"/> 連附件
<input type="checkbox"/> 質檢部	<input type="checkbox"/> 連附件	<input type="checkbox"/> 會計部	<input type="checkbox"/> 連附件	<input type="checkbox"/> 機械設計部	<input type="checkbox"/> 連附件
<input type="checkbox"/> 香港辦	<input type="checkbox"/> 連附件	<input type="checkbox"/> 其他:			


香港

<input type="checkbox"/> 行政部	<input type="checkbox"/> 連附件	<input type="checkbox"/> 會計部	<input type="checkbox"/> 連附件	<input type="checkbox"/> 統籌部	<input type="checkbox"/> 連附件	<input type="checkbox"/> 工程部	<input type="checkbox"/> 連附件
<input type="checkbox"/> 採購部	<input type="checkbox"/> 連附件	<input type="checkbox"/> QS部	<input type="checkbox"/> 連附件	<input checked="" type="checkbox"/> 地盤管理	<input checked="" type="checkbox"/> 連附件	<input type="checkbox"/> 維修部	<input type="checkbox"/> 連附件

*發件人簽署:	h	*組別成員批核簽署:	
傳遞編號:	HK0017	項目經理簽署:	


 美特鋁質 有限公司 MIDI Aluminium Fabricator Ltd.				類別		物料號	
				制圖	LRA	2023. 11. 21	圖號 860-FY1
修改	-	-		復核	-	-	數量 见表
日期	-	-		批准			位置

W21/1和W21/5 增加鎖點及扣碼示意圖

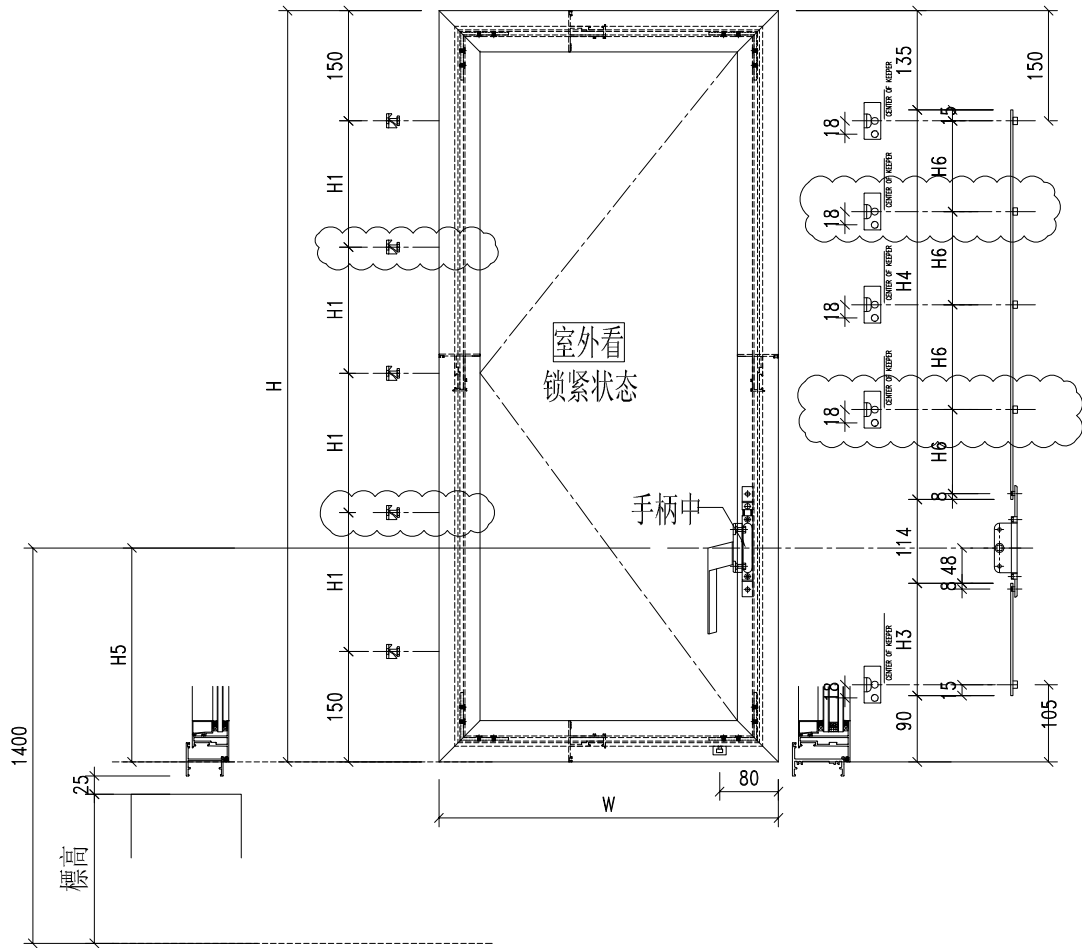


序号	窗號	窗玉號	窗玉W	窗玉H	H1	H3 (编号及长度)		H4 (编号及长度)		H5	数量	H6
1	W21-01	W21-01L	593.2	2162	465.5	W21/1-LB1	318	W21/1-LB2	1505	456	1	370.5
2	W21-01	W21-01L-1	597.7	2162	465.5	W21/1-LB1	318	W21/1-LB2	1505	456	1	370.5
3	W21-05	W21-05L	523.2	2162	465.5	W21/5-LB1	318	W21/5-LB2	1505	456	1	370.5
4	W21-05	W21-05L-1	527.7	2162	465.5	W21/5-LB1	318	W21/5-LB2	1505	456	1	370.5

工程號	J-860	地盤	马湾	附 件
名稱	鋁窗組裝圖		探 用	
材 料	详见加工圖		地盤	
顏 色	--		工廠	


 美特鋁質 有限公司 MIDI Aluminium Fabricator Ltd.				類別		物料號			
				制圖	LRA	2023. 11. 21	圖號	860-FY2	
修改	-	-		復核	-	-	數量	见表	
日期	-	-		批准			位置		

W21/1和W21/5 增加鎖點及扣碼示意圖

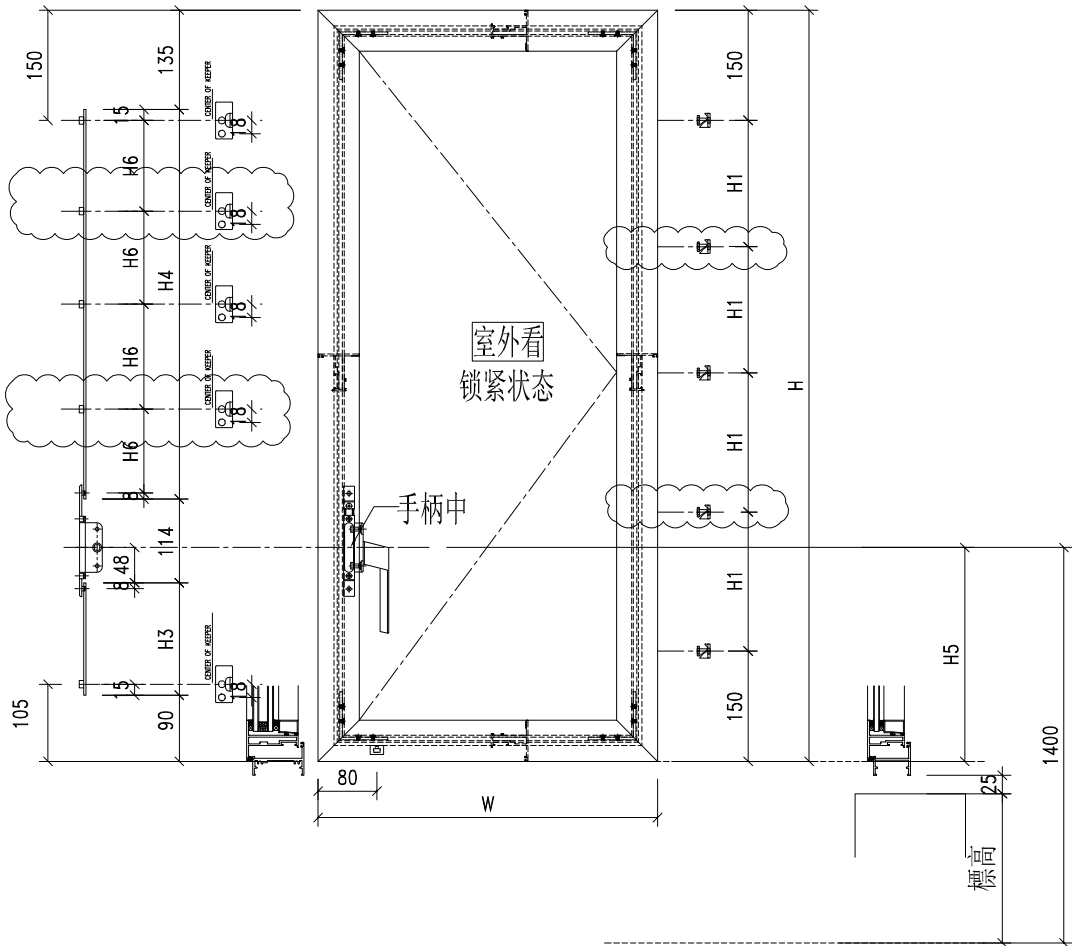

序号	窗號	窗玉號	窗玉W	窗玉H	H1	H3 (编号及长度)	H4 (编号及长度)	H5	数量	H6
1	W21-01	W21-01R	593.2	2162	465.5	W21/1-LB1 318	W21/1-LB2 1505	456	1	370.5
2	W21-05	W21-05R	523.2	2162	465.5	W21/5-LB1 318	W21/5-LB2 1505	456	1	370.5


工程號	J-860	地盤	马湾	附 件
名稱	鋁窗組裝圖		探 用	
材 料	详见加工图		地盤	
顏 色	--		工廠	

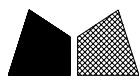

美特鋁質 有限公司
MIDI Aluminium Fabricator Ltd.

類別		物料料號		
制圖	LRA	2023.11.21	圖號	X85964-P2
修改	-	-	數量	--
日期	-	-	位置	
復核	-	-		
批准				

W21/1和W21/5 拉巴增加鎖點孔示意圖

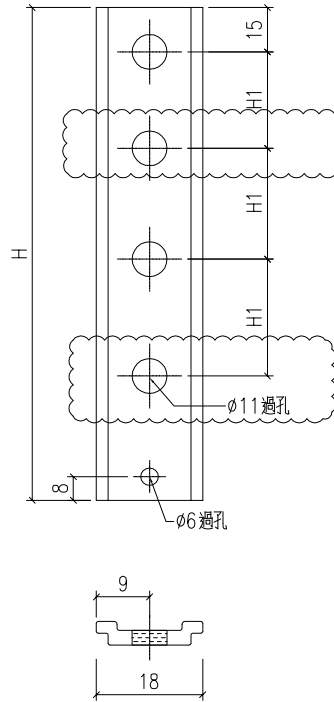

拉巴编号	H	数量	使用位置	H1
W21/1-LB2	1505	3	W21-01	370.5
W21/5-LB2	1505	3	W21-05	370.5

工程號	J-860	地盤	馬灣	附 件
名稱	拉巴		採用	
材料	X85964		地盤	
顏色	--		工廠	