



工程指示 / 要求簡箋 ENGINEER INSTRUCTIONS(E.I.)

工程指示編號:	EI- 7027	修改版本:	E
	HK- 0021		
工程編號:	J 860	工程名稱:	馬灣(村屋)
收件人:	生統	發件人:	nero
工程項目:	後裝窗 - 廠用鋁料加工圖(第二大批) (標準鋁窗)(第二部份)	日期:	5/1/2024

<input type="checkbox"/> 原合約工程包	<input type="checkbox"/> 原合約工程加 / 減賬 QT-	<input type="checkbox"/> 新工程報價 QT-
---------------------------------	--	------------------------------------

信件批核號碼/圖紙參考編號:	批核模具圖紙編號:
客戶指示附件:	管理內部批簽署:

<input type="checkbox"/> 初步鋁料 B.M.	<input type="checkbox"/> 加工拆圖, 然後生產	<input type="checkbox"/> 尺寸表
<input type="checkbox"/> 正式鋁料 B.M.	<input type="checkbox"/> 技術上資料 / 指示	<input type="checkbox"/> 報價
<input type="checkbox"/> 配件 B.M.	<input type="checkbox"/> 樣辦或貨品說明書	<input type="checkbox"/> 分判合約
<input type="checkbox"/> 其他:		

內容: 請按附件資料生產加工, 送地盤。
完成上列要求日期: 2024/1/31


國內

<input type="checkbox"/> 生產技術總監	<input type="checkbox"/> 連附件	<input type="checkbox"/> 技術部	<input type="checkbox"/> 連附件	<input type="checkbox"/> 生產部	<input type="checkbox"/> 連附件
<input type="checkbox"/> 採購部	<input type="checkbox"/> 連附件	<input checked="" type="checkbox"/> 生產統籌部	<input checked="" type="checkbox"/> 連附件	<input type="checkbox"/> 報關組	<input type="checkbox"/> 連附件
<input type="checkbox"/> 質檢部	<input type="checkbox"/> 連附件	<input type="checkbox"/> 會計部	<input type="checkbox"/> 連附件	<input type="checkbox"/> 機械設計部	<input type="checkbox"/> 連附件
<input type="checkbox"/> 香港辦	<input type="checkbox"/> 連附件	<input type="checkbox"/> 其他:			

香港

<input type="checkbox"/> 行政部	<input type="checkbox"/> 連附件	<input type="checkbox"/> 會計部	<input type="checkbox"/> 連附件	<input type="checkbox"/> 統籌部	<input type="checkbox"/> 連附件	<input type="checkbox"/> 工程部	<input type="checkbox"/> 連附件
<input type="checkbox"/> 採購部	<input type="checkbox"/> 連附件	<input type="checkbox"/> QS部	<input type="checkbox"/> 連附件	<input checked="" type="checkbox"/> 地盤管理	<input checked="" type="checkbox"/> 連附件	<input type="checkbox"/> 維修部	<input type="checkbox"/> 連附件

*發件人簽署:	h	*組別成員批核簽署:	
傳遞編號:	HK0021	項目經理簽署:	

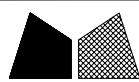

美特鋁質 有限公司
MIDI Aluminium Fabricator Ltd.

類別		物料斗號	
制圖	LRA	2023.11.20	圖號 860-W18/05-Z1a
復核	-	-	數量
批准			位置


修改	A	-	
日期	2024.1.5	-	

窗 中	窗號	W18-05	H1	700	WSO	2320
	幅數	1	XXX	0	HSO	2370
	W	2270	XXX	0	窗 中	LOT 348-GF
	H	1620				
序號	料號	名稱	出筍	長度	支/幅	加工說明
1	X86385	50生邊企	直口	1620	1	X86385-W18/05-1
2	X86385	50生邊企	直口	1620	1	X86385-W18/05-2
3	X86386	50頂橫	避位	2234	1	X86386-W18/05-1
4	X86387	50生底橫	避位	2224	1	X86387-W18/05-1
5	X86207	中企	避位	1574	1	X86207-W18/05-1
6	X86209	企反拍線	避位	1568	2	X86209-W18/05-1
7	X86209	企反拍線	避位	1568	2	X86209-W18/05-2
8	X86209	橫反拍線	避位	1030.4	2	X86209-W18/05-3
9	X86209	橫反拍線	避位	1030.4	2	X86209-W18/05-4
10	JM1052	企檔膠鋁角		1554	2	JM1052-W18/05-1
11	JM1052	企檔膠鋁角		1554	2	JM1052-W18/05-2
12	JM1052	橫檔膠鋁角		1016.4	2	JM1052-W18/05-3
13	JM1052	橫檔膠鋁角		1016.4	2	JM1052-W18/05-4
14	X86202	企玻璃線		1511	4	
15	X86202	橫玻璃線		993.9	4	

窗 中	窗號	W18-06	H1	600	WSO	2500
	幅數	1	XXX	0	HSO	2190
	W	2450	XXX	0	窗 中	LOT 303-GF
	H	1540				
序號	料號	名稱	出筍	長度	支/幅	加工說明
1	X86385	50生邊企	直口	1540	1	X86385-W18/06-1
2	X86385	50生邊企	直口	1540	1	X86385-W18/06-2
3	X86386	50頂橫	避位	2414	1	X86386-W18/06-1
4	X86387	50生底橫	避位	2404	1	X86387-W18/06-1
5	X86207	中企	避位	1494	1	X86207-W18/06-1
6	X86209	企反拍線	避位	1488	2	X86209-W18/06-1
7	X86209	企反拍線	避位	1488	2	X86209-W18/06-2
8	X86209	橫反拍線	避位	1120.4	2	X86209-W18/06-3
9	X86209	橫反拍線	避位	1120.4	2	X86209-W18/06-4
10	JM1052	企檔膠鋁角		1474	2	JM1052-W18/06-1
11	JM1052	企檔膠鋁角		1474	2	JM1052-W18/06-2
12	JM1052	橫檔膠鋁角		1106.4	2	JM1052-W18/06-3
13	JM1052	橫檔膠鋁角		1106.4	2	JM1052-W18/06-4
14	X86202	企玻璃線		1431	4	
15	X86202	橫玻璃線		1083.9	4	

工程號	J-860	地盤	馬灣
名稱	鋁窗組裝圖		探用
材料	詳見加工圖		地盤
顏色	--		工廠

附 件 組裝圖見：860-W18/05-Z1

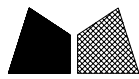


美特鋁質 有限公司
MIDI Aluminium Fabricator Ltd.

類別		物料斗號	
制圖	LRA	2023.11.20	圖號 860-W18.1/02-Z1a
修改	A	-	數量
日期	2024.1.5	-	位置

窗 号	窗號	W18.1-02	H1	700	WSO	3830
	幅數	1	XXX	0	HSO	2370
	W	3780	XXX	0	位置	LOT 348-GF
	H	1620				
序號	料號	名稱	出筍	長度	支/幅	加工說明
1	X86385	50生邊企	直口	1620	1	X86385-W18.1/02-1
2	X86385	50生邊企	直口	1620	1	X86385-W18.1/02-2
3	X86386	50頂橫	直口	3744	1	X86386-W18.1/02-1
4	X86387	50生底橫	避位	3734	1	X86387-W18.1/02-1
5	X86207	中柱	避位	1574	2	X86207-W18.1/02-1
6	X86209	企反拍線	避位	1568	3	X86209-W18.1/02-1
7	X86209	企反拍線	避位	1568	3	X86209-W18.1/02-2
8	X86209	橫反拍線	避位	1155.4	1	X86209-W18.1/02-3
9	X86209	橫反拍線	避位	1160	1	X86209-W18.1/02-4
10	X86209	橫反拍線	避位	1155.4	1	X86209-W18.1/02-5
11	X86209	橫反拍線	避位	1155.4	1	X86209-W18.1/02-6
12	X86209	橫反拍線	避位	1160.0	1	X86209-W18.1/02-7
13	X86209	橫反拍線	避位	1155.4	1	X86209-W18.1/02-8
14	JM1052	企档胶铝角		1554	3	JM1052-W18.1/02-1
15	JM1052	企档胶铝角		1554	3	JM1052-W18.1/02-2
16	JM1052	橫档胶铝角		1141.4	1	JM1052-W18.1/02-3
17	JM1052	橫档胶铝角		1146.0	1	JM1052-W18.1/02-4
18	JM1052	橫档胶铝角		1141.4	1	JM1052-W18.1/02-5
19	JM1052	橫档胶铝角		1141.4	1	JM1052-W18.1/02-6
20	JM1052	橫档胶铝角		1146.0	1	JM1052-W18.1/02-7
21	JM1052	橫档胶铝角		1141.4	1	JM1052-W18.1/02-8
22	X86202	企玻璃线		1511	6	
23	X86202	橫玻璃线		1119.2	2	
24	X86202	橫玻璃线		1123.6	2	
25	X86202	橫玻璃线		1119.2	2	

工程號	J-860	地盤	馬灣	附 件	組裝圖見：860-W18.1/02-Z1
名稱	鋁窗組裝圖		採 用		
材 料	詳見加工圖		地盤		
顏 色	--		工廠		

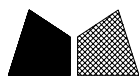

美特鋁質 有限公司
MIDI Aluminium Fabricator Ltd.


類別		物料斗號	
制圖	LRA	2023.11.20	圖號 860-W18.1/01-Z1a
復核	-	-	數量
批准			位置

修改	A	-	
日期	2024.1.5	-	

窗号	窗號	W18.1-01	H1	700	WSO	4050
	幅數	1	XXX	0	HSO	2370
	W	4000	XXX	0	位置	LOT 348-GF
	H	1620				
序號	料號	名稱	出筍	長度	支/幅	加工說明
1	X86385	50生邊企	直口	1620	1	X86385-W18.1/01-1
2	X86385	50生邊企	直口	1620	1	X86385-W18.1/01-2
3	X86386	50頂橫	直口	952.3	1	X86386-W18.1/01-1
3A	X86386	50頂橫	直口	940.6	2	X86386-W18.1/01-2
3B	X86386	50頂橫	直口	952.3	1	X86386-W18.1/01-3
4	X86387	50生底橫	避位	945	1	X86387-W18.1/01-1
4A	X86387	50生底橫	避位	936	2	X86387-W18.1/01-2
4B	X86387	50生底橫	避位	945	1	X86387-W18.1/01-3
5	JMFG0046	142x50鋁通	避位	1645	3	JMFG0046-W18.1/01-1
6	X86209	企反拍線	避位	1568	1	X86209-W18.1/01-1
7	X86209	企反拍線	避位	1568	1	X86209-W18.1/01-2
6A	X86209	企反拍線 (邊企用)	避位	1620	3	X86209-W18.1/01-3
7A	X86209	企反拍線 (邊企用)	避位	1620	3	X86209-W18.1/01-4
8	X86209	橫反拍線	避位	911	1	X86209-W18.1/01-5
9	X86209	橫反拍線	避位	931.2	2	X86209-W18.1/01-6
10	X86209	橫反拍線	避位	911	1	X86209-W18.1/01-7
11	X86209	橫反拍線	避位	911	1	X86209-W18.1/01-8
12	X86209	橫反拍線	避位	931.2	2	X86209-W18.1/01-9
13	X86209	橫反拍線	避位	911	1	X86209-W18.1/01-10
14	JM1052	企檔膠鋁角		1554	1	JM1052-W18.1/01-1
15	JM1052	企檔膠鋁角		1554	1	JM1052-W18.1/01-2
16	JM1052	橫檔膠鋁角		897.0	1	JM1052-W18.1/01-3
17	JM1052	橫檔膠鋁角		917.2	2	JM1052-W18.1/01-4
18	JM1052	橫檔膠鋁角		897.0	1	JM1052-W18.1/01-5
19	JM1052	橫檔膠鋁角		897.0	1	JM1052-W18.1/01-6
20	JM1052	橫檔膠鋁角		917.2	2	JM1052-W18.1/01-7
21	JM1052	橫檔膠鋁角		897.0	1	JM1052-W18.1/01-8
22	X86202	企玻璃線		1511	8	
23	X86202	橫玻璃線		874.4	2	
24	X86202	橫玻璃線		894.4	4	
25	X86202	橫玻璃線		874.4	2	

工程號	J-860	地盤	馬灣	附件
名稱	鋁窗組裝圖		採用	
材料	詳見加工圖		地盤	
顏色	--		工廠	



組裝圖見: 860-W18.1/01-Z1

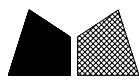

美特鋁質 有限公司
MIDI Aluminium Fabricator Ltd.

類別		物料料號		
制圖	LRA	2023. 11. 21	圖號	X86385-AL7
修改	A	-	數量	-
日期	2024. 1. 5	-	位置	
復核	-	-		
批准				

原E17027

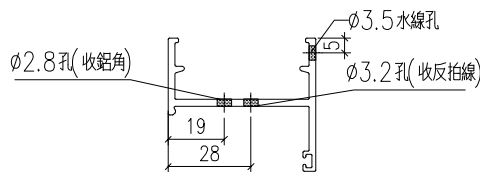
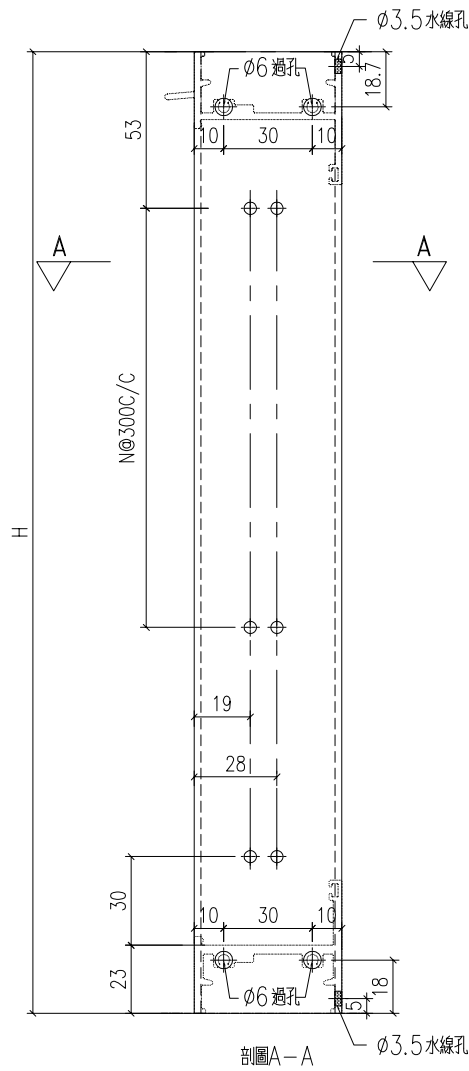


序號	料號	H	N	數量	用於窗號
1	X86385-W18/05-1	1620	4	1	W18-05
2	X86385-W18/06-1	1540	4	1	W18-06
3	X86385-W18.1/02-1	1620	4	1	W18.1-02
4	X86385-W18.1/01-1	1620	4	1	W18.1-01

工程號	J-860	地盤	馬灣	附 件
名稱	生邊企加工圖		採用	
材料	X86385		地盤	
顏色	--		工廠	

 美特鋁質 有限公司 MIDI Aluminium Fabricator Ltd.				類別		物料料號		
修改	A	-		制圖	LRA	2023. 11. 21	圖號	X86385-AL8
日期	2024. 1. 5	-		復核	-	-	數量	-
				批准			位置	

原E17027

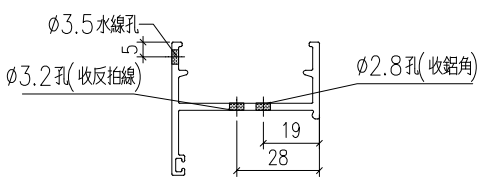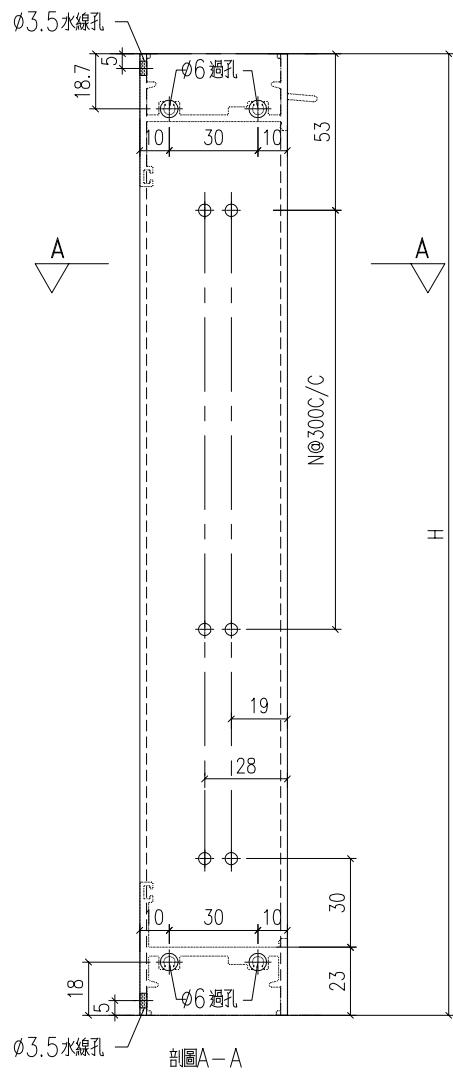


序號	料號	H	N	數量	用於窗號
1	X86385-W18/05-2	1620	4	1	W18-05
2	X86385-W18/06-2	1540	4	1	W18-06
3	X86385-W18.1/02-2	1620	4	1	W18.1-02
4	X86385-W18.1/01-2	1620	4	1	W18.1-01

工程號	J-860	地盤	馬灣	附 件
名稱	生邊企加工圖		採用	
材料	X86385		地盤	
顏色	--		工廠	


類別		物料號		
制圖	LRA	2023.11.21	圖號	X86207-AL4
修改	A	-	數量	--
日期	2024.1.5	-	位置	
復核	-	-		
批准				

序號	料號	H	N	數量	用於窗號
1	X86207-W18/05-1	1574	4	300	W18-05
2	X86207-W18/06-1	1494	4	300	W18-06
3	X86207-W18.1/02-1	1574	4	300	W18.1-02

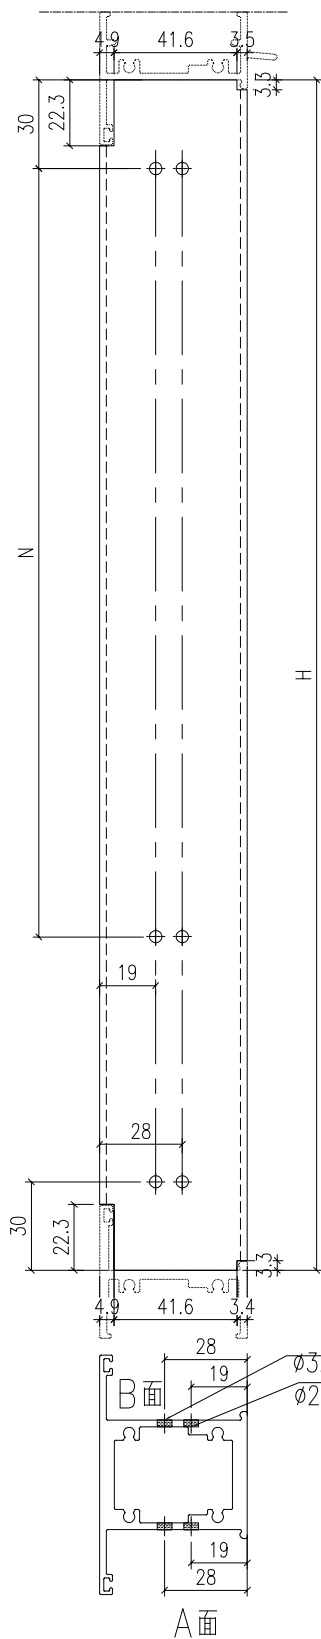

原E17027

工程號	J-860	地盤	馬灣	附件
名稱	左生右生	採用		
材料	X86207	地盤		
顏色	--	工廠		


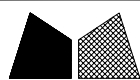


美特鋁質 有限公司
MIDI Aluminium Fabricator Ltd.


類別		物料號	
制圖	LRA	2023.11.21	圖號 X86209-AL1
修改	A	-	數量 -
日期	2024.1.5	-	位置
復核	-	-	
批准			

序號	料號	L1	N		數量	用於窗號	
1	X86209-W12.1/07-1	257.5	1	150	2	W12.1-07	805
2	X86209-W12/04-1	207.5	1	100	2	W12-04	755
3	X86209-W12/05-1	237.5	1	150	2	W12-05	785
4	X86209-W18/05-1	1568	4	300	2	W18-05	2370
5	X86209-W18/06-1	1488	4	300	2	W18-06	2190
6	X86209-W18.1/02-1	1568	4	300	3	W18.1-02	2370
7	X86209-W18.1/01-1	1568	4	300	1	W18.1-01	2370

原E17027

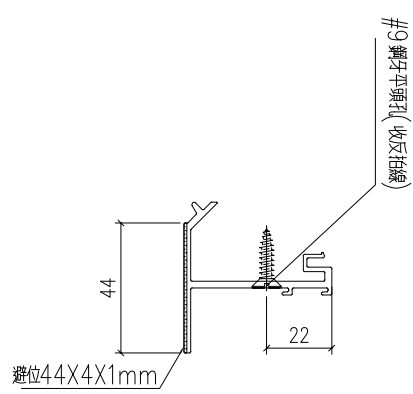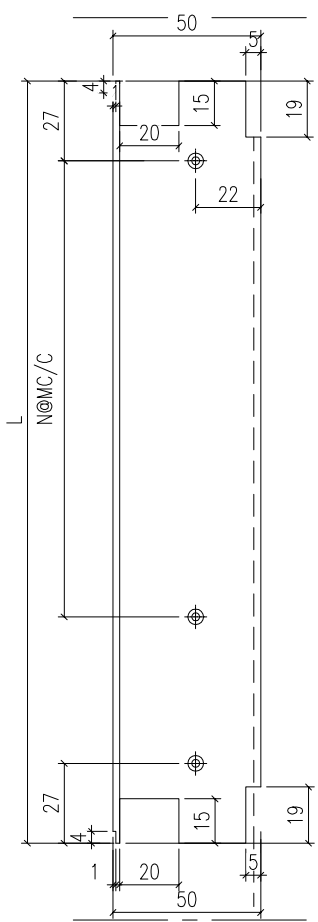

工程號	J-860	地盤	馬灣	附件
名稱	反拍線		採用	
材料	X86209		地盤	
顏色	--		工廠	


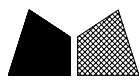


美特鋁質 有限公司
MIDI Aluminium Fabricator Ltd.


類別		物料料號		
制圖	LRA	2023.11.21	圖號	X86209-AL2
修改	A	-	數量	-
日期	2024.1.5	-	位置	
復核	-	-		
批准				

序號	料號	L1	N		數量	用於窗號	
1	X86209-W12.1/07-2	257.5	1	150	2	W12.1-07	805
2	X86209-W12/04-2	207.5	1	100	2	W12-04	755
3	X86209-W12/05-2	237.5	1	150	2	W12-05	785
4	X86209-W18/05-2	1568	4	300	2	W18-05	2370
5	X86209-W18/06-2	1488	4	300	2	W18-06	2190
6	X86209-W18.1/02-2	1568	4	300	3	W18.1-02	2370
7	X86209-W18.1/01-2	1568	4	300	1	W18.1-01	2370

原E17027

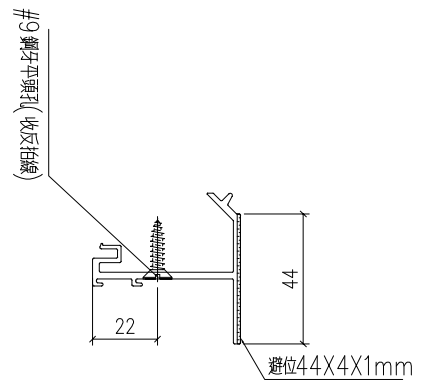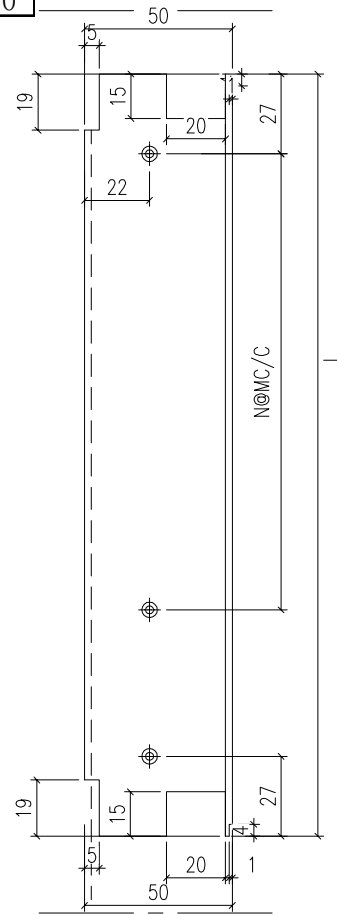

工程號	J-860	地盤	馬灣	附件
名稱	反拍線	採用		
材料	X86209	地盤		
顏色	--	工廠		

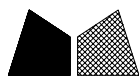


美特鋁質 有限公司
MIDI Aluminium Fabricator Ltd.



類別		物料號	
制圖	LRA	2023. 11. 21	圖號 X86209-W18.1/01-4
修改	A	-	數量 3
日期	2024. 1. 5	-	位置

用於窗號: W18.1-01


原E17027

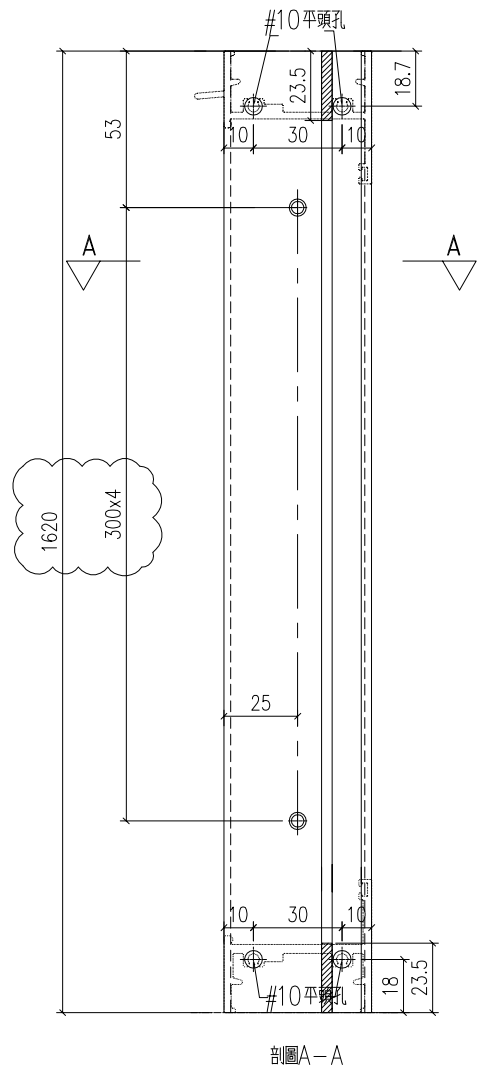

剖面A-A

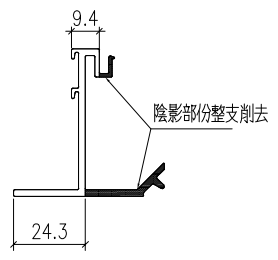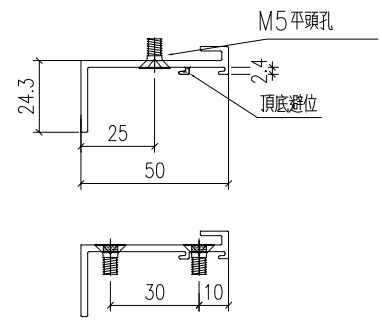


工程號	J-860	地盤	馬灣	附件
名稱	反拍線	採用		
材料	X86209	地盤		
顏色	--	工廠		

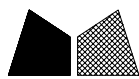



美特鋁質 有限公司
MIDI Aluminium Fabricator Ltd.

類別		物料料號		
制圖	LRA	2023.11.21	圖號	X86209-W18.1/01-3
修改	A	-	數量	3
日期	2024.1.5	-	位置	
復核	-	-		
批准				

用於窗號: W18.1-01

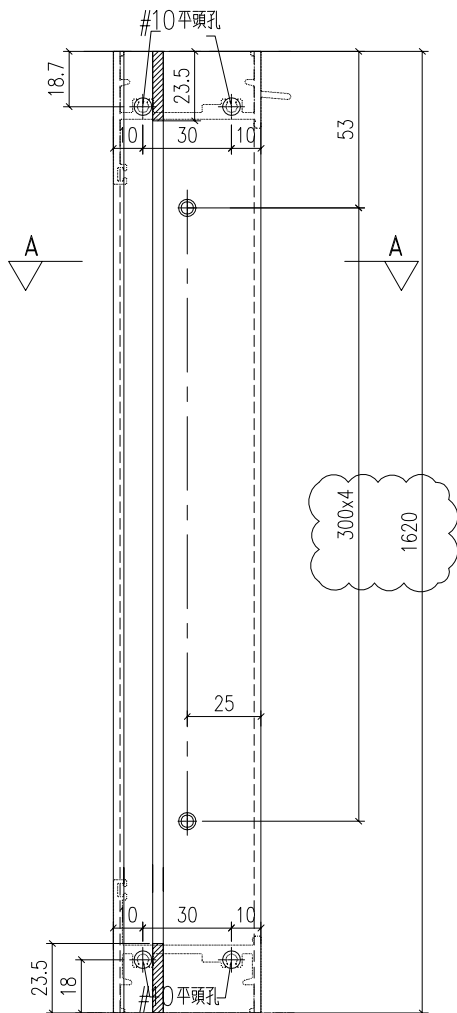


剖面A-A

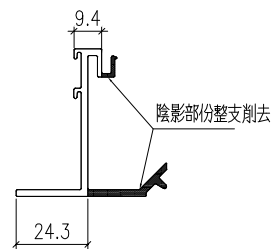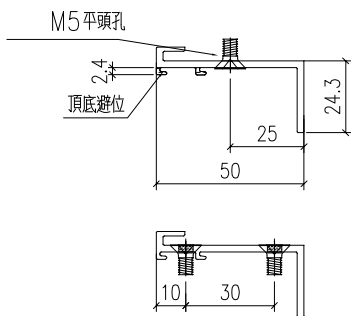

原E17027


工程號	J-860	地盤	馬灣	附件
名稱	反拍線	採用		
材料	X86209	地盤		
顏色	--	工廠		

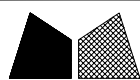

美特鋁質 有限公司
MIDI Aluminium Fabricator Ltd.


類別		物料號		
制圖	LRA	2023.11.21	圖號	JM1052-AL1
修改	A	-	數量	--
日期	2024.1.5	-	位置	
復核	-	-		
批准				

原E17027

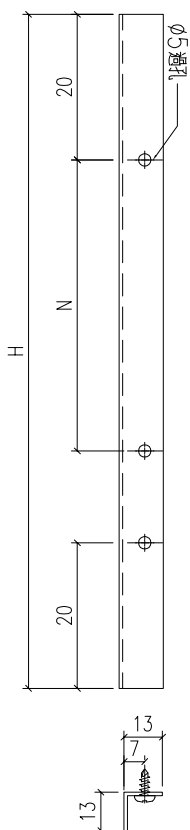

序號	料號	L1	N		數量	用於窗號
1	JM1052-W12.1/07-1	243.5	1	150	2	W12.1-07
2	JM1052-W12/04-1	193.5	1	100	2	W12-04
3	JM1052-W12/05-1	223.5	1	150	2	W12-05
4	JM1052-W18/05-1	1554	4	300	2	W18-05
5	JM1052-W18/06-1	1474	4	300	2	W18-06
6	JM1052-W18.1/02-1	1554	4	300	3	W18.1-02
7	JM1052-W18.1/01-1	1554	4	300	1	W18.1-01


工程號	J-859	地盤	啟德站	附 件
名稱	反拍線擋膠鋁角		採用	
材料	13*13*1.3鋁角		地盤	
顏色	--		工廠	

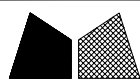

美特鋁質 有限公司
MIDI Aluminium Fabricator Ltd.

類別		物料號		
制圖	LRA	2023.11.21	圖號	JM1052-AL2
修改	A	-	數量	--
日期	2024.1.5	-	位置	
復核	-	-		
批准				

原17027

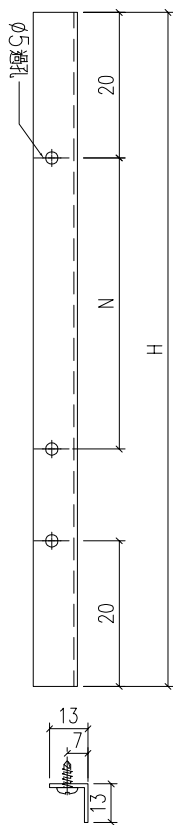



序號	料號	L1	N		數量	用於窗號
1	JM1052-W12.1/07-2	243.5	1	150	2	W12.1-07
2	JM1052-W12/04-2	193.5	1	100	2	W12-04
3	JM1052-W12/05-2	223.5	1	150	2	W12-05
4	JM1052-W18/05-2	1554	4	300	2	W18-05
5	JM1052-W18/06-2	1474	4	300	2	W18-06
6	JM1052-W18.1/02-2	1554	4	300	3	W18.1-02
7	JM1052-W18.1/01-2	1554	4	300	1	W18.1-01

工程號	J-859	地盤	啟德站	附 件
名稱	反拍線擋膠鋁角		採用	
材料	13*13*1.3鋁角		地盤	
顏色	--		工廠	


 美特鋁質 有限公司 MIDI Aluminium Fabricator Ltd.				類別		物料號	
修改	A	-		制圖	LRA	2023.11.21	圖號 JMFG0046-AL1
日期	2024.1.5	-		復核	-	-	數量 -
				批准			位置

序號	料號	H	H1	N		數量	用於窗號
1	JMFG0046-W18.1/01-1	1645	1620	4	300	3	W18.1-01

頂用膠及墊膠封口

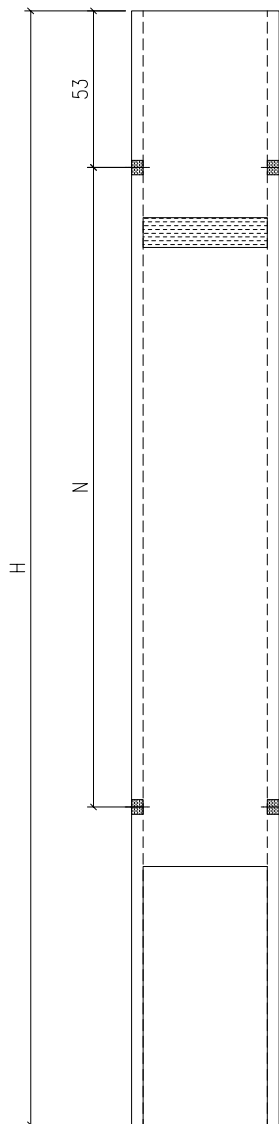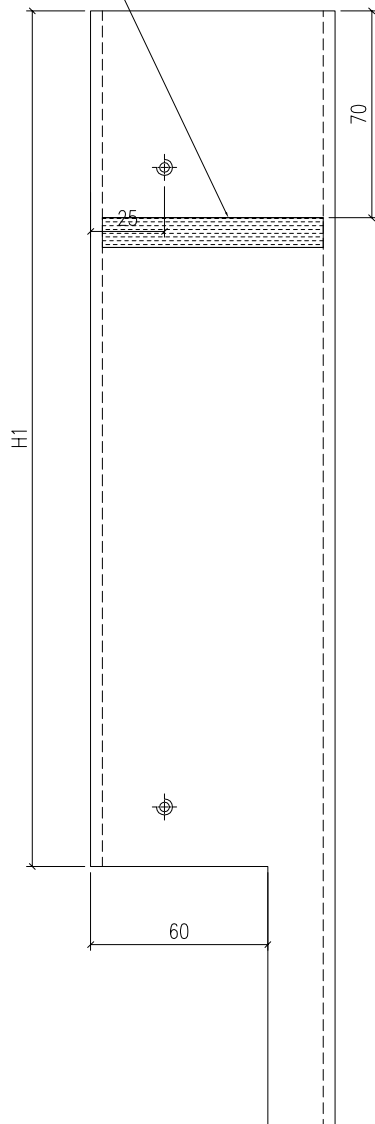

原E17027

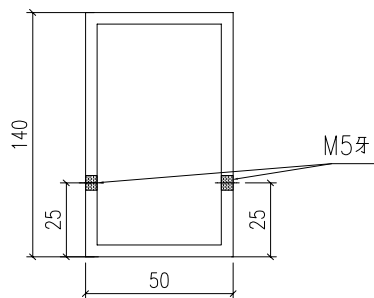

工程號	J-860	地盤	馬灣	附 件
名稱	50*140通		採用	
材料	JMFG0046		地盤	
顏色	--		工廠	