



工程指示 / 要求簡箋 ENGINEER INSTRUCTIONS(E.I.)

工程指示編號:	EI- 7337	修改版本:	D
	HK- 0455		
工程編號:	J 860	工程名稱:	馬灣(村屋)
收件人:	生統	發件人:	nero
工程項目:	後裝窗 - 廠用鋁料加工圖 (後裝窗加工 圖2024.03.13 (EI7337修改))	日期:	04/03/2024

<input type="checkbox"/> 原合約工程包	<input type="checkbox"/> 原合約工程加 / 減賬 QT-	<input type="checkbox"/> 新工程報價 QT-
---------------------------------	--	------------------------------------

信件批核號碼/圖紙參考編號:	批核模具圖紙編號:
客戶指示附件:	管理內部批簽署:

<input type="checkbox"/> 初步鋁料 B.M.	<input type="checkbox"/> 加工拆圖, 然後生產	<input type="checkbox"/> 尺寸表
<input type="checkbox"/> 正式鋁料 B.M.	<input type="checkbox"/> 技術上資料 / 指示	<input type="checkbox"/> 報價
<input type="checkbox"/> 配件 B.M.	<input type="checkbox"/> 樣辦或貨品說明書	<input type="checkbox"/> 分判合約
<input type="checkbox"/> 其他:		

內容: 請按附件資料生產加工, 送地盤。
完成上列要求日期: 22/3/2024


國內


<input type="checkbox"/> 生產技術總監	<input type="checkbox"/> 連附件	<input type="checkbox"/> 技術部	<input type="checkbox"/> 連附件	<input type="checkbox"/> 生產部	<input type="checkbox"/> 連附件
<input type="checkbox"/> 採購部	<input type="checkbox"/> 連附件	<input checked="" type="checkbox"/> 生產統籌部	<input checked="" type="checkbox"/> 連附件	<input type="checkbox"/> 報關組	<input type="checkbox"/> 連附件
<input type="checkbox"/> 質檢部	<input type="checkbox"/> 連附件	<input type="checkbox"/> 會計部	<input type="checkbox"/> 連附件	<input type="checkbox"/> 機械設計部	<input type="checkbox"/> 連附件
<input type="checkbox"/> 香港辦	<input type="checkbox"/> 連附件	<input type="checkbox"/> 其他:			


香港


<input type="checkbox"/> 行政部	<input type="checkbox"/> 連附件	<input type="checkbox"/> 會計部	<input type="checkbox"/> 連附件	<input type="checkbox"/> 統籌部	<input type="checkbox"/> 連附件	<input type="checkbox"/> 工程部	<input type="checkbox"/> 連附件
<input type="checkbox"/> 採購部	<input type="checkbox"/> 連附件	<input type="checkbox"/> QS部	<input type="checkbox"/> 連附件	<input checked="" type="checkbox"/> 地盤管理	<input checked="" type="checkbox"/> 連附件	<input type="checkbox"/> 維修部	<input type="checkbox"/> 連附件


*發件人簽署:	h	*組別成員批核簽署:	
傳遞編號:	HK0455	項目經理簽署:	


 美特鋁質 有限公司 MIDI Aluminium Fabricator Ltd.					類別		物料號			
					制圖	LRA	2024.2.4	圖號	860-W21.2/2-Z1a	
修改	A	-			復核	-	-	數量		
日期	3.12	-			批准			位置		
窗 名 字	窗號	W21.2-02	XXX	0	WSO	4850				
	幅數	1	XXX	0	HSO	2040				
	H	1240	H1	750	位置	LOT 382-1F				
	H2	1890	W1	750						
	EQ	1067.5								
序號	料號	名稱	出筭	長度	支/幅	加工說明				
1	X86385	50生邊企	直口	1240	1	X86385-W21.2/2-1L				
2	X86385	50生邊企	直口	1240	1	X86385-W21.2/2-2R				
3	X86385	50生邊企	直口	1240	1	X86385-W21.2/2-2L				
4	X86385	50生邊企	直口	1240	1	X86385-W21.2/2-1R				
5	X86385	50生邊企	直口	1890	1	X86385-W21.2/2-3L				
6	X86385	50生邊企	直口	1890	1	X86385-W21.2/2-3R				
7	JMFG0046	140X50鋁通	避位	2040	1	JMFG0046-W21.2/2-1				
8	JMFG0046	140X50鋁通	避位	2040	1	JMFG0046-W21.2/2-2				
9	X86209	反拍檔邊企	直口	1890	1	X86209-W21.2/2-V1aR				
10	X86209	反拍檔邊企	直口	1890	1	X86209-W21.2/2-V1aL				
11	X86386	50頂橫	避位	694	1	X86386-W21.2/2-1				
12	X86386	50頂橫	避位	999.8	1	X86386-W21.2/2-2				
13	X86386	50頂橫	避位	999.8	1	X86386-W21.2/2-3				
14	X86386	50頂橫	避位	694	1	X86386-W21.2/2-4				
15	X86387	50生底橫	避位	684	1	X86387-W21.2/2-1				
16	X86387	50生底橫	避位	992.5	1	X86387-W21.2/2-2				
17	X86387	50生底橫	避位	992.5	1	X86387-W21.2/2-3				
18	X86387	50生底橫	避位	684	1	X86387-W21.2/2-4				
19	X86209	企反拍線	避位	1838	1	X86209-W21.2/2-V1L				
20	X86209	企反拍線	避位	1838	1	X86209-W21.2/2-V1R				
21	X86209	橫反拍線	避位	958.5	1	X86209-W21.2/2-T1				
22	X86209	橫反拍線	避位	958.5	1	X86209-W21.2/2-T2				
23	X86209	橫反拍線	避位	958.5	1	X86209-W21.2/2-D1				
24	X86209	橫反拍線	避位	958.5	1	X86209-W21.2/2-D2				
25	X86528	夾邊		1890	1	X86528-W21.2/2-1L				
26	X86528	夾邊		1890	1	X86528-W21.2/2-1R				
27	X86528	夾邊		1240	1	X86528-W21.2/2-2R				
27A	X86528	夾邊		1240	1	X86528-W21.2/2-2L				
28	JM1052	企檔膠鋁角		1820	1	已收				
29	JM1052	企檔膠鋁角		1820	1	已收				
30	JM1052	企檔膠鋁角		1170	1	已收				
30A	JM1052	企檔膠鋁角		1170	1	已收				
31	JM1052	企檔膠鋁角		1824	1	JM1052-W21.2/2-V1L				
32	JM1052	企檔膠鋁角		1824	1	JM1052-W21.2/2-V1R				
33	JM1052	橫檔膠鋁角		944.5	1	JM1052-W21.2/2-T1				
34	JM1052	橫檔膠鋁角		944.5	1	JM1052-W21.2/2-T2				
35	JM1052	橫檔膠鋁角		944.5	1	JM1052-W21.2/2-D1				
36	JM1052	橫檔膠鋁角		944.5	1	JM1052-W21.2/2-D2				
37	X86202	企玻璃線		1781	4					
38	X86202	橫玻璃線		922.3	4					
窗玉用料										
1	X86199	50窗玉企	45°	1202	1	X86199-W21.2/2-1				
2	X86199	50窗玉企	45°	1202	1	X86199-W21.2/2-2				
3	X86199	50窗玉企	45°	1202	1	X86199-W21.2/2-3				
4	X86199	50窗玉企	45°	1202	1	X86199-W21.2/2-4				
5	X86199	50窗玉橫	45°	692	1	X86199-W21.2/2-5				
6	X86199	50窗玉橫	45°	692	1	X86199-W21.2/2-6				
7	X86199	50窗玉橫	45°	692	1	X86199-W21.2/2-7				
8	X86199	50窗玉橫	45°	692	1	X86199-W21.2/2-8				
9	X86202	50玻璃線-企	直口	1126.2	1	X86202-W21.2/2-1				
10	X86202	50玻璃線-企	直口	1126.2	1	X86202-W21.2/2-2				
11	X86202	50玻璃線-企	直口	1126.2	2					
12	X86202	50玻璃線-橫	直口	580	4					
工程號	J-860	地盤	马湾		附件 組裝圖見：860-W21.2/2-Z1					
名稱	鋁窗組裝圖			探						用
材料	詳見加工圖			地盤						
顏色	--			工廠						

 美特鋁質 有限公司 MIDI Aluminium Fabricator Ltd.				類別		物料號		
				制圖	LRA	2024.2.4	圖號 860-W21.2/2-Z1b	
修改	A	-		復核	-	-	數量	
日期	3.12	-		批准			位置	
窗号	窗號	W21.2-01	XXX	0	WSO	4820	位置	
	幅數	1	XXX	0	HSO	2030		
	H	1230	H1	750		LOT 382-2F		
	H2	1880	W1	750				
	EQ	1052.5						
序號	料號	名稱	出筍	長度	支/幅	加工說明		
1	X86385	50生邊企	直口	1230	1	X86385-W21.2/1-1L		
2	X86385	50生邊企	直口	1230	1	X86385-W21.2/1-2R		
3	X86385	50生邊企	直口	1230	1	X86385-W21.2/1-2L		
4	X86385	50生邊企	直口	1230	1	X86385-W21.2/1-1R		
5	X86385	50生邊企	直口	1880	1	X86385-W21.2/1-3L		
6	X86385	50生邊企	直口	1880	1	X86385-W21.2/1-3R		
7	JMFG0046	140X50鋁通	避位	2030	1	JMFG0046-W21.2/1-1		
8	JMFG0046	140X50鋁通	避位	2030	1	JMFG0046-W21.2/1-2		
9	X86209	反拍檔邊企	直口	1880	1	X86209-W21.2/1-V1aR		
10	X86209	反拍檔邊企	直口	1880	1	X86209-W21.2/1-V1aL		
11	X86386	50頂橫	避位	694	1	X86386-W21.2/1-1		
12	X86386	50頂橫	避位	984.8	1	X86386-W21.2/1-2		
13	X86386	50頂橫	避位	984.8	1	X86386-W21.2/1-3		
14	X86386	50頂橫	避位	694	1	X86386-W21.2/1-4		
15	X86387	50生底橫	避位	684	1	X86387-W21.2/1-1		
16	X86387	50生底橫	避位	977.5	1	X86387-W21.2/1-2		
17	X86387	50生底橫	避位	977.5	1	X86387-W21.2/1-3		
18	X86387	50生底橫	避位	684	1	X86387-W21.2/1-4		
19	X86209	企反拍線	避位	1828	1	X86209-W21.2/1-V1L		
20	X86209	企反拍線	避位	1828	1	X86209-W21.2/1-V1R		
21	X86209	橫反拍線	避位	943.5	1	X86209-W21.2/1-T1		
22	X86209	橫反拍線	避位	943.5	1	X86209-W21.2/1-T2		
23	X86209	橫反拍線	避位	943.5	1	X86209-W21.2/1-D1		
24	X86209	橫反拍線	避位	943.5	1	X86209-W21.2/1-D2		
25	X86528	夾邊		1880	1	X86528-W21.2/1-1L		
26	X86528	夾邊		1880	1	X86528-W21.2/1-1R		
27	X86528	夾邊		1230	1	X86528-W21.2/1-2R		
27A	X86528	夾邊		1230	1	X86528-W21.2/1-2L		
28	JM1052	企檔膠鋁角		1810	1	已收		
29	JM1052	企檔膠鋁角		1810	1	已收		
30	JM1052	企檔膠鋁角		1160	1	已收		
30A	JM1052	企檔膠鋁角		1160	1	已收		
31	JM1052	企檔膠鋁角		1814	1	JM1052-W21.2/1-V1L		
32	JM1052	企檔膠鋁角		1814	1	JM1052-W21.2/1-V1R		
33	JM1052	橫檔膠鋁角		929.5	1	JM1052-W21.2/1-T1		
34	JM1052	橫檔膠鋁角		929.5	1	JM1052-W21.2/1-T2		
35	JM1052	橫檔膠鋁角		929.5	1	JM1052-W21.2/1-D1		
36	JM1052	橫檔膠鋁角		929.5	1	JM1052-W21.2/1-D2		
37	X86202	企玻璃線		1771	4			
38	X86202	橫玻璃線		907.3	4			
窗玉用料								
1	X86199	50窗玉企	45°	1192	1	X86199-W21.2/1-1		
2	X86199	50窗玉企	45°	1192	1	X86199-W21.2/1-2		
3	X86199	50窗玉企	45°	1192	1	X86199-W21.2/1-3		
4	X86199	50窗玉企	45°	1192	1	X86199-W21.2/1-4		
5	X86199	50窗玉橫	45°	692	1	X86199-W21.2/1-5		
6	X86199	50窗玉橫	45°	692	1	X86199-W21.2/1-6		
7	X86199	50窗玉橫	45°	692	1	X86199-W21.2/1-7		
8	X86199	50窗玉橫	45°	692	1	X86199-W21.2/1-8		
9	X86202	50玻璃線-企	直口	1116.2	1	X86202-W21.2/1-1		
10	X86202	50玻璃線-企	直口	1116.2	1	X86202-W21.2/1-2		
11	X86202	50玻璃線-企	直口	1116.2	2			
12	X86202	50玻璃線-橫	直口	580	4			
工程號	J-860	地盤	馬灣		附件			組裝圖見：860-W21.2/2-Z1
名稱	鋁窗組裝圖		探用					
材料	詳見加工圖		地盤					
顏色	--		工廠					

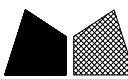 美特鋁質 有限公司 MIDI Aluminium Fabricator Ltd.				類別		物料號	
				制圖	LRA	2024.2.4	圖號 860-W21.1/1-Z1a
修改	A	-		復核	-	-	數量
日期	3.12	-		批准			位置
窗 口	窗號	W21.1-01	XXX	0	WSO	4850	
	幅數	1	XXX	0	HSO	2030	
	H	1230	H1	750	位置	LOT 381-2F	
	H2	1880	W1				
	EQ	1067.5					
序號	料號	名稱	出筍	長度	支/幅	加工說明	
1	X86385	50生邊企	直口	1230	1	X86385-W21.1/1-1L	
2	X86385	50生邊企	直口	1230	1	X86385-W21.1/1-2R	
3	X86385	50生邊企	直口	1230	1	X86385-W21.1/1-2L	
4	X86385	50生邊企	直口	1230	1	X86385-W21.1/1-1R	
5	X86385	50生邊企	直口	1880	2	X86385-W21.1/1-3L	
6	X86385	50生邊企	直口	1880	2	X86385-W21.1/1-3R	
7	JMFG0046	140X50鋁通	避位	2030	1	JMFG0046-W21.1/1-1	
8	JMFG0046	140X50鋁通	避位	2030	1	JMFG0046-W21.1/1-2	
9	X86386	50頂橫	避位	694	1	X86386-W21.1/1-1	
10	X86386	50頂橫	避位	991.5	1	X86386-W21.1/1-2	
11	X86386	50頂橫	避位	991.5	1	X86386-W21.1/1-3	
12	X86386	50頂橫	避位	694	1	X86386-W21.1/1-4	
13	X86387	50生底橫	避位	684	1	X86387-W21.1/1-1	
14	X86387	50生底橫	避位	981.5	1	X86387-W21.1/1-2	
15	X86387	50生底橫	避位	981.5	1	X86387-W21.1/1-3	
16	X86387	50生底橫	避位	684	1	X86387-W21.1/1-4	
17	X86209	企反拍線	避位	1828	2	X86209-W21.1/1-V1L	
18	X86209	企反拍線	避位	1828	2	X86209-W21.1/1-V1R	
19	X86209	橫反拍線	避位	918.5	2	X86209-W21.1/1-T1	
20	X86209	橫反拍線	避位	918.5	2	X86209-W21.1/1-D1	
21	X86528	夾邊		1880	2	X86528-W21.1/1-1L	
22	X86528	夾邊		1880	2	X86528-W21.1/1-1R	
23	X86528	夾邊		1230	1	X86528-W21.1/1-2R	
24	X86528	夾邊		1230	1	X86528-W21.1/1-2L	
25	JM1052	企檔膠鋁角		1810	2	已收	
26	JM1052	企檔膠鋁角		1810	2	已收	
27	JM1052	企檔膠鋁角		1160	1	已收	
28	JM1052	企檔膠鋁角		1160	1	已收	
29	JM1052	企檔膠鋁角		1814	2	JM1052-W21.1/1-V1L	
30	JM1052	企檔膠鋁角		1814	2	JM1052-W21.1/1-V1R	
31	JM1052	橫檔膠鋁角		904.5	2	JM1052-W21.1/1-T1	
32	JM1052	橫檔膠鋁角		904.5	2	JM1052-W21.1/1-D1	
33	X86202	企玻璃線		1771	4		
34	X86202	橫玻璃線		882.3	4		
窗玉用料							
1	X86199	50窗玉企	45°	1192	1	X86199-W21.1/1-1	
2	X86199	50窗玉企	45°	1192	1	X86199-W21.1/1-2	
3	X86199	50窗玉企	45°	1192	1	X86199-W21.1/1-3	
4	X86199	50窗玉企	45°	1192	1	X86199-W21.1/1-4	
5	X86199	50窗玉橫	45°	692	1	X86199-W21.1/1-5	
6	X86199	50窗玉橫	45°	692	1	X86199-W21.1/1-6	
7	X86199	50窗玉橫	45°	692	1	X86199-W21.1/1-7	
8	X86199	50窗玉橫	45°	692	1	X86199-W21.1/1-8	
9	X86202	50玻璃線-企	直口	1116.2	1	X86202-W21.1/1-1	
10	X86202	50玻璃線-企	直口	1116.2	1	X86202-W21.1/1-2	
11	X86202	50玻璃線-企	直口	1116.2	2		
12	X86202	50玻璃線-橫	直口	580	4		
工程號	J-860	地盤	馬灣	附 件 組裝圖見：860-W21.1/1-Z1			
名稱	鋁窗組裝圖		探用				
材料	詳見加工圖		地盤				
顏色	--		工廠				

 美特鋁質 有限公司 MIDI Aluminium Fabricator Ltd.				類別		物料號		
				制圖	LRA	2024.2.4	圖號 860-W21.1/1-Z1b	
修改	A	-		復核	-	-	數量	
日期	3.12	-		批准			位置	
窗 口	窗號	W21.1-02	XXX	0	WSO	4850		
	幅數	1	XXX	0	HSO	2040		
	H	1240	H1	750	位置	LOT 381-1F		
	H2	1890						
	EQ	1067.5						
序號	料號	名稱	出筍	長度	支/幅	加工說明		
1	X86385	50生邊企	直口	1240	1	X86385-W21.1/2-1L		
2	X86385	50生邊企	直口	1240	1	X86385-W21.1/2-2R		
3	X86385	50生邊企	直口	1240	1	X86385-W21.1/2-2L		
4	X86385	50生邊企	直口	1240	1	X86385-W21.1/2-1R		
5	X86385	50生邊企	直口	1890	2	X86385-W21.1/2-3L		
6	X86385	50生邊企	直口	1890	2	X86385-W21.1/2-3R		
7	JMFG0046	140X50鋁通	避位	2040	1	JMFG0046-W21.1/2-1		
8	JMFG0046	140X50鋁通	避位	2040	1	JMFG0046-W21.1/2-2		
9	X86386	50頂橫	避位	694	1	X86386-W21.1/2-1		
10	X86386	50頂橫	避位	991.5	1	X86386-W21.1/2-2		
11	X86386	50頂橫	避位	991.5	1	X86386-W21.1/2-3		
12	X86386	50頂橫	避位	694	1	X86386-W21.1/2-4		
13	X86387	50生底橫	避位	684	1	X86387-W21.1/2-1		
14	X86387	50生底橫	避位	981.5	1	X86387-W21.1/2-2		
15	X86387	50生底橫	避位	981.5	1	X86387-W21.1/2-3		
16	X86387	50生底橫	避位	684	1	X86387-W21.1/2-4		
17	X86209	企反拍線	避位	1838	2	X86209-W21.1/2-V1L		
18	X86209	企反拍線	避位	1838	2	X86209-W21.1/2-V1R		
19	X86209	橫反拍線	避位	918.5	2	X86209-W21.1/2-T1		
20	X86209	橫反拍線	避位	918.5	2	X86209-W21.1/2-D1		
21	X86528	夾邊		1890	2	X86528-W21.1/2-1L		
22	X86528	夾邊		1890	2	X86528-W21.1/2-1R		
23	X86528	夾邊		1240	1	X86528-W21.1/2-2R		
24	X86528	夾邊		1240	1	X86528-W21.1/2-2L		
25	JM1052	企檔膠鋁角		1820	2	已收		
26	JM1052	企檔膠鋁角		1820	2	已收		
27	JM1052	企檔膠鋁角		1170	1	已收		
28	JM1052	企檔膠鋁角		1170	1	已收		
29	JM1052	企檔膠鋁角		1824	2	JM1052-W21.1/2-V1L		
30	JM1052	企檔膠鋁角		1824	2	JM1052-W21.1/2-V1R		
31	JM1052	橫檔膠鋁角		904.5	2	JM1052-W21.1/2-T1		
32	JM1052	橫檔膠鋁角		904.5	2	JM1052-W21.1/2-D1		
33	X86202	企玻璃線		1781	4			
34	X86202	橫玻璃線		882.3	4			
窗玉用料								
1	X86199	50窗玉企	45°	1202	1	X86199-W21.1/2-1		
2	X86199	50窗玉企	45°	1202	1	X86199-W21.1/2-2		
3	X86199	50窗玉企	45°	1202	1	X86199-W21.1/2-3		
4	X86199	50窗玉企	45°	1202	1	X86199-W21.1/2-4		
5	X86199	50窗玉橫	45°	692	1	X86199-W21.1/2-5		
6	X86199	50窗玉橫	45°	692	1	X86199-W21.1/2-6		
7	X86199	50窗玉橫	45°	692	1	X86199-W21.1/2-7		
8	X86199	50窗玉橫	45°	692	1	X86199-W21.1/2-8		
9	X86202	50玻璃線-企	直口	1126.2	1	X86202-W21.1/2-1		
10	X86202	50玻璃線-企	直口	1126.2	1	X86202-W21.1/2-2		
11	X86202	50玻璃線-企	直口	1126.2	2			
12	X86202	50玻璃線-橫	直口	580	4			
工程號	J-860	地盤	馬灣					附 件
名稱	鋁窗組裝圖			探	用	組裝圖見：860-W21.1/1-Z1		
材料	詳見加工圖			地盤				
顏色	--			工廠				

 美特鋁質有限公司 MIDI Aluminium Fabricator Ltd.				類別		物料號	
				制圖	LRA	2024.2.4	圖號 860-W21.1/1-Z1c
修改	A	-		復核	-	-	數量
日期	3.12	-		批准			位置
窗 口	窗號	W21.1-03	XXX	0	WSO	3640	
	幅數	1	XXX	0	HSO	2040	
	H	1240	H1	750	位置	LOT 16RP-2F	
	H2	1890					
	EQ	462.5					
序號	料號	名稱	出筍	長度	支/幅	加工說明	
1	X86385	50生邊企	直口	1240	1	X86385-W21.1/3-1L	
2	X86385	50生邊企	直口	1240	1	X86385-W21.1/3-2R	
3	X86385	50生邊企	直口	1240	1	X86385-W21.1/3-2L	
4	X86385	50生邊企	直口	1240	1	X86385-W21.1/3-1R	
5	X86385	50生邊企	直口	1890	2	X86385-W21.1/3-3L	
6	X86385	50生邊企	直口	1890	2	X86385-W21.1/3-3R	
7	JMFG0046	140X50鋁通	避位	2040	1	JMFG0046-W21.1/3-1	
8	JMFG0046	140X50鋁通	避位	2040	1	JMFG0046-W21.1/3-2	
9	X86386	50頂橫	避位	694	1	X86386-W21.1/3-1	
10	X86386	50頂橫	避位	386.5	1	X86386-W21.1/3-2	
11	X86386	50頂橫	避位	386.5	1	X86386-W21.1/3-3	
12	X86386	50頂橫	避位	694	1	X86386-W21.1/3-4	
13	X86387	50生底橫	避位	684	1	X86387-W21.1/3-1	
14	X86387	50生底橫	避位	376.5	1	X86387-W21.1/3-2	
15	X86387	50生底橫	避位	376.5	1	X86387-W21.1/3-3	
16	X86387	50生底橫	避位	684	1	X86387-W21.1/3-4	
17	X86209	企反拍線	避位	1838	2	X86209-W21.1/3-V1L	
18	X86209	企反拍線	避位	1838	2	X86209-W21.1/3-V1R	
19	X86209	橫反拍線	避位	313.5	2	X86209-W21.1/3-T1	
20	X86209	橫反拍線	避位	313.5	2	X86209-W21.1/3-D1	
21	X86528	夾邊		1890	2	X86528-W21.1/3-1L	
22	X86528	夾邊		1890	2	X86528-W21.1/3-1R	
23	X86528	夾邊		1240	1	X86528-W21.1/3-2R	
24	X86528	夾邊		1240	1	X86528-W21.1/3-2L	
25	JM1052	企檔膠鋁角		1820	2	已收	
26	JM1052	企檔膠鋁角		1820	2	已收	
27	JM1052	企檔膠鋁角		1170	1	已收	
28	JM1052	企檔膠鋁角		1170	1	已收	
29	JM1052	企檔膠鋁角		1824	2	JM1052-W21.1/3-V1L	
30	JM1052	企檔膠鋁角		1824	2	JM1052-W21.1/3-V1R	
31	JM1052	橫檔膠鋁角		299.5	2	JM1052-W21.1/3-T1	
32	JM1052	橫檔膠鋁角		299.5	2	JM1052-W21.1/3-D1	
33	X86202	企玻璃線		1781	4		
34	X86202	橫玻璃線		277.3	4		
窗玉用料							
1	X86199	50窗玉企	45°	1202	1	X86199-W21.1/3-1	
2	X86199	50窗玉企	45°	1202	1	X86199-W21.1/3-2	
3	X86199	50窗玉企	45°	1202	1	X86199-W21.1/3-3	
4	X86199	50窗玉企	45°	1202	1	X86199-W21.1/3-4	
5	X86199	50窗玉橫	45°	692	1	X86199-W21.1/3-5	
6	X86199	50窗玉橫	45°	692	1	X86199-W21.1/3-6	
7	X86199	50窗玉橫	45°	692	1	X86199-W21.1/3-7	
8	X86199	50窗玉橫	45°	692	1	X86199-W21.1/3-8	
9	X86202	50玻璃線-企	直口	1126.2	1	X86202-W21.1/3-1	
10	X86202	50玻璃線-企	直口	1126.2	1	X86202-W21.1/3-2	
11	X86202	50玻璃線-企	直口	1126.2	2		
12	X86202	50玻璃線-橫	直口	580	4		
工程號	J-860	地盤	馬灣		附 件	組裝圖見：860-W21.1/1-Z1	
名稱	鋁窗組裝圖		探	用			
材料	詳見加工圖		地盤				
顏色	--		工廠				


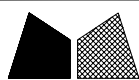


美特鋁質 有限公司
MIDI Aluminium Fabricator Ltd.

類別		物料號	
制圖	LRA	2024.2.4	圖號 X86386-P1
復核	-	-	數量 --
批准			位置


修改	A	-	
日期	2024.3.12	-	

型材编号	长度H	数量	L1	A	B	C	D	E	L2
X86386-W32b-1	869	1	444.5	210	21	44	0	0	424.5

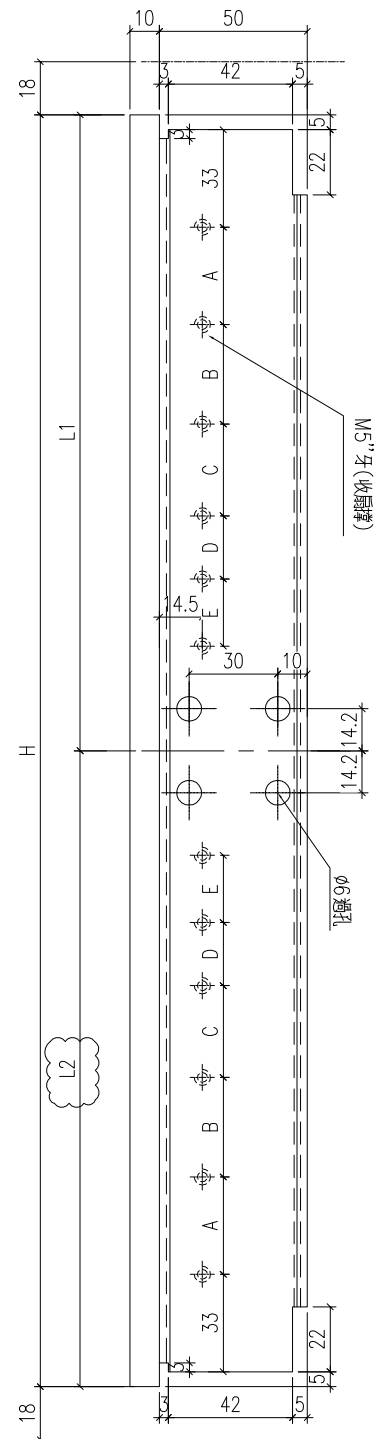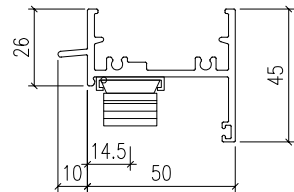


工程號	J-860	地盤	馬灣
名稱	生頂橫加工圖		採用
材料	X86386		地盤
顏色	--		工廠

附件

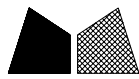

美特鋁質 有限公司
MIDI Aluminium Fabricator Ltd.

類別		物料斗號		
制圖	LRA	2023.12.14	圖號	860-FY1
修改	-	-	數量	见表
日期	-	-	位置	
復核	-	-		
批准				

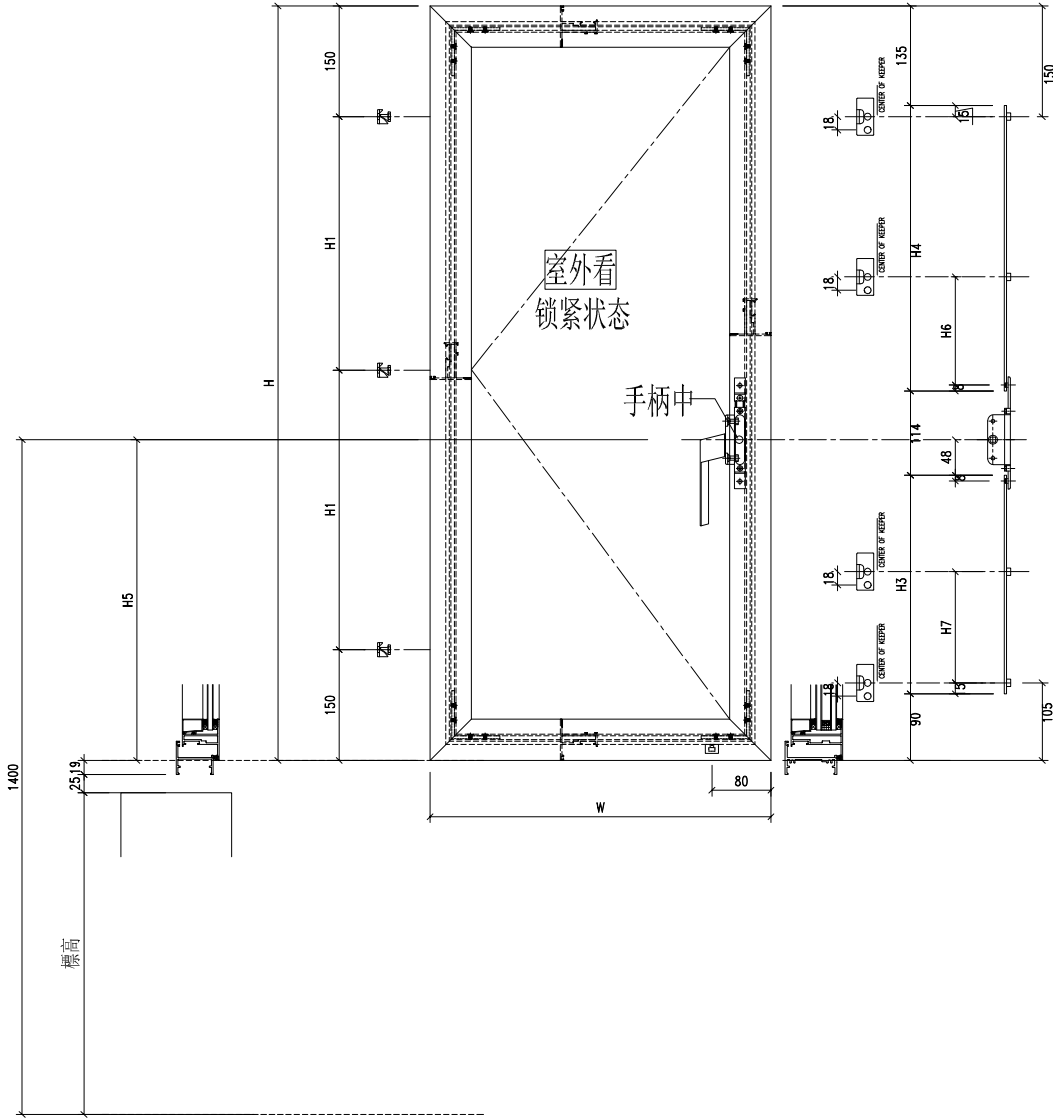


序号	窗號	窗玉號	窗玉W	窗玉H	H1	H3 (编号及长度)	H4 (编号及长度)	H5	数量	H6	H7	H8	扇撑
1	W21.2-02	W21.2-02-1	692	1202	451	W21.2/02-LB1 468	W21.2/02-LB2 395	606	1	0	222.5	80	16
2	W21.2-01	W21.2-01-1	692	1192	446	W21.2/01-LB1 468	W21.2/01-LB2 385	606	1	0	222.5	80	16
3	W21.1-01	W21.1-01-1	692	1192	446	W21.1/01-LB1 468	W21.1/01-LB2 385	606	1	0	222.5	80	16
4	W21.1-02	W21.1-02-1	692	1202	451	W21.1/02-LB1 468	W21.1/02-LB2 395	606	1	0	222.5	80	16
5	W21.1-03	W21.1-03-1	692	1202	451	W21.1/03-LB1 468	W21.1/03-LB2 395	606	1	0	222.5	80	16
6	W31R-1	W31R-1	692	1212	456	W31R/1-LB1 468	W31R/1-LB2 405	606	1	0	222.5	80	16
7	W31R-5	W31R-5	692	1182	441	W31R/5-LB1 468	W31R/5-LB2 375	606	1	0	222.5	80	16
8	W31R-6	W31R-6	692	1212	456	W31R/6-LB1 468	W31R/6-LB2 405	606	1	0	222.5	80	16
9	W31b	W31b-1	716.5	1172	436	W31b-LB1 468	W31b-LB2 365	606	1	0	222.5	80	16
10	W31bR-3	W31bR-3-1	696.5	1402	551	W31bR/3-LB1 468	W31bR/3-LB2 595	606	1	0	222.5	80	16
11	W32b	W32b-1	429	952	326	W32b-LB1 218	W32b-LB2 395	356	1	186	0	60	12
12	W34cR-7	W34cR-7-1	721	1122	411	W34cR/7-LB1 468	W34cR/7-LB2 315	606	1	186	0	80	16
13	W31R-07	W31R-07	692	1202	451	W31R/7-LB1 468	W31R/7-LB2 395	606	1	0	222.5	80	16
14	W31R-08	W31R-08	692	1222	461	W31R/8-LB1 468	W31R/8-LB2 415	606	1	0	222.5	80	16

工程號	J-860	地盤	马湾	附 件
名稱	鋁窗組裝圖		採用	
材料	详见加工图		地盤	
顏色	--		工廠	




美特鋁質 有限公司
MIDI Aluminium Fabricator Ltd.

類別		物料斗號		
制圖	LRA	2023.12.14	圖號	860-FY2
修改	-	-	數量	见表
日期	-	-	位置	
復核	-	-		
批准				

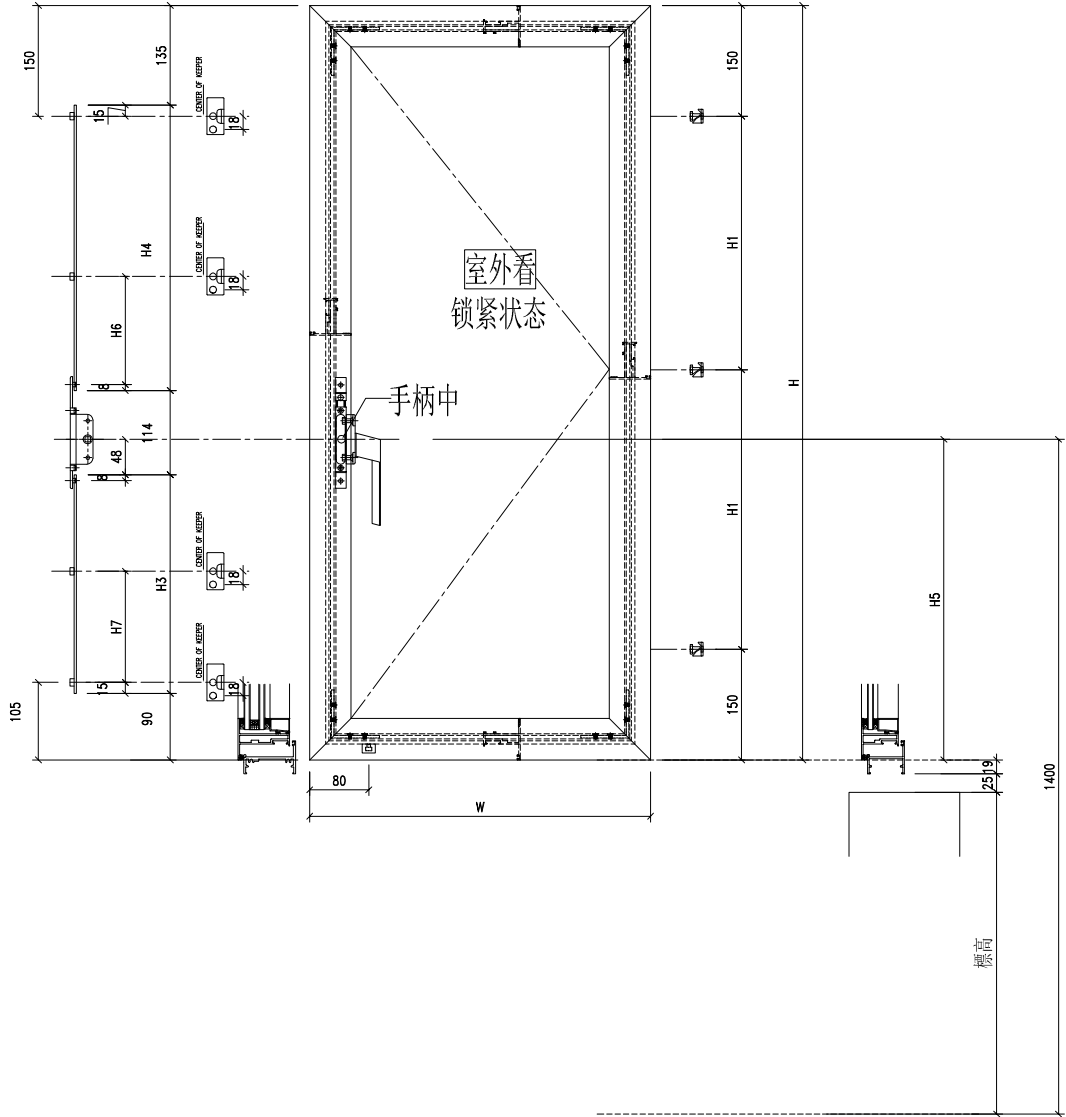


序号	窗號	窗玉號	窗玉W	窗玉H	H1	H3 (编号及长度)	H4 (编号及长度)	H5	数量	H6	H7	H8	扇撑		
1	W21.2-02	W21.2-02-2	692	1202	451	W21.2/02-LB1	468	W21.2/02-LB2	395	606	1	0	222.5	80	16
2	W21.2-01	W21.2-01-2	692	1192	446	W21.2/01-LB1	468	W21.2/01-LB2	385	606	1	0	222.5	80	16
3	W21.1-01	W21.1-01-2	692	1192	446	W21.1/01-LB1	468	W21.1/01-LB2	385	606	1	0	222.5	80	16
4	W21.1-02	W21.1-02-2	692	1202	451	W21.1/02-LB1	468	W21.1/02-LB2	395	606	1	0	222.5	80	16
5	W21.1-03	W21.1-03-2	692	1202	451	W21.1/03-LB1	468	W21.1/03-LB2	395	606	1	0	222.5	80	16
6	W31-4	W31-4	692	1182	441	W31/4-LB1	468	W31/4-LB2	375	606	1	0	222.5	80	16
7	W31b	W31b-2	696.5	1172	436	W31b-LB1	468	W31b-LB2	365	606	1	0	222.5	80	16
8	W31bR-3	W31bR-3-2	716.5	1402	551	W31bR/3-LB1	468	W31bR/3-LB2	595	606	1	0	222.5	80	16
9	W31aR-05	W31aR-05	716.5	1172	436	W31aR/05-LB1	468	W31aR/05-LB2	365	606	1	0	222.5	80	16
10	W31aR-06	W31aR-06	716.5	1212	456	W31aR/06-LB1	468	W31aR/06-LB2	405	606	1	0	222.5	80	16
11	W32b	W32b-2	409	952	326	W32b-LB1	218	W32b-LB2	395	356	1	186	0	60	12
12	W34cR-7	W34cR-7-2	692	1122	411	W34cR/7-LB1	468	W34cR/7-LB2	315	606	1	146	0	80	16
13	W31b-2	W31b-2	747	1232	466	W31b/2-LB1	468	W31b/2-LB2	425	606	1	0	222.5	80	16
14	W31-05	W31-05	692	1252	476	W31/5-LB1	468	W31/5-LB2	445	606	1	0	222.5	80	16

工程號	J-860	地盤	马湾	附 件
名稱	鋁窗組裝圖		採用	
材料	详见加工图		地盤	
顏色	--		工廠	

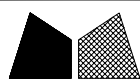

美特鋁質 有限公司
MIDI Aluminium Fabricator Ltd.

類別		物料斗號		
制圖	LRA	2024.2.4	圖號	X85964-FB1
修改	-	-	數量	--
日期	-	-	位置	
復核	-	-		
批准				

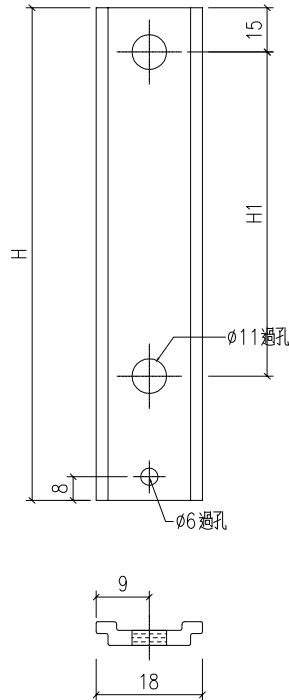


拉巴编号	H	数量	H1	拉巴编号	H	数量	H1
W21.2/02-LB1	468	1	222.5	W21.2/02-LB2	395	1	0
W21.2/01-LB1	468	1	222.5	W21.2/01-LB2	385	1	0
W21.1/01-LB1	468	1	222.5	W21.1/01-LB2	385	1	0
W21.1/02-LB1	468	1	222.5	W21.1/02-LB2	395	1	0
W21.1/03-LB1	468	1	222.5	W21.1/03-LB2	395	1	0
W31R/1-LB1	468	1	222.5	W31R/1-LB2	405	1	0
W31R/5-LB1	468	1	222.5	W31R/5-LB2	375	1	0
W31R/6-LB1	468	1	222.5	W31R/6-LB2	405	1	0
W31b-LB1	468	1	222.5	W31b-LB2	365	1	0
W31bR/3-LB1	468	1	222.5	W31bR/3-LB2	595	1	0
W32b-LB1	218	1	0	W32b-LB2	395	1	186
W34cR/7-LB1	468	1	0	W34cR/7-LB2	315	1	186
W31R/7-LB1	468	1	222.5	W31R/7-LB2	395	1	0
W31R/8-LB1	468	1	222.5	W31R/8-LB2	415	1	0
拉巴编号	H	数量	H1	拉巴编号	H	数量	H1
W21.2/02-LB1	468	2	222.5	W21.2/02-LB2	395	2	0
W21.2/01-LB1	468	2	222.5	W21.2/01-LB2	385	2	0
W21.1/01-LB1	468	2	222.5	W21.1/01-LB2	385	2	0
W21.1/02-LB1	468	2	222.5	W21.1/02-LB2	395	2	0
W21.1/03-LB1	468	2	222.5	W21.1/03-LB2	395	2	0
W31/4-LB1	468	1	222.5	W31/4-LB2	375	1	0
W31b-LB1	468	2	222.5	W31b-LB2	365	2	0
W31bR/3-LB1	468	2	222.5	W31bR/3-LB2	595	2	0
W31aR/05-LB1	468	1	222.5	W31aR/05-LB2	365	1	0
W31aR/06-LB1	468	1	222.5	W31aR/06-LB2	405	1	0
W32b-LB1	218	2	0	W32b-LB2	395	2	186
W34cR/7-LB1	468	1	0	W34cR/7-LB2	315	1	146
W31b/2-LB1	468	2	222.5	W31b/2-LB2	425	2	0
W31/5-LB1	468	2	222.5	W31/5-LB2	445	2	0

工程號	J-860	地盤	馬灣	附 件
名稱	拉巴		採用	
材料	X85964		地盤	
顏色	--		工廠	

 美特鋁質 有限公司 MIDI Aluminium Fabricator Ltd.				類別		物料斗號		
				制圖	LRA	2024.02.05	圖號	860-W13.3-Z1b
修改	-	-		復核	-	-	數量	
日期	-	-		批准			位置	




窗	窗號	W27.1-08	XXX	0	WSO	2660
	幅數	1	面板	3MP2-13	HSO	1240
	W	2610	背板	3BP2-13	位置	LOT 13RP-1F
	H	1190	W1	750		
	H1	970	W2	1110		
序號	料號	名稱	出筍	長度	支/幅	加工說明
1	X86385	50生邊企	直口	1190	1	X86385-W27.1/08-1
2	X86385	50生邊企	直口	1190	1	X86385-W27.1/08-2
3	X86386	50頂橫	避位	2574	1	X86386-W27.1/08-1
4	X86387	50生底橫	避位	2564	1	X86387-W27.1/08-1
5	X86207	中企	避位	1144	1	X86207-W27.1/08-1
6	X86207	中企	避位	1144	1	X86207-W27.1/08-2
7	X86207	中橫	避位	1068.5	1	X86207-W27.1/08-3
8	X86209	反拍線	避位	692.5	1	X86209-W27.1/08-V1L
9	X86209	反拍線	避位	692.5	1	X86209-W27.1/08-V1R
10	X86209	反拍線	避位	1005.2	1	X86209-W27.1/08-T1
11	X86209	反拍線	避位	1005.2	1	X86209-W27.1/08-D1
12	JM1052	企檔膠鋁角		678.5	1	JM1052-W27.1/08-V1L
13	JM1052	企檔膠鋁角		678.5	1	JM1052-W27.1/08-V1R
14	JM1052	橫檔膠鋁角		991.2	1	JM1052-W27.1/08-T1
15	JM1052	橫檔膠鋁角		991.2	1	JM1052-W27.1/08-D1
16	X86202	企玻璃線		635.5	2	
17	X86202	橫玻璃線		969.2	2	
窗玉用料						
1	X86199	50窗玉企	45°	1152	1	X86199-W27.1/08-1
2	X86199	50窗玉企	45°	1152	1	X86199-W27.1/08-2
3	X86199	50窗玉企	45°	1152	1	X86199-W27.1/08-3
4	X86199	50窗玉企	45°	1152	1	X86199-W27.1/08-4
5	X86199	50窗玉頂橫	45°	721	1	X86199-W27.1/08-5
6	X86199	50窗玉頂橫	45°	716.5	1	X86199-W27.1/08-6
7	X86199	50窗玉底橫	45°	721	1	X86199-W27.1/08-7
8	X86199	50窗玉底橫	45°	716.5	1	X86199-W27.1/08-8
9	X86202	50玻璃線-企	直口	1076.2	2	
10	X86202	50玻璃線-企	直口	1076.2	1	X86202-W27.1/08-1
11	X86202	50玻璃線-企	直口	1076.2	1	X86202-W27.1/08-2
12	X86202	50玻璃線-橫	直口	609	2	
13	X86202	50玻璃線-橫	直口	604.5	2	

工程號	J-860	地盤	馬灣	附 件
名稱	鋁窗組裝圖		採用	
材料	詳見加工圖		地盤	
顏色	--		工廠	

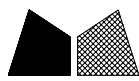


美特鋁質 有限公司
MIDI Aluminium Fabricator Ltd.

類別		物料料號		
制圖	LRA	2024.02.05	圖號	X86207-P13
修改	-	-	數量	-
日期	-	-	位置	
復核	-	-		
批准				

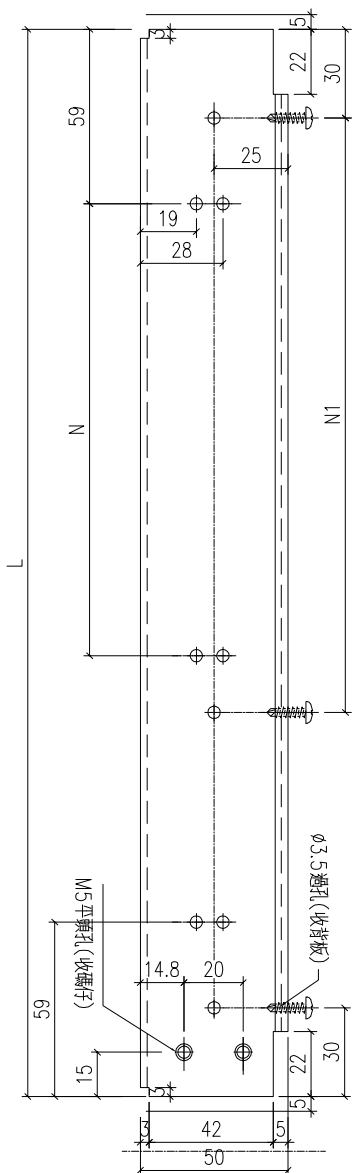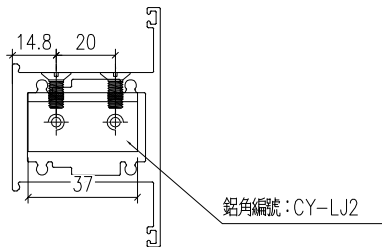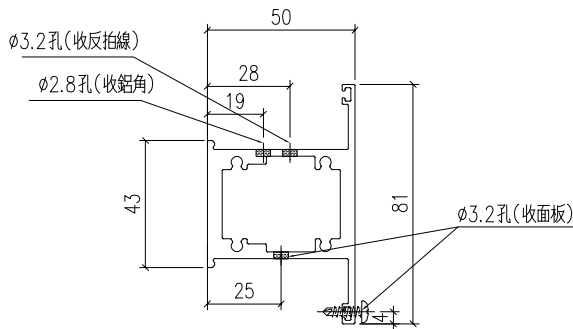



序號	料號	L	N	N1	數量	用於窗號
1	X86207-W13.3-3	588.5	1	300	1	300
2	X86207-W27.1/08-3	1068.5	2	300	1	300
3	X86207-W27.1/09-3	658.5	1	300	1	300

工程號	J-860	地盤	馬灣	附 件
名稱	上生下生中橫		採用	
材料	X86207		地盤	
顏色	--		工廠	

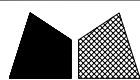


美特鋁質 有限公司
MIDI Aluminium Fabricator Ltd.

類別		物料料號		
制圖	LRA	2024.02.05	圖號	X86209-P3
修改	-	-	數量	--
日期	-	-	位置	
復核	-	-		
批准				

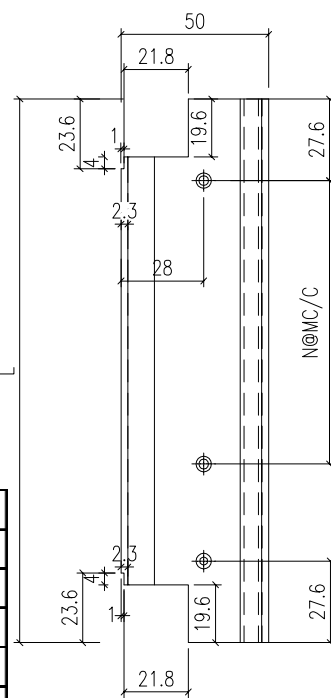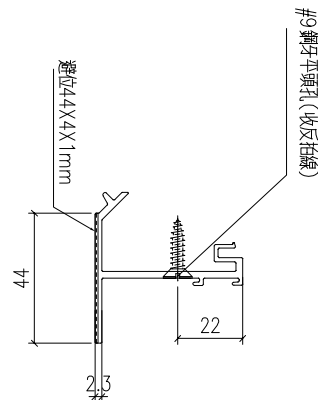



序號	鋁料編號	長度	數量		N	
1	X86209-W04/02-T1	300	1	1	x	200
2	X86209-W04/03-T1	460	1	1	x	300
3	X86209-W04/04-T1	470	3	1	x	300
4	X86209-W04/05-T1	740	1	2	x	300
5	X86209-W34/01A-T1	880	1	2	x	300
6	X86209-W13.3-T1	525.2	1	1	x	300
7	X86209-W27.1/08-T1	1005.2	1	2	x	300
8	X86209-W27.1/09-T1	595.2	1	1	x	300
9	X86209-W17/01-T1	300.4	2	1	x	200
10	X86209-W17/02-T1	335.4	2	1	x	200
11	X86209-W17/03-T1	875.4	2	2	x	300
12	X86209-W17/04-T1	880.4	2	2	x	300
13	X86209-W04/06-T1	770	2	2	x	300
14	X86209-W34A/05-T1	810	2	2	x	300

工程號	J-860	地盤	馬灣	附件
名稱	反拍線		採用	
材料	X86209		地盤	
顏色	--		工廠	

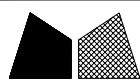

美特鋁質 有限公司
MIDI Aluminium Fabricator Ltd.

類別		物料號		
制圖	LRA	2024.02.05	圖號	X86209-P4
修改	-	-	數量	--
日期	-	-	位置	
復核	-	-		
批准				

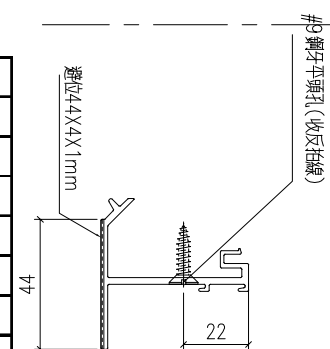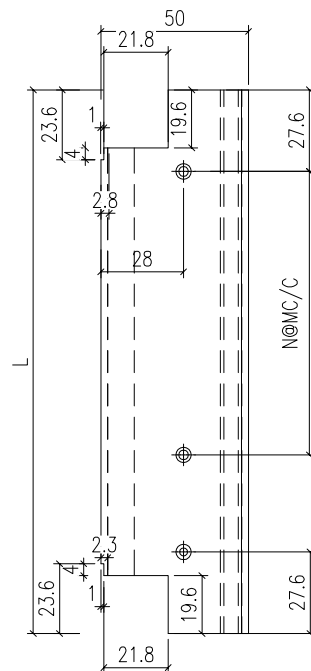


序號	鋁料編號	長度	數量	N	
1	X86209-W04/02-D1	300	1	1	x 200
2	X86209-W04/03-D1	460	1	1	x 300
3	X86209-W04/04-D1	470	3	1	x 300
4	X86209-W04/05-D1	740	1	2	x 300
5	X86209-W34/01A-D1	880	1	2	x 300
6	X86209-W13.3-D1	525.2	1	1	x 300
7	X86209-W27.1/08-D1	1005.2	1	2	x 300
8	X86209-W27.1/09-D1	595.2	1	1	x 300
9	X86209-W17/01-D1	300.4	2	1	x 200
10	X86209-W17/02-D1	335.4	2	1	x 200
11	X86209-W17/03-D1	875.4	2	2	x 300
12	X86209-W17/04-D1	880.4	2	2	x 300
13	X86209-W04/06-D1	770	2	2	x 300
14	X86209-W34A/05-D1	810	2	2	x 300

工程號	J-860	地盤	馬灣	附 件
名稱	反拍線	採用		
材料	X86209	地盤		
顏色	--	工廠		




類別		物料號		
制圖	LRA	2024.02.05	圖號	JM1052-P3
修改	-	-	數量	--
日期	-	-	位置	
復核	-	-		
批准				

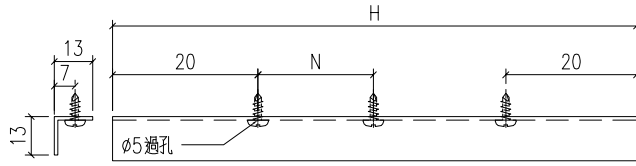

序號	鋁料編號	長度	數量		N	
1	JM1052-W04/02-T1	286	1	1	x	200
2	JM1052-W04/03-T1	446	1	1	x	300
3	JM1052-W04/04-T1	456	3	1	x	300
4	JM1052-W04/05-T1	726	1	2	x	300
5	JM1052-W34/01A-T1	866	1	2	x	300
6	JM1052-W13.3-T1	511.2	1	1	x	300
7	JM1052-W27.1/08-T1	991.2	1	2	x	300
8	JM1052-W27.1/09-T1	581.2	1	1	x	300
9	JM1052-W17/01-T1	286.4	2	1	x	200
10	JM1052-W17/02-T1	321.4	2	1	x	200
11	JM1052-W17/03-T1	861.4	2	2	x	300
12	JM1052-W17/04-T1	866.4	2	2	x	300
13	JM1052-W04/06-T1	756	2	2	x	300
14	JM1052-W34A/05-T1	796	2	2	x	300

工程號	J-860	地盤	馬灣	附件
名稱	反拍線擋膠鋁角		採用	
材料	13*13*1.3鋁角		地盤	
顏色	--		工廠	

 美特鋁質 有限公司 MIDI Aluminium Fabricator Ltd.				類別		物料料號		
修改	-	-		制圖	LRA	2024.02.05	圖號	JM1052-P4
日期	-	-		復核	-	-	數量	--
				批准			位置	

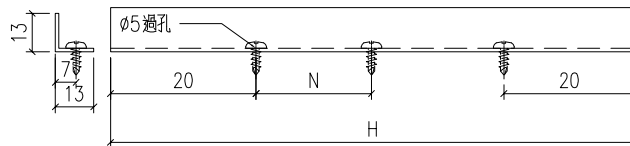

序號	鋁料編號	長度	數量		N	
1	JM1052-W04/02-D1	286	1	1	x	200
2	JM1052-W04/03-D1	446	1	1	x	300
3	JM1052-W04/04-D1	456	3	1	x	300
4	JM1052-W04/05-D1	726	1	2	x	300
5	JM1052-W34/01A-D1	866	1	2	x	300
6	JM1052-W13.3-D1	511.2	1	1	x	300
7	JM1052-W27.1/08-D1	991.2	1	2	x	300
8	JM1052-W27.1/09-D1	581.2	1	1	x	300
9	JM1052-W17/01-D1	286.4	2	1	x	200
10	JM1052-W17/02-D1	321.4	2	1	x	200
11	JM1052-W17/03-D1	861.4	2	2	x	300
12	JM1052-W17/04-D1	866.4	2	2	x	300
13	JM1052-W04/06-D1	756	2	2	x	300
14	JM1052-W34A/05-D1	796	2	2	x	300

工程號	J-860	地盤	馬灣	附 件
名稱	反拍線擋膠鋁角		採用	
材料	13*13*1.3鋁角		地盤	
顏色	--		工廠	