

工程指示 / 要求簡箋 ENGINEER INSTRUCTIONS(E.I.)

工程指示編號:	EI- 7626	修改版本:	-
	HK- 0665		
工程編號:	J 860	工程名稱:	馬灣(村屋)
收件人:	生統	發件人:	nero
工程項目:	後裝FD門 - 廠用鋁料加工圖 W30a-28位置: 廁所	日期:	12/04/2024

<input type="checkbox"/> 原合約工程包	<input type="checkbox"/> 原合約工程加 / 減賬 QT-	<input type="checkbox"/> 新工程報價 QT-
---------------------------------	--	------------------------------------

信件批核號碼/圖紙參考編號:	批核模具圖紙編號:
客戶指示附件:	管理內部批簽署:

<input type="checkbox"/> 初步鋁料 B.M.	<input type="checkbox"/> 加工拆圖, 然後生產	<input type="checkbox"/> 尺寸表
<input type="checkbox"/> 正式鋁料 B.M.	<input type="checkbox"/> 技術上資料/指示	<input type="checkbox"/> 報價
<input type="checkbox"/> 配件 B.M.	<input type="checkbox"/> 樣辦或貨品說明書	<input type="checkbox"/> 分判合約
<input type="checkbox"/> 其他:		

內容:  
請按附件資料生產加工, 送地盤。

完成上列要求日期: 20/4

國內

<input type="checkbox"/> 生產技術總監	<input type="checkbox"/> 連附件	<input type="checkbox"/> 技術部	<input type="checkbox"/> 連附件	<input type="checkbox"/> 生產部	<input type="checkbox"/> 連附件
<input type="checkbox"/> 採購部	<input type="checkbox"/> 連附件	<input checked="" type="checkbox"/> 生產統籌部	<input checked="" type="checkbox"/> 連附件	<input type="checkbox"/> 報關組	<input type="checkbox"/> 連附件
<input type="checkbox"/> 質檢部	<input type="checkbox"/> 連附件	<input type="checkbox"/> 會計部	<input type="checkbox"/> 連附件	<input type="checkbox"/> 機械設計部	<input type="checkbox"/> 連附件
<input type="checkbox"/> 香港辦	<input type="checkbox"/> 連附件	<input type="checkbox"/> 其他:			

香港




<input type="checkbox"/> 行政部	<input type="checkbox"/> 連附件	<input type="checkbox"/> 會計部	<input type="checkbox"/> 連附件	<input type="checkbox"/> 統籌部	<input type="checkbox"/> 連附件	<input type="checkbox"/> 工程部	<input type="checkbox"/> 連附件
<input type="checkbox"/> 採購部	<input type="checkbox"/> 連附件	<input type="checkbox"/> QS部	<input type="checkbox"/> 連附件	<input checked="" type="checkbox"/> 地盤管理	<input checked="" type="checkbox"/> 連附件	<input type="checkbox"/> 維修部	<input type="checkbox"/> 連附件

*發件人簽署:		*組別成員批核簽署:	
傳遞編號:	HK0665	項目經理簽署:	

類別		物料號		
制圖	LRA	2023.11.12	圖號	860-FD-Z20R
修改	-	-	數量	
日期	-	-	位置	
復核	-	-		
批准				

表格數據見：

860-FD-Z20R/5	

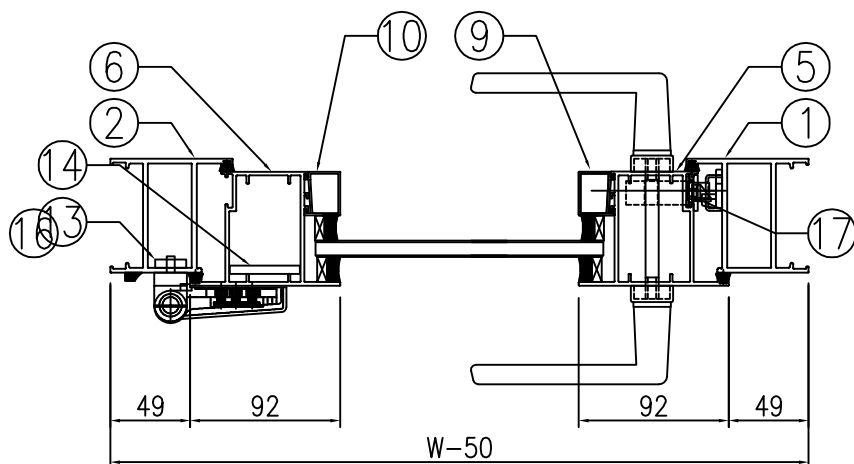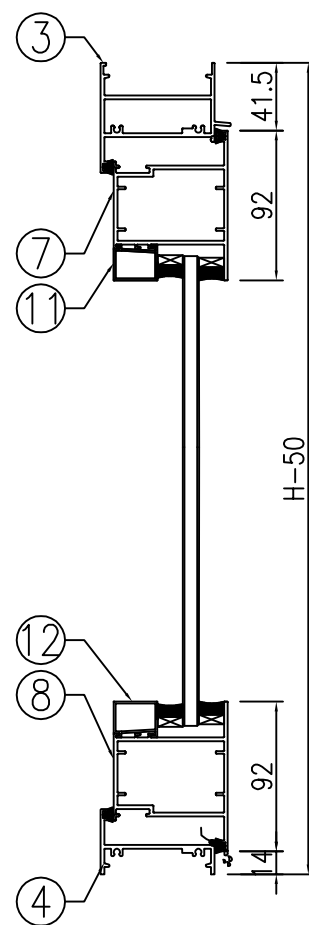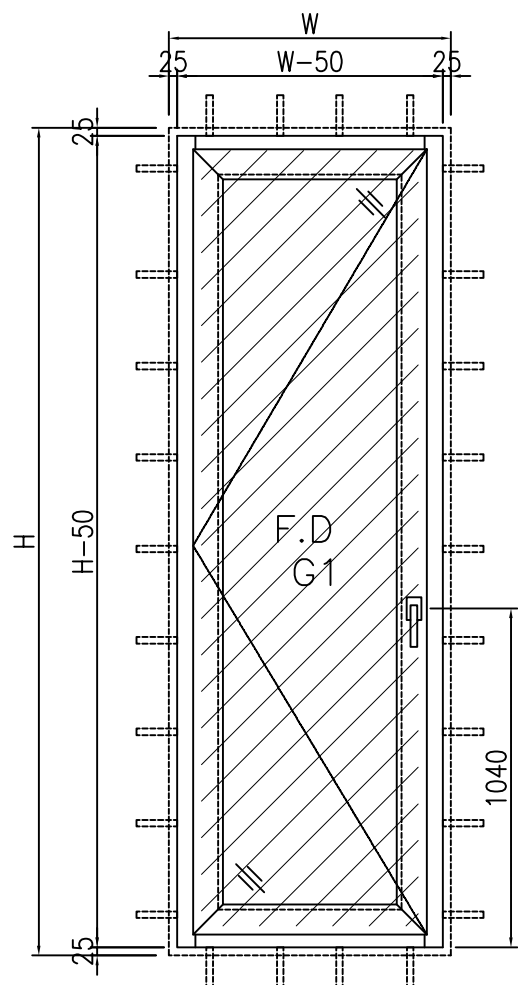

工程號	J-860	地盤	馬灣	附件
名稱	門玉組裝圖	探	用	
材料	--	地盤		
顏色	--	工廠		


 <b>美特鋁質</b> 有限公司 MIDI Aluminium Fabricator Ltd.				類別		物料號	
				制圖	LRA	2023.11.12	圖號 860-FD-Z20R/5
修改	-	-		復核	-	-	數量
日期	-	-		批准			位置

窗号: W30a-28								廁所
洞口宽W	910	洞口高H	2120	幅数	1幅	<del>楼层: GF</del>		
序號	料號	名稱	出筍	長度L(mm)	支/幅	加工說明	备注	
1	X86383	70FD门边企料	直口	2070	1	X86383-W30a-28-1		
2	X86383	70FD门边企料	直口	2070	1	X86383-W30a-28-2		
3	X86269	70FD门顶横料	避位	<del>764</del>	1	X86269-W30a-28-1	634	
4	X86022	70生底横	避位	<del>754</del>	1	X86022-W30a-28-1	624	
門玉用料								
5	X86384	FD門玉料	45°	2014.5	1	X86384-W30a-28-1		
6	X86384	FD門玉料	45°	2014.5	1	X86384-W30a-28-2		
7	X86384	FD門玉料	45°	<del>762</del>	1	X86384-W30a-28-3	632	
8	X86384	FD門玉料	45°	<del>762</del>	1	X86384-W30a-28-4	632	
9	X86201	玻璃線	直口	1869.5	1	X86201-W30a-28-1		
10	X86201	玻璃線	直口	1869.5	1	X86201-W30a-28-2		
11	X86201	玻璃線	直口	<del>578</del>	1	X86201-W30a-28-3	448	
12	X86201	玻璃線	直口	<del>578</del>	1	X86201-W30a-28-4	448	
FD門配套型材用料								
13	19x5mm厚铝巴		直口	110	4	J860-FJ02L		
14	43x5mm厚铝巴		直口	1654.5	1	J860-W30a-28-1		
15	JMA0009	50x50x5mm鋁角	直口	36	4	JMA0009-LJ01	FD门组框码	
15a	JMA0009	50x50x5mm鋁角	直口	65	4	JMA0009-LJ02	FD门组框码	
16	X85964	拉巴	直口	695	1	X85964-LB1		
17	X85964	拉巴	直口	818.5	1	X85964-W30a-28-LB2		


工程號	J-860	地盤	馬灣	附件	組裝圖見: 860-FD-Z20R
名稱	門玉組裝圖		探用		
材料	--		地盤		
顏色	--		工廠		

 美特鋁質 有限公司 MIDI Aluminium Fabricator Ltd.				類別		物料號	
				制圖	LRA	2023.11.12	圖號 860-FD-FY4
修改	-	-		復核	-	-	數量
日期	-	-		批准			位置

表格數據見：860-FD-FY4/1

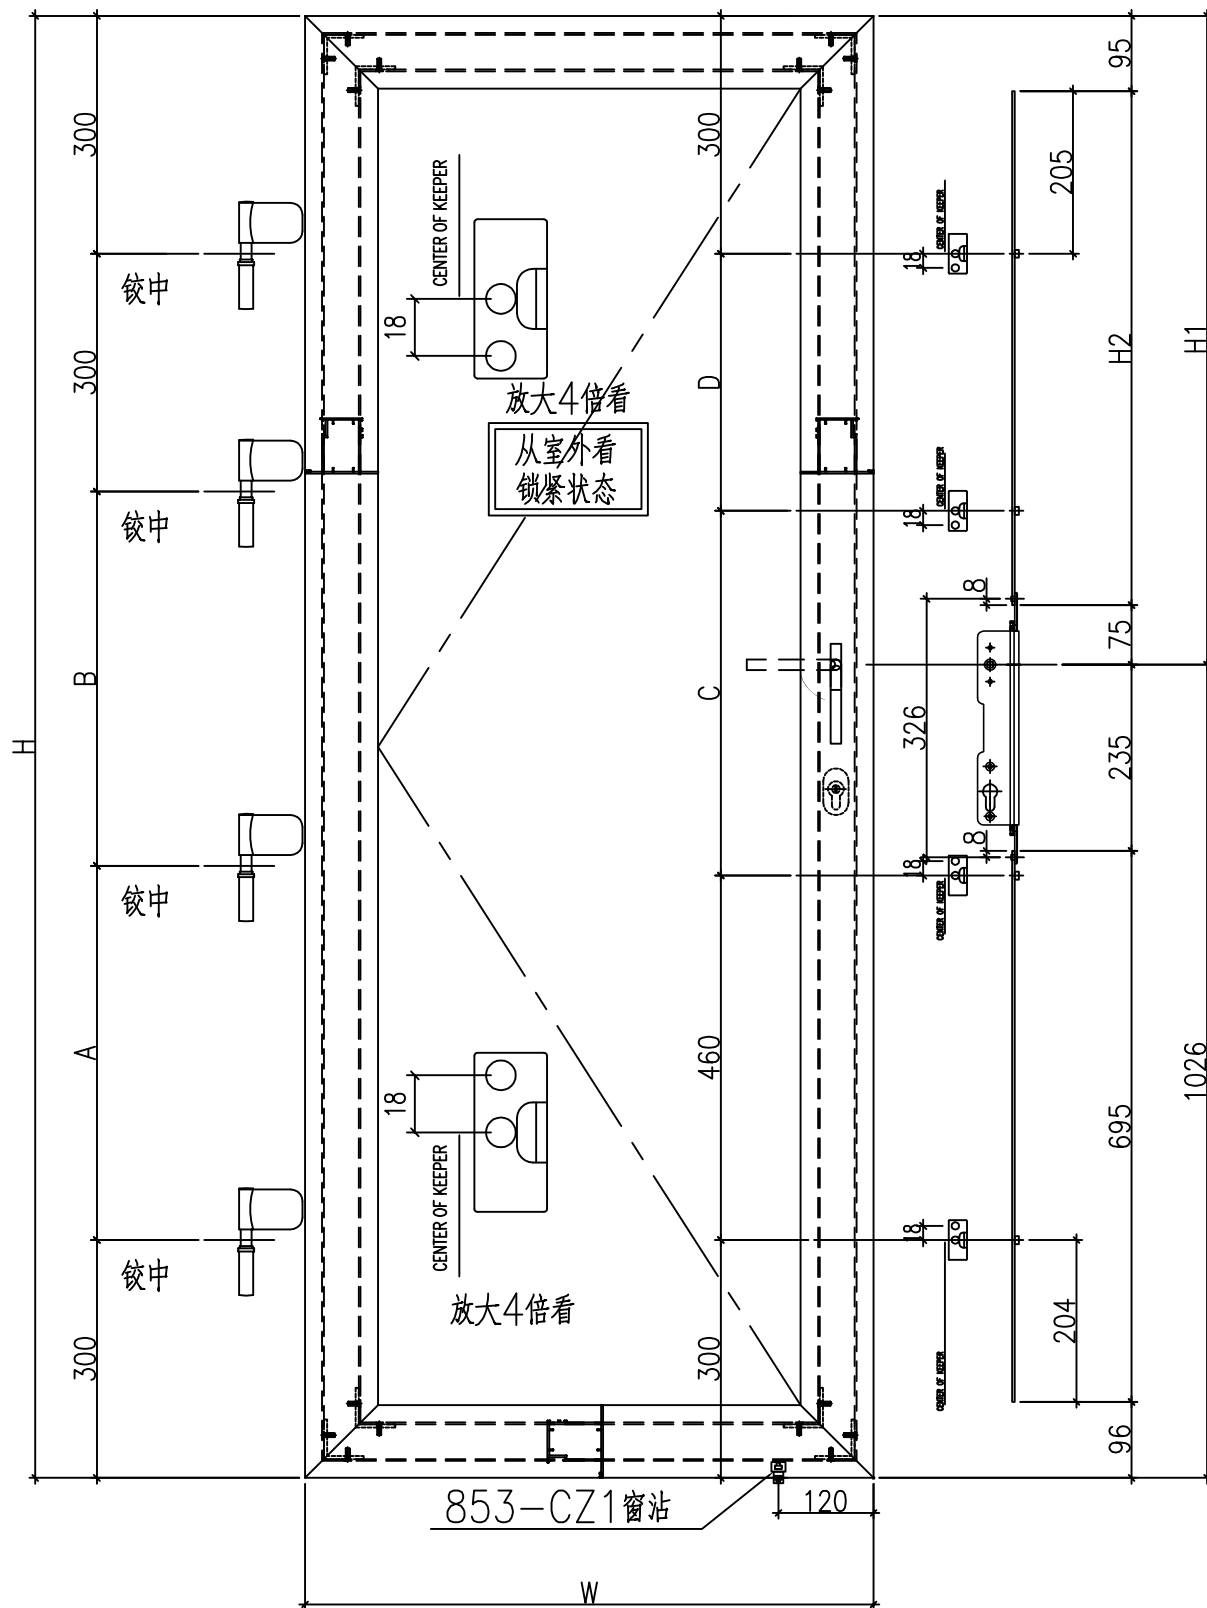

853-CZ1窗沾  
用#8x1/2"圆头钢牙修

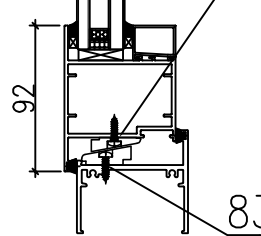

833-CZ1窗沾  
用#8x1/2"圆头钢牙修

工程號	J-860	地盤	馬灣	附件
名稱	門玉組裝圖		探用	
材料	--		地盤	
顏色	--		工廠	

 美特鋁質 有限公司 MIDI Aluminium Fabricator Ltd.				類別		物料號	
				制圖	LRA	2023.11.12	圖號 860-FD-FY4/1
修改	-	-		復核	-	-	數量
日期	-	-		批准			位置

编号	数量	门玉宽W	门玉高H	H1	H2	A	B	C	D	楼层	备注	款式
632												
W30a-28-FY1	1	<del>762</del>	2014.5	988.5	818.5	557.25	557.25	460	494.5	GF	扭摺+鎖芯	SHL

工程號	J-860	地盤	馬灣	附 件	組裝圖見：860-FD-FY4
名稱	門玉組裝圖		採用		
材料	--		地盤		
顏色	--		工廠		



 美特鋁質 有限公司 MIDI Aluminium Fabricator Ltd.	類別		物料號	
	制圖	LRA	2023.10.10	圖號 X86383-AL03-01
修改	-	-	復核	-
日期	-	-	批准	

加工图见: X86383-AL03

序号	物料编号	数量	长度L	A	B
1					
2					
3					
4					
5					
6					
7					
8					
9					
10					
11					
12					
13					
14	X86383-W 30a-28-2	1	2070	557.25	557.25
15					
16					
17					
18					
19					
20					
21					
22					
23					
24					
25					

工程號	J-860	地盤	馬灣	附件
名稱	数据表	探	用	
材料	--	地盤		
顏色	--	工廠		



 美特鋁質 有限公司 MIDI Aluminium Fabricator Ltd.				類別		物料號	
				制圖	LRA	2023.10.10	圖號 X86383-AL05-01
修改	-	-		復核	-	-	數量 -
日期	-	-		批准			位置


加工图见: X86383-AL05

序号	物料编号	数量	长度L	A	B
1					
2					
3					
4					
5					
6					
7					
8					
9	X86383-W 30a-28-1	1	2070	460	494.5
10					
11					
工程號	J-860	地盤	馬灣	附件
名稱	数据表		探用	
材料	--	地盤		
顏色	--	工廠		


類別		物料號	
制圖	LRA	2023.10.10	圖號 X86269-AL03
修改	-	-	數量 -
日期	-	-	位置
	復核	-	
	批准		

序号	物料编号	数量	长度L
1			
2			
3			
4			
5			
6			
7			
8			634
9	X86269-W 30a-28-1	1	<del>764</del>
10			
11			
12			
13			
14			
15			
16			
17			
18			
19			
20			
21			

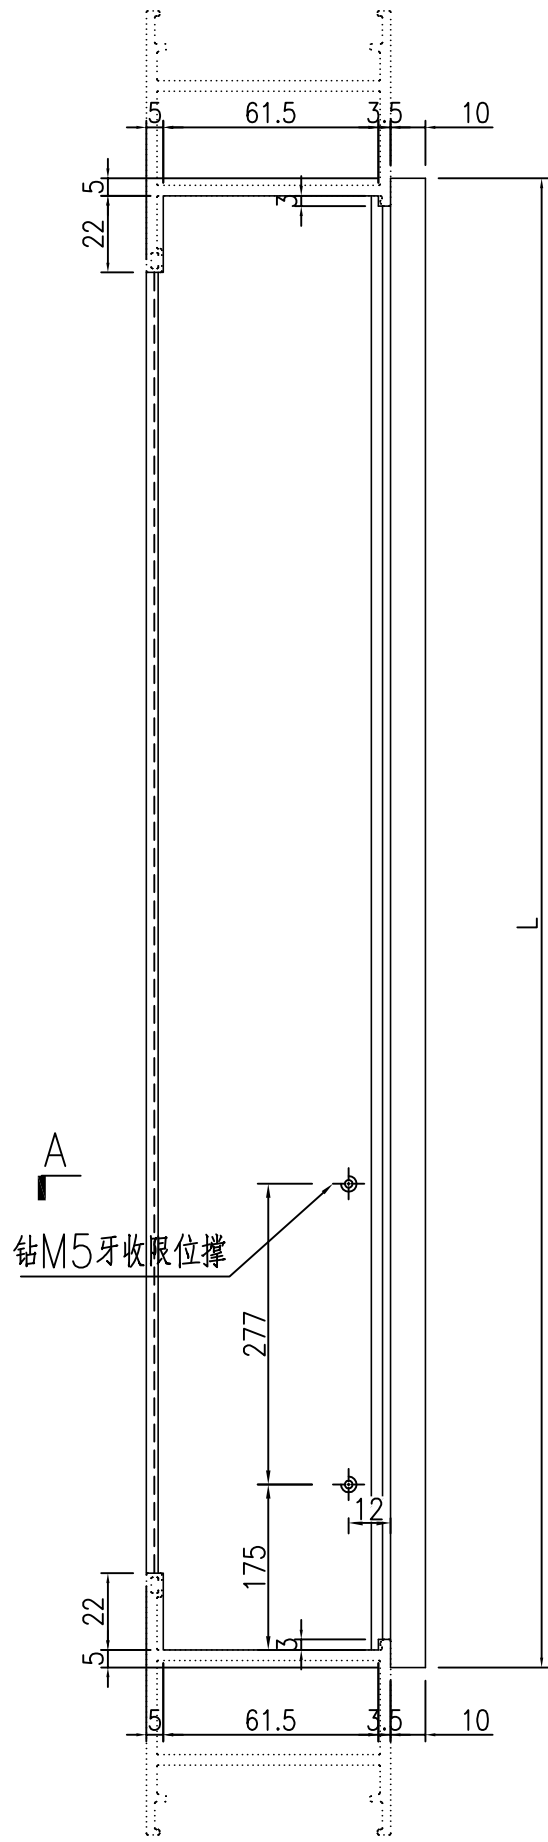

A

钻M5牙收限位撑

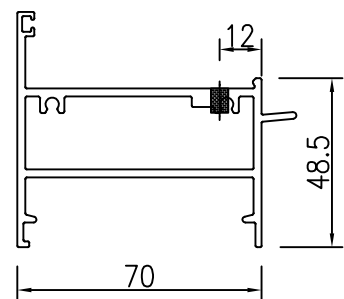


SECTION A-A


工程號	J-860	地盤	馬灣	附件
名稱	70FDI門頂橫料		採用	
材料	X86269	地盤		
顏色	--	工廠		

類別		物料號	
制圖	LRA	2023.10.10	圖號 X86022-AL03
修改	-	-	數量 -
日期	-	-	位置
復核	-	-	
批准			


序号	物料编号	数量	长度L
1			
2			
3			
4			
5			
6			
7			
8			624
9	X86022-W 30a-28-1	1	<del>754</del>
10			
11			
12			
13			
14			
15			
16			
17			
18			
19			
20			
21			

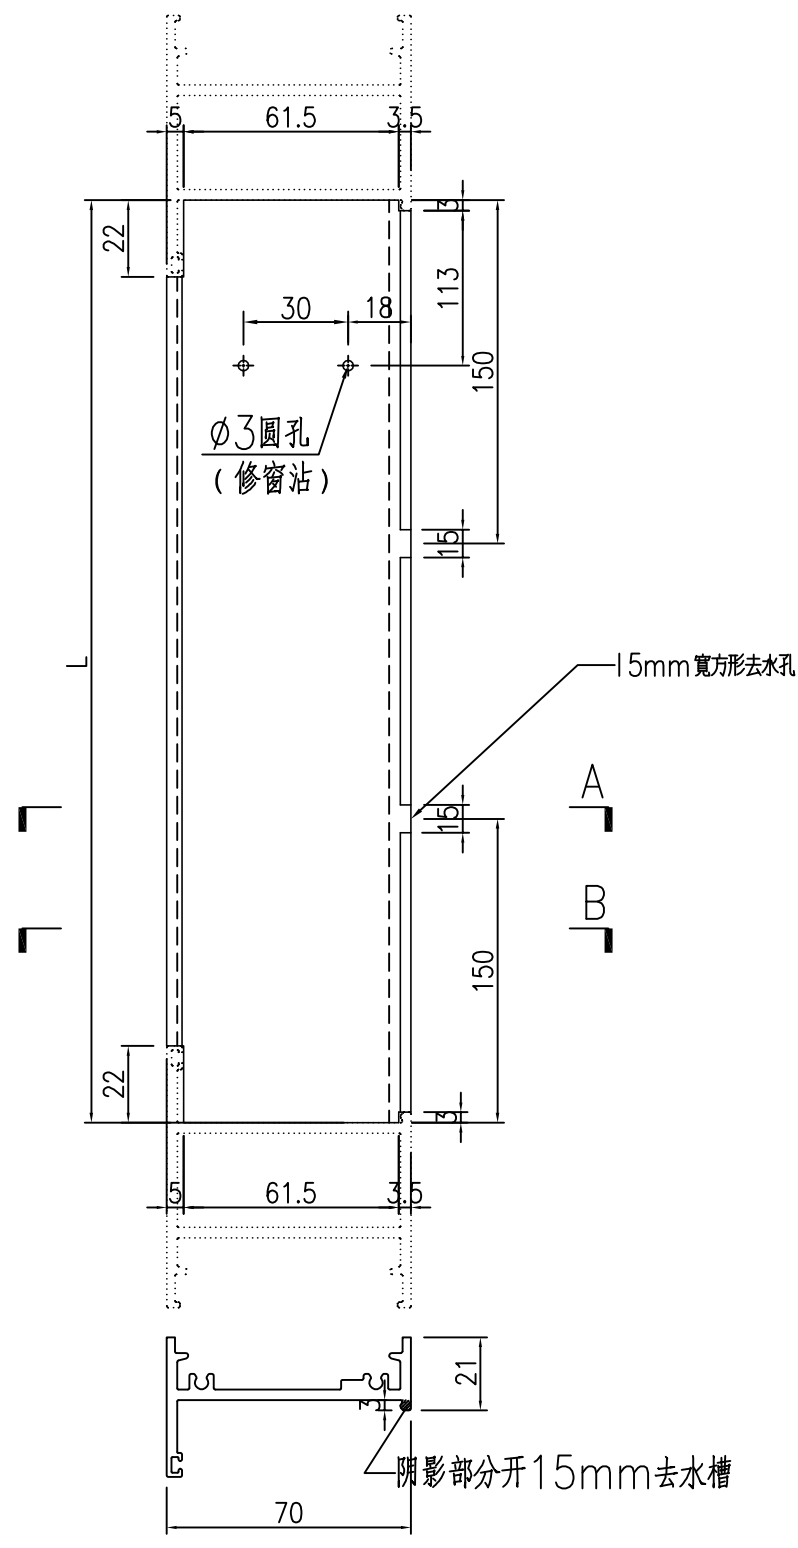

SECTION A-A

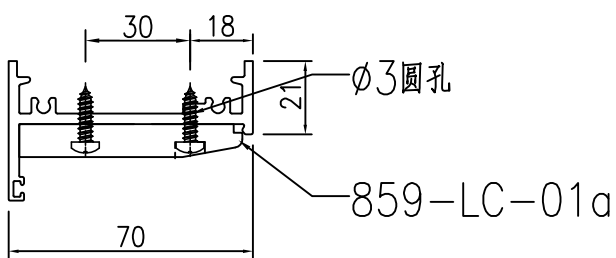

SECTION B-B


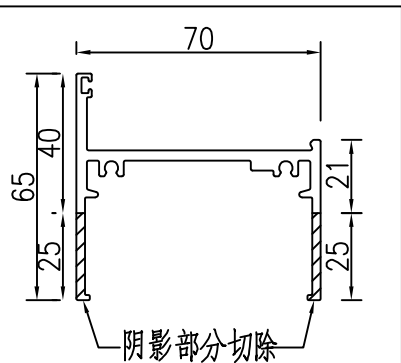


X86022 70生底横


工程號	J-860	地盤	馬灣	附件
名稱	70生底横	採用		
材料	X86022	地盤		
顏色	--	工廠		

類別		物料號	
制圖	LRA	2023.10.10	圖號 X86384-AL05
修改	-	-	數量 -
日期	-	-	位置

序号	物料编号	数量	长度L	A	B
1					
2					
3					
4					
5					
6					
7					
8					
9	X86384-W 30a-28-2	1	2014.5	557.25	557.25
10					
11					
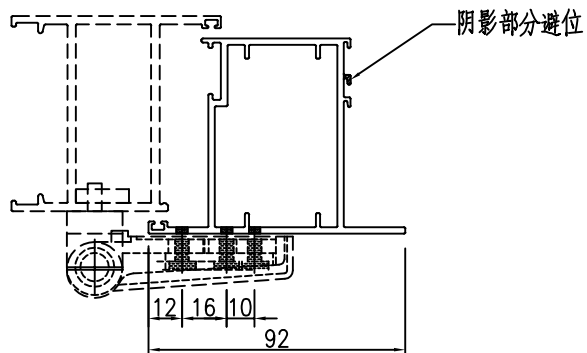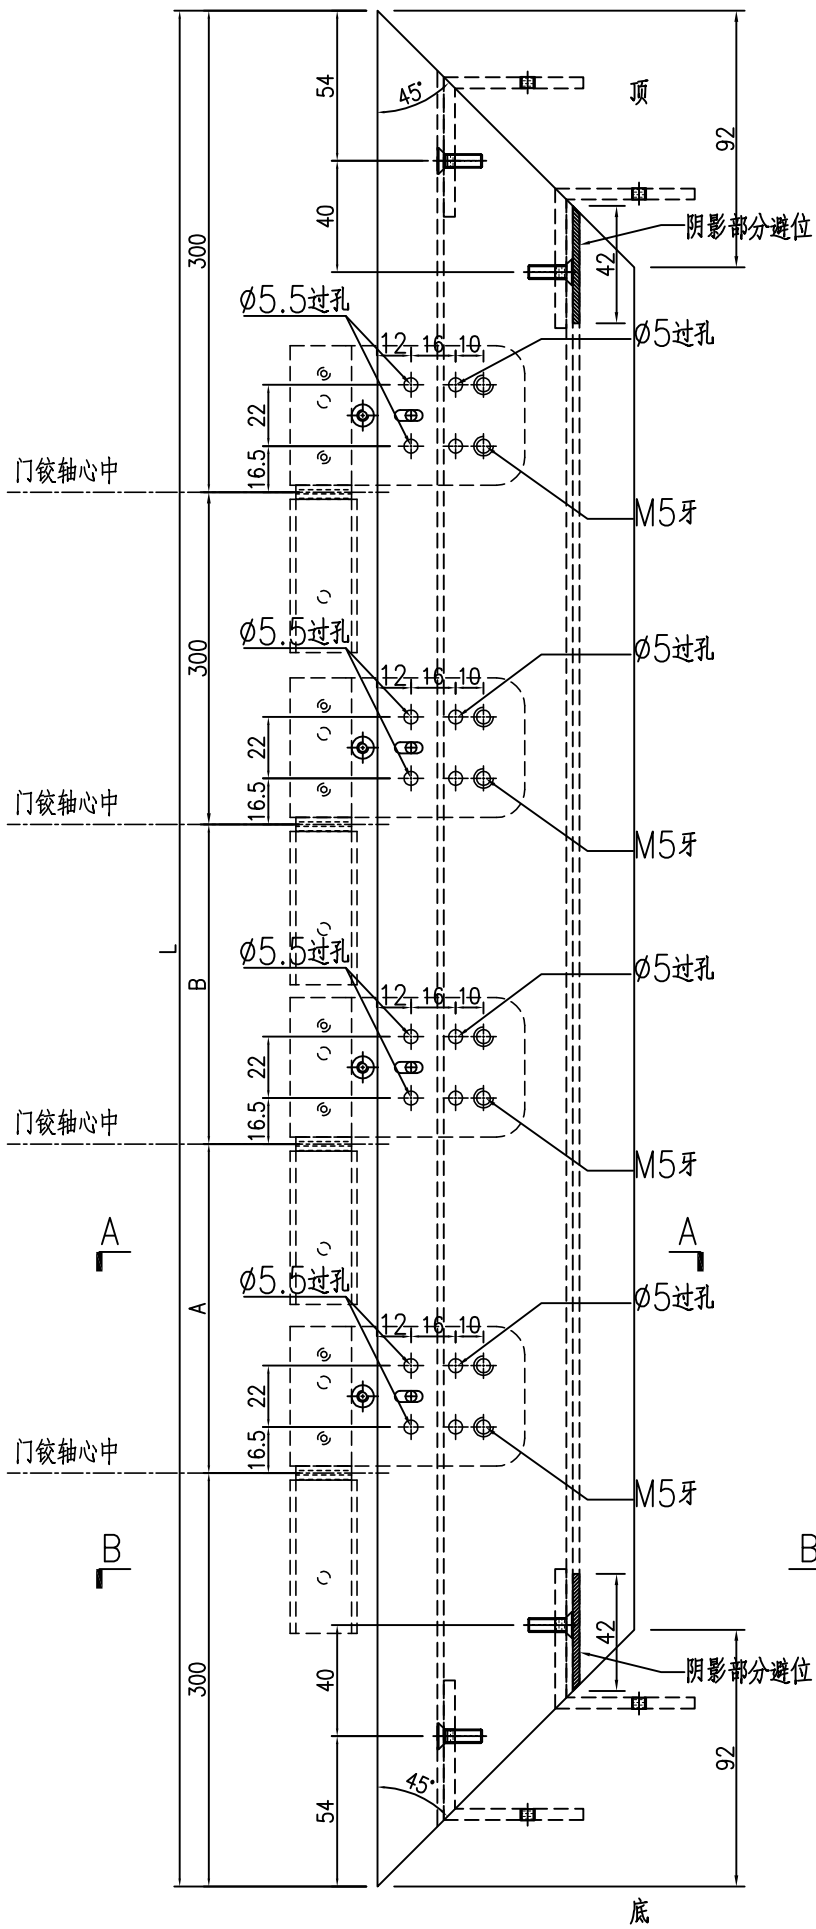

SECTION A-A







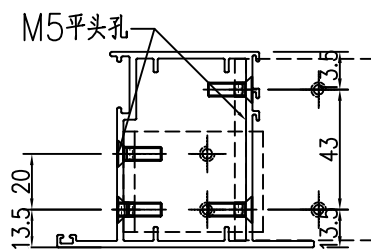


SECTION B-B

工程號	J-860	地盤	馬灣	附件
名稱	FD門玉料	探	用	
材料	X86384	地盤		
顏色	--	工廠		

類別		物料號	
制圖	LRA	2023.10.10	圖號 X86384-AL07
修改	-	-	數量 -
日期	-	-	位置
復核	-	-	
批准			

数据表见: X86384-AL07-01

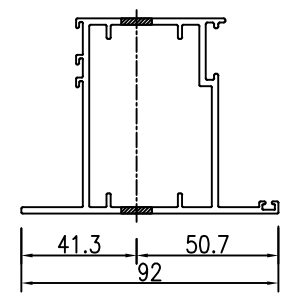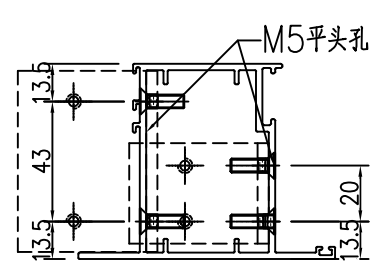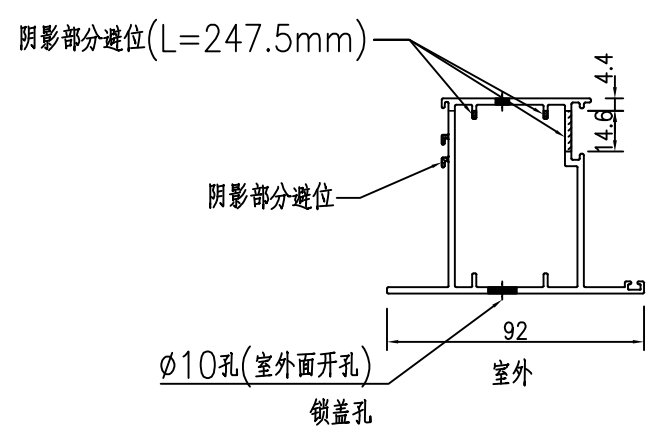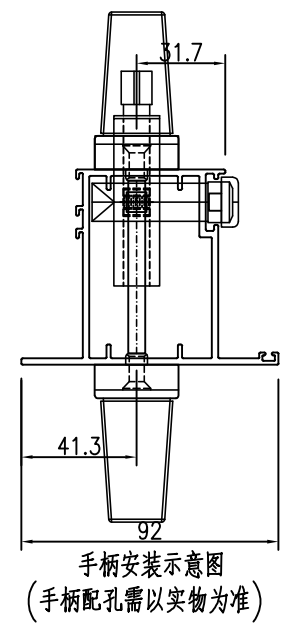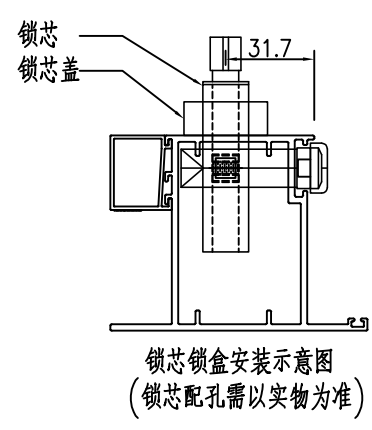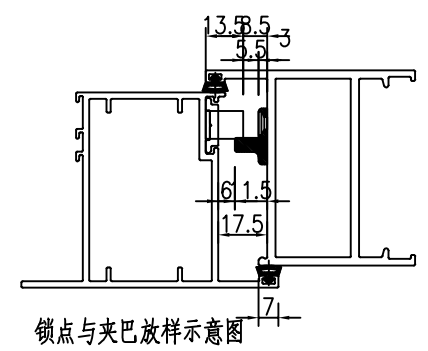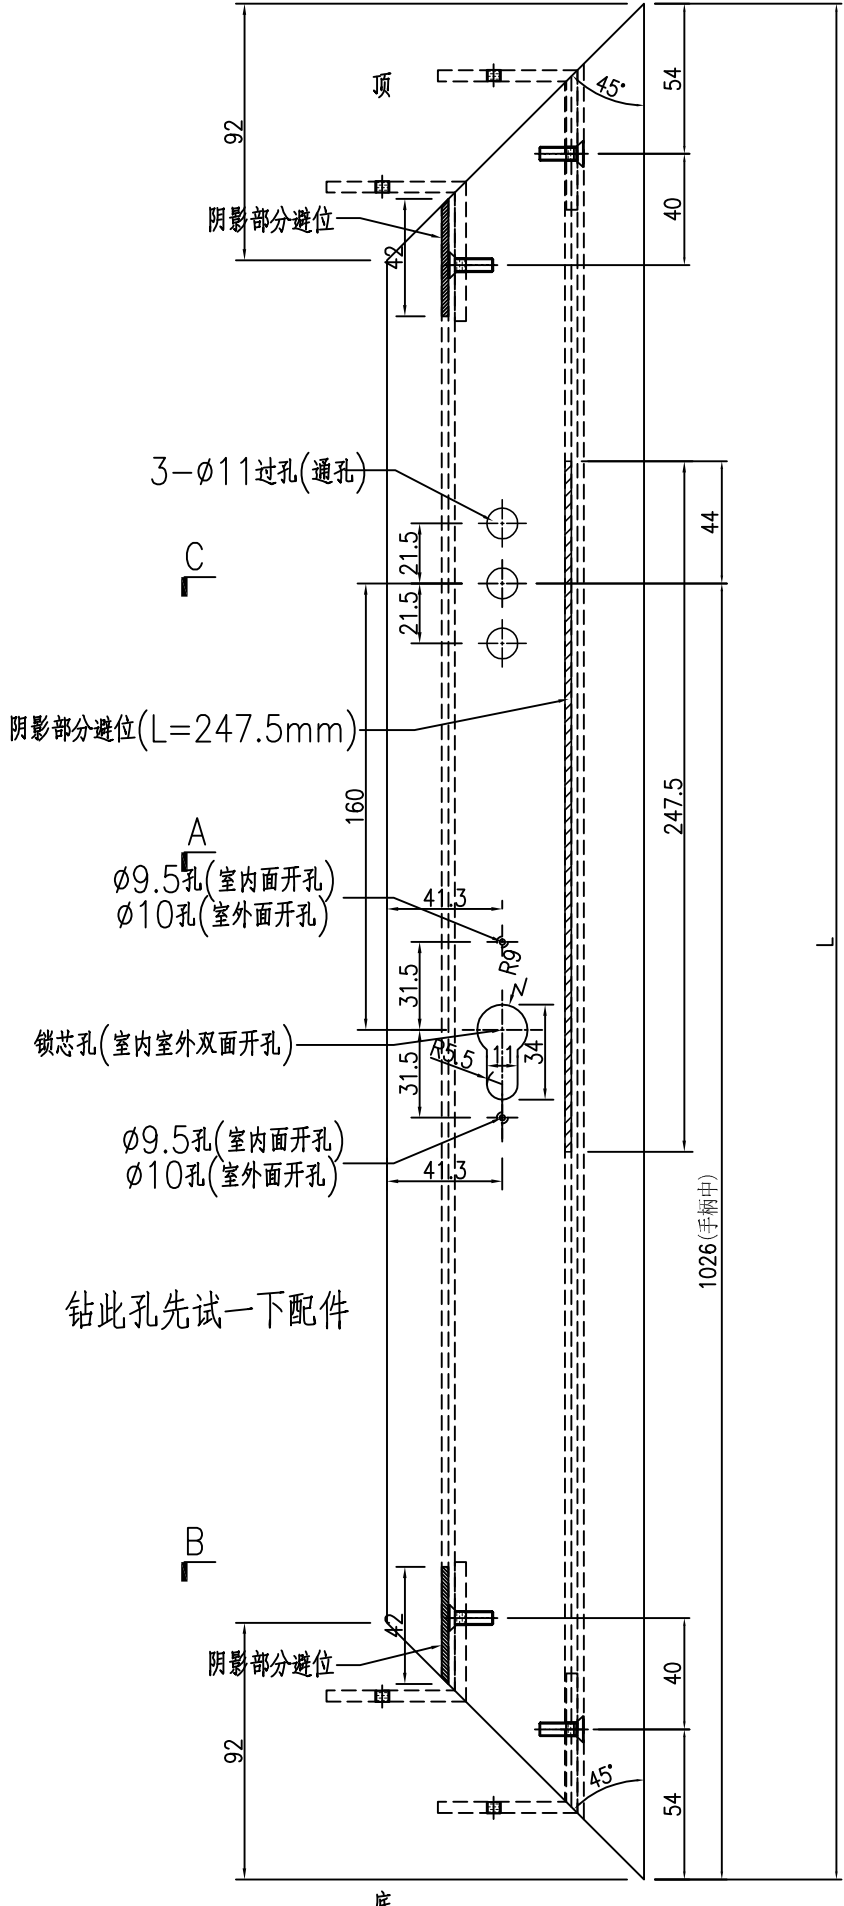

SECTION A-A

SECTION B-B

SECTION C-C

工程號	J-860	地盤	馬灣	附件
名稱	FD門玉料	探	用	
材料	X86384	地盤		
顏色	--	工廠		

 美特鋁質 有限公司 MIDI Aluminium Fabricator Ltd.	類別		物料號	
	制圖	LRA	2023.10.10	圖號 X86384-AL07-01
修改	-	-	復核	-
日期	-	-	批准	位置



加工图见: X86384-AL07

序号	物料编号	数量	长度L
1			
2			
3			
4			
5			
6			
7	X86384-W 30a-28-1	1	2014.5
8			
9			
10			
11			
12			
13			
14			
15			
16			
17			
18			

工程號	J-860	地盤	馬灣	附件
名稱	数据表	探	用	
材料	--	地盤		
顏色	--	工廠		

類別		物料號	
制圖	LRA	2023.10.10	圖號 X86384-AL09
修改	-	-	數量 -
日期	-	-	位置
復核	-	-	
批准			




序号	物料编号	数量	长度L
1			
2			
3			
4			
5			
6			
7			
8			
9	X86384-W 30a-28-3	1	<del>762</del>
10			632
11			
12			
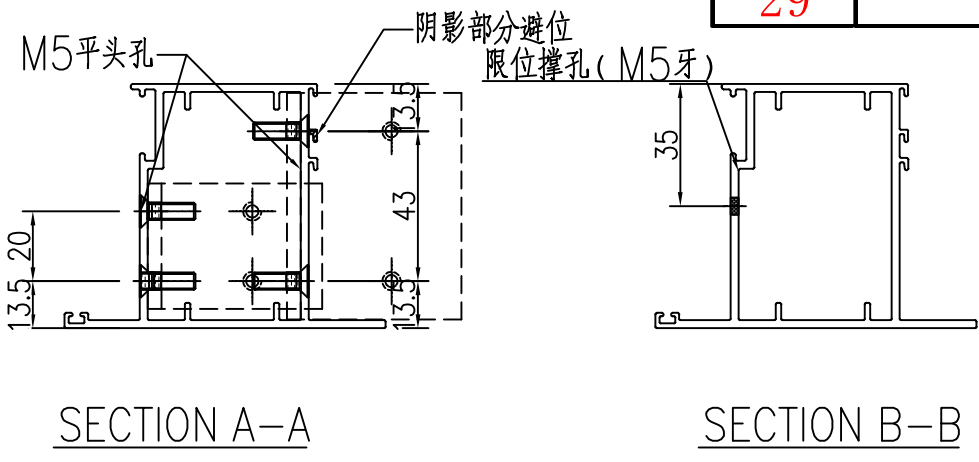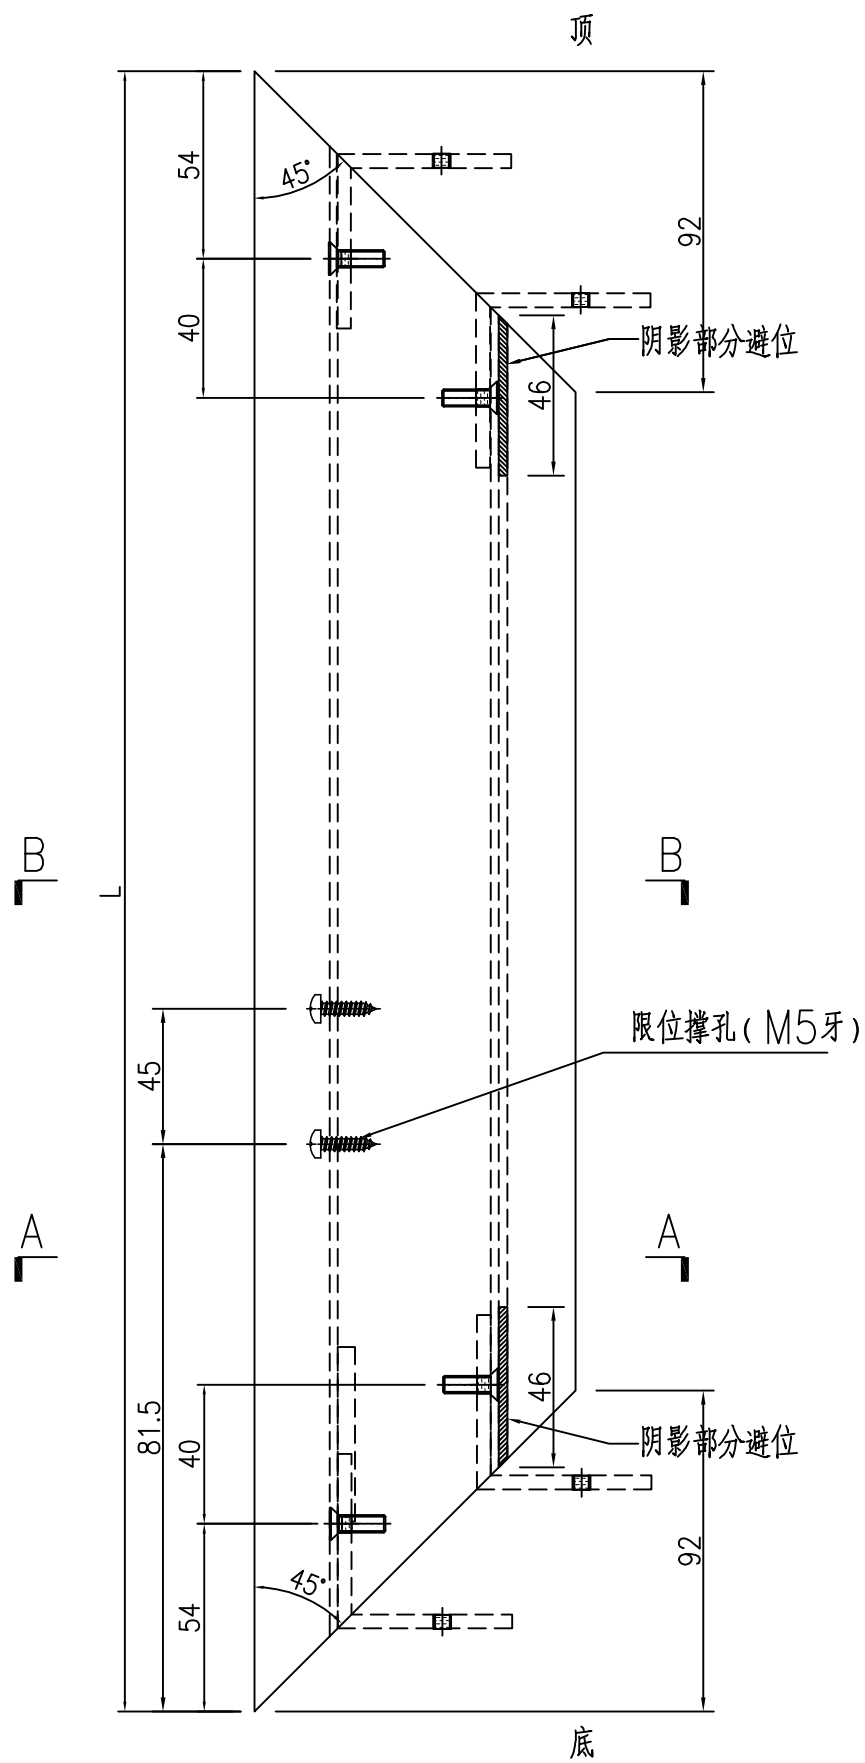

工程號	J-860	地盤	馬灣	附件
名稱	FD門玉料	採	用	
材料	X86384	地盤		
顏色	--	工廠		

類別		物料號	
制圖	LRA	2023.10.10	圖號 X86384-AL08
修改	-	-	數量 -
日期	-	-	位置
復核	-	-	
批准			

序号	物料编号	数量	长度L
1			
2			
3			
4			
5			
6			
7			
8			
9	X86384-W 30a-28-4	1	<del>762</del>
10			632
11			
12			
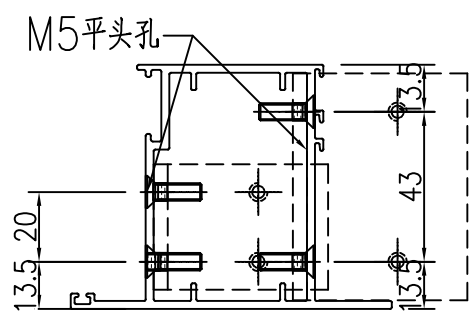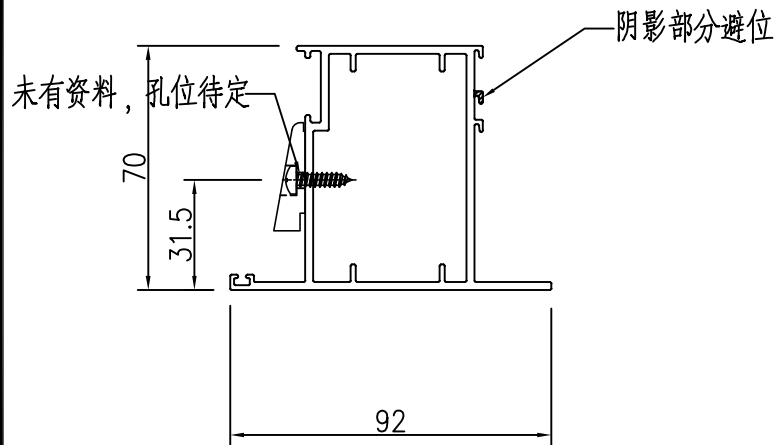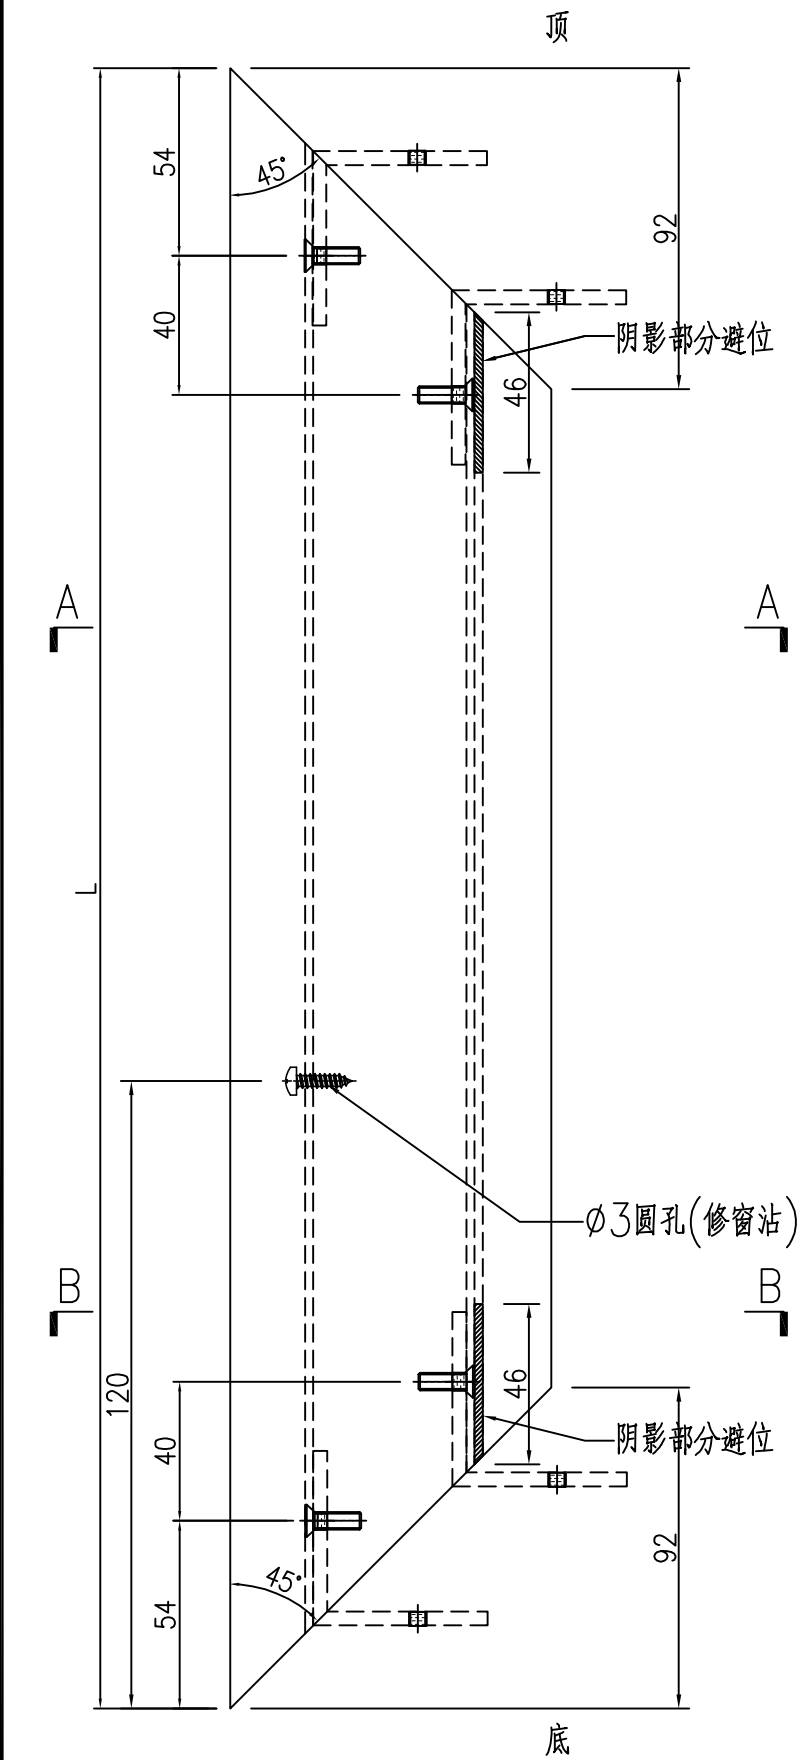


SECTION A-A

SECTION B-B

工程號	J-860	地盤	馬灣	附件
名稱	FD門玉料	採	用	
材料	X86384	地盤		
顏色	--	工廠		

 美特鋁質 有限公司 MIDI Aluminium Fabricator Ltd.				類別		物料號	
				制圖	LRA	2023.10.10	圖號 X86201-AL01
修改	-	-		復核	-	-	數量 -
日期	-	-		批准			位置

数据表见：X86201-AL01-01~03

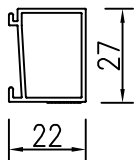

工程號	J-860	地盤	馬灣	附 件
名稱	玻璃線	探	用	
材料	X86201	地盤		
顏色	--	工廠		


 美特鋁質 有限公司 MIDI Aluminium Fabricator Ltd.				類別		物料號	
				制圖	LRA	2023.10.10	圖號 X86201-AL01-02
修改	-	-		復核	-	-	數量 -
日期	-	-		批准			位置

加工图见: X86201-AL01



序号	物料编号	数量	长度L
101			
102			
103			
104			
105			
106			
107			
108			
109			
110			
111			
112			
113	X86201-W 30a-28-1	1	1869.5
114	X86201-W 30a-28-2	1	1869.5
115	X86201-W 30a-28-3	1	<del>578</del>
116	X86201-W 30a-28-4	1	<del>578</del>
117			
118			
448  
448

工程號	J-860	地盤	馬灣	附件
名稱	数据表		探用	
材料	--	地盤		
顏色	--	工廠		

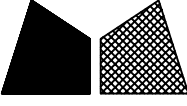 美特鋁質 有限公司 MIDI Aluminium Fabricator Ltd.				類別		物料號	
				制圖	LRA	2023.10.10	圖號 J860-FJ02L
修改	-	-		復核	-	-	數量 <del>136</del>
日期	-	-		批准			位置



4

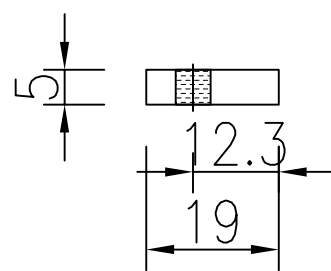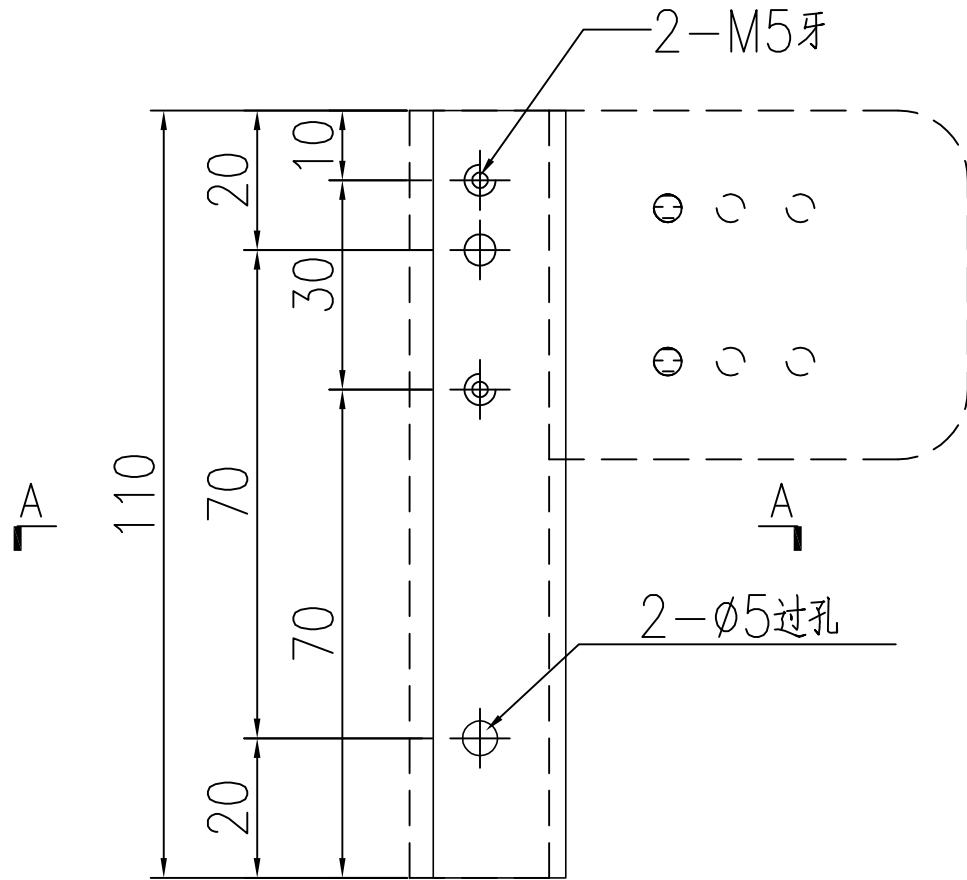


工程號	J-860	地盤	馬灣	附件
名稱	19x5mm厚铝巴		探用	
材料	--	地盤		
顏色	--	工廠		

 美特鋁質 有限公司 MIDI Aluminium Fabricator Ltd.				類別		物料號	
				制圖	LRA	2023.10.10	圖號 J860-FJ04
修改	-	-		復核	-	-	數量 -
日期	-	-		批准			位置


序号	物料编号	数量	长度L	A	B
1					
2					
3					
4					
5					
6					
7					
8					
9	J860-W 30a-28-1	1	1654.5	557.25	557.25
10					
11					
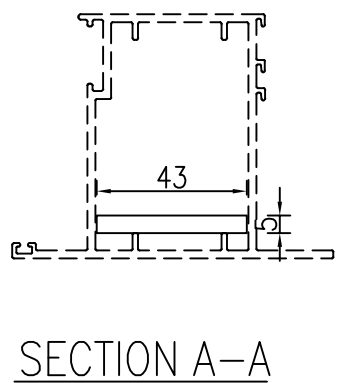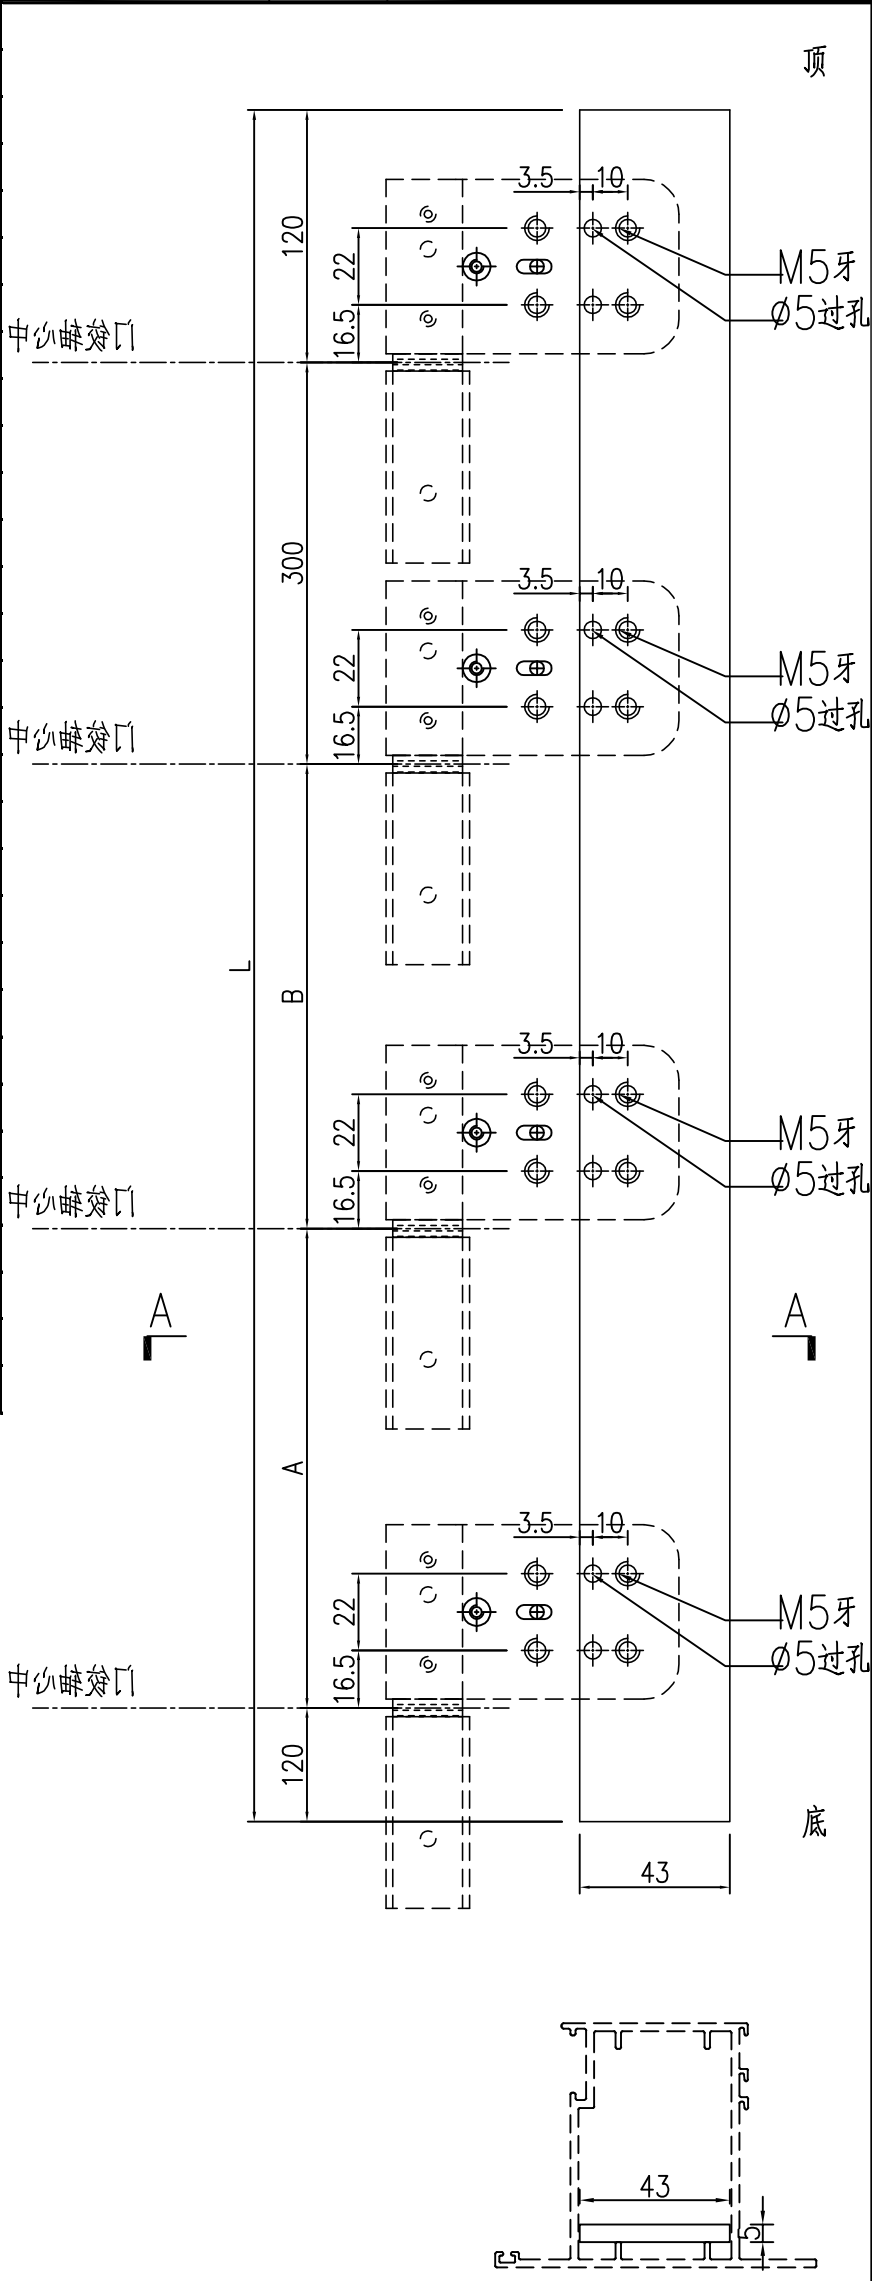


工程號	J-860	地盤	馬灣	附件
名稱	43x5mm厚铝巴		探用	
材料	--		地盤	
顏色	--		工廠	

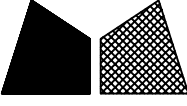 美特鋁質 有限公司 MIDI Aluminium Fabricator Ltd.				類別		物料號	
修改	-	-		制圖	LRA	2023.10.10	圖號 JMA0009-LJ01
日期	-	-		復核	-	-	數量 <del>248</del>
				批准			位置


4

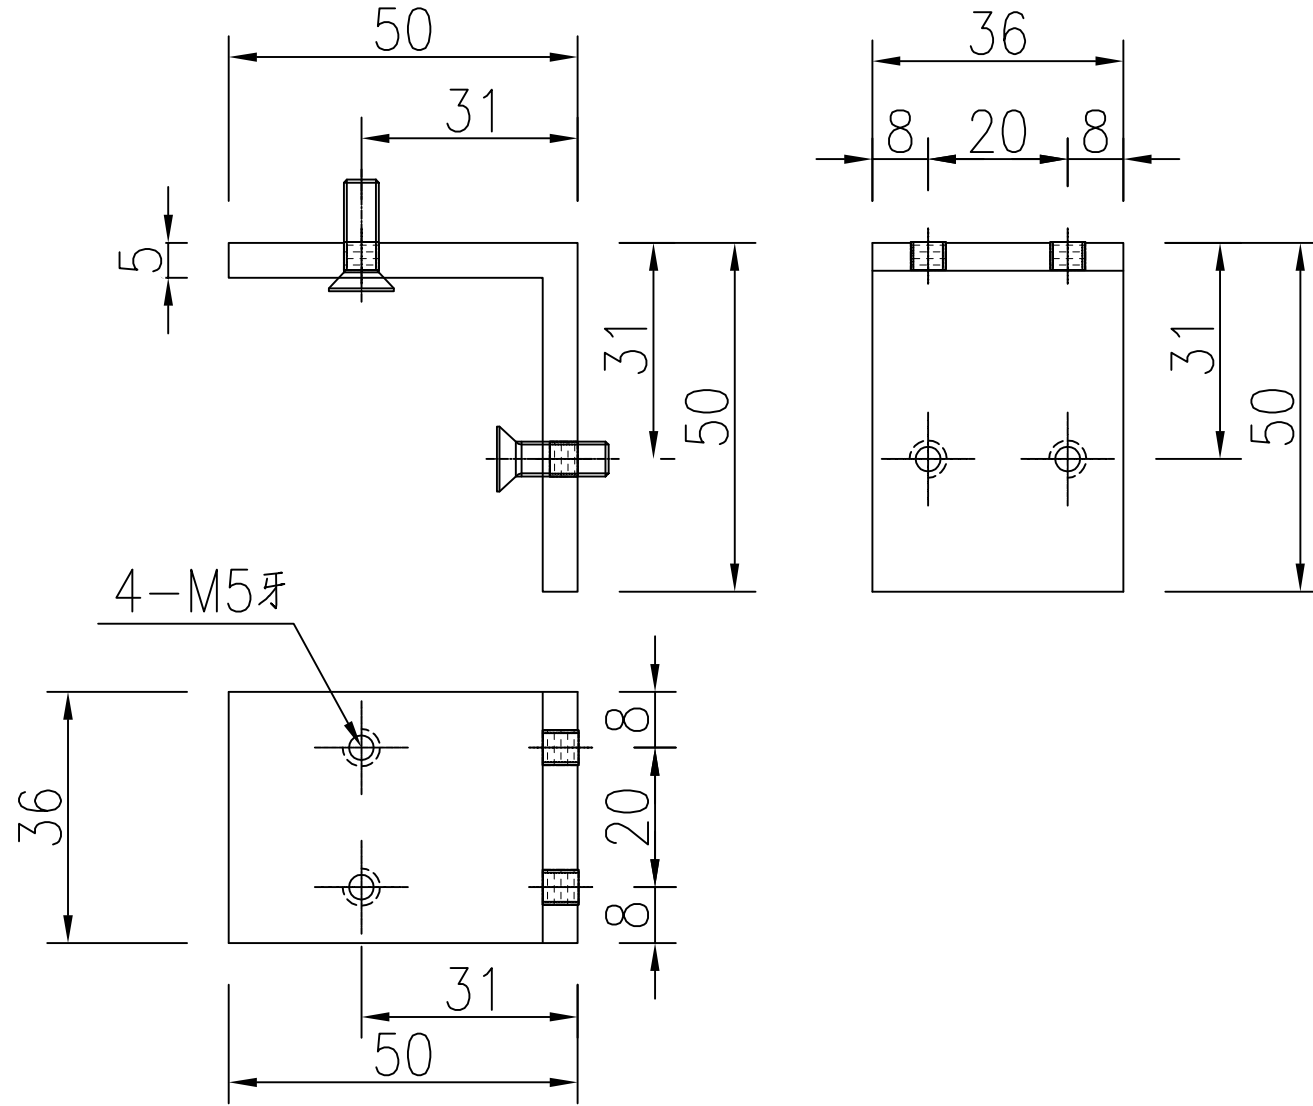

工程號	J-860	地盤	馬灣	附件
名稱	50x50x5厚铝角		探用	
材料	XXX	地盤		
顏色	--	工廠		

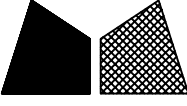 美特鋁質 有限公司 MIDI Aluminium Fabricator Ltd.				類別		物料號	
				制圖	LRA	2023.10.10	圖號 JMA0009-LJ02
修改	-	-		復核	-	-	數量 <del>248</del>
日期	-	-		批准			位置

4


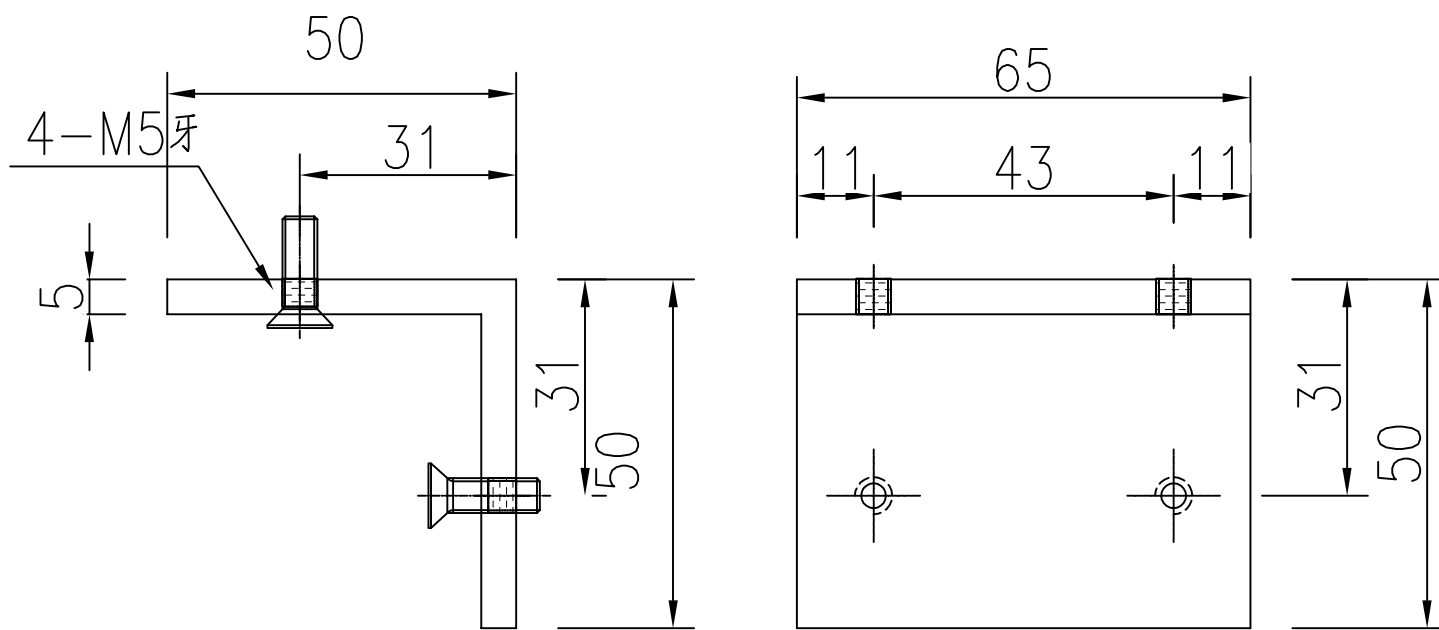


工程號	J-860	地盤	馬灣	附件
名稱	50x50x5厚鋁角		採用	
材料	XXX		地盤	
顏色	--		工廠	



類別		物料號		
制圖	LRA	2023.10.10	圖號	X85964-LB1
修改	-	-	數量	<del>62</del>
日期	-	-	位置	
復核	-	-		
批准				


1

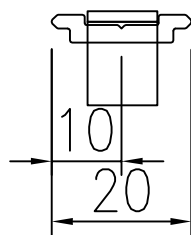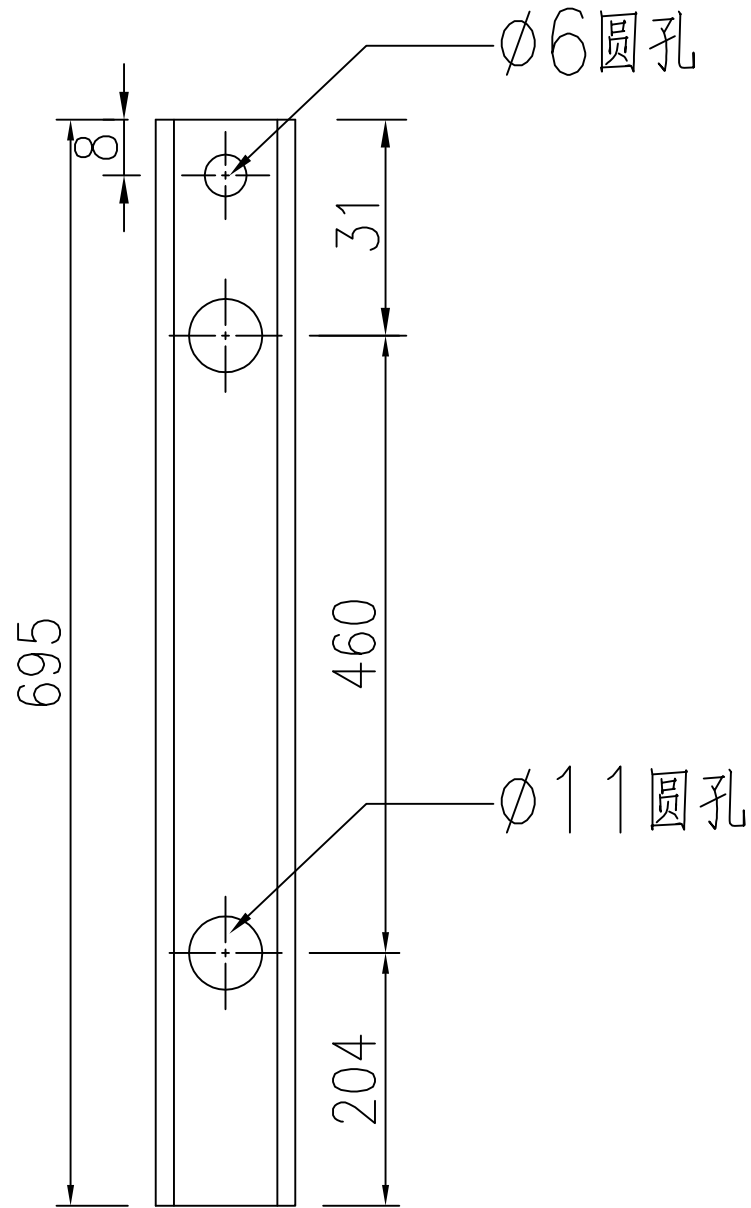

工程號	J-860	地盤	馬灣	附件
名稱	拉巴加工圖	採用		
材料	X85964	地盤		
顏色	--	工廠		



類別		物料號		
制圖	LRA	2023.10.10	圖號	X85964-LB2
修改	-	-	數量	-
日期	-	-	位置	
復核	-	-		
批准				

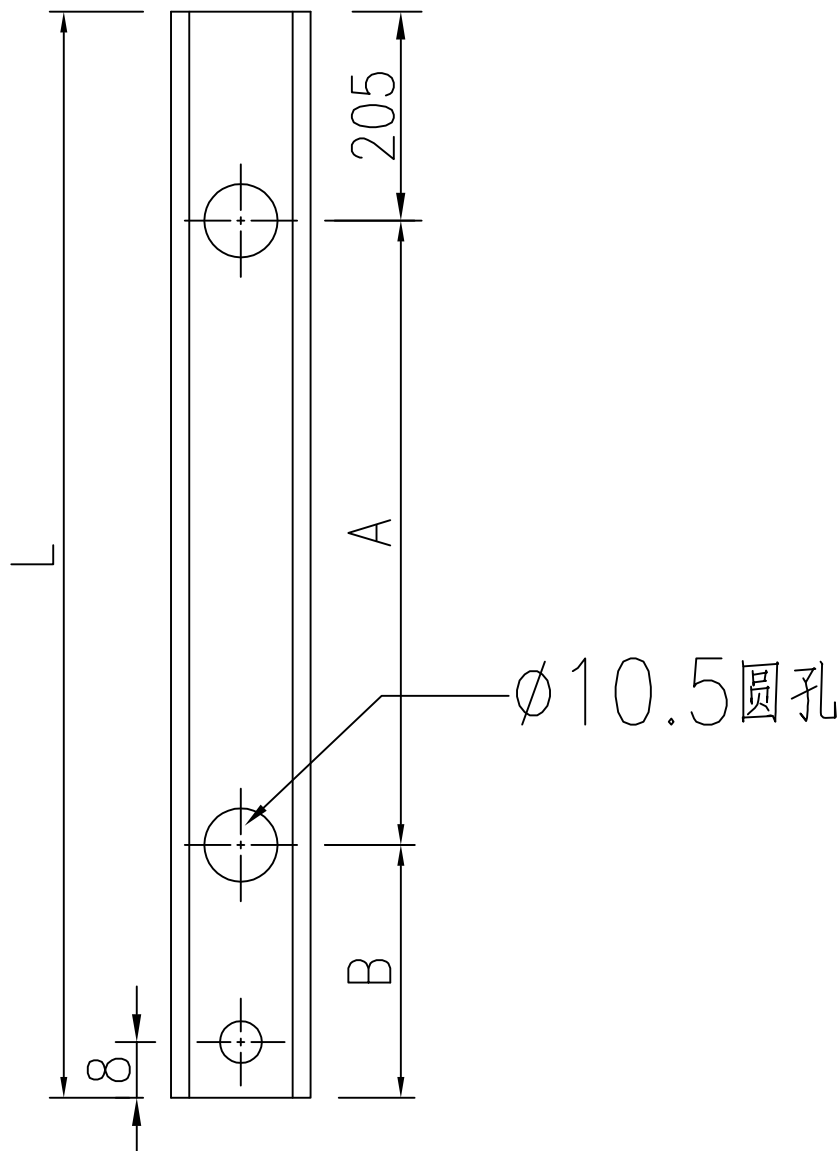




序号	物料编号	数量	长度L	A	B
1					
2					
29	X85964-W 30a-28-LB2	1	818.5	494.5	0
30					
31					
工程號	J-860	地盤	馬灣
名稱	拉巴加工圖	探	用
材料	X85964	地盤	
顏色	--	工廠	

附件

 美特鋁質 有限公司 MIDI Aluminium Fabricator Ltd.				類別		物料號	
修改	-	-		制圖	LRA	2023.04.29	圖號 LB-04
日期	-	-		復核	-	-	數量 <del>62</del>
				批准			位置

4

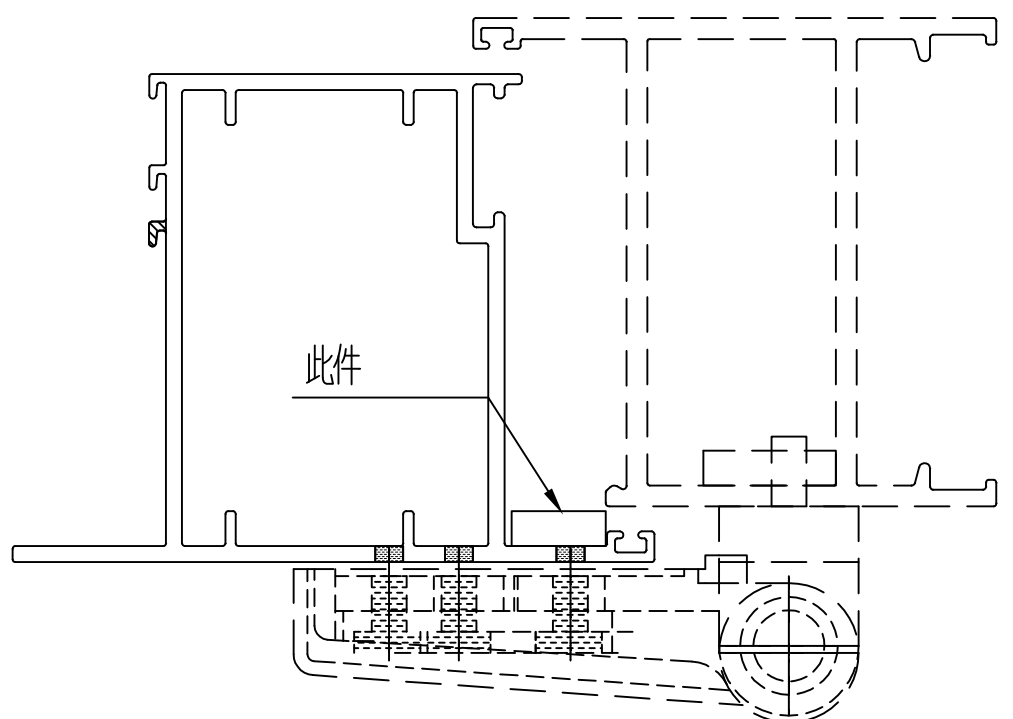
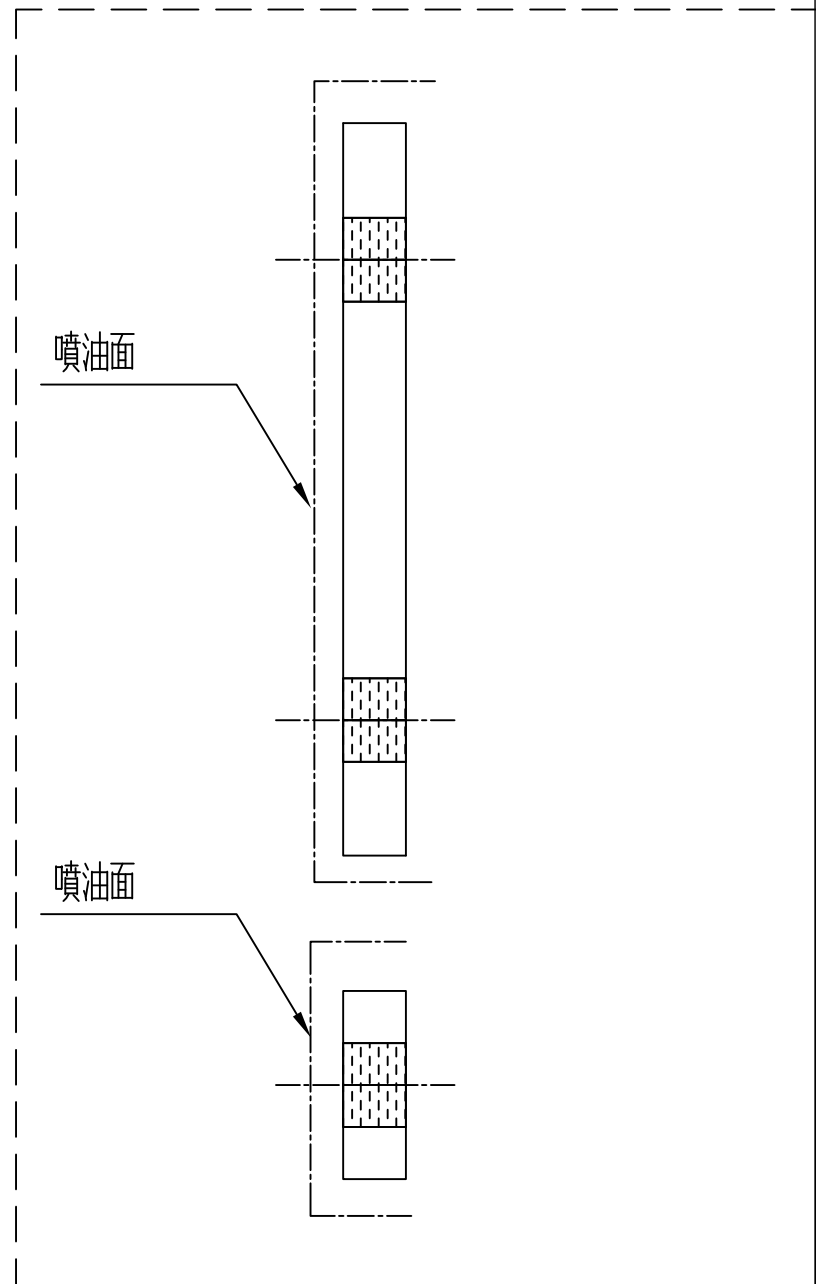
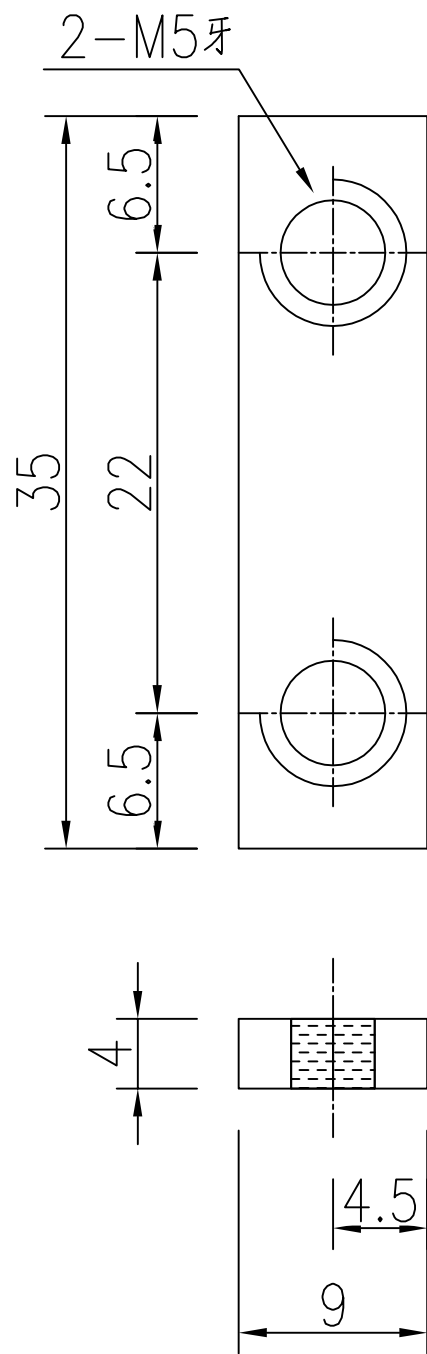


用庫存料切后噴油加工


工程號	J-860	地盤	馬灣	附件
名稱	35x9x4厚鋁巴	採	用	
材料	4MM鋁巴	地盤		
顏色	UCT205600SC-3	工廠		

 美特鋁質 有限公司 MIDI Aluminium Fabricator Ltd.				類別		物料號	
修改	-	-		制圖	LRA	2023.04.29	圖號 LB-05
日期	-	-		復核	-	-	數量 <del>62</del>
				批准			位置




4

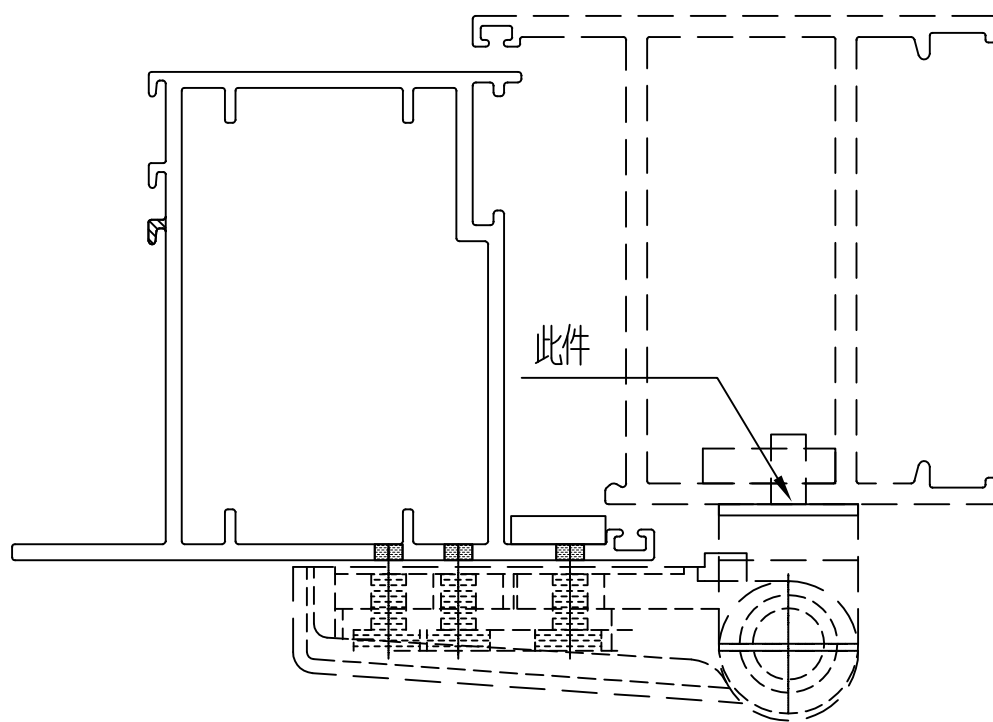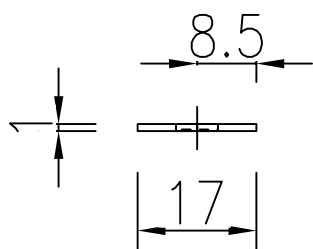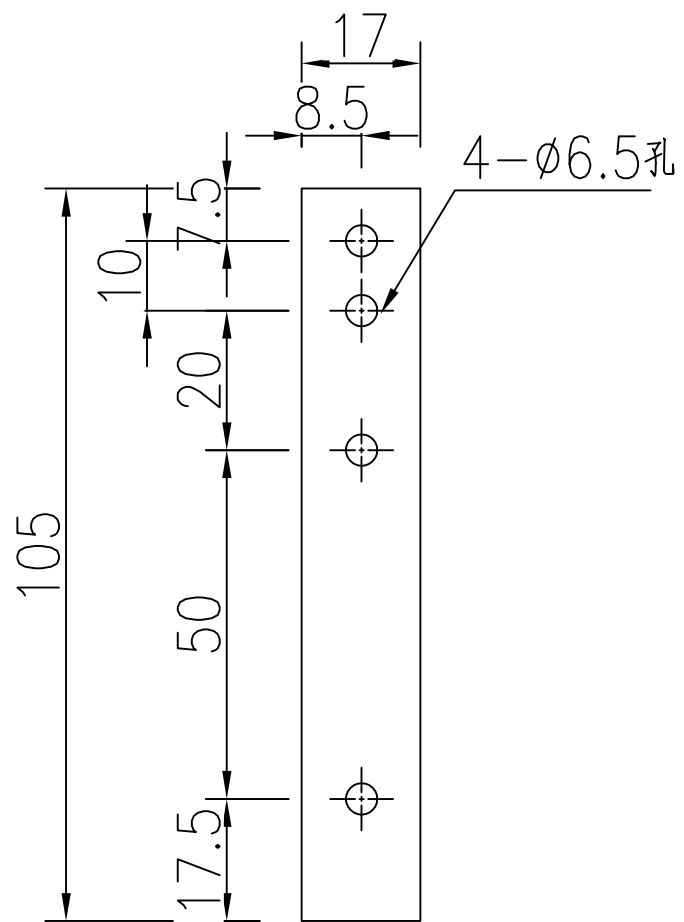

工程號	J-860	地盤	馬灣	附件
名稱	105x17x1厚鋁巴		採用	
材料	1MM鋁巴		地盤	
顏色	--		工廠	

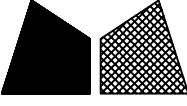 美特鋁質 有限公司 MIDI Aluminium Fabricator Ltd.				類別		物料號	
修改	-	-		制圖	LRA	2023.04.29	圖號 LB-06
日期	-	-		復核	-	-	數量 <del>62</del>
				批准			位置

4

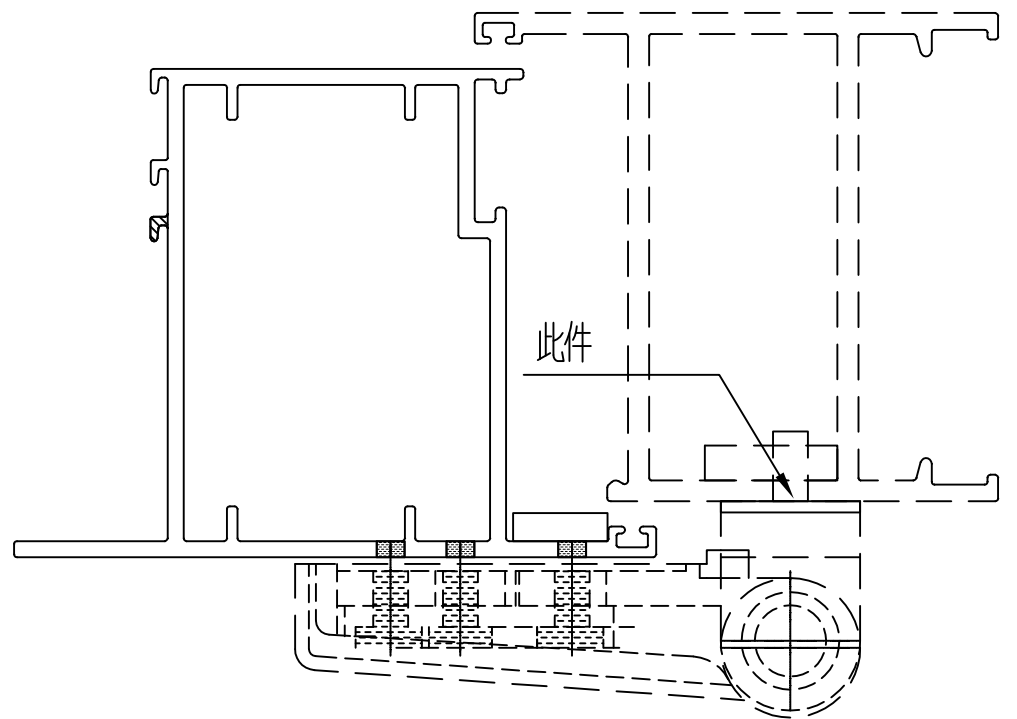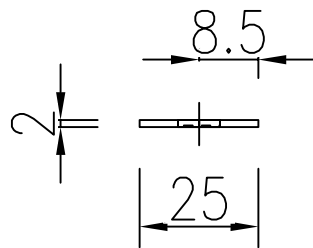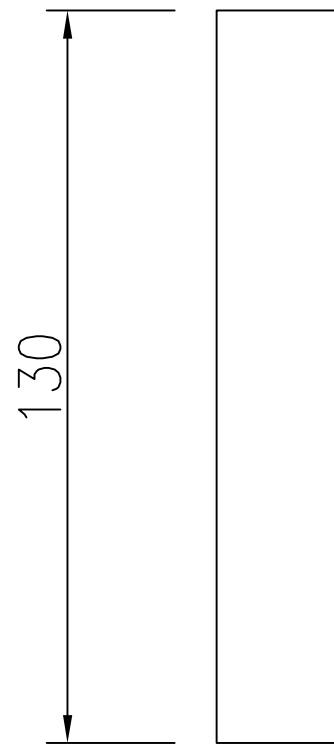

工程號	J-860	地盤	馬灣	附件
材料	2MM鋁巴		地盤	
顏色	--		工廠	