

工程指示 / 要求簡箋 ENGINEER INSTRUCTIONS(E.I.)

工程指示編號:	EI- 7667	修改版本:	—
	HK- 0725		
工程編號:	J 860	工程名稱:	馬灣(村屋)
收件人:	生統	發件人:	nero
工程項目:	後裝窗 - 地盤用鋁板 位置: 148A-2F 用於W6.1a-8	日期:	19/4/2024

<input type="checkbox"/> 原合約工程包	<input type="checkbox"/> 原合約工程加 / 減脹 QT-	<input type="checkbox"/> 新工程報價 QT-
---------------------------------	--	------------------------------------

信件批核號碼/圖紙參考編號:	批核模具圖紙編號:
客戶指示附件:	管理內部批簽署:

<input type="checkbox"/> 初步鋁料 B.M.	<input type="checkbox"/> 加工拆圖, 然後生產	<input type="checkbox"/> 尺寸表
<input type="checkbox"/> 正式鋁料 B.M.	<input type="checkbox"/> 技術上資料/指示	<input type="checkbox"/> 報價
<input type="checkbox"/> 配件 B.M.	<input type="checkbox"/> 樣辦或貨品說明書	<input type="checkbox"/> 分判合約
<input type="checkbox"/> 其他:		

內容: <p style="text-align: center; color: red; font-size: 1.2em;">請按附頁生產, 送地盤</p>
完成上列要求日期: 29/4/2024

國內




<input type="checkbox"/> 生產技術總監	<input type="checkbox"/> 連附件	<input type="checkbox"/> 技術部	<input type="checkbox"/> 連附件	<input type="checkbox"/> 生產部	<input type="checkbox"/> 連附件
<input type="checkbox"/> 採購部	<input type="checkbox"/> 連附件	<input checked="" type="checkbox"/> 生產統籌部	<input checked="" type="checkbox"/> 連附件	<input type="checkbox"/> 報關組	<input type="checkbox"/> 連附件
<input type="checkbox"/> 質檢部	<input type="checkbox"/> 連附件	<input type="checkbox"/> 會計部	<input type="checkbox"/> 連附件	<input type="checkbox"/> 機械設計部	<input type="checkbox"/> 連附件
<input type="checkbox"/> 香港辦	<input type="checkbox"/> 連附件	<input type="checkbox"/> 其他:			

香港


<input type="checkbox"/> 行政部	<input type="checkbox"/> 連附件	<input type="checkbox"/> 會計部	<input type="checkbox"/> 連附件	<input type="checkbox"/> 統籌部	<input type="checkbox"/> 連附件	<input type="checkbox"/> 工程部	<input type="checkbox"/> 連附件
<input type="checkbox"/> 採購部	<input type="checkbox"/> 連附件	<input type="checkbox"/> QS部	<input type="checkbox"/> 連附件	<input type="checkbox"/> 地盤管理	<input type="checkbox"/> 連附件	<input type="checkbox"/> 維修部	<input type="checkbox"/> 連附件





*發件人簽署:		*組別成員批核簽署:	
傳遞編號:	HK7667	項目經理簽署:	

 美特鋁質 有限公司 MIDI Aluminium Fabricator Ltd.				類別		物料號	
				制圖	LRA	2023.9.27	圖號 LQ1-2
修改	-	-		復核	-	-	數量 40 2
日期	-	-		批准			位置

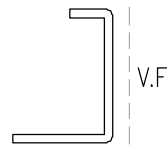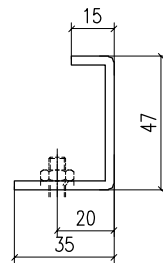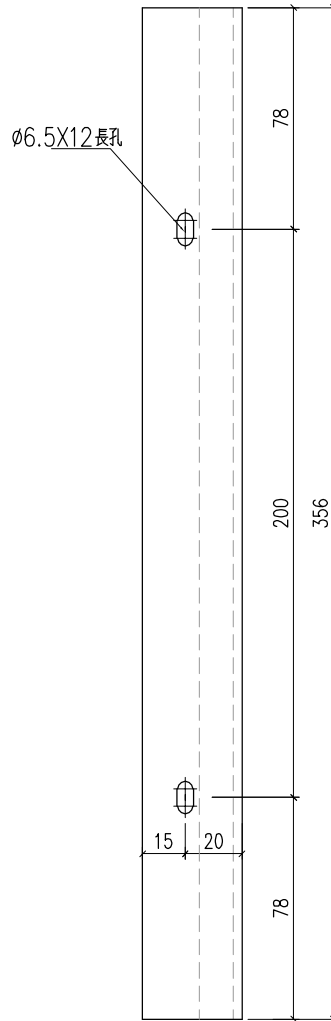

工程號	J-860	地盤	馬灣	附 件
名稱	3MM面板		採用	
材料	3MM鋁板		地盤	
顏色	UCT205600SC-3		工廠	

 美特鋁質有限公司 MIDI Aluminium Fabricator Ltd.				類別		物料號	
				制圖	LRA	2023.9.27	圖號 LQ1-3/4
修改	-	-		復核	-	-	數量 46
日期	-	-		批准			位置

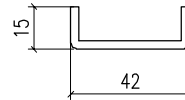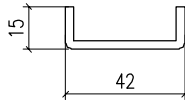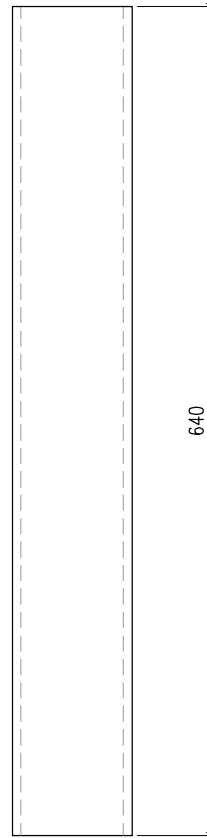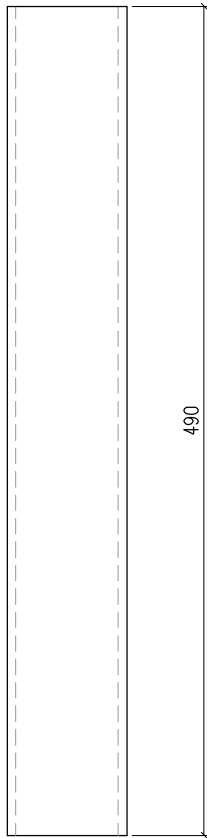

V.F

V.F


LQ1-3


數量: ~~40~~ **2**

LQ1-4

數量: ~~10~~ **2**

工程號	J-860	地盤	馬灣	附件
名稱	3MM面板		採用	
材料	3MM鋁板		地盤	
顏色	UCT205600SC-3		工廠	

 美特鋁質 有限公司 MIDI Aluminium Fabricator Ltd.				類別		物料號	
修改	-	-		制圖	LRA	2023.9.27	圖號 MP2
日期	-	-		復核	-	-	數量 -
				批准			位置

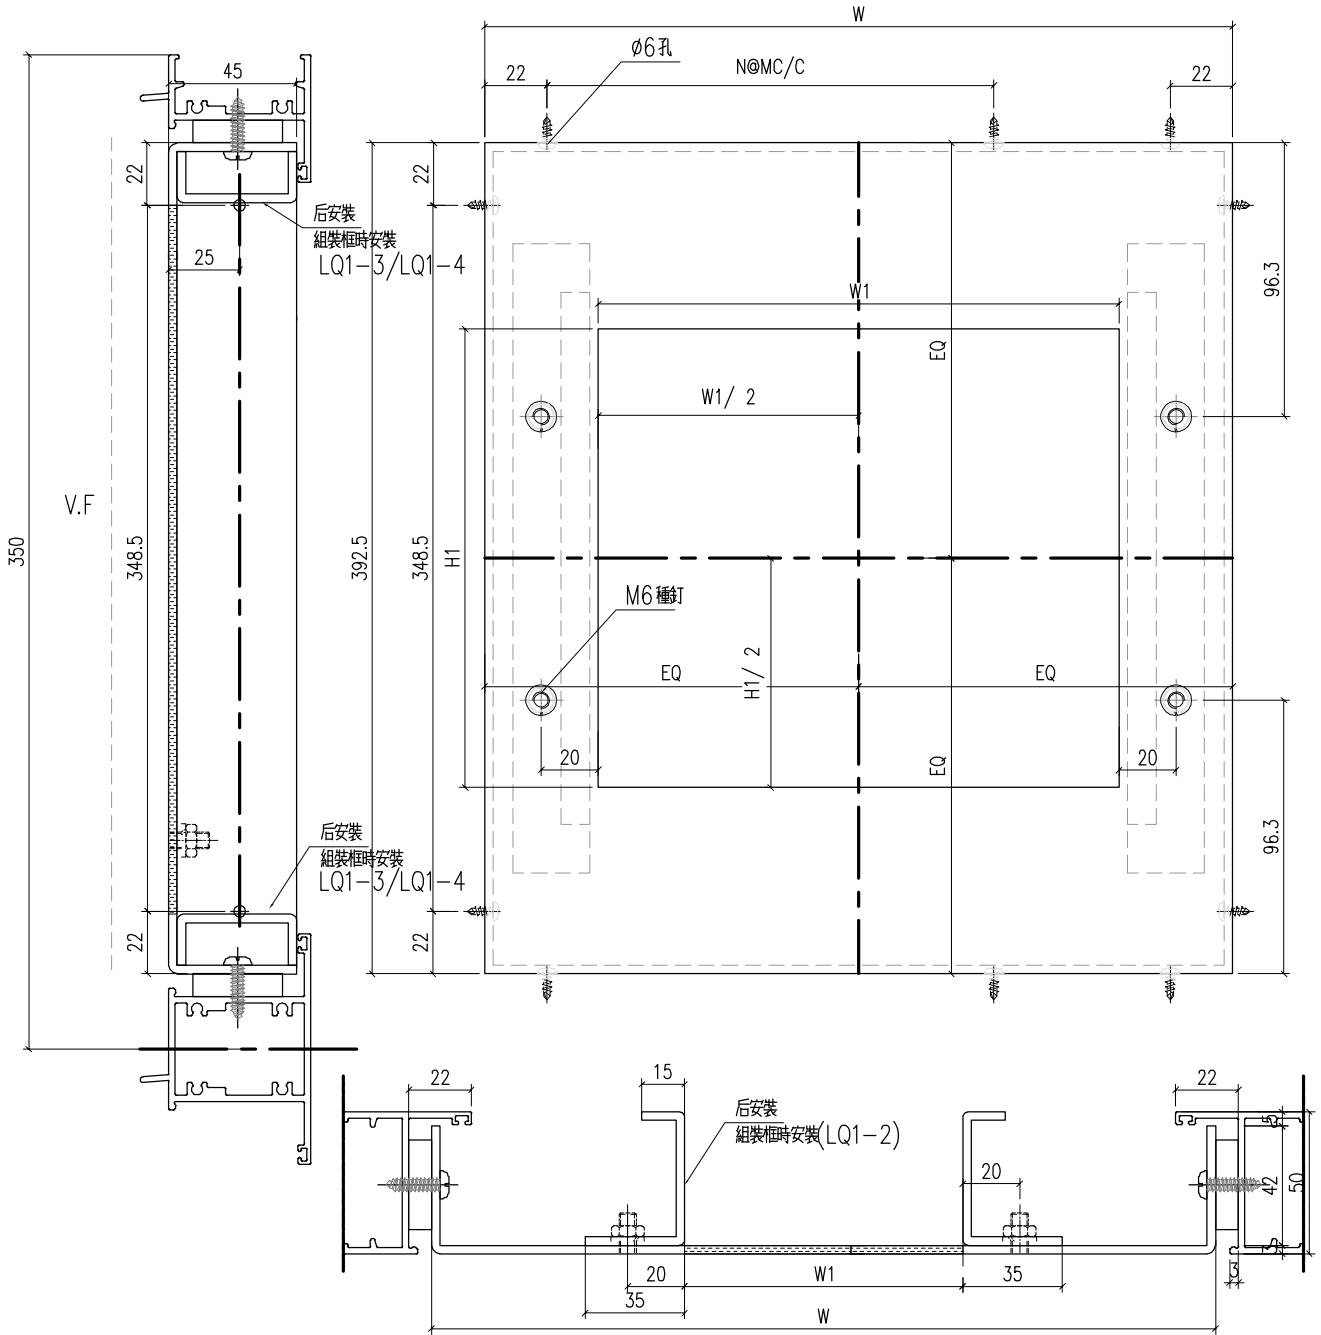


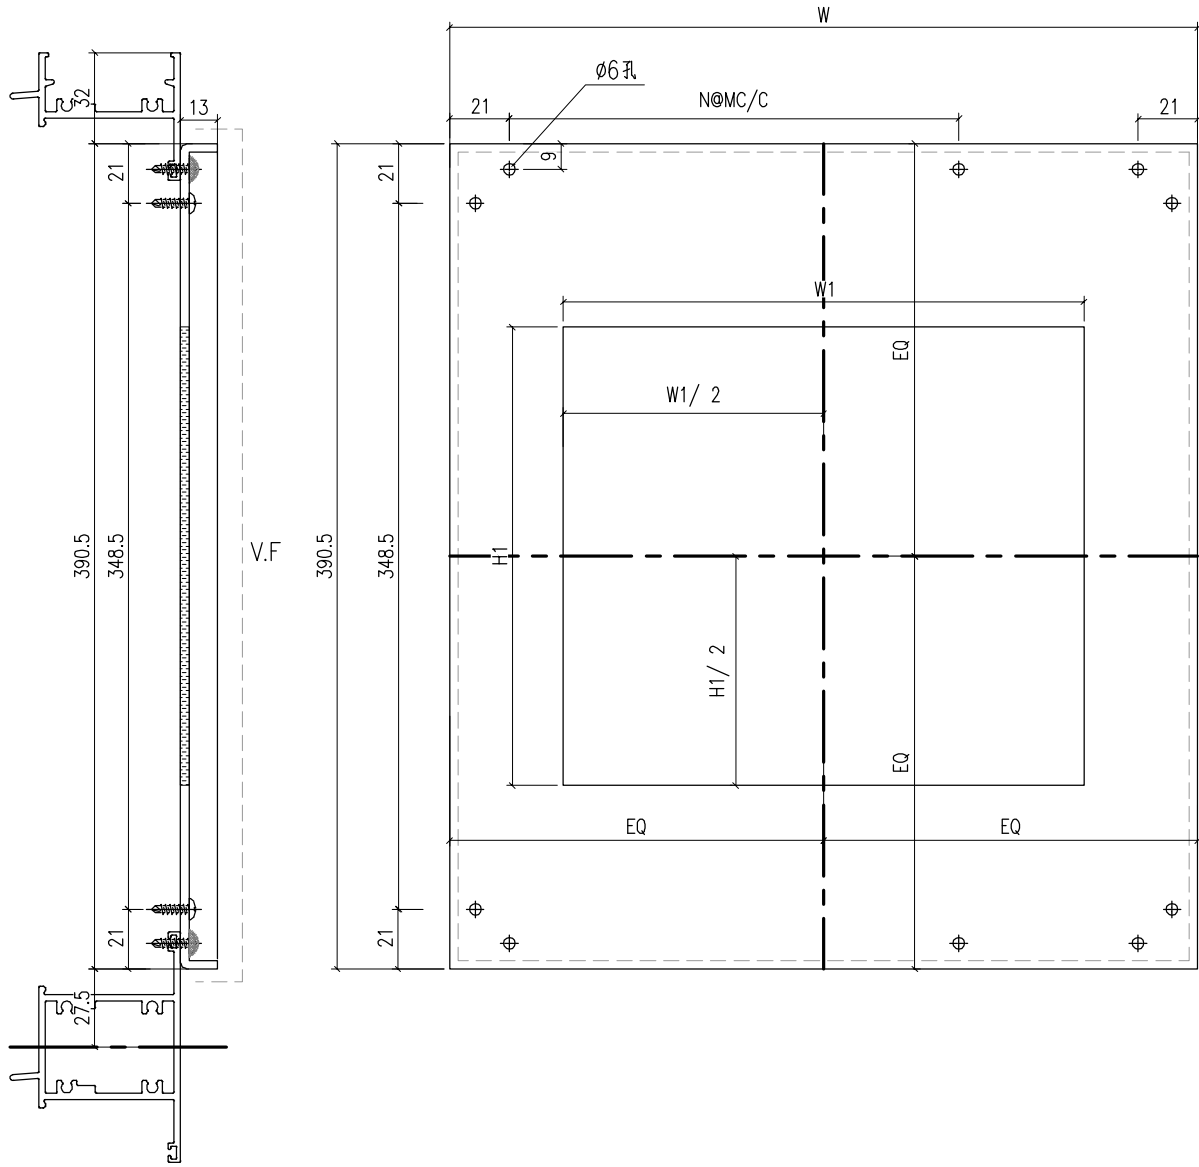
工程號	J-860	地盤	馬灣	附件
名稱	3MM面板	採用		
材料	3MM鋁板	地盤		
顏色	UCT205600SC-3	工廠		

 美特鋁質有限公司 MIDI Aluminium Fabricator Ltd.				類別		物料號		
				制圖	LRA	2023.9.27	圖號	MP2-1
修改	-	-		復核	-	-	數量	-
日期	-	-		批准			位置	

圖號	W	W1	H1	N	M	數量	位置
MP2-1	638	460	356	1	300	3	W6.1-02
MP2-1	638	460	356	1	300	1	W6.1-03
MP2-1	638	460	356	1	300	1	W6.1-03A
MP2-1	638	460	356	1	300	1	W6.1-04
MP2-1	638	460	356	1	300	2	W6.1-06
MP2-1	638	460	356	1	300	1	W6.1a-04
MP2-1	638	460	356	1	300	1	W6.1a-05
MP2-1	638	460	356	1	300	1	W6.1a-06
MP2-1	638	460	356	1	300	1	W6.1a-07
MP2-1	638	460	356	1	300	1	W6.1-05
MP2-3	638	570	356	1	300	1	W6.1a-03
MP2-4	638	460	356	1	300	1	W6.1a-08
MP2-2	788	460	356	2	300	1	W12-01
MP2-2	788	460	356	2	300	1	W12-02
MP2-2	788	460	356	2	300	1	W12-03
MP2-5	582	460	356	1	300	1	W27.1-02
MP2-5	582	460	356	1	300	1	W27.1-03

工程號	J-860	地盤	馬灣	附件
名稱	3MM面板		採用	
材料	3MM鋁板		地盤	
顏色	UCT205600SC-3		工廠	

 美特鋁質 有限公司 MIDI Aluminium Fabricator Ltd.				類別		物料號	
修改	-	-		制圖	LRA	2023.9.27	圖號 BP2
日期	-	-		復核	-	-	數量 一
				批准			位置



工程號	J-860	地盤	馬灣	附件
名稱	3MM面板		採用	
材料	3MM鋁板		地盤	
顏色	UCT205600SC-3		工廠	

 美特鋁質有限公司 MIDI Aluminium Fabricator Ltd.				類別		物料號	
				制圖	LRA	2023.9.27	圖號 BP2-1
修改	-	-		復核	-	-	數量 -
日期	-	-		批准			位置

圖號	W	W1	H1	N	M	數量	位置
BP2-1	636	460	356	1	300	3	W6.1-02
BP2-1	636	460	356	1	300	1	W6.1-03
BP2-1	636	460	356	1	300	1	W6.1-03A
BP2-1	636	460	356	1	300	1	W6.1-04
BP2-1	636	460	356	1	300	2	W6.1-06
BP2-1	636	460	356	1	300	1	W6.1a-04
BP2-1	636	460	356	1	300	1	W6.1a-05
BP2-1	636	460	356	1	300	1	W6.1a-06
BP2-1	636	460	356	1	300	1	W6.1a-07
BP2-1	636	460	356	1	300	1	W6.1-05
BP2-3	636	570	356	1	300	1	W6.1a-03
BP2-4	636	460	356	1	300	1	W6.1a-08
BP2-2	786	460	356	2	300	1	W12-01
BP2-2	786	460	356	2	300	1	W12-02
BP2-2	786	460	356	2	300	1	W12-03
BP2-5	584	460	356	1	300	1	W27.1-02
BP2-5	584	460	356	1	300	1	W27.1-03

工程號	J-860	地盤	馬灣	附件
名稱	3MM面板		採用	
材料	3MM鋁板		地盤	
顏色	UCT205600SC-3		工廠	