



工程指示 / 要求簡箋 ENGINEER INSTRUCTIONS(E.I.)

工程指示編號:	EI- 7747	修改版本:	D
	HK- 1175		
工程編號:	J 860	工程名稱:	馬灣(村屋)
收件人:	生統	發件人:	nero
工程項目:	FD門- 廠用鋁料加工圖	日期:	18/06/2024

<input type="checkbox"/> 原合約工程包	<input type="checkbox"/> 原合約工程加 / 減賬 QT-	<input type="checkbox"/> 新工程報價 QT-
---------------------------------	------------------------------------------	------------------------------------

信件批核號碼/圖紙參考編號:	批核模具圖紙編號:
客戶指示附件:	管理內部批簽署:

<input type="checkbox"/> 初步鋁料 B.M.	<input type="checkbox"/> 加工拆圖, 然後生產	<input type="checkbox"/> 尺寸表
<input type="checkbox"/> 正式鋁料 B.M.	<input type="checkbox"/> 技術上資料 / 指示	<input type="checkbox"/> 報價
<input type="checkbox"/> 配件 B.M.	<input type="checkbox"/> 樣辦或貨品說明書	<input type="checkbox"/> 分判合約
<input type="checkbox"/> 其他:		

內容: 請按附件資料生產加工, 送地盤。 修改W30a-50門玉高度尺寸, 框已出貨
完成上列要求日期: 02/7/2024


國內

<input type="checkbox"/> 生產技術總監	<input type="checkbox"/> 連附件	<input type="checkbox"/> 技術部	<input type="checkbox"/> 連附件	<input type="checkbox"/> 生產部	<input type="checkbox"/> 連附件
<input type="checkbox"/> 採購部	<input type="checkbox"/> 連附件	<input checked="" type="checkbox"/> 生產統籌部	<input checked="" type="checkbox"/> 連附件	<input type="checkbox"/> 報關組	<input type="checkbox"/> 連附件
<input type="checkbox"/> 質檢部	<input type="checkbox"/> 連附件	<input type="checkbox"/> 會計部	<input type="checkbox"/> 連附件	<input type="checkbox"/> 機械設計部	<input type="checkbox"/> 連附件
<input type="checkbox"/> 香港辦	<input type="checkbox"/> 連附件	<input type="checkbox"/> 其他:			

香港

<input type="checkbox"/> 行政部	<input type="checkbox"/> 連附件	<input type="checkbox"/> 會計部	<input type="checkbox"/> 連附件	<input type="checkbox"/> 統籌部	<input type="checkbox"/> 連附件	<input type="checkbox"/> 工程部	<input type="checkbox"/> 連附件
<input type="checkbox"/> 採購部	<input type="checkbox"/> 連附件	<input type="checkbox"/> QS部	<input type="checkbox"/> 連附件	<input checked="" type="checkbox"/> 地盤管理	<input checked="" type="checkbox"/> 連附件	<input type="checkbox"/> 維修部	<input type="checkbox"/> 連附件

*發件人簽署:	h	*組別成員批核簽署:	
傳遞編號:	HK1175	項目經理簽署:	

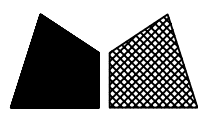




美特鋁質 有限公司
MIDI Aluminium Fabricator Ltd.

類別		物料號	
制圖	LRA	2023.12.09	圖號 860-FD-Z33R
修改	-	-	數量
日期	-	-	位置
復核	-	-	
批准			

表格數據見：

860-FD-Z33R/1
860-FD-Z33R/2
860-FD-Z33R/3
860-FD-Z33R/4
860-FD-Z33R/5
860-FD-Z33R/6

← 修改W30a-50門玉高度尺寸, 框已出貨

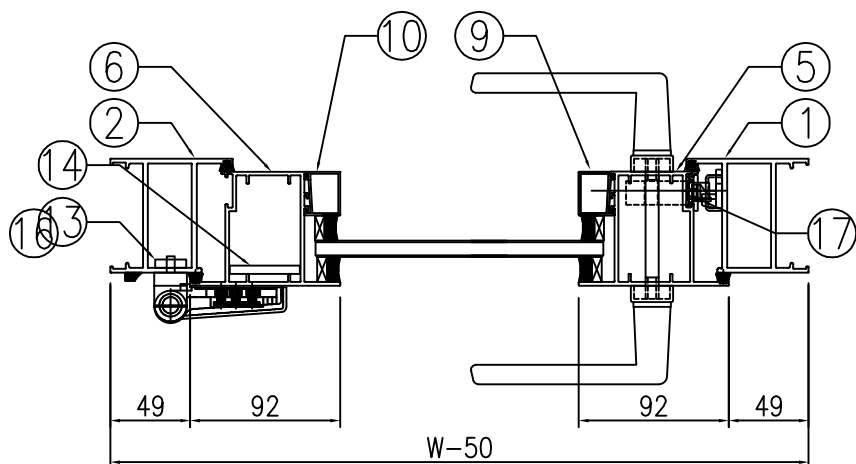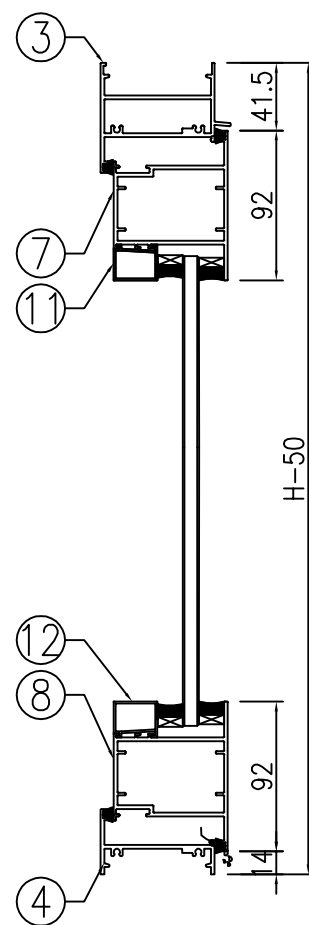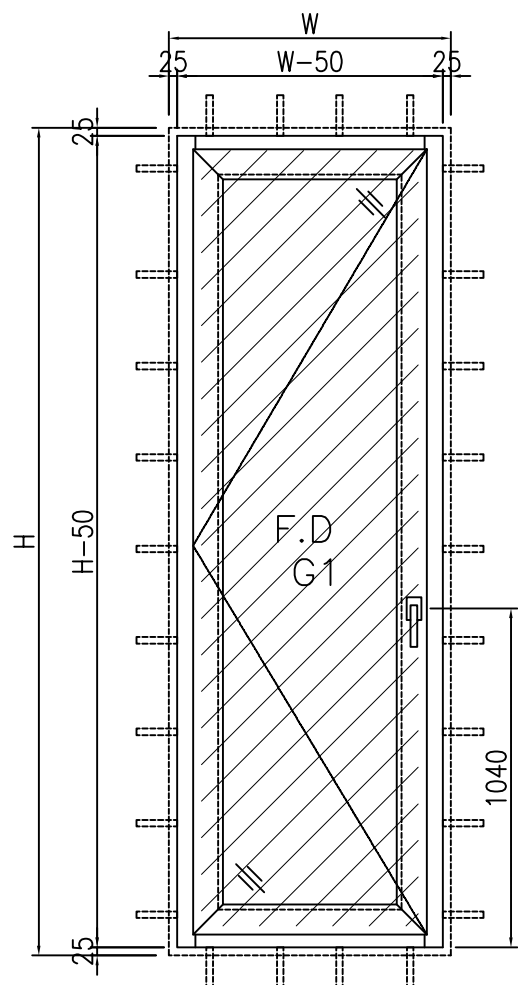

工程號	J-860	地盤	馬灣	附件
名稱	門玉組裝圖		探用	
材料	--	地盤		
顏色	--	工廠		

 美特鋁質有限公司 MIDI Aluminium Fabricator Ltd.				類別		物料號	
				制圖	LRA	2023.12.09	圖號 860-FD-Z33R/6
修改	-	-		復核	-	-	數量
日期	-	-		批准			位置


780 窗号: W30a-50							
	洞口宽W	960	洞口高H	2030	幅数	1幅	楼层: 1F
				2470	位置	LOT 17-1F 17-RF	
序號	料號	名稱	出筍	長度L (mm)	支/幅	加工說明	备注
1	X86383	70FD門边企料	直口	1980	1	X86383-W30a/50-1	2420
2	X86383	70FD門边企料	直口	1980	1	X86383-W30a/50-2	2420
3	X86269	70FD門顶橫料	避位	814	1	X86269-W30a/50-1	634
4	X86022	70生底橫	避位	804	1	X86022-W30a/50-1	624
門玉用料							
5	X86384	FD門玉料	45°	1924.5	1	X86384-W30a/50-1	2044.5
6	X86384	FD門玉料	45°	1924.5	1	X86384-W30a/50-2	2044.5
7	X86384	FD門玉料	45°	812	1	X86384-W30a/50-3	632
8	X86384	FD門玉料	45°	812	1	X86384-W30a/50-4	632
9	X86201	玻璃線	直口	1779.5	1	X86201-W30a/50-1	1899.5
10	X86201	玻璃線	直口	1779.5	1	X86201-W30a/50-2	1899.5
11	X86201	玻璃線	直口	628	1	X86201-W30a/50-3	448
12	X86201	玻璃線	直口	628	1	X86201-W30a/50-4	448
FD門配套型材用料							
13	19x5mm厚铝巴		直口	110	4	J860-FJ02L	
14	43x5mm厚铝巴		直口	1564.5	1	J860-W30a/50-1	1704.5
15	JMA0009	50x50x5mm鋁角	直口	36	4	JMA0009-LJ01	FD門組框碼
15a	JMA0009	50x50x5mm鋁角	直口	65	4	JMA0009-LJ02	FD門組框碼
16	X85964	拉巴	直口	695	1	X85964-LB1	
17	X85964	拉巴	直口	728.5	1	X85964-W30a/50-LB2	848.5

工程號	J-860	地盤	馬灣	附件	組裝圖見: 860-FD-Z33R
名稱	門玉組裝圖		採用		
材料	--		地盤		
顏色	--		工廠		


 美特鋁質 有限公司 MIDI Aluminium Fabricator Ltd.				類別		物料號		圖號	860-FD-FY13
修改	-	-		制圖	LRA	2023.12.09		數量	
日期	-	-		復核	-	-		位置	

编号	数量	门玉宽W	门玉高H	H1	H2	A	B	C	D	楼层	备注	款式
		632	2364.5							RF		
W30a/50-FY1	1	812	1924.5	898.5	728.5	512.25	512.25	460	404.5	1F	僅扭摺	SHL

1338.5 732.25
 2044.5 1168.5 732.25 844.5
 848.5 524.5
 1018.5

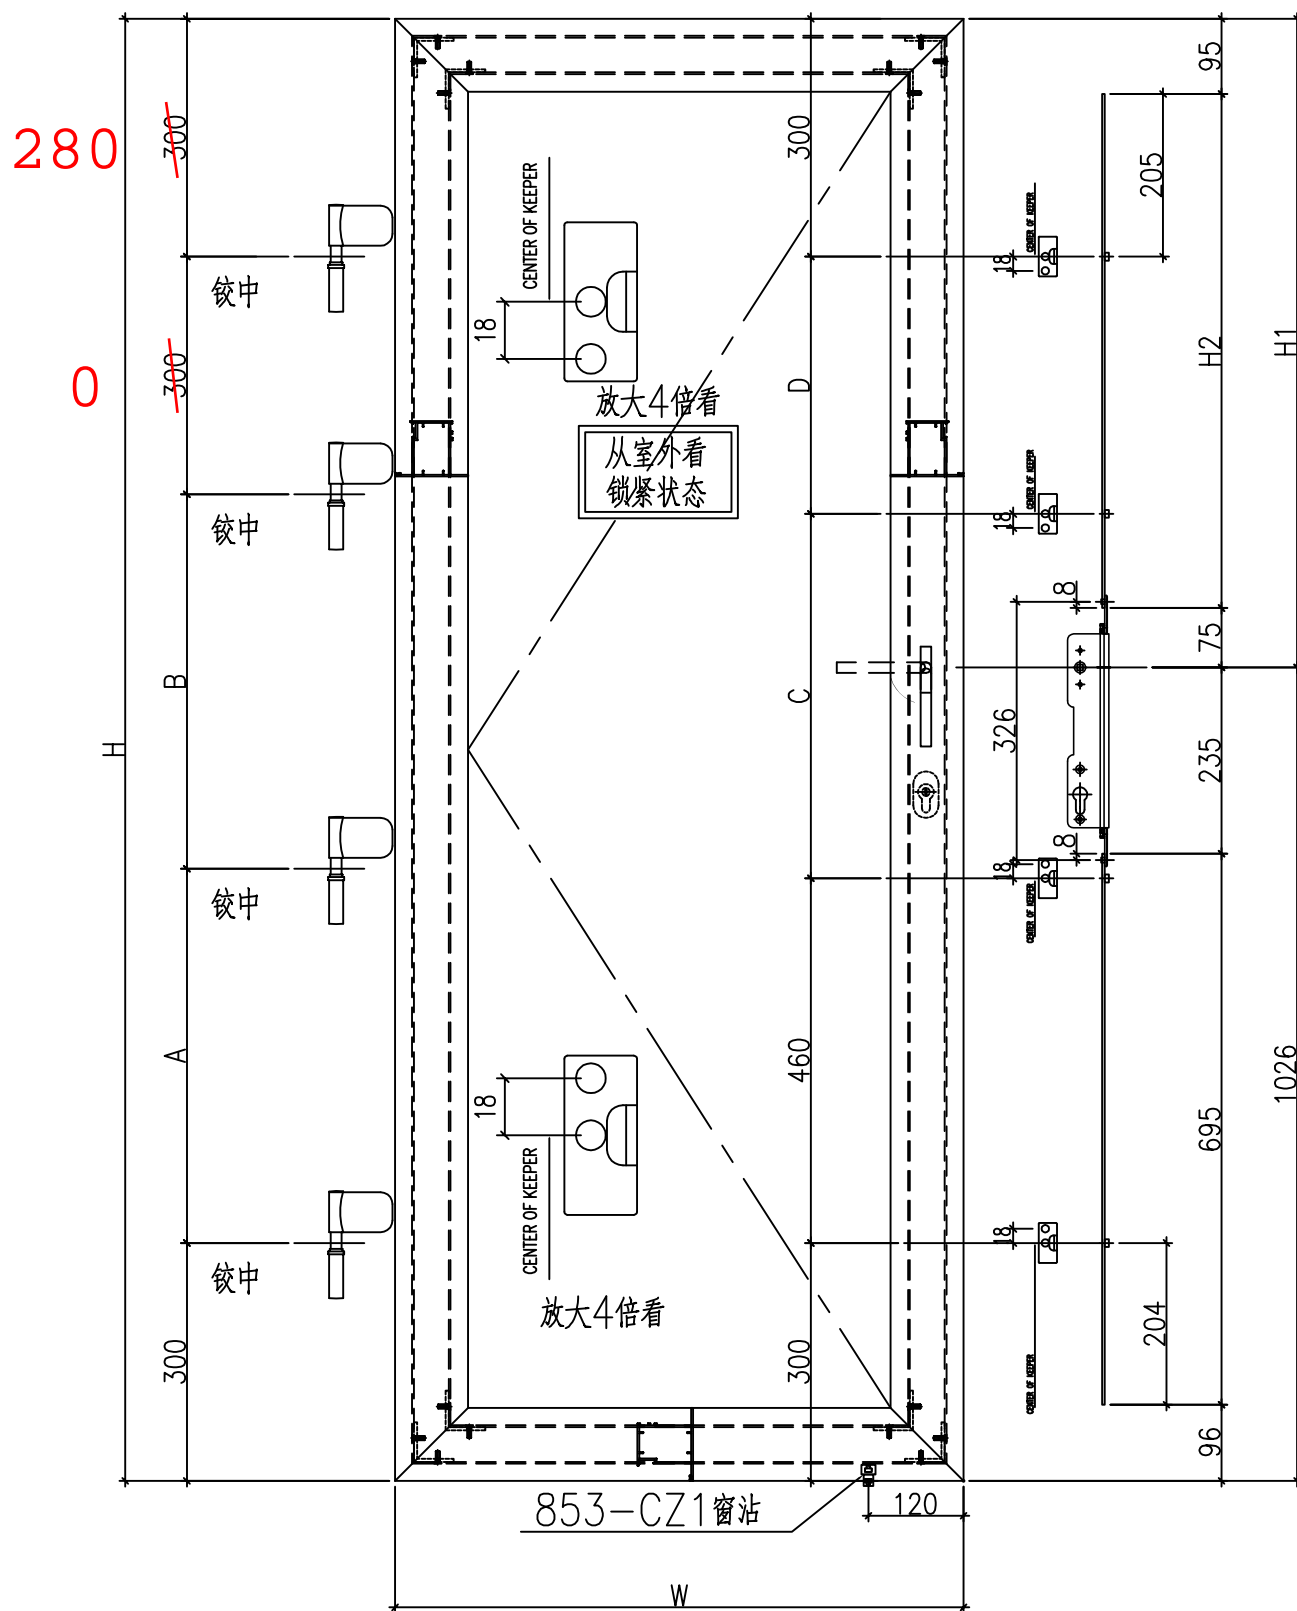

853-CZ1窗沾
用#8x1/2"圆头钢牙修

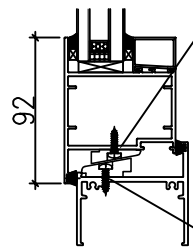


833-CZ1窗沾
用#8x1/2"圆头钢牙修

工程號	J-860	地盤	馬灣	附件
名稱	門玉組裝圖		探用	
材料	--	地盤		
顏色	--	工廠		

 美特鋁質 有限公司 MIDI Aluminium Fabricator Ltd.				類別		物料號	
				制圖	LRA	2024.02.01	圖號 X86201-AL01
修改	-	-		復核	-	-	數量 -
日期	-	-		批准			位置

数据表见：X86201-AL01-01~02

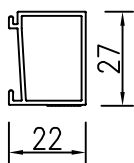

工程號	J-860	地盤	馬灣	附件
名稱	玻璃線	探	用	
材料	X86201	地盤		
顏色	--	工廠		

 美特鋁質 有限公司 MIDI Aluminium Fabricator Ltd.				類別		物料號	
				制圖	LRA	2024.02.01	圖號 X86201-AL01-02
修改	-	-		復核	-	-	數量 -
日期	-	-		批准			位置

加工图见: X86201-AL01


序号	物料编号	数量	长度L
101			
102			
103			
145	X86201-W 30a/50-1	1	1779.5 2219.5 1899.5
146	X86201-W 30a/50-2	1	1779.5 2219.5 1899.5
147	X86201-W 30a/50-3	1	628 448
148	X86201-W 30a/50-4	1	628 448

工程號	J-860	地盤	馬灣	附件
名稱	数据表		採用	
材料	--		地盤	
顏色	--		工廠	

類別		物料號	
制圖	LRA	2024.02.01	圖號 X86384-AL07A
修改	-	-	數量 -
日期	-	-	位置
復核	-	-	
批准			

序号	物料编号	数量	长度L
1			
2	X86384-W 30a/50-1	1	1924.5


2364.5
2044.5

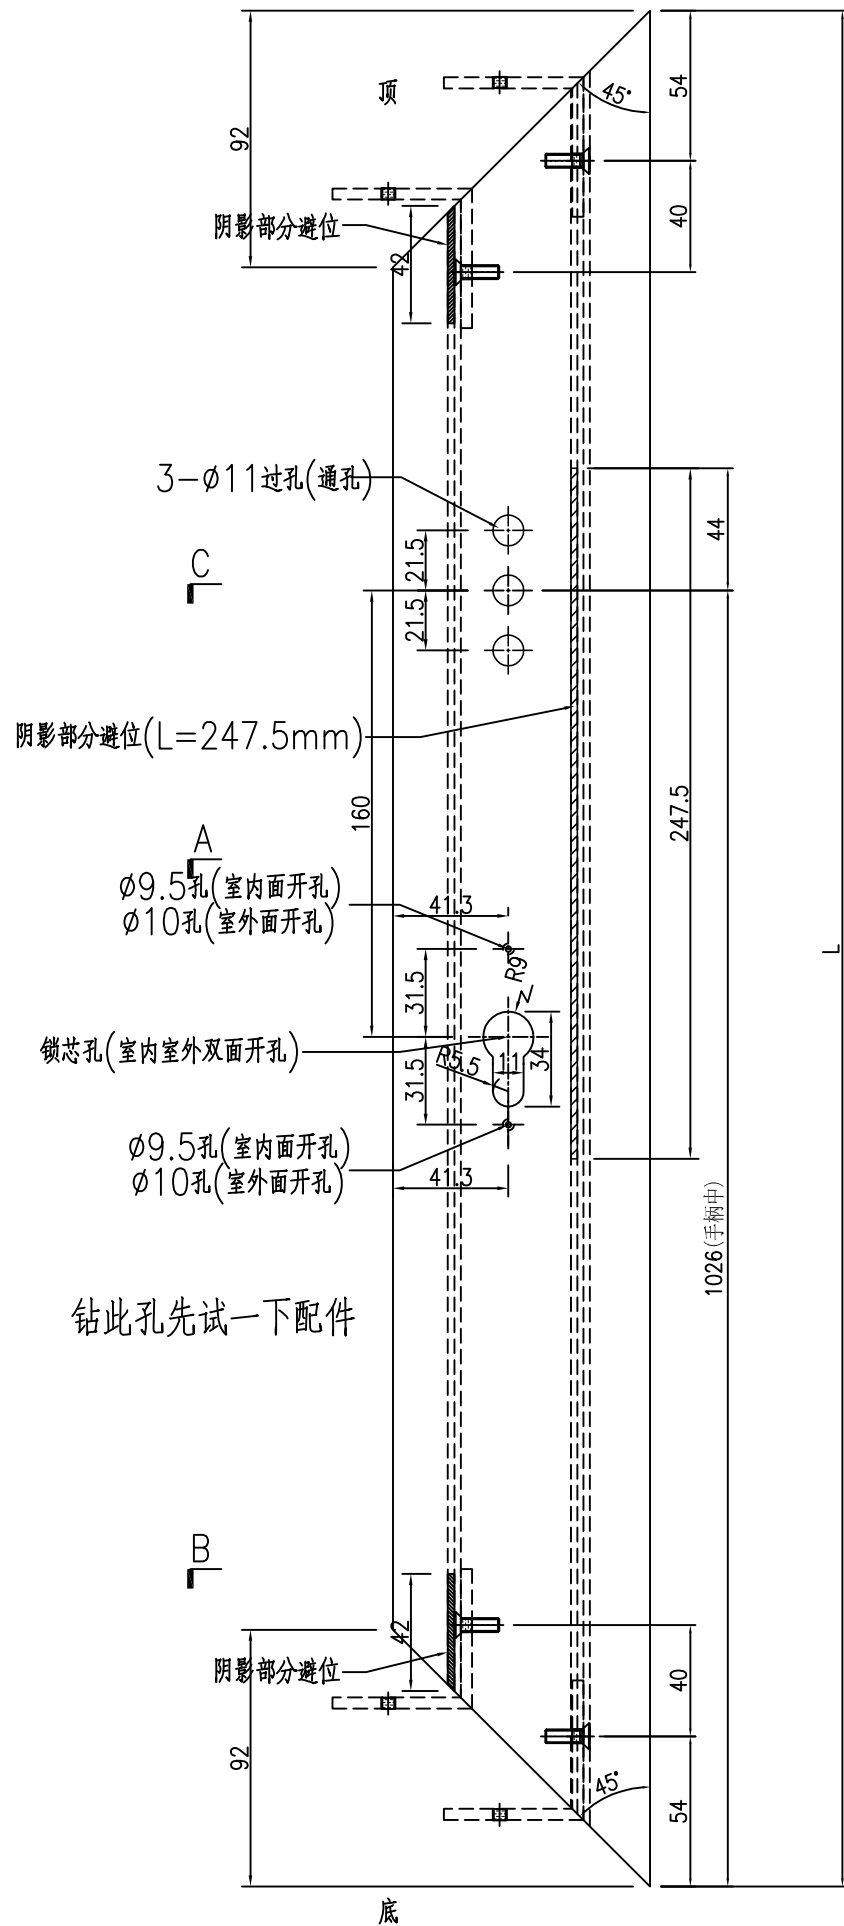


C

A


B

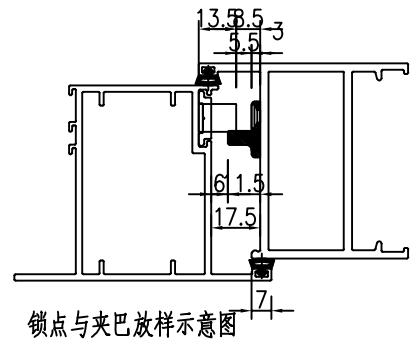


锁点与夹巴放样示意图

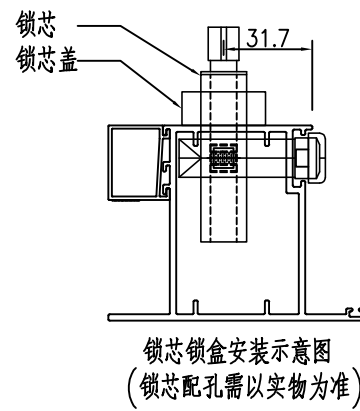


锁芯锁盒安装示意图
(锁芯配孔需以实物为准)

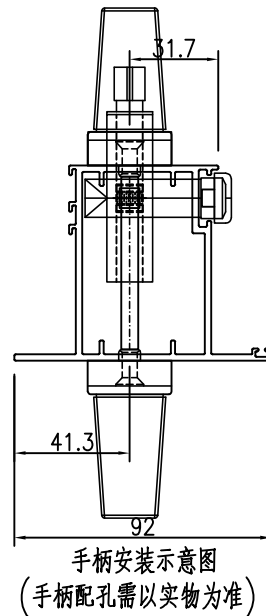


手柄安装示意图
(手柄配孔需以实物为准)

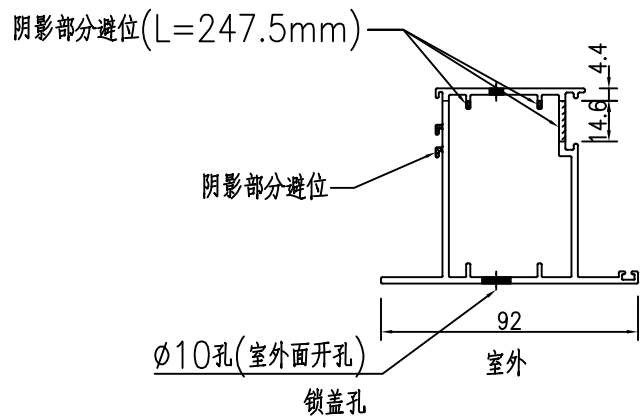

SECTION A-A

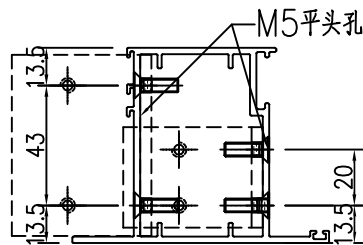

SECTION B-B

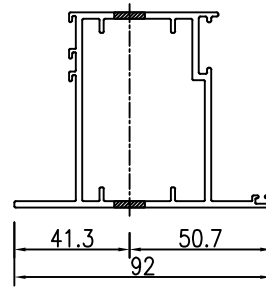


SECTION C-C

工程號	J-860	地盤	馬灣	附件
名稱	FD門玉料	採	用	
材料	X86384	地盤		
顏色	--	工廠		

類別		物料號	
制圖	LRA	2024.02.01	圖號 X86384-AL05
修改	-	-	數量 -
日期	-	-	位置
復核	-	-	
批准			


X86384-W30a/50-2的尺寸改成280

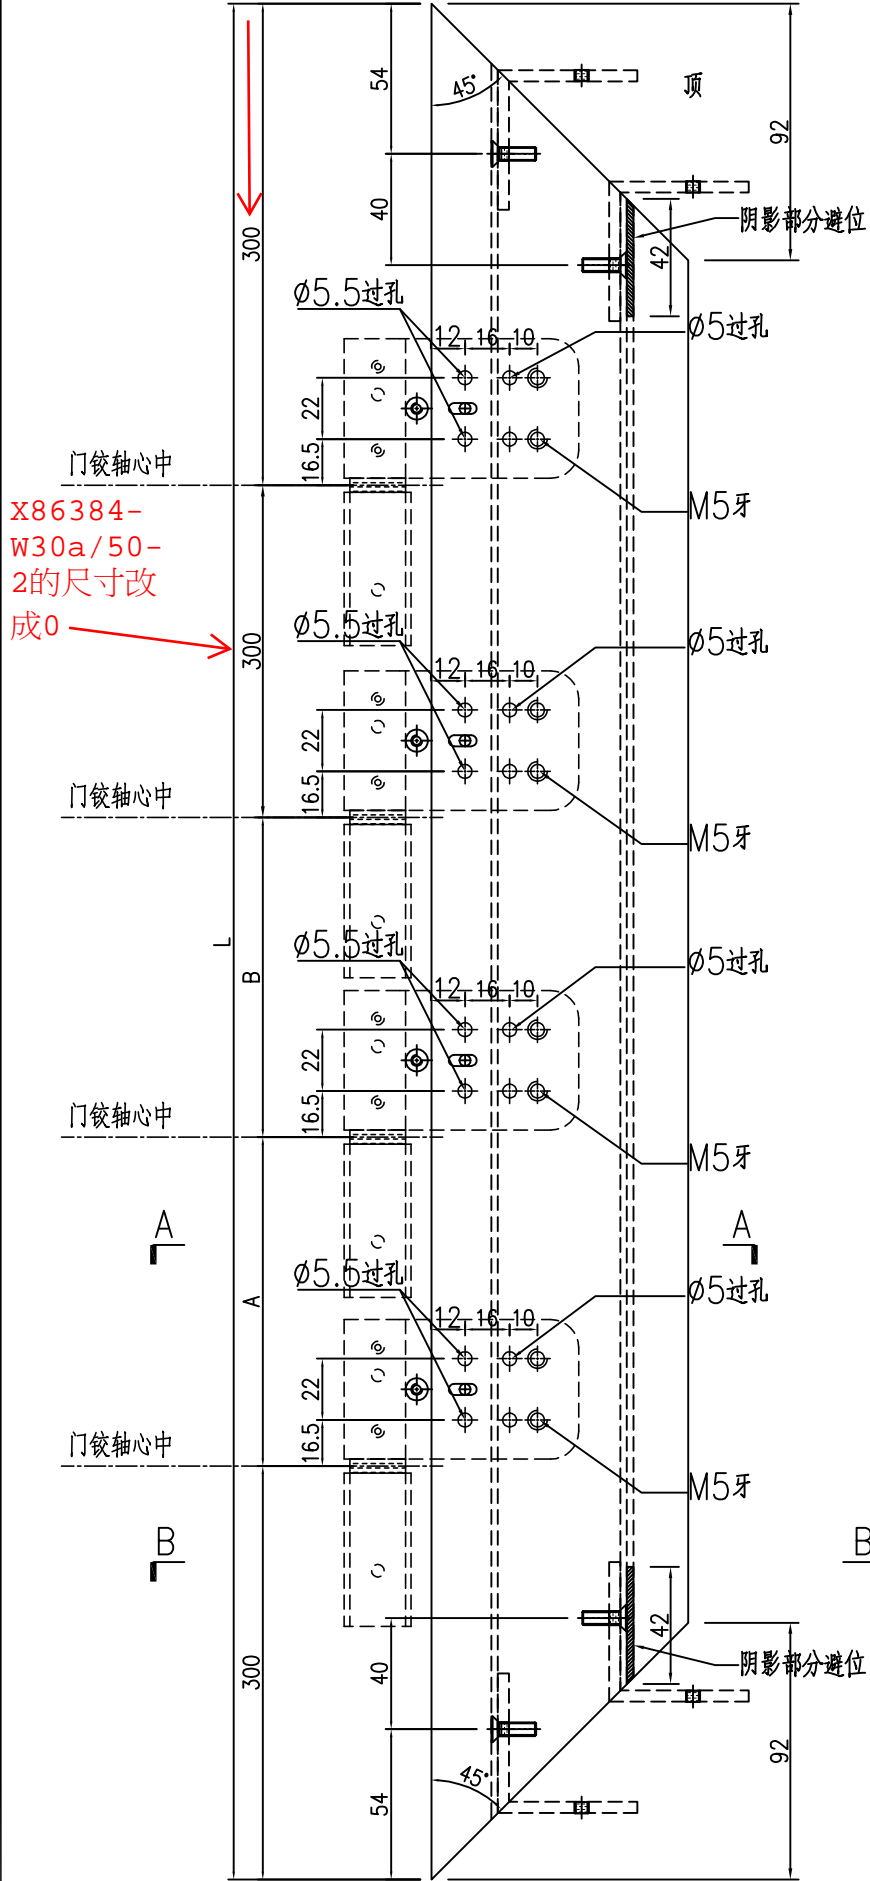


X86384-W30a/50-2的尺寸改成0

序号	物料编号	数量	长度L	A	B
1					
2	X86384-W 30a/42-2	1	2254.5	677.25	677.25
3	X86384-W 30a/45-2	1	2084.5	592.25	592.25
4	X86384-W 30a/51-2	1	2134.5	617.25	617.25
5	X86384-W 30a/52-2	2	2004.5	552.25	552.25
6	X86384-W 30a/53-2	1	2354.5	727.25	727.25
7	X86384-W 30a/54-2	1	2104.5	602.25	602.25
8	X86384-W 30a/56-2				
9	X86384-W 30a/57-2	1	2344.5	722.25	722.25
10					
11					
12					
13					
14					
15					
16					
17					
18					
19					
20					
21	X86384-W 30a/50-2	1	2364.5	732.25	732.25

2044.5

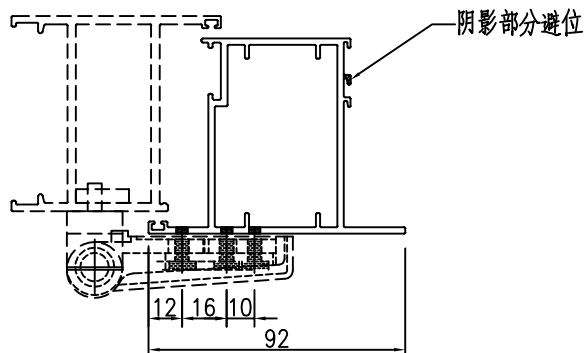

SECTION A-A

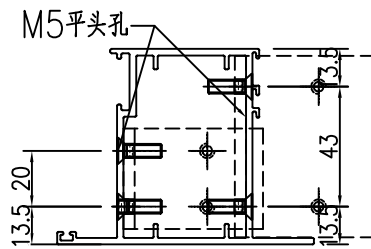



SECTION B-B

工程號	J-860	地盤	馬灣	附件
名稱	FD門玉料	採	用	
材料	X86384	地盤		
顏色	--	工廠		

 美特鋁質 有限公司 MIDI Aluminium Fabricator Ltd.				類別		物料號	
修改	-	-		制圖	LRA	2024.02.01	圖號 J860-FJ04
日期	-	-		復核	-	-	數量 -
				批准			位置

序号	物料编号	数量	长度L	A	B
1					
2	J860-W 30a/42-1	1	1894.5	677.25	677.25
3	J860-W 30a/45-1	1	1724.5	592.25	592.25
4	J860-W 30a/51-1	1	1774.5	617.25	617.25
5	J860-W 30a/52-1	2	1644.5	552.25	552.25
6	J860-W 30a/53-1	1	1994.5	727.25	727.25
7	J860-W 30a/54-1	1	1744.5	602.25	602.25
8					
9	J860-W 30a/57-1	1	1984.5	722.25	722.25
10					
11					
12					
13					
14					
15					
16					
17					
18					
19					
20					
21	J860-W 30a/50-1	1	2004.5	732.25	732.25

1704.5 J860-w30a/50-1的尺寸改成0

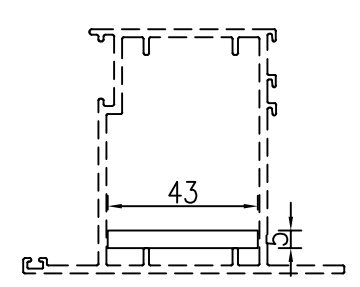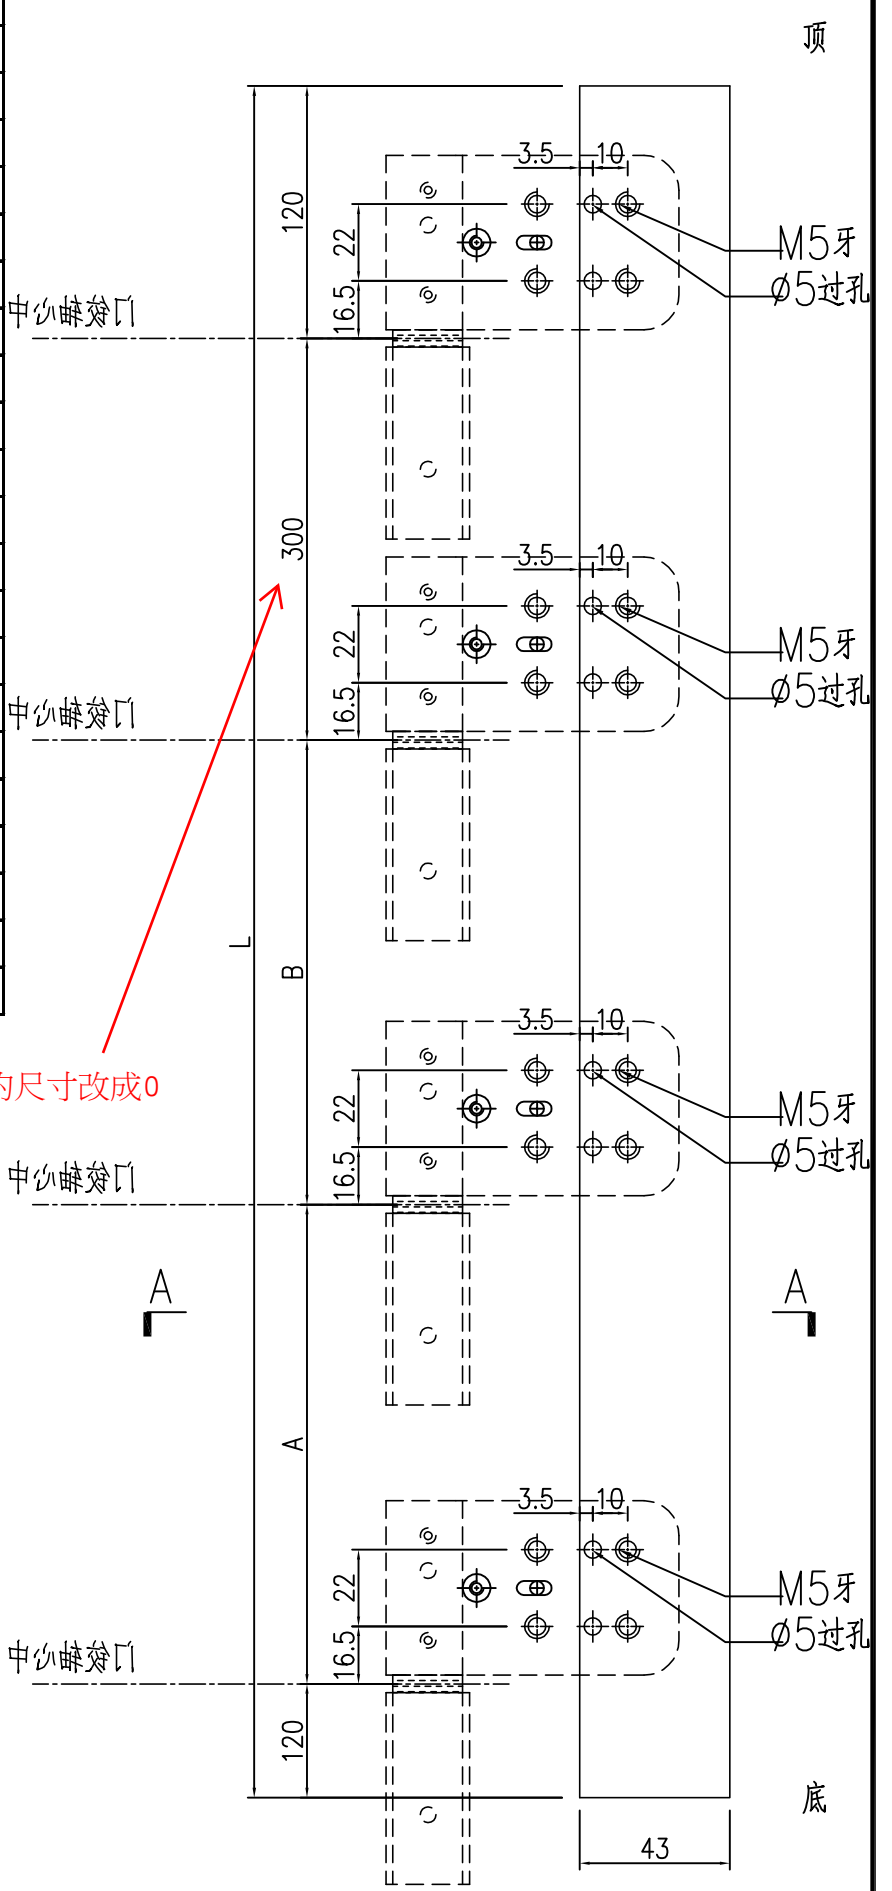


SECTION A-A

工程號	J-860	地盤	馬灣	附件
名稱	43x5mm厚铝巴		採用	
材料	--		地盤	
顏色	--		工廠	



類別		物料號	
制圖	LRA	2024.02.01	圖號 X85964-LB4
修改	-	-	數量 -
日期	-	-	位置

序号	物料编号	数量	长度L	A	B
1					
2					
3					
4					
5					
6					
7					
8					
9					
10					
11	X85964-W 30a/42-LB2	1	958.5	634.5	119
12	X85964-W 30a/45-LB2	1	788.5	464.5	119
13	X85964-W 30a/51-LB2	1	838.5	514.5	119
14	X85964-W 30a/52-LB2	2 1	708.5	384.5	119
15	X85964-W 30a/53-LB2	1	1058.5	734.5	119
16	X85964-W 30a/54-LB2	1	808.5	484.5	119
17					
18	X85964-W 30a/57-LB2	1	1048.5	724.5	119
19					
20					
35	X85964-W 30a/50-LB2	1	1168.5	844.5	119

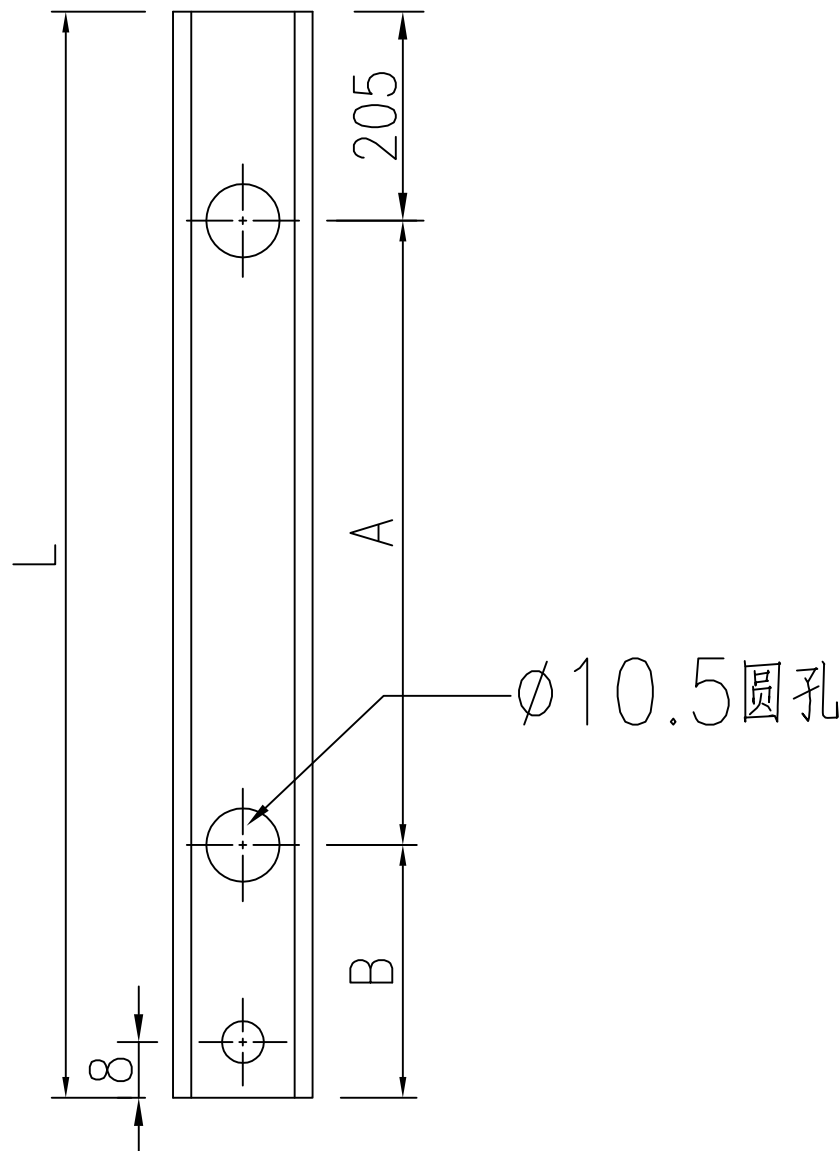

848.5

524.5

工程號	J-860	地盤	馬灣	附件
名稱	拉巴加工圖	探	用	
材料	X85964	地盤		
顏色	--	工廠		