



工程指示 / 要求簡箋 ENGINEER INSTRUCTIONS(E.I.)

工程指示編號:	EI- 7754	修改版本:	-
	HK- 0839		
工程編號:	J 860	工程名稱:	馬灣(村屋)
收件人:	生統	發件人:	nero
工程項目:	FD門- 廠用鋁料加工圖 窗號: W30-52 位置: LOT 348-GF	日期:	13/05/2024

<input type="checkbox"/> 原合約工程包	<input type="checkbox"/> 原合約工程加 / 減賬 QT-	<input type="checkbox"/> 新工程報價 QT-
---------------------------------	------------------------------------------	------------------------------------

信件批核號碼/圖紙參考編號:	批核模具圖紙編號:
客戶指示附件:	管理內部批簽署:

<input type="checkbox"/> 初步鋁料 B.M.	<input type="checkbox"/> 加工拆圖, 然後生產	<input type="checkbox"/> 尺寸表
<input type="checkbox"/> 正式鋁料 B.M.	<input type="checkbox"/> 技術上資料/指示	<input type="checkbox"/> 報價
<input type="checkbox"/> 配件 B.M.	<input type="checkbox"/> 樣辦或貨品說明書	<input type="checkbox"/> 分判合約
<input type="checkbox"/> 其他:		

內容: 請按附件資料生產加工, 送地盤。  <b>鎖芯不用廠安裝, 在地盤自行更換</b>
完成上列要求日期: 22/5/2024

國內

<input type="checkbox"/> 生產技術總監	<input type="checkbox"/> 連附件	<input type="checkbox"/> 技術部	<input type="checkbox"/> 連附件	<input type="checkbox"/> 生產部	<input type="checkbox"/> 連附件
<input type="checkbox"/> 採購部	<input type="checkbox"/> 連附件	<input checked="" type="checkbox"/> 生產統籌部	<input checked="" type="checkbox"/> 連附件	<input type="checkbox"/> 報關組	<input type="checkbox"/> 連附件
<input type="checkbox"/> 質檢部	<input type="checkbox"/> 連附件	<input type="checkbox"/> 會計部	<input type="checkbox"/> 連附件	<input type="checkbox"/> 機械設計部	<input type="checkbox"/> 連附件
<input type="checkbox"/> 香港辦	<input type="checkbox"/> 連附件	<input type="checkbox"/> 其他:			

香港




<input type="checkbox"/> 行政部	<input type="checkbox"/> 連附件	<input type="checkbox"/> 會計部	<input type="checkbox"/> 連附件	<input type="checkbox"/> 統籌部	<input type="checkbox"/> 連附件	<input type="checkbox"/> 工程部	<input type="checkbox"/> 連附件
<input type="checkbox"/> 採購部	<input type="checkbox"/> 連附件	<input type="checkbox"/> QS部	<input type="checkbox"/> 連附件	<input checked="" type="checkbox"/> 地盤管理	<input checked="" type="checkbox"/> 連附件	<input type="checkbox"/> 維修部	<input type="checkbox"/> 連附件

*發件人簽署:	h	*組別成員批核簽署:	
傳遞編號:	HK0839	項目經理簽署:	

類別		物料號	
制圖	LRA	2023.12.09	圖號 860-FD-Z33
修改	-	-	數量
日期	-	-	位置
復核	-	-	
批准			

表格數據見：

<del>860-FD-Z33/1</del>
860-FD-Z33/2

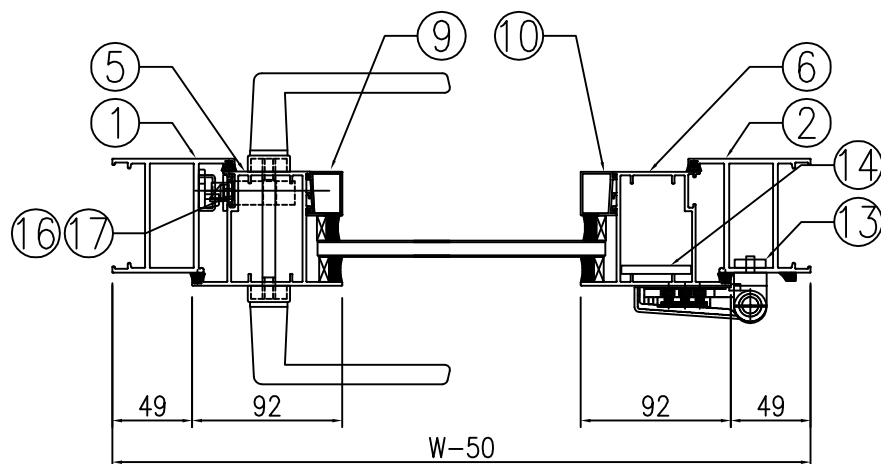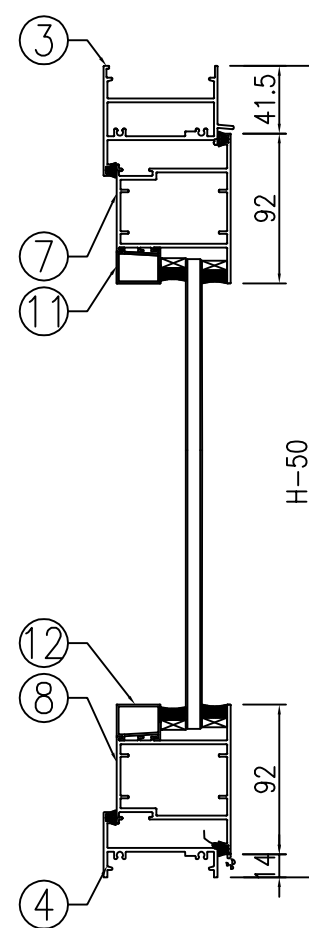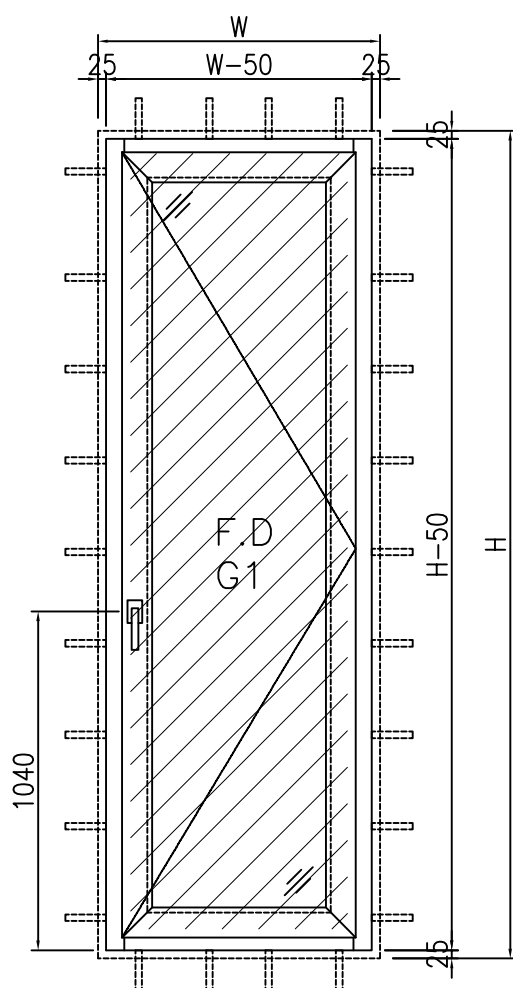


工程號	J-860	地盤	馬灣	附件
名稱	門玉組裝圖	採用		
材料	--	地盤		
顏色	--	工廠		

 <b>美特鋁質</b> 有限公司 MIDI Aluminium Fabricator Ltd.				類別		物料號	
				制圖	LRA	2023.12.09	圖號 860-FD-Z33/2
修改	-	-		復核	-	-	數量
日期	-	-		批准			位置

窗号: W30-52							
	洞口宽W	920	洞口高H	2400	幅数	1幅	楼层: GF
					位置	LOT 348-GF	
序號	料號	名稱	出筍	長度L (mm)	支/幅	加工說明	备注
1	X86383	70FD門边企料	直口	2350	1	X86383-W30/52-1	
2	X86383	70FD門边企料	直口	2350	1	X86383-W30/52-2	
3	X86269	70FD門顶横料	避位	774	1	X86269-W30/52-1	
4	X86022	70生底横	避位	764	1	X86022-W30/52-1	
門玉用料							
5	X86384	FD門玉料	45°	2294.5	1	X86384-W30/52-1	
6	X86384	FD門玉料	45°	2294.5	1	X86384-W30/52-2	
7	X86384	FD門玉料	45°	772	1	X86384-W30/52-3	
8	X86384	FD門玉料	45°	772	1	X86384-W30/52-4	
9	X86201	玻璃線	直口	2149.5	1	X86201-W30/52-1	
10	X86201	玻璃線	直口	2149.5	1	X86201-W30/52-2	
11	X86201	玻璃線	直口	588	1	X86201-W30/52-3	
12	X86201	玻璃線	直口	588	1	X86201-W30/52-4	
FD門配套型材用料							
13	19x5mm厚铝巴		直口	110	4	J860-FJ02R	
14	43x5mm厚铝巴		直口	1934.5	1	J860-W30/52-1	
15	JMA0009	50x50x5mm鋁角	直口	36	4	JMA0009-LJ01	FD門組框碼
15a	JMA0009	50x50x5mm鋁角	直口	65	4	JMA0009-LJ02	FD門組框碼
16	X85964	拉巴	直口	795	1	X85964-LB3	
17	X85964	拉巴	直口	998.5	1	X85964-W30/52-LB2	


工程號	J-860	地盤	馬灣	附件	組裝圖見: 860-FD-Z33
名稱	門玉組裝圖		採用		
材料	--	地盤			
顏色	--	工廠			

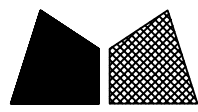


美特鋁質 有限公司  
MIDI Aluminium Fabricator Ltd.

類別		物料號	
制圖	LRA	2023.12.09	圖號 860-FD-FY14
修改	-	-	數量
日期	-	-	位置
復核	-	-	
批准			

编号	数量	门玉宽W	门玉高H	H1	H2	A	B	C	D	楼层	备注	款式
W30/52-FY1	1	772	2294.5	1168.5	998.5	697.25	697.25	510	674.5	GF	扭摻+鎖芯	SHR

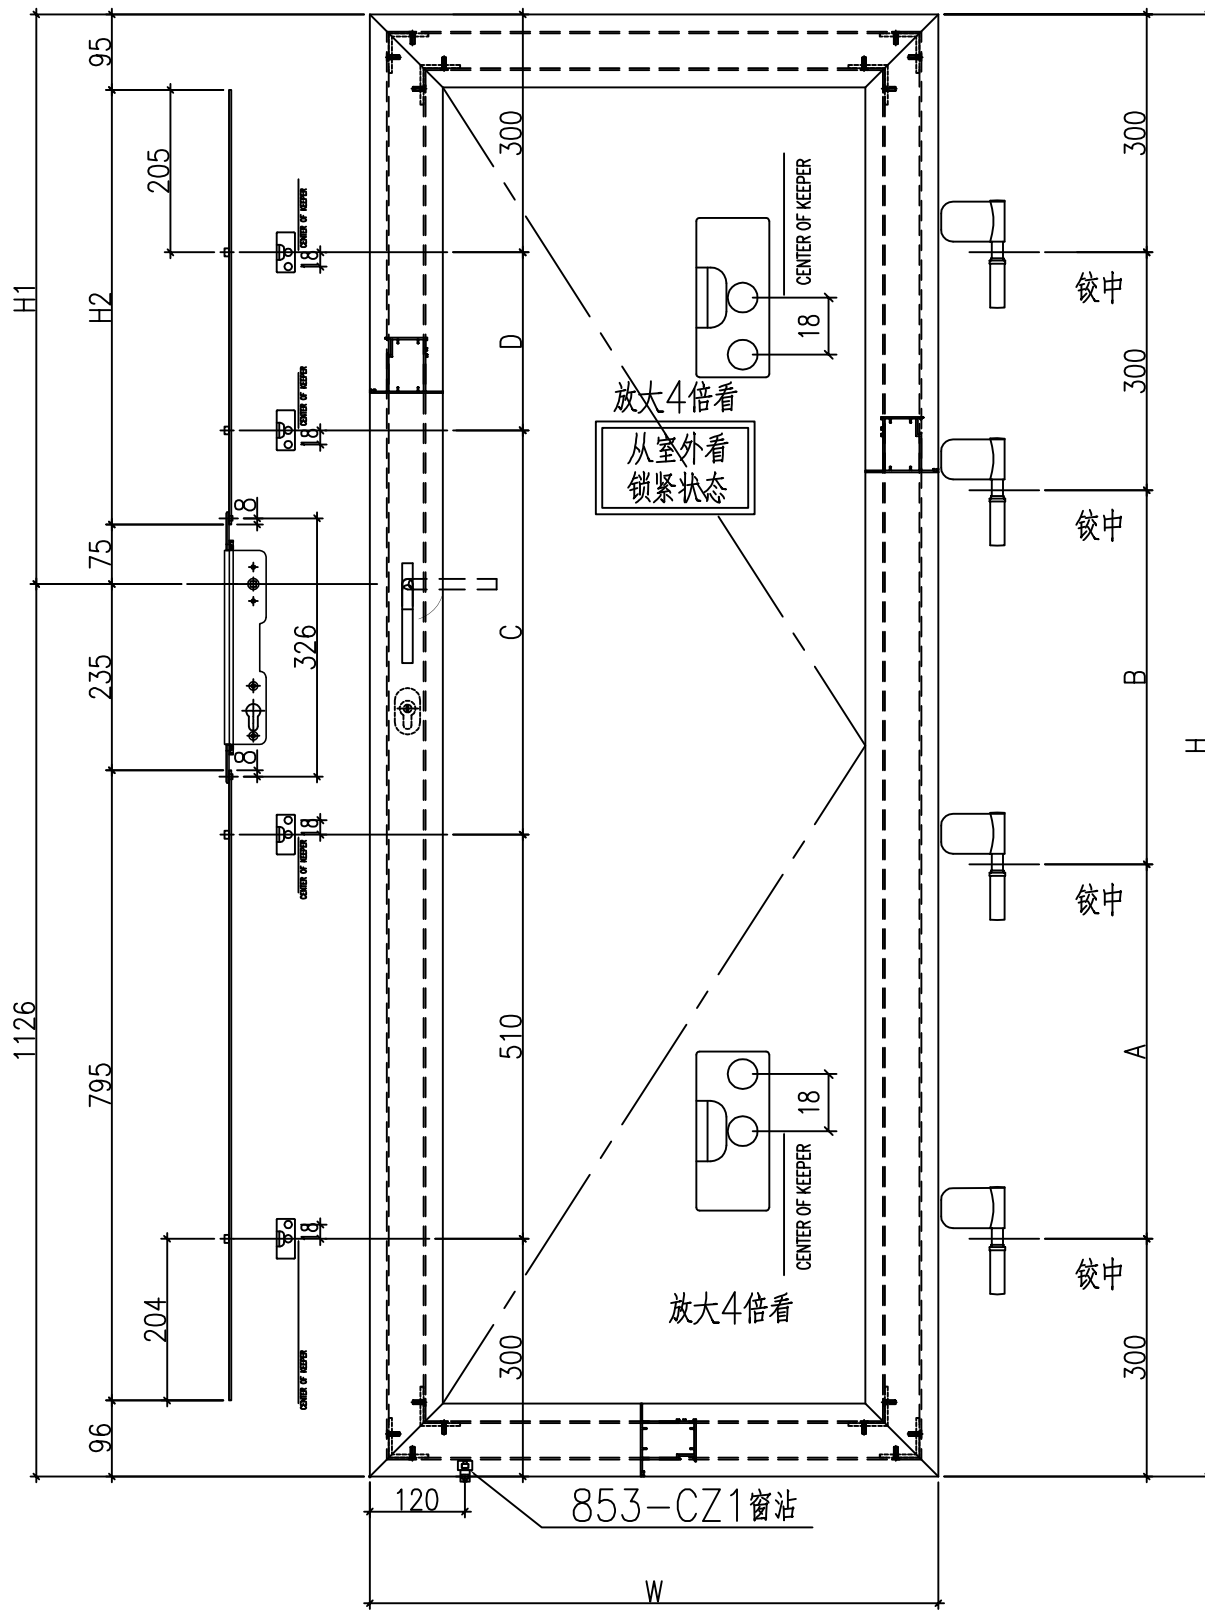

853-CZ1窗沾  
用#8x1/2"圆头钢牙修

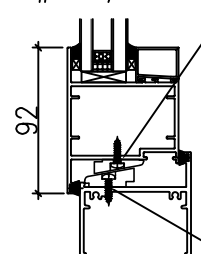

833-CZ1窗沾  
用#8x1/2"圆头钢牙修

工程號	J-860	地盤	馬灣	附件
名稱	多點鎖放樣	採	用	
材料	X85964	地盤		
顏色	--	工廠		



 美特鋁質 有限公司 MIDI Aluminium Fabricator Ltd.	類別		物料號		
	制圖	LRA	2024.02.01	圖號	X86383-AL01B-01
修改	-	-		數量	-
日期	-	-		位置	
復核	-	-			
批准					

加工图见: X86383-AL01B


序号	物料编号	数量	长度L	A	B
1					
2					
3	X86383-W 30/52-1	1	<del>2420</del>	510	<del>744.5</del>

2350

674.5

工程號	J-860	地盤	馬灣	附件
名稱	数据表	探	用	
材料	--	地盤		
顏色	--	工廠		

類別		物料號	
制圖	LRA	2024.02.01	圖號 X86383-AL02
修改	-	-	數量 -
日期	-	-	位置

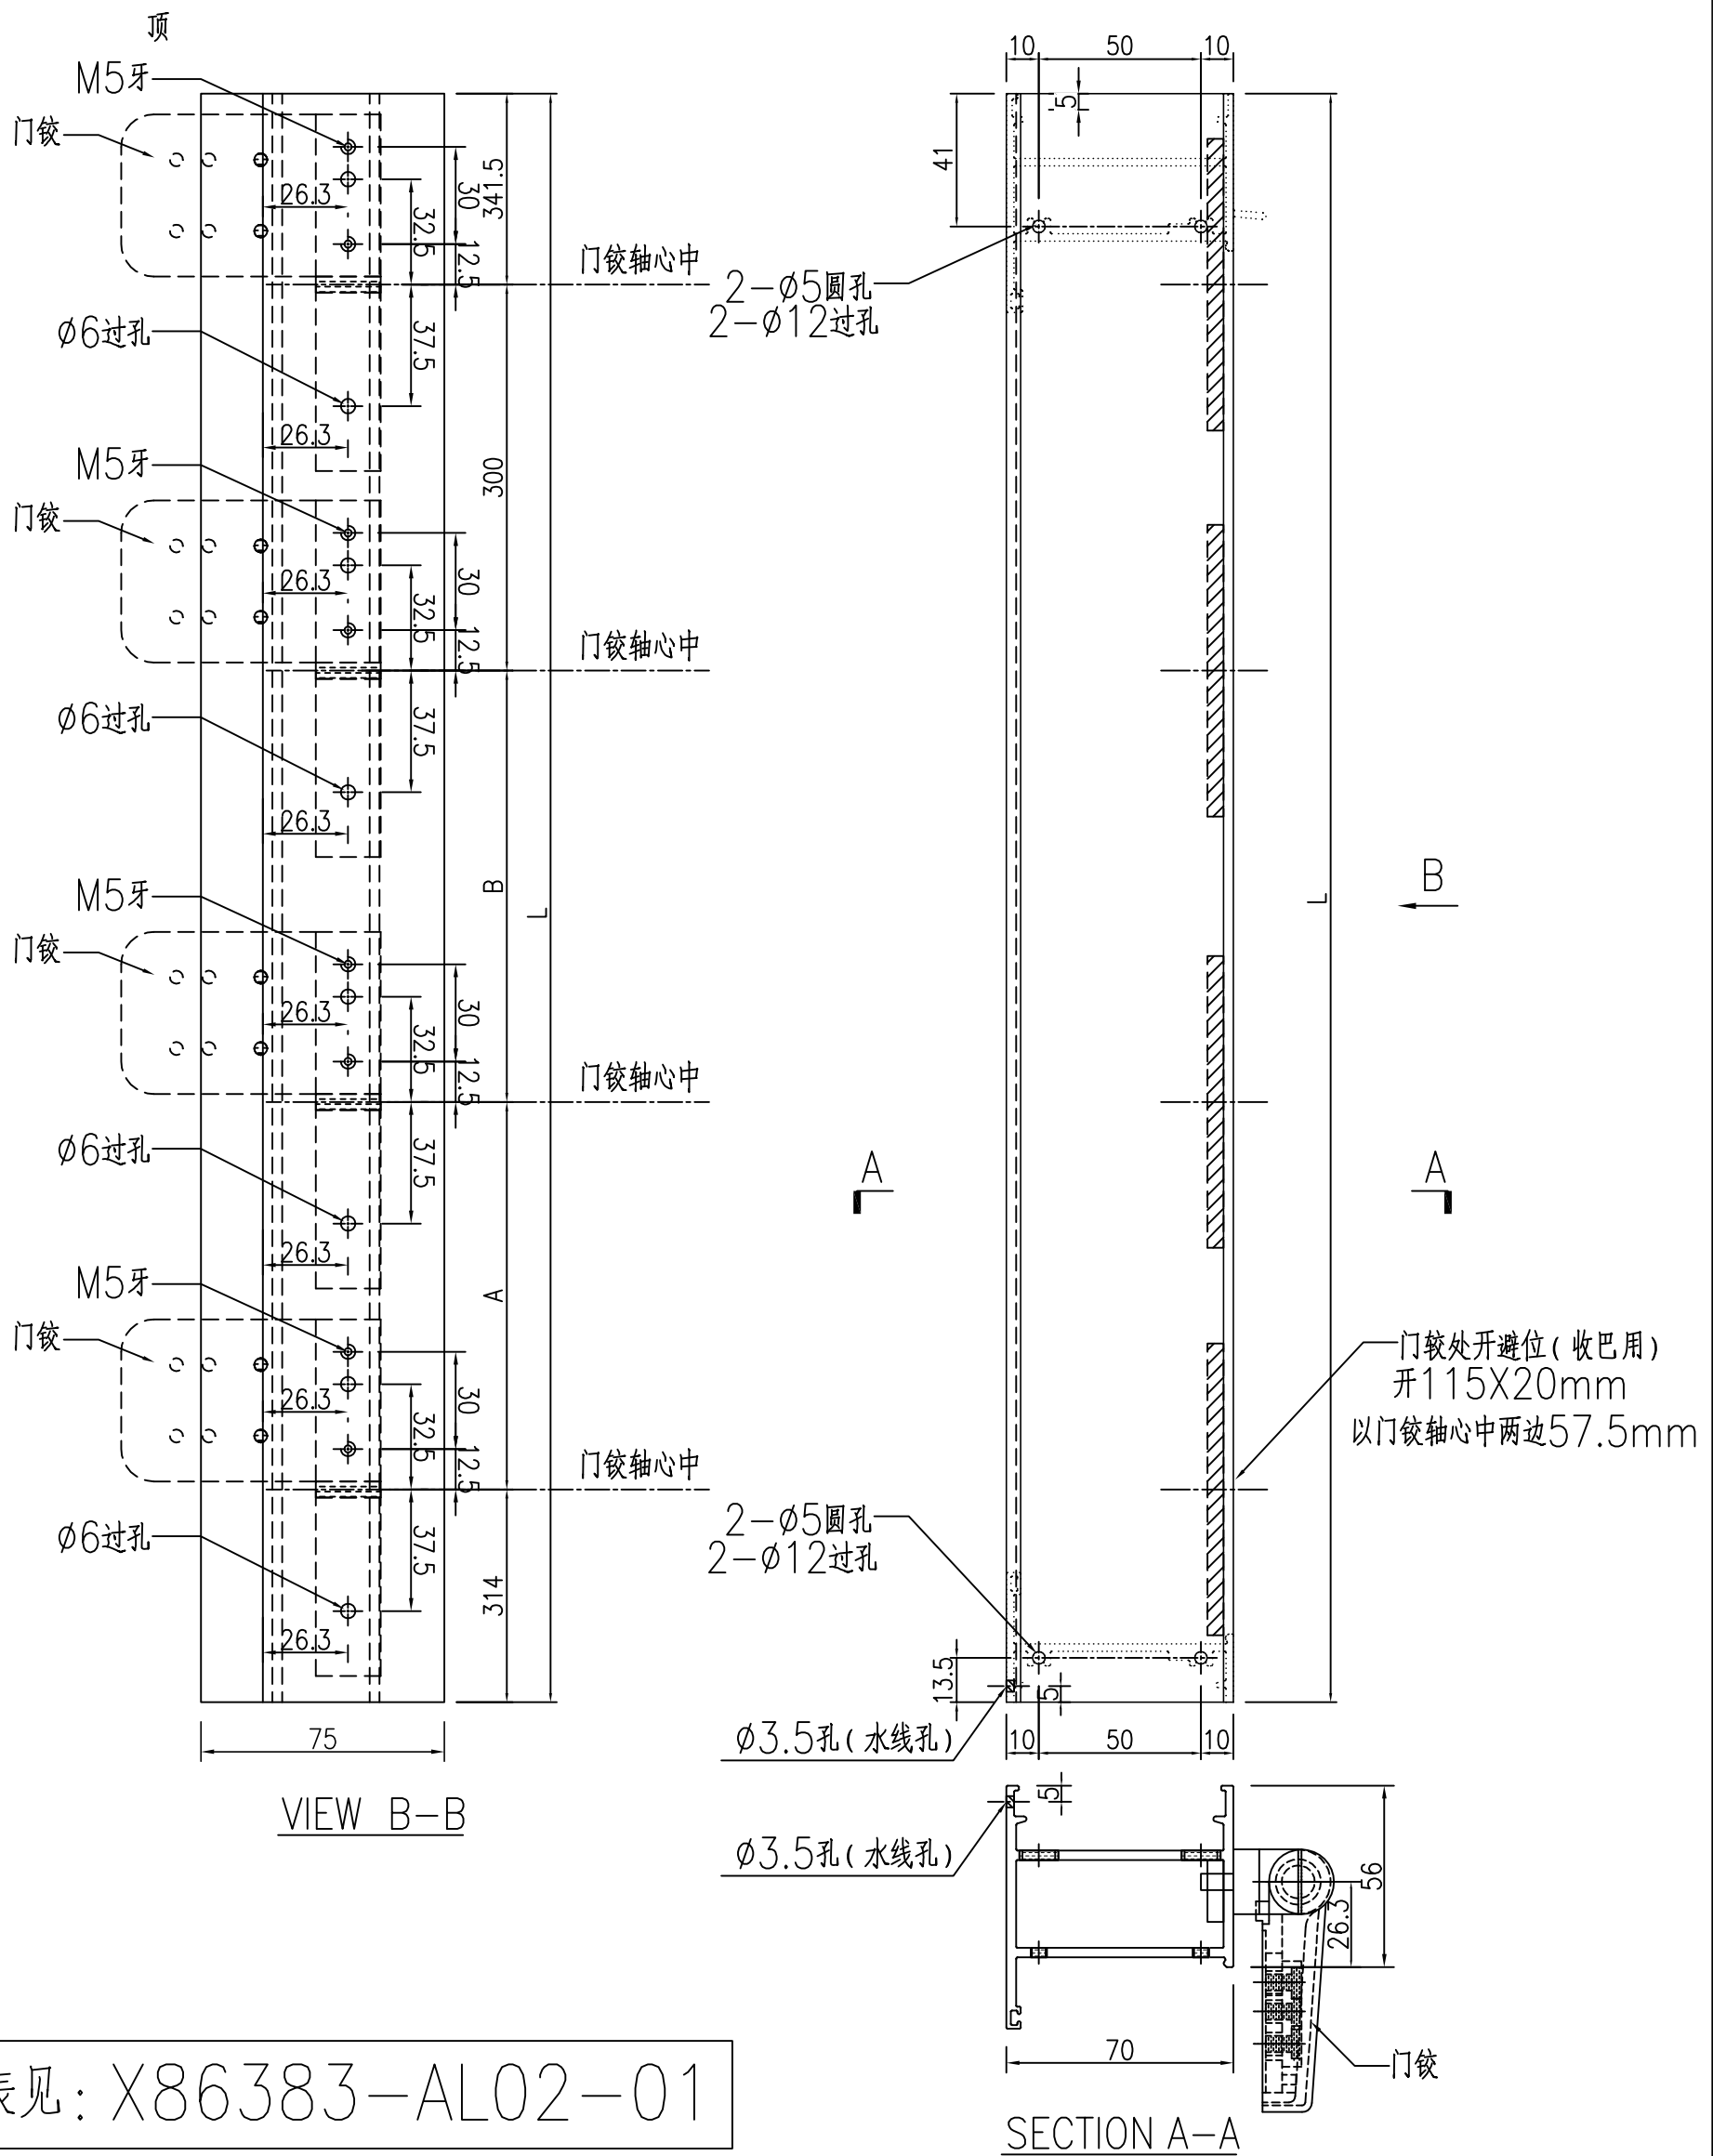

数据表见: X86383-AL02-01

工程號	J-860	地盤	馬灣	附件
名稱	70FD门边企料		採用	
材料	X86383		地盤	
顏色	--		工廠	

 美特鋁質有限公司 MIDI Aluminium Fabricator Ltd.				類別		物料號	
				制圖	LRA	2024.02.01	圖號 X86383-AL02-01
修改	-	-		復核	-	-	數量 -
日期	-	-		批准			位置

加工图见：X86383-AL02



序号	物料编号	数量	长度L	A	B
1					
2			2350	697.25	
3	X86383-W 30/52-2	1	<del>2420</del>	<del>732.25</del>	<del>732.25</del>
4					697.25
5					
6					
7					
8					

工程號	J-860	地盤	馬灣	附件
名稱	数据表		探用	
材料	--		地盤	
顏色			工廠	

類別		物料號	
制圖	LRA	2024.02.01	圖號 X86269-AL01
修改	-	-	數量 -
日期	-	-	位置
		復核	-
		批准	

序号	物料编号	数量	长度L
1			
2			
3	X86269-W 30/52-1	1	<del>1019</del>

774

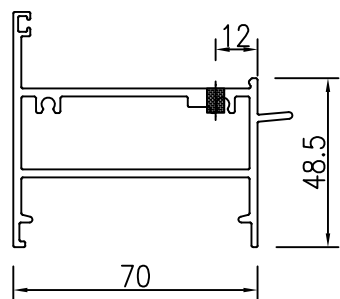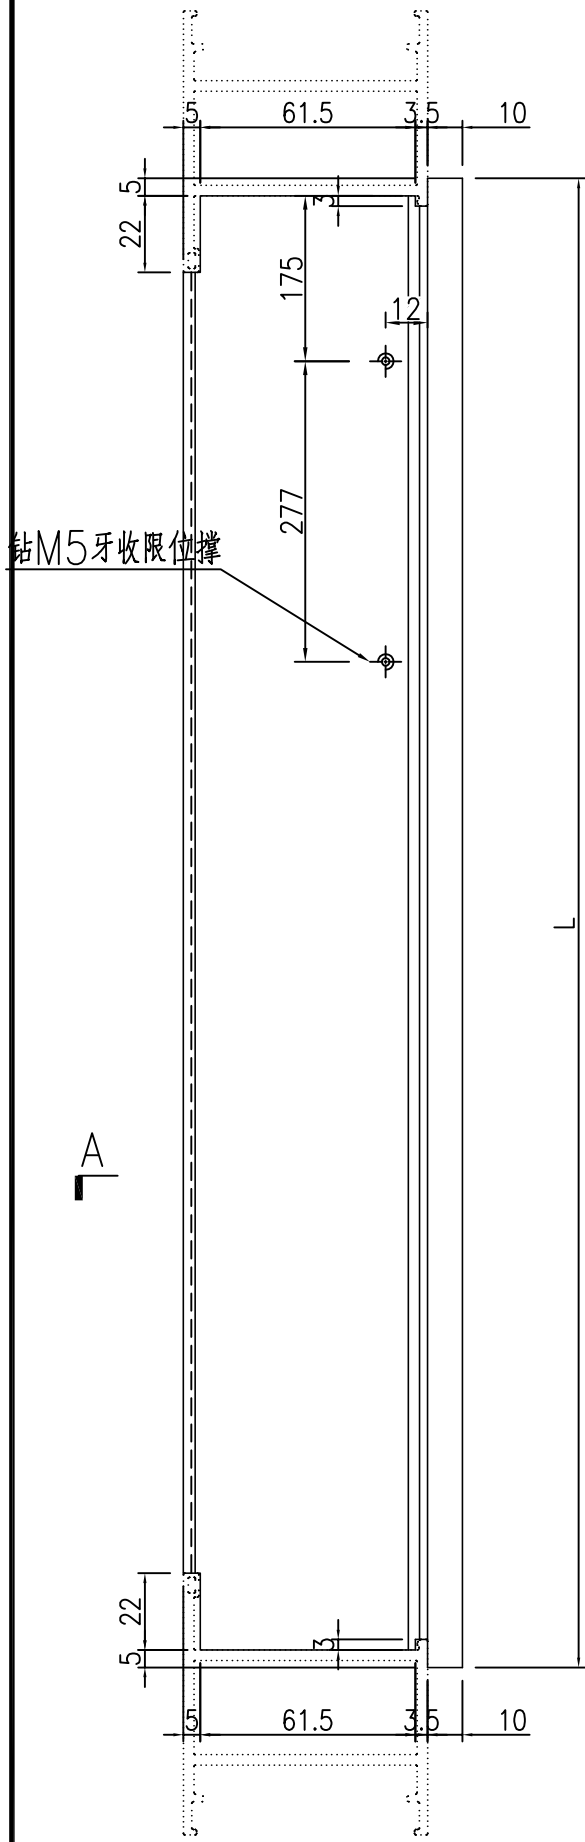



SECTION A-A

工程號	J-860	地盤	馬灣	附件
名稱	70FDI門頂橫料		探用	
材料	X86269	地盤		
顏色	--	工廠		


 美特鋁質有限公司 MIDI Aluminium Fabricator Ltd.	類別		物料號	
	制圖	LRA	2024.02.01	圖號 X86022-AL01
修改	-	-	復核	-
日期	-	-	批准	

序号	物料编号	数量	长度L
1			
2			
3	X86022-W 30/52-1	1	<del>1009</del>


764

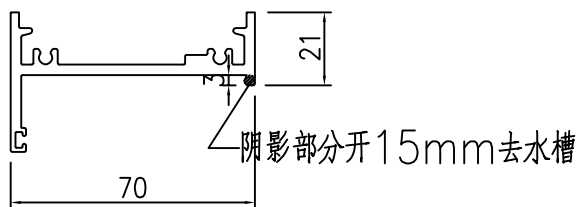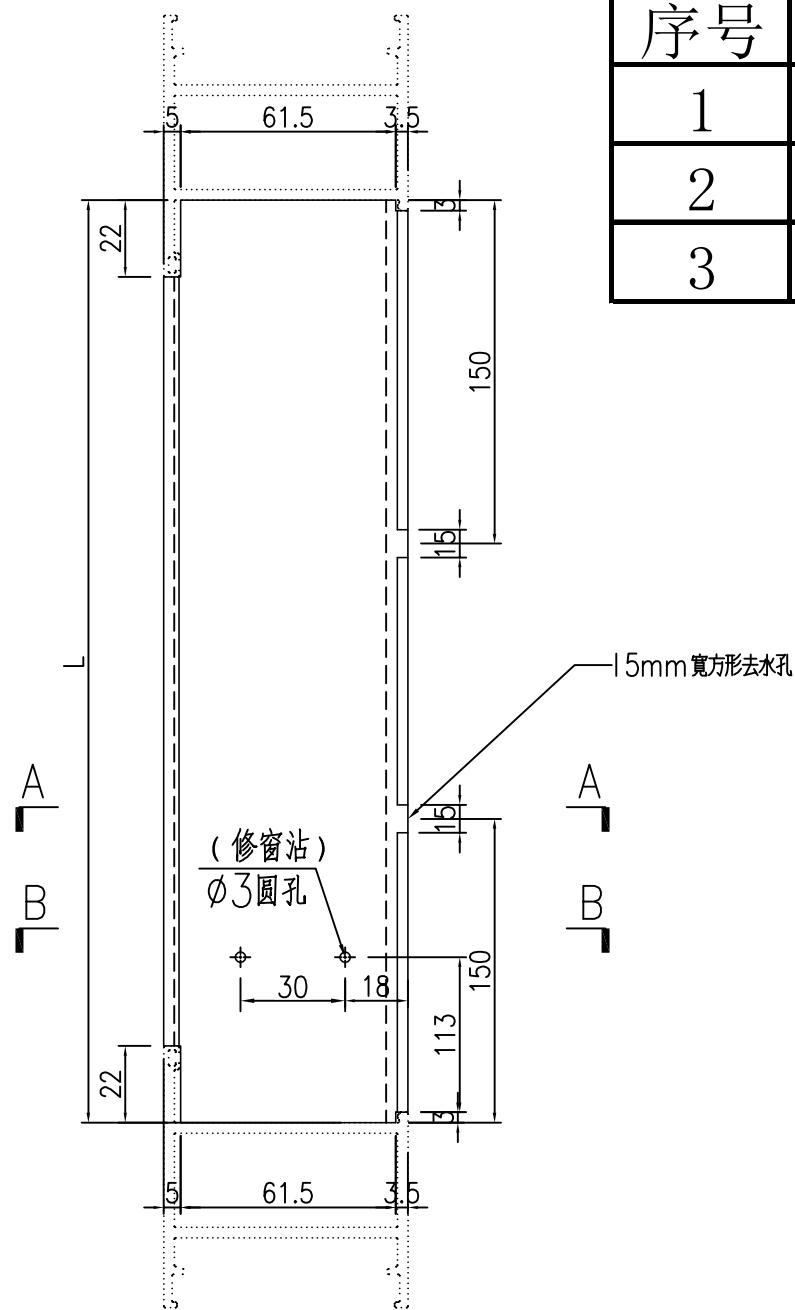

SECTION A-A

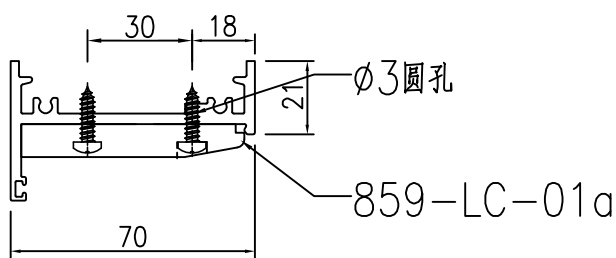

SECTION B-B







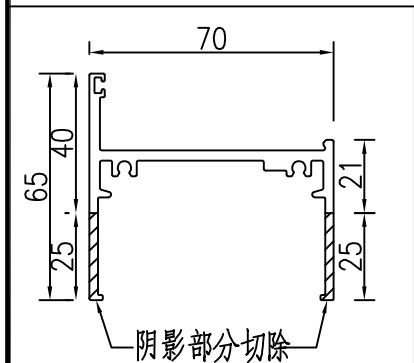


X86022 70生底横

工程號	J-860	地盤	馬灣	附件
名稱	70生底横	採用		
材料	X86022	地盤		
顏色	--	工廠		

類別		物料號	
制圖	LRA	2024.02.01	圖號 X86384-AL02
修改	-	-	數量 -
日期	-	-	位置
復核	-	-	
批准			

数据表见: X86384-AL02-01

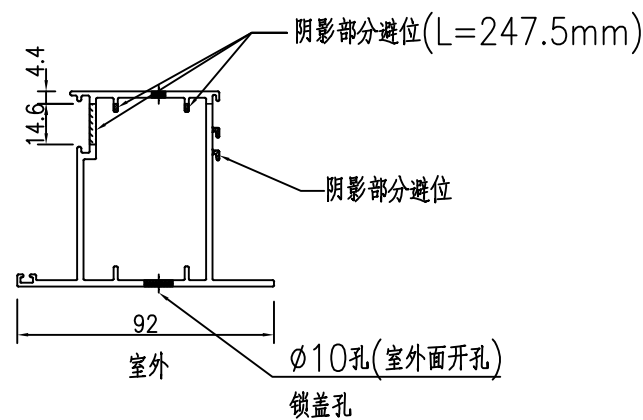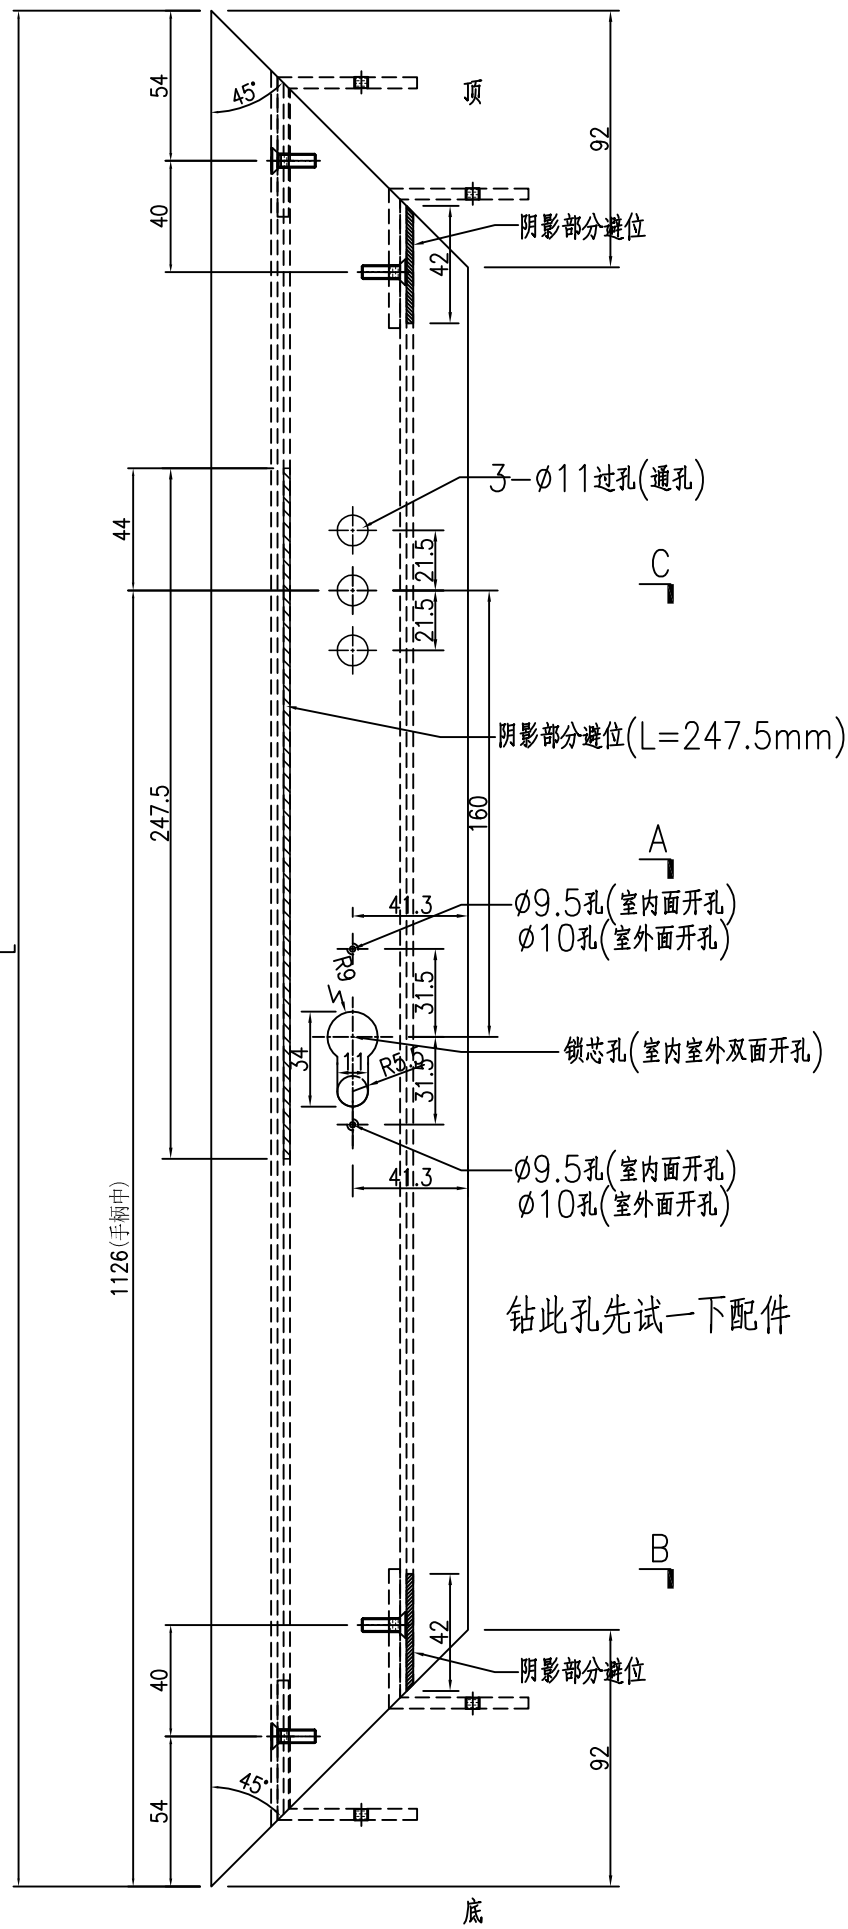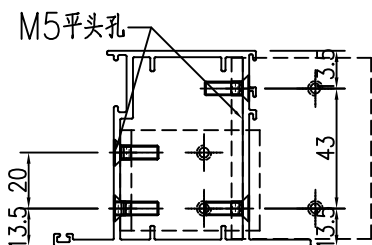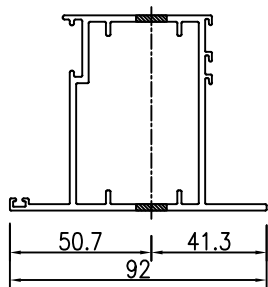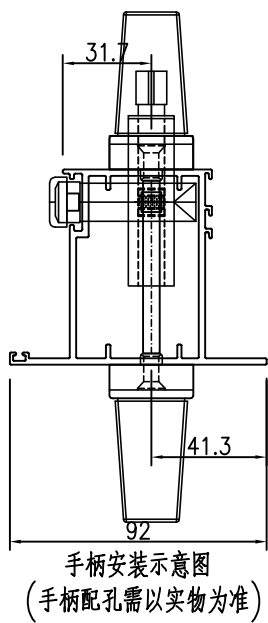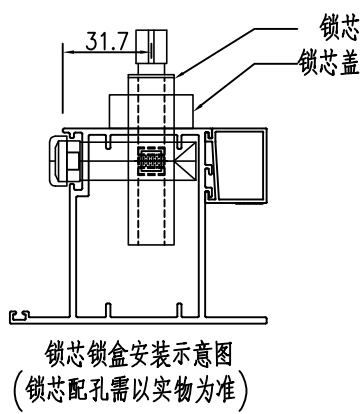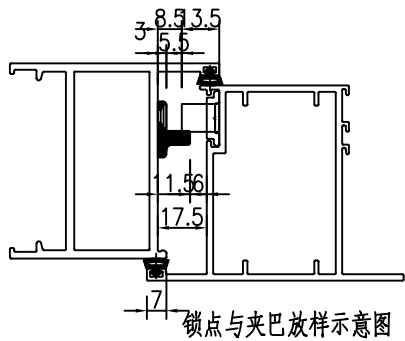

工程號	J-860	地盤	馬灣	附件
名稱	FD門玉料	採	用	
材料	X86384	地盤		
顏色	--	工廠		

 美特鋁質 有限公司 MIDI Aluminium Fabricator Ltd.				類別		物料號	
				制圖	LRA	2024.02.01	圖號 X86384-AL02-01
修改	-	-		復核	-	-	數量 -
日期	-	-		批准			位置

加工图见: X86384-AL02



序号	物料编号	数量	长度L
1			
2			2294.5
3	X86384-W 30/52-1	1	<del>2364.5</del>
4			
5			
6			

工程號	J-860	地盤	馬灣	附件
名稱	数据表		探用	
材料	--	地盤		
顏色	--	工廠		




類別		物料號	
制圖	LRA	2024.02.01	圖號 X86384-AL01R
修改	-	-	數量 -
日期	-	-	位置
復核	-	-	
批准			

序号	物料编号	数量	长度L	A	B
1					
2			2294.5	697.25	
3	X86384-W 30/52-2	1	<del>2364.5</del>	<del>732.25</del>	<del>732.25</del>
4			697.25		
5					
6					
7					
8					
9					
10					
11					
12					
13					
14					

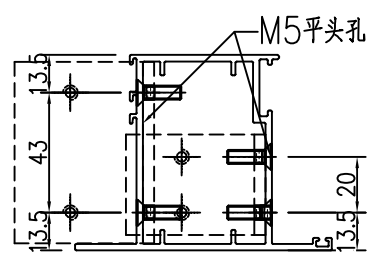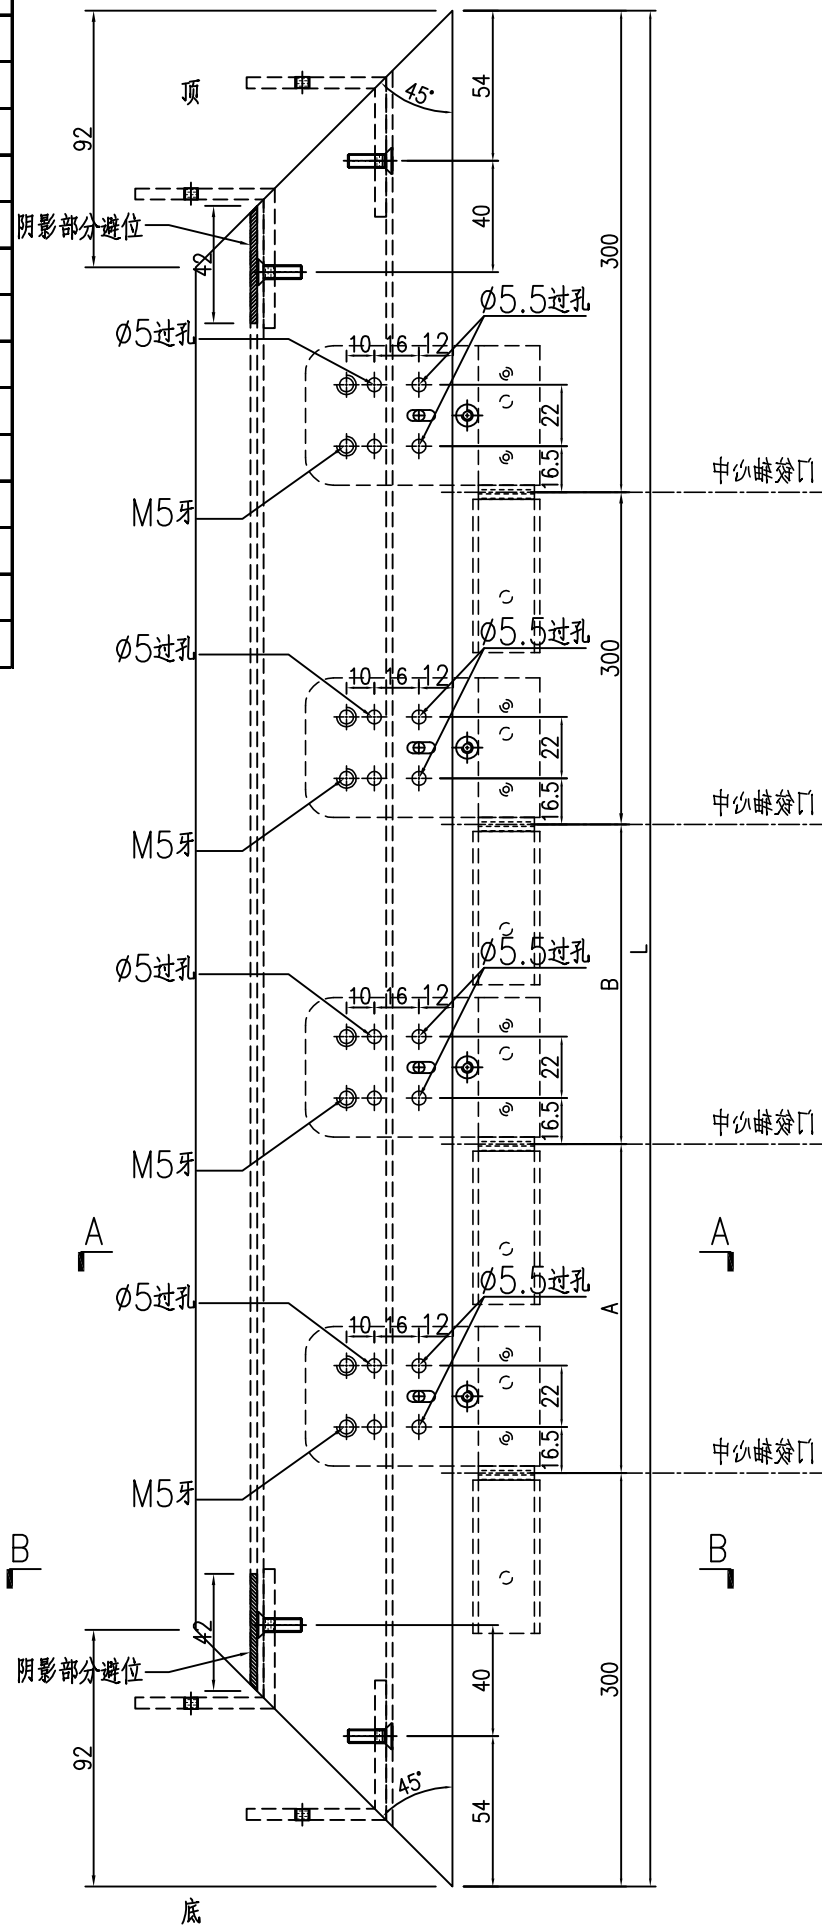

SECTION B-B


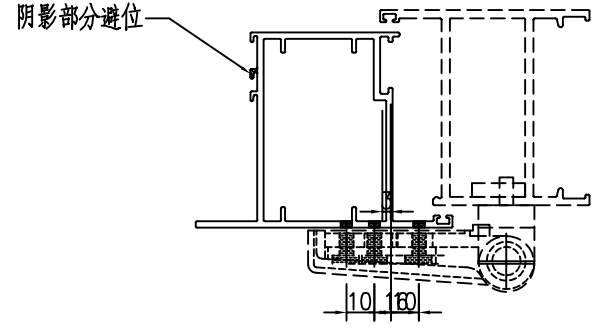


SECTION A-A

工程號	J-860	地盤	馬灣	附件
名稱	FD門玉料	採	用	
材料	X86384	地盤		
顏色	--	工廠		

類別		物料號	
制圖	LRA	2024.02.01	圖號 X86384-AL03
修改	-	-	數量 -
日期	-	-	位置
復核	-	-	
批准			



序号	物料编号	数量	长度L
1			
2			
3	X86384-W 30/52-3	1	<del>1017</del>
4			772
5			
6			
7			
8			
9			
10			
11			
12			
13			
14			
15			

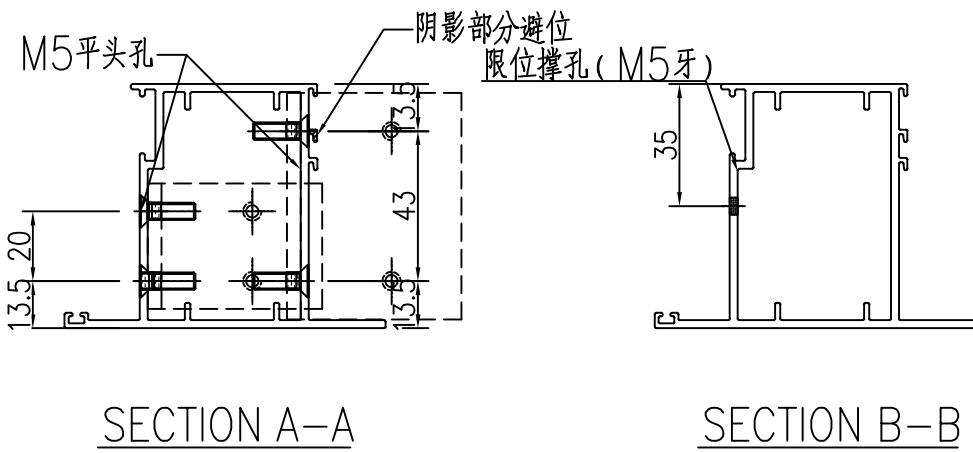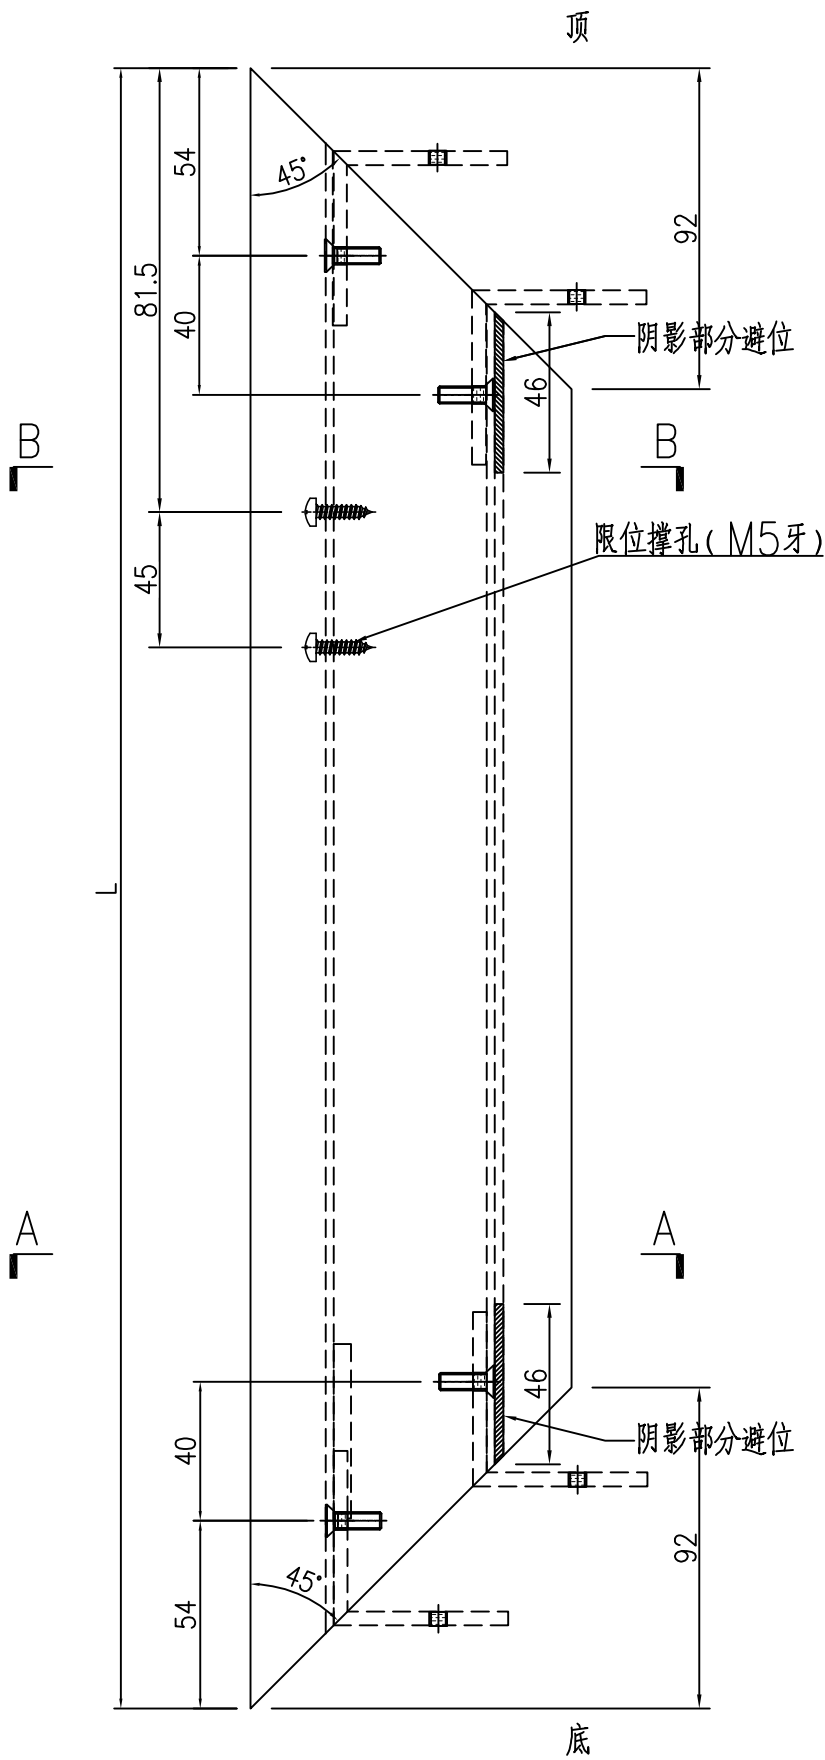


工程號	J-860	地盤	馬灣	附件
名稱	FD門玉料	採	用	
材料	X86384	地盤		
顏色	--	工廠		

類別		物料號	
制圖	LRA	2024.02.01	圖號 X86384-AL04
修改	-	-	數量 -
日期	-	-	位置
復核	-	-	
批准			

序号	物料编号	数量	长度L
1			
2			
3	X86384-W 30/52-4	1	<del>1017</del>
4			772
5			
6			
7			
8			
9			
10			
11			
12			
13			
14			

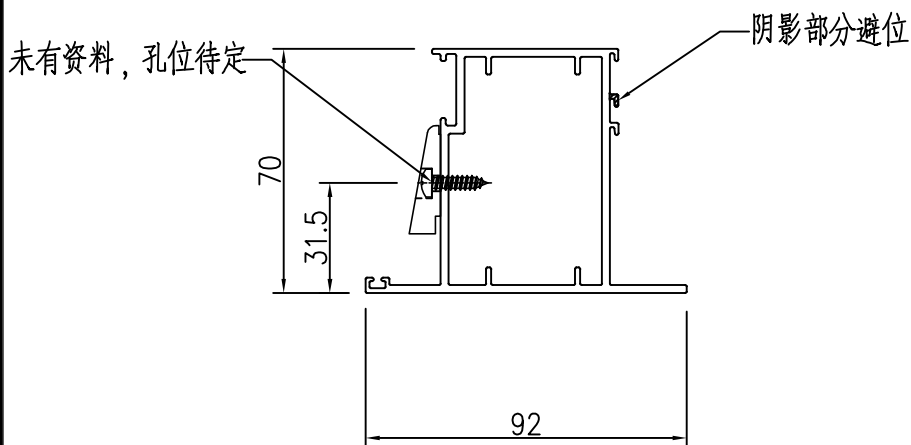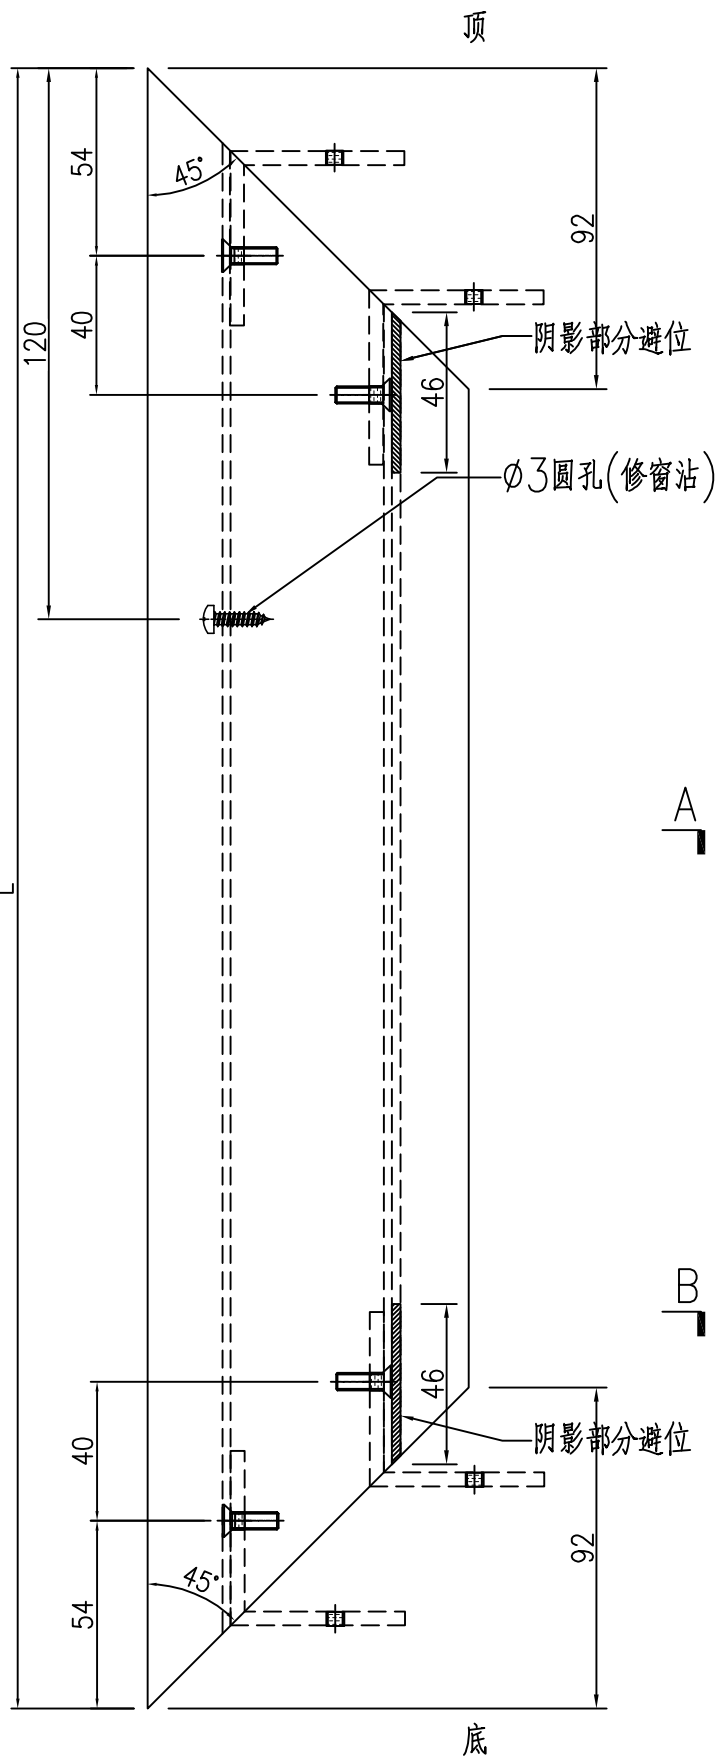

SECTION A-A

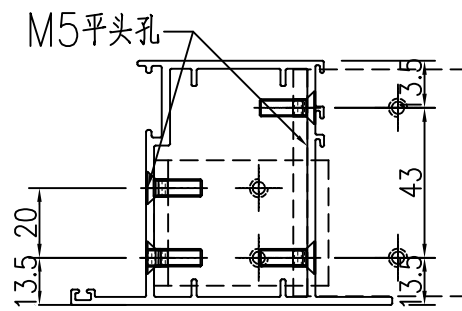


SECTION B-B

工程號	J-860	地盤	馬灣	附件
名稱	FD門玉料	採	用	
材料	X86384	地盤		
顏色	--	工廠		

 美特鋁質 有限公司 MIDI Aluminium Fabricator Ltd.				類別		物料號	
				制圖	LRA	2024.02.01	圖號 X86201-AL01
修改	-	-		復核	-	-	數量 -
日期	-	-		批准			位置

数据表见：X86201-AL01-01~02

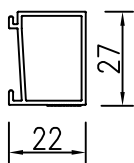

工程號	J-860	地盤	馬灣	附件
名稱	玻璃線	探	用	
材料	X86201	地盤		
顏色	--	工廠		

 美特鋁質 有限公司 MIDI Aluminium Fabricator Ltd.				類別		物料號	
				制圖	LRA	2024.02.01	圖號 X86201-AL01-01
修改	-	-		復核	-	-	數量 -
日期	-	-		批准			位置

加工图见: X86201-AL01

序号	物料编号	数量	长度L
1			
2			
3			
4			
5			
6			
7			
8			
9	X86201-W 30/52-1	1	<del>2219.5</del>
10	X86201-W 30/52-2	1	<del>2219.5</del>
11	X86201-W 30/52-3	1	<del>833</del>
12	X86201-W 30/52-4	1	<del>833</del>
13			
14			
2149.5  
2149.5  
588  
588

序号
51
52
53
工程號	J-860	地盤	馬灣	附件
名稱	数据表		探用	
材料	--		地盤	
顏色	--		工廠	

 美特鋁質 有限公司 MIDI Aluminium Fabricator Ltd.				類別		物料號	
修改	-	-		制圖	LRA	2024.02.01	圖號 J860-FJ02R
日期	-	-		復核	-	-	數量 <del>60</del>
				批准			位置



4

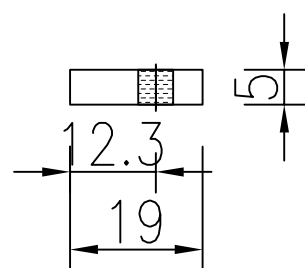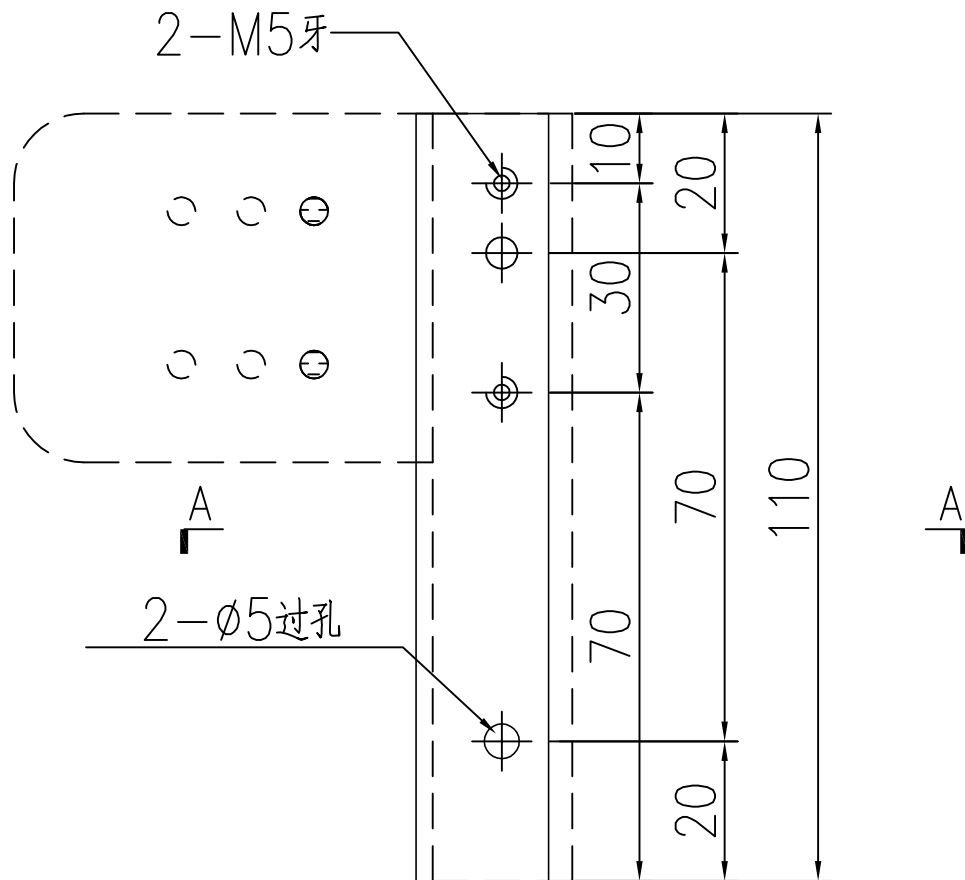

工程號	J-860	地盤	馬灣	附件
名稱	19x5mm厚铝巴	探	用	
材料	--	地盤		
顏色	--	工廠		

 美特鋁質 有限公司 MIDI Aluminium Fabricator Ltd.				類別		物料號	
修改	-	-		制圖	LRA	2024.02.01	圖號 J860-FJ04R
日期	-	-		復核	-	-	數量 -
				批准			位置

序号	物料编号	数量	长度L	A	B
1					
2			697.25		
3	J860-W 30/52-1	1	<del>2004.5</del>	<del>732.25</del>	<del>732.25</del>
4					
5			1934.5	697.25	
6					
7					
8					
9					
10					
11					
12					
13					
14					

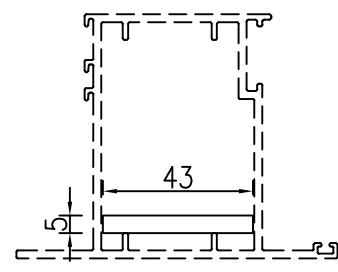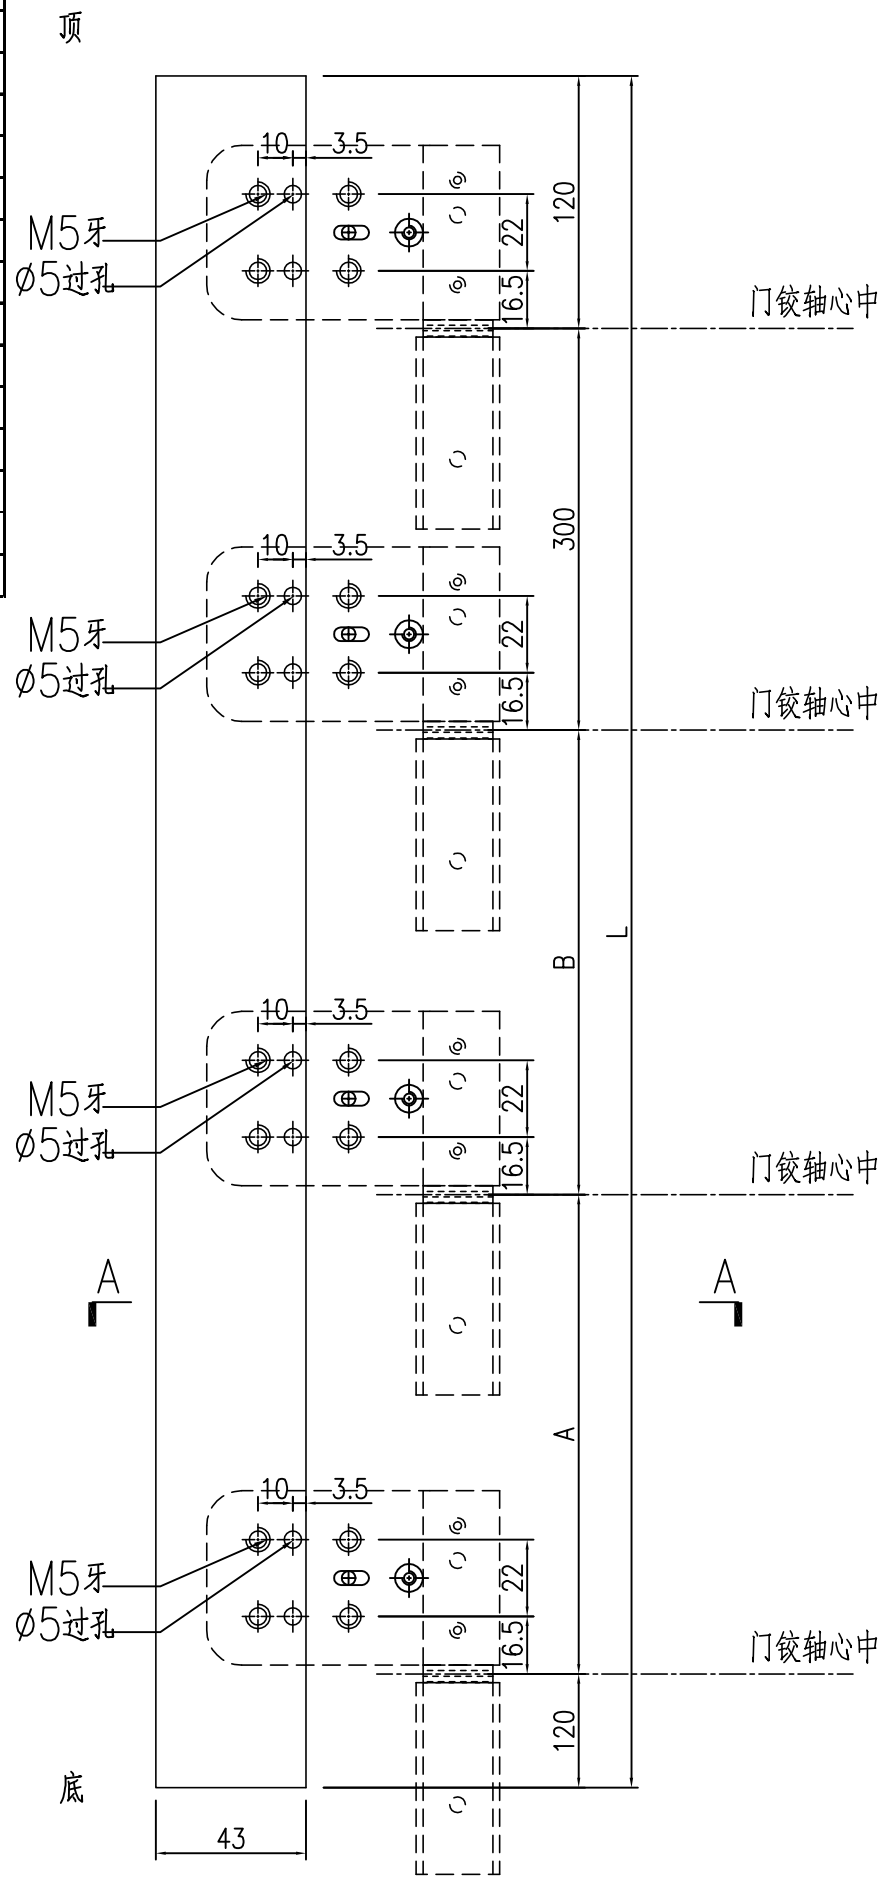


SECTION A-A

工程號	J-860	地盤	馬灣	附件
名稱	43x5mm厚铝巴	探	用	
材料	--	地盤		
顏色	--	工廠		

 美特鋁質 有限公司 MIDI Aluminium Fabricator Ltd.				類別		物料號	
修改	-	-		制圖	LRA	2024.02.01	圖號 JMA0009-LJ01
日期	-	-		復核	-	-	數量 <del>152</del>
				批准			位置


4

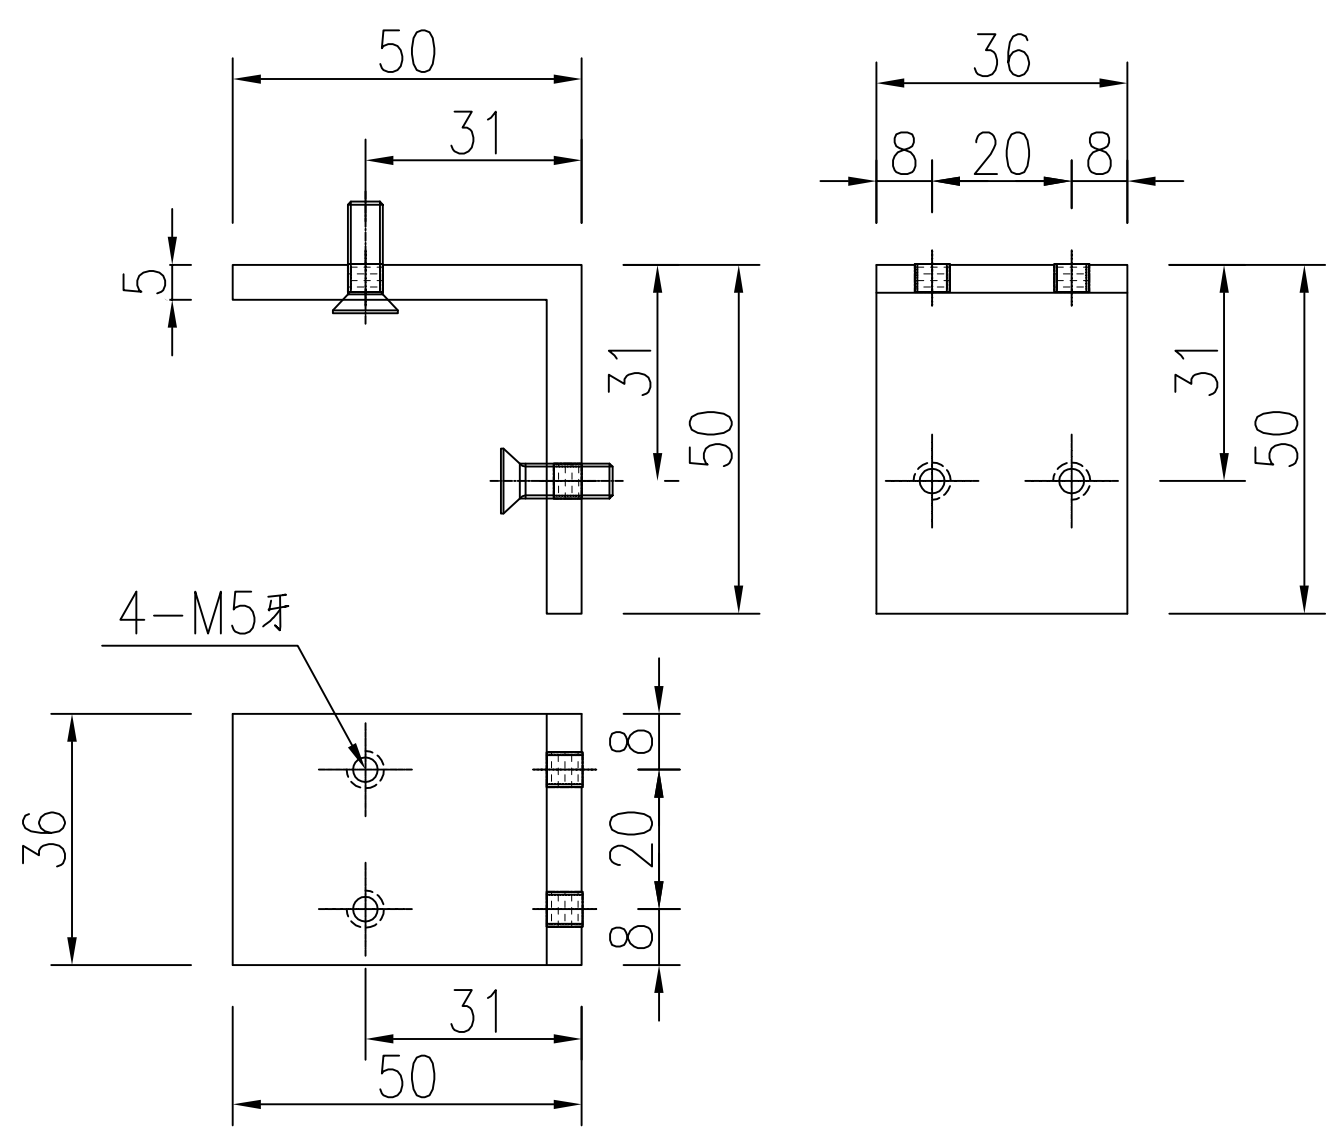

工程號	J-860	地盤	馬灣	附件
名稱	50x50x5厚铝角		採用	
材料	XXX	地盤		
顏色	--	工廠		



 美特鋁質 有限公司 MIDI Aluminium Fabricator Ltd.				類別		物料號	
				制圖	LRA	2024.02.01	圖號 JMA0009-LJ02
修改	-	-		復核	-	-	數量 <del>152</del>
日期	-	-		批准			位置

4

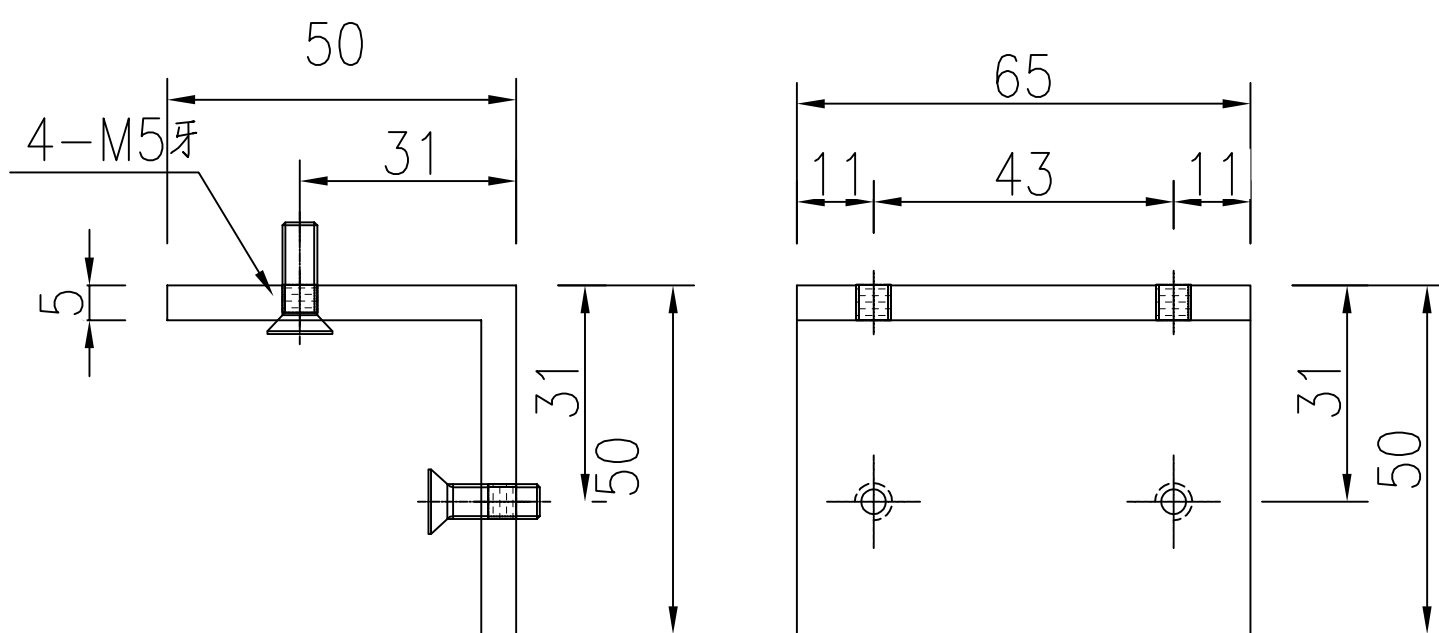

工程號	J-860	地盤	馬灣	附件
名稱	50x50x5厚铝角		探用	
材料	XXX		地盤	
顏色	--		工廠	

 美特鋁質 有限公司 MIDI Aluminium Fabricator Ltd.				類別		物料號	
修改	-	-		制圖	LRA	2024.02.01	圖號 X85964-LB3
日期	-	-		復核	-	-	數量 <del>22</del> 1
				批准			位置

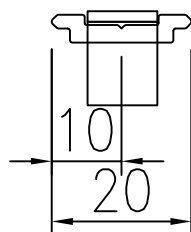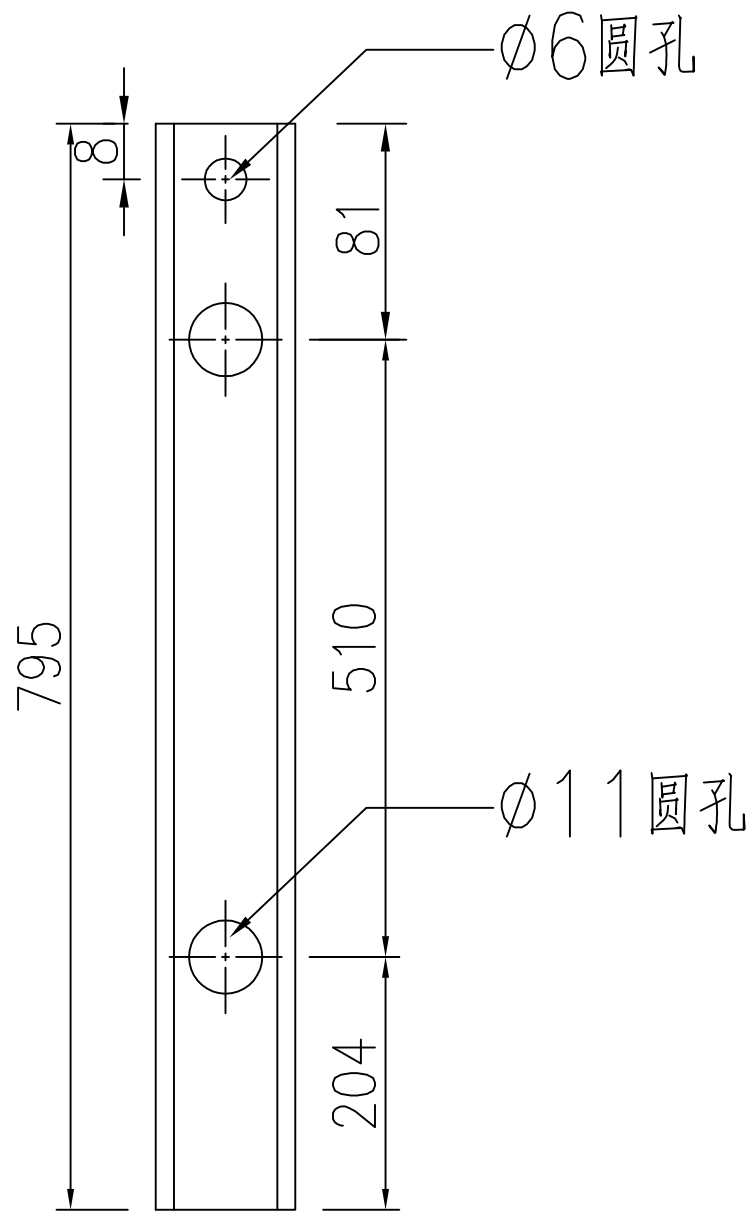


工程號	J-860	地盤	馬灣	附件
名稱	拉巴加工圖	探	用	
材料	X85964	地盤		
顏色	--	工廠		



類別		物料號	
制圖	LRA	2024.02.01	圖號 X85964-LB4
修改	-	-	數量 -
日期	-	-	位置
復核	-	-	
批准			

序号	物料编号	数量	长度L	A	B
1					
2					
3					
4					
5					
6					
7					
8	X85964-W 30/52-LB2	1	<del>1068.5</del>	<del>744.5</del>	119
9					
10					
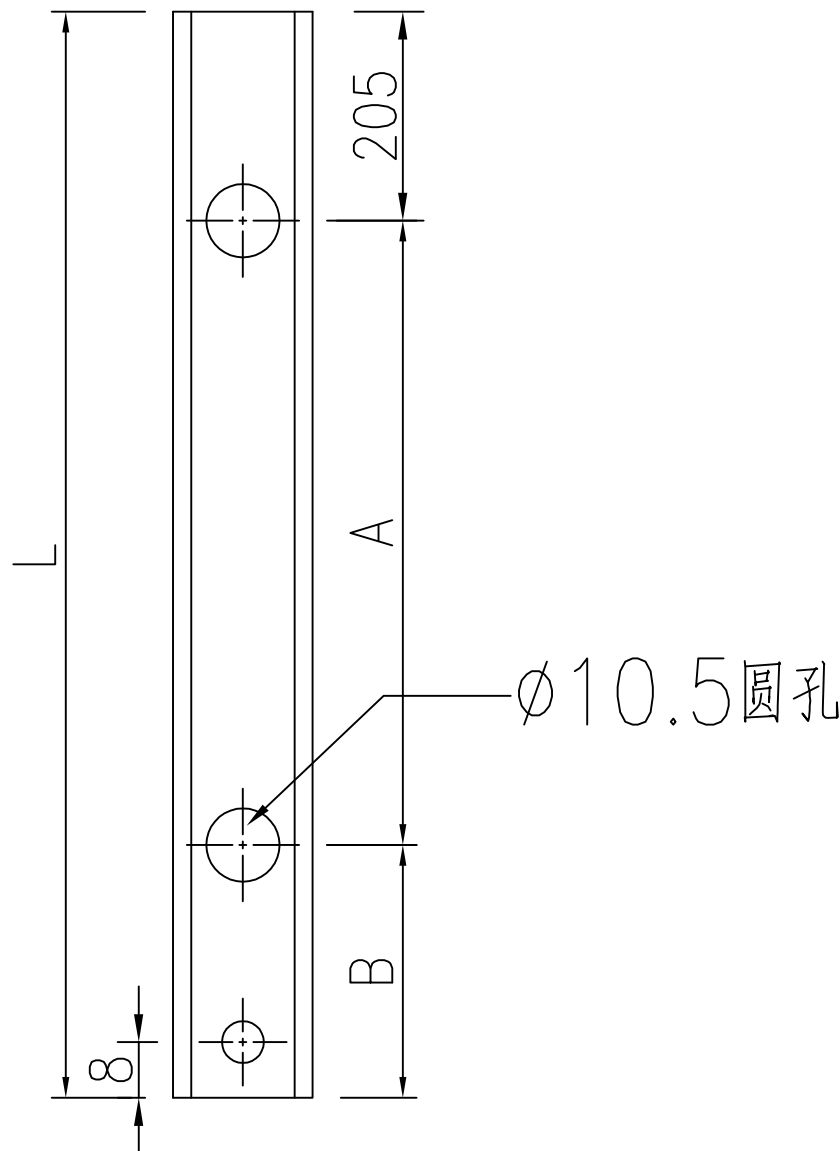




998.5

674.5

工程號	J-860	地盤	馬灣	附件
名稱	拉巴加工圖	採用		
材料	X85964	地盤		
顏色	--	工廠		

 美特鋁質有限公司 MIDI Aluminium Fabricator Ltd.				類別		物料號		
修改	-	-		制圖	LRA	2024.02.01	圖號	LB-04
日期	-	-		復核	-	-	數量	<del>38</del>
				批准			位置	

4

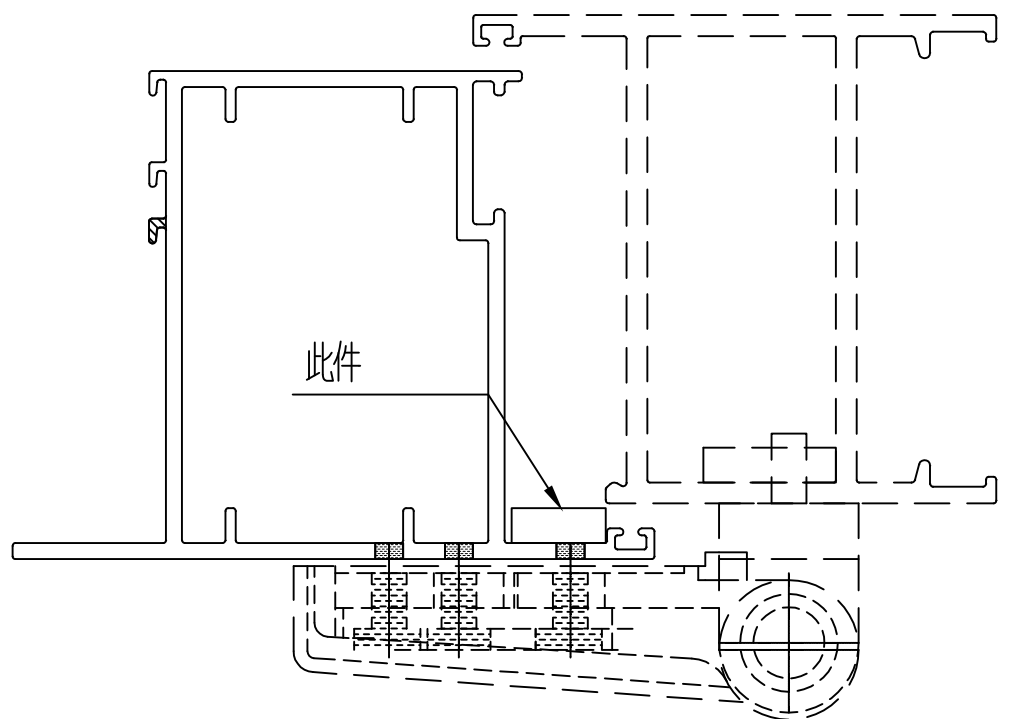
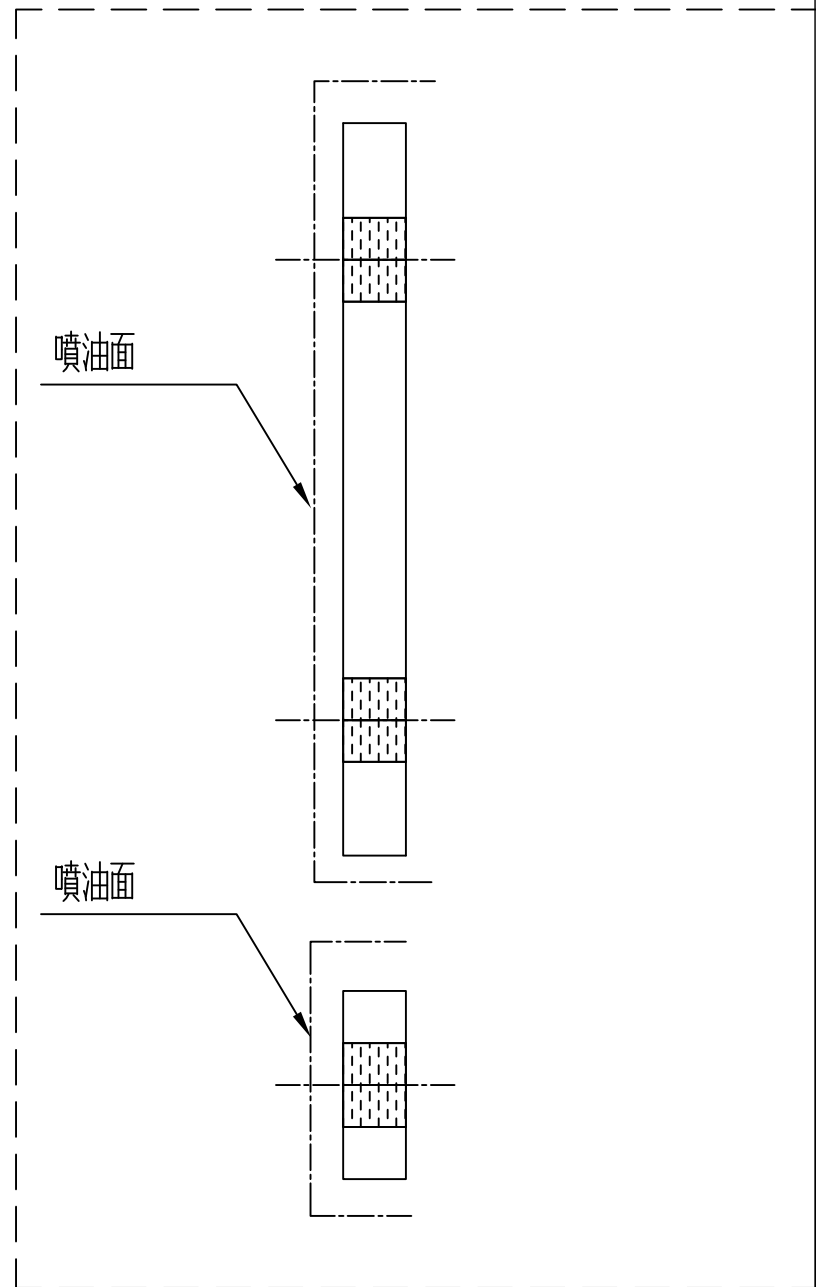
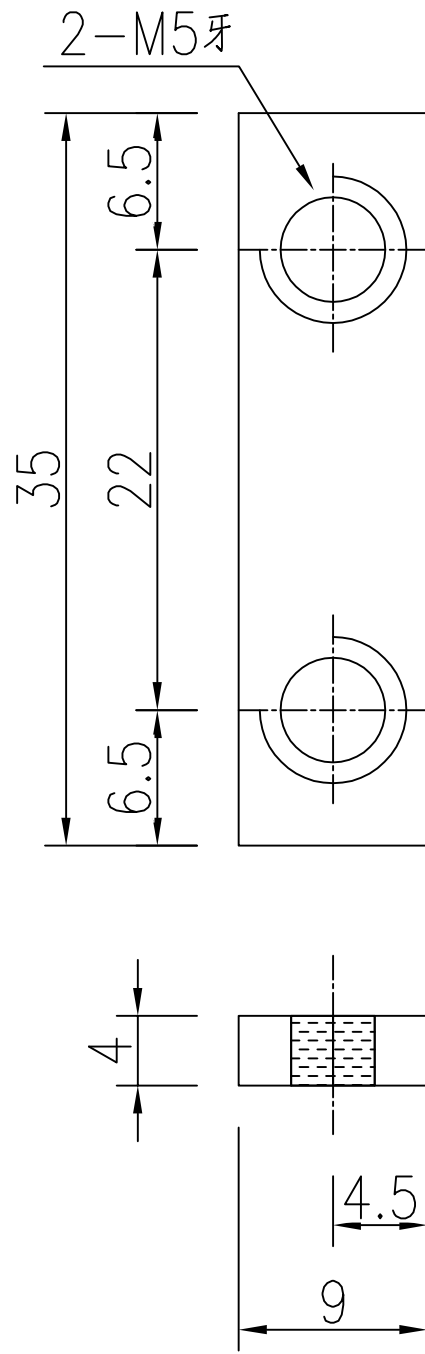


用庫存料切后噴油加工

工程號	J-860	地盤	馬灣	附件
名稱	35x9x4厚鋁巴	採	用	
材料	4MM鋁巴	地盤		
顏色	UCT205600SC-3	工廠		

 美特鋁質 有限公司 MIDI Aluminium Fabricator Ltd.				類別		物料號	
修改	-	-		制圖	LRA	2024.02.01	圖號 LB-05
日期	-	-		復核	-	-	數量 <del>38</del>
				批准			位置




4

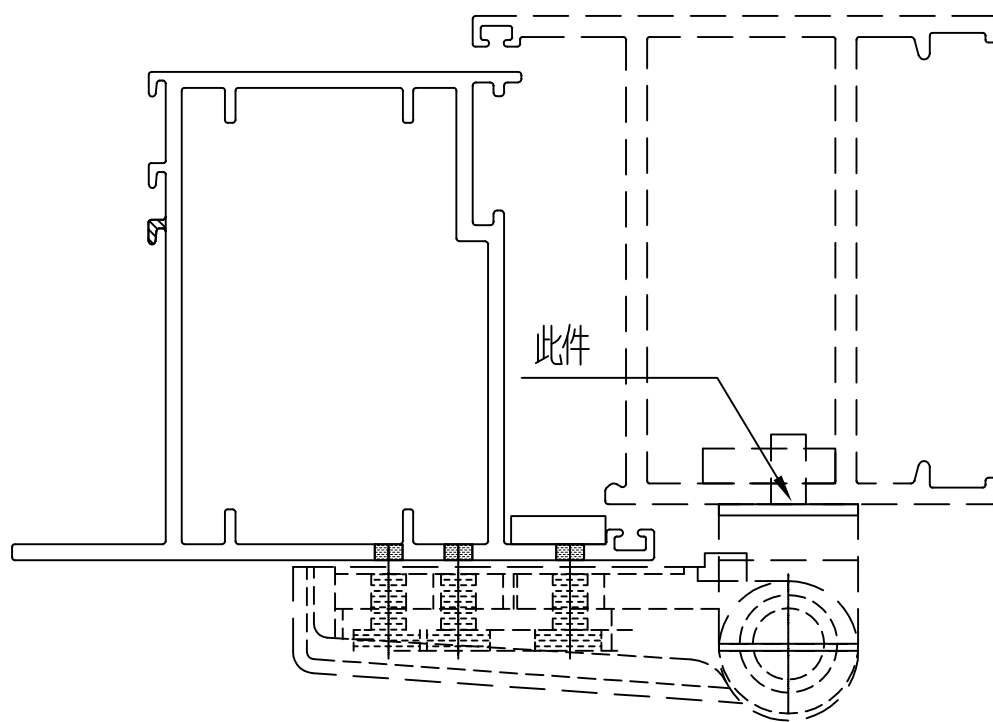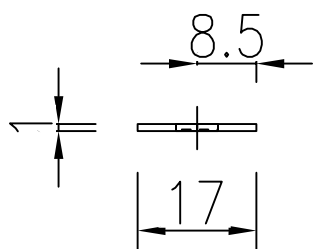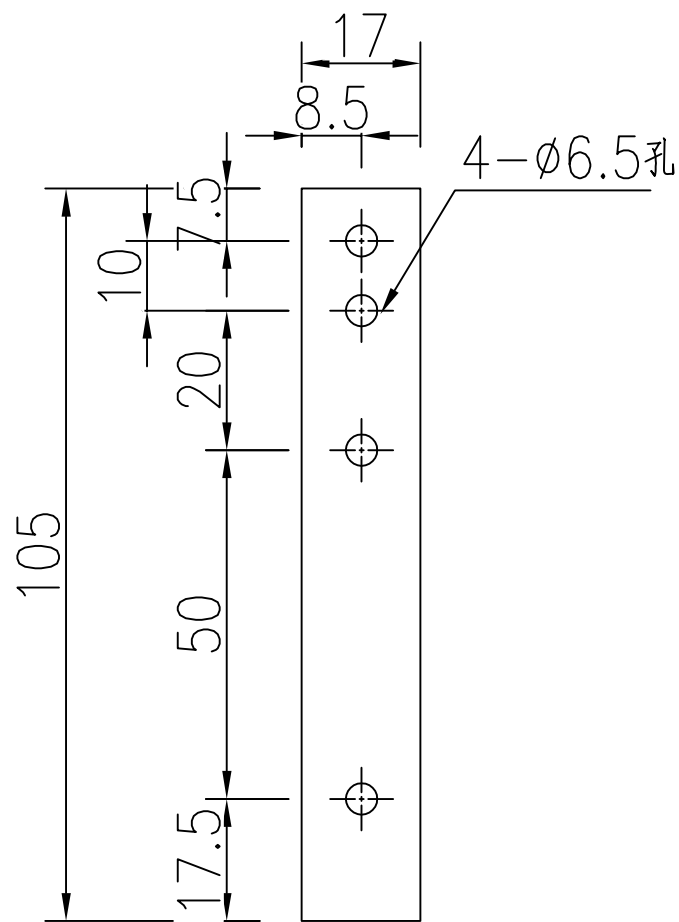

工程號	J-860	地盤	馬灣	附件
名稱	105x17x1厚鋁巴	採用		
材料	1MM鋁巴	地盤		
顏色	--	工廠		

 美特鋁質 有限公司 MIDI Aluminium Fabricator Ltd.				類別		物料號	
修改	-	-		制圖	LRA	2024.02.01	圖號 LB-06
日期	-	-		復核	-	-	數量 <del>38</del>
				批准			位置

4

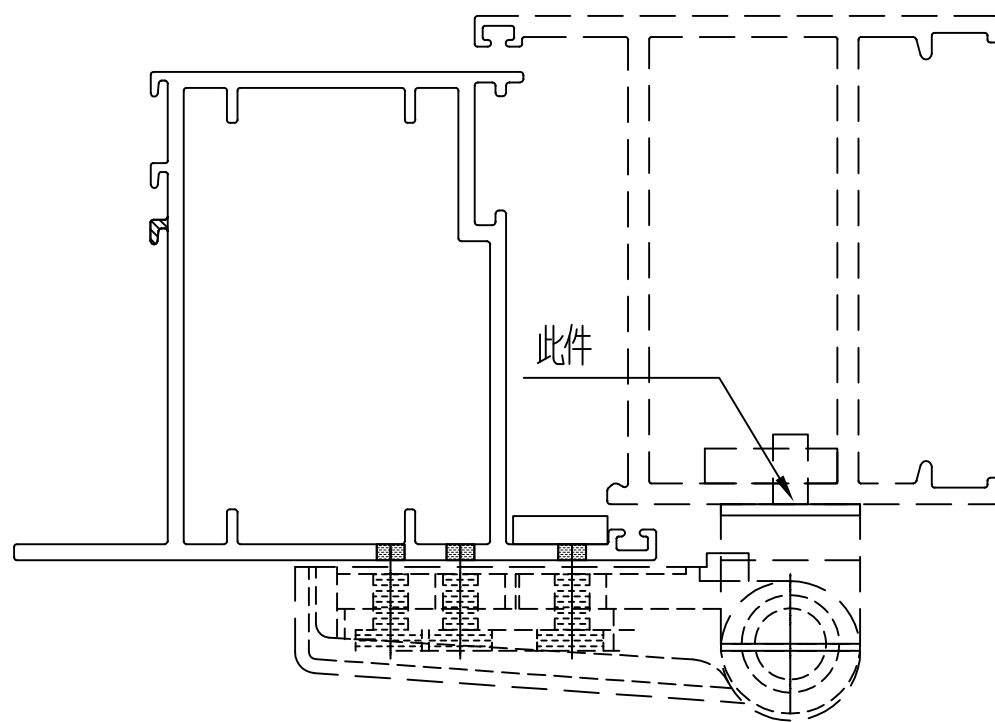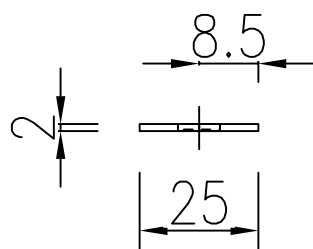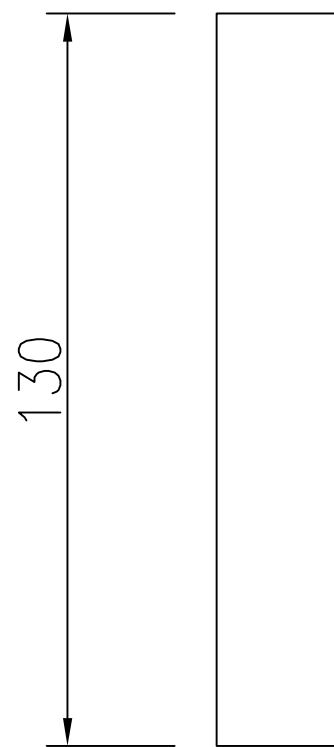

工程號	J-860	地盤	馬灣	附件
名稱	135x25x2厚鋁巴		採用	
材料	2MM鋁巴		地盤	
顏色	--		工廠	