

工程指示 / 要求簡箋 ENGINEER INSTRUCTIONS(E.I.)

工程指示編號:	EI- 7787	修改版本:	-
	HK- 0880		
工程編號:	J 860	工程名稱:	馬灣
收件人:	生統	發件人:	nero
工程項目:	Glass Wall - 地盤用板加工圖	日期:	17/5/2024

<input type="checkbox"/> 原合約工程包	<input type="checkbox"/> 原合約工程加 / 減賬 QT-	<input type="checkbox"/> 新工程報價 QT-
---------------------------------	--	------------------------------------

信件批核號碼/圖紙參考編號:	批核模具圖紙編號:
客戶指示附件:	管理內部批簽署:

<input type="checkbox"/> 初步鋁料 B.M.	<input type="checkbox"/> 加工拆圖, 然後生產	<input type="checkbox"/> 尺寸表
<input type="checkbox"/> 正式鋁料 B.M.	<input type="checkbox"/> 技術上資料/指示	<input type="checkbox"/> 報價
<input type="checkbox"/> 配件 B.M.	<input type="checkbox"/> 樣辦或貨品說明書	<input type="checkbox"/> 分判合約
<input type="checkbox"/> 其他:		

內容: 請按附件資料生產加工, 送地盤

送貨地址: 馬灣珀欣路 (消防局對出)
*進入馬灣島之時間只限上午 10:00 至下午 4:00, 其他時間為禁區
聯絡人: 熙
聯絡電話: 6760 8798
(送貨前需提前數天聯絡收貨人)

完成上列要求日期: ASAP

國內

<input type="checkbox"/> 生產技術總監	<input type="checkbox"/> 連附件	<input type="checkbox"/> 技術部	<input type="checkbox"/> 連附件	<input type="checkbox"/> 生產部	<input type="checkbox"/> 連附件
<input type="checkbox"/> 採購部	<input type="checkbox"/> 連附件	<input checked="" type="checkbox"/> 生產統籌部	<input checked="" type="checkbox"/> 連附件	<input type="checkbox"/> 報關組	<input type="checkbox"/> 連附件
<input type="checkbox"/> 質檢部	<input type="checkbox"/> 連附件	<input type="checkbox"/> 會計部	<input type="checkbox"/> 連附件	<input type="checkbox"/> 機械設計部	<input type="checkbox"/> 連附件
<input type="checkbox"/> 香港辦	<input type="checkbox"/> 連附件	<input type="checkbox"/> 其他:			

香港

<input type="checkbox"/> 行政部	<input type="checkbox"/> 連附件	<input type="checkbox"/> 會計部	<input type="checkbox"/> 連附件	<input type="checkbox"/> 統籌部	<input type="checkbox"/> 連附件	<input type="checkbox"/> 工程部	<input type="checkbox"/> 連附件
<input type="checkbox"/> 採購部	<input type="checkbox"/> 連附件	<input type="checkbox"/> QS部	<input type="checkbox"/> 連附件	<input checked="" type="checkbox"/> 地盤管理	<input checked="" type="checkbox"/> 連附件	<input type="checkbox"/> 維修部	<input type="checkbox"/> 連附件

*發件人簽署:		*組別成員批核簽署:	
傳遞編號:	HK0880	項目經理簽署:	





工程號



J-860

地盤

馬灣

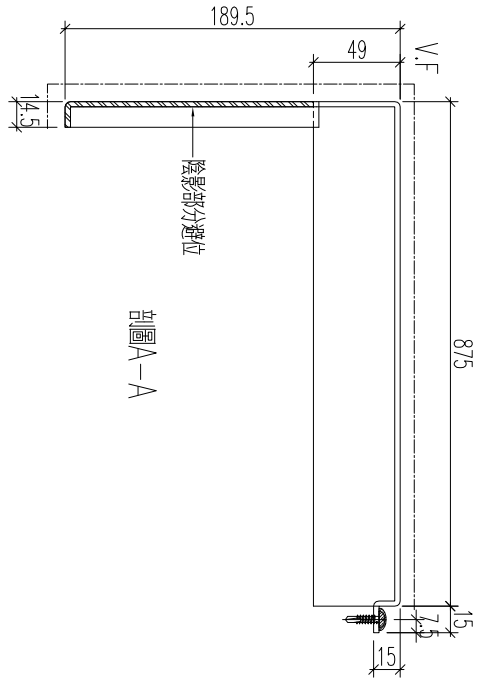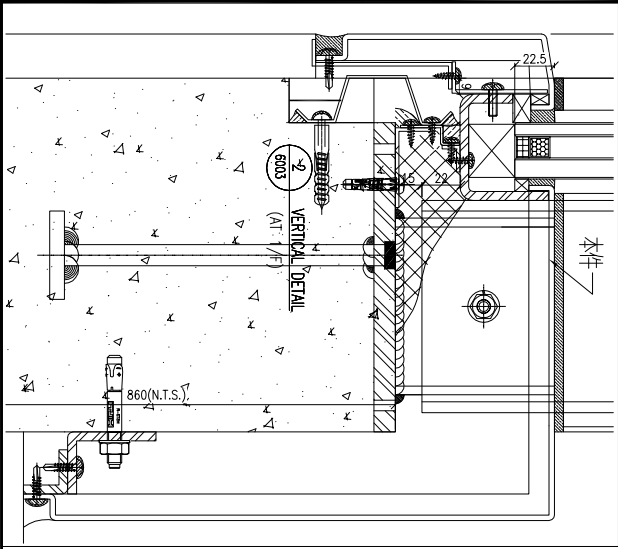

剖面圖 A-A

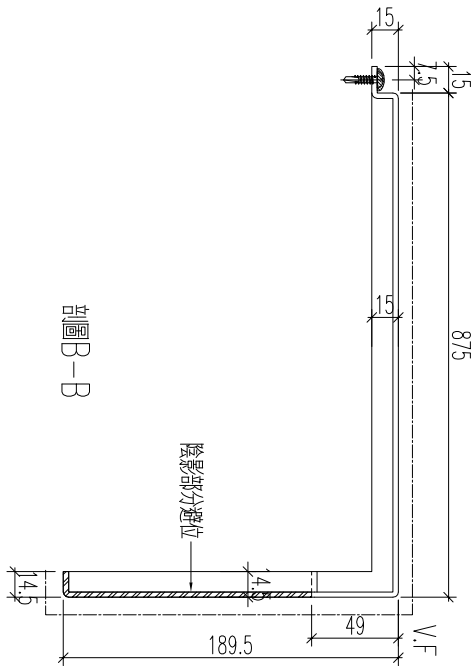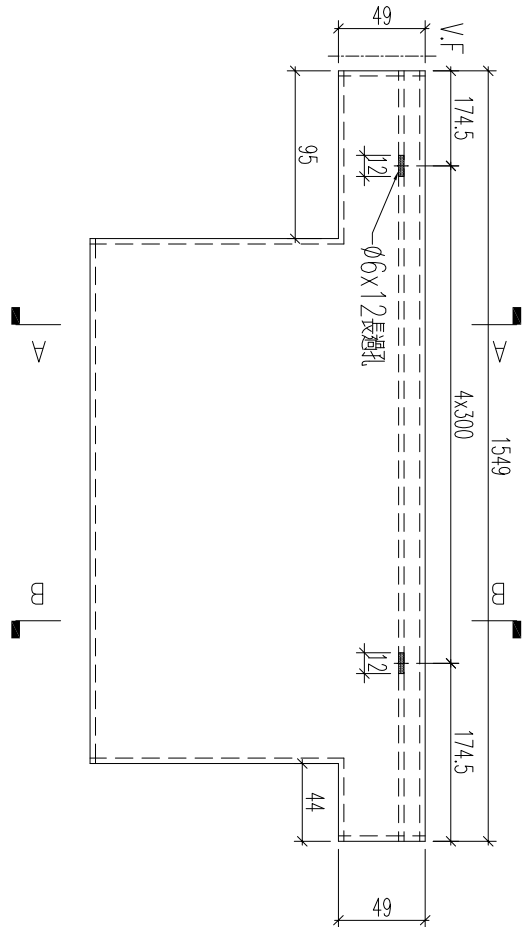

剖面圖 B-B

加工數量：1支

名稱	鋁板加工圖	制圖	黃漢卿	2023.8.24	修改		
材料	3mm厚鋁板	復核	王禮秋	2023.8.24	日期		
顏色	古銅色	批准			圖號	860-H-DG23-2a	







工程號

J-860


地盤

馬灣

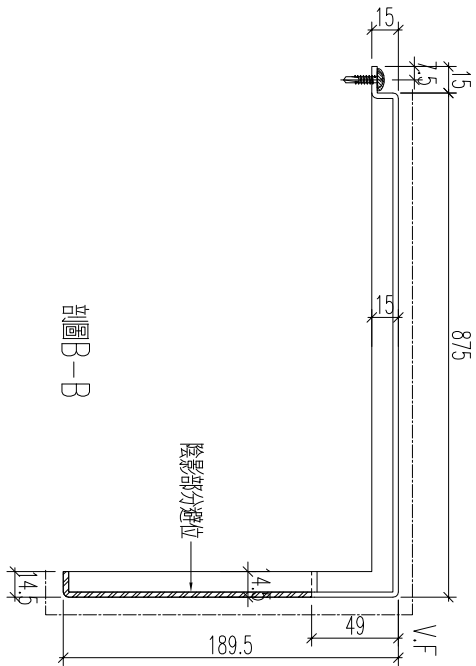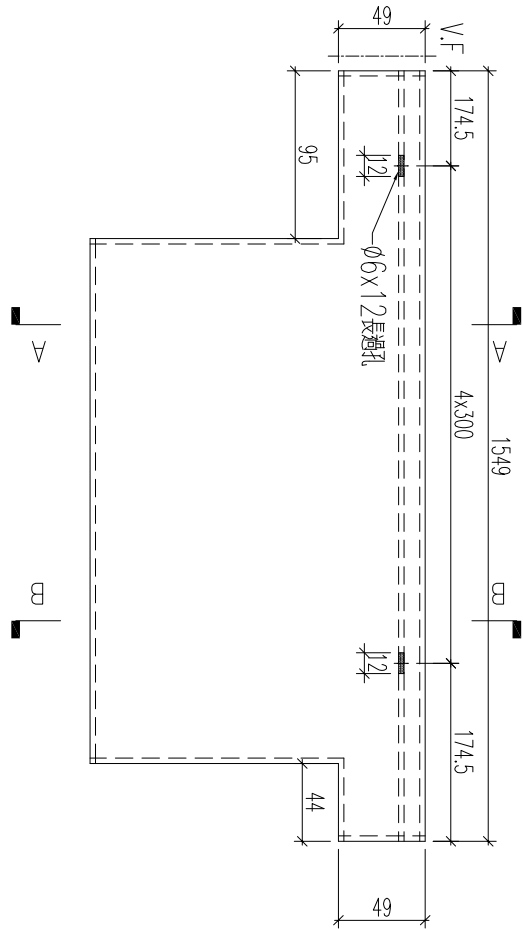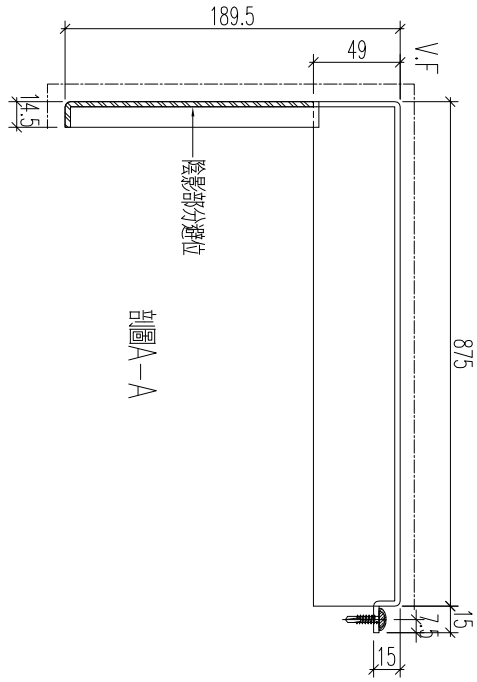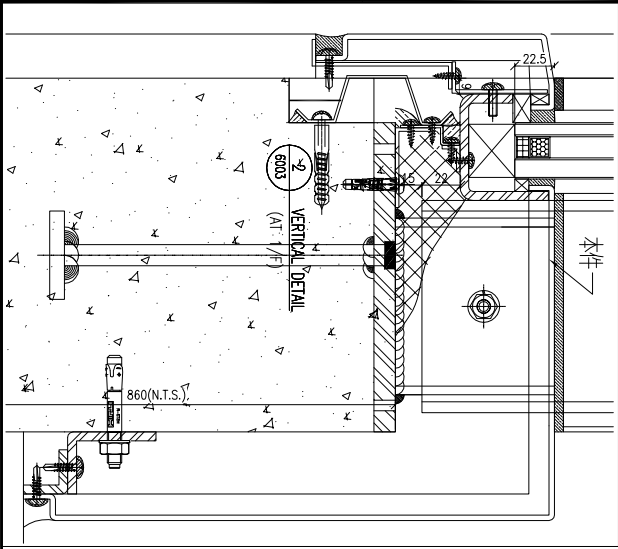

加工數量：1支

名稱	鋁板加工圖	制圖	黃漢卿	2023.8.24	修改		
材料	3mm厚鋁板	復核	王禮秋	2023.8.24	日期		
顏色	古銅色	批准			圖號	860-H-DG23-2a	

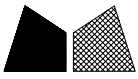




美特鋁質 有限公司
MIDI Aluminium Fabricator Ltd.

工程號

J-860


地盤

馬灣

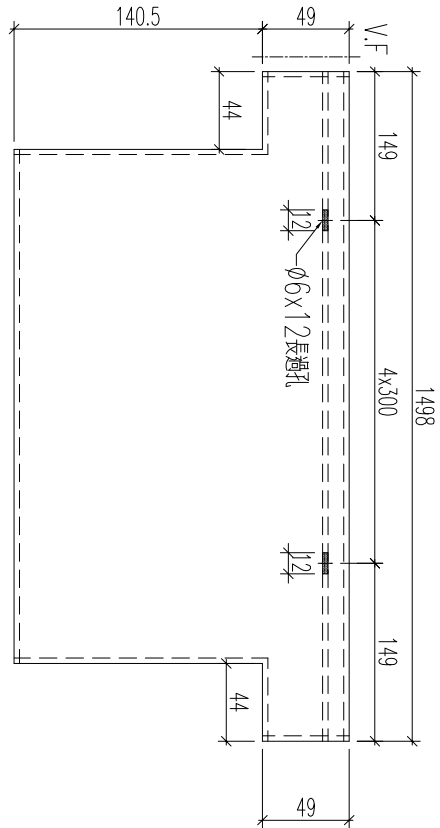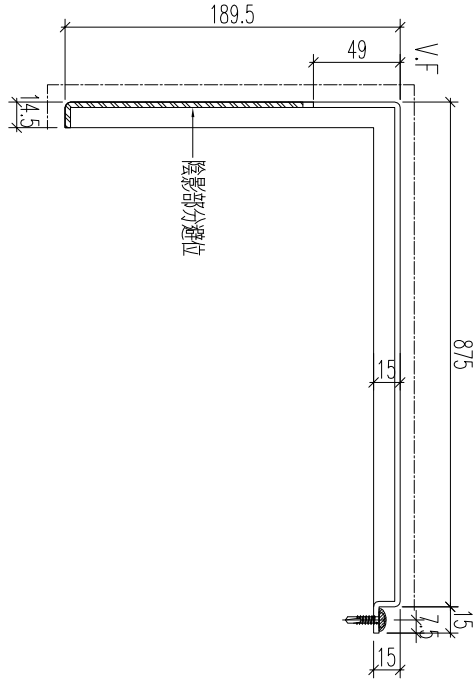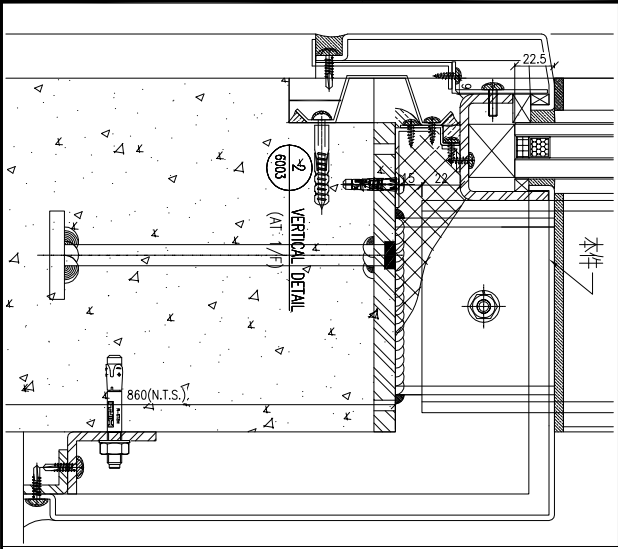


加工數量：7支


名稱	鋁板加工圖	制圖	黃漢卿	2023.8.24	修改		
材料	3mm厚鋁板	復核	王禮秋	2023.8.24	日期		
顏色	古銅色	批准			圖號	860-H-DG23-3a	

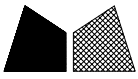


工程號	J-860	地盤	馬灣
-----	-------	----	----

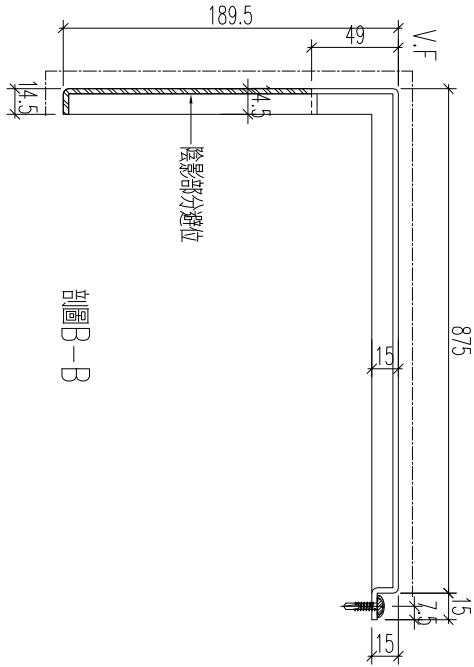


剖圖B-B

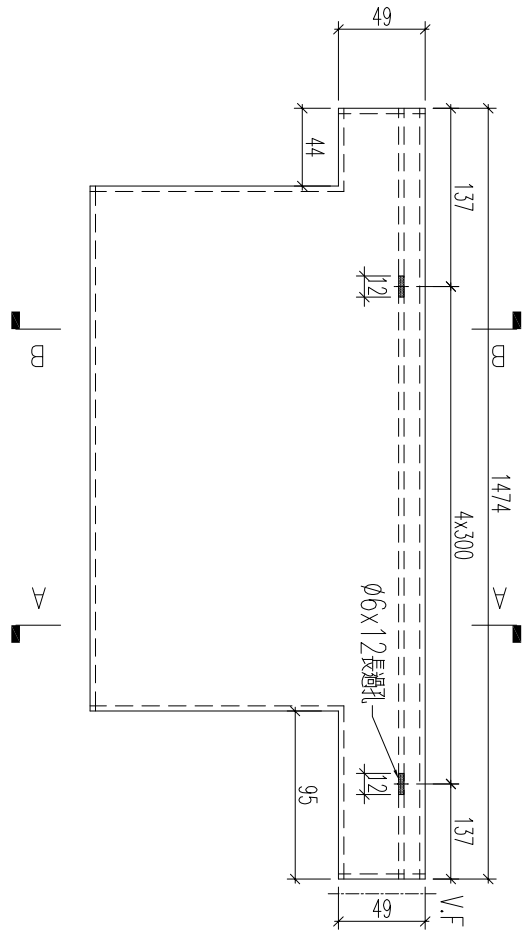

剖圖A-A

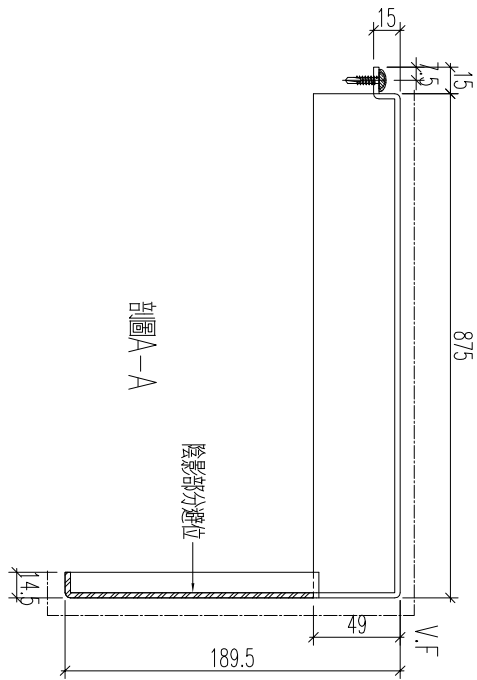

加工數量：1支

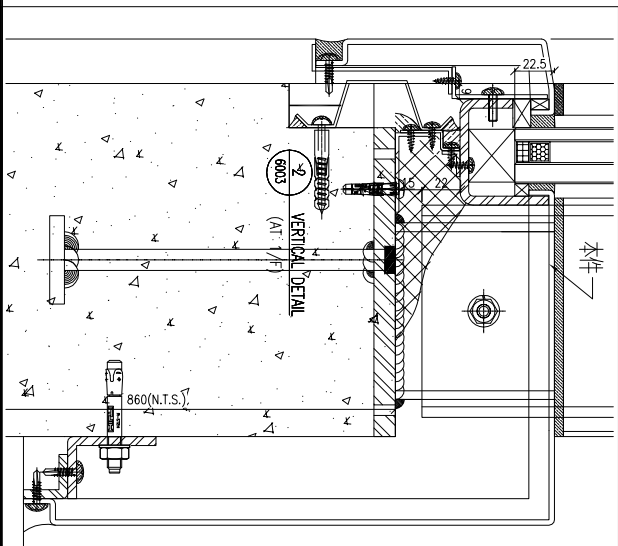

名稱	鋁板加工圖	制圖	黃漢卿	2023.8.24	修改		
材料	3mm厚鋁板	復核	王禮秋	2023.8.24	日期		
顏色	古銅色	批准			圖號	860-H-DG24a	






美特鋁質 有限公司
MIDI Aluminium Fabricator Ltd.

工程號

J-860

地盤

馬灣

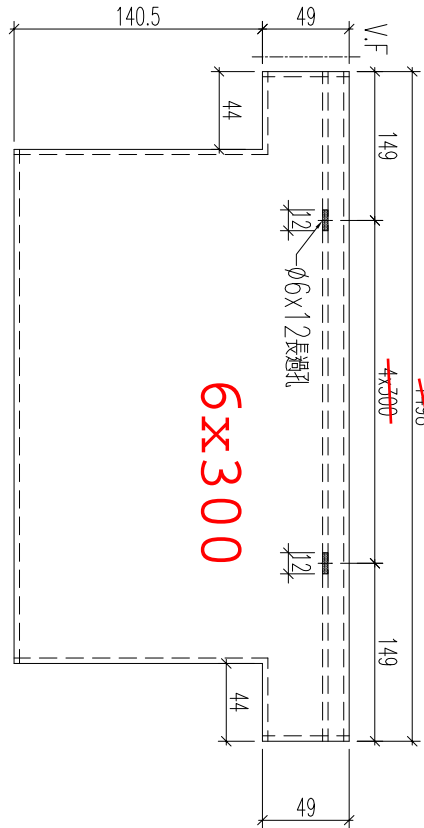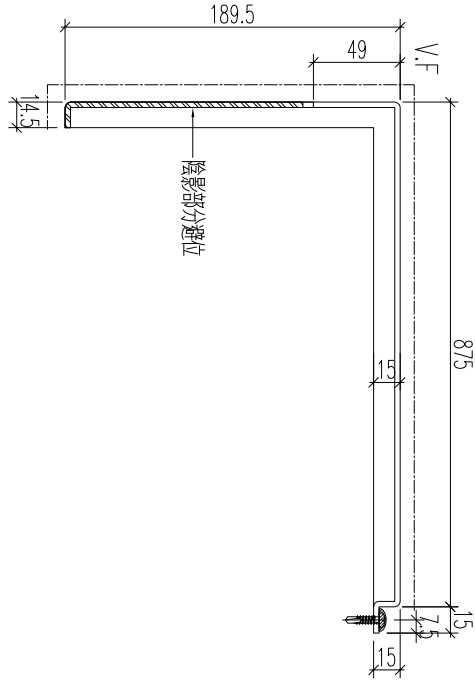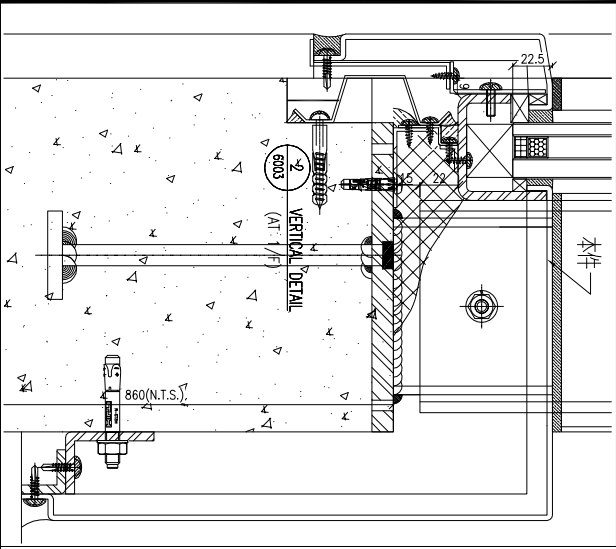

2098

1

加工數量: 7支

名稱	鋁板加工圖	制圖	黃漢卿	2023.8.24	修改		
材料	3mm厚鋁板	復核	王禮秋	2023.8.24	日期		
顏色	古銅色	批准			圖號	860-H-DG23-30	4a