

美特鋁質有限公司

MIDI ALUMINIUM FABRICATOR LTD.



工程指示 / 要求簡箋 ENGINEER INSTRUCTIONS(E.I.)

工程指示編號:	EI- 8583	修改版本:	-
	HK- 2083		
工程編號:	J 860	工程名稱:	馬灣(村屋)
收件人:	生統	發件人:	細佬
工程項目:	商場門較膠蓋	日期:	21/11/2024

<input type="checkbox"/> 原合約工程包	<input type="checkbox"/> 原合約工程加 / 減賬 QT-	<input type="checkbox"/> 新工程報價 QT-
---------------------------------	--	------------------------------------

信件批核號碼/圖紙參考編號:	批核模具圖紙編號:
客戶指示附件:	管理內部批簽署:

<input type="checkbox"/> 初步鋁料 B.M.	<input type="checkbox"/> 加工拆圖, 然後生產	<input type="checkbox"/> 尺寸表
<input type="checkbox"/> 正式鋁料 B.M.	<input type="checkbox"/> 技術上資料/指示	<input type="checkbox"/> 報價
<input type="checkbox"/> 配件 B.M.	<input type="checkbox"/> 樣辦或貨品說明書	<input type="checkbox"/> 分判合約
<input type="checkbox"/> 其他:		

內容:
請送以下物料, 到油塘寫字樓: 1. 商場門較膠蓋, 顏色: 黑, 數量: 30 (見 附圖1)
完成上列要求日期: ASAP

國內




<input type="checkbox"/> 生產技術總監	<input type="checkbox"/> 連附件	<input type="checkbox"/> 技術部	<input type="checkbox"/> 連附件	<input type="checkbox"/> 生產部	<input type="checkbox"/> 連附件
<input type="checkbox"/> 採購部	<input type="checkbox"/> 連附件	<input checked="" type="checkbox"/> 生產統籌部	<input checked="" type="checkbox"/> 連附件	<input type="checkbox"/> 報關組	<input type="checkbox"/> 連附件
<input type="checkbox"/> 質檢部	<input type="checkbox"/> 連附件	<input type="checkbox"/> 會計部	<input type="checkbox"/> 連附件	<input type="checkbox"/> 機械設計部	<input type="checkbox"/> 連附件
<input type="checkbox"/> 香港辦	<input type="checkbox"/> 連附件	<input type="checkbox"/> 其他:			

香港

<input type="checkbox"/> 行政部	<input type="checkbox"/> 連附件	<input type="checkbox"/> 會計部	<input type="checkbox"/> 連附件	<input type="checkbox"/> 統籌部	<input type="checkbox"/> 連附件	<input type="checkbox"/> 工程部	<input type="checkbox"/> 連附件
<input type="checkbox"/> 採購部	<input type="checkbox"/> 連附件	<input type="checkbox"/> QS部	<input type="checkbox"/> 連附件	<input type="checkbox"/> 地盤管理	<input type="checkbox"/> 連附件	<input type="checkbox"/> 維修部	<input type="checkbox"/> 連附件

*發件人簽署:	細佬	*組別成員批核簽署:	
傳遞編號:	HK-2083	項目經理簽署:	

25									
26									
27									
28									
29									
30									
31									
32									
33									
34	標	FD-02R-GL-01-01	8 HS (LOW-E #2)*12A+10TP	1	788	2617	/		
35									
36									
37									
38	標		M5X20圓頭機絲	40	-	-	/		
39									
40									
41		236189	組框碼-折角	4	-	-	/		
42		236194	門玉組裝碼-折角	4	-	-	/		
43		240032	門扶手	2	-	-	/		
44		241567	2-点钩锁 34mm	1	-	-	/		
45		239629	锁护口	1	-	-	/		
46		239657	锁舌导入口	1	-	-	/		
47		208015	方轴	1	-	-	/		
48		237963	锁芯扣盖	1	-	-	/		
49		211021	锁芯	1	-	-	/		
50	標	203101	玻璃線卡子	30	-	-	/		
51		217924	鎖芯扣蓋	1	-	-	/		
52		279540	門大合頁	4	-	-	/		
53		218454 Schüco	門底 踏脚 金屬駁接	2	-	-	/		
54									
55									
56		218158	螺釘	8	-	-	/		
57		218171	螺釘	8	-	-	/		
58		240464	門吸	1	-	-	/		
59		288065	玻璃墊橋	4	-	-	/		
60		212727	導軌	1	-	-	/		
61		-	閉門器	1	-	-	/		

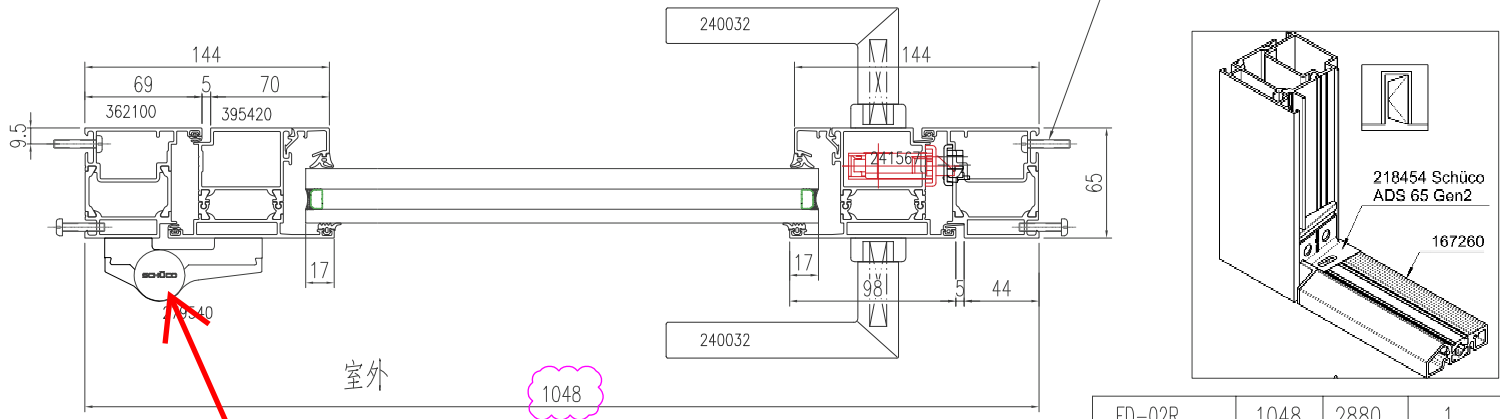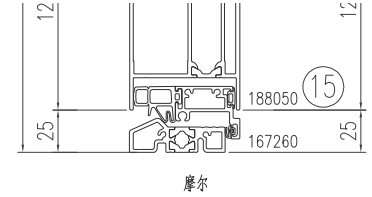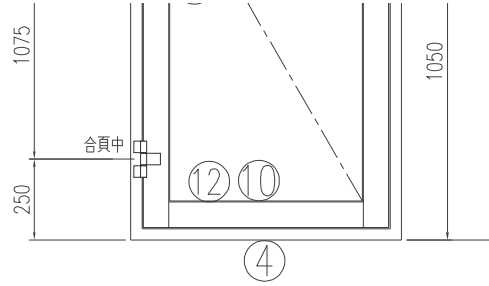

FD-02R	1048	2880	1
PANEL NO.	W(mm)	H(mm)	QTY.

數量	材料	表面處理	重量	工程名稱	繪圖項目
樓層	繪圖	日期	比例	校對者	校對時間
1F	陳日強	23/05/15			
		UCT205599FXL (A)-3	美特铝质 有限公司 MIDI Aluminium Fabricator Ltd.		J-860
			參考圖紙		圖紙編號
					FD-02R
					版次
					A

FD門較膠蓋