
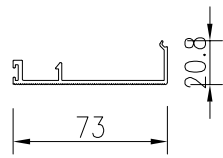


美特鋁質 有限公司
MIDI Aluminium Fabricator Ltd.

物料編號	數量	L							
J860-SD01-6	1	2617							
J860-SD01a-6	1	2807							

工程號	J860	地盤	馬灣
-----	------	----	----

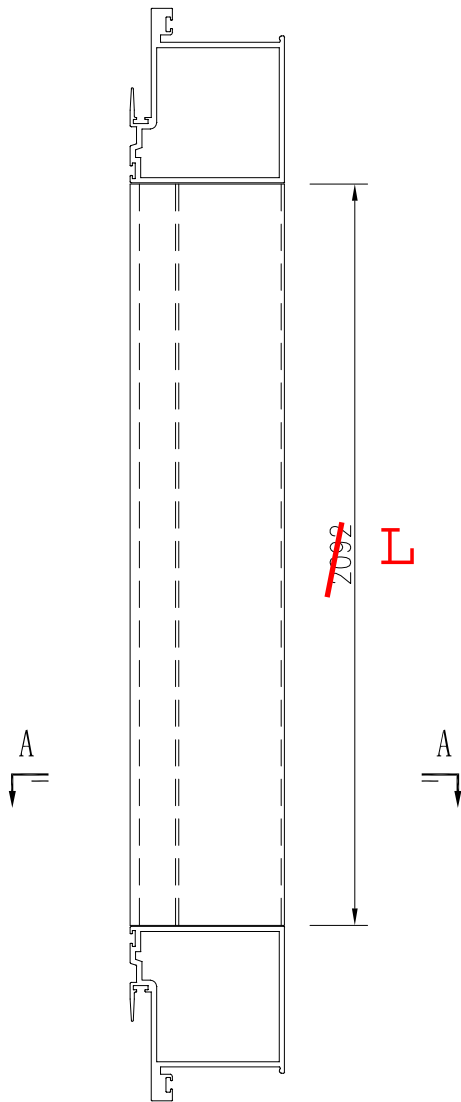

SECTION A-A

名稱	型材加工圖	制圖	HHQ	2023.5.3	修改			
材料	X86196	復核			日期			
顏色	古銅(UCT205366FXL-3)	批准			圖號	J860-SD01-6		