



工程指示 / 要求簡箋 ENGINEER INSTRUCTIONS(E.I.)

工程指示編號:	EI- 8627	修改版本:	-
	HK- 2166		
工程編號:	J 860	工程名稱:	馬灣(村屋)
收件人:	生統	發件人:	細佬
工程項目:	護欄加工	日期:	05/12/2024

<input type="checkbox"/> 原合約工程包	<input type="checkbox"/> 原合約工程加 / 減賬 QT-	<input type="checkbox"/> 新工程報價 QT-
---------------------------------	--	------------------------------------

信件批核號碼/圖紙參考編號:	批核模具圖紙編號:
客戶指示附件:	管理內部批簽署:

<input type="checkbox"/> 初步鋁料 B.M.	<input type="checkbox"/> 加工拆圖, 然後生產	<input type="checkbox"/> 尺寸表
<input type="checkbox"/> 正式鋁料 B.M.	<input type="checkbox"/> 技術上資料/指示	<input type="checkbox"/> 報價
<input type="checkbox"/> 配件 B.M.	<input type="checkbox"/> 樣辦或貨品說明書	<input type="checkbox"/> 分判合約
<input type="checkbox"/> 其他:		

內容:
請按附件資料生產加工, 送地盤。
備注: 如資料有問題請在群組直接發問由地盤沈舉強跟進

完成上列要求日期: **ASAP**

國內

<input type="checkbox"/> 生產技術總監	<input type="checkbox"/> 連附件	<input type="checkbox"/> 技術部	<input type="checkbox"/> 連附件	<input type="checkbox"/> 生產部	<input type="checkbox"/> 連附件
<input type="checkbox"/> 採購部	<input type="checkbox"/> 連附件	<input checked="" type="checkbox"/> 生產統籌部	<input checked="" type="checkbox"/> 連附件	<input type="checkbox"/> 報關組	<input type="checkbox"/> 連附件
<input type="checkbox"/> 質檢部	<input type="checkbox"/> 連附件	<input type="checkbox"/> 會計部	<input type="checkbox"/> 連附件	<input type="checkbox"/> 機械設計部	<input type="checkbox"/> 連附件
<input type="checkbox"/> 香港辦	<input type="checkbox"/> 連附件	<input type="checkbox"/> 其他:			

香港


<input type="checkbox"/> 行政部	<input type="checkbox"/> 連附件	<input type="checkbox"/> 會計部	<input type="checkbox"/> 連附件	<input type="checkbox"/> 統籌部	<input type="checkbox"/> 連附件	<input type="checkbox"/> 工程部	<input type="checkbox"/> 連附件
<input type="checkbox"/> 採購部	<input type="checkbox"/> 連附件	<input type="checkbox"/> QS部	<input type="checkbox"/> 連附件	<input checked="" type="checkbox"/> 地盤管理	<input checked="" type="checkbox"/> 連附件	<input type="checkbox"/> 維修部	<input type="checkbox"/> 連附件

*發件人簽署:	人	*組別成員批核簽署:	
傳遞編號:	HK2166	項目經理簽署:	

12A号-2F


W13-02

地面至框边 1020

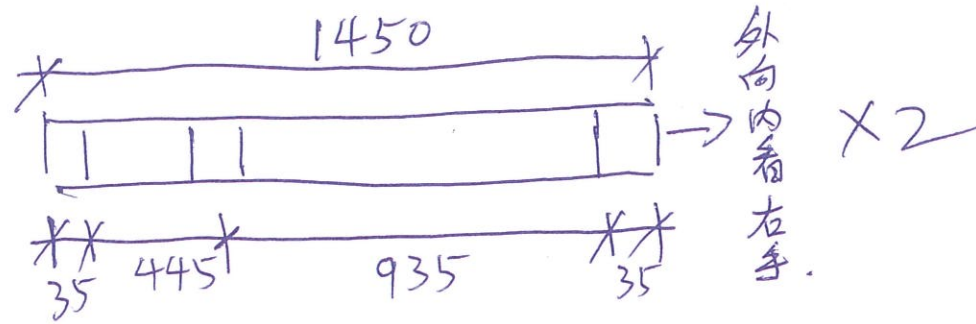


W02-52

地面至框边 940

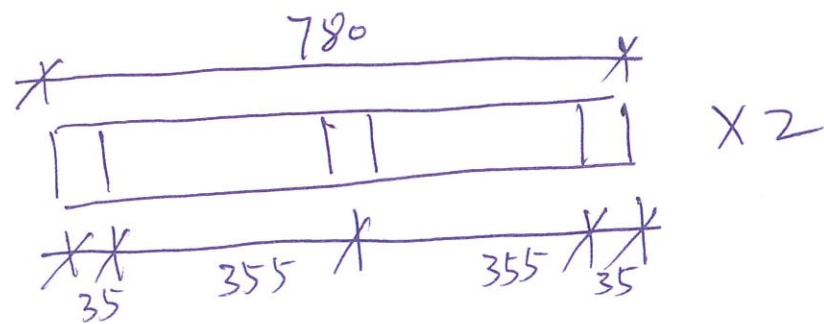

W02-97


地面至框边 1020

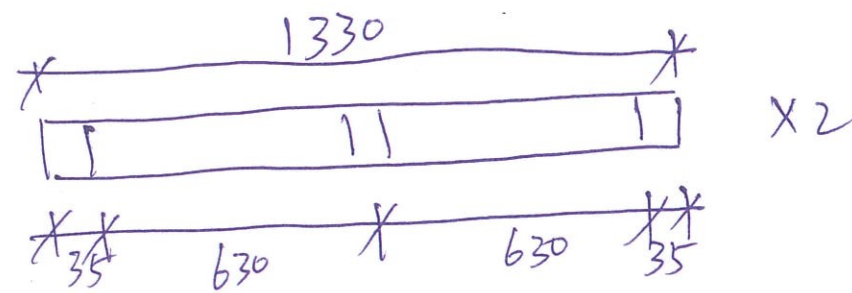

106号-1/F


W02-60

地面至框边 750

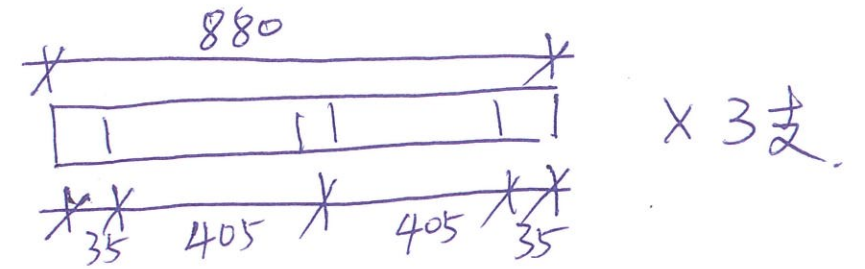


W02-64

地面至框边 890

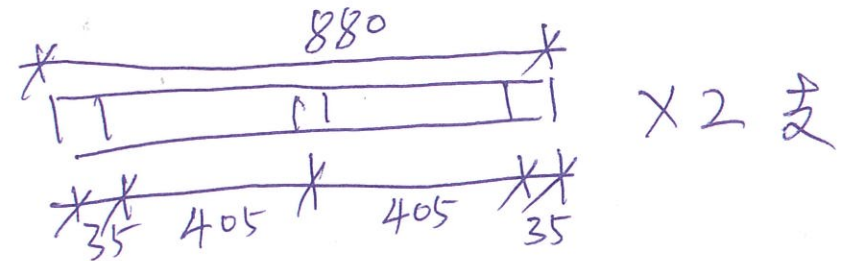


W02-56

地面至通面 1085

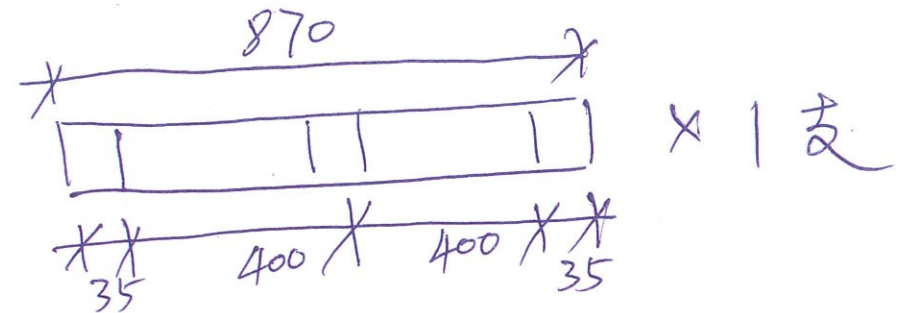


106号-2/F

地面至框边 1050

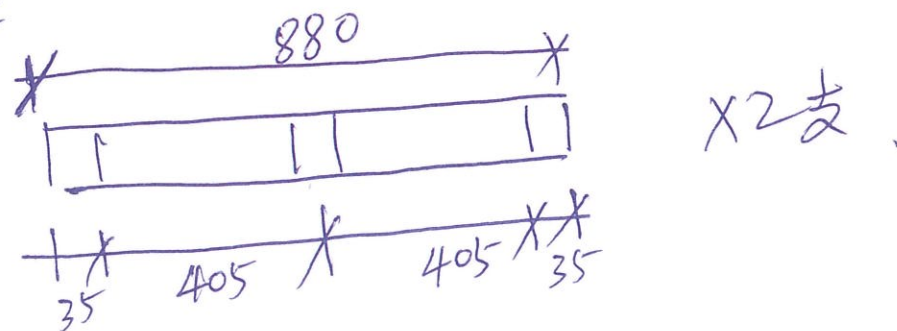


地面至框边 1040

千秋窗

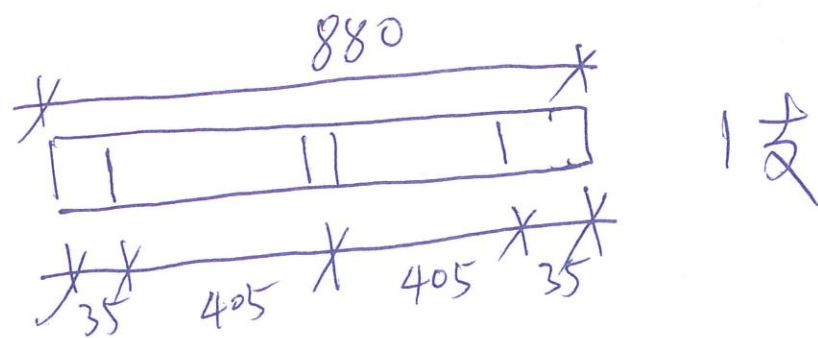

106号-2/F

地面至框边 1040

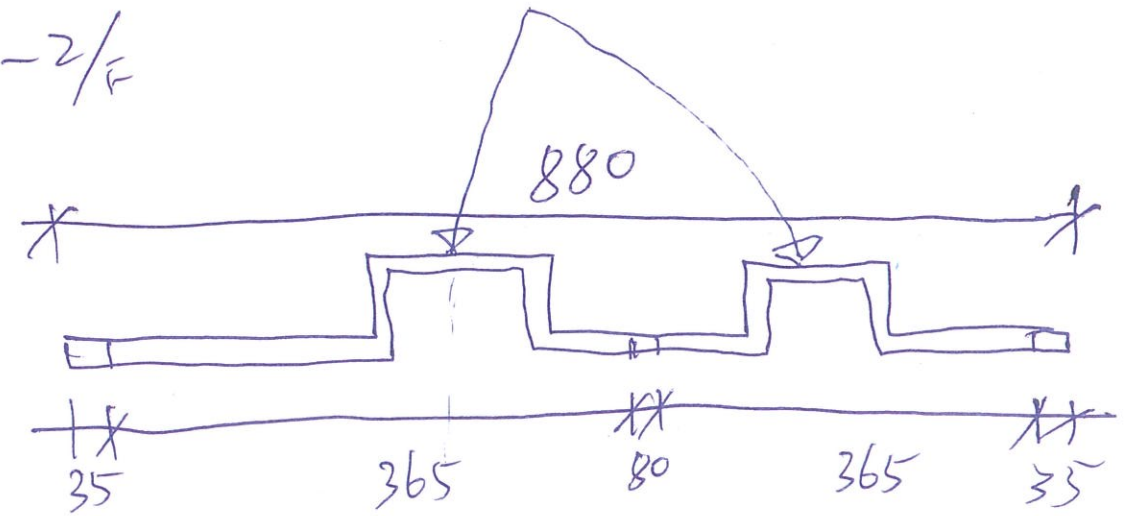

扭形错位中数跟图

X1支


88号 1/F

地面至框边

1060

1810

w04a-05

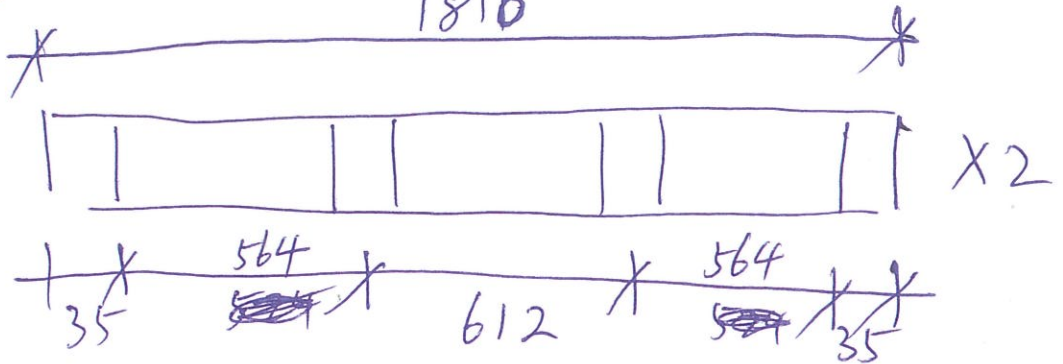


w02-132
w02-130

2只

地面至框边

1020 ~ 1070


910

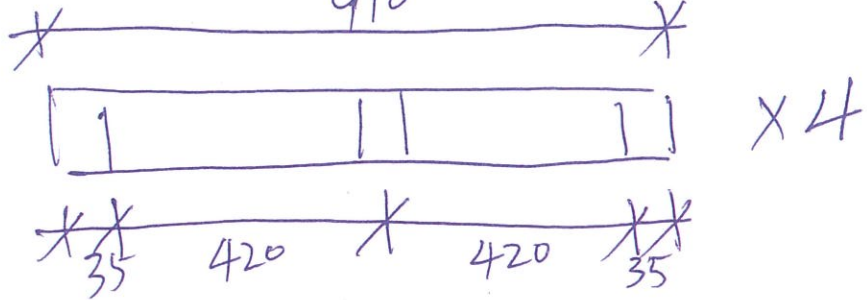

w02-131

地面至框边1000

890

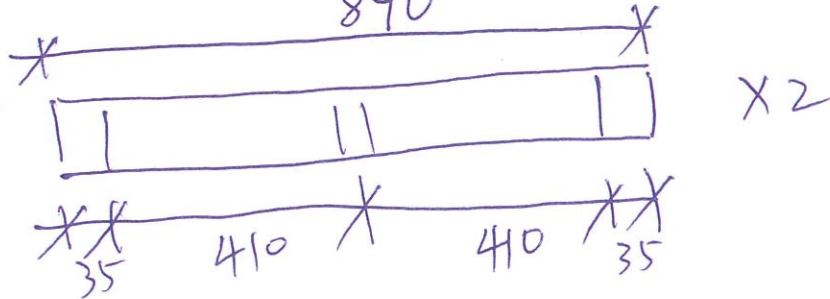



139号

1/F 2/F

W27.1-1








W27.1-3

地面至窗边 730

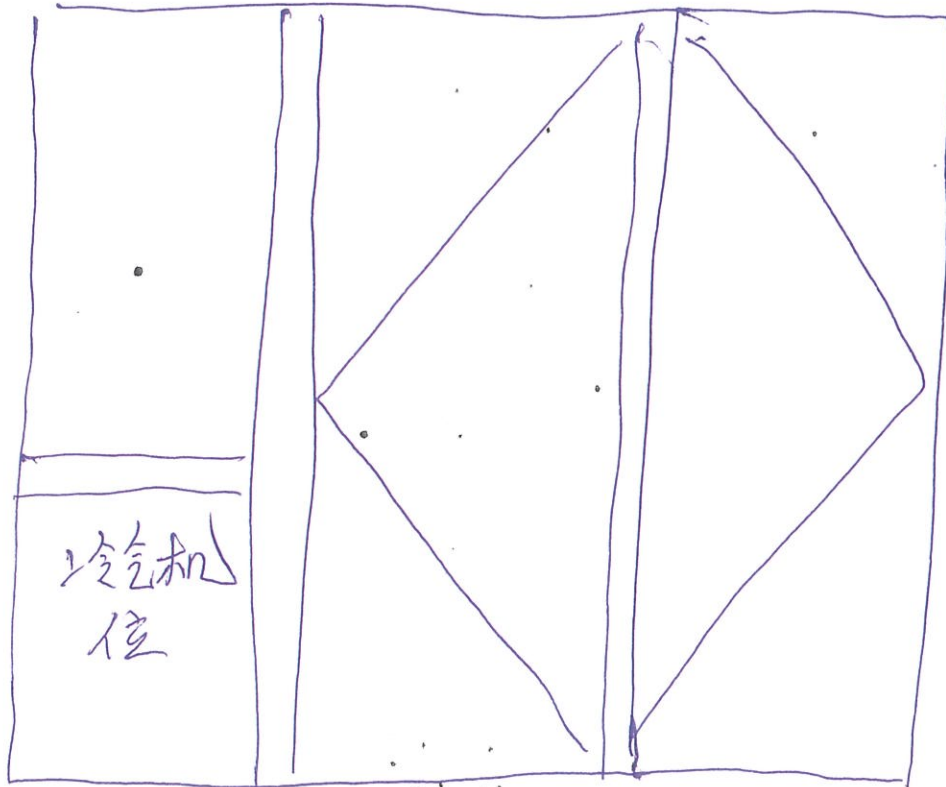
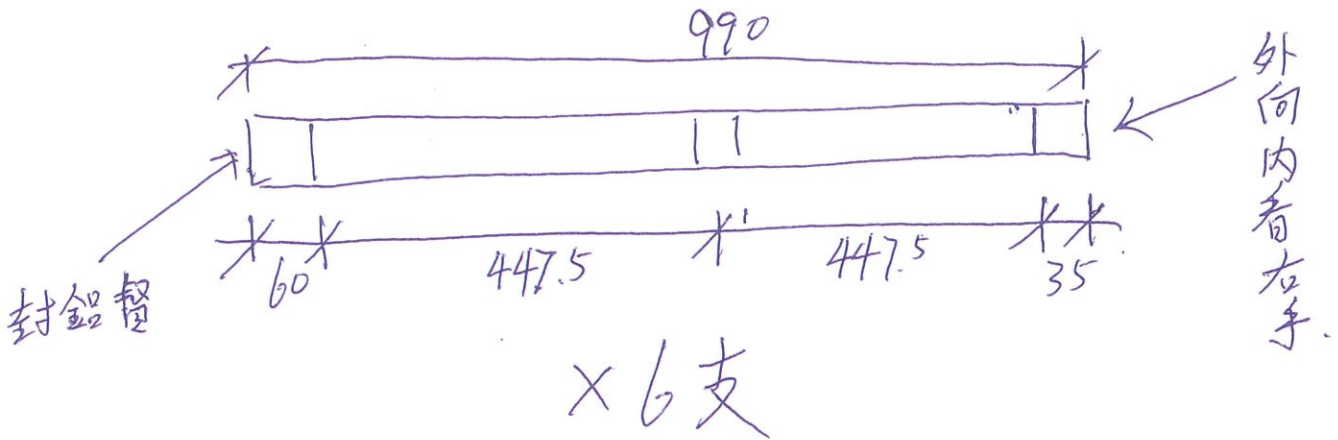


外看内

136 1/F

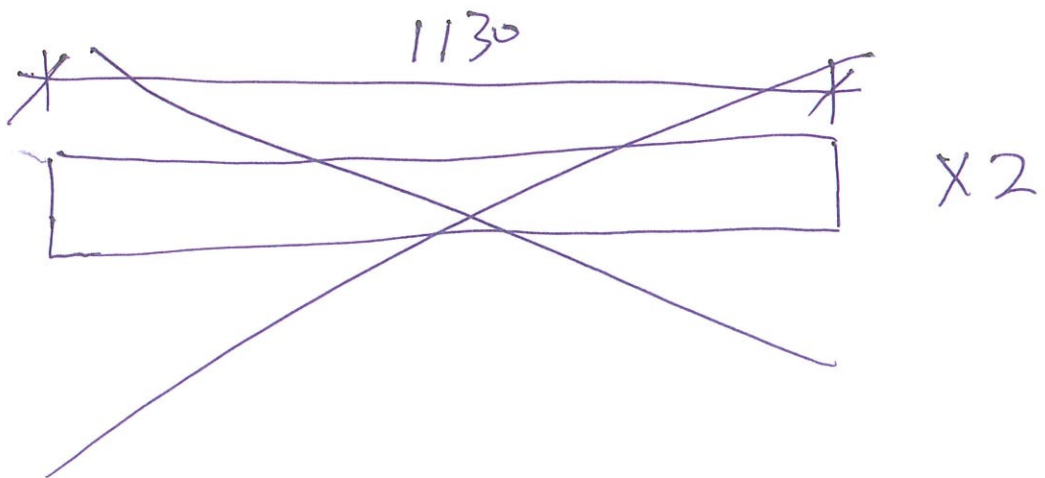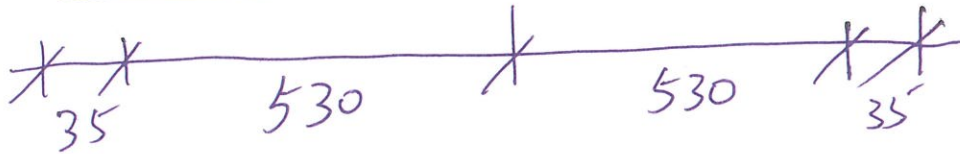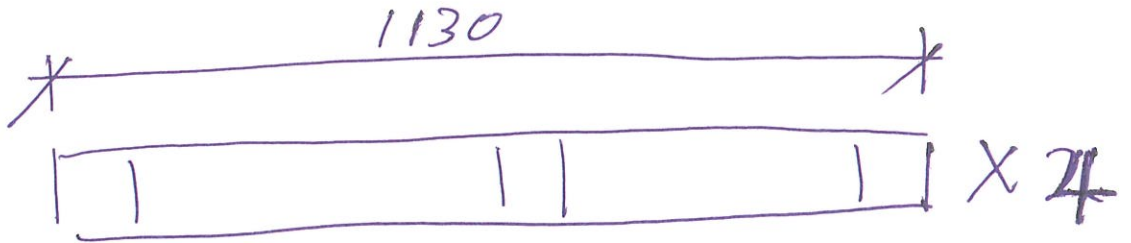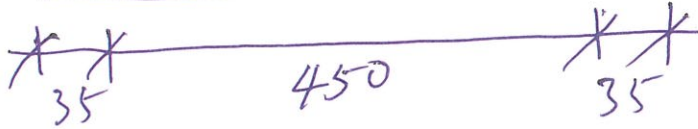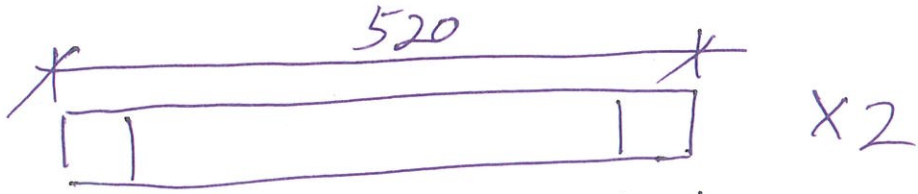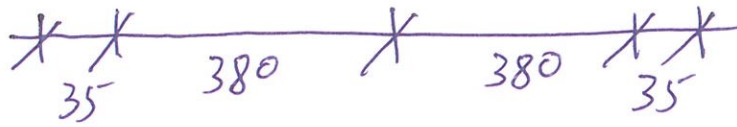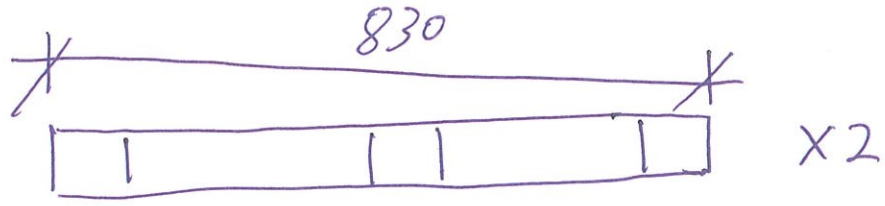


384号 2/F w01a-11 千秋窗

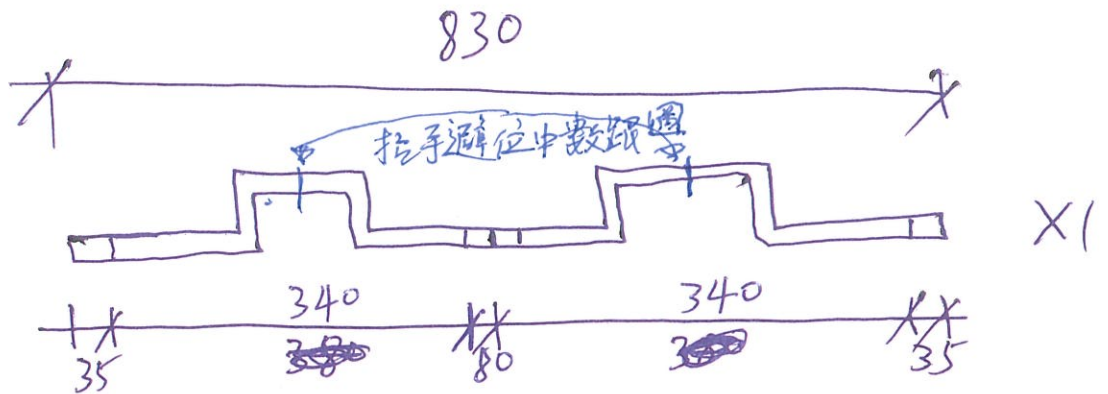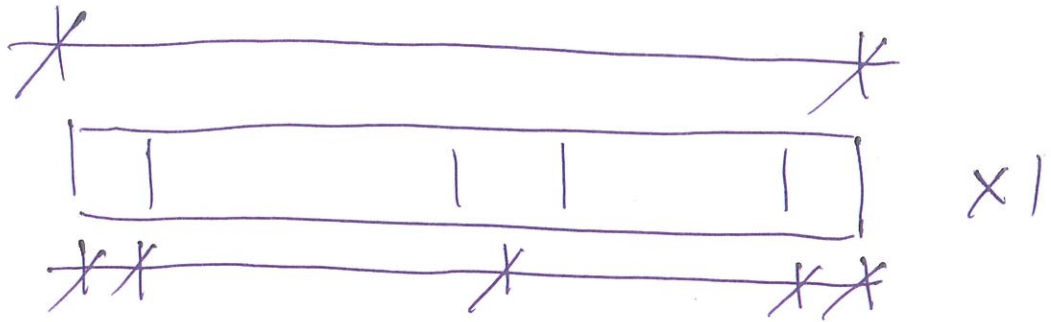

出錯料. 補出

142号


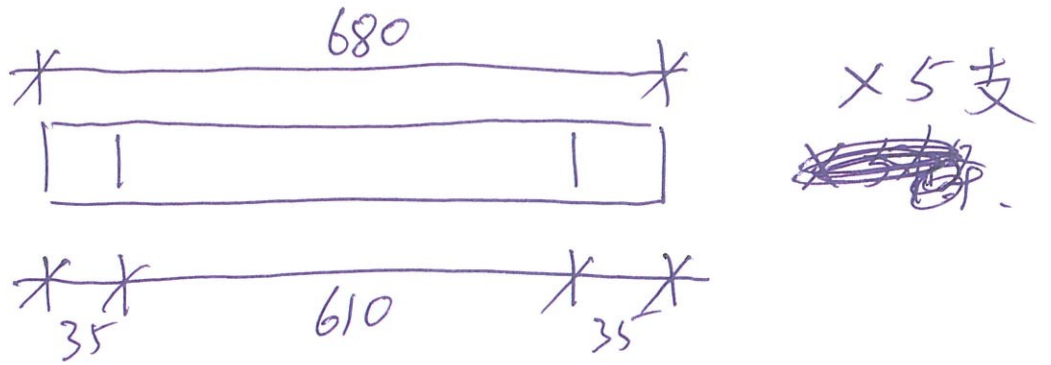


共5只窗地面至通面不够1100高

148号 2/F

w6.1-2


補

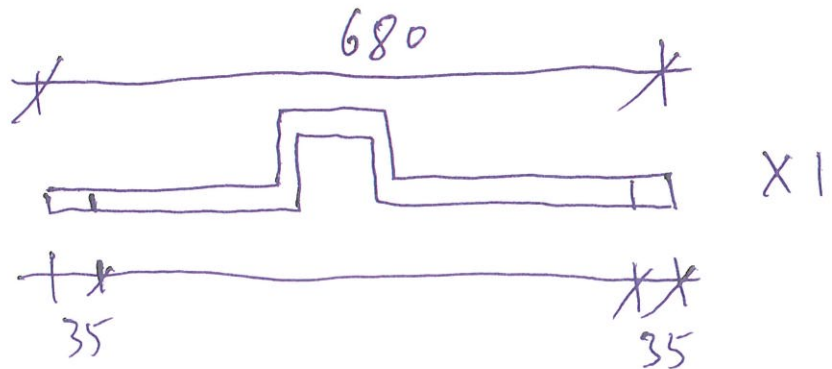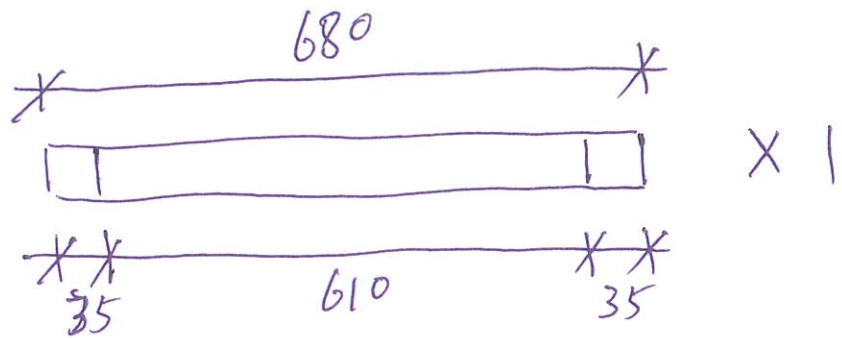

26 B 1/F

5中窗

w6.1a-08c
w01a-54
w6.1-08c
w01a-53
w01a-56

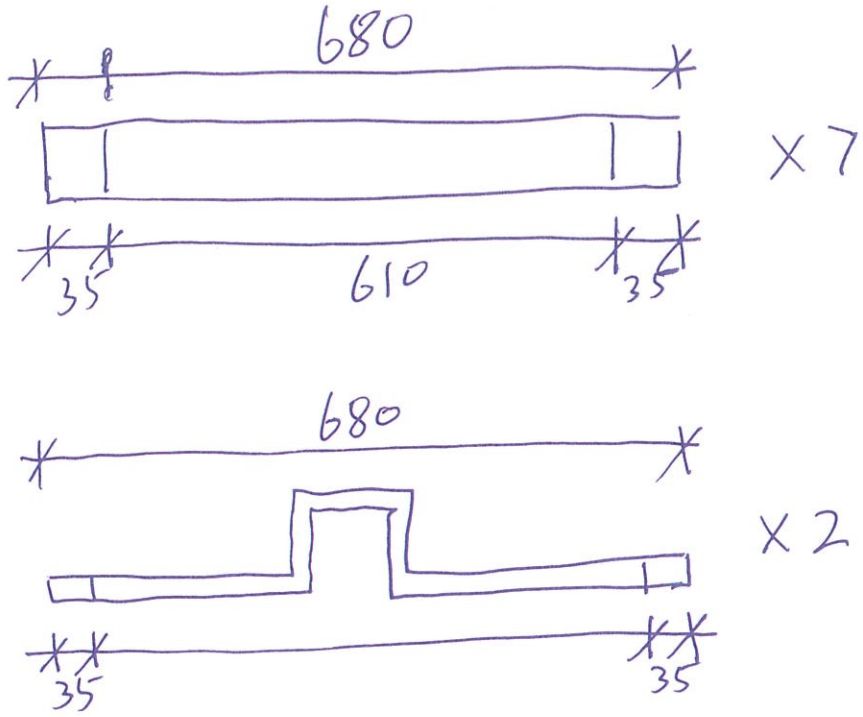


26B

2/F

w01a-57


地面至通面 1035

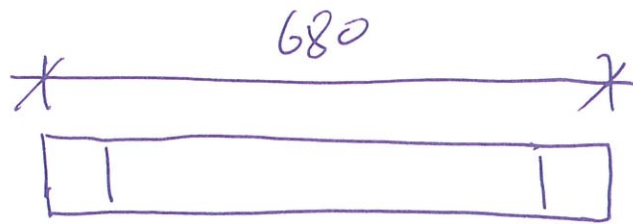

X4.


w01a-58

地面至通面 1050

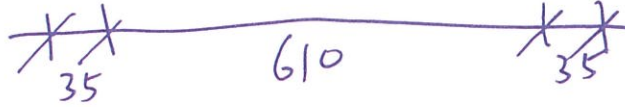

w01a-59


地面至通面 1040

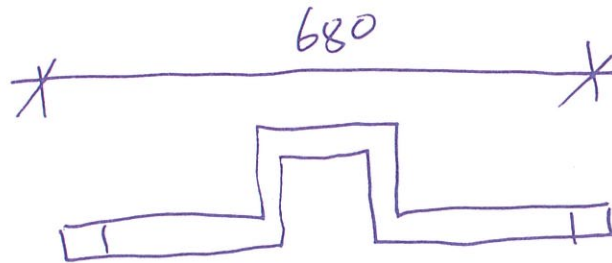

X2

w6.1-08D

地面至框面 820

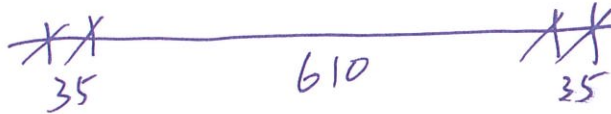

w6.1a-10

地面至框面 820


246号 1/F

W05a-20

~~W02-20~~

地面至框边

920

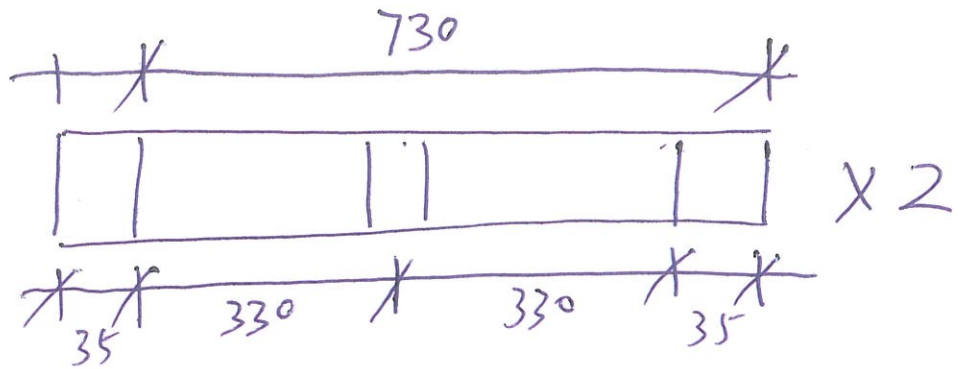


W02-27

地面至框边

720


现场已装2条

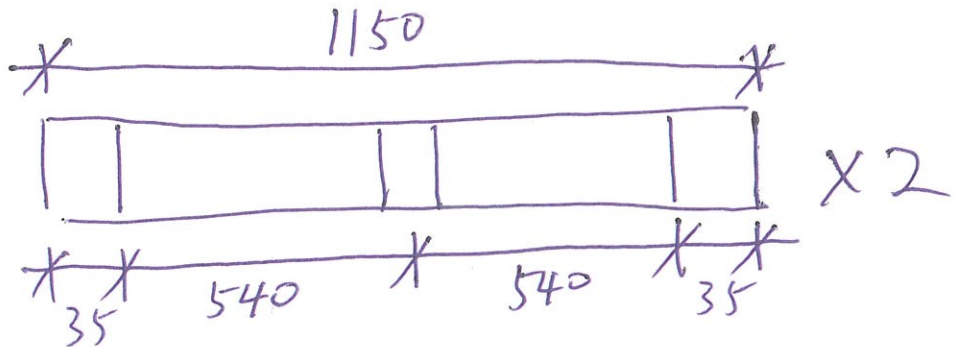

W03a-01

地面至框边


920

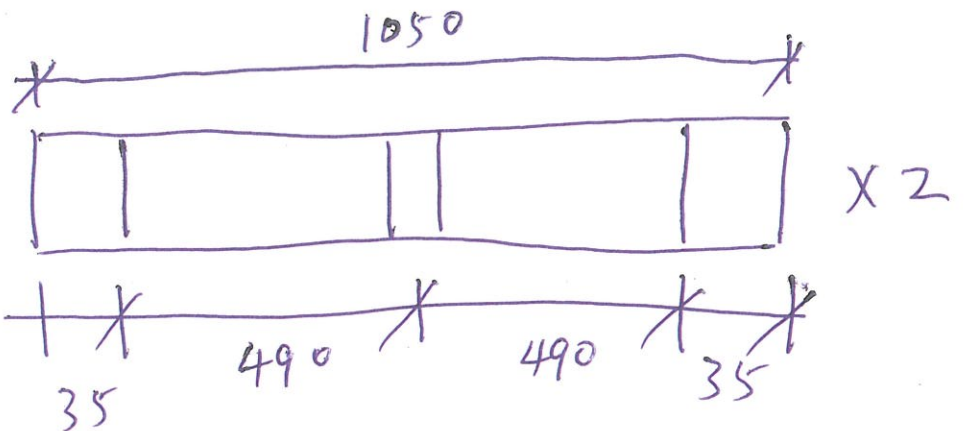

W02-40

地面至框边

930

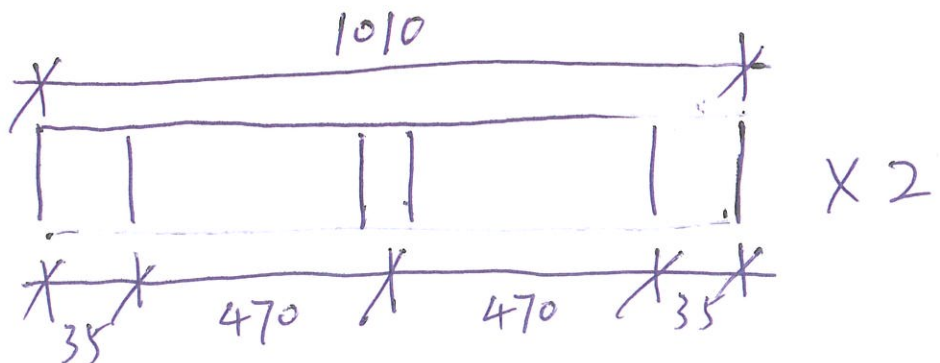


W02-142




地面至框边

760

现场已装2条

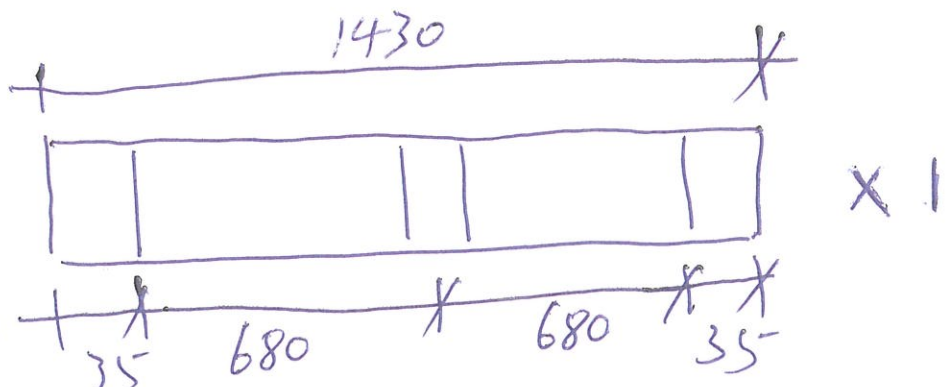


336号 1/F

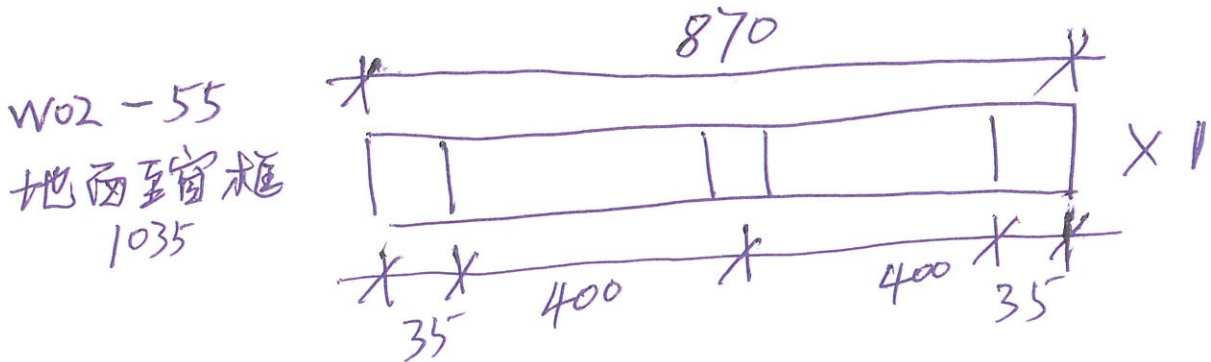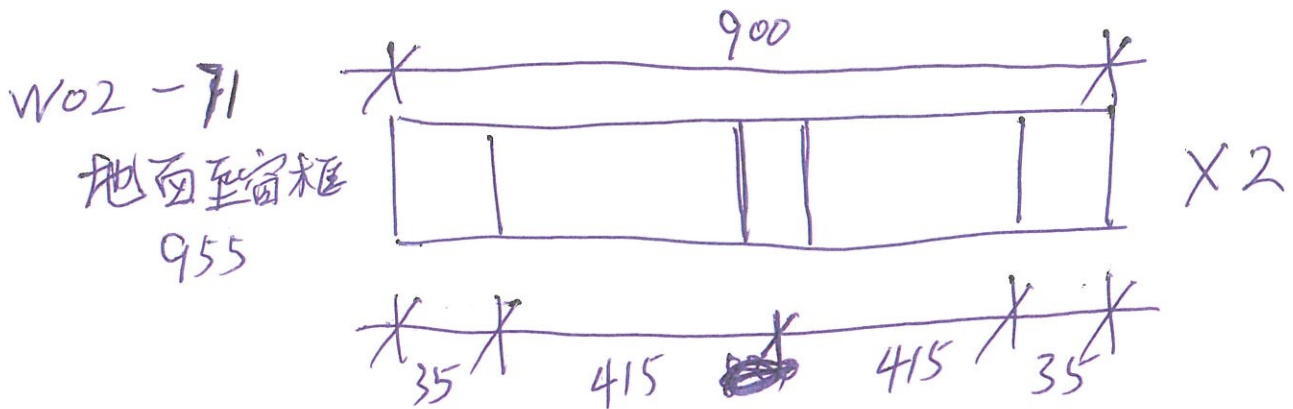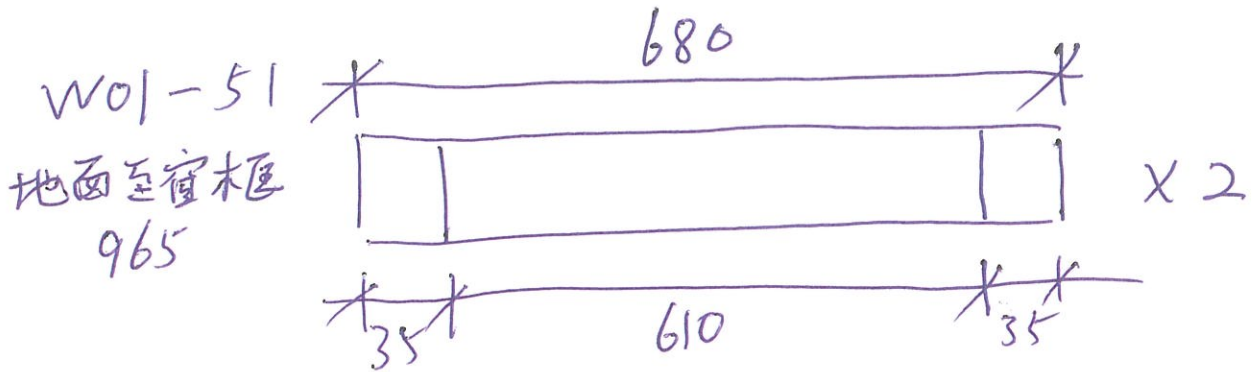


331号 1/F

2/F → W03-01
1/F → W03-02


地面至框边 688
外向内看左边
现场已装2条

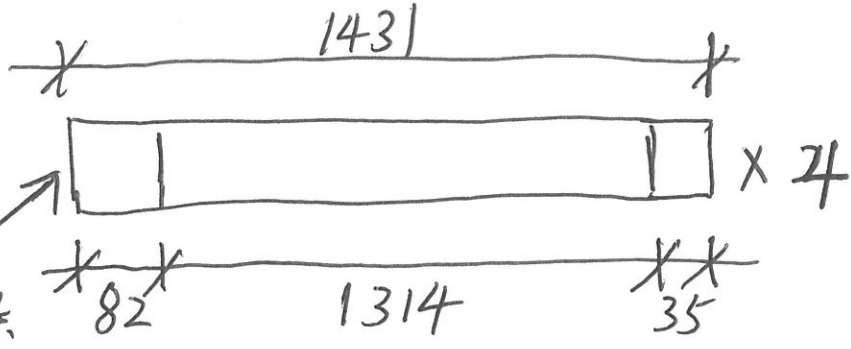


2/F ~~W03-01~~
W21-5B
地面至框边 905

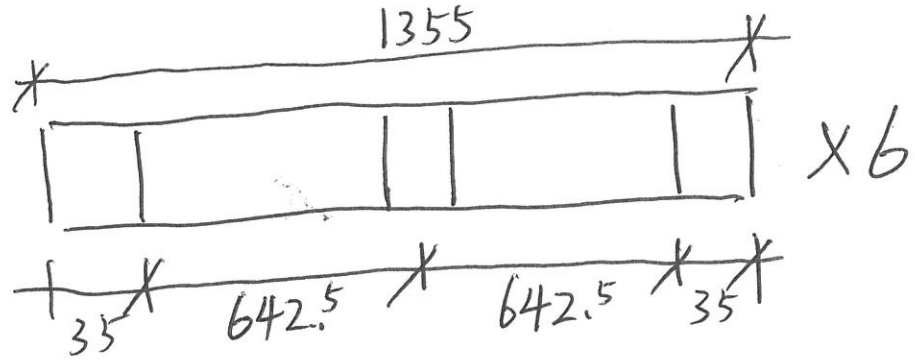

W01-24
W01a-25
地面至框边 990

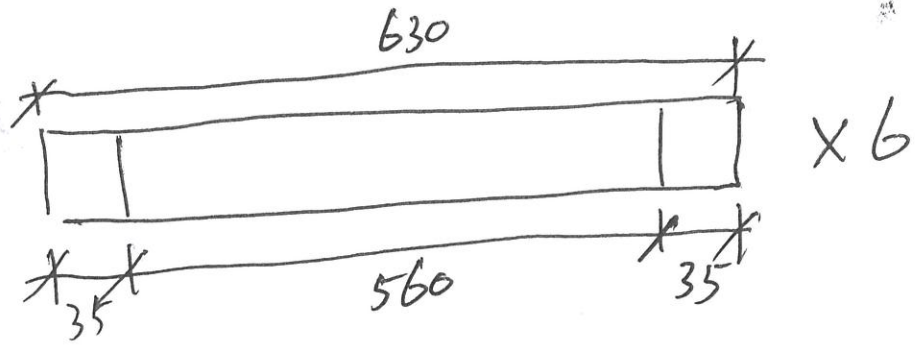


W01-34
地面至框边 965

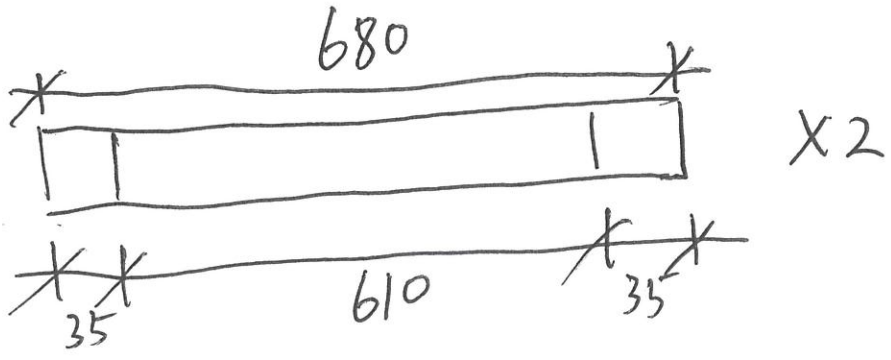


222A 2/F 所有窗已裝2條25X25 方通


W02-47
地面至通頂
1060

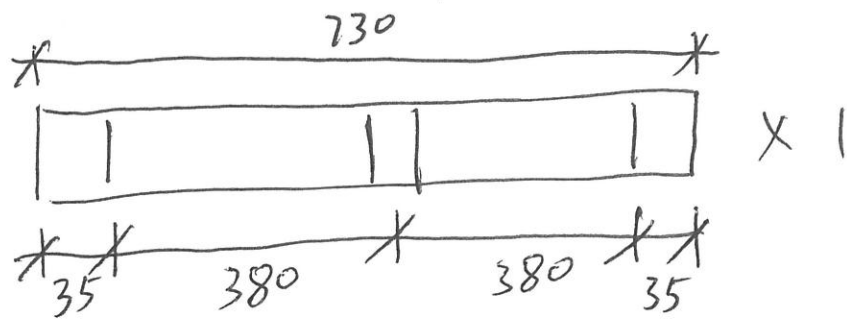


W02-46
地面至通頂
1075

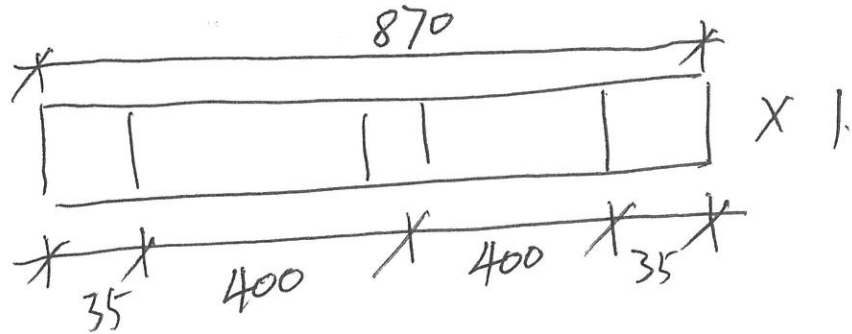


W02-45
地面至通頂
1075

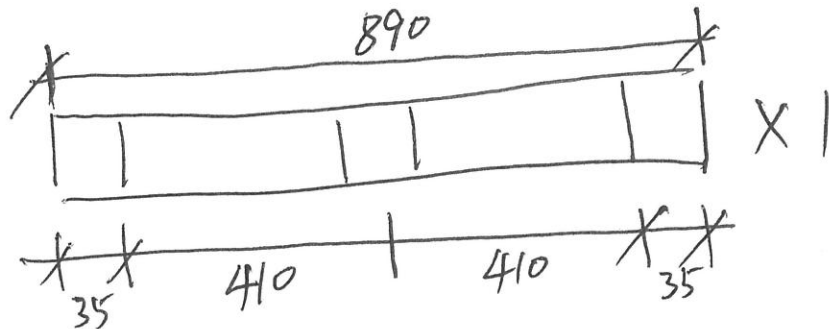


W02-48
地面至通頂 1075

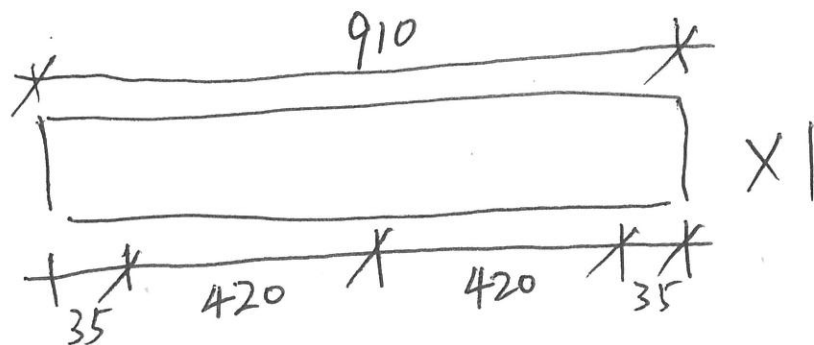

W02-49
地面通面
1075

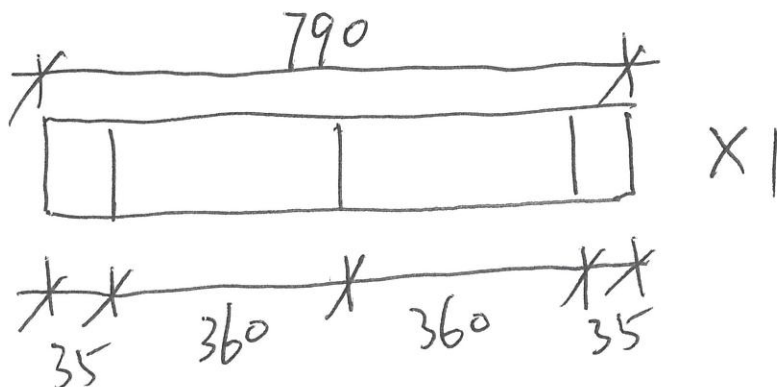


222A 2/F

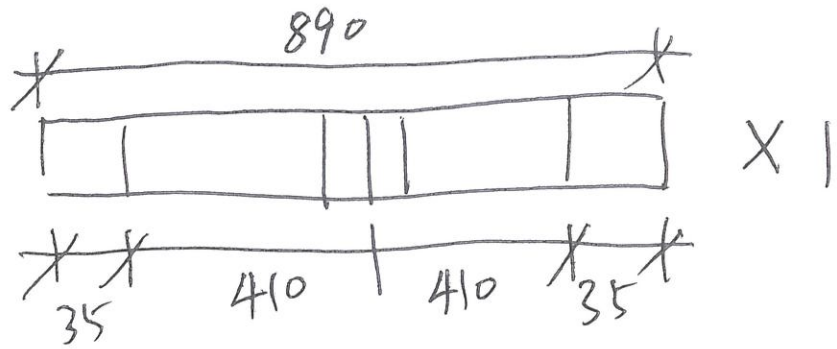


222A 1/F


W02-44
地面至窗框 845
4幅

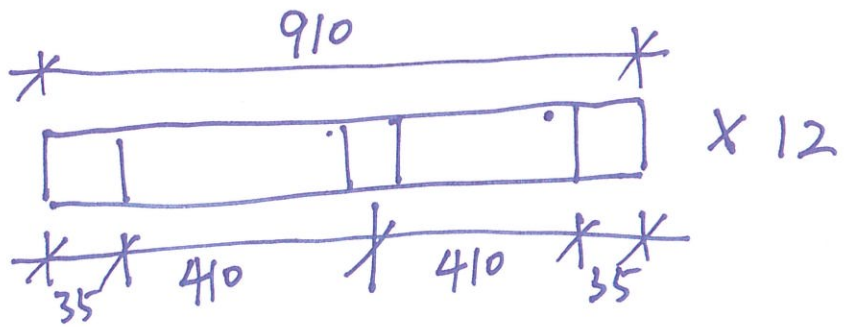






W02-30
地面至通面
1085
现场已装 2条

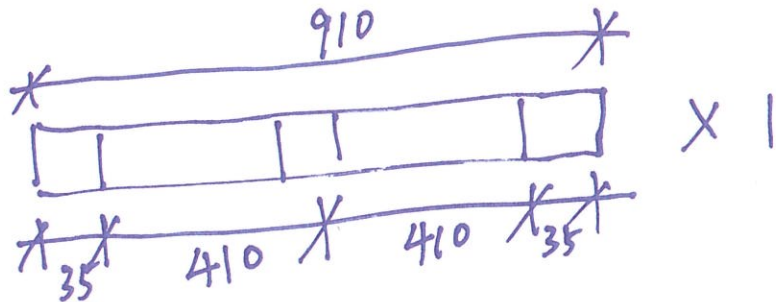

W02-26
地面至木框边
860

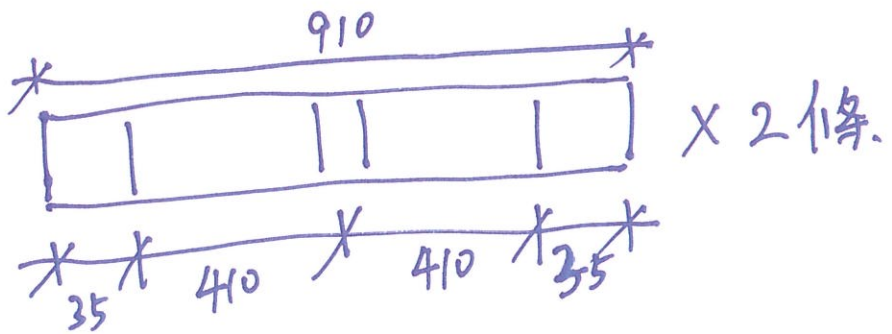


7048号 1/F 拦河

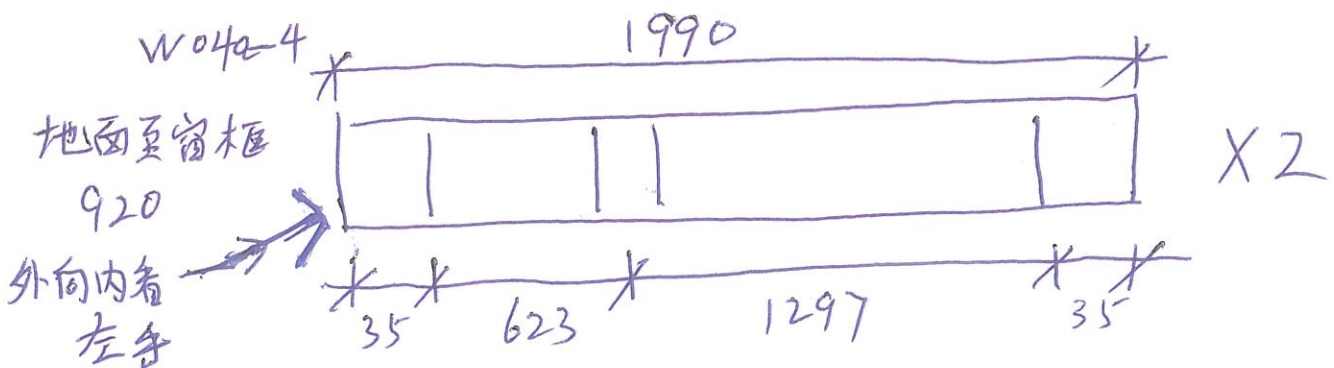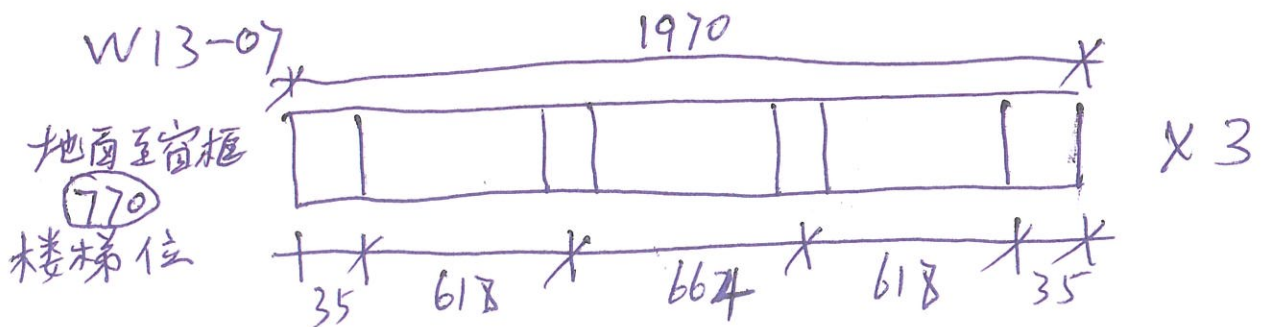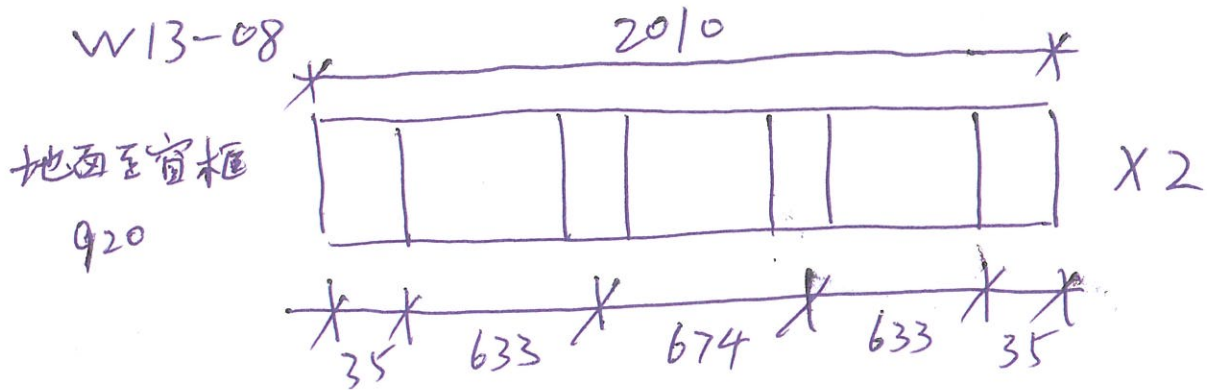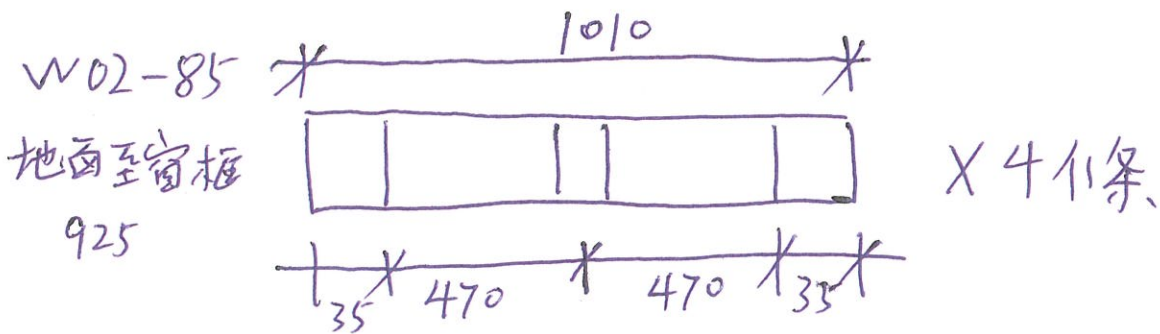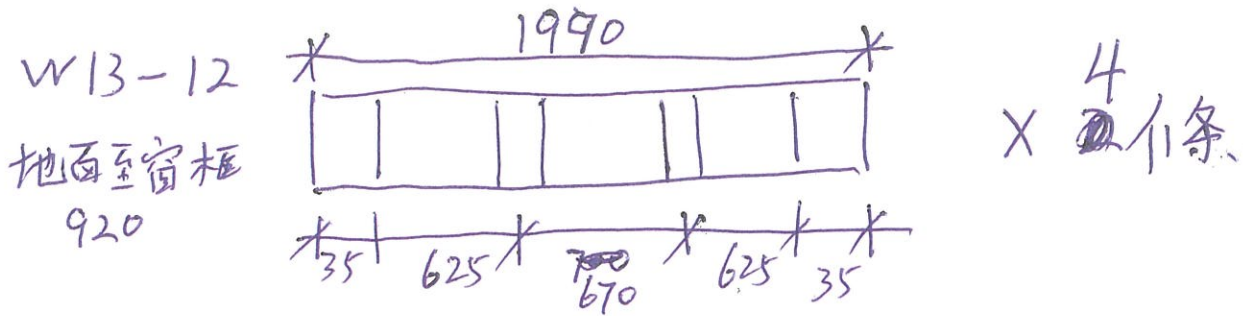


381号 2/F



W02-66
地面至框边 855

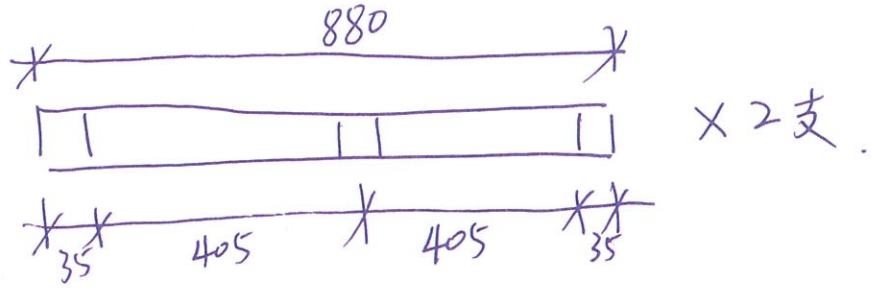

W01-47
地面至框边 910

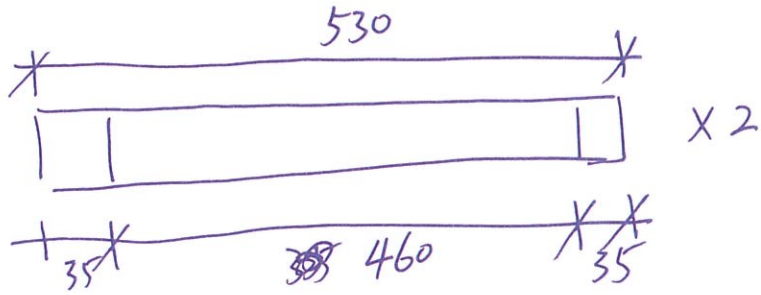


W6.1-08A
2幅 地面至框边 910
千秧窗.

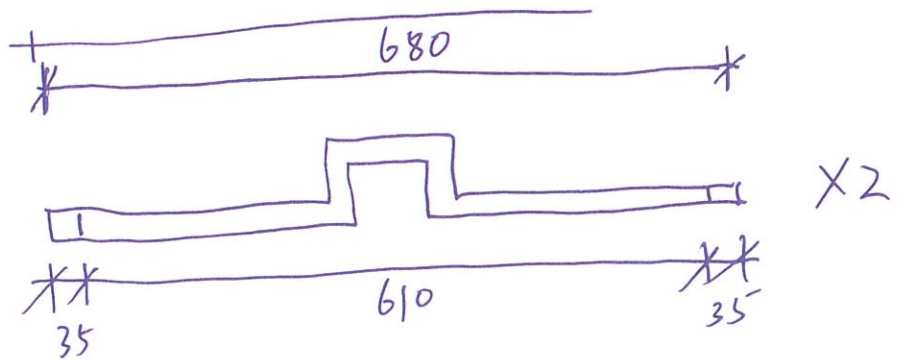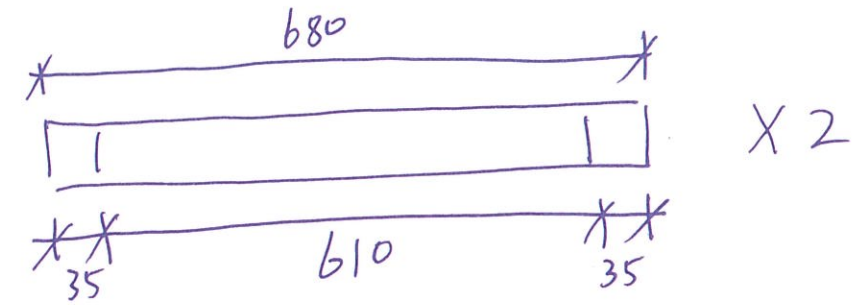

381号 1/2


W01-49

地面至通面 1040
已装 2支.

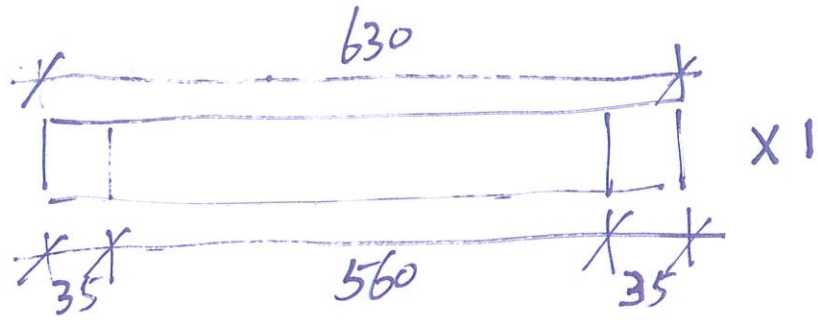


W02-45

地面至通面 1050
已装 2支.

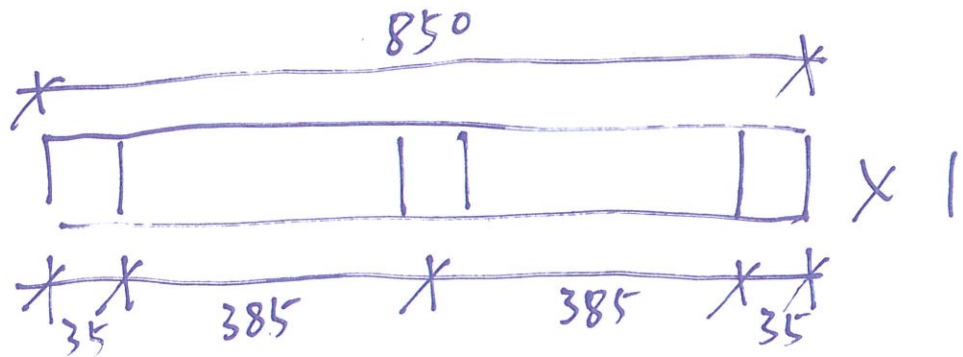


W01-53

地面至木匣 870

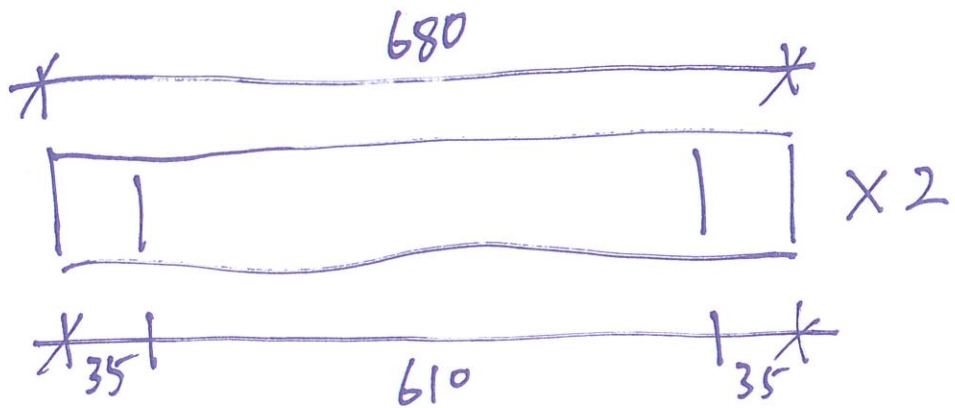


W6.1-08B

地面至木匣 780

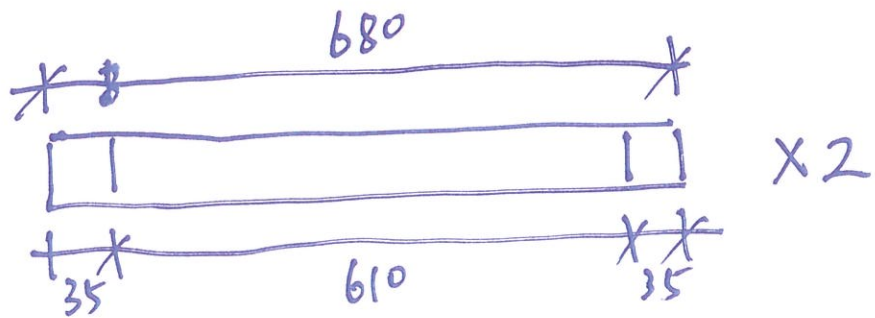


381号 1/2

W6.1-08B
地面至框边780

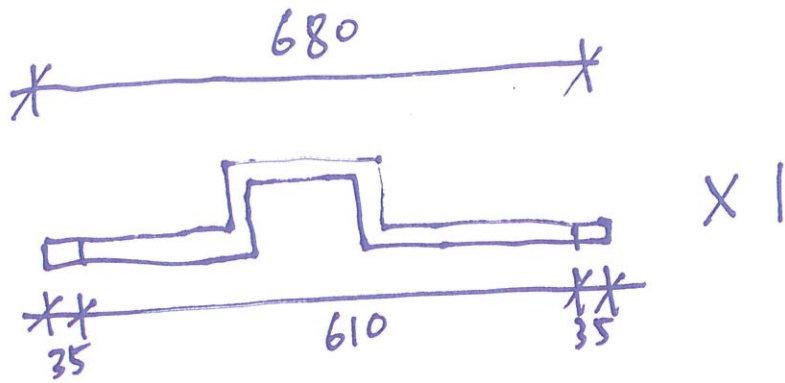



W12-10

地面至框边805
已装1支.

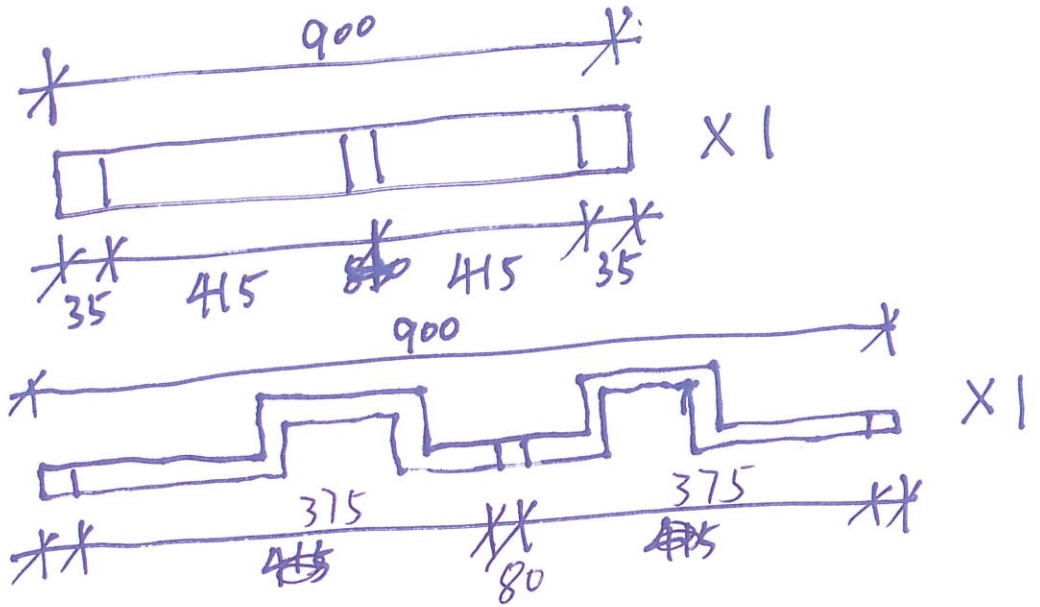




W6.1a-11

地面至框边780

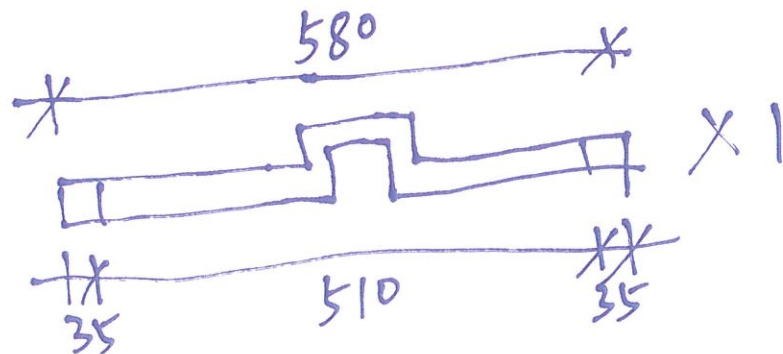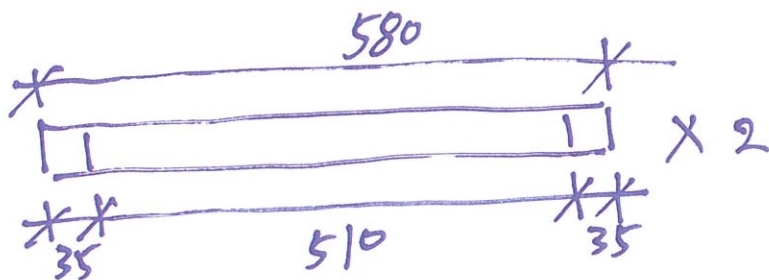

382号 1/2

w6.1a-09
地面至框 875

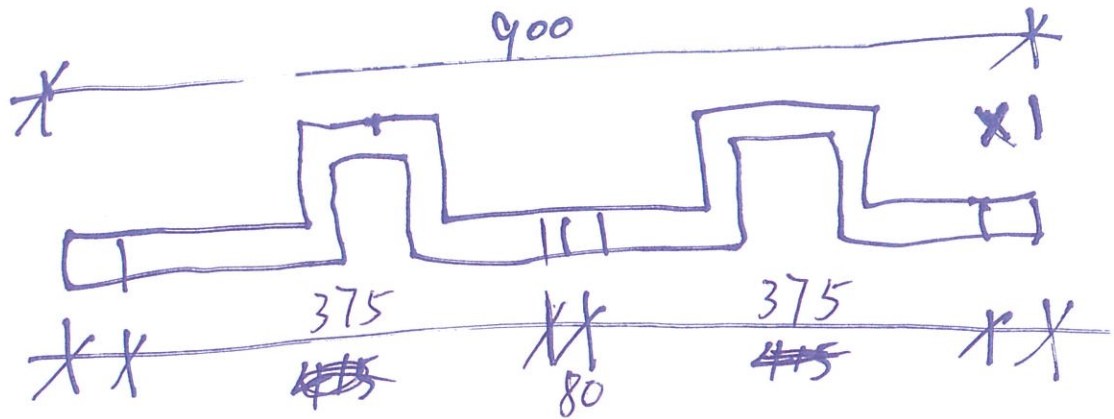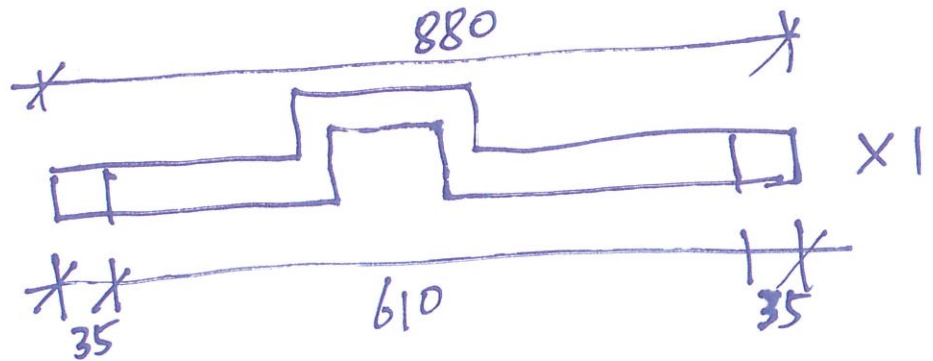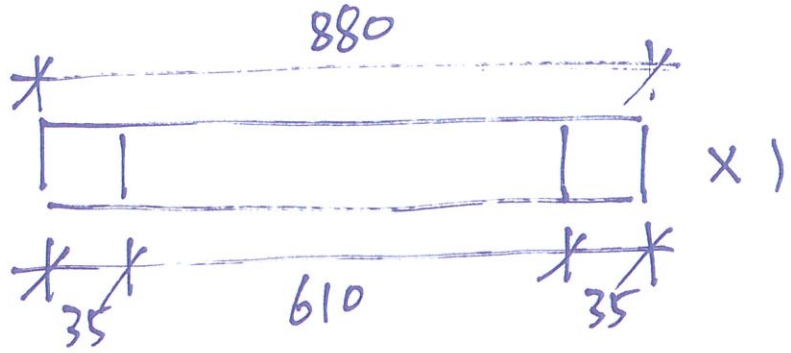

w 12-11
地面至框边
865



现场已装1支

382号 2/F

W02-86

千秋窗



地面至框边 860

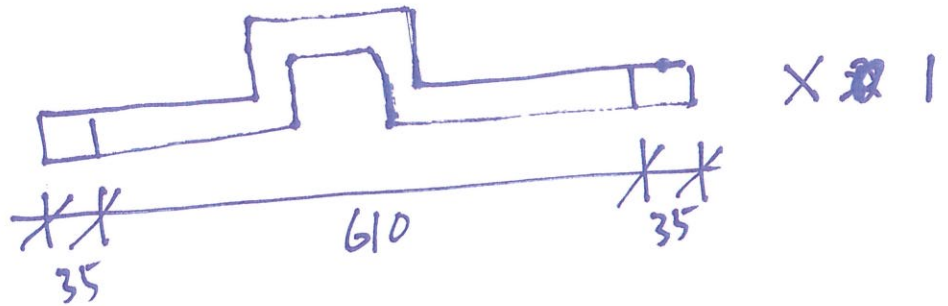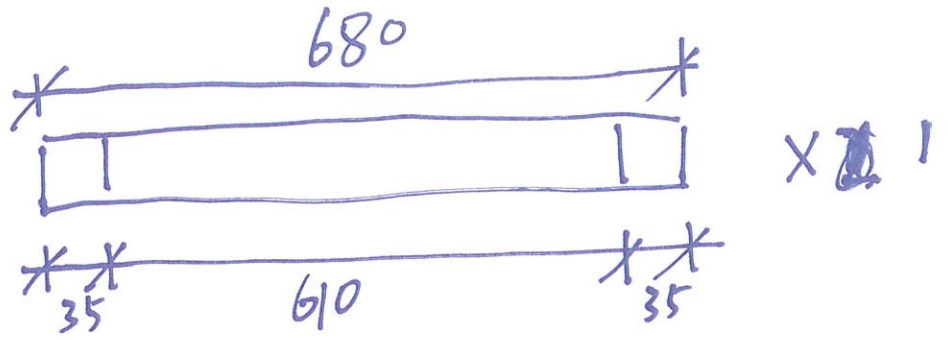

W12-08 乘

千秋窗

地面至框边 873

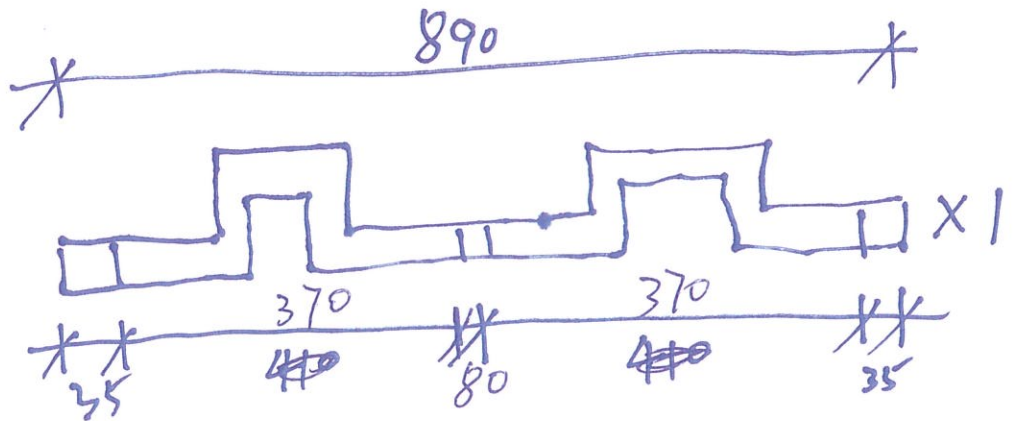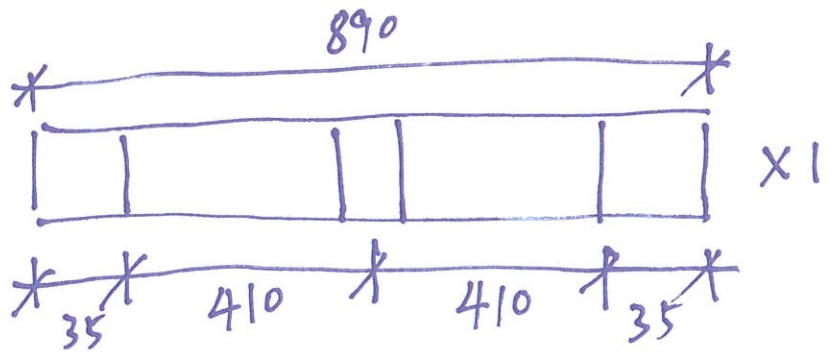


382号 1/F

W02-65


地面至框边 1030
通边

现场已装2支.


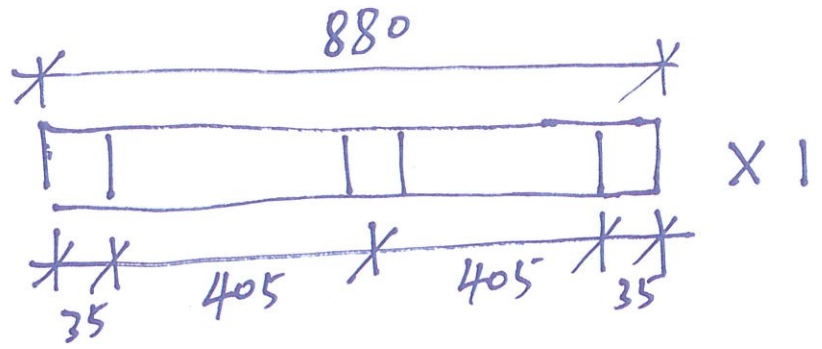


W01a-47

地面至框边
870

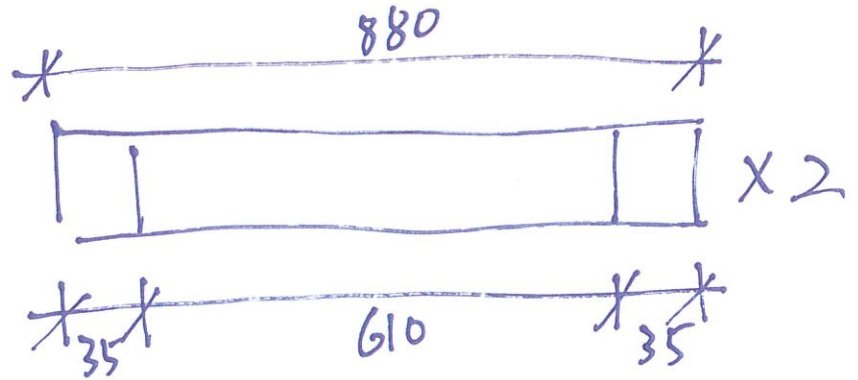


W12-14 午秋窗
地面至框边 885

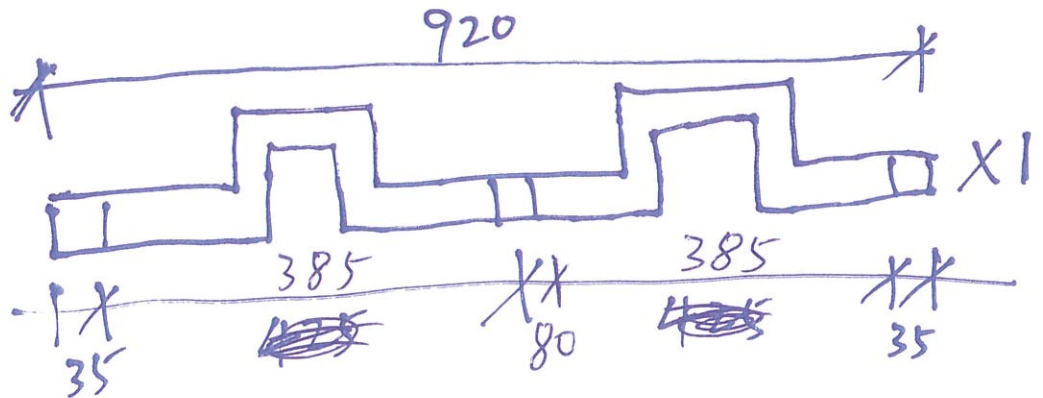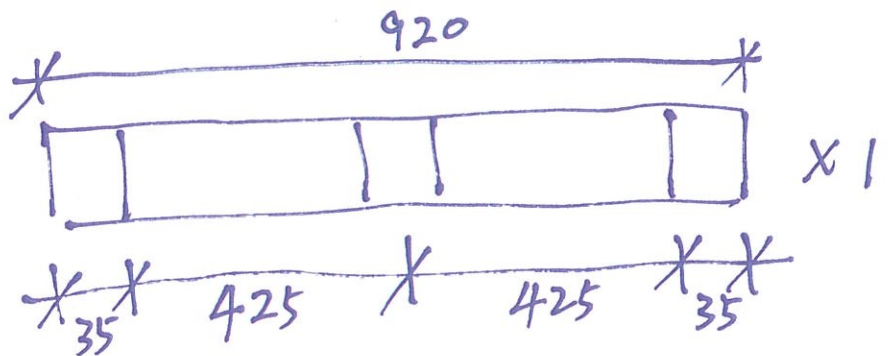


382号 2/F



W02-63
地面至框边 860

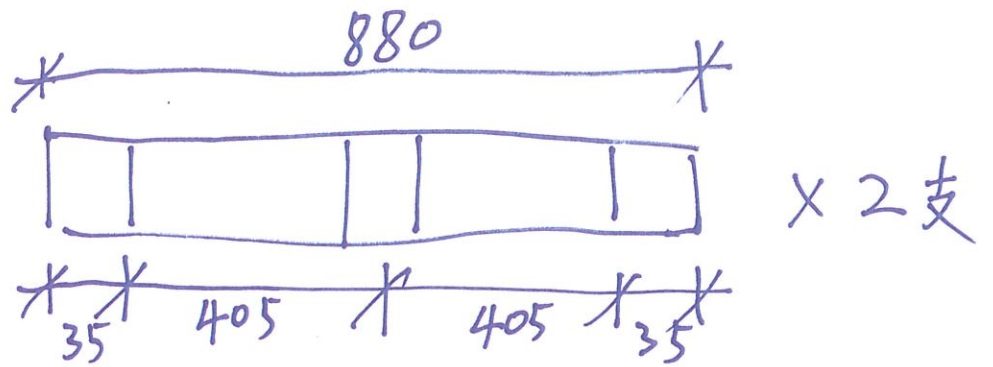

W019-48
地面至木框边 865


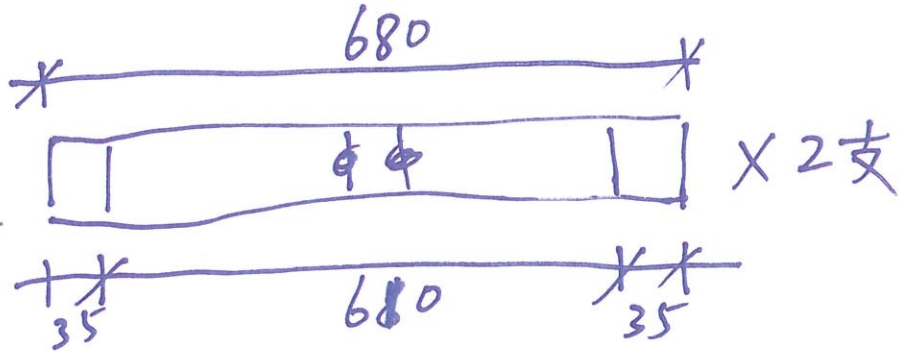


W12-124 秋窗
地面至框边 873

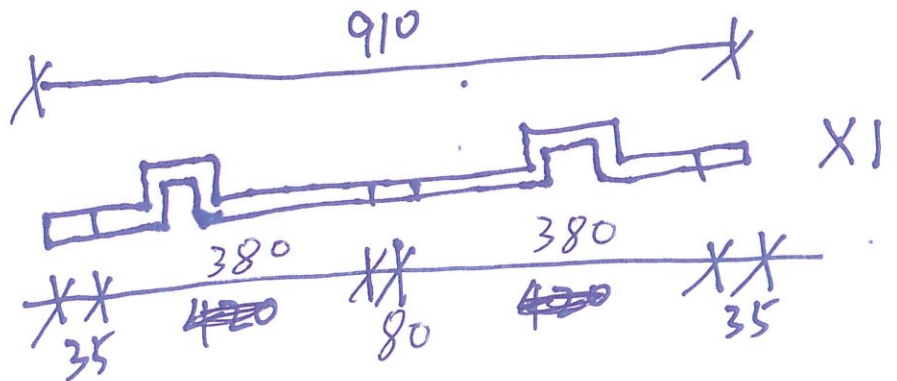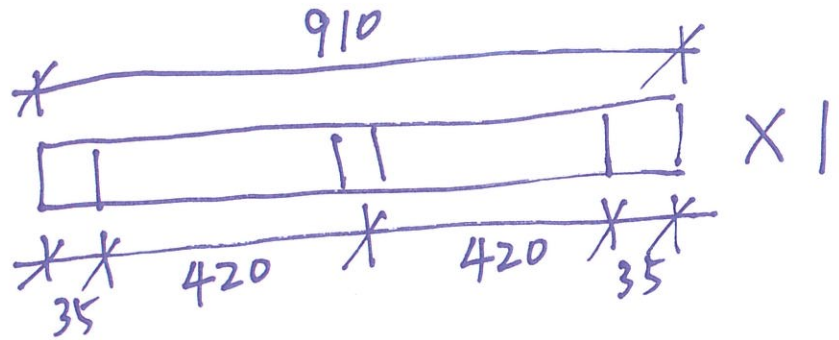

2#号 - 1/2

W21-04 地面至框边 835

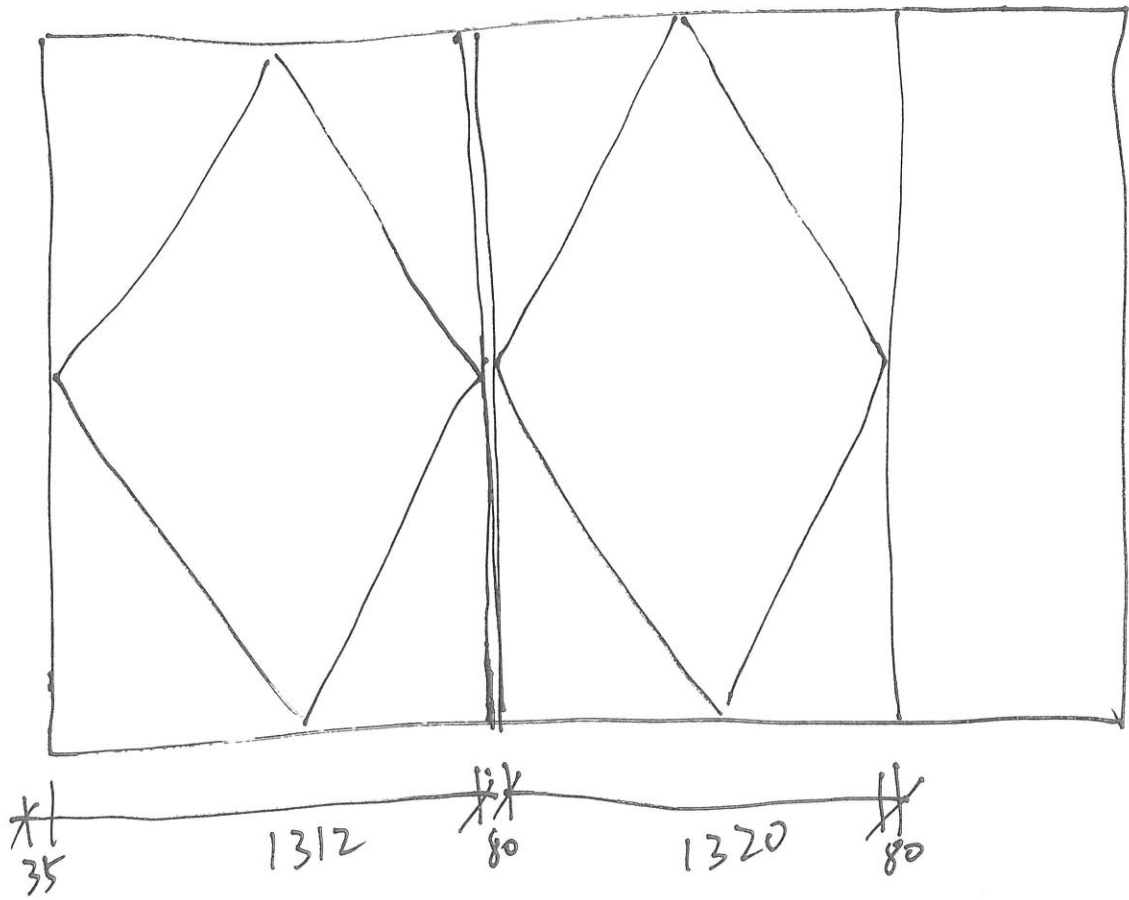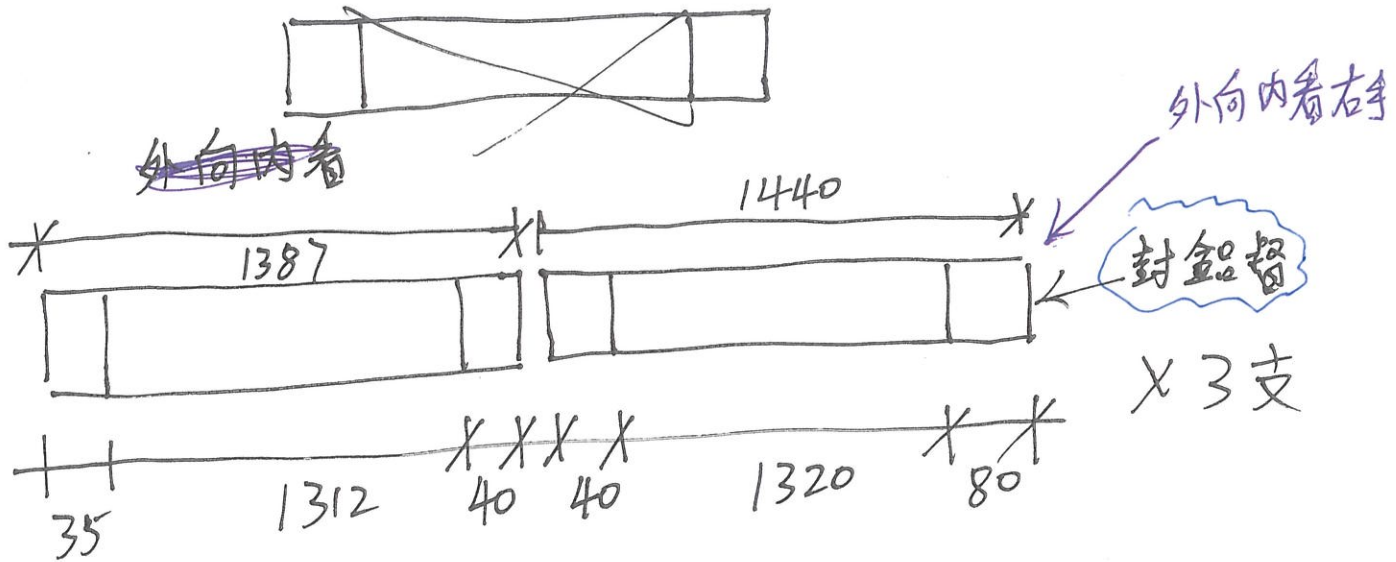


外看内

2号 - 2/F

W02-140


地面至通面 1035

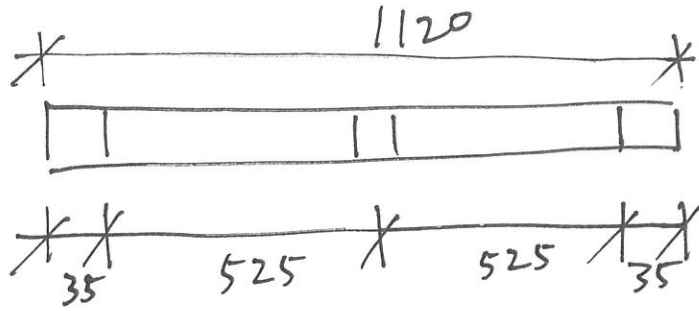

X1

W02-137

地面至木框边 930

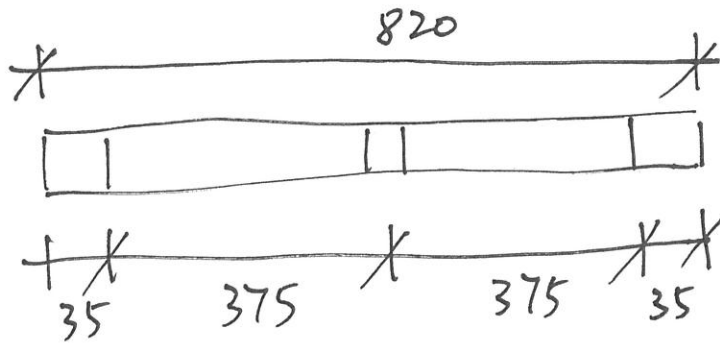


X2

2号 - 1/F


W01-42B

地面至木框边 1020

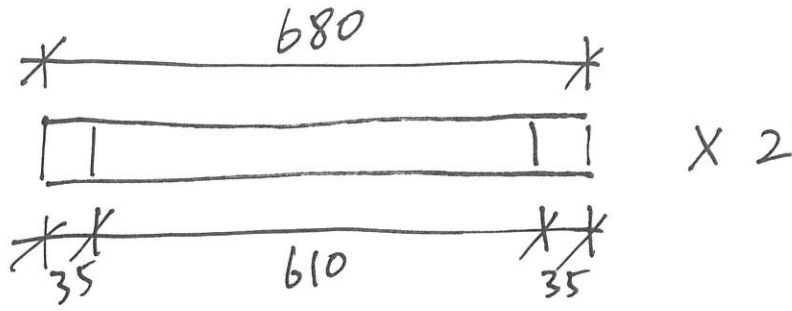

W01-44C


地面至木框边 1005

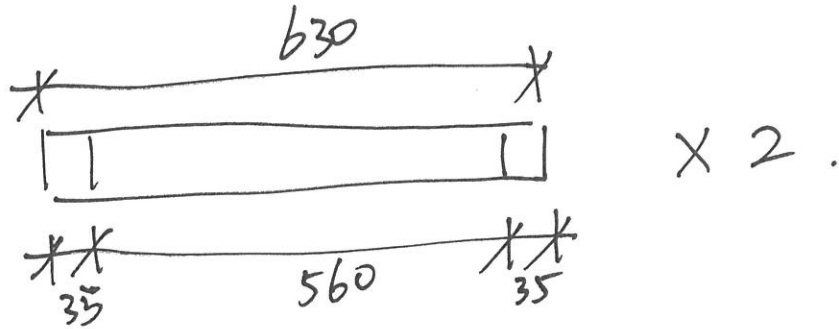

2号 - 2/F


W10-28

地面至木框边 915

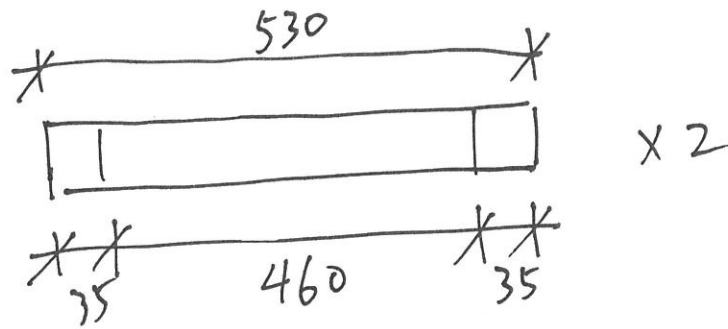


W02-~~138~~ 139

地面至通面 1045

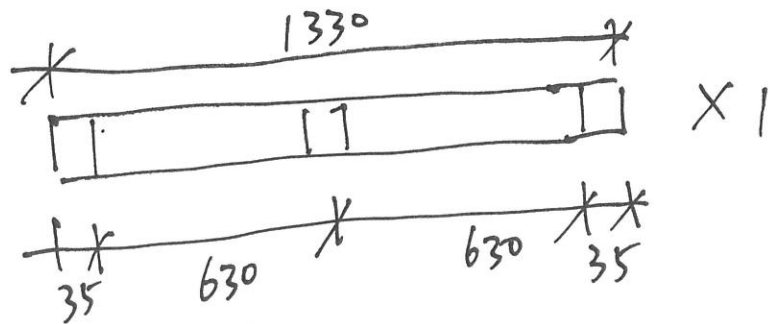

W03a-02

地面至通面 1035

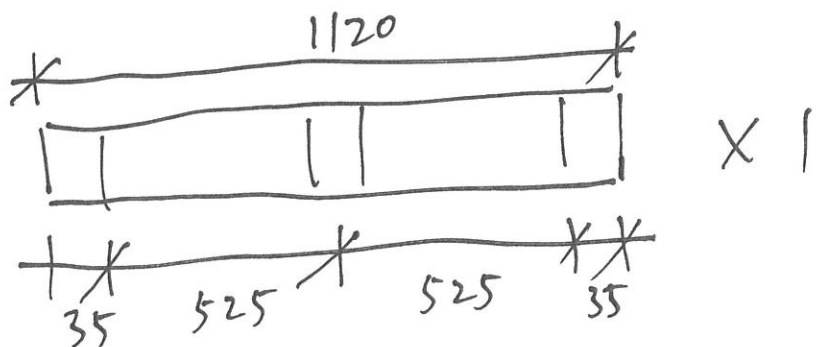


4号.

W21-01
W21-05


2只

封督

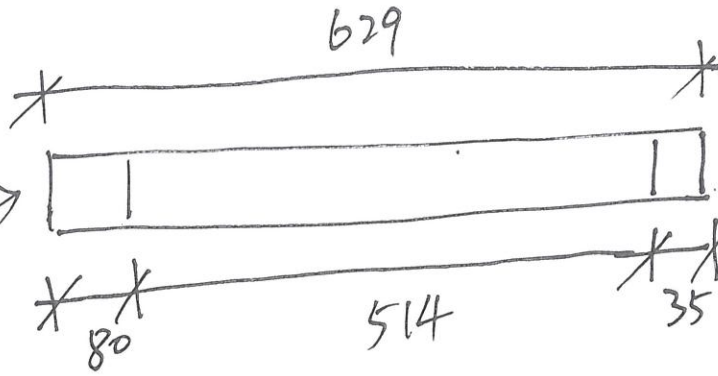

× 4 支


封督.

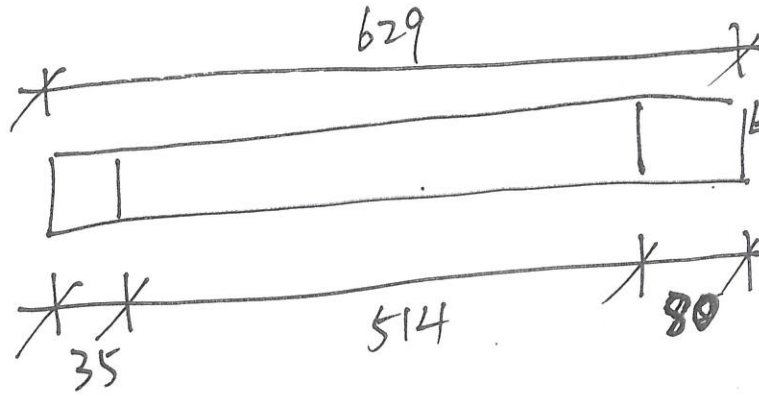

× 4 支


5号 - 1/2

W03a-03
地面至木框边 950

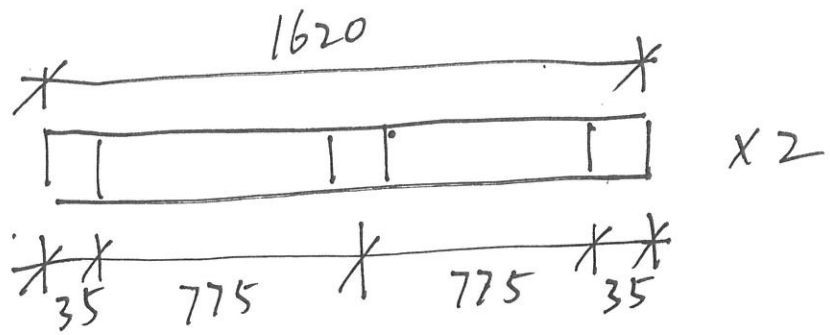

W02-145

地面至木框边 960

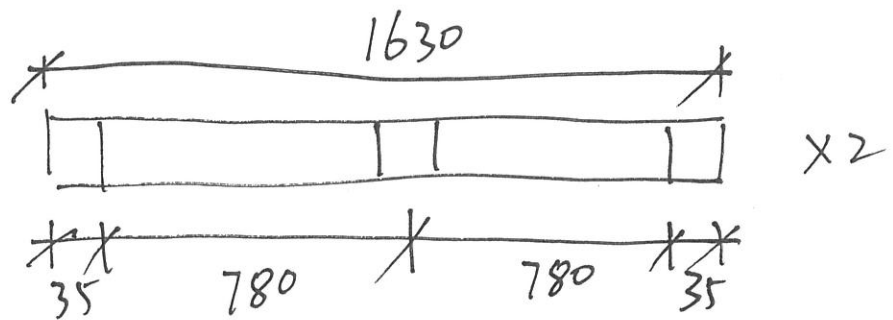


W01-73

W01-73

> 2只


地面至木框边 975

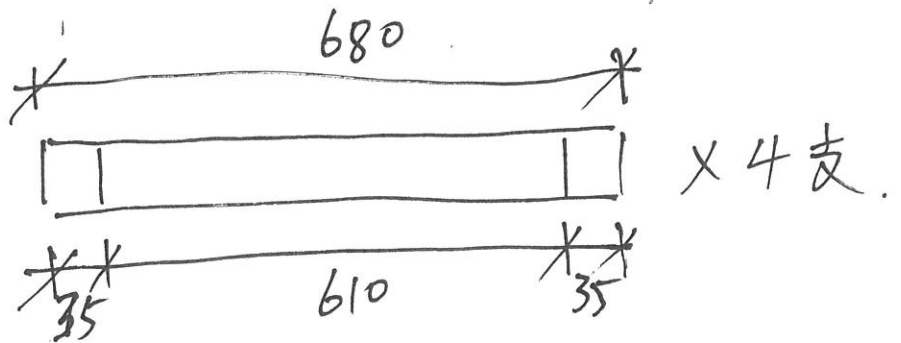

7号 - 1/F


w01a-28 > 2只
w01a-28

地面至框边 970

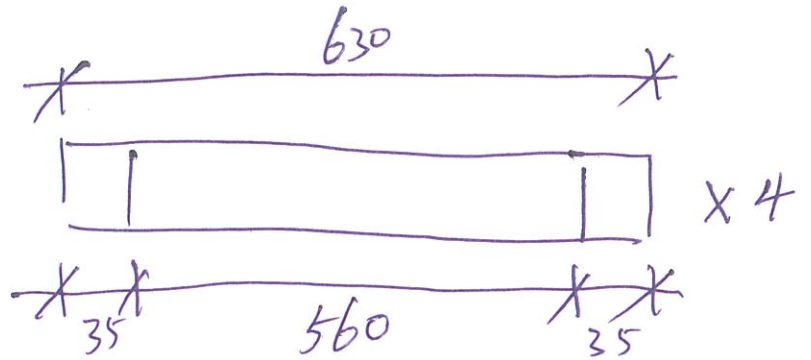


w02-06

地面至通面 855

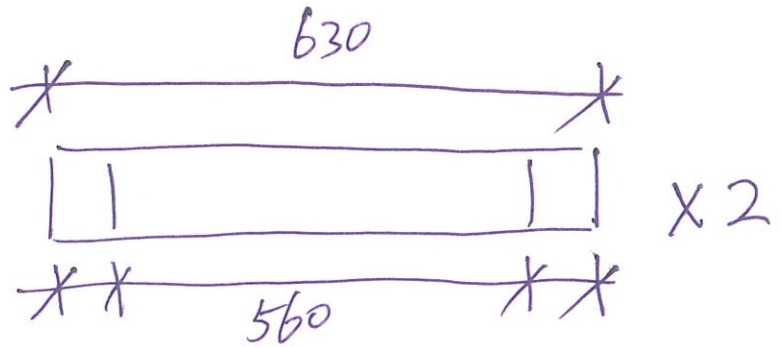

w01a-42c


地面至框边 960

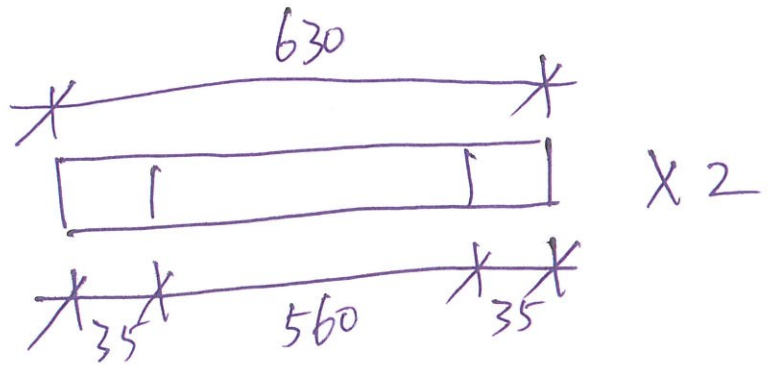

7号 - 2/F


w01a-27

地面至框边 985

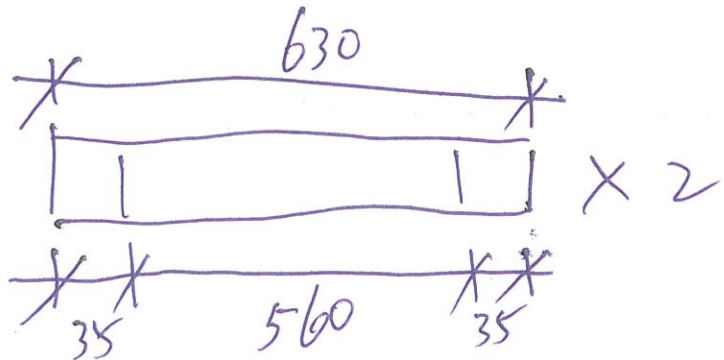

300号 - 1/F

W01-18
地面至柜边
930


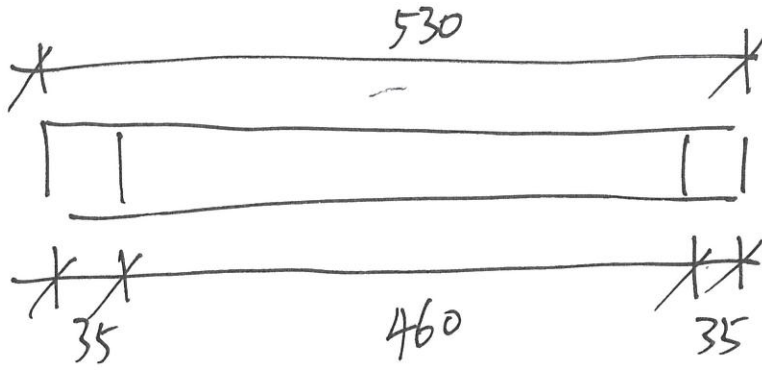


X 2.

301号 - 1/F

地面至框边 930



千秋窗

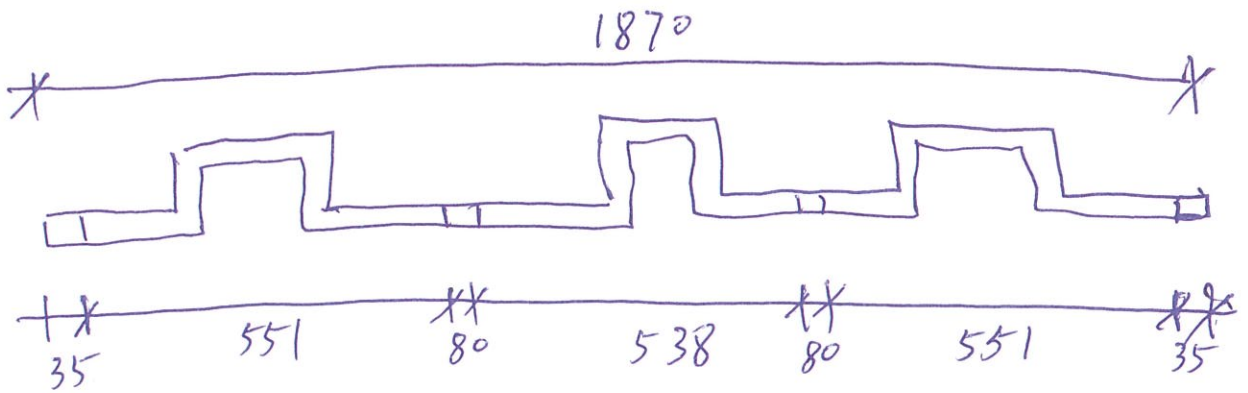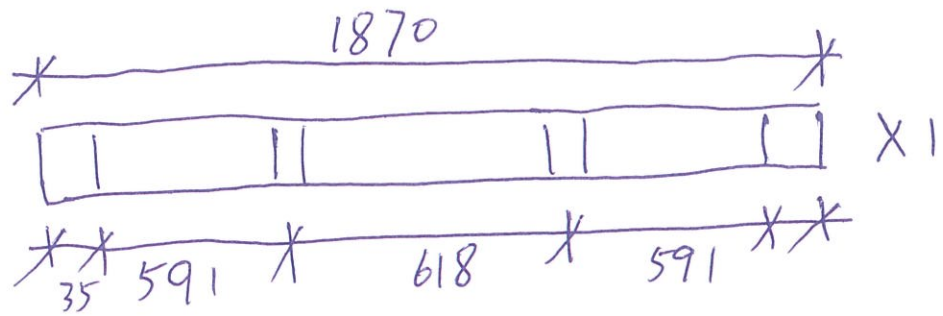

w04a-1

地面至框边 920

千秋窗

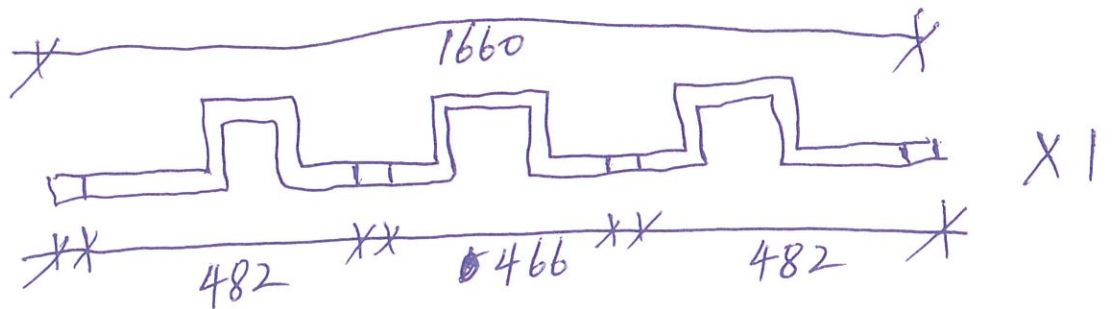
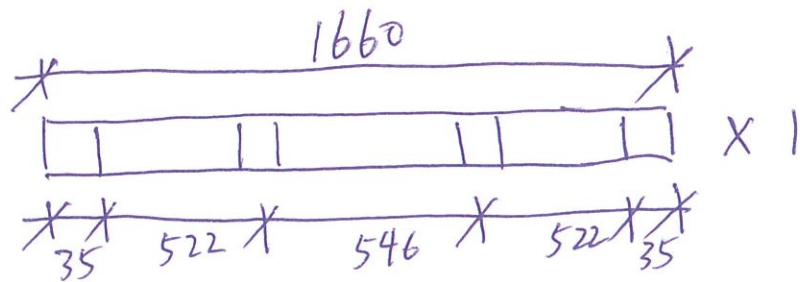


301号 - 1/F

W02-16

地面至柜边970

千秋窗

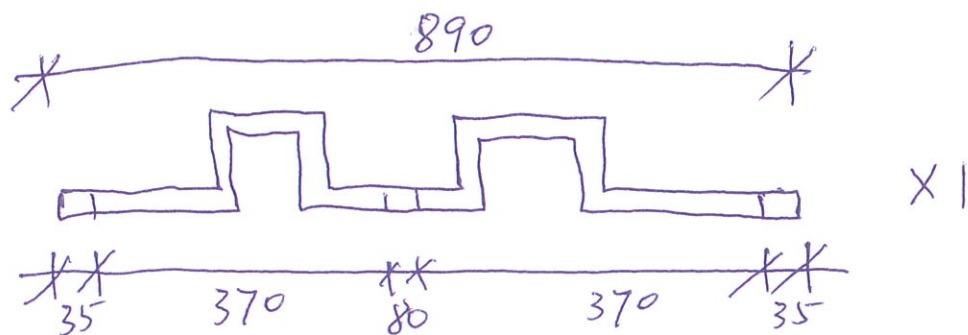
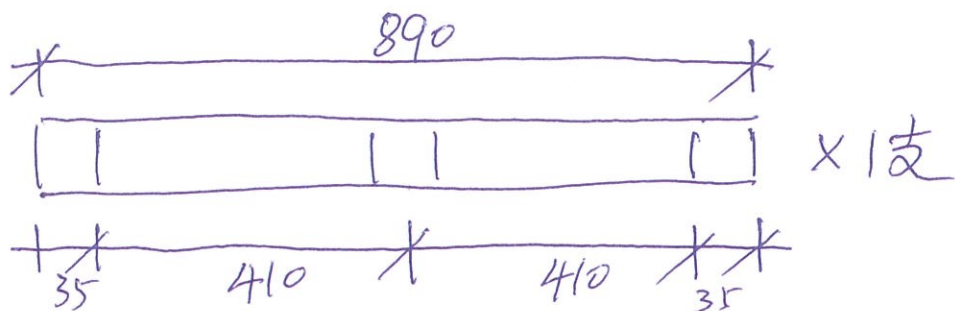


301 - 2/F



301号 - 2/F

w.b.2a-16

地面至木框边 1000

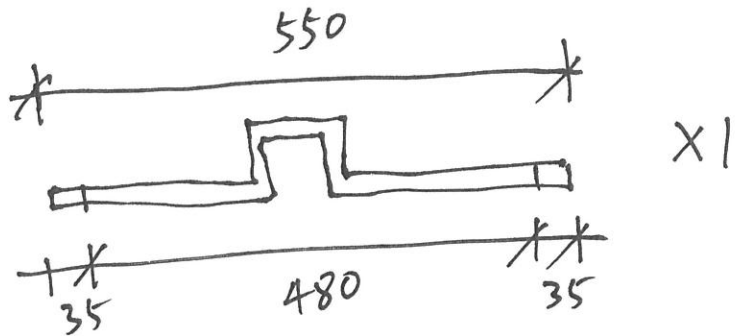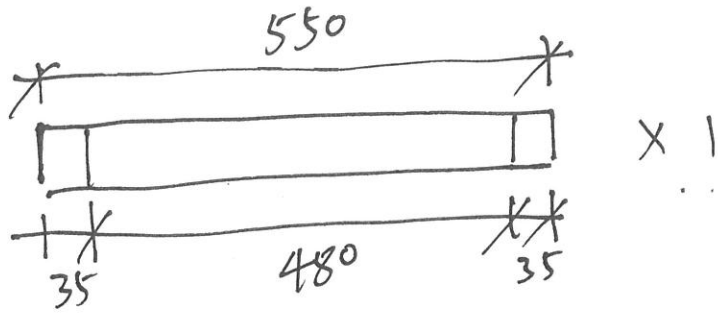

w01a-21
地面至木框边 1040

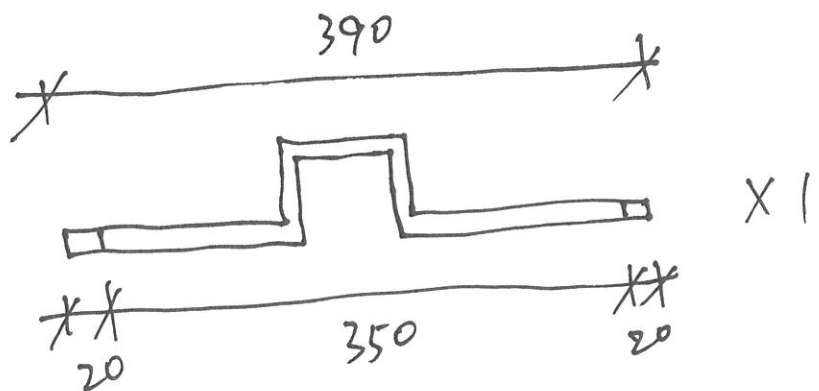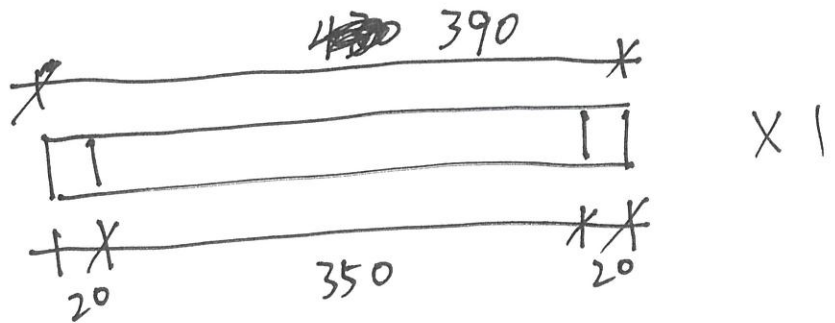



302号 2/F

外向内看右手

W04a-03


地面至通面1020

封铝窗

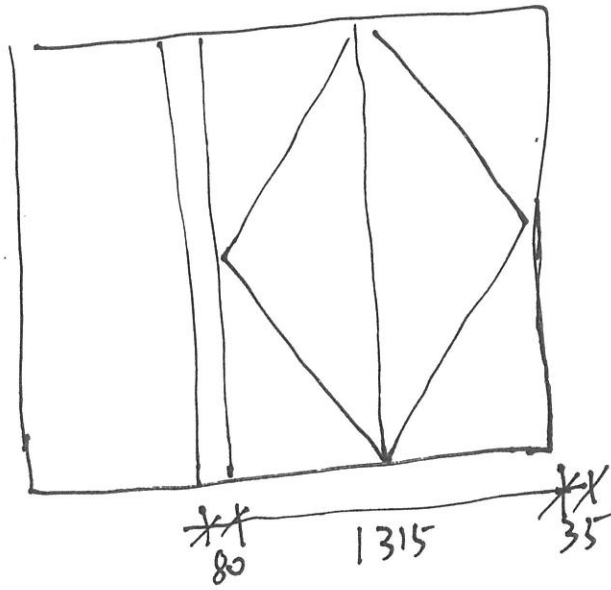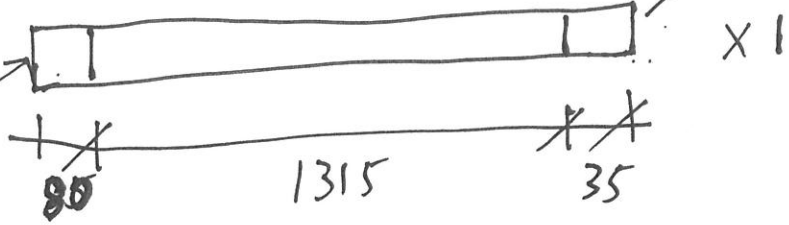

W03-03


地面至通面1020

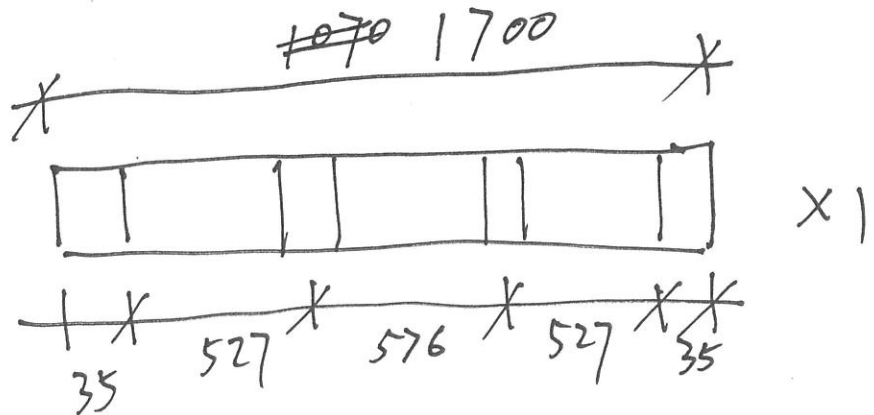

303号 1/F


W01-~~44~~44B

地面至窗边 915

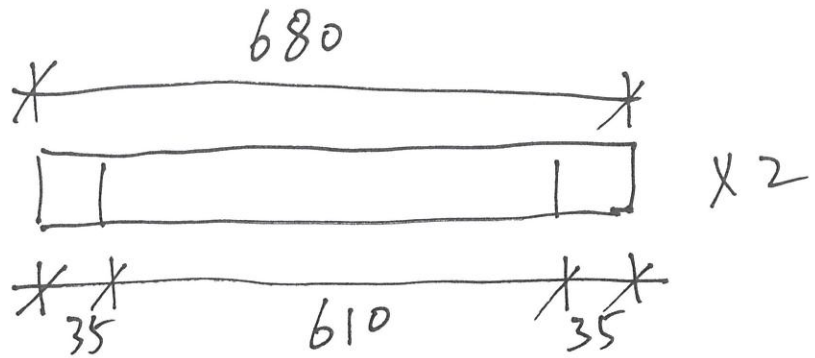

W01-28


地面至木框边 880

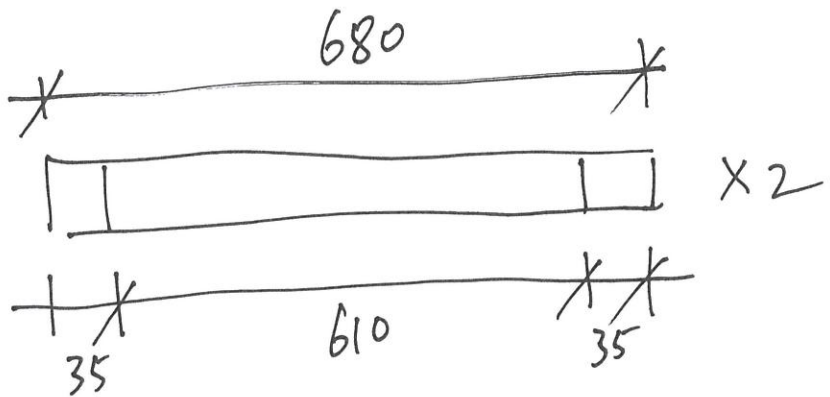

301号 R/F

W01A



地面至窗 1020

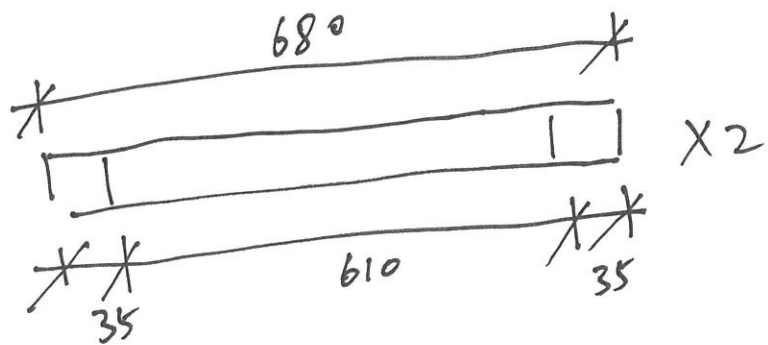

348号 1/F


W04

地面至通面 1075

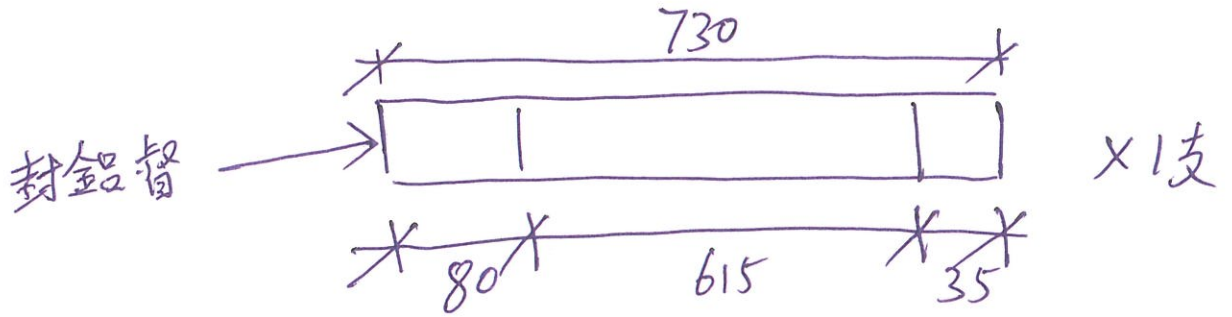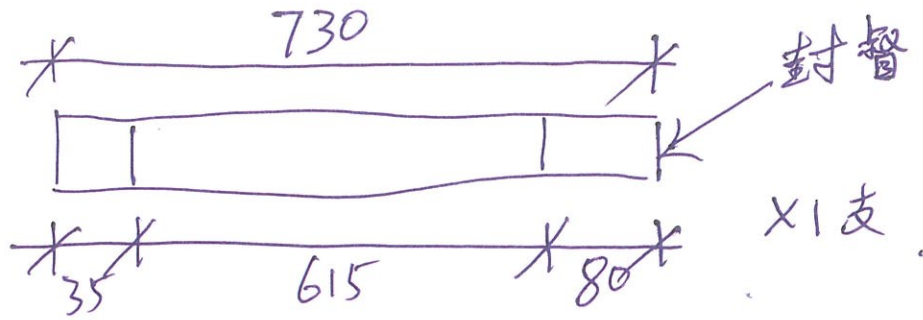


W01 - 33

地面至框边 886

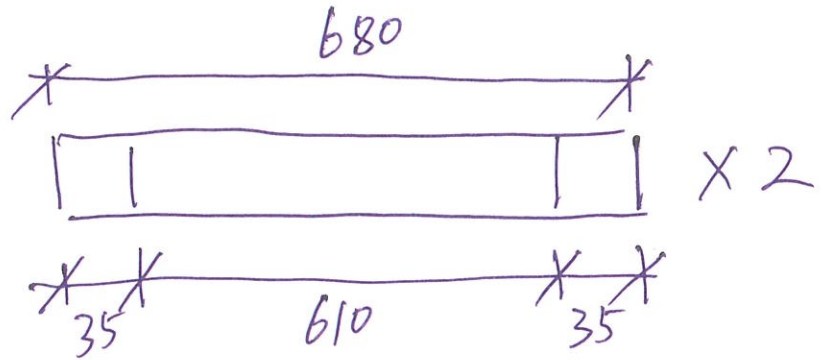

W01 - 37

地面至通面 1065

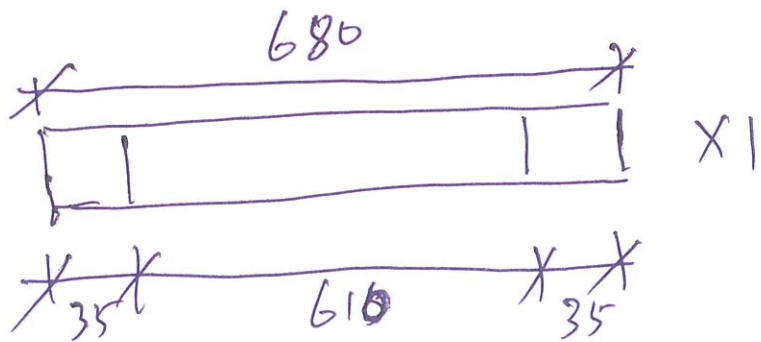

W01a - 39


W01 - 33

W01 - 32

} 3只

~~地面至通面 865~~


地面至框边 865

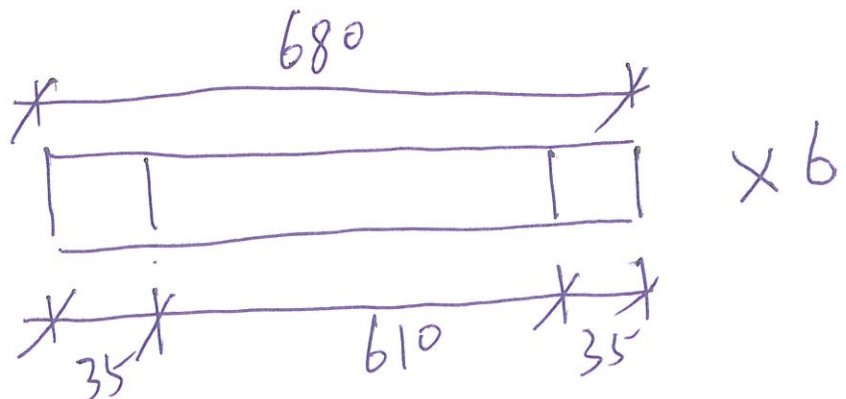

348 1/F


w02-37

地面至柜边 845

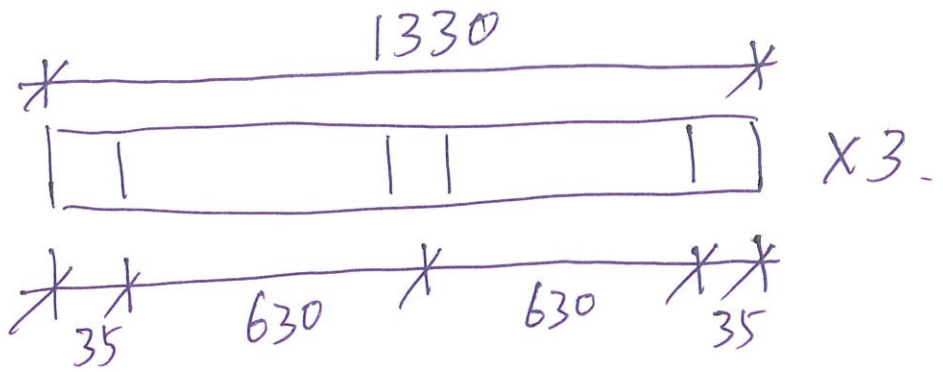

w01a-26

地面至通面 1070

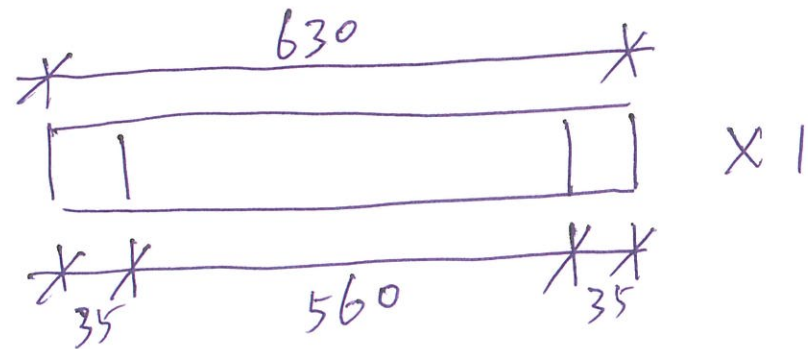

348 - 2/F

w01a-34


w01-36

w01-35

w01-35

} 4只


地面至通面 982

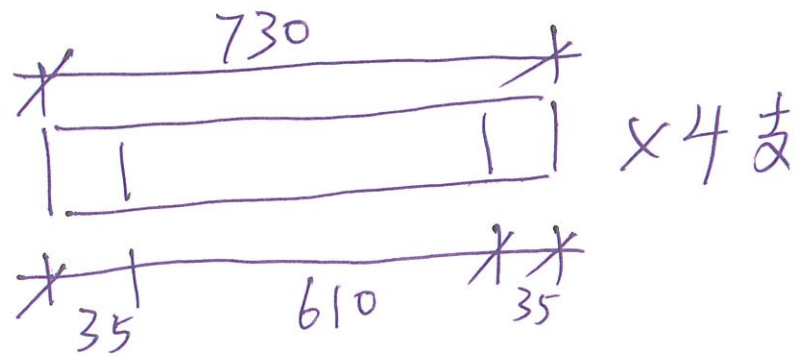


348号 1/F

w04
地面至通面

1075

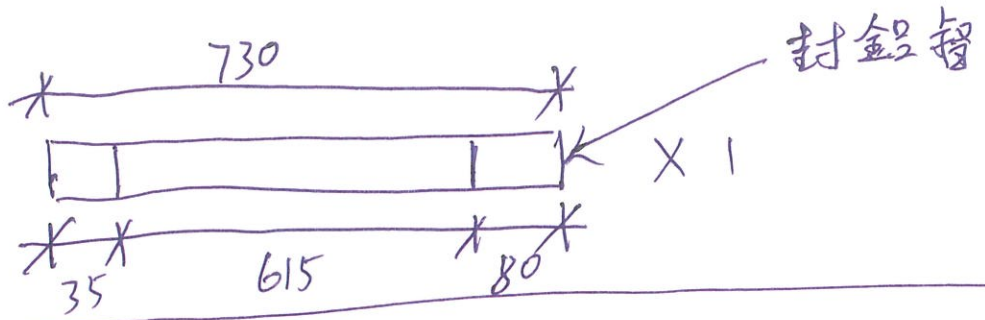


w04
封铝窗

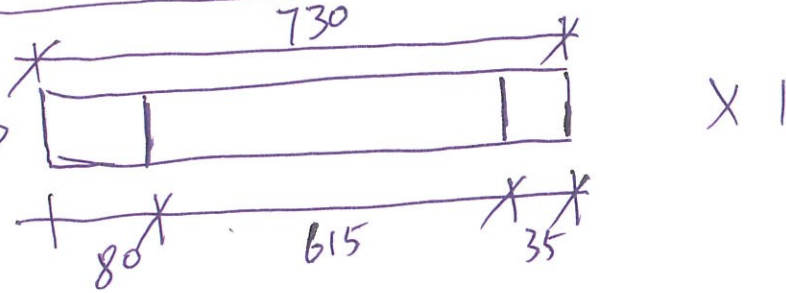

380号 - 1/F


W02-62

地面至框边 985

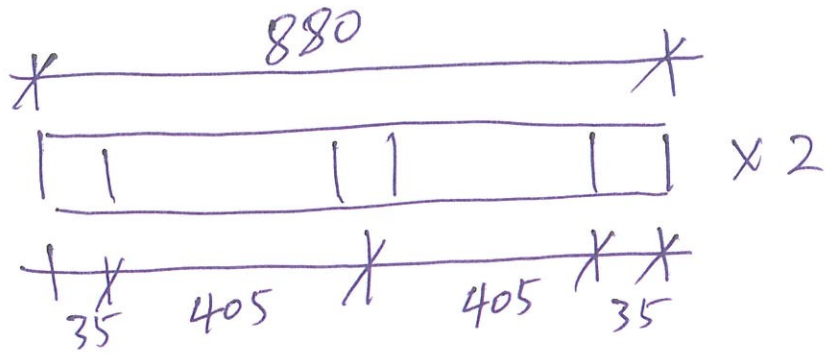

W02-67 > 2只


地面至框边 988

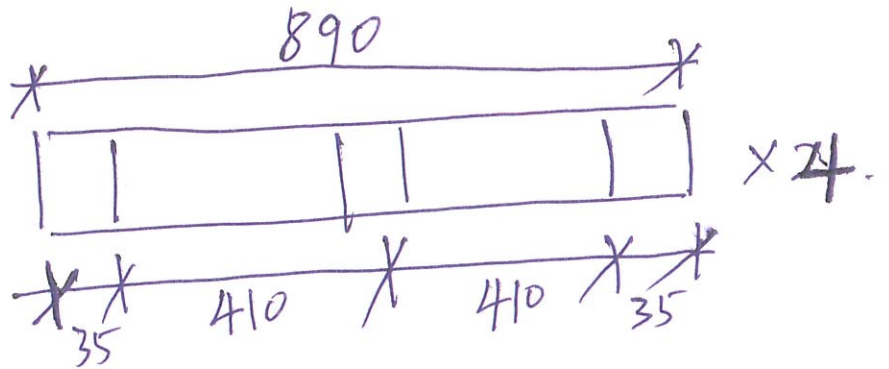

380号 - 2/F


W02-61

地面至框边 988

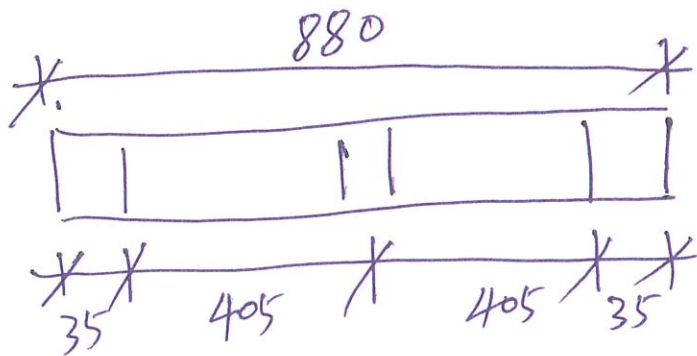

W02-83


地面至框边 988

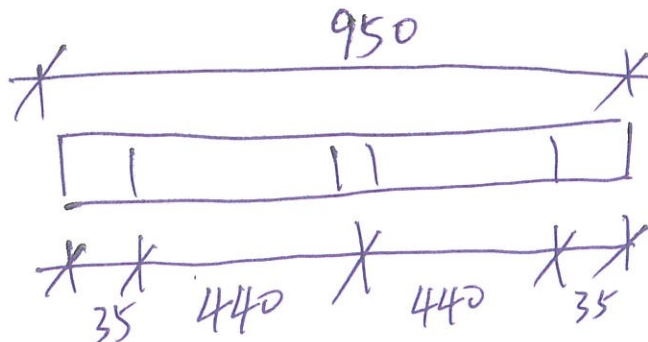

380号 - 2/F


w02-69

地面至框边 1090

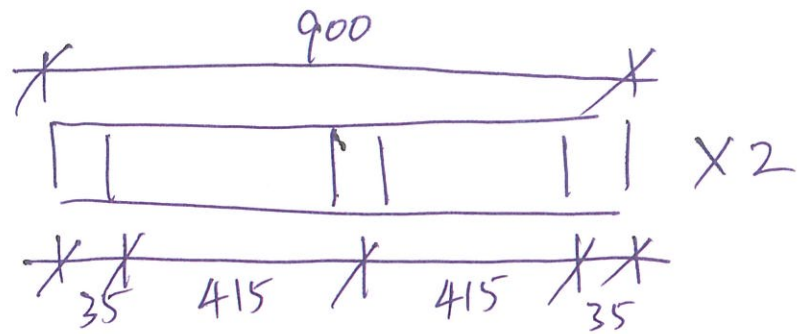

w01a-65

地面至框边 1085

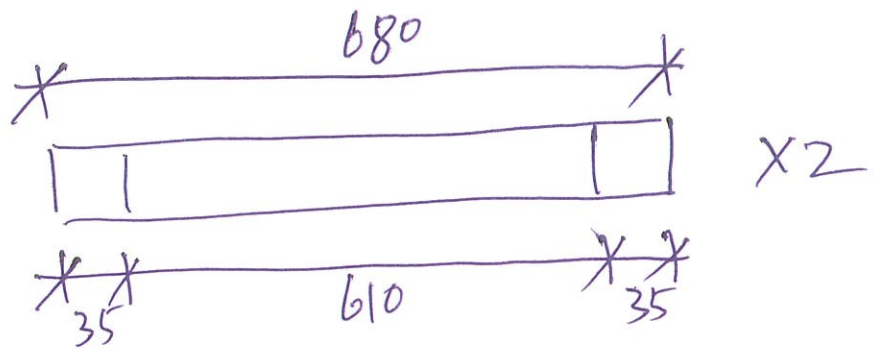


380号所有窗装1支通已超1100. 是否只装1支就可以?

679号 - 1/2



- W01a-64
 - W13-06
 - W01-60
 - W01-59
 - W01a-51
 - W01-62
 - W01-61
- } 7只

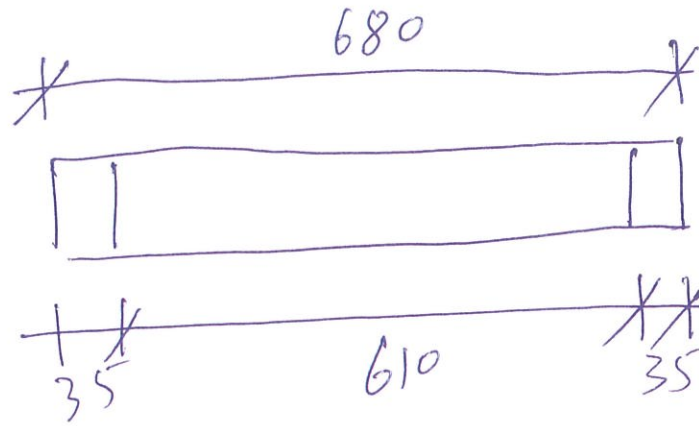


X 14支

地下至木匠边 920~1000

W13-06

地下至木匠边 915

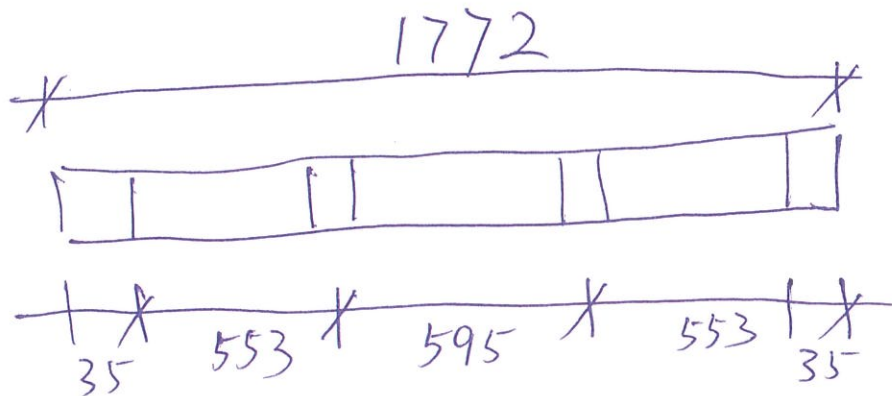

X 2支


88号 1/F

地面至框边

1060

1810

w04a-05

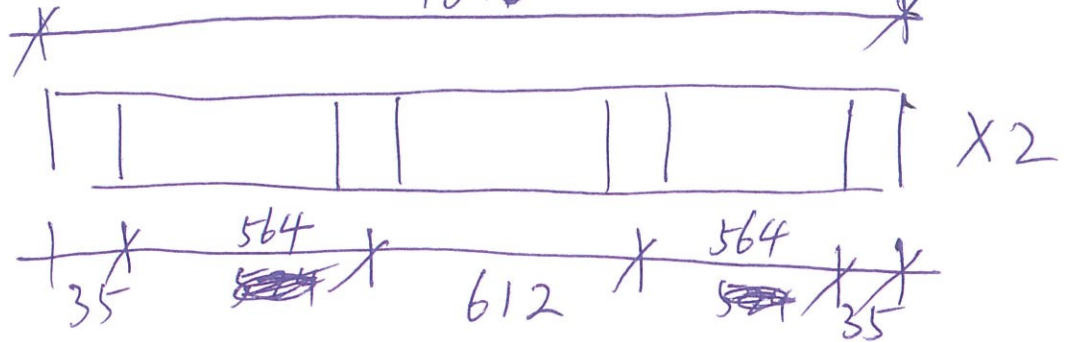

w02-132


w02-130

2只

地面至框边

1020 ~ 1070


910

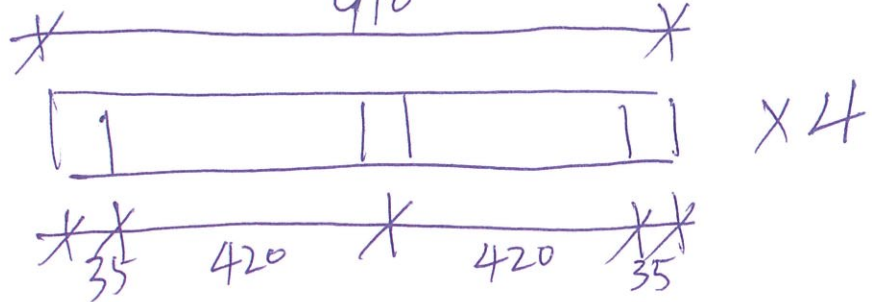

w02-131


地面至框边1000

890

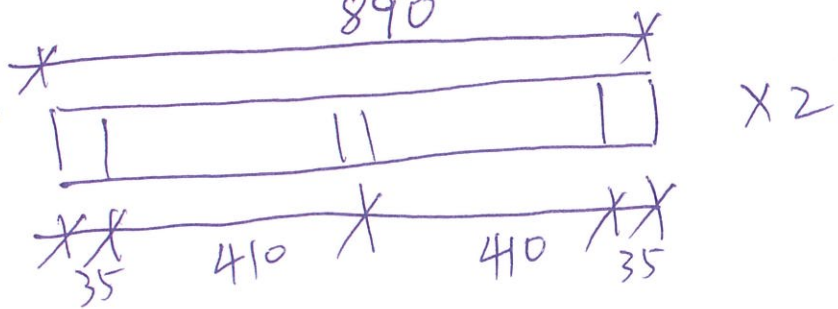


13RP - 1/2


W12.2 - 04
地面至框边 1075

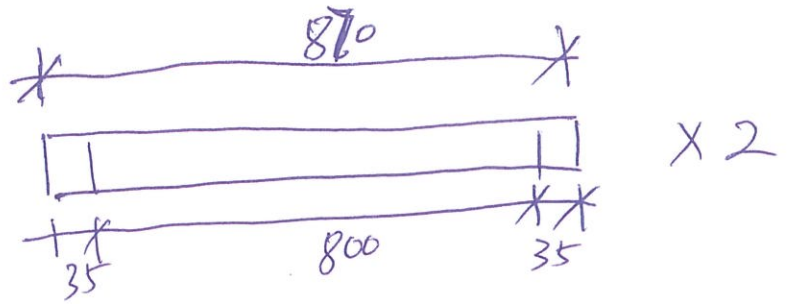


W01 - 65
地面至框边 990

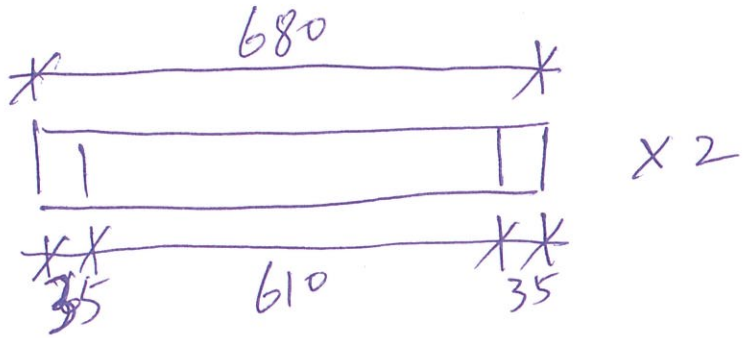

W02 - 50
地面至通面 1065
已装 2 支.

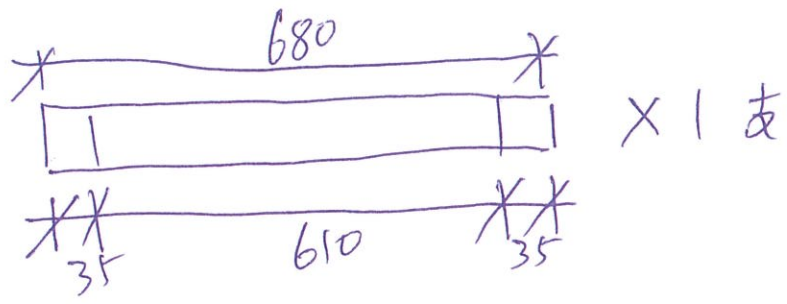


W 27.1 - 28

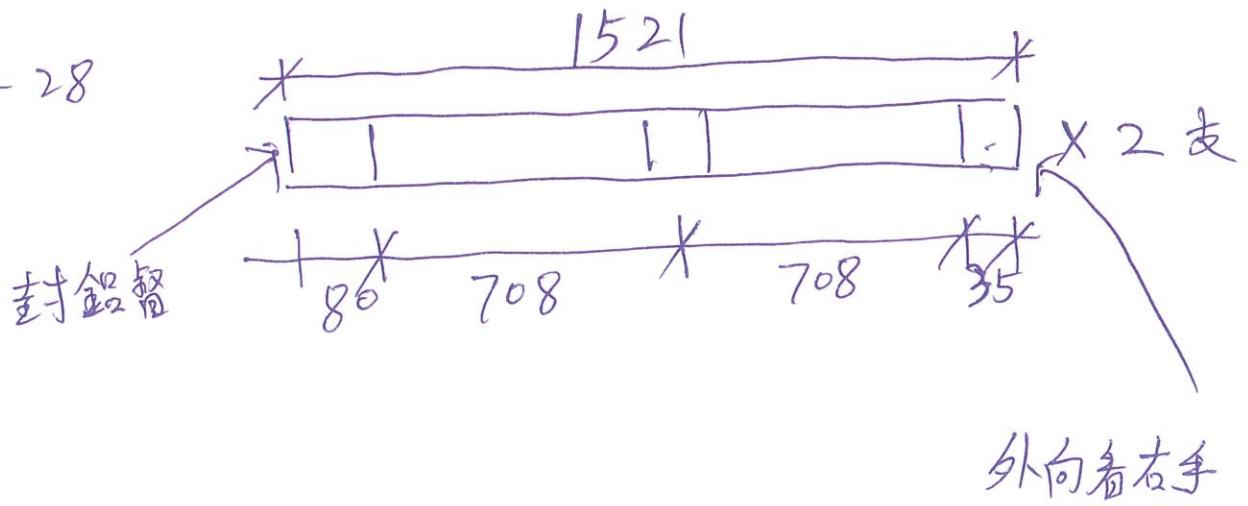


12RP - 1/F

W13-04
地下至柜边 910

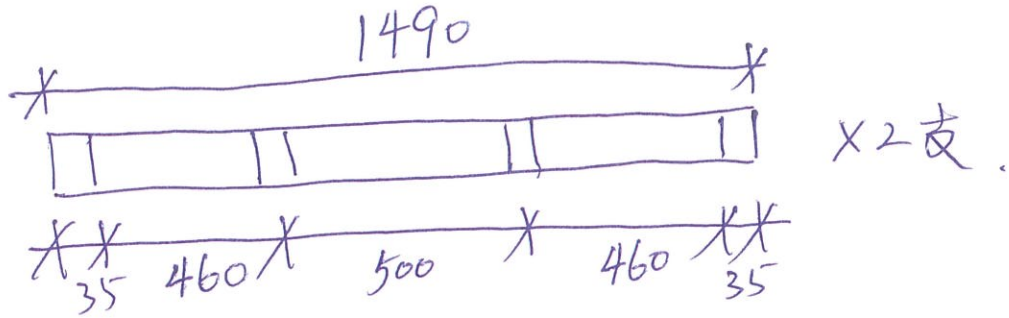


W02-78
地下至柜边 940

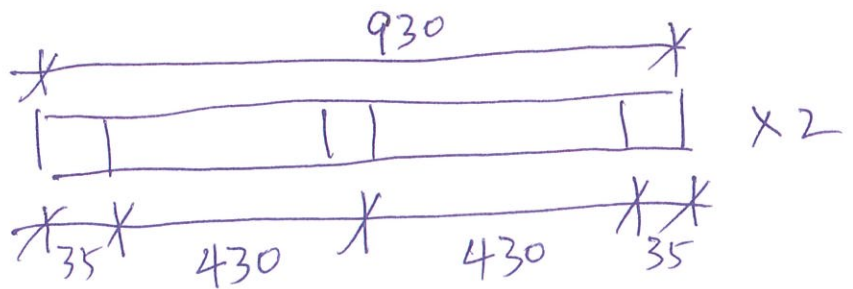


12RP - 2/F

W02-99
地下至通面 1080

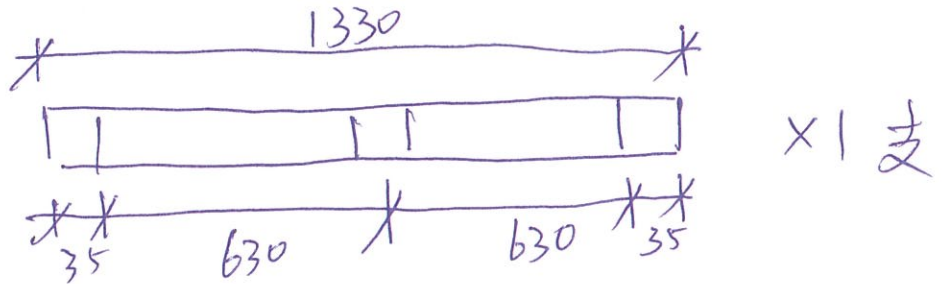


W13-03
地下至柜边 1020

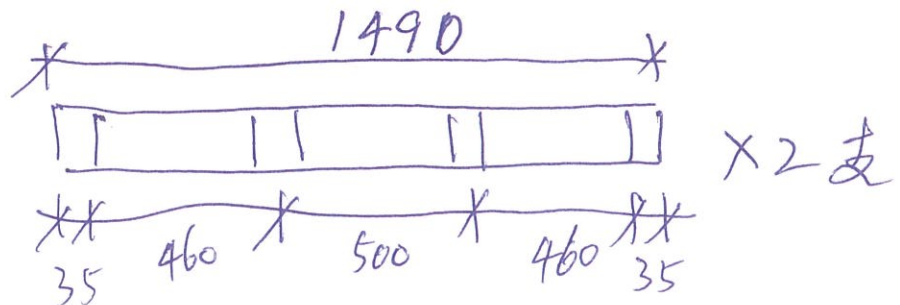


12RP - 2/F

W27.1-09
地面至框边 950

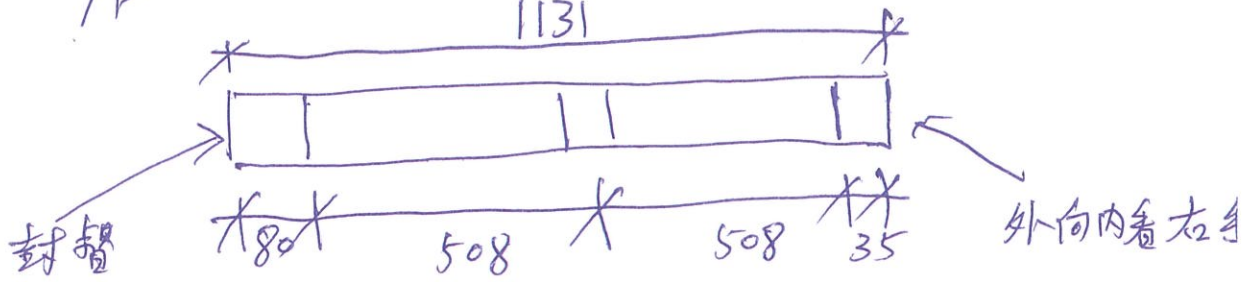


W01-54

地面至框边 940

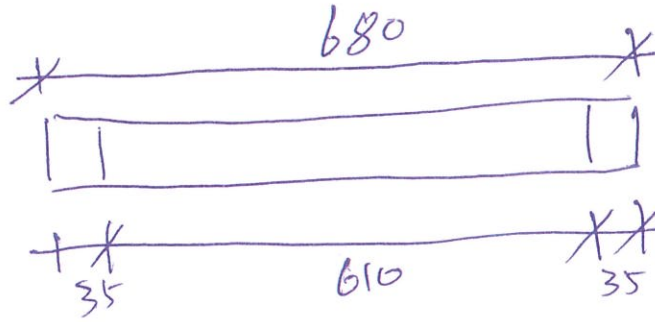


12A - 1/F

W13-01
地下至框边 920

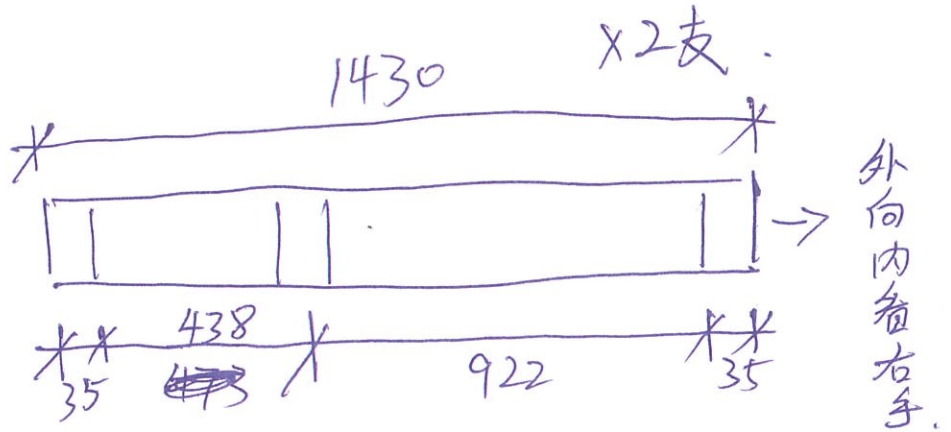

W02-87 > 2口
W02-87

地面至框边 900

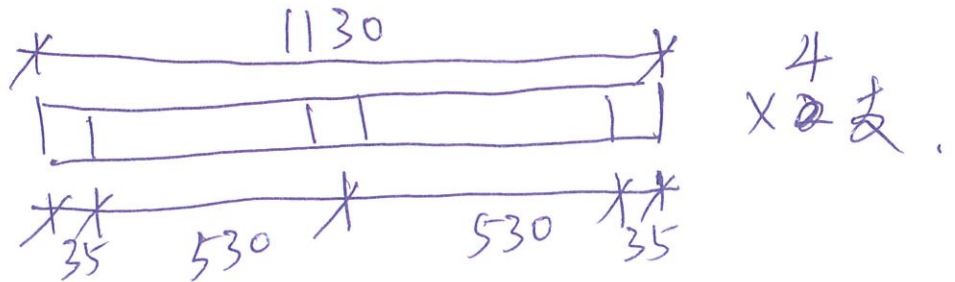

W05-36
地面至框边 1075

