



工程指示 / 要求簡箋 ENGINEER INSTRUCTIONS(E.I.)

工程指示編號:	EI- 8330	修改版本:	C
	HK- 2220		
工程編號:	J 861	工程名稱:	己連拿利
收件人:	Maggie	發件人:	細佬
工程項目:	修改模圖 - 阳台及裙樓	日期:	17/12/2024

<input type="checkbox"/> 原合約工程包	<input type="checkbox"/> 原合約工程加 / 減賬 QT-	<input type="checkbox"/> 新工程報價 QT-
---------------------------------	------------------------------------------	------------------------------------

信件批核號碼/圖紙參考編號:	批核模具圖紙編號:
客戶指示附件:	管理內部批簽署:

<input type="checkbox"/> 初步鋁料 B.M.	<input type="checkbox"/> 加工拆圖, 然後生產	<input type="checkbox"/> 尺寸表
<input type="checkbox"/> 正式鋁料 B.M.	<input type="checkbox"/> 技術上資料/指示	<input type="checkbox"/> 報價
<input type="checkbox"/> 配件 B.M.	<input type="checkbox"/> 樣辦或貨品說明書	<input type="checkbox"/> 分判合約
<input type="checkbox"/> 其他:		


內容: 修改模圖, 請安排繪畫, 圖紙的CAD檔, 請見如下連結:  J:\midi_sharepoint\Public\to_hk\maggie\J861\EI8330C_HK2220_C20241230-模圖CAD
完成上列要求日期: 23/12/2024

國內

<input type="checkbox"/> 生產技術總監	<input type="checkbox"/> 連附件	<input type="checkbox"/> 技術部	<input type="checkbox"/> 連附件	<input type="checkbox"/> 生產部	<input type="checkbox"/> 連附件
<input type="checkbox"/> 採購部	<input type="checkbox"/> 連附件	<input checked="" type="checkbox"/> 生產統籌部	<input checked="" type="checkbox"/> 連附件	<input type="checkbox"/> 報關組	<input type="checkbox"/> 連附件
<input checked="" type="checkbox"/> 質檢部	<input checked="" type="checkbox"/> 連附件	<input type="checkbox"/> 會計部	<input type="checkbox"/> 連附件	<input type="checkbox"/> 機械設計部	<input type="checkbox"/> 連附件
<input type="checkbox"/> 香港辦	<input type="checkbox"/> 連附件	<input type="checkbox"/> 其他:			

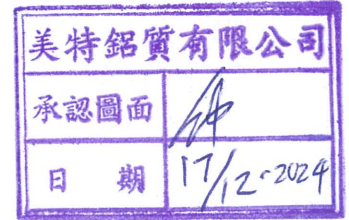
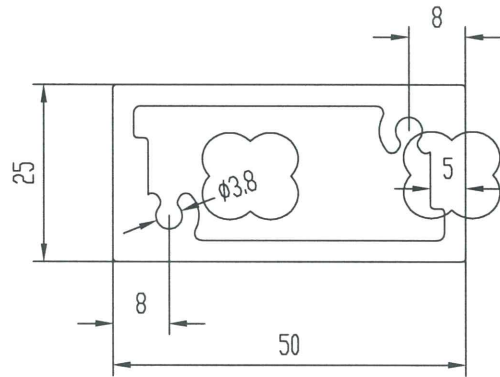
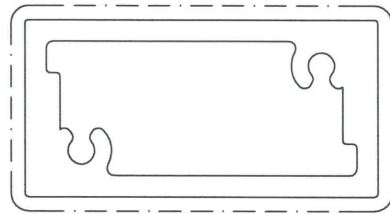
香港

<input type="checkbox"/> 行政部	<input type="checkbox"/> 連附件	<input type="checkbox"/> 會計部	<input type="checkbox"/> 連附件	<input type="checkbox"/> 統籌部	<input type="checkbox"/> 連附件	<input type="checkbox"/> 工程部	<input type="checkbox"/> 連附件
<input type="checkbox"/> 採購部	<input type="checkbox"/> 連附件	<input type="checkbox"/> QS部	<input type="checkbox"/> 連附件	<input type="checkbox"/> 地盤管理	<input type="checkbox"/> 連附件	<input type="checkbox"/> 維修部	<input type="checkbox"/> 連附件

*發件人簽署: 細佬	*組別成員批核簽署:
傳遞編號: HK-2220	項目經理簽署: 

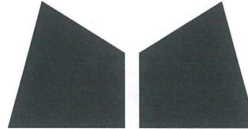


B	版次	1	型号
---	----	---	----

SCALE=1:1



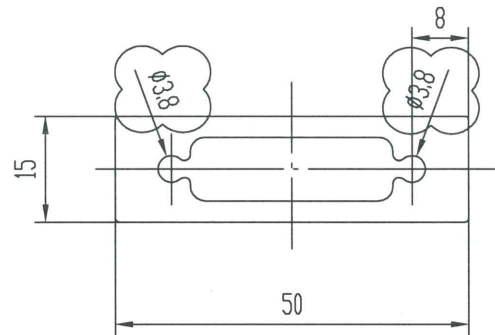
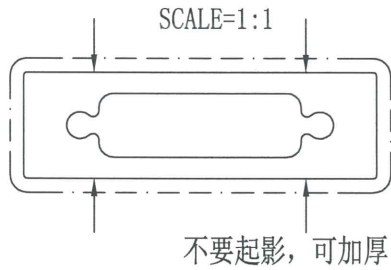
技术要求

1. 装饰面为: ————
2. 基材验收标准按EN755-9执行
3. 表面处理是: 氟碳喷涂
4. 带“★”尺寸以实配为准

未注实心部位壁厚		机 型		未注圆角	R0.5	外 D	55.56 mm	材 料
未注空心部位壁厚	3	备 注		周 长	149.1 mm	比 例	1:1	6063-T6
装饰面面积	0.1491 m <sup>2</sup> /m	 MIDI ALUMINIUM FABRICATOR LTD.				型材重量	1.329 Kg/m	
设计	钟慧丹					2024.09.19	客户编号	X86612
校核	岑绰芝						型 号	
批准	黄绮明						名 称	

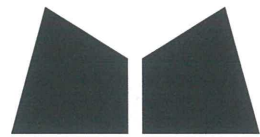


T24094225

A	版次	1	型号
---	----	---	----



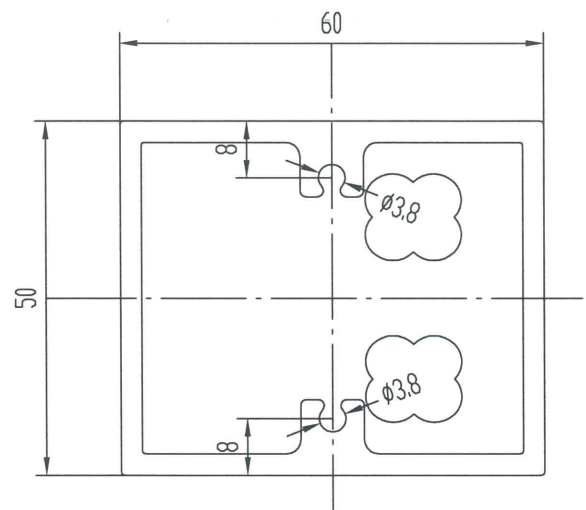
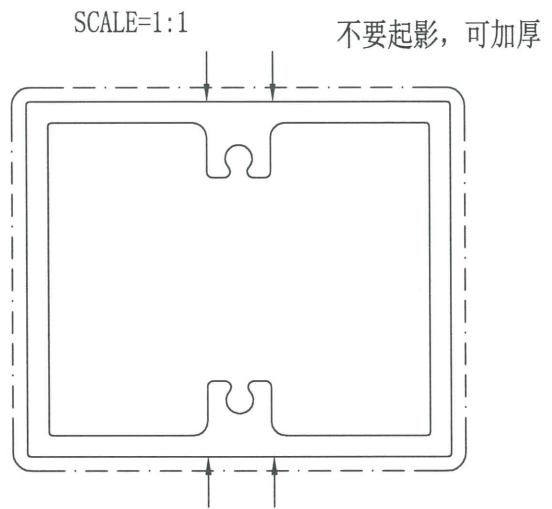
技术要求

1. 装饰面为: ————
2. 基材验收标准按EN755-9执行
3. 表面处理是: 氟碳喷涂
4. 带“★”尺寸以实配为准

未注实心部位壁厚		机 型		未注圆角	R 0.5	外 D	51.95 mm	材 料
未注空心部位壁厚	3	备 注		周 长	129.1 mm	比 例	1:1	6063-T6
装饰面面积	0.1291 m <sup>2</sup> /m	 MIDI ALUMINIUM FABRICATOR LTD.				型材重量	1.276 Kg/m	
设计	钟慧丹					2024.09.19	客户编号	X86611
校核	岑绰芝						型 号	
批准	黄绮明						名 称	

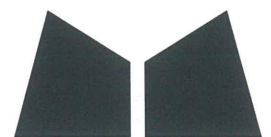


T24094226

A	版次	1	型号
---	----	---	----



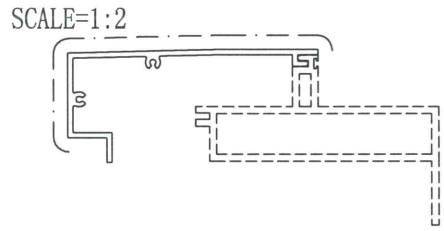
技术要求

1. 装饰面为: — — — — —
2. 基材验收标准按EN755-9执行
3. 表面处理是: 氟碳喷涂
4. 带“★”尺寸以实配为准

未注实心部位壁厚		机 型		未注圆角	R0.5	外 D	77.69 mm	材 料	
未注空心部位壁厚	3	备 注		周 长	219.1 mm	比 例	1:1	6063-T6	
装饰面面积	0.2191 m <sup>2</sup> /m	 MIDI ALUMINIUM FABRICATOR LTD.				型材重量	2.005 Kg/m		
设计	钟慧丹					2024.09.19	客户编号	X86613	
校核	岑绰芝						型 号		
批准	黄绮明						名 称		

T24094227

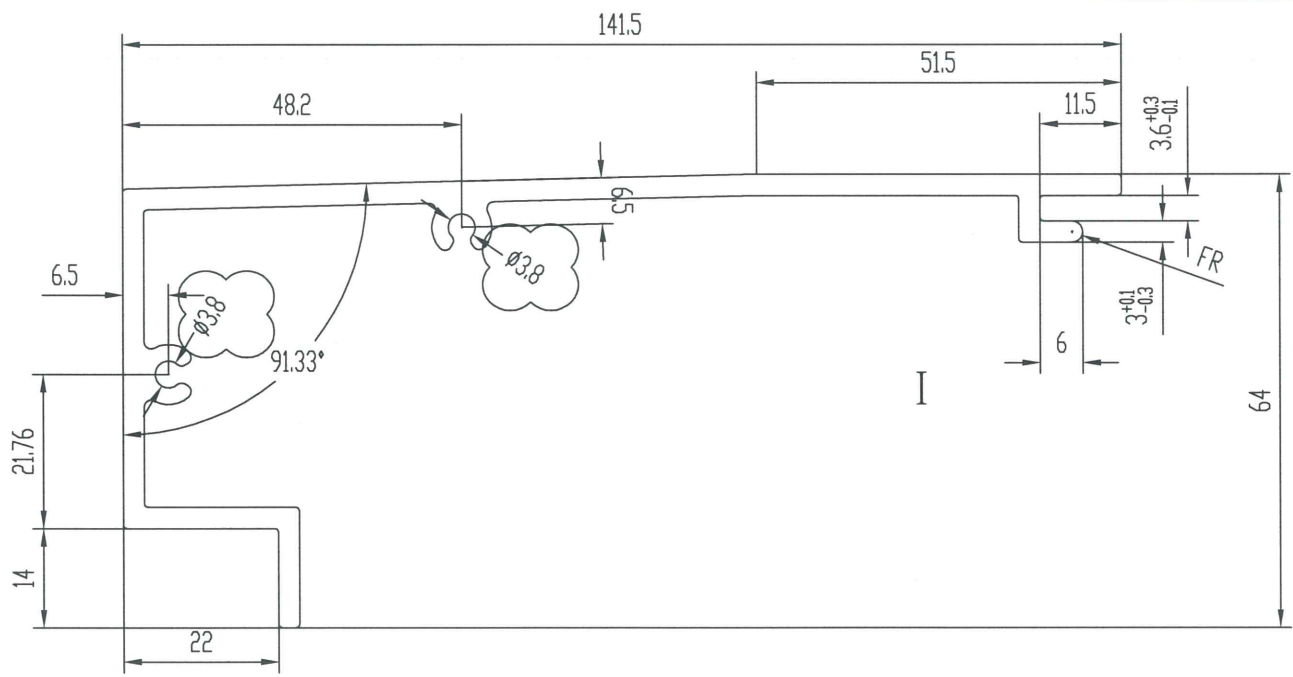
A	版次	1	型号
---	----	---	----



美特鋁質有限公司

承認圖面 *Handwritten signature*

日期 17/12-2024



技术要求

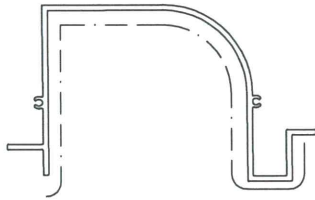
1. 装饰面为: ————
2. 基材验收标准按GB/T 5237.1执行
3. 表面处理是: 氟碳喷涂
4. 带“★”尺寸以实配为准

未注实心部位壁厚	3	机 型		未注圆角	R0.5	外 D	149.80 mm	材 料	
未注空心部位壁厚		备 注		周 长	513.2 mm	比 例	1:1		6063-T6
装饰面面积	0.3079 m <sup>2</sup> /m					型材重量	2.113 Kg/m		
设计	钟慧丹 2024.09.20					客户编号	X86605		
校核	岑焯芝					型 号			
批准	黄绮明					名 称			

124094229

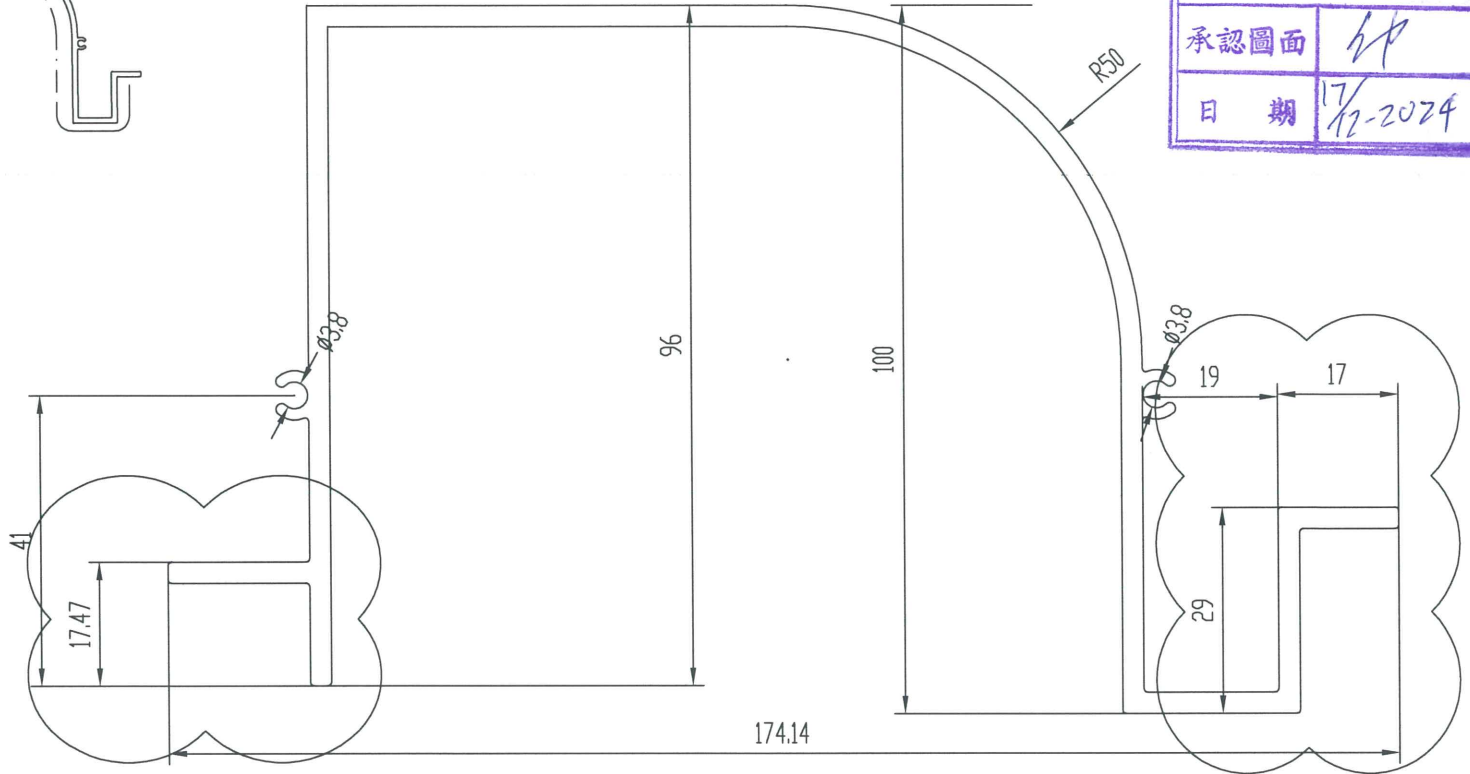
B	版次	1	型号
---	----	---	----

SCALE=1:4



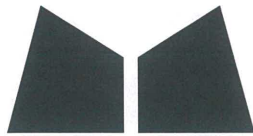


**美特铝质有限公司**

承認圖面	仲
日期	17/12-2024



技术要求

1. 装饰面为: ————
2. 基材验收标准按EN755-9执行
3. 表面处理是: 氟碳喷涂
4. 带“★”尺寸以实配为准

未注实心部位壁厚	3	机型		未注圆角	R0.5	外 D	174.76 mm	材料		
未注空心部位壁厚		备注		周长	773.8 mm	比例	1:1	6063-T6		
装饰面面积	0.4643 m <sup>2</sup> /m	 MIDI ALUMINIUM FABRICATOR LTD.				型材重量	3.090 Kg/m			
设计	钟慧丹					2024.09.20	客户编号	X86608		
校核	岑绰芝						型号			
批准	黄绮明						名称			

T24094230