



工程指示 / 要求簡箋 ENGINEER INSTRUCTIONS(E.I.)

工程指示編號:	EI- 8330	修改版本:	I
	HK- 0280		
工程編號:	J 861	工程名稱:	己連拿利
收件人:	Maggie	發件人:	細佬
工程項目:	模圖 - 阳台及裙樓	日期:	03/04/2025

<input type="checkbox"/> 原合約工程包	<input type="checkbox"/> 原合約工程加 / 減賬 QT-	<input type="checkbox"/> 新工程報價 QT-
---------------------------------	--	------------------------------------

信件批核號碼/圖紙參考編號:	批核模具圖紙編號:
客戶指示附件:	管理內部批簽署:

<input type="checkbox"/> 初步鋁料 B.M.	<input type="checkbox"/> 加工拆圖, 然後生產	<input type="checkbox"/> 尺寸表
<input type="checkbox"/> 正式鋁料 B.M.	<input type="checkbox"/> 技術上資料/指示	<input type="checkbox"/> 報價
<input type="checkbox"/> 配件 B.M.	<input type="checkbox"/> 樣辦或貨品說明書	<input type="checkbox"/> 分判合約
<input type="checkbox"/> 其他:		


內容: 5頁模圖修改(X86614,X86616,X86618,X86619,X86620) 新增兩頁模圖(X86686,X86687) CAD在以下位置 J:\midi_sharepoint\Public\to_hk\maggie\J861\EI8330I_HK0280-模圖CAD
完成上列要求日期: 07/04/2025


國內

<input type="checkbox"/> 生產技術總監	<input type="checkbox"/> 連附件	<input type="checkbox"/> 技術部	<input type="checkbox"/> 連附件	<input type="checkbox"/> 生產部	<input type="checkbox"/> 連附件
<input type="checkbox"/> 採購部	<input type="checkbox"/> 連附件	<input checked="" type="checkbox"/> 生產統籌部	<input checked="" type="checkbox"/> 連附件	<input type="checkbox"/> 報關組	<input type="checkbox"/> 連附件
<input checked="" type="checkbox"/> 質檢部	<input checked="" type="checkbox"/> 連附件	<input type="checkbox"/> 會計部	<input type="checkbox"/> 連附件	<input type="checkbox"/> 機械設計部	<input type="checkbox"/> 連附件
<input type="checkbox"/> 香港辦	<input type="checkbox"/> 連附件	<input type="checkbox"/> 其他:			

香港


<input type="checkbox"/> 行政部	<input type="checkbox"/> 連附件	<input type="checkbox"/> 會計部	<input type="checkbox"/> 連附件	<input type="checkbox"/> 統籌部	<input type="checkbox"/> 連附件	<input type="checkbox"/> 工程部	<input type="checkbox"/> 連附件
<input type="checkbox"/> 採購部	<input type="checkbox"/> 連附件	<input type="checkbox"/> QS部	<input type="checkbox"/> 連附件	<input type="checkbox"/> 地盤管理	<input type="checkbox"/> 連附件	<input type="checkbox"/> 維修部	<input type="checkbox"/> 連附件


*發件人簽署: 細佬	*組別成員批核簽署:
傳遞編號: HK-0280	項目經理簽署: 

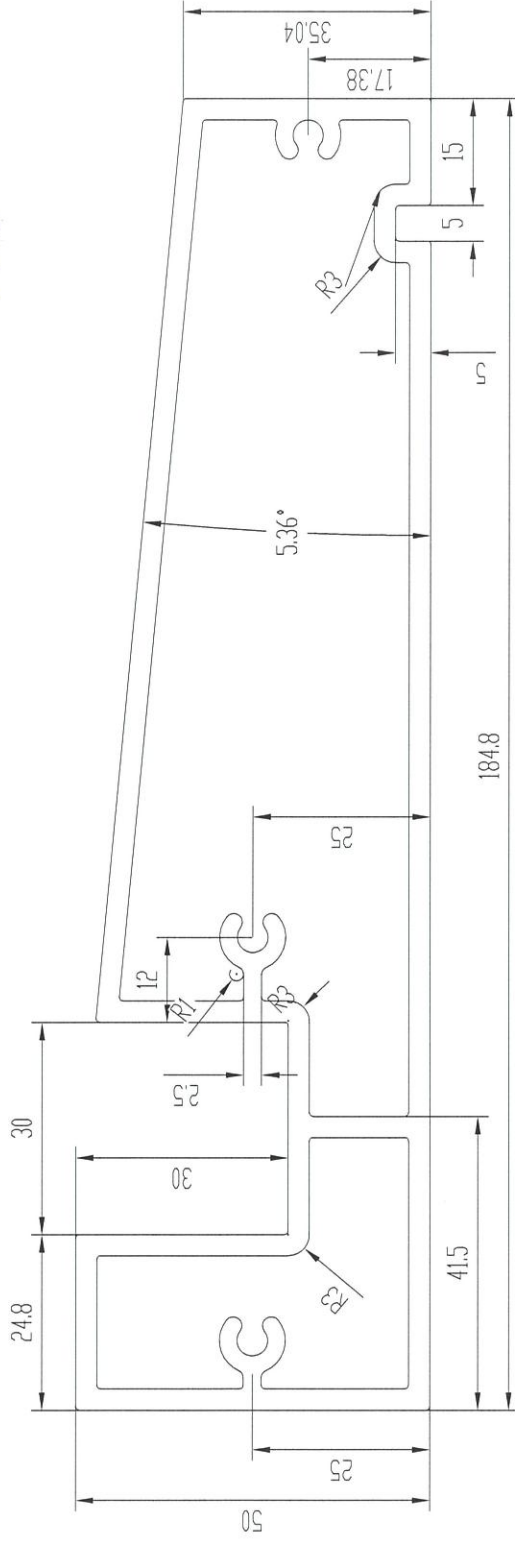


技术要求

1. 装饰面为: ————
2. 基材验收标准按EN755-9执行
3. 表面处理是: 氟碳喷涂

未注实心部位壁厚	3	机 型	0	未注圆角	R 0.5	外 D	191.40 mm	材 料	6063-T6
未注空心部位壁厚	3	备 注	0	周 长	520.2 mm	比 例	1:1	型 材 重 量	4.548 Kg/m
装饰面积	0.5202 m ² /m	 MIDI ALUMINIUM FABRICATOR LTD.		客 户 编 号	X86614				
设 计				型 号					
校 核				名 称					
批 准									

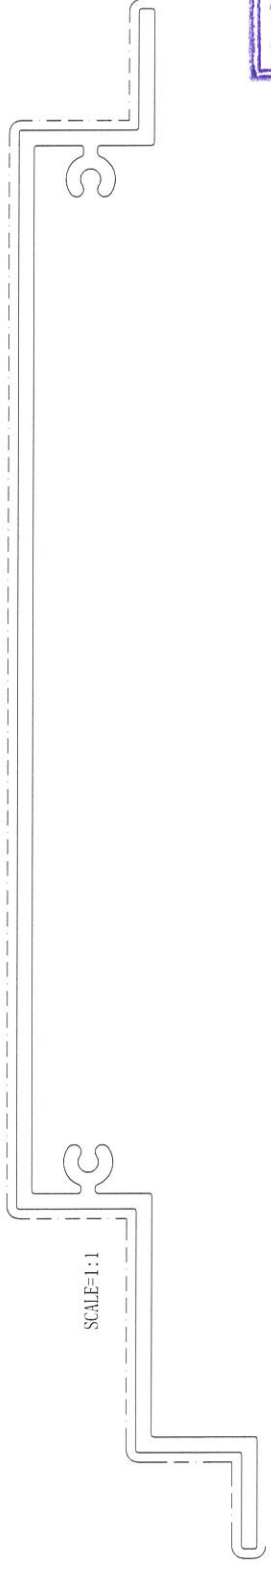


美特铝质有限公司
 承認圖面
 日期 3/4-2025

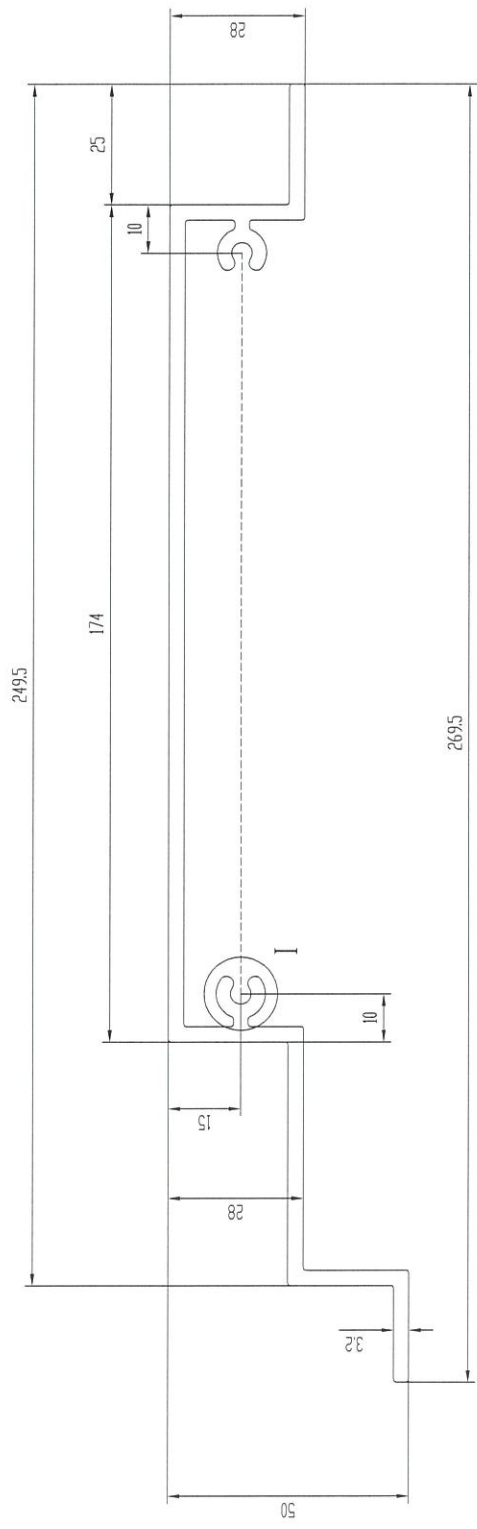

技术要求




1. 装饰面为: ————
2. 基材验收标准按EN755-9执行
3. 表面处理是: 氟碳喷涂

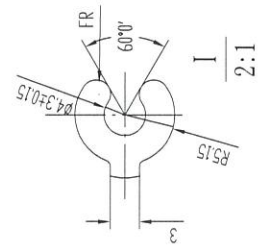

未注实心部位壁厚	3.2	机型		未注圆角	R0.5	外 D	320.41mm	材料	6063-T6
未注空心部位壁厚		备注	0	周长	862.8mm	比例	1:1	型材重量	3.721 Kg/m
装饰面积	0.5177 m ² /m					客户编号	X86618	型号	ffffff
设计						名称			
校核									
批准									



MIDI ALUMINIUM FABRICATOR LTD.

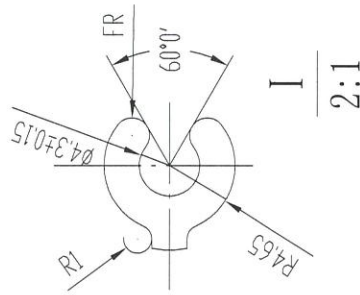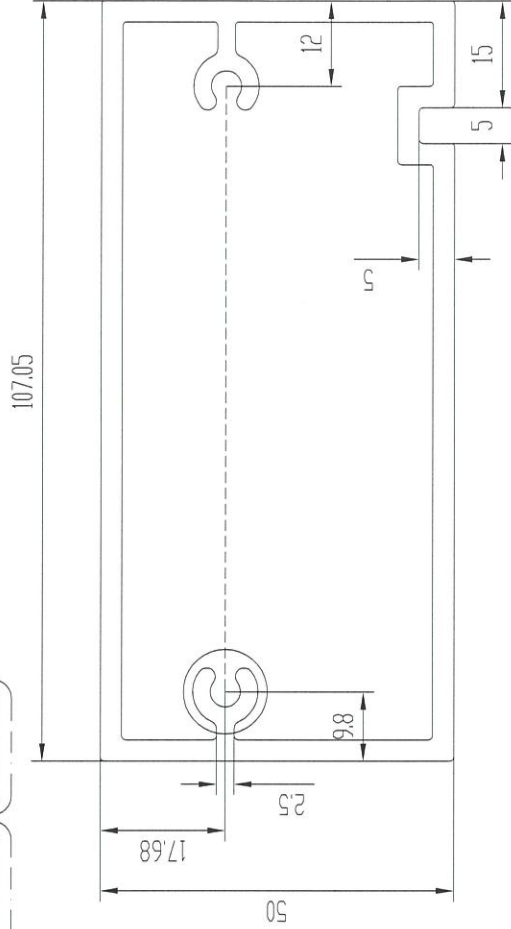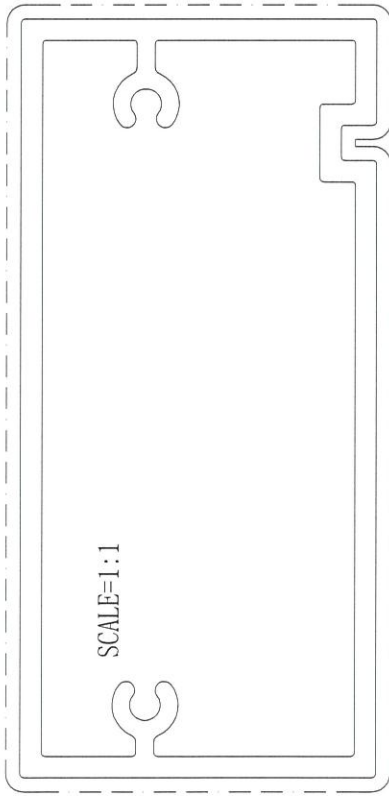

技术要求


1. 装饰面为: ————
2. 基材验收标准按EN755-9执行
3. 表面处理是: 氟碳喷涂

未注实心部位壁厚	3	机 型	R 0.5	外 D	117.82 mm	材 料	6063-T6
未注空心部位壁厚		备 注	322.4 mm	比 例	1:1	型 材 重 量	2.819 Kg/m
装饰面积	0.3224 m ² /m		未注圆角	周 长		客 户 编 号	X86616
设计						型 号	
校 核						名 称	
批 准							



MIDI ALUMINIUM FABRICATOR LTD.

SCALE=1:1

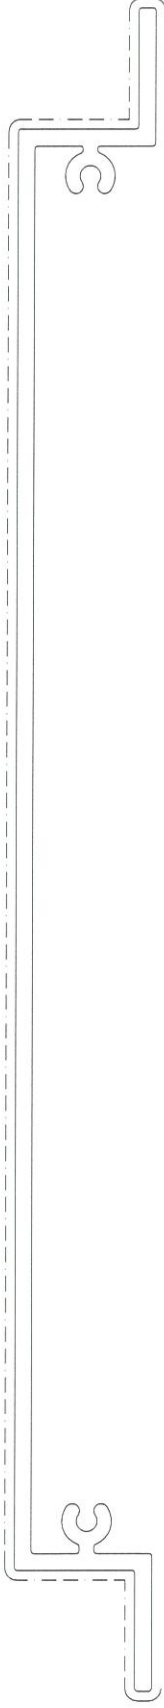

349

299


25

28.3

15

3.5

10.2

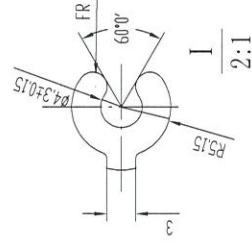

技术要求

1. 装饰面为: _____
2. 基材验收标准按EN755-9执行
3. 表面处理是: 氟碳喷涂 _____





未注实心部位壁厚	3.5	机 型		未注圆角	R0.5	外 D	349.01 mm	材 料	6063-T6
未注空心部位壁厚		备 注		周 长	878.1 mm	比 例	1:1	型材重量	4.106 kg/m
装饰面面积	0.5269 m ² /m					客户编号	X86619	型号	
设计						名称			
校核									
批准									



MIDI ALUMINIUM FABRICATOR LTD.

A 版次 1 型号

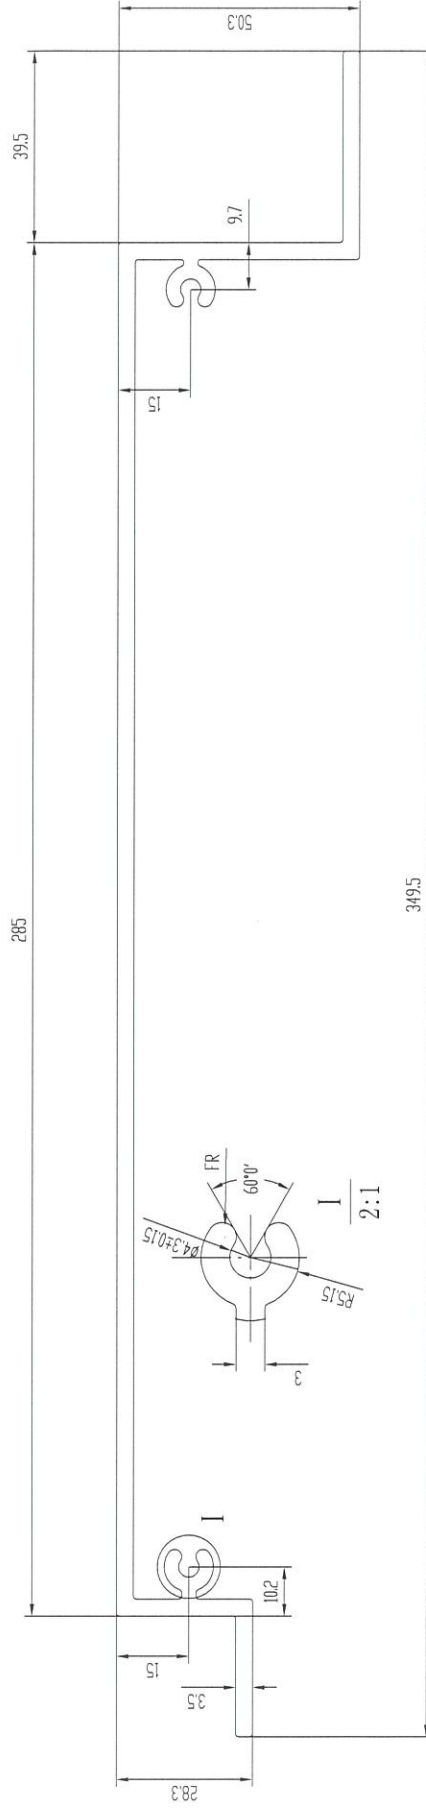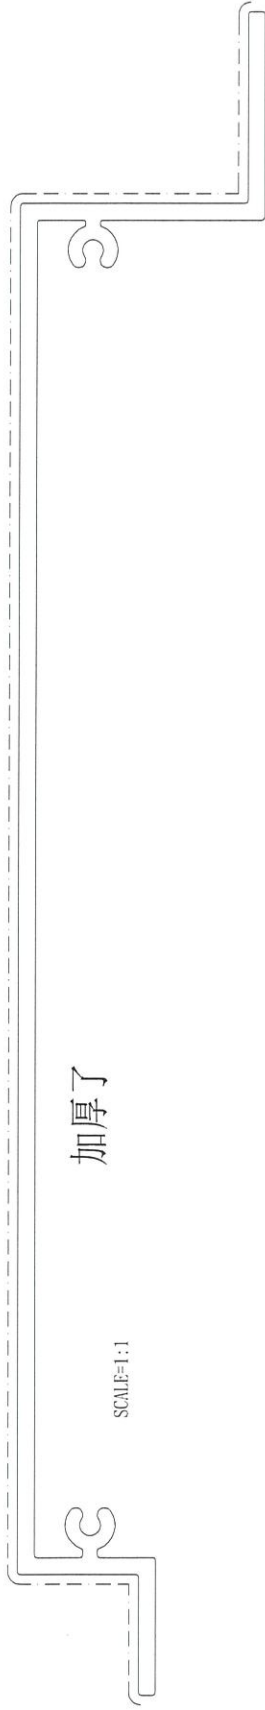

技术要求

1. 装饰面为: _____
2. 基材验收标准按EN755-9执行
3. 表面处理是: 氟碳喷涂



未注实心部位壁厚	3.5	机型		未注圆角	R0.5	外 D	49.86 mm	材料	6063-T6
未注空心部位壁厚		备注	0	周长	922.1 mm	比例	1:1	型材重量	4.315 Kg/m
装饰面积	0.5533 m ² /m					客户编号	X86620	型号	
设计						名称			
校核									
批准									



MIDI ALUMINIUM FABRICATOR LTD.



MIDI ALUMINIUM FABRICATOR LTD.


DRAWING NO.

X86686

REV.

TITLE

大樓裝飾線

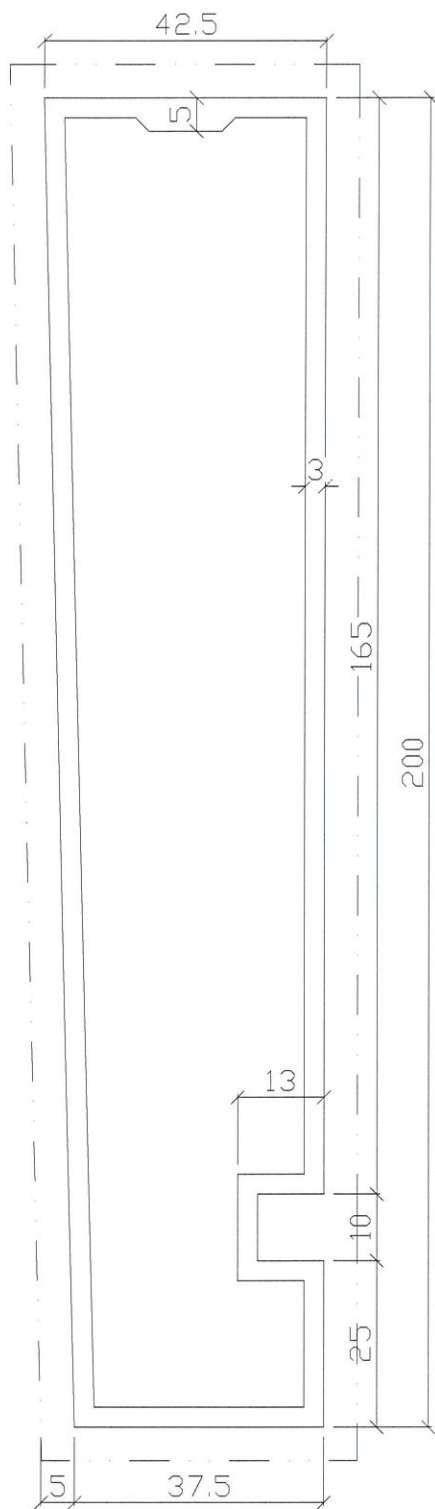

美特鋁質有限公司	
承認圖面	<i>[Signature]</i>
日期	3/4-2025

V.F.

6063-T6

SECTIONAL AREA	mm ²	ADDITIONAL TOLERANCE	DATE	REVISION			
				NO.	DATE	NAME	DESCRIPTION
1490		Thickness ± 0.1 mm	03/04/2025				
WEIGHT	KG/M	Flatness 0.1 /25mm width	SCALE				
4.04		Straightness 0.3 /300mm	1 : 1				
PERIMETER	mm	Twist 0.5° /300 mm max	DRAWN				
500		Angularity ± 1.0 degree	-				
V.F.	mm		CHECK				
500							




MIDI ALUMINIUM FABRICATOR LTD.

DRAWING NO.
X86687

REV.

TITLE
大樓裝飾線

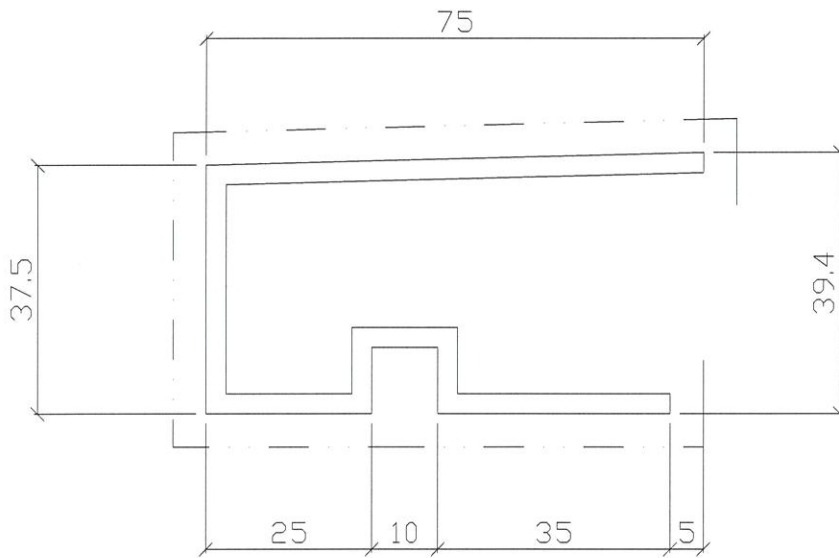

V.F.

6063-T6

SECTIONAL AREA	mm ²	589	ADDITIONAL TOLERANCE	DATE	REVISION			
WEIGHT	KG/M	1.6	Thickness ± 0.1 mm	03/04/2025	NO.	DATE	NAME	DESCRIPTION
PERIMETER	mm	208	Flatness 0.1 /25mm width	SCALE				
V.F.	mm	500	Straightness 0.3 /300mm	DRAWN				
			Twist 0.5° /300 mm max	CHECK				
			Angularity ± 1.0 degree					